

潮温泉施設建設工事 竣工図書

OKI.AA
HOKIWOIO ARCHITECTS & ASSOCIATES
株式会社 沖本初建築設計事務所

A-意匠図(74枚)

図面番号	図 面 名 称	主要縮尺
A-01	図面リスト	N : S
A-02	設計概要	N : S
A-03	工事区分表	N : S
A-04	特記仕様書 (1)	N : S
A-05	特記仕様書 (2)	N : S
A-06	特記仕様書 (3)	N : S
A-07	内部仕上表 (1)	N : S
A-08	内部仕上表 (2)	N : S
A-09	内部仕上表 (3)	N : S
A-10	内部仕上表 (4)	N : S
A-11	附近見取図・配置図	1:1, 500:1, 200
A-12	敷地実測図	1:250
A-13	敷地求積図	1:200
A-14	建物求積図	1:200
A-15	1階平面図	1:100
A-16	2階平面図	1:100
A-17	3階平面図	1:100
A-18	R階平面図	1:100
A-19	立面図 (1)	1:100
A-20	立面図 (2)	1:100
A-21	断面図	1:100
A-22	1階建具配置図	1:100
A-23	2階建具配置図	1:100
A-24	3階建具配置図	1:100
A-25	R階建具配置図	1:100
A-26	建具表 (1)	N : S
A-27	建具表 (2)	N : S
A-28	建具表 (3)	N : S
A-29	建具表 (4)	N : S
A-30	室面積・法規フィク (1)	1:100
A-31	室面積・法規フィク (2)	1:100
A-32	室面積・法規フィク (3)	1:100
A-33	室面積・法規フィク (4)	N : S
A-34	面積区分図	1:200
A-35	宿泊棟 1階平面詳細図 (1)	1: 50
A-36	宿泊棟 1階平面詳細図 (2)	1: 50
A-37	宿泊棟 2階平面詳細図 (1)	1: 50
A-38	宿泊棟 2階平面詳細図 (2)	1: 50
A-39	宿泊棟 3階平面詳細図 (1)	1: 50
A-40	宿泊棟 3階平面詳細図 (2)	1: 50
A-41	温浴棟 1階平面詳細図	1: 50
A-42	温浴棟 2階平面詳細図	1: 50
A-43	矩計図 (1)	1: 50
A-44	矩計図 (2)	1: 50
A-45	矩計図 (3)	1: 50
A-46	矩計図 (4)	1: 50
A-47	矩計図 (5)	1: 50
A-48	矩計図 (6)	1: 50
A-49	宿泊棟 エントランス&展開図	1: 50
A-50	宿泊棟 1階展開図 (1)	1: 50
A-51	宿泊棟 1階展開図 (2)	1: 50
A-52	宿泊棟 2階展開図 (1)	1: 50
A-53	宿泊棟 2階展開図 (2)	1: 50
A-54	宿泊棟 3階展開図	1: 50
A-55	温浴棟 1階展開図 (1)	1: 50
A-56	温浴棟 1階展開図 (2)	1: 50
A-57	温浴棟 1階展開図 (3)	1: 50
A-58	温浴棟 1階展開図 (4)	1: 50
A-59	温浴棟 2階展開図	1: 50
A-60	1階天井伏図	1:100
A-61	2階天井伏図	1:100
A-62	3階天井伏図	1:100
A-63	温浴棟 1階天井伏詳細図	1: 50
A-64	Aタイプ 客室詳細図	1: 50
A-65	Bタイプ 客室詳細図	1: 50
A-66	Cタイプ 客室詳細図	1: 50
A-67	Dタイプ 客室詳細図	1: 50
A-68	Eタイプ 客室詳細図	1: 50
A-69	Fタイプ 客室詳細図	1: 50
A-70	Gタイプ 客室詳細図	1: 50

[illegible]

S-構造図(51枚)

[illegible]

E-電気設備図(50枚)

[illegible]

P-給排水・衛生・消火設備図(32枚)

[illegible]

M-空調・換気機械設備図(19枚)

[illegible]

1. 工事名称

工事名称		潮温泉施設建設工事	建 築 主 住所氏名	〒699-4692 島根県邑智郡美郷町粕洲168番地 美郷町長 嘉戸 隆
工事概要	建設地 (地名地番)	島根県邑智郡美郷町長藤760-1		
	主要用途	ホテル		TEL 0855-75-1211
	工事種別	新築・増築・別棟増築・改築・改修(大規模の修繕)・室内装飾 用途変更(大規模の模様替)・仮設建築・解体・移設・移転		着工 2019. 11 竣工 2021. 2

2. 敷地状況

敷地	用途地域	第1種低層住専・第2種低層住専・第1種中高層住専・第2種中高層住専・第1種住居・第2種住居・準住居・近隣商業・商業・準工業・工業・工業専用 指定なし						
	防火地域	防火・準防火・法22条の地域・路線防火 指定なし						
	その他の指定	都市計画区域内・ 都市計画区域外 ・市街化区域・市街化調整区域・特別工業地区・特別用途地区・美観地区・再開発事業区域・特定街区・改良地区・緑地地区 文教地区(第 種)・風致地区(第 種)・高度地区(第 種)・駐車場整備地区・電波伝搬障害防止地区・多雪地区・災害危険地区・宅地造成工事規制区域 土地区画整理事業地区(東部復興)・国立公園・国定公園・その他(都心37商業地区 地区計画(地区整備計画区域外、袋町地区)・駐輪場附置義務対象区域・汚水供用開始区域・一般区域(景観計画関係))						
面積	敷地面積	実測 4,518.21 m ² (1,366.75 坪)			道路	道路巾員	西側 6.500m、北側 4.000m	
		2つの地域にわたる場合 ()				建ぺい率	% ≤ % (許容)	
	申請部分			申請以外の部分	合 計	規制	容 積 率	% ≤ % (許容)
	建築面積			1,131.53 m ²	100.28 m ²		1,231.81 m ²	日影制限
	342.28 坪			30.33 坪	372.62 坪	敷地境界線より5mを越え10m以内の範囲 . 時間内		
	延床面積			2,234.69 m ²	97.68 m ²	2,332.37 m ²	敷地境界線より10mを越える範囲 . 時間内	
675.99 坪			29.54 坪	705.54 坪				

3. 構造・規模

構 造	SRC造・RC造・PC造・鉄骨造・軽量鉄骨造・CB造・木造・その他
構造形式	ラーメン・壁・立体トラス・シェル・折版・その他()
基 礎	地盤支持(ベタ・布・独立)・杭支持(RC杭・PC杭・アースドリル・ペネト・深礎・その他) 地盤改良
耐火建築物	耐火建築物・準耐火建築物 (イ・ロー1・ロー2) ・防火構造 ・その他
増築予定	無
階 数	(B) (F 3) (PH)
建物高さ	最高高さ 14.60 m(法定高さ) 最高軒高 10.28 m(法定高さ)

4. 面積

階 別	申請部分 本体建物	申請以外 別棟(7F~9F)	申請以外 別棟(機械室)	申請以外 消火ポンプ室	合 計	階 高	用 途	備 考
3	488.17 m ²	— m ²	— m ²	— m ²	488.17 m ²	2.98 m	ホテル	
2	679.51 m ²	— m ²	— m ²	— m ²	679.51 m ²	3.00 m	ホテル	
1	1,067.01 m ²	33.41 m ²	61.27 m ²	3.00 m ²	1,164.69 m ²	4.00 m	ホテル・公衆浴場	
合 計	2,234.69 m ²	33.41 m ²	61.27 m ²	3.00 m ²	2,332.37 m ²			
	675.99 坪	10.10 坪	18.54 坪	0.90 坪	705.54 坪			

5. 外部金物

	材質・寸法	防錆・仕上	取付場所		材質・寸法	防錆・仕上	取付場所
給・換気口	SUSボンドキャップ(防風薄型(防火覆い付))	焼付塗装	図面参照	手 摺 1	塩ビ既製品	標準色	外部階段
換 気 口	SUS7-1	焼付塗装	図面参照	手 摺 2	強化ガラス t=8.0+8.0 自立スクリーン納まり	飛散防止フィルム貼	バルコニー
堅 樋	76mmパイφ85.0mmドレ	シルバー	図面参照	手 摺 3	笠木 SUS ユの金物	HL	バルコニー
	硬質塩ビパイφ100.0(内部結露防止)	標準色	図面参照		笠木:樹脂角パイφ150×60	木調	
軒 樋	76mm大型200角	シルバー	図面参照		支柱:スチールパイφ34.0、下部横架材:スチールパイφ25.0	亜鉛メッキ処理	
ルーフドレイン	鋳鉄既製品	コールター焼付	図面参照	手 摺 4	手摺子:スチールパイφ16.0φ100にて構成		内部階段
中間ドレイン	鋳鉄既製品	コールター焼付	図面参照		笠木:集成材80x40加工 二段手摺:スチールパイφ34.0	染色クレタクリ7塗装	
タラップ	SUS既製品	HL	図面参照		支柱:スチール FB-50x9 手摺子:スチールパイφ12.0φ110	鉄部 錆止めの上 SOP	
開口部	76mmサッシ(標準色)、SUSサッシ(HL)、スチールサッシ(焼付塗装)		図面参照	手 摺 5	強化ガラス t=12.0 自立スクリーン納まり	飛散防止フィルム貼	渡り廊下
排水溝蓋	スチールグレーチング既製品	亜鉛メッキ	図面参照		笠木:集成材150x60加工	染色クレタクリ7塗装	内部バルコニー

6. 外部仕上表

エントランス屋上1	CON直コ押え(水勾配1/100)の上 断熱材t=25.0+シート防水(塩ビ樹脂系)	屋 根	CON直コ押えの上 スチールタココ押え t=50+カーベス貼(雪止め金物取付)
屋 上 1、2	スラブ裏:硬質ウレタンフォームt=25.0吹付	外 壁 1	CON化粧打放し補修の上 吹付タイルトップのみ
塔 屋	下部:CON打放し補修の上 シート防水巻上げH=300	外 壁 2	CON化粧打放し補修の上 コンクリート保護塗料塗布
設備目隠し	目隠し:下地スチールC鋼100x50(亜鉛メッキ)にて構成。76mm角パイφ75x30φ100	外 壁 3	下地鉄骨+スチールベネ t=0.27の上 ロックウール t=20.0吹付(下地鉄骨共)+ 防湿シート+胴縁+外装用下地材(合板)t=12.0+防水シートの上 カーベス貼(不燃) (30分耐火FP030NE-9304)
庇	CON直コ押え(水勾配1/100)の上 ウレタン塗膜防水	外 壁 4	下地鉄骨+スチールベネ t=0.27の上 ロックウール t=30.0吹付(下地鉄骨共)+ 防湿シート+通気工法金具の上 サイディング貼(不燃) (1時間耐火 FP060NE-9305)
屋 上 3、4	CON直コ押え(水勾配1/100)の上 シート防水(塩ビ樹脂系)		
	スラブ裏:硬質ウレタンフォームt=25.0吹付		
設備基礎	天端:CON直コ押えの上 ウレタン塗膜防水		
ハーフバルコニー	CON打放し補修の上 防水巻上げ、76mm笠木(既製品)		
トップライト	アクリル板(断熱タイプ)既製品、φ900、φ1,300 スチール補強、網入透明ガラスt=6.8FIX		

6. 外部仕上表

バルコニー	CON直コ押え(水勾配)の上 ウレタン塗膜防水 樹脂製(木調)デッキ敷 スラブ裏:吹付タイルトップのみ※下階居室部は、硬質ウレタンフォームt=25吹付	焚 火 コーナー	転落防止壁:CON化粧打放し補修の上 コンクリート保護塗料塗布 座面:樹脂デッキ貼 H=400、床:300角磁器質タイル貼
3F目隠しバルコニー	76mm角バルコニー(木調)60x120φ180		
外 部 階 段	床:塗膜防水の上 保護防水タコココ押えt=30.0 建物際:排水側溝:CON打放し補修の上 ウレタン塗膜防水	エントランス北側	床:磁器質タイル貼(水勾配)
アトリローチ	屋根:構造用合板t=28.0(不燃認定番号:NM-1597)2面張。 キリッボード2回塗の上 アスファルト舗装+カーベス葺(不燃) 柱:CB(不燃)積み 梁・垂木:米松材にて構成 キリッボード2回塗 床:磁器質タイル貼	水 盤	床:CON直コ押え 吐水口:陶器 既製品 φ350
風 除 室	天端:スチール PL-2.37ラッシュベネ加工貼 焼付塗装 内外壁:下地鉄骨(錆止め)+胴縁+スチールベネ t=0.27の上 ロックウール t=20.0吹付+ 外装ボード貼の上 ジョリハットローテ塗(不燃)(30分耐火FP030NE-9306)	障 囲	フェンス:スチールメッシュフェンス 既製品 H=1,200 下部:CON化粧打放し補修の上 コンクリート保護塗料塗布 GL+2,100 上部:化粧CB・CB(穴あきタイプ)積 H=800、GL+2,900
眺望デッキ	床:土間CON直コ押え(水勾配)の上 磁器質タイル貼(木調)	目 隠 し 壁	浴槽:アスファルト防水+保護タココの上 御影石貼、及び 磁器質タイル貼 休憩場:磁器質タイル貼(木調)
ハーフコートラ		洋風露天風呂	浴槽:アスファルト防水+保護タココの上 天然石貼、休憩場:天然石貼
		和風露天風呂	浴槽:アスファルト防水+保護タココの上 天然石貼、休憩場:天然石貼
		舗 装	アスファルト舗装:路床の上 路盤t=150+アスファルト混合物 t=50 一部 オートレイ工法
ハーフコートラ	梁:ヒノキ材 90x200キリッボード 2回塗、垂木:樹脂角材 60x90 φ250 柱:ヒノキ材加工、φ180キリッボード2回塗 柱受金物:SUS PL-6.0 HL 柱脚:SUSパイφ50.0 HL にて構成	機 械 室	屋根:ガルベールウレタンコーティング鋼板 t=0.5、山高88(ガルベタイプ)折板葺、不燃断熱材t=4裏貼 軒裏:折板表しガルベール鋼板(素地) 外壁:窯業系サイディングt=18(縦張り)、通気金具工法、透湿防水シート、 腰壁:CON化粧打放し補修 GL+1,000 土間:CON直コ押えの上 防塵塗料散布 化粧目地切φ3,000

7. その他の工事範囲

種 別	工 事 有		備 考	種 別	工 事 有		備 考	種 別	工 事 有		備 考
	含む	別途			含む	別途			含む	別途	
敷地造成	敷 地 造 成			工 作 物	看 板	○		電 気	受 変 電	○	
	整 地				広 告 板	○			自 家 発 電	○	LPG消防認定品
	擁 壁				広 告 鉄 塔				蓄 電 池		
	排 水				遊 戯 施 設				動 力	○	
	道 路				ゴ ン ド ラ				電 灯 コンセント	○	
	橋 梁				物 干				照 明 器 具	○	
	護 岸				独 立 煙 突	○			電 話 機 器		○
	防 潮 設 備				避 難 器 具				電 話 配 管	○	配線工事は別途
撤去工事	在来基礎撤去	○		付 属 備 品	物 置				インターホン	○	
	埋設物撤去	○			ボ ン プ 室				非 常 呼 出	○	WC・リフト
	工作物撤去	○			L P G 庫				電 気 時 計		
移設工事	アスベスト・PCB	○			灯 油 庫				テレビ・共同聴視	○	ケーブルテレビ
	在来建物移設				機 械 室	○	アトリ		放 送	○	
	工作物移設				ゴ ミ 置 場	○	St既製品1800x700x1285		火災報知器	○	
解体工事	樹 木 移 設				社名板・表札	○			避 雷 針		
					表示板・文字	○			煙感知運動	○	
					黒板・掲示板	○			電 気 室		
解体工事	解体工事	○	大和荘本体・東側機械室		郵 便 受				I T V	○	
	既存建物調査	○			定 礎 板				誘 導 灯	○	
					可 動 家 具	○			L A N		○ 空配管まで本工事
外 構	植 樹 造 園	○	既存樹木剪定	給 排 水 ・ 衛 生 ・ ガ ス	固 定 椅 子	○			音 響 設 備		
	舗 装	○			什 器 備 品	○	○		給 水	○	市水・井水・温泉水
	路面駐車場	○	車止め、白線引		カーテン	○			温 泉 水	○	
	門 扉				カーテンレール	○			給 湯	○	中央・局所
	フェンス	○	メッシュフェンス H=1,200		ブラインド	○			衛 生 器 具	○	
	盛 土				敷物・マット		○		防災(消火栓等)	○	
	テ ラ ス	○			装 飾 物		○		ガ ス	○	都市ガス・LPG(バルブタンク)
	バーゴラ	○			O A 機 器		○		給水処理装置	○	受水槽・高架水槽・加圧
補 償	日照影響		○	そ の 他	各種アトリワーク		○		排水処理装置	○	浄化槽・リ・リ・ストラップ
	外 灯	○			その他備品		○	冷 暖 房 ・ 換 気	排 水 通 気	○	
	敷地内排水盛替	○			消 火 器	○	ABC粉末消火器10型		脱 臭 装 置		
	日 照 影 響		○		厨 房 器 具	○			暖 房	○	
	電 波 障 害		○		警 備		○		冷 房	○	
	騒 音		○		地 質 調 査		○	昇 降 機	換 気	○	
	風 害		○		電 波 障 害 調 査				排 煙		
	近 隣 工 作 物		○		融 雪 装 置				エ レ ベータ	○	乗用 11名、90m/minx1基
	隣 家 補 償		○						エスカレーター		
	電波障害対策(既設)										

その他の工事範囲で、「無」の場合は「工事有」欄を で消す

工事区分表																														
工事区分表																														
適用	項 目	建 築	電 気	空 気 調 和	衛 生	昇 降 機	別 途		備 考	適用	項 目	建 築	電 気	空 気 調 和	衛 生	昇 降 機	別 途		備 考	適用	項 目	建 築	電 気	空 気 調 和	衛 生	昇 降 機	別 途		備 考	
○	直接仮設	○								○	同上のｶﾞｰﾄ接続用金物	○		○							○	同上の2次側電源工事			○					
○	関係官公署への申請手続	○	○	○	○	○				○	同上のｶﾞｰﾄ及び接続			○		○	○				○	空調、衛生設備用一般電動機及び据付			○	○				
○	関係官公署の各種負担金						○			○	建具がﾗｲの取付	○									○	同上制御盤と電動機接続までの電気工事			○					VVVF制御の場合は空調、衛生工事
○	本設受電後引渡までの電気使用料金	○	○	○	○	○			基本料金を含む	○	同上のｶﾞｰﾄ接続用金物			○							○	冷凍機、ｶﾞｰﾄ等の操作蓋及び据付	○		○					
○	本設水道、下水、ｶﾞｽの引渡までの使用料金	○	○	○	○	○				○	同上のｶﾞｰﾄ及び接続			○							○	同上の2次側電気工事			○					
○	ｺﾝｸﾘｰﾄ躯体の水槽類	○								・	ｶﾎｰﾃﾞｰﾄの取付										・	空気熱源ﾋｰﾃｨﾝｸﾞﾊﾟｰｳｵｰｼﾞﾝの電源供給								
・	ｺﾝｸﾘｰﾄ躯体の蓄熱槽								断熱工事を含む	・	ﾊﾞｯﾀｰﾃﾞｰﾄの取付										・	同上の2次側電気工事								室外機から室内機の配管配線
・	同上の連通管及び槽内通気管	○			○					・	同上のﾏｰｶｰ等の取付										・	液面警報盤								
・	同上の槽外通気管									・	同上の耐火処理										・	水槽用液面制御ｽｲｯﾁ								加圧給水ｶﾞｰﾝｸﾞ 盤
○	同上のﾏﾈｰﾙ及び蓋	○			○					○	ﾌｵﾑｶﾞﾓﾌの穴開け加工	○							0Aﾌｵﾌを含む	・	同上の配管配線									同上2次側配管配線
○	同上の点検口ﾗｯﾌﾟ	○			○					○	ﾌｵﾑｶﾞﾓﾌ下部の防塵塗装	○								・	ｺﾝｸﾘｰﾄ製水槽等に取り付る電極・ﾌﾛｰﾄｽｲｯﾁ及び図体			○						
○	同上の槽内防水及び清掃	○			○					○	ﾌｵﾑｶﾞﾓﾌの設備機器用架台	○	○	○	○					・	銅版製及び樹脂製のｼﾝｸﾞに取り付る電極等の取付用金物及び図体	○								
○	同上の設備				○					○	一般天井の設備機器取付用穴開	○	○	○	○					○	防火扉等の閉鎖装置			○						
・	同上の水中ｶﾞｰﾝｸﾞ 引上用ｶﾞｰﾄﾊﾞｰｲﾝｸﾞ				○					○	設備機器用取付用の壁及び天井の補強	○								○	同上の防災盤までの制御監視用配管配線			○						
○	煙突の構造及び断熱	○								○	天井及び床の点検口	○									○	防火防災ｼｬｯﾄ等の閉鎖装置	○							
○	煙突の排出口及び配水管	○								○	ｼｬｯﾄ等の点検口	○									○	同上の防災盤までの制御監視用配管配線			○					
○	煙突の煙導取合部の開口及び取付金物	○								・	ｼｽﾃﾑ天井の下地及び天井材	○							T・Mﾊﾞｰを含む	○	排煙口・給気口・ｶﾞｰﾝｸﾞ等の制御機構	○		○						自然排煙のみ建築
○	煙突迄の煙導			○						・	ｼｽﾃﾑ天井の照明器具・感知器・ｽﾋﾞｰｶ			○						○	排煙口・給気口及び手動開放装置	○								自然排煙のみ建築
○	鉄筋ｺﾝｸﾘｰﾄ造の梁・壁・床のｽﾘｰﾌ 及び箱入	○	○	○	○					・	ｼｽﾃﾑ天井の空調用吹出口			○						・	同上の防災盤までの制御監視用配管配線			○						
○	同上の補強	○								・	ｼｽﾃﾑ天井のｽﾌﾟﾘﾝｸﾞｰﾍｯﾄﾞ				○					○	防火扉・防火防災ｼｬｯﾄ・排煙口・給気口・ｶﾞｰﾝｸﾞ等用の煙感知器及び配管配線			○						
○	同上の穴埋（区画貫通部）	○	○	○	○					・	ｼｽﾃﾑ天井の銅板設置用ﾌﾟﾚｰﾄ及び穴開加工			○					現地穴開加工は各工事	○	屋内消火栓等の本体				○					
・	鉄骨鉄筋ｺﾝｸﾘｰﾄ造の梁貫通ｽﾘｰﾌ	○	○	○	○					○	ﾀｲﾌﾟ類の本体（非電照式）	○							誘導標識等を含む	○	同上の開口部の構造補強	○			○					
・	同上の補強	○								○	ﾀｲﾌﾟ類の本体（電照式）	○							照明器具を含む	○	同上の起動押釦・位置表示灯				○					
・	同上の穴埋（区画貫通部）	○	○	○	○					○	同上用電源			○						○	同上の配管配線			○						
・	鉄骨造の梁貫通ｽﾘｰﾌ	○								○	温湯室の流し台及びｺﾝﾛ台	○							ﾄｯﾌﾟは流し台を含む	・	ｽﾌﾟﾘﾝｸﾞｰｶﾞｰﾝｸﾞ・消火栓ｶﾞｰﾝｸﾞ等の制御盤					○				呼水槽の警報（満減）を含む
・	同上の補強	○								○	同上への配管及び機器取付			○	○					・	同上のﾌﾟﾚｰﾑ弁及び配管配線			○	○					
・	同上の穴埋（区画貫通部）		○	○	○					○	温湯室のﾚﾝｼﾞｰﾌｰｰﾄﾞ（ﾐﾆｷｯﾁﾝ含む）	○								・	同上の消火水槽の警報用電極			○						
○	外壁貫通部の防水ｽﾘｰﾌ	○								○	同上のｶﾞｰﾄ及び接続				○					・	同上の配管配線			○						
○	同上の配管後のｼｰﾘﾝｸﾞ	○	○	○	○					○	便所等の化粧鏡（ｵｰﾀﾞｰ品）	○								・	同上の防災盤等への配管配線			○						
○	設備機器設置用のｺﾝｸﾘｰﾄ基礎	○								○	便所等の化粧鏡（既製品）	○			○					・	電気室等のC02消火設備									
○	設備機器設置用のﾌｵﾑ用孔開及び箱入	○	○	○	○					○	便所等の面台	○								・	C02消火装置の操作盤									
○	設備機器設置用のﾌｵﾑ及び埋戻	○	○	○	○					○	便所等の照明用ｶﾞｯｸｽ	○								・	同上の2次側配管配線及び機器の取付									
○	設備機器設置用の鋼製架台		○	○	○					○	同上の照明器具			○						・	給気ﾌｳﾝ等の電源ｲﾝﾀｰﾛｯｸ			○						
○	設備機器設置用のｺﾝｸﾘｰﾄ基礎の仕上	○								・	身障者便所の鏡	○			○					・	同上の防災盤等への配管配線			○						
○	屋外へのｺﾝｸﾘｰﾄ配管立上	○								○	ｼｽﾃﾑ便所（ｳｪｯﾄ）の設置	○								・	ﾋﾞｽﾄｯｸﾞﾝﾊﾞｰ用C02ガス配管									
○	同上の配管後開口部ふさぎ	○		○	○					○	ｴﾚﾍﾞｰﾀｰﾀﾞﾞﾞﾑｴｰﾀｰの各階出入口の開口及び補強	○								・	ﾋﾞｽﾄｯｸﾞﾝﾊﾞｰ本体									
○	同上の配管廻のｼｰﾘﾝｸﾞ	○		○	○					○	ｴﾚﾍﾞｰﾀｰﾀﾞﾞﾞﾑｴｰﾀｰの各階押釦等の穴開	○								・	同上の操作盤及び据付									
○	雨水排水の縦樋及び最寄会所への接続	○			○					・	ｴﾚﾍﾞｰﾀﾞﾞﾞ機械室の床穴開及び補強									・	同上の2次側配管配線									
○	雨水排水の会所併及び屋外排水管				○					・	同上の穴埋									○	消火器ｶﾞｯｸｽ（埋込型）			○						
○	雨水排水の会所併の蓋	○			○					・	ｴﾚﾍﾞｰﾀｰﾀﾞﾞﾞﾑｴｰﾀｰ機械室の搬入用開口及び同復旧									○	消火器ｶﾞｯｸｽ（露出型）			○						
○	汚水排水の会所併及び蓋	○			○					・	ｴﾚﾍﾞｰﾀｰﾀﾞﾞﾞﾑｴｰﾀｰ機械室の搬入用吊りﾌｵｸ及びﾋﾞｰﾑ									○	消火器ｶﾞｯｸｽ（消火栓箱に組込）			○						
○	化粧臺の場合の化粧仕上	○																												

特記仕様書(2)

○塗膜防水	(9.5)				○工法	(11.7.1)				左官工事				(共建-15)				吹付工事				(共建-18)			
	施工箇所		種別			備考																			
	ﾊﾞﾗﾝｽﾞ天端、庇、 屋外階段、ﾊﾞﾙｺﾆｰ、 温浴棟片流れ屋根		X-2			タイル																			
	(9.6)																								
	施工箇所		種別			備考																			
	EVﾍﾞｰﾄﾞ、地下ﾍﾞｰﾄﾞ		B-2																						
	材料		※既製品			okabe ﾉﾞﾗﾌﾞﾗｲﾄﾞ ｱﾝｶｰﾀｲﾌﾟ																			
	材料		※既製品			・モルタル																			
	○要(10)年					(9.1.2)																			
	○要(24時間)					(9.2.4)																			
(9.7)																									
記号		耐久性による区分		施工箇所																					

TITLE 潮温泉施設建設工事		 HOKIYOTO ARCHITECTS & ASSOCIATES 2-21-804 Tsurumi cho Naka ku Hiroshima 730-0845 Japan 竣工図
建築工事特記仕様書(2)		
株式会社 沖本初建築設計事務所	No. A-05	
一級建築士大臣登録第103472号	沖 本 初	
一級建築士事務所広島県知事登録 16(1)第0241号		[A1版:原図 → A3版:50%縮小]

[illegible]

メーカーリスト (同等品以上とする)		
アルミ笠木		ABC商会:アルミワイド Aタイプ
アルミEXP. J		ABC商会:屋根 S660-APR、外壁 EU-100C、内壁 S10-AUWC
目隠しルーバー	2F中庭 3FHタイプ 塔屋	ABC商会:BLD-6012 ABC商会:BLD-6012 グレイブ:SLV-107 (Z77 ラック) 塩ビカー種 φ100、アルミパイプ φ85パイプレス (樹枝タテラジ) ツグウェア HACO/H12号 田島ルーフィング(株) ケミュー:レイシヤスグ ラッザ NR775AG(グラーザ・パールカラー) ケミュー:SOL100 typeM_LAP SMG72G(鉄黒) ケミュー:ネオロク光セラ16 t=16 ケミュー:ネオロク光セラ16 t=16 エスケー化研:レイシヤセラント エスケー化研:クリンマイルド ウレタン 3分艶 日本板ガラス LIXIL:E-SHAPE PR0-SE70 アイカ:ルーバーメース t=60 フクビ化学工業(株) OA707 ウツグツ ¥9,500/㎡(商品標準価格) ウツグツ ¥7,400, 7,600/㎡(商品標準価格) ウツグツ ¥6,600, 6,900/㎡(商品標準価格) ウツグツ ¥5,400/㎡(商品標準価格) ウツグツ ¥4,450/㎡(商品標準価格) ウツグツ ¥4,800/㎡(商品標準価格) ウツグツ ¥3,400/㎡(商品標準価格) ウツグツ ¥5,900/㎡(商品標準価格) ウツグツ:ユコ707 ウツグツ:¥4,400, 4,500/㎡(商品標準価格) ウツグツ:¥2,950/㎡(商品標準価格) ウツグツ:¥8,900/㎡(商品標準価格) 矢島木材乾燥:スカーブード ナ W150 矢島木材乾燥:スカーブード ナ W90 ウツグツ:ソフト巾木 アイカ工業:セラール アイカ工業:セルサス 吉野石膏:ソラトン フラット12T シワ:アルミ不燃パネル アイカ工業:ジョリネット材(JQ-650)コテ塗上
アルミ堅樋		
ガルバリウム大型軒樋		
スチール、シート防水		
カーベースト(屋根)		
カーベース(壁)		
サイディング(縦貼)		
サイディング(横貼)		
吹付タイル		
トップのみの(NAD)リウレタン樹脂塗料)		
ガラス		
アルミサッシ・カーテンウォール		
スチール隔壁板		
OA707		
タイルカーベースト		
タイルカーベース		
タイルカーベース		
タイルカーベース		
塩ビシート		
塩ビシート		
塩ビシート		
防滑塩ビシート		
塩ビ織物(A)		
塩ビタイル(A)		
塩ビタイル(B)		
塩ビタイル(C)		
フローリング(A)		
フローリング(B)		
ソフト巾木		
化粧タイル板		
メラミン化粧合板		
岩綿吸音板		
ペリスリブ		
ジョリネット(水溶性アクリル塗料)		
磁器質タイル		
アブリーチ	床	名古屋タイル:STR-X50 600x600
焚火コーナー	床	名古屋タイル:ERM-R1130G 300x300
パルコニー	床	名古屋タイル:ネイチャーII 300x300
ベニゴ、眺望デッキ	床	名古屋タイル:AB-03630 1200x200
和風浴室、洋風浴室	床	名古屋タイル:ネイチャーII 300x300
和風浴室	壁	名古屋タイル:AB-003530/AB-P3530
洋風浴室	壁	名古屋タイル:スリークスーダー STR-80
レストラン	柱	名古屋タイル:LEM-06S ¥5,400/㎡商品単体価格
男子WC、女子WC	床、腰壁	名古屋タイル:ライトウォーク
男子WC、女子WC	壁	LIXIL:ECP-275NET/RGS1
汚垂タイル		LIXIL:アースステップIII
天然石	露天風呂	自然岩
御影石	和風浴室、洋風浴室	中国産市場品
セラミックタイル	ミストサウナ 床、壁	LIXIL:サモタイル ソライルII 200x200
	ミストサウナ 座面	LIXIL:サモタイル チェアラ 50x50
ウッドデッキ		フクビ:
消火器ボックス(埋込)		電気設備工事
消火器ボックス		電気設備工事
ガラス用デザインシート		3M:ガラスフィルム 飛散防止、グラーゼーション、フロスト
ボストフォーム		アイカ工業:ボストフォームカウチ
ノンスリップ		カ工業:NSC-40D
飯打		カ工業:NRSN22
天井点検口		カ工業:ハイハック
壁点検口		フクビ:壁用点検口枠
可動間仕切、移動間仕切		三和シャッター
鍵		美和ロック
ゴミ置場		ヨドコ:DPNC-1050 ¥14,000商品単体価格
カーテン(防災)		ウツグツ:3,000円/㎡程度(遮光1級以上)
レスカーテン(防災)		ウツグツ:1,500円/㎡程度
横型ブラインド、ロールスクリーン		ニチベイ
電動横型ブラインド		ニチベイ
UR、ミニキッチン、流し台		LIXIL
機械室(プレハブ工事)		オビス
機械室(煙突工事)		フォーテック
浄化槽		グレイテックス
厨房機器		フジマック
サウナ		総合エン지니어リング
避難はしご		オロ:ワイヤーロープ式:自在フック型-5号、ワイヤーロープ式用BOX-5~6号用
避難はしご		オロ:折り畳み式:自在フック型-5号、金属製折りたたみ式用BOX-S
シャワーユニット		TOTO:JSV0808ULW1AK
シャワーユニット		TOTO:JSV0808JUL(鏡:KUR86)
ストーブ暖炉		別途工事

内部仕上表(1)

階	室名	床			巾木			壁（腰）			天井			天井高	摘要
		下地	仕上		仕上	H	下地	仕上	下地	仕上		仕上			
1	風除室1	RC	磁器質タイル貼	ソフト巾木	40	LKB	ケイカル板 t=6.0 ショリハベツト塗 [不燃]	LKB	ケイカル板 t=6.0 ショリハベツト塗仕上 [不燃]	4,700	インターン				
1,2	エントランスホール、エントランスホール吹抜	RC	磁器質タイル貼	ソフト巾木（風除室壁のみ）	40	LSP1	全面寒冷紗ベテ（不陸0）の上 ショリハベツト吹付 [不燃]	LSP4	岩綿吸音板 t=15.0貼 [不燃]	6,520	ブラインド				
						LGS	外装用下地材の上、カーベツト貼 [不燃]								
						RC	化粧打放し補修の上 コンクリート保護塗料塗布 [不燃]		RC		一部、化粧打放し補修の上、吹付タイル（トップ）のみ [不燃]				
1	ロビー	RC	タイルカーベツト貼（A）	ソフト巾木	60	LSP1	ビニルクロス貼 [不燃]	LSP4	ビニルクロス貼	3,000	フロントカウンター、バックカウンター				
			タイルカーベツト貼（C）												
	レストラン	RC	塩ビタイル貼（A）	ソフト巾木	60	LSP1	ビニルクロス貼 [不燃]	LSP4	ビニルクロス貼 [不燃]	3,000	ブラインド				
							柱型：磁器質タイル貼 [不燃]								
	会議スペース、拡張スペース	RC	塩ビタイル貼（A）	ソフト巾木	60	LSP1	ビニルクロス貼 [不燃]	LSP4	ビニルクロス貼 [不燃]	3,000	移動間仕切、ブラインド				
							柱型：磁器質タイル貼 [不燃]								
	事務室	RC	OAフロアの上、タイルカーベツト貼（B）	ソフト巾木	60	LSP1	ビニルクロス貼 [不燃]	LGS	化粧石膏ボード t=9.5貼 [不燃]	2,500	下足棚				
	事務室・仮眠スペース 事務室・休憩スペース 廊下	RC	タイルカーベツト貼（B）	ソフト巾木	60	LSP1	ビニルクロス貼 [不燃]	LGS	化粧石膏ボード t=9.5貼 [不燃]	2,500	SUS流し台（IH調理器付）、レンジフード、吊戸棚 カーテンレース、間仕切カーテン、ブラインド				
	ロッカー室1,2	RC	タイルカーベツト貼（B）	ソフト巾木	60		ビニルクロス貼 [不燃]	LGS	化粧石膏ボード t=9.5貼 [不燃]	2,500					
	サロニー	RC	OAフロアの上、タイルカーベツト貼（B）	ソフト巾木	60	LSP1	ビニルクロス貼 [不燃]	LGS	化粧石膏ボード t=9.5貼 [不燃]	2,500					
金庫、SK、物入	RC	塩ビタイル貼（B）	ソフト巾木	60	LSP1	ビニルクロス貼 [不燃]	LGS	化粧石膏ボード t=9.5貼 [不燃]	2,500						
		SK：塩ビシート貼（A）													
リネン室	RC	塩ビシート貼（A）	ソフト巾木	60	LSP1	ビニルクロス貼 [不燃]	LGS	化粧石膏ボード t=9.5貼 [不燃]	2,500						
WC1,2（事務室）	RC	塩ビシート貼（A）	ソフト巾木	60	LSP1	ビニルクロス貼 [不燃]	LSP4	化粧石膏ボード t=9.5貼 [不燃]	2,500	手洗器、洋風大便器（ウォシュレット付） 棚付2連紙巻器					
検収室	RC	防滑塩ビシート貼	ソフト巾木	60	LSP3	ケイカル板 t=6.0貼 VP [不燃]	LGS	ケイカル板 t=6.0貼 VP [不燃]	2,500	厨房機器					
					LSS										
厨房	RC	嵩上げCONT=300mm押えの上 防滑塩ビシート貼	防滑塩ビシート立上げ	300	LSP3	ケイカル板 t=6.0貼 VP [不燃]	LGS	ケイカル板 t=6.0貼 VP [不燃]	2,500	厨房機器、手洗器（消毒、自動水栓）、掃除口					
					LSS	一部、SUS板 t=0.8貼 [不燃]									
食品庫	RC	防滑塩ビシート貼	防滑塩ビシート立上げ	300	LSS	ケイカル板 t=6.0貼 VP [不燃]	LGS	ケイカル板 t=6.0貼 VP [不燃]	2,500	厨房機器					

凡例(略号)

下地凡例	OB	コンクリート部	材 性 能	不燃	強化石膏ボード t=12.5	NM-8615	不燃	木毛ベニヤ貼付板 t=18.0	NM-0236	シ ン ク ハ ウ ス 対 策	1)内装の仕上・造作家具の制限 F☆☆☆☆または規制対象外の建築材料を使用する	特 記 事 項 ・ 内 部 仕 様	1)延焼の恐れのある部分内外のカーレースのフックはステン製とする (ガラス充填の事)なお、給気口・排気口・換気口も外部は全てステン製とする	13)こころ廻りは側方、前方、後方共15cm以内、トッププレート上方1m以内はコンクリートは設けない	26)水廻り、PS部の乾式壁は、グラスウール充填
	RC	コンクリート下地			石膏ボード t=12.5	NM-8619		吹付タイル、コンクリート保護剤	基材同等		F☆☆☆☆または規制対象外の建築材料を使用する		2)延焼の恐れのある部分の給気口・換気口は、防火ダンパー付とする または、φ100を防火覆いとし、φ150を防火ダンパー付とする	14)カーテン、シェードは防炎認定品を使用する	27)手摺、空調機、衛生機器等取付部は下地補強のこと
	M	モルタル下地(タイルベリング)			石膏ボード t=9.5	NM-1908					断熱材その他これに類する面材を使用する		または、φ100を防火覆いとし、φ150を防火ダンパー付とする	15)建築設備の耐震対策は、「建築設備耐震設計施工指針」に準じる	28)KPは全面寒冷紗 総ベニシキとする
	GL1	石膏ボード t=12.5 GL工法			硬質石膏ボード t=12.5、9.5	NM-9645					または、気密材と同等以上に気密を有する材料			16)天井ふところ、屋内1.0m以上、屋外(軒天井等)1.5m以上の場合は吊り材の振れ止め補強を行う	29)木製建具取付用下地補強材については、桧木補強W、及び補強を施工のこと
	GL2	石膏ボード t=9.5 GL工法			タ(酸セメント)板 t=6.0以上	NM-8578					(石膏ボード等)により通気止めを行う			17)石膏ボードを目地なし仕上とする場合の継目処理は、Vカット工法またはTバー工法とし、特記なき限りVカット工法とする	30)特記なき壁、天井仕上は、準不燃とする
	GLS	シーリング石膏ボード t=12.5 GL工法			化粧タ(酸セメント)板 t=6.0	NM-8577	準不燃	ベニヤ	QM-0515		石膏ボード t=9.5			18)1階スラブ下には、タ(酸セメント)425mm+防湿シート12mmを敷き、t=0.15敷込みとする	31)法37条における指定材料は、法37条一項一号及び二号に該当するものとする
	LSP1	軽量鉄骨+石膏ボード t=12.5			岩綿吸音板 t=15.0、12.0	NM-8599		石膏ボード t=9.5	QM-9828		石膏ボード t=9.5			19)嵩上げコンクリート、保護コンクリートは、普通コンクリートを使用する	32)8Bは石膏ボードとする
	LSP2	軽量鉄骨+石膏ボード t=9.5			化粧石膏ボード t=9.5	NM-0296		化粧石膏ボード t=9.5	QM-0524		石膏ボード t=9.5			20)床下地盤に特記なき場合はコンクリート金3mm押えとする	33)外壁内部は、硬質ウレタンフォームt=25吹付けとする
	LSP3	軽量鉄骨+強化石膏ボード t=12.5+石膏ボード t=9.5両面貼			タ(酸セメント)板 t=6.0	NM-2183		準不燃下地+ビニルクロス	QM-9446		石膏ボード等)により通気止めを行う			21)同一レベルで床仕上の異なる部位には、ステンレス床目地棒FB-6×19を境界線に設ける	34)手摺はFLから1,100以上とする
	LSP4	軽量鉄骨+石膏ボード t=9.5貼(不燃)			シーリング石膏ボード t=12.5	NM-9639		準不燃下地+VP	QM-9816		(石膏ボード等)により通気止めを行う			22)長尺塩ビシートのジョイントは、溶接工法とする	
	LSS	軽量鉄骨+シーリング石膏ボード t=12.5			不燃下地+ビニルクロス	NM-0965		※ VP、EP、AEP、SOPは基材同等とする			石膏ボード t=9.5			23)便所、湯沸室等水を使用する場所に用いる石膏ボードは、防水石膏ボードを使用すること	
	LGS	軽量鉄骨			不燃下地+EP	NM-8585					石膏ボード t=9.5			24)木製建具取付用下地補強材については、桧木補強W、及び補強を施工のこと	
	LGS2	軽量鉄骨+ガラス 32kg/m ²			ベニヤ	NM-1838					石膏ボード t=9.5			25)間仕切壁は特記がない場合、下地共天井までとする	
	LKB	軽量鉄骨+タ(酸セメント)板 t=6.0			カーベス t=12.0	NM-4601					石膏ボード t=9.5				
	ALC	ALC板 t=100			繊維強化セメント板	NM-8576					石膏ボード t=9.5				
	NF2	置床組 H=***台板 t=24、O+合板 t=12.0			ジョイント	NM-8572					石膏ボード t=9.5				

TITLE 潮温泉施設建設工事		
内部仕上表(1) S-N S		
株式会社 沖本初建築設計事務所	No.	A-07
一級建築士大臣登録第103472号	沖 本 初	
一級建築士事務所広島県知事登録 16(1)第0241号	[A1版:原図 → A3版:50%縮小]	

内部仕上表(2)


階	室名	床			巾木			壁（腰）			天井		天井高	摘要			
		下地	仕上		仕上		H	下地	仕上		下地	仕上					
1	下足コーナー	RC	塩ビタイル貼(C)		ソフト巾木		60	LSP1	ビニルクロス貼	[不燃]	LSP4	ビニルクロス貼	[不燃]	2,500			
	倉庫1、倉庫2	RC	塩ビシート貼(A)		ソフト巾木		60	LSS	ビニルクロス貼	[不燃]	LGS	化粧石膏ボード t=9.5貼	[不燃]	2,500			
	廊下 風除室2	RC	塩ビタイル貼(A) ※WC前		ソフト巾木		60	LSP3	ビニルクロス貼	[不燃]	LSP4	ビニルクロス貼	[不燃]	2,820	下足棚		
			塩ビタイル貼(C)													2,500	
			塩ビシート貼(A)														
	女子WC	RC	磁器質タイル貼					LSS	ビニルクロス貼	[不燃]	LSS	ビニルクロス貼	[不燃]	2,500	カウンタ、洗面器（自動水栓）、洋風大便器（ウォシュレット付）、 手摺付2連紙巻器、ハンドドライヤ、化粧鏡、ベンチア		
			見切:SUS C-40x20 HL						磁器質タイル貼 H=1,200、一部 多孔質セラミックスタイル貼	[不燃]							
	男子WC	RC	磁器質タイル貼、一部 汚垂タイル貼					LSS	ビニルクロス貼	[不燃]	LSS	ビニルクロス貼	[不燃]	2,500	カウンタ、洗面器（自動水栓）、 洋風大便器（ウォシュレット付）、小便器（自動水栓）、小便器手摺、 手摺付2連紙巻器、ハンドドライヤ、化粧鏡、ベンチア		
			見切:SUS C-40x20 HL						磁器質タイル貼 H=1,200、一部 多孔質セラミックスタイル貼								
	多機能WC	RC	塩ビタイル貼(A)		ソフト巾木		60	LSS	ビニルクロス貼	[不燃]	LSS	ビニルクロス貼	[不燃]	2,500	洗面器（自動水栓）、洋風大便器（ウォシュレット付）、背もたれ、オストイト、化粧棚、 2連紙巻器、固定手摺、跳上げ手摺、化粧鏡、ベンチア		
									化粧タイル板 t=6.0貼	[不燃]							
	授乳室	RC	塩ビタイル貼(A)		ソフト巾木		60	LSP1	ビニルクロス貼	[不燃]	LSP4	ビニルクロス貼	[不燃]	2,500	流し台カウンタ（シンク付）、ベンチア		
									化粧タイル板 t=6.0貼	[不燃]							
休憩スペース	RC	直コ押え		ソフト巾木		60	LSP1	ビニルクロス貼	[不燃]	LSP4	ビニルクロス貼	[不燃]	2,820				
屋外倉庫	RC	コンクリート直コ押え		コンクリート化粧打放し			RC	打放し素地		RC	打放し素地		—				
リネン庫	M	塩ビシート貼(A)		ソフト巾木		60	LKB	化粧タイル板 t=6.0貼	[不燃]	LGS	化粧石膏ボード t=9.5貼	[不燃]	2,500	SK、リネン棚			
脱衣室	RC	塩ビ織タイル貼		ソフト巾木		60	LSS	ビニルクロス貼	[不燃]	LSP4	岩綿吸音板貼 t=12.0	[不燃]	3,000	スノコ樹脂製			
								化粧タイル板 t=6.0貼	[不燃]								
バウナコーナ	RC	塩ビ織タイル貼		ソフト巾木		60	LSS	ビニルクロス貼	[不燃]	LSP4	岩綿吸音板貼 t=12.0	[不燃]	3,000	カウンタ、洗面器（混合栓）、化粧鏡、リネン棚			
								化粧タイル板 t=6.0貼	[不燃]								
WC1、2（脱衣室）	RC	塩ビシート貼(B)		ソフト巾木		60	LSS	ビニルクロス貼	[不燃]	LSP4	ビニルクロス貼	[不燃]	2,500	カウンタ手洗器、洋風大便器（ウォシュレット付）、手摺付2連紙巻器			
洋風浴室	RC	アスファルト防水+保護モルの上、磁器質タイル貼					RC	磁器質タイル貼	[不燃]	LGS	バスリブ t=12.0貼	[不燃]	3,450	洗い場:天然石カウンタ、隔板、化粧鏡、シャワース			
							CB	ミカ石貼	[不燃]	RC	CON化粧打放し補修の上 コンクリート保護塗料塗布	[不燃]	4,385	イベント浴槽、バィラ浴槽、掛け流し浴槽、露天風呂			
								CON化粧打放し補修の上 吹付タイルトップのみ	[不燃]								
ミストサウナ室	RC	磁器質タイル貼					RC	磁器質タイル貼	[不燃]	LGS	バスリブ t=12.0貼	[不燃]	2,400				
							CB										
和風浴室	RC	アスファルト防水+保護モルの上、磁器質タイル貼					RC	磁器質タイル貼	[不燃]	LGS	バスリブ t=12.0貼	[不燃]	3,450	洗い場:天然石カウンタ、隔板、化粧鏡、シャワース			
							CB	ミカ石貼	[不燃]	RC	CON化粧打放し補修の上 吹付タイル(A)トップのみ	[不燃]	4,385	水風呂浴槽、バィラ浴槽、掛け流し浴槽、露天風呂			
								CON化粧打放し補修の上 吹付タイルトップのみ	[不燃]								
ドライサウナ室	RC	桧板貼					RC	桧板貼		LSP4	岩綿吸音板貼 t=12.0		2,500				
							CB										
機械庫	RC	防塵塗料					CB	素地	[不燃]	RC	素地	[不燃]	—				
							RC										

内部仕上表 (3)

階	室名	床			巾木			壁（腰）			天井			天井高	摘要
		下地	仕上			H	下地	仕上		下地	仕上				
2	リラゲーション室	M	直貼フローリング貼(A)	ソフト巾木	60	LSP1	ビニルクロス貼	[不燃]	LSP4	ビニルクロス貼	[不燃]	2,400	ブライント		
	スタッフ室	M	直貼フローリング貼(A)	ソフト巾木	60	LSP1	ビニルクロス貼	[不燃]	LSP4	ビニルクロス貼	[不燃]	2,400			
	更衣室1、2	M	塩ビタイル貼(A)	ソフト巾木	60	LSP1	ビニルクロス貼	[不燃]	LSP4	ビニルクロス貼	[不燃]	2,400			
	倉庫1、倉庫2	M	塩ビシート貼(A)	ソフト巾木	60	LSP1	ビニルクロス貼	[不燃]	RC LGS	倉庫1:素地	[不燃]	— 2,400			
							倉庫2:化粧石膏ボード t=9.5貼	[不燃]							
	WC1、2	M	塩ビシート貼(A)	ソフト巾木	60	LSS	ビニルクロス貼	[不燃]	LSP4	ビニルクロス貼	[不燃]	2,400	カウンター手洗器、洋風大便器(ウォシュレット付)、手摺付2連紙巻器		
							一部、化粧タイル板 t=6.0貼	[不燃]							
	脱衣室1、2	M	塩ビシート貼(A)	ソフト巾木	60	LSS	ビニルクロス貼	[不燃]	LGS	タイル板 t=6.0貼 VP		1:2,300 2:2,050			
	SW1、2	RC				LSS			RC			—	シャワーユニット0808:TOTO JSV0808UL(鏡:KUR86)		
	トリートメント室 (前室)	M	塩ビシート貼(A)	ソフト巾木	60	LSP1	ビニルクロス貼	[不燃]	LSP4	ビニルクロス貼	[不燃]	2,400	ブライント、カーテン、カーテンレール		
スタッフコーナー	M	塩ビシート貼(A)	ソフト巾木	60	LSP1	ビニルクロス貼	[不燃]	LSP4	ビニルクロス貼	[不燃]	2,125	受付カウンター、壁掛手洗器、混合水栓、タイル掛け			
WC	M	塩ビシート貼(A)	ソフト巾木	60	LSS	ビニルクロス貼	[不燃]	LSP4	ビニルクロス貼	[不燃]	2,125	洋風大便器(ウォシュレット付)、手摺付2連紙巻器、化粧鏡			
						一部 化粧タイル板 t=6.0貼	[不燃]								
脱衣室	M	塩ビシート貼(A)	ソフト巾木	60	LSP1	ビニルクロス貼	[不燃]	LSP4	ビニルクロス貼	[不燃]	2,125	洗面台(家具図F-24)、シャワーユニット0808:TOTO JSV0808ULW1AK			
共用部 2,3	ホール	M	タイルカーペット貼(C)	ソフト巾木	60	LSP1	ビニルクロス貼	[不燃]	LSP4	岩綿吸音板 t=12.0貼		2,280	本棚(2Fホールのみ)		
							石膏ボード t=9.5、全面寒冷紗バテ処理の上、AEP	[不燃]							
ベンチナー	M	塩ビシート貼(A)	ソフト巾木	60	LSP3	ビニルクロス貼	[不燃]	LSP4	ビニルクロス貼	[不燃]	2,125				
リネン室1	M	塩ビシート貼(A)	ソフト巾木	60	LSP3	化粧タイル板 t=6.0貼	[不燃]	LGS	化粧石膏ボード t=9.5貼	[不燃]	2,125	SUS流し			
リネン室2	M	塩ビシート貼(A)	ソフト巾木	60	LSP3	化粧タイル板 t=6.0貼	[不燃]	LGS	化粧石膏ボード t=9.5貼	[不燃]	2,250	SUS流し			
宿泊棟廊下 温浴棟廊下	M	タイルカーペット貼(B)	ソフト巾木	60	LSP1	ビニルクロス貼	[不燃]	LSP4	ビニルクロス貼	[不燃]	2,125	照明BOX 化粧シート貼木パネル組			
洗濯コーナー	M	塩ビシート貼(A)	ソフト巾木	60	LSS	ビニルクロス貼	[不燃]	LSP4	ビニルクロス貼	[不燃]	2,250	洗濯パン			
						一部、化粧タイル板 t=6.0貼									


内部仕上表 (4)

階	室名	床				巾木		壁（腰）		天井		天井高	摘要
		下地	仕上		H	下地	仕上	下地	仕上				
客室 2,3	客室 A(ツイン)	M	タイルカーペット貼 (B2)	ソフト巾木	60	LSP1	ビニルクロス貼	LSP2	ビニルクロス貼	2,450	カウンター、ヘッドボード、洋服掛、ウォールミラー、 Wカーテンレール、遮光カーテン、レースカーテン、ベッドサイドテーブル、 UB1216		
		NF2											
	客室 B,C(ツイン)	M	タイルカーペット貼 (B2)	ソフト巾木	60	LSP1	ビニルクロス貼	LSP2	ビニルクロス貼	2,450	カウンター、ヘッドボード、洋服掛、 Wカーテンレール、遮光カーテン、レースカーテン、ベッドサイドテーブル、フェイスミラー、ウォールミラー		
		NF2											
	洗面、WC	M	塩ビシート貼 (C)	ソフト巾木	60	LSS	ビニルクロス貼	LSP2	ビニルクロス貼	2,050	カウンター、洗面器（混合栓）、フェイスミラー、タオル掛け、タオル棚、ブラインド、 棚付2連紙巻器、洋風大便器（ウォシュレット付）、UB1216（ブラインド）、 ※Cタイプ のみ:UB1418（ブラインド）、I型手摺、P型手摺		
		NF2							エコカラット貼				
	客室 D(シングル)	M	タイルカーペット貼 (D)	ソフト巾木	60	LSP1	ビニルクロス貼	LSP2	ビニルクロス貼	2,500	カウンター、ヘッドボード、洋服掛、フェイスミラー、ウォールミラー、 Wカーテンレール、遮光カーテン、レースカーテン、 UB1116		
		NF2											
	客室 E(グループ)	M	塩ビタイル貼 (A)	ソフト巾木	60	LSP1	ビニルクロス貼	LSP2	ビニルクロス貼	2,570	テレビ台、フェイスミラー、ウォールミラー、ロールスクリーン、洗面台、二段ベッド（階段） ロールスクリーン、洗面台、二段ベッド（階段）		
		NF2	塩ビ織タイル貼 (A)										
		上り框:堅木 OSCL、既製品											
	WC	M	塩ビタイル貼 (A)	ソフト巾木	60	LSS	ビニルクロス貼	LSP2	ビニルクロス貼	2,125	カウンター、手洗器（単水栓）、フェイスミラー、タオルリンク、 棚付2連紙巻器、洋風大便器（ウォシュレット付）		
	客室 F(ファミリー)	M	タイルカーペット貼 (B2)	ソフト巾木	60	LSP1	ビニルクロス貼	LSP2	ビニルクロス貼	2,450	障子、ヘッドボード、洋服掛、テレビ台、ウォールミラー、ベッドサイドテーブル		
		NF2	畳敷きこみ(900角縁なし) H=85										
	押入	M	タイルカーペット貼 (B2)	ソフト巾木	60	LSP1	ビニルクロス貼	LSP2	ビニルクロス貼	2,125	枕棚、固定棚、ハンガーパイプ		
洗面・WC	M	塩ビシート貼 (A)	ソフト巾木	60	LSS	ビニルクロス貼	LSP2	ビニルクロス貼	2,125	カウンター・洗面器（混合栓）・フェイスミラー・タオルリンク・タオル棚 2連紙巻き器・洋風大便器（ウォシュレット付） UB 1216（ブラインド）			
客室 G(ファミリー)	M	タイルカーペット貼 (B2)	ソフト巾木	60	LSP1	ビニルクロス貼	LSP2	ビニルクロス貼	2,335	押入、ヘッドボード、洋服掛、テレビ台、ウォールミラー、 フェイスミラー、ベッドサイドテーブル、飾り棚			
	NF2	畳敷きこみ(900角縁なし) H=85											
収納	M	タイルカーペット貼 (B2)	ソフト巾木	60	LSP1	ビニルクロス貼	LSP2	ビニルクロス貼	2,125	枕棚、固定棚、ハンガーパイプ			
押入	NF2	縁甲板貼	ソフト巾木	60	LSP1	ビニルクロス貼	LSP2	ビニルクロス貼	2,125	枕棚、固定棚			
洗面、WC	M	塩ビシート貼 (C)	ソフト巾木	60	LSS	ビニルクロス貼	LSP2	ビニルクロス貼	2,125	カウンター、洗面器（混合栓）、フェイスミラー、タオル掛け、タオル棚、 棚付2連紙巻器、洋風大便器（ウォシュレット付）、 UB1216（ブラインド）			
客室 H(ファミリー)	M	タイルカーペット貼 (C2)	ソフト巾木	60	LSP1	ビニルクロス貼	LSP2	ビニルクロス貼	2,450	バーカウンター（上部収納棚付）、流しカウンター、 カウンター、洋服掛ヘッドボード、ベッドサイドテーブル、木製ブラインド、 フェイスミラー、ウォールミラー、Wカーテンレール、遮光カーテン、レースカーテン			
		NF2	直貼フローリング貼 (A)										
洗面	M	塩ビシート貼 (A)	ソフト巾木		LSS	ビニルクロス貼	LSP2	ビニルクロス貼	2,125	カウンター、洗面器（混合栓）、フェイスミラー、タオル掛け、タオル棚、 UB1418（ブラインド）			
WC	M	塩ビシート貼 (A)	ソフト巾木		LSS	ビニルクロス貼	LSP2	ビニルクロス貼	2,125	カウンター、洗面器（混合栓）、フェイスミラー、タオルリンク、 棚付2連紙巻器、洋風大便器（ウォシュレット付）			
前室	M	タイルカーペット貼 (C2)	ソフト巾木		LSP1	ビニルクロス貼	LSP2	ビニルクロス貼	2,125				
共用部 1～3	階段室	M	タイルカーペット貼 (C)	ソフト巾木		LSP3	化粧ケイ酸板 目透し貼 [不燃]	LSP2	ビニルクロス貼 [不燃]	9,125	手摺 (H=1,150)、支柱、横棧、縦格子、笠木 段鼻（ノスリップ）		
						LSP1							

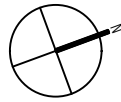


TITLE 潮温泉施設建設工事		
附近見取図 S=1:1,500・配置図 S=1:200		
株式会社 沖本初建築設計事務所		No. A-11
一級建築士大臣登録第103472号	沖 本 初	
一級建築士事務所所広島県知事登録 16(1)第0241号		[A1版:原図 → A3版:50%縮小]

OKI.AA
H-OKIMOTO ARCHITECTS & ASSOCIATE
2-21-404 Tsurumi cho Naka ku Hiroshima, 730-0045, Jap

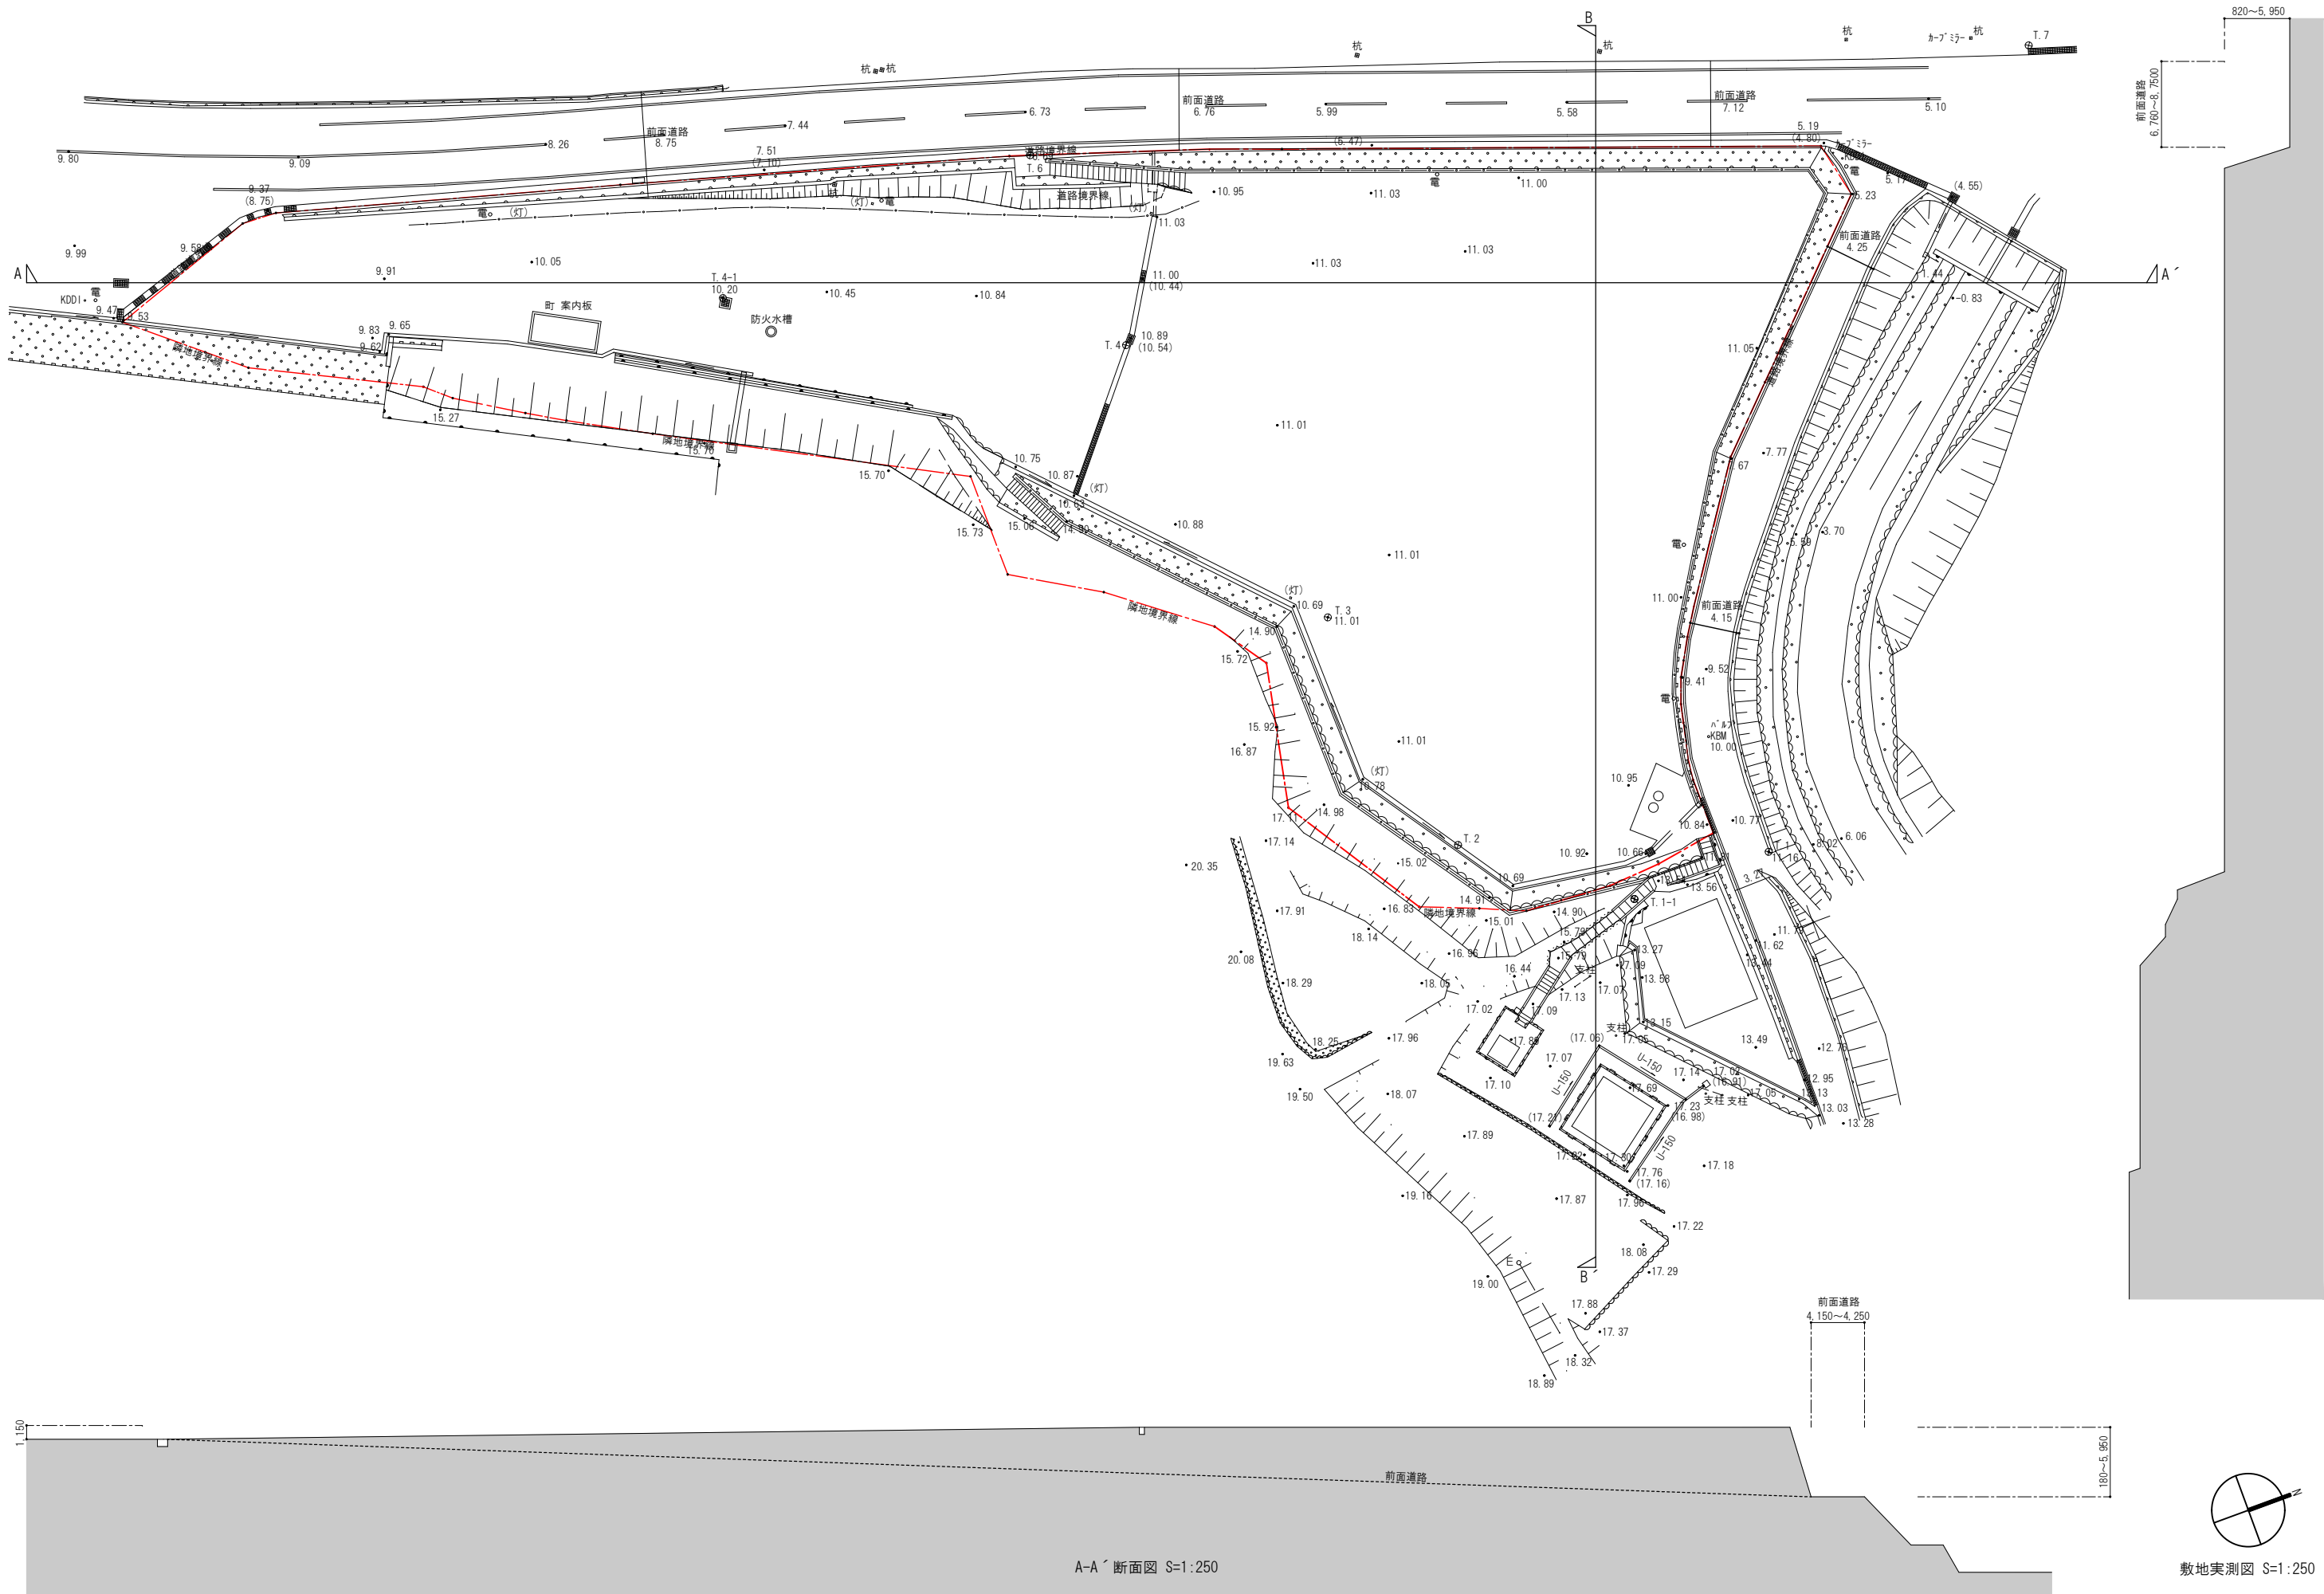

A-A' 断面図 S=1:250

B-B' 断面図 S=1:250

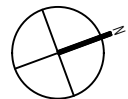

敷地実測図 S=1:250

OKI.AA

HOKIYOTO ARCHITECTS & ASSOCIATES

2-21-404 Tsurumi cho Naka ku Hiroshima 730-0045 Japan

TITLE 潮温泉施設建設工事

敷地実測図 S=1:250

株式会社 沖本初建築設計事務所


No. A-12

一級建築士大臣登録第103472号 沖本初

一級建築士事務所所広島県知事登録 16(1)第0241号




[A1版:原図 → A3版:50%縮小]

竣工図

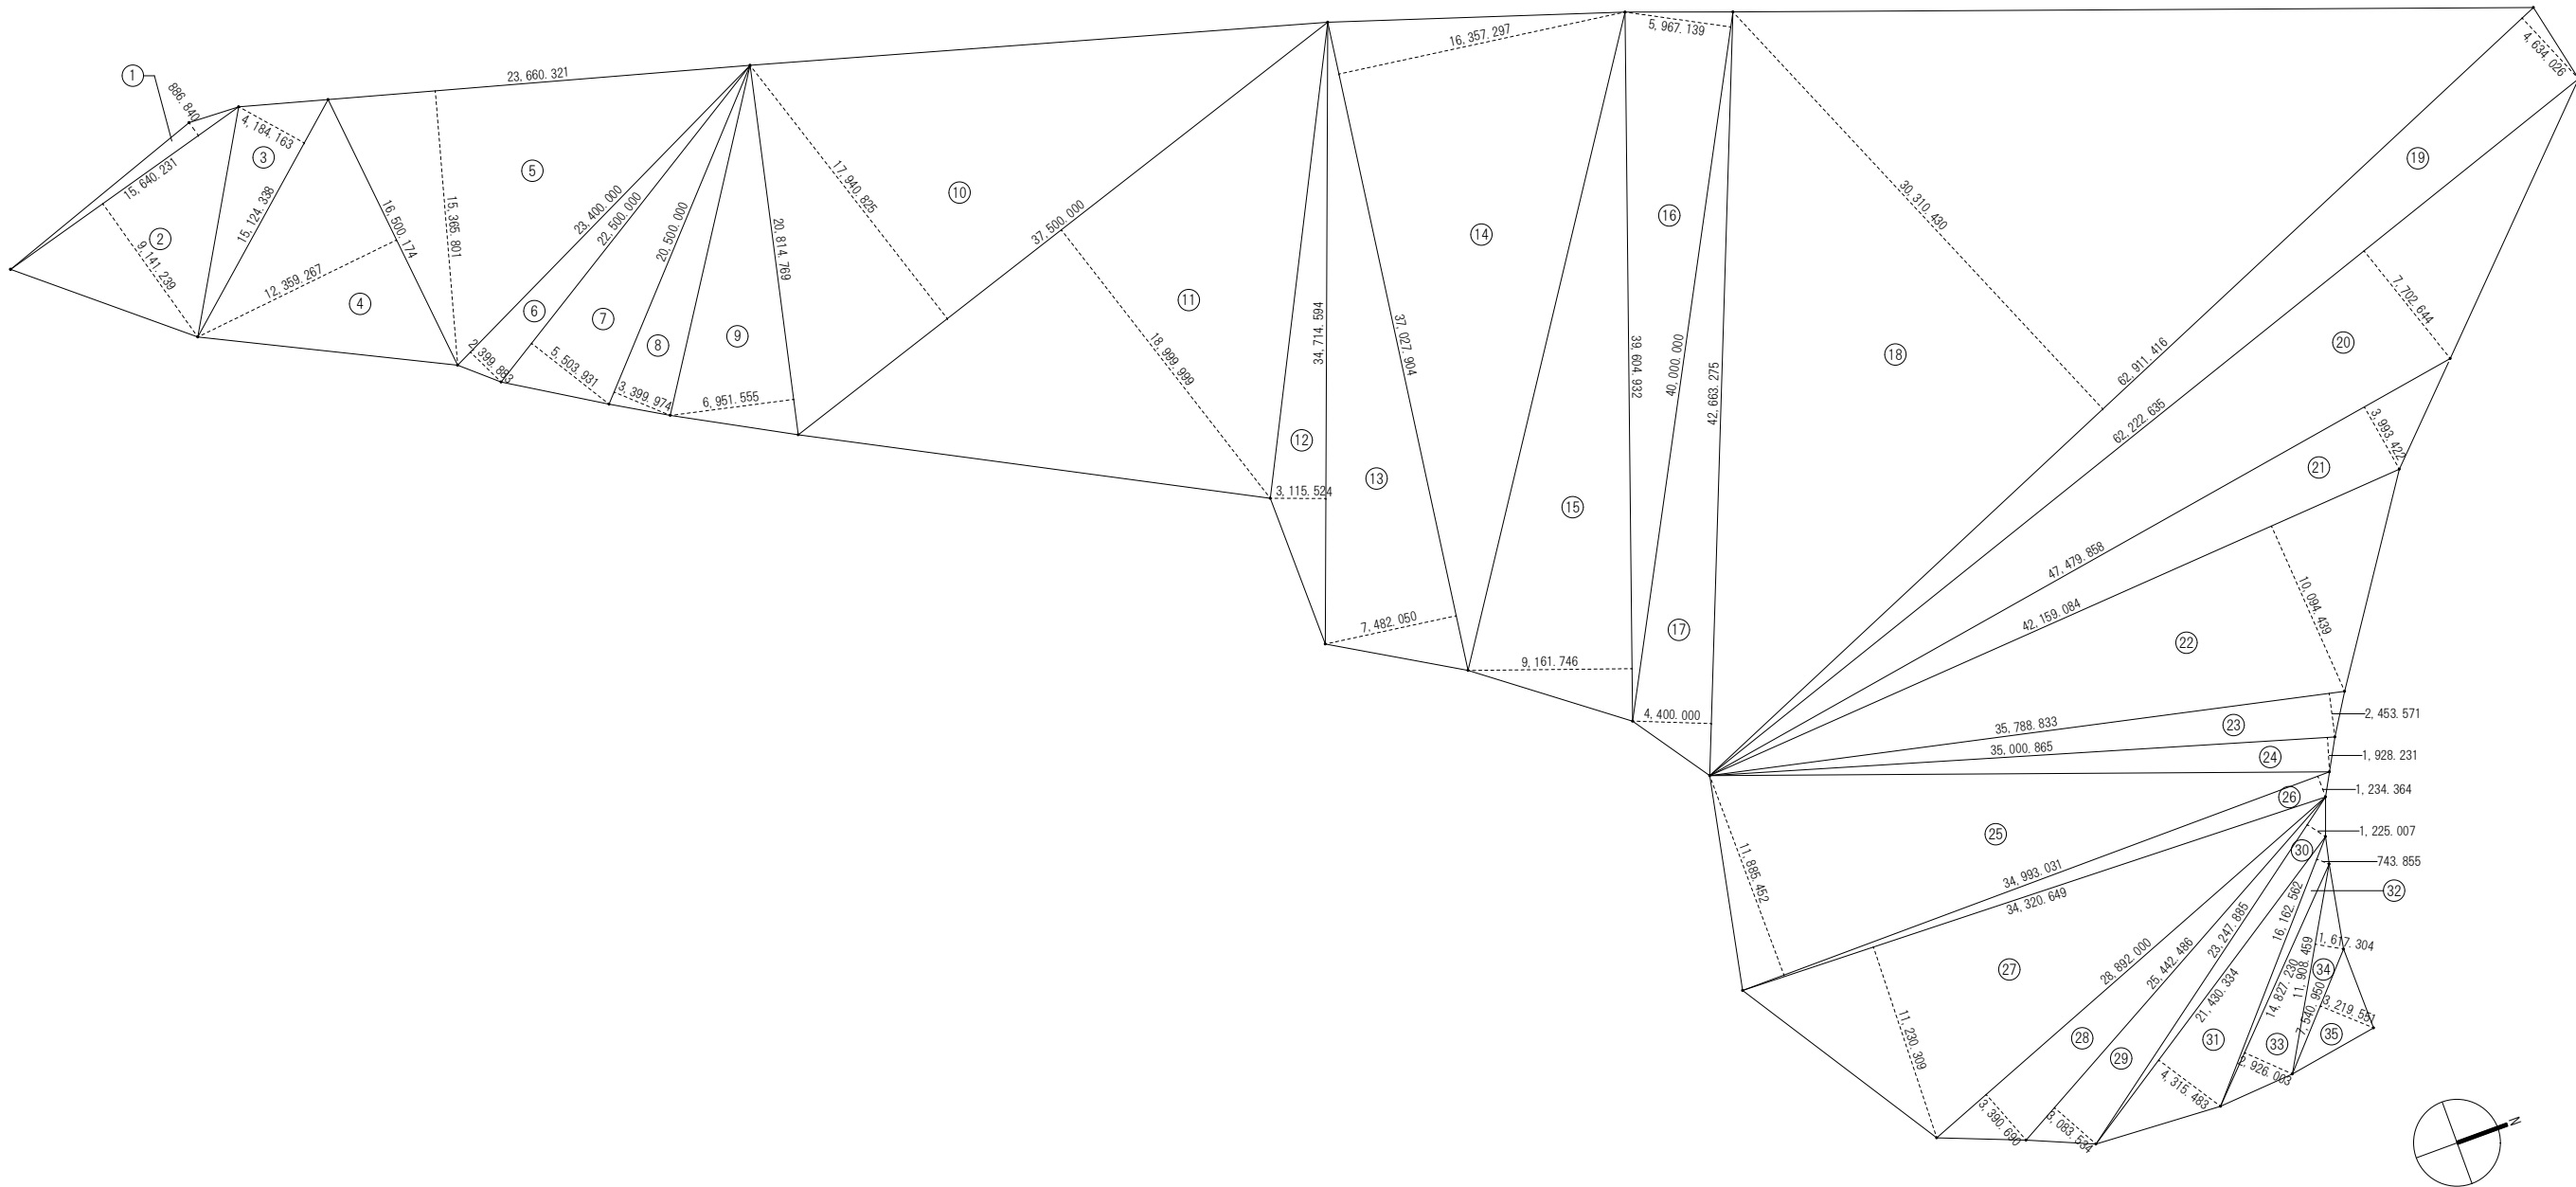


敷地面積求積図 S=1:200

□ 敷地面積算定表												□ 敷地面積											
倍面積算定表												倍面積											
①	15.640231	×	0.886840	=	13.870382	⑭	37.027904	×	16.357297	=	605.676423	㉗	34.320649	×	11.230309	=	385.431493	① ~ ㉟ = 9,036.434680					
②	15.640231	×	9.141239	=	142.971090	⑮	39.604932	×	9.161746	=	362.850327	㉘	28.892000	×	3.390690	=	97.963815						
③	15.124338	×	4.184163	=	63.282695	⑯	40.000000	×	5.967139	=	238.685560	㉙	25.442486	×	3.083534	=	78.452771	敷地面積 9,036.434680 ÷ 2 = 4,518.217340 → 4,518.21 m ² (1,366.75 坪)					
④	16.500174	×	12.359267	=	203.930056	⑰	42.663275	×	4.400000	=	187.718410	㉚	23.247885	×	1.225007	=	28.478822						
⑤	23.660321	×	15.365801	=	363.559784	⑱	62.911416	×	30.310430	=	1,906.872071	㉛	21.430334	×	4.315483	=	92.482242						
⑥	23.400000	×	2.399883	=	56.157262	⑲	62.911416	×	4.634026	=	291.533137	㉜	16.162562	×	0.743855	=	12.022603						
⑦	22.500000	×	5.503931	=	123.838447	⑳	62.222635	×	7.702644	=	479.278806	㉝	14.827230	×	2.926003	=	43.384519						
⑧	20.500000	×	3.399974	=	69.699467	㉑	47.479858	×	3.993422	=	189.607109	㉞	11.908459	×	1.617304	=	19.259598						
⑨	20.814769	×	6.951555	=	144.695012	㉒	42.159084	×	10.094439	=	425.572302	㉟	7.540950	×	3.219551	=	24.278473						
⑩	37.500000	×	17.940825	=	672.780938	㉓	35.788833	×	2.453571	=	87.810443	敷地面積						9,036.434680 ÷ 2 = 4,518.217340 → 4,518.21 m ² (1,366.75 坪)					
⑪	37.500000	×	18.999999	=	712.499962	㉔	35.000865	×	1.928231	=	67.489753												
⑫	34.714594	×	3.115524	=	108.154151	㉕	34.993031	×	11.885452	=	415.907990	敷地面積											
⑬	37.027904	×	7.482050	=	277.044629	㉖	34.993031	×	1.234364	=	43.194138												

   

申	青	外
---	---	---

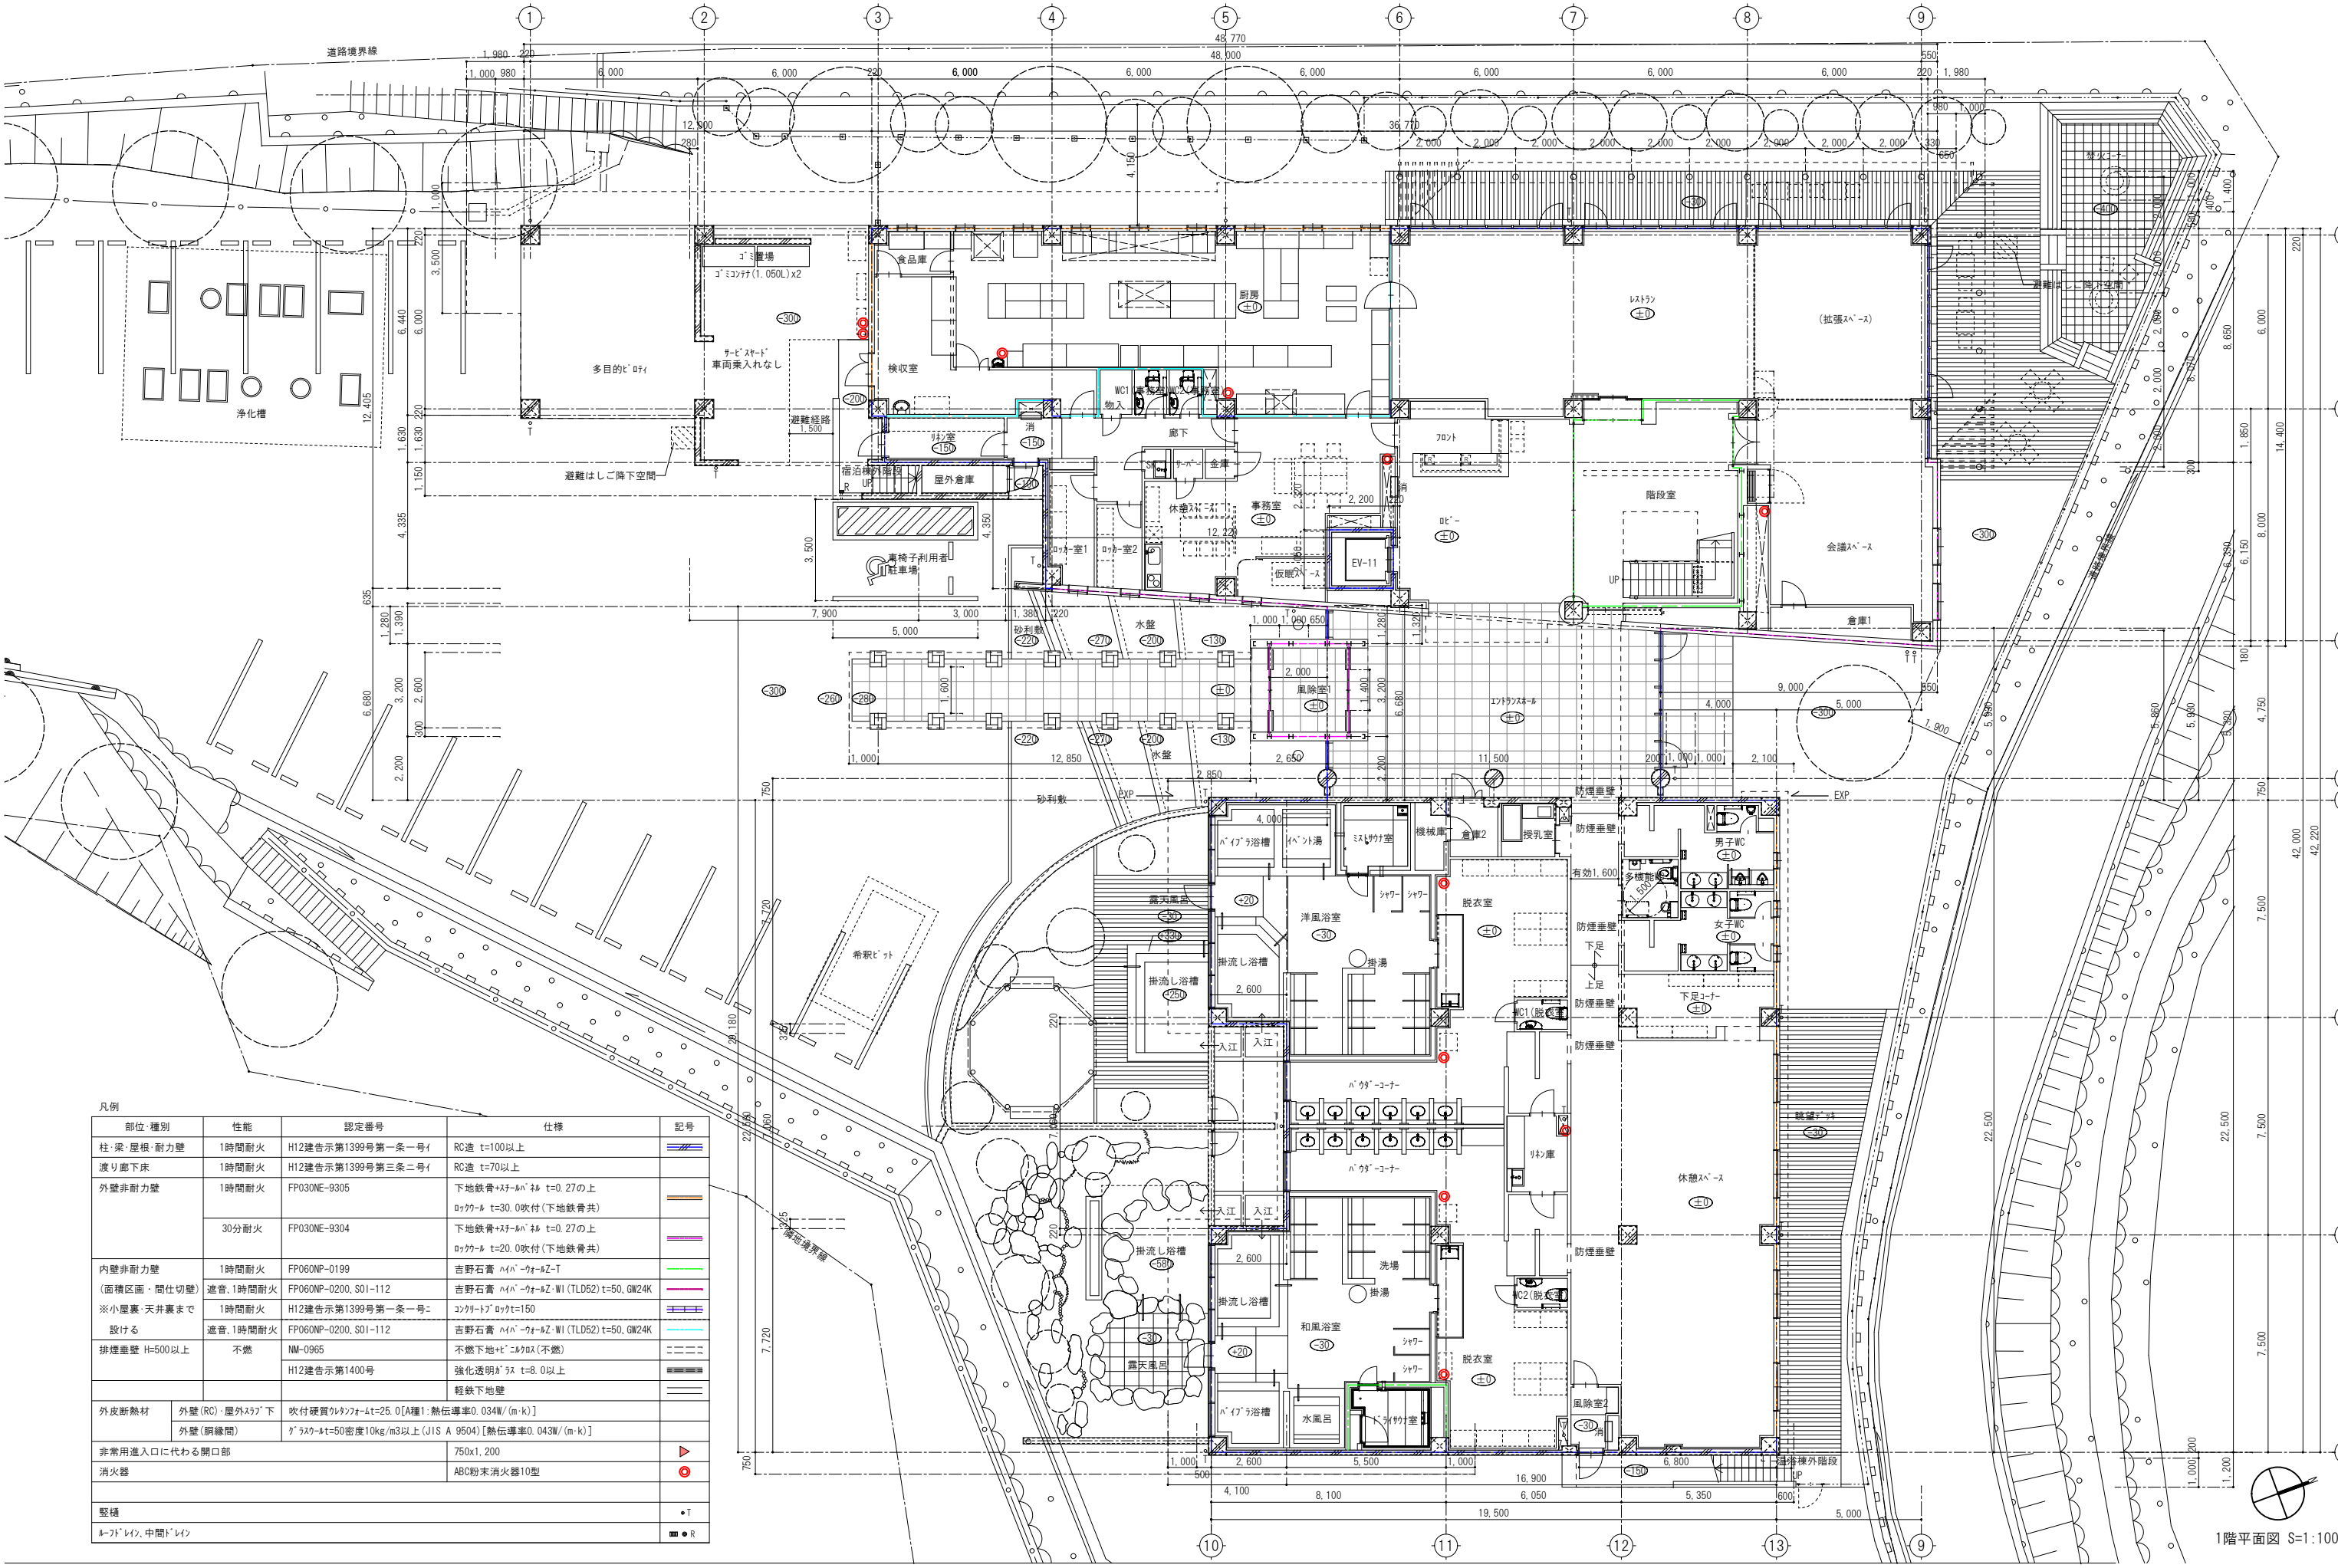

凡例					
部位・種別		性能	認定番号	仕様	記号
柱・梁・屋根・耐力壁		1時間耐火	H12建告示第1399号第一条一号イ	RC造 t=100以上	
渡り廊下床		1時間耐火	H12建告示第1399号第三条二号イ	RC造 t=70以上	
排煙垂壁 H=500以上		不燃	NM-0965	不燃下地+ビニルクロス(不燃)	
			H12建告示第1400号	強化透明ガラス t=8.0以上	
				軽鉄下地壁	
外皮断熱材	外壁(RC)・屋外スラブ下	吹付硬質ウレタンフォーム t=25.0 [A種1: 熱伝導率0.034W/(m・k)]			
	外壁(鋼縁間)	グラスウール t=50密度10kg/m3以上 (JIS A 9504) [熱伝導率0.043W/(m・k)]			
非常用出入口に代わる開口部				750x1,200	
消火器				ABC粉末消火器10型	
堅床					●T

- ・屋内階段(吹抜1~3階)有効幅:1,200以上 蹴上:200以下 踏面:240以上 両側手摺とする
- ・屋外階段(1~3階・1~2階)有効幅:900以上 蹴上:200以下 踏面:240以上
- ・屋外階段堅穴区画、1.2階吹抜け部の内装は下地ともに不燃材とする。
- ・777ローの主要構造部は、不燃材料とする。

TITLE 潮温泉施設建設工事

1階平面図 S=1:100

株式会社 沖本初建築設計事務所



No. A-15

一級建築士大臣登録第103472号 沖本 初

一級建築士事務所所広島県知事登録 16(1)第0241号

[A1版:原図 → A3版:50%縮小]

OKI.AA
HOKIWA ARCHITECTS & ASSOCIATES
2-21-404 Tsurumi cho Naka ku Hiroshima, 730-0045, Japan
竣工図

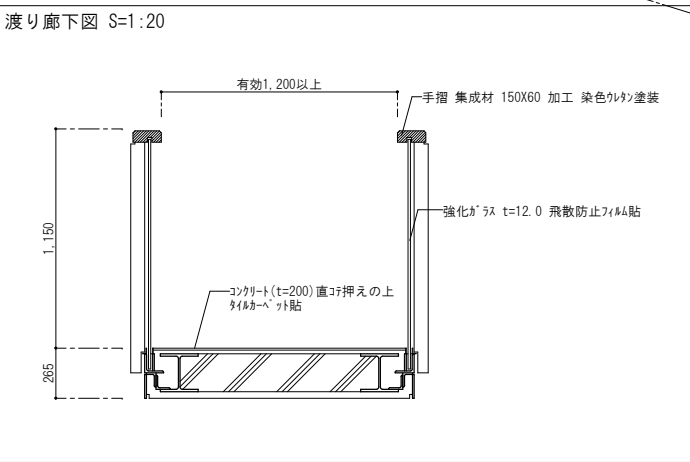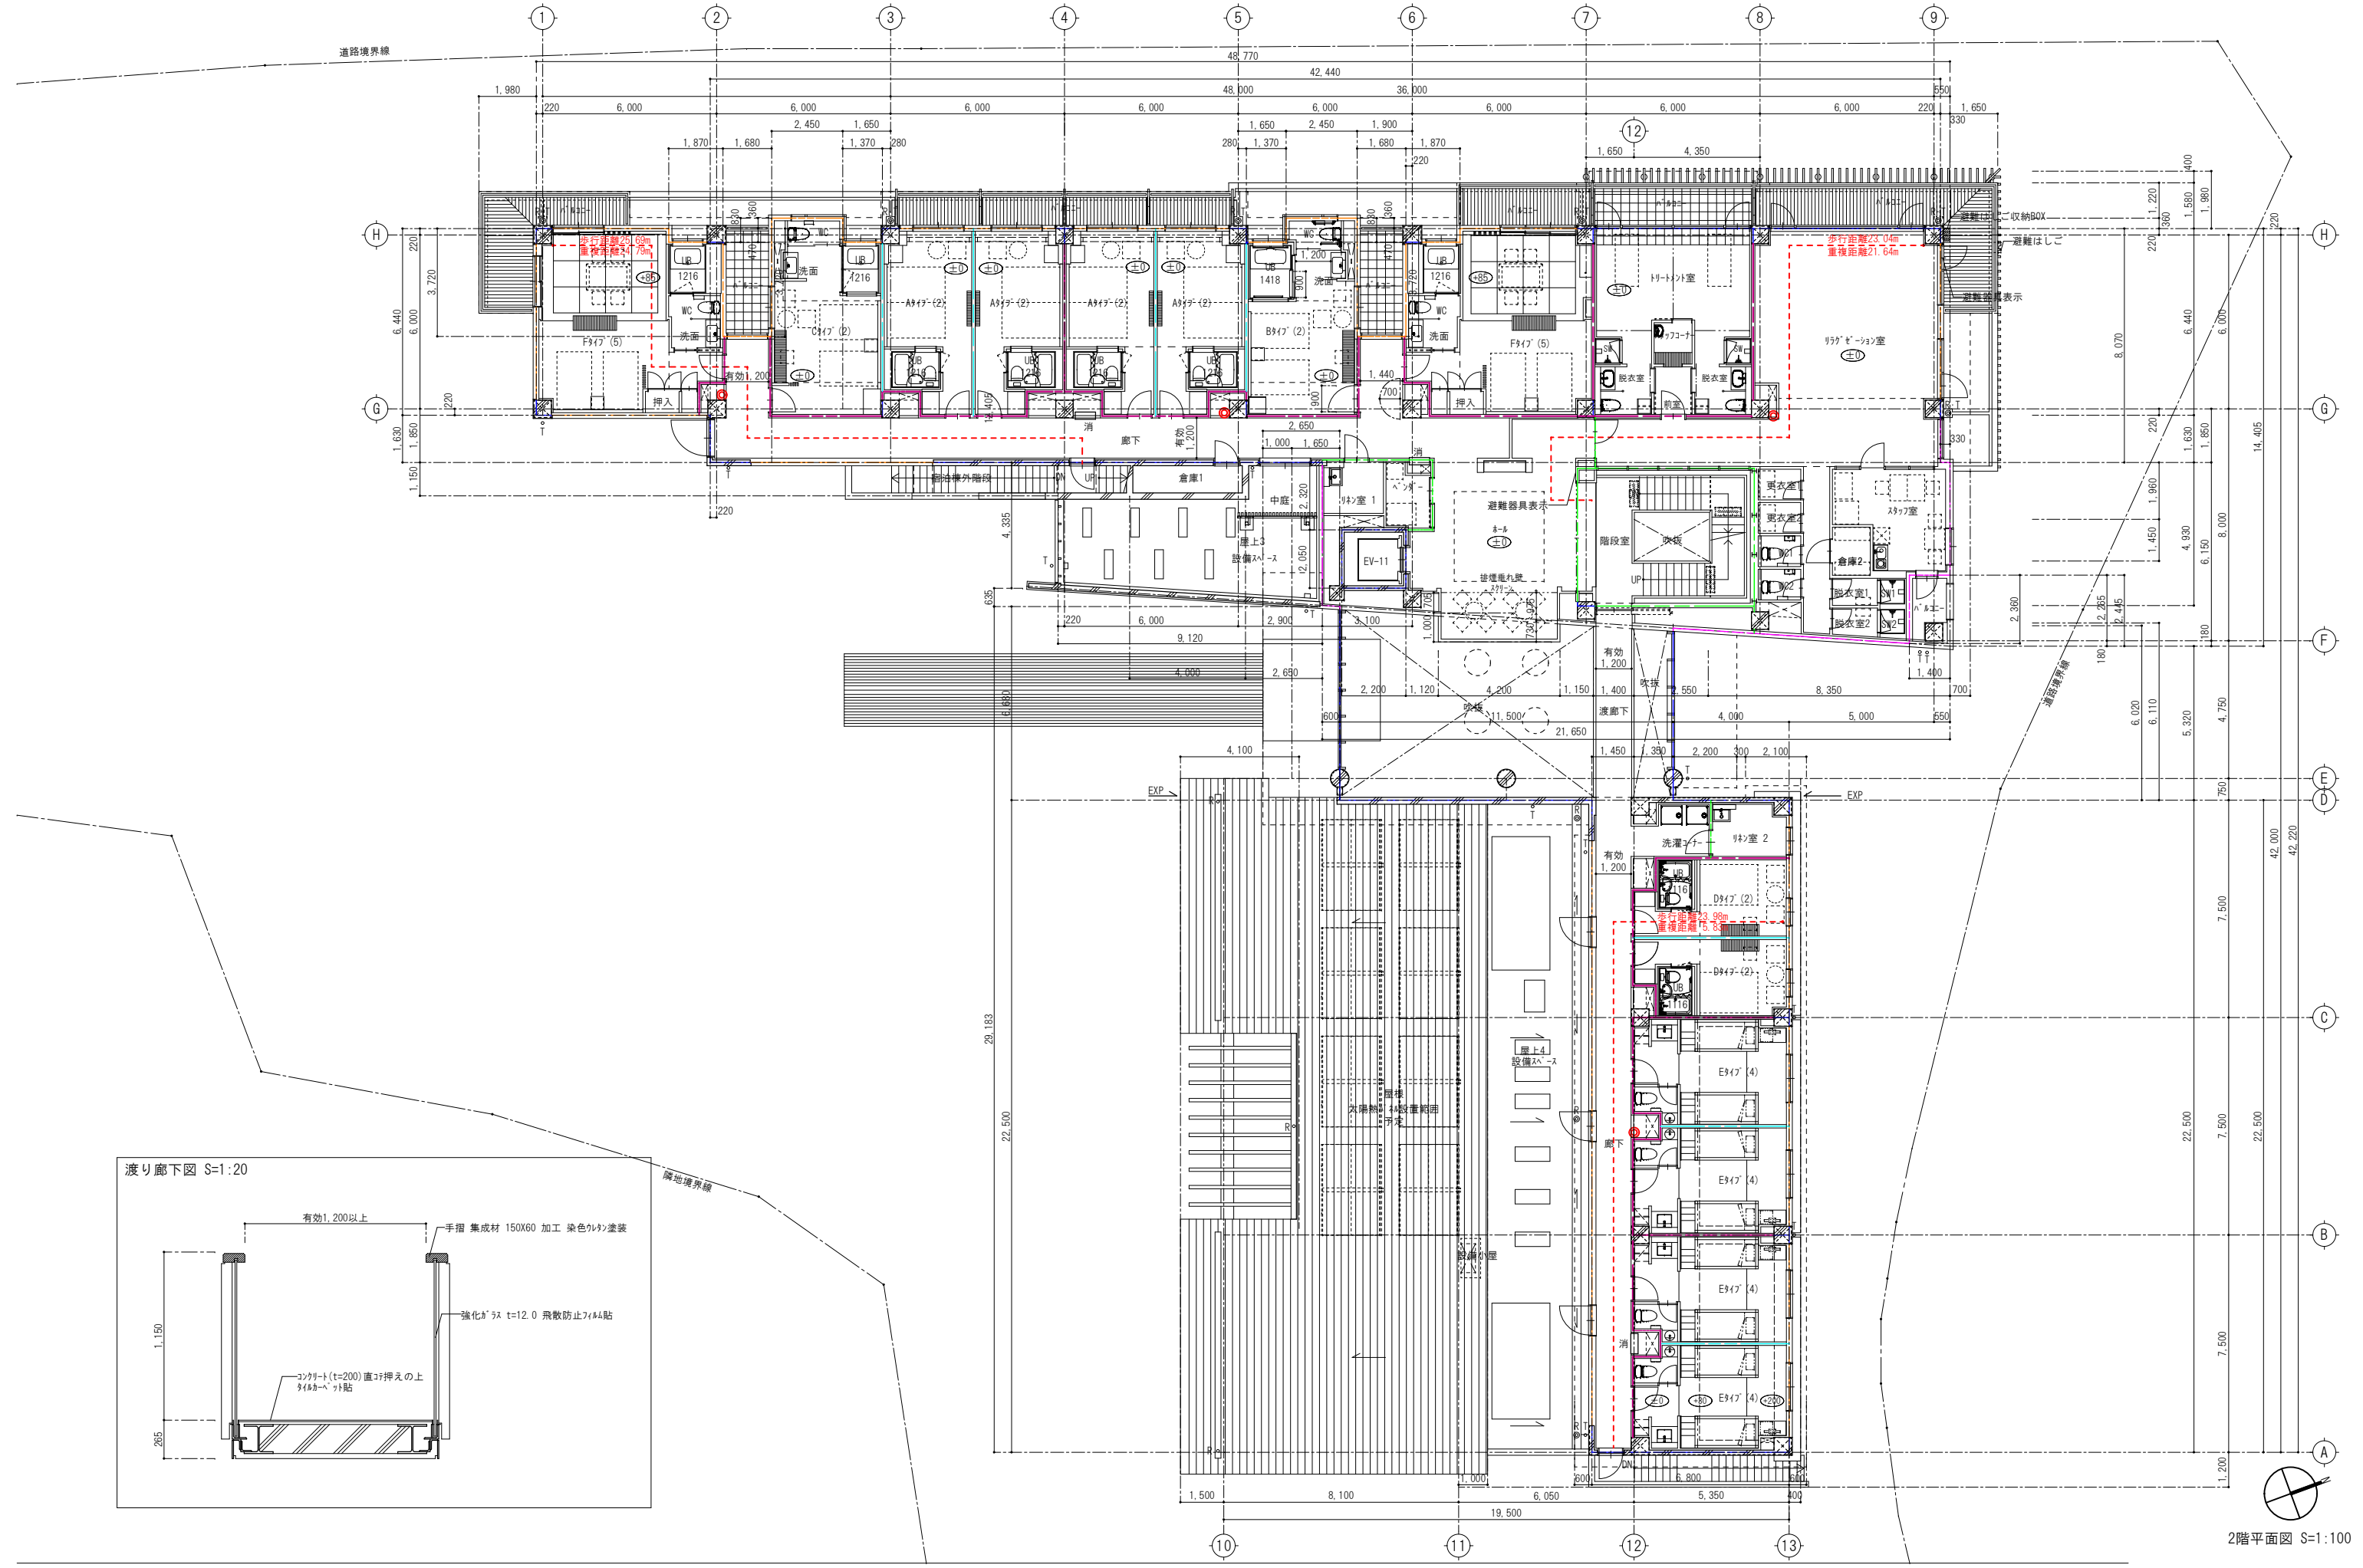

2階平面図 S=1:100

TITLE 潮温泉施設建設工事


2階平面図 S=1:100

株式会社 沖本初建築設計事務所 No. A-16

一級建築士大臣登録第103472号 沖本初

一級建築士事務所所広島県知事登録 16(1)第0241号 [A1版:原図 → A3版:50%縮小]

OKI.AA
HOKIWA ARCHITECTS & ASSOCIATES
2-21-404 Tsurumi cho Naka ku Hiroshima, 730-0045, Japan
竣工図

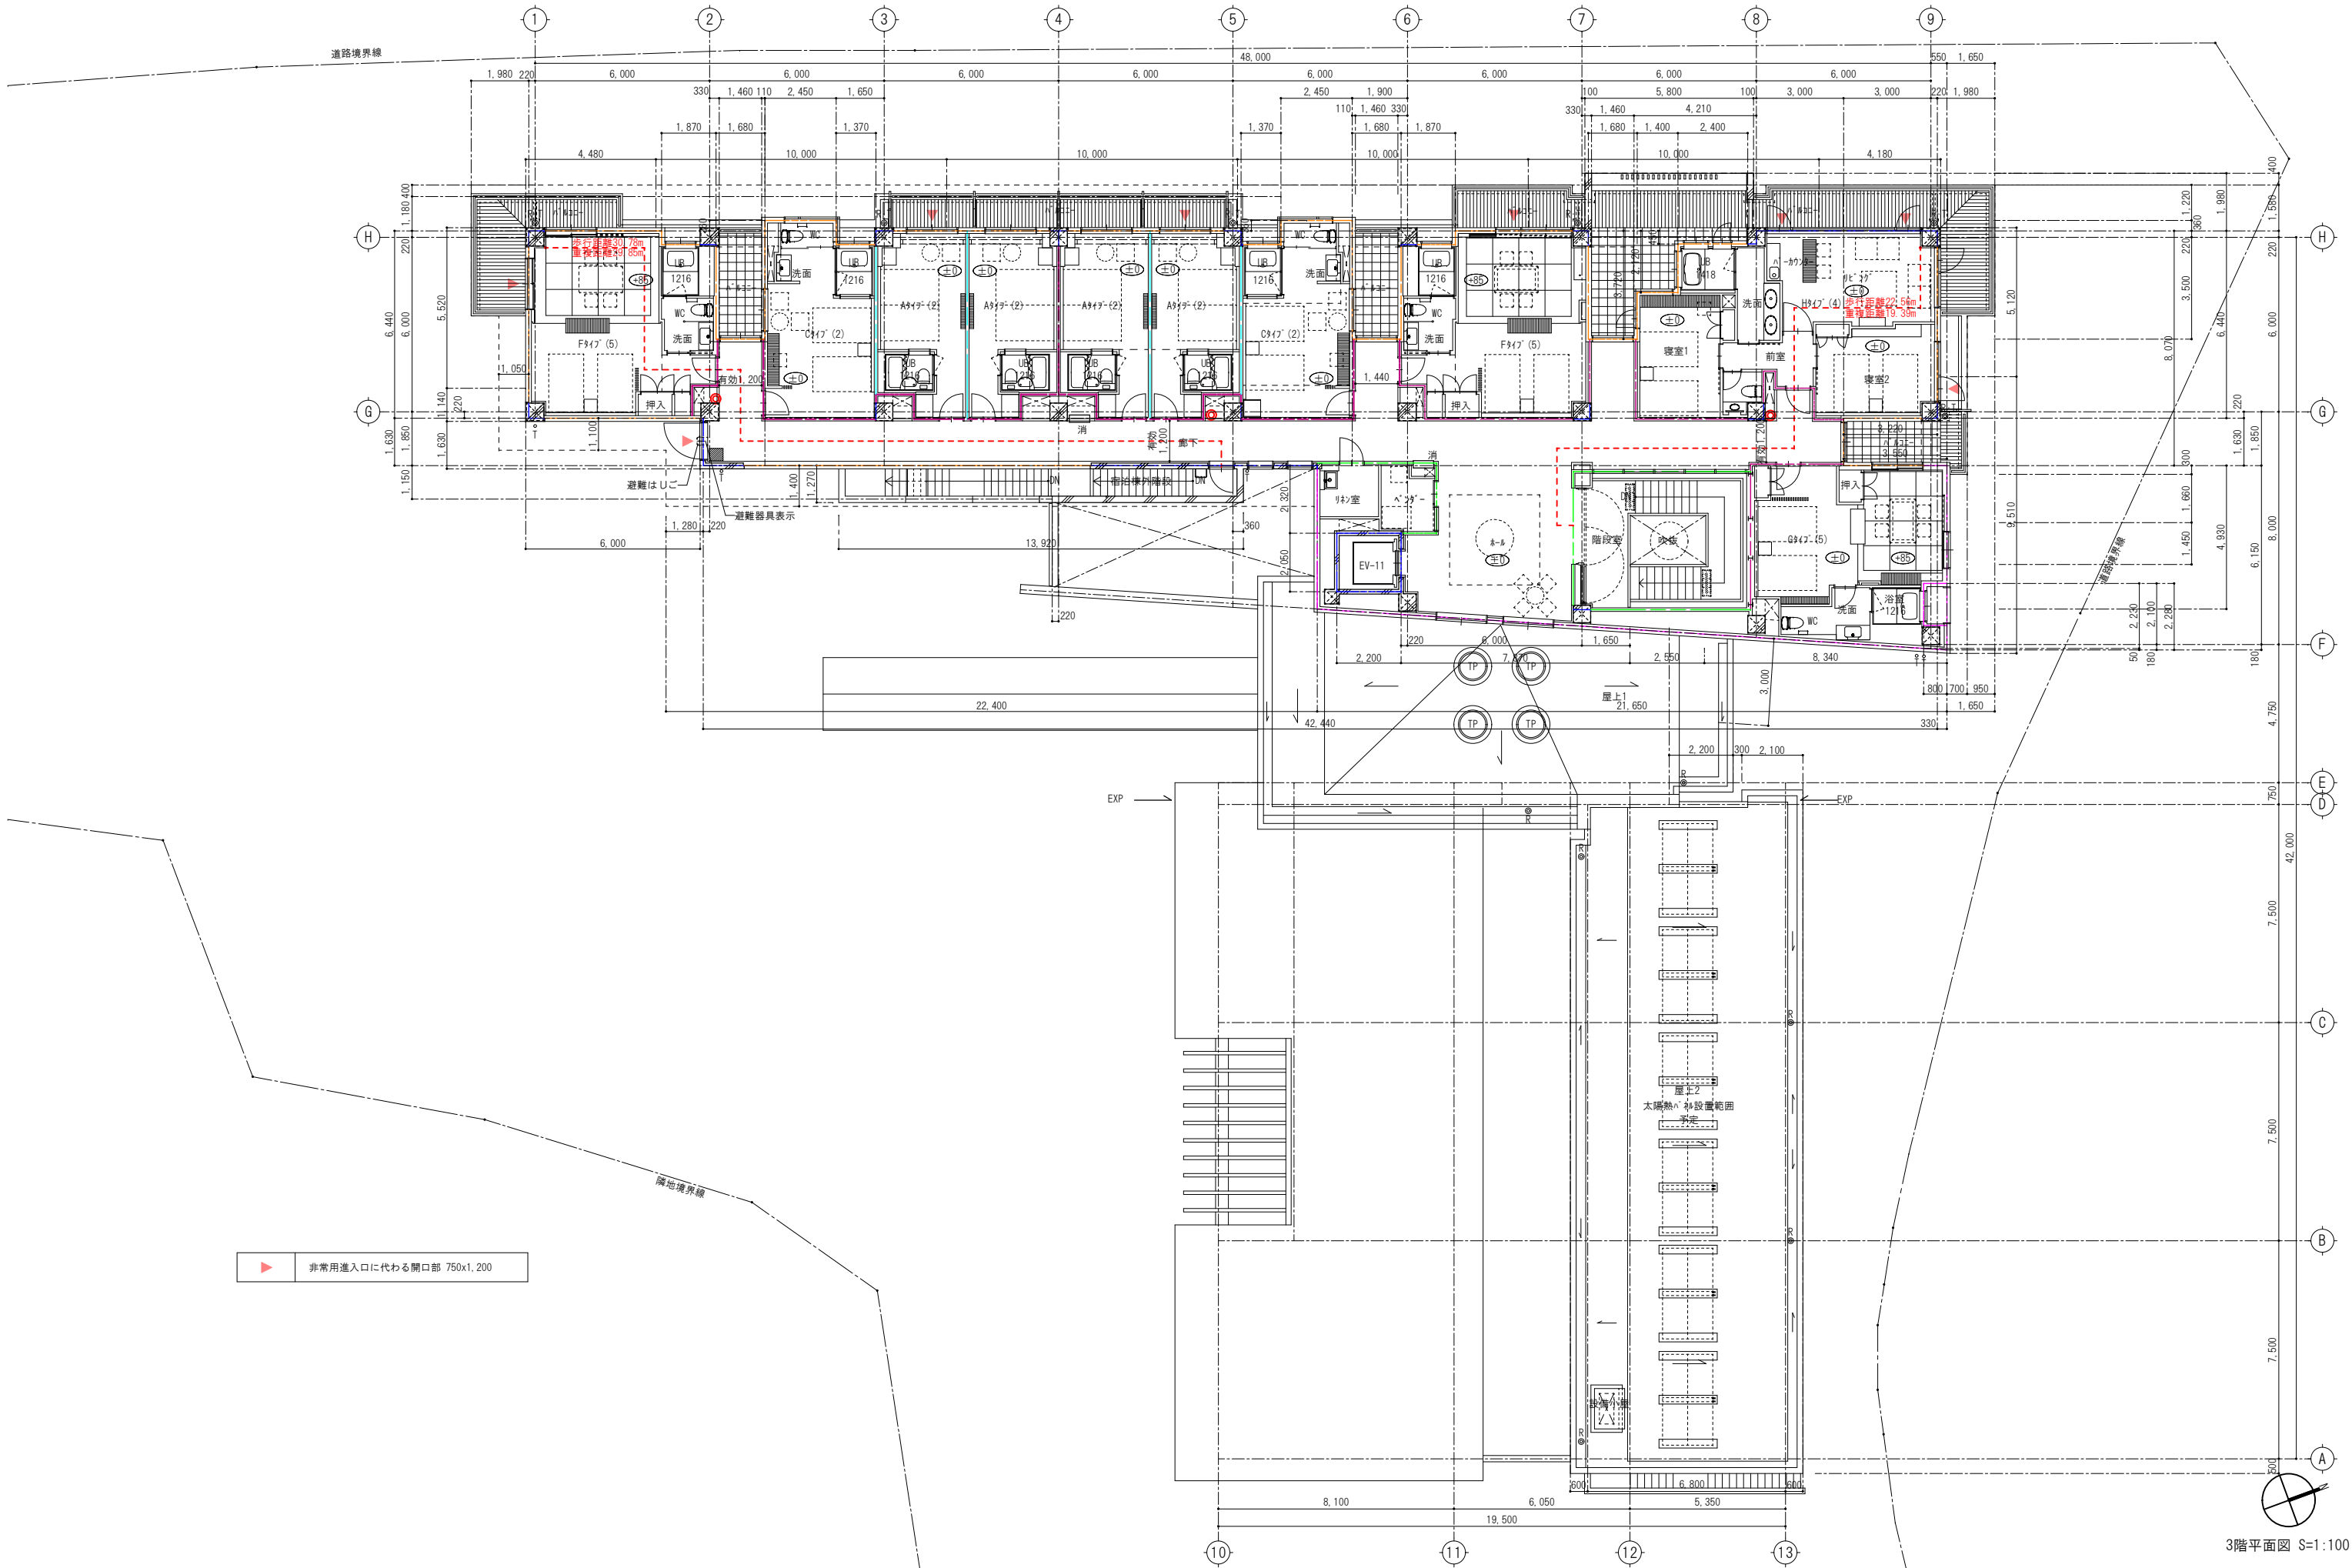

3階平面図 S=1:100

TITLE 湖温泉施設建設工事

3階平面図 S=1:100

株式会社 沖本初建築設計事務所

No. A-17

一級建築士大臣登録第103472号 沖本 初

一級建築士事務所所広島県知事登録 16(1)第0241号


[A1版:原図 → A3版:50%縮小]

OKI.AA

HOKIYO ARCHITECTS & ASSOCIATES

2-21-404 Tsurumi cho Naka ku Hiroshima, 730-0045, Japan

竣工図

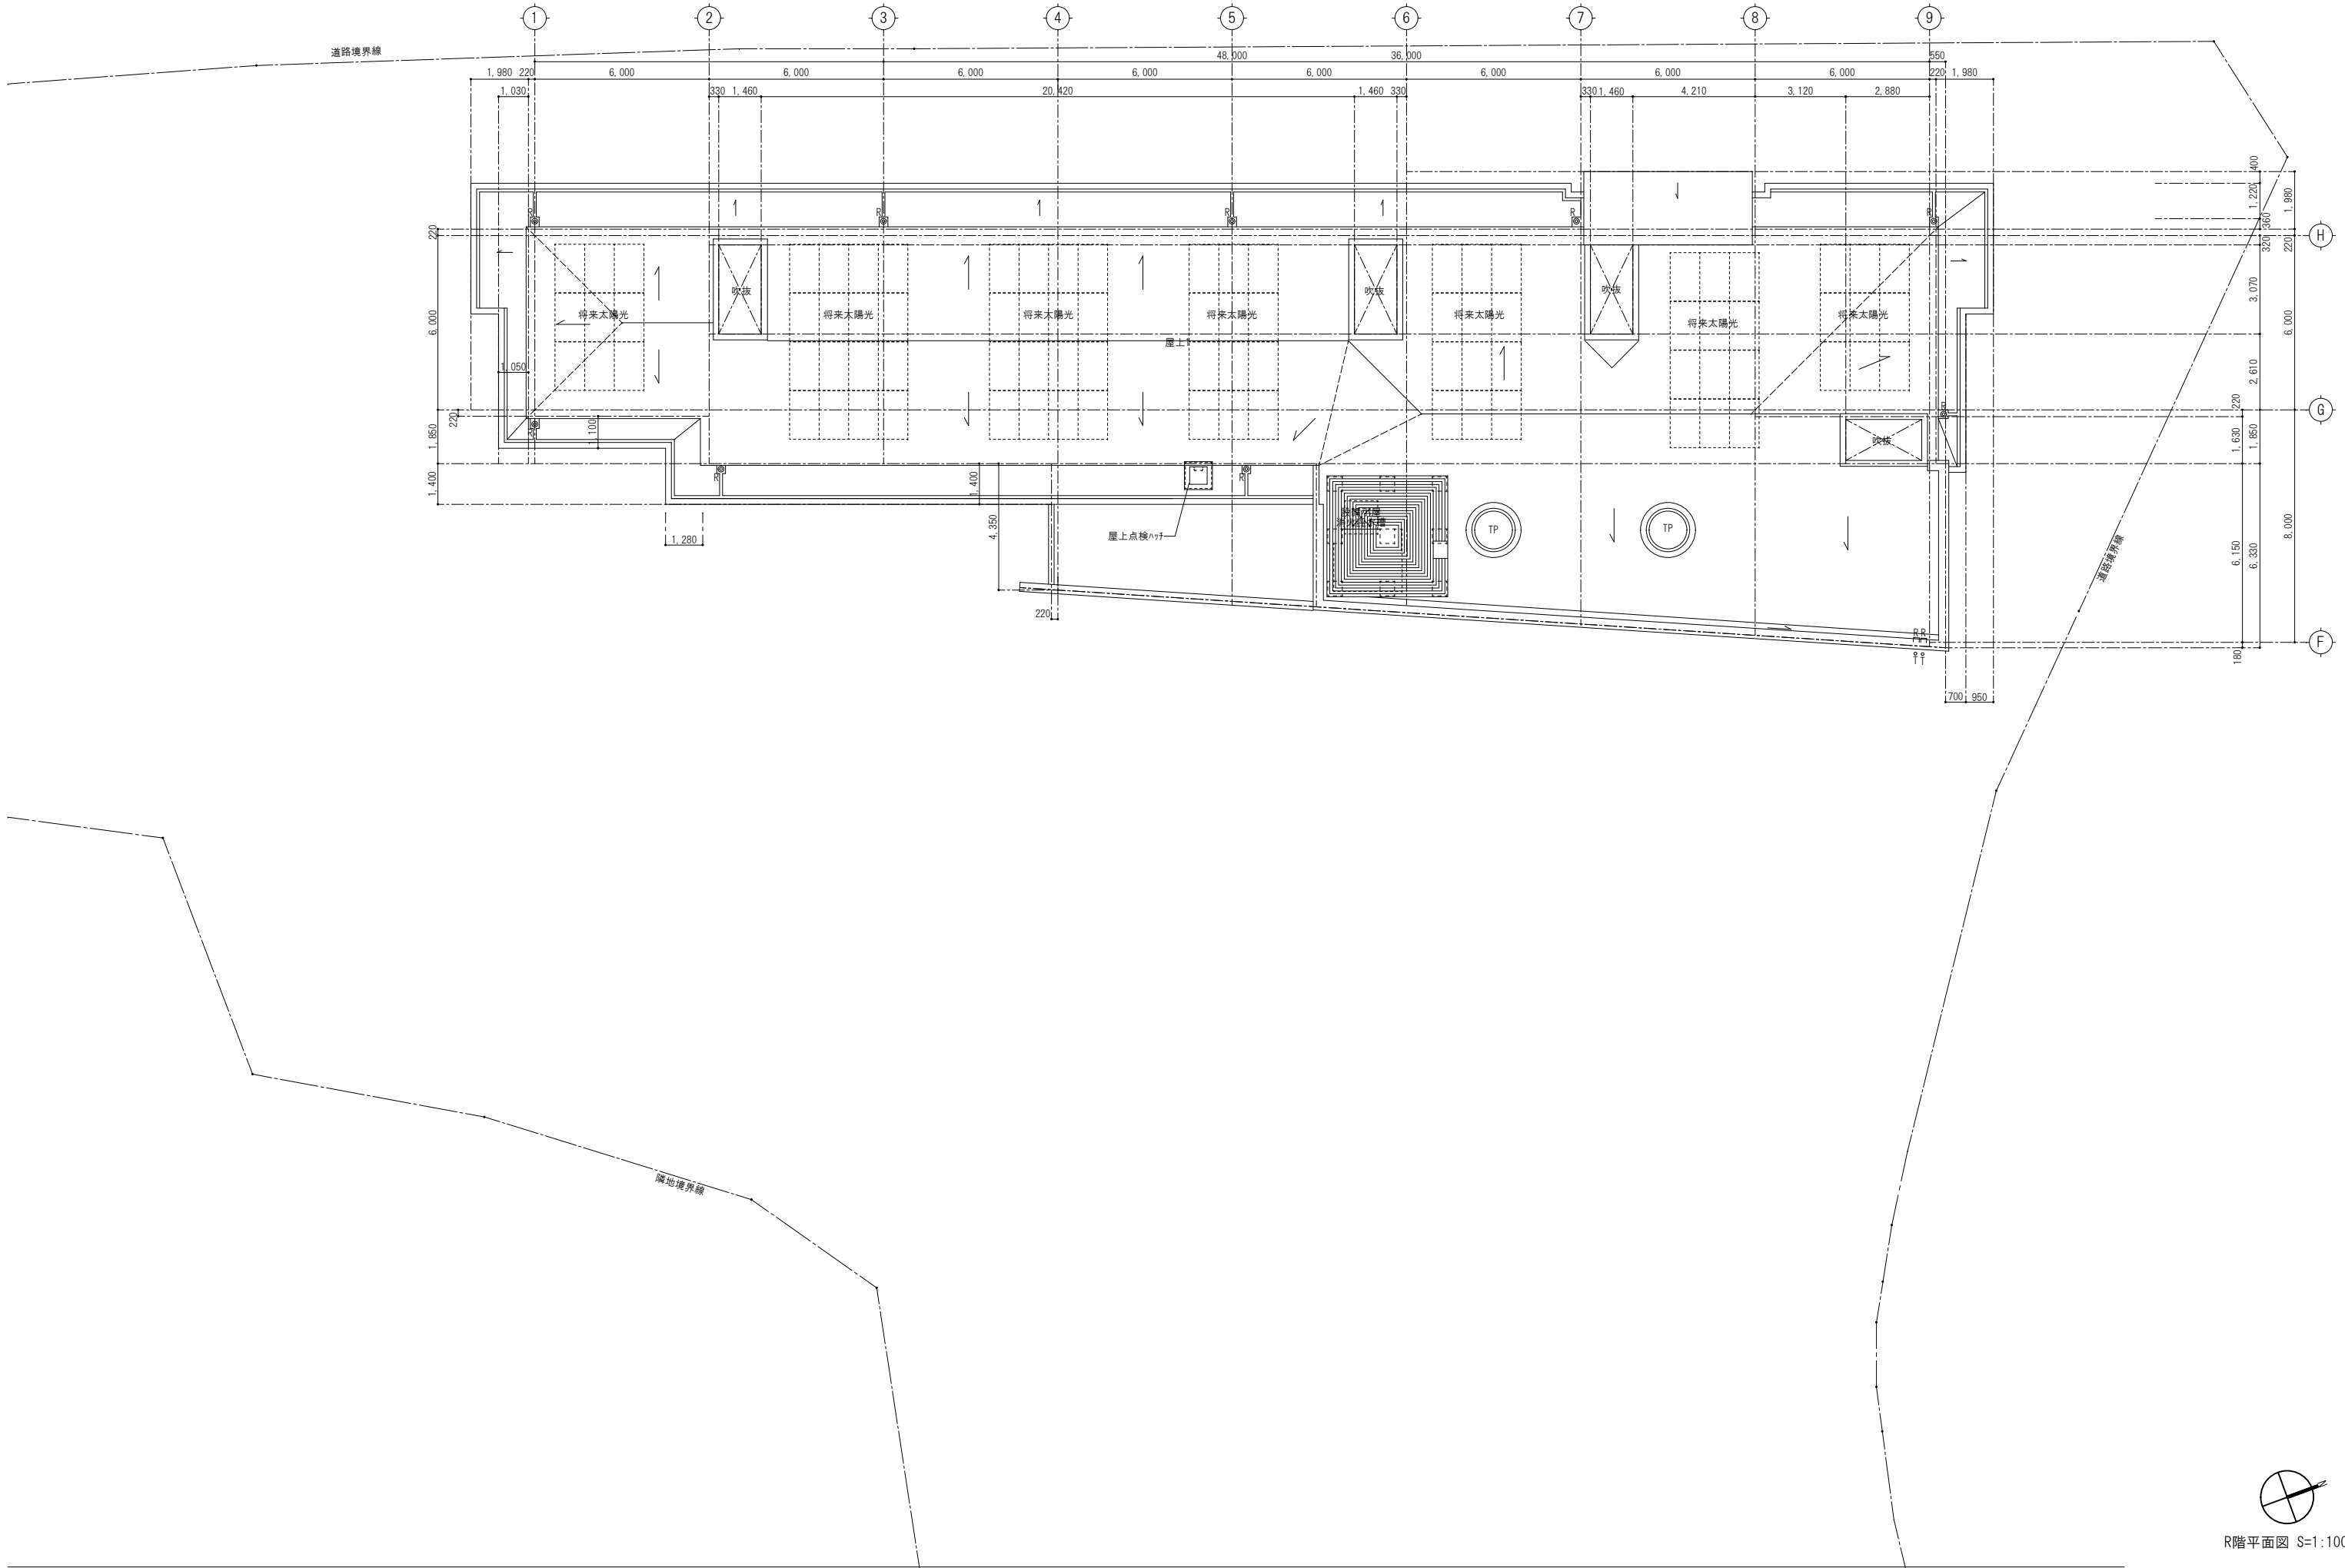

R階平面図 S=1:100

OKI.AA

HOKIYO ARCHITECTS & ASSOCIATES

2-21-404 Tsurumi cho Naka ku Hiroshima 730-0045 Japan

竣工図

TITLE 潮温泉施設建設工事

R階平面図 S=1:100


株式会社 沖本初建築設計事務所

No. A-18


一級建築士大臣登録第103472号 沖本初

一級建築士事務所広島県知事登録 16(1)第0241号



[A1版:原図 → A3版:50%縮小]

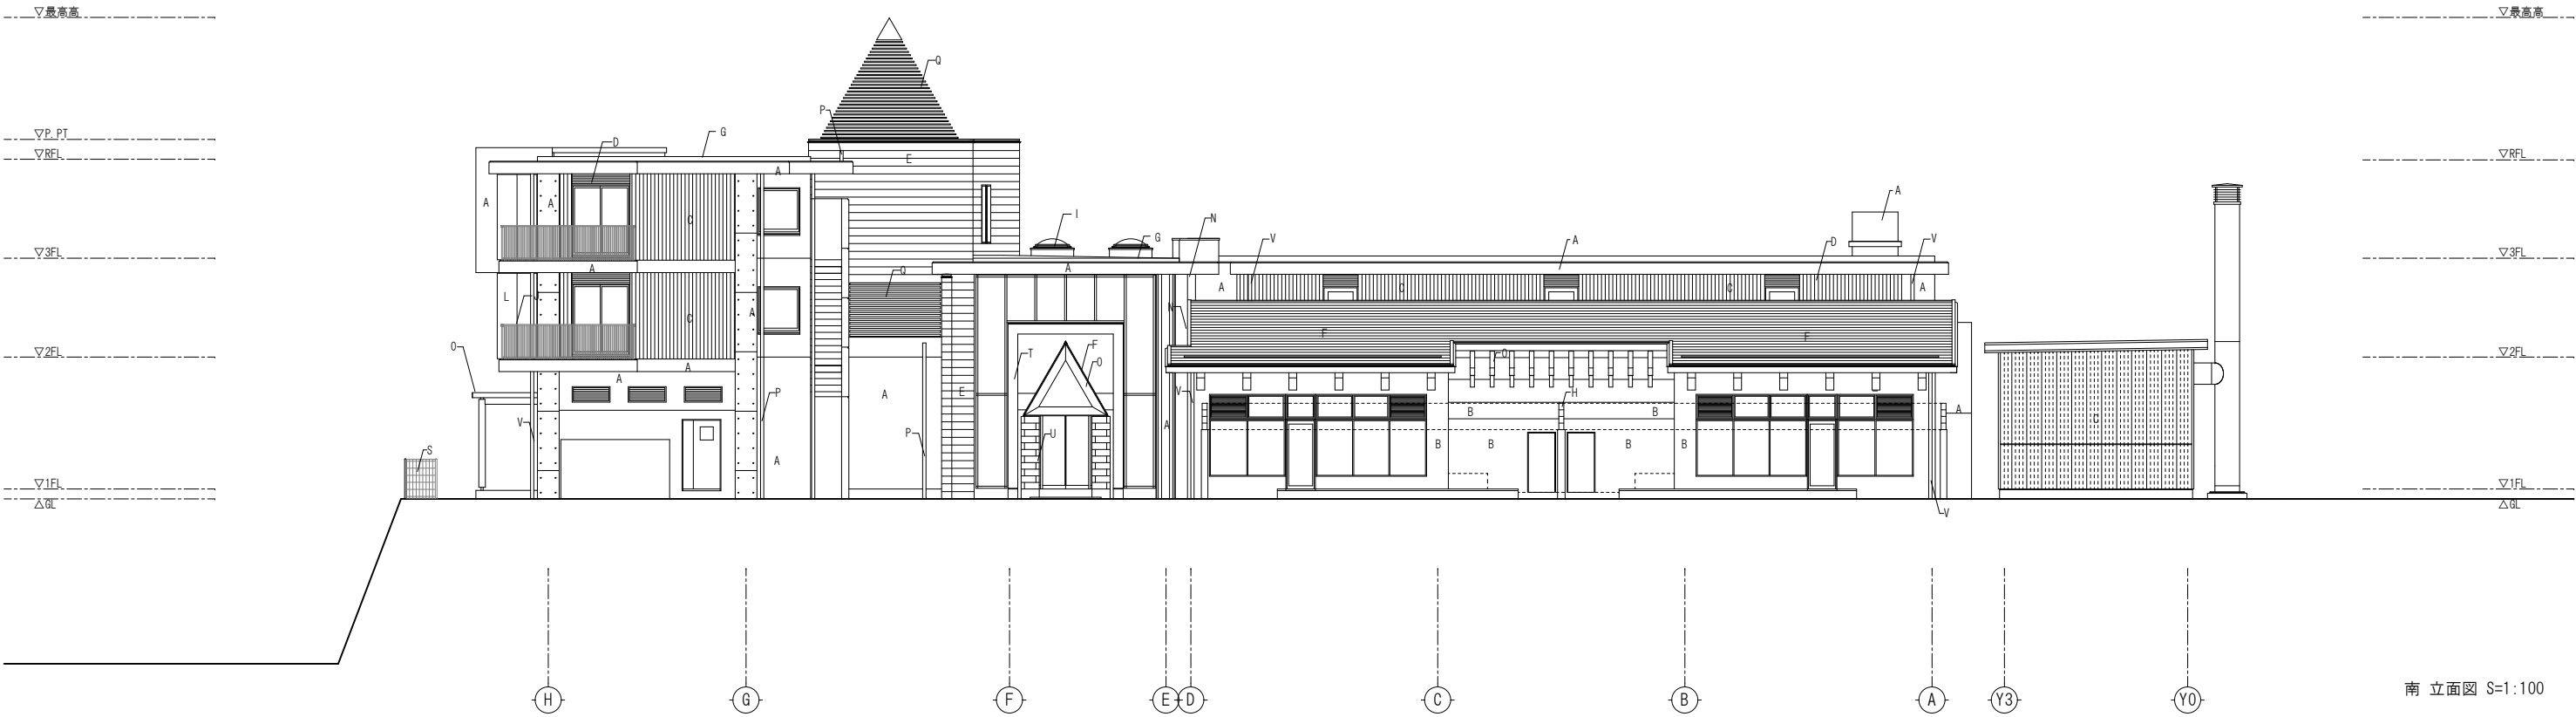

仕上凡例		D	サイディング貼(横貼)	H	コンクリート化粧、穴開きブロック	L	隔板:750x1200-1200 吹付タイ(トップのみ)	P	750x1200-1200 吹付タイ(既製品)	U	CB積	TITLE 潮温泉施設建設工事	
A	CON化粧打放し補修の上 吹付タイ(A)トップのみ	E	カーベースト貼	I	トップライト:750x1200-1200 断熱タイプ	M	750x1200-1200 (木調)60x1200#180	Q	750x1200-1200 75x300#100	V	硬質塩化ビニル(既製品)	立面図(1) S=1:100	
B	CON化粧打放し補修の上 コンクリート保護塗料塗布	F	カーベースト貼 屋根	J	手摺 スチールパイプ 亜鉛メッキ	N	EXP-J(750x1200-1200)	S	スチールメッシュフェンス 既製品 H=1,200			株式会社 沖本初建築設計事務所	No. A-19
C	サイディング貼(縦貼)	G	シート防水	K	手摺 強化ガラス自立タイプ	O	化粧木組 杉材:コナ2回塗	T	目地処理の上 ジョイントパテ塗り			一級建築士大臣登録第103472号 沖本 初	
												一級建築士事務所所広島県知事登録 16(1)第0241号	[A1版:原図 → A3版:50%縮小]

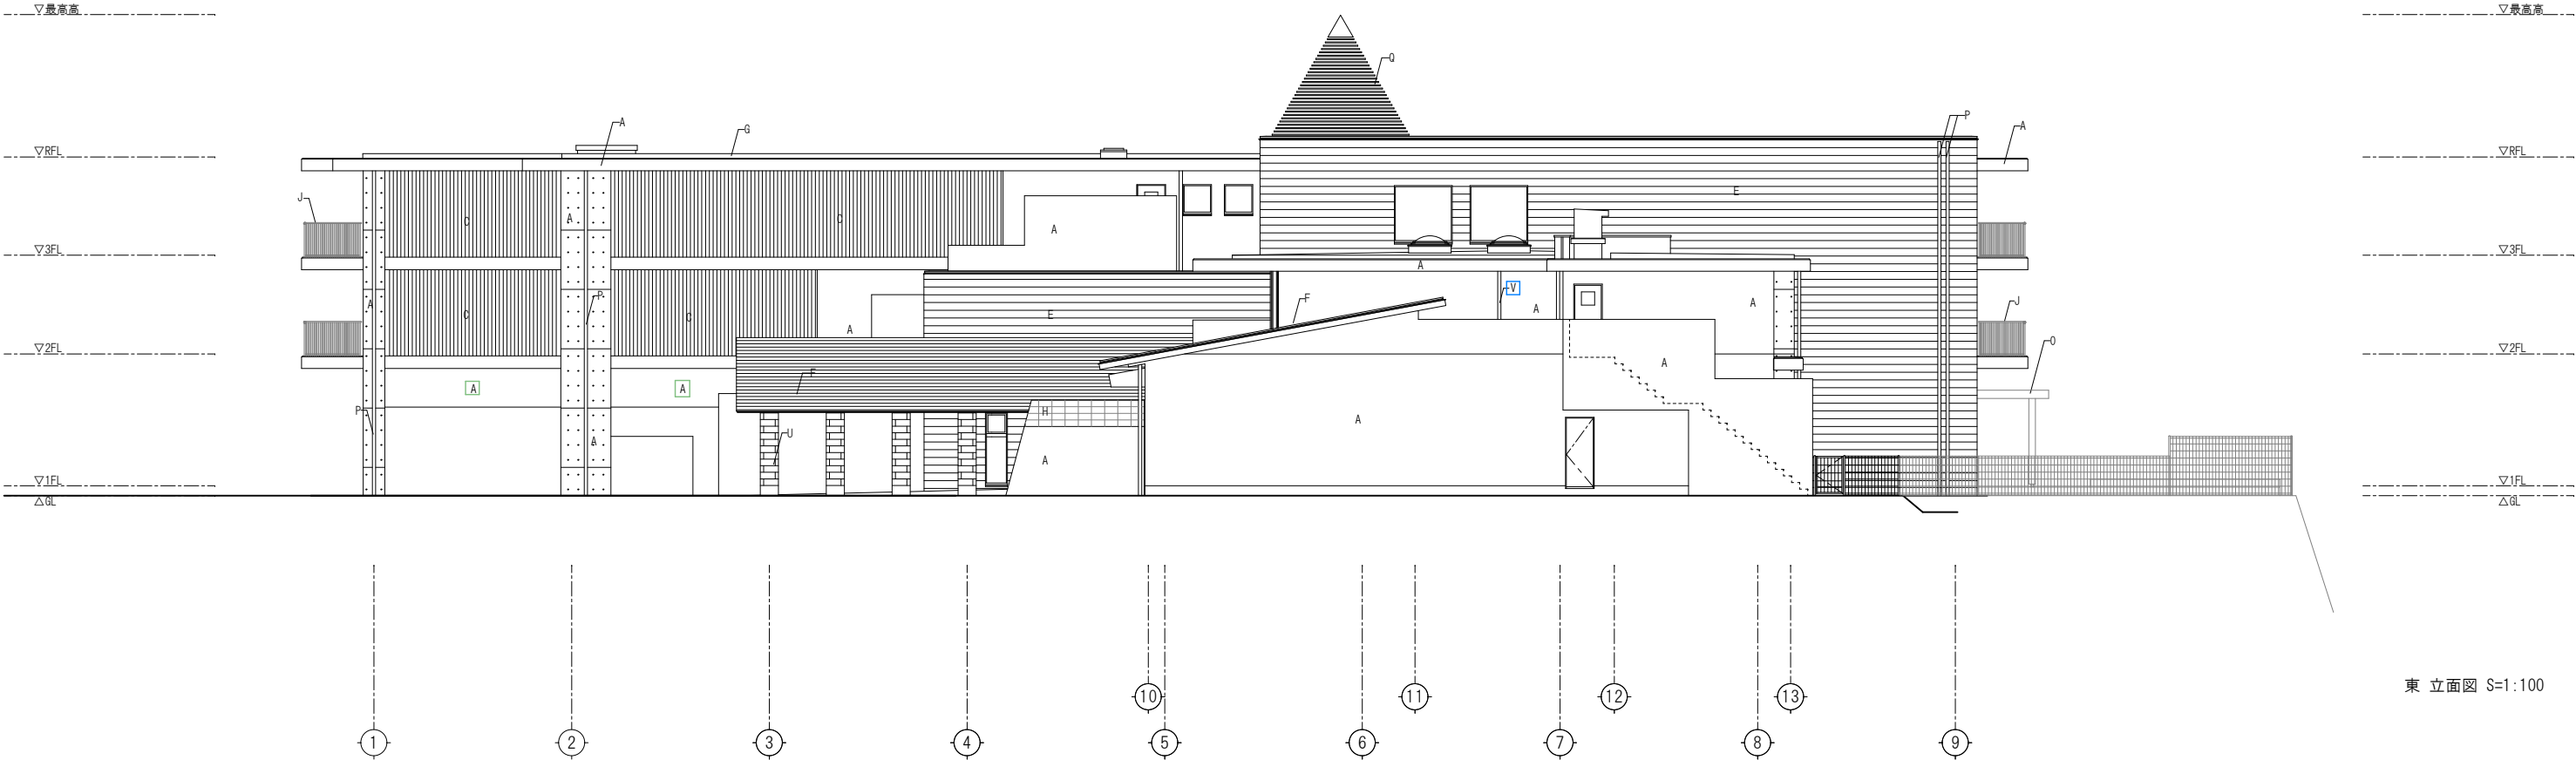

仕上凡例		D	サイディング 貼 (横貼)	H	コンクリート化粧、穴開きブロック	L	隔板:750x900mm-1200mm 吹付タイル (トップのみ)	P	750x900mm (既製品)	U	CB積	TITLE 潮温泉施設建設工事	
A	CON化粧打放し補修の上 吹付タイル (A) トップのみ	E	カーベ 貼	I	トップライト フライト 断熱タイプ	M	750x900mm (木調) 60x120x180	Q	750x900mm 75x30x100	V	硬質塩化ビニル (既製品)	立面図 (2) S=1:100	
B	CON化粧打放し補修の上 コンクリート保護塗料塗布	F	カーベ 貼 屋根	J	手摺 スチールパイプ 亜鉛メッキ	N	EXP-J (750x900mm)	S	スチールメッシュ 既製品 H=1,200	株式会社 沖本初建築設計事務所		No.	A-20
C	サイディング 貼 (縦貼)	G	シート防水	K	手摺 強化ガラス自立タイプ	O	化粧木組 杉材 コーティング	T	目地処理の上 ジョイントローラー塗	一級建築士大臣登録第103472号		沖 本 初	
										一級建築士事務所 所広島県知事登録 16(1)第0241号		[A1版:原図 → A3版:50%縮小]	

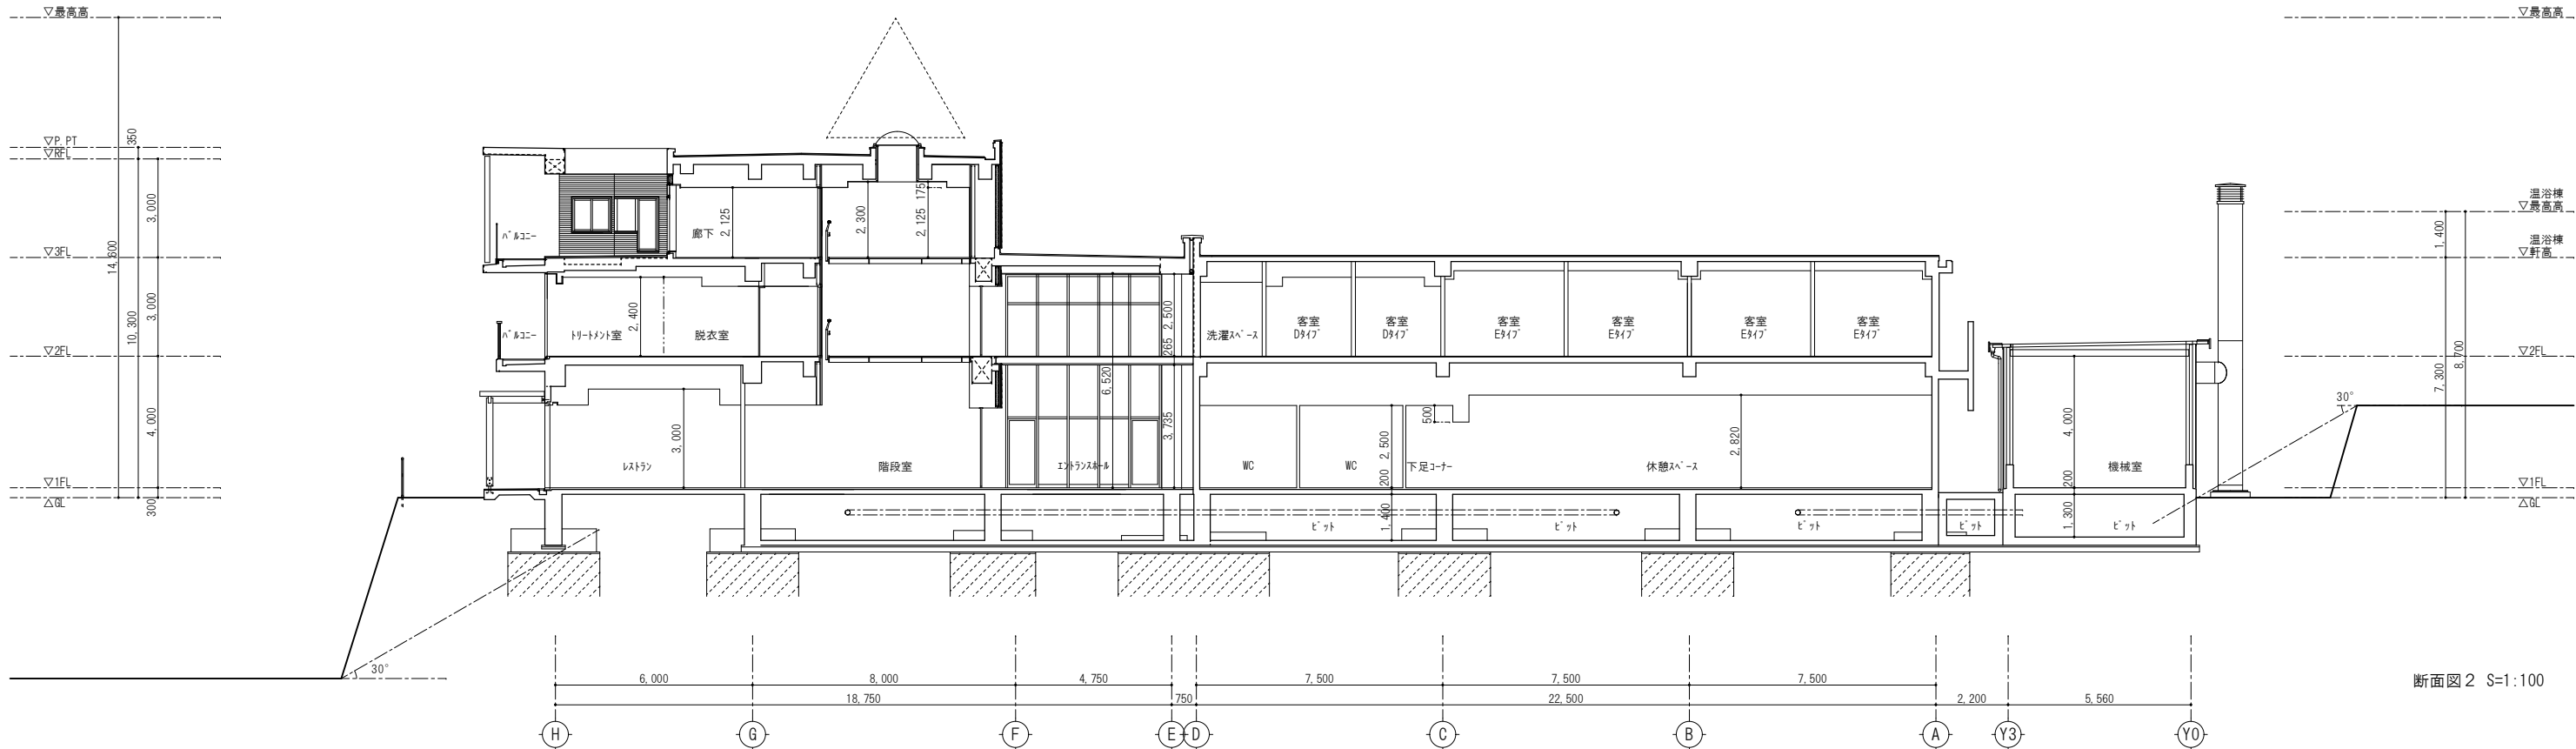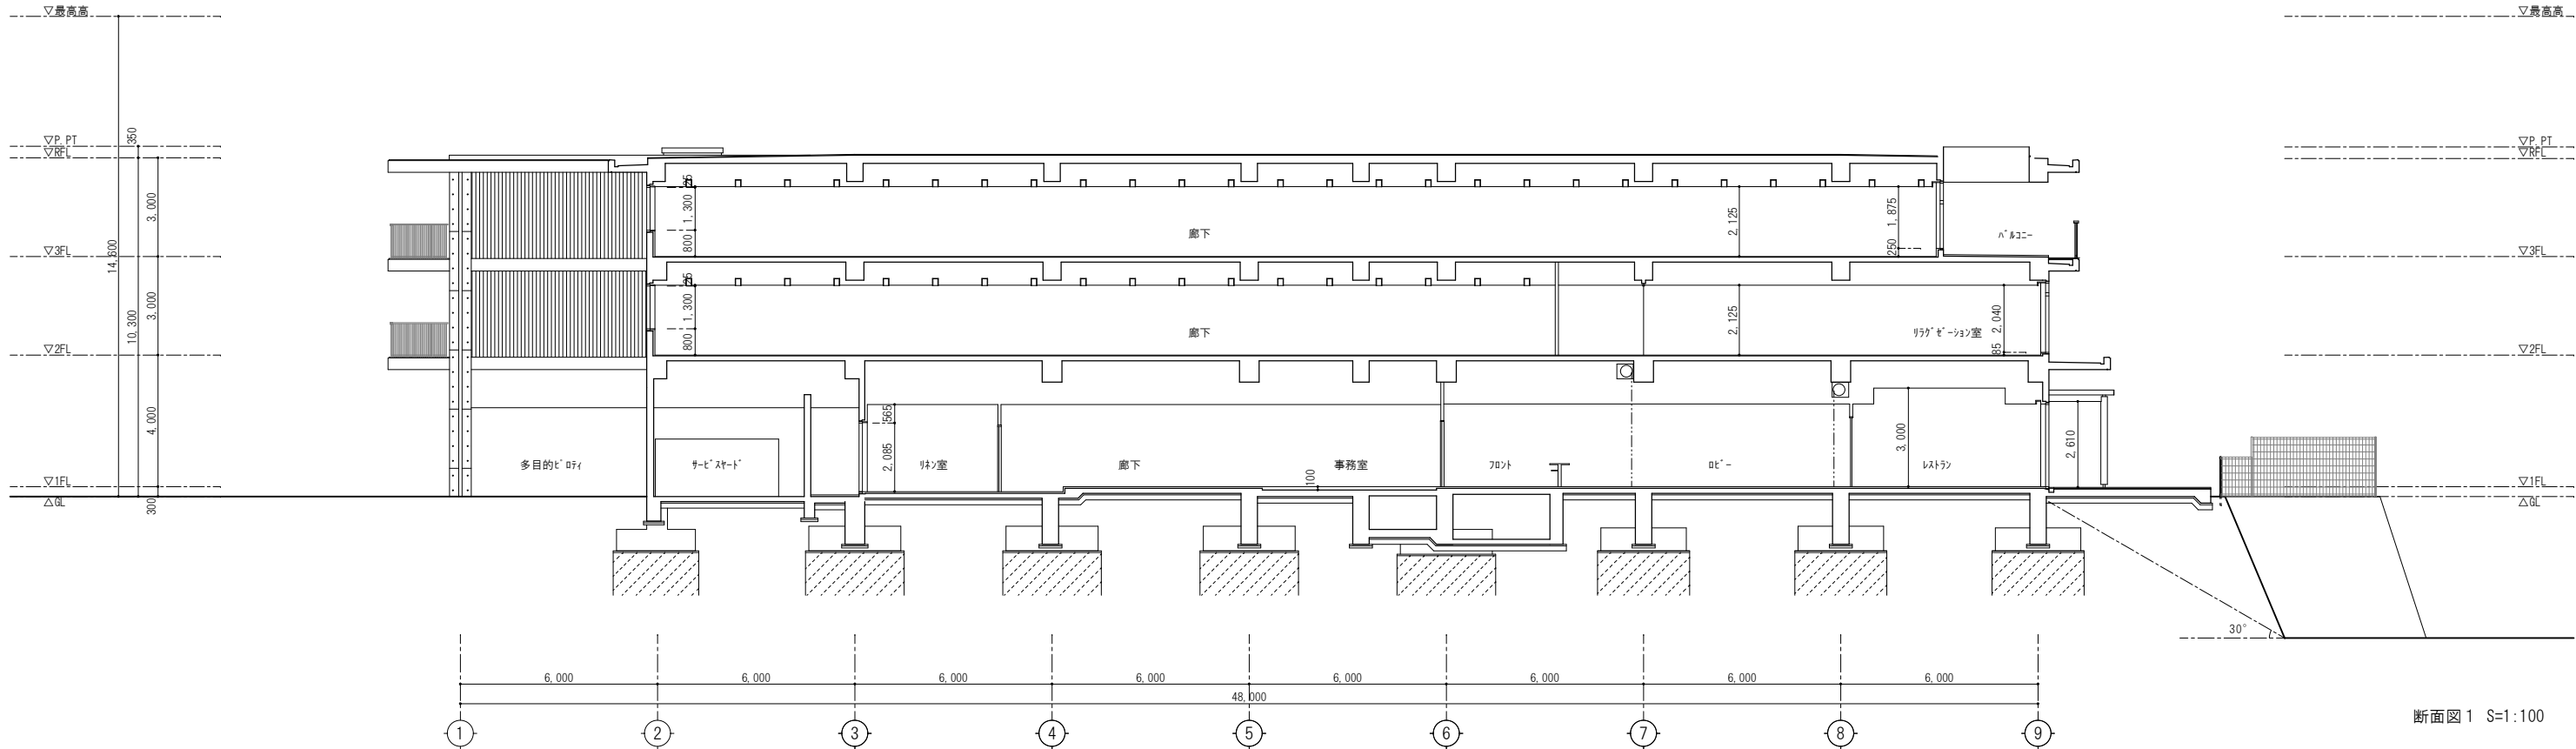

TITLE 潮温泉施設建設工事

断面図 S=1:100

株式会社 沖本初建築設計事務所

No. A-21

一級建築士大臣登録第103472号 沖本初

一級建築士事務所 広島県知事登録 16(1)第0241号


[A1版:原図 → A3版:50%縮小]

OKI.AA

HOKIYO ARCHITECTS & ASSOCIATES

2-21-404 Tsurumi cho Naka ku Hiroshima, 730-0045, Japan

竣工図

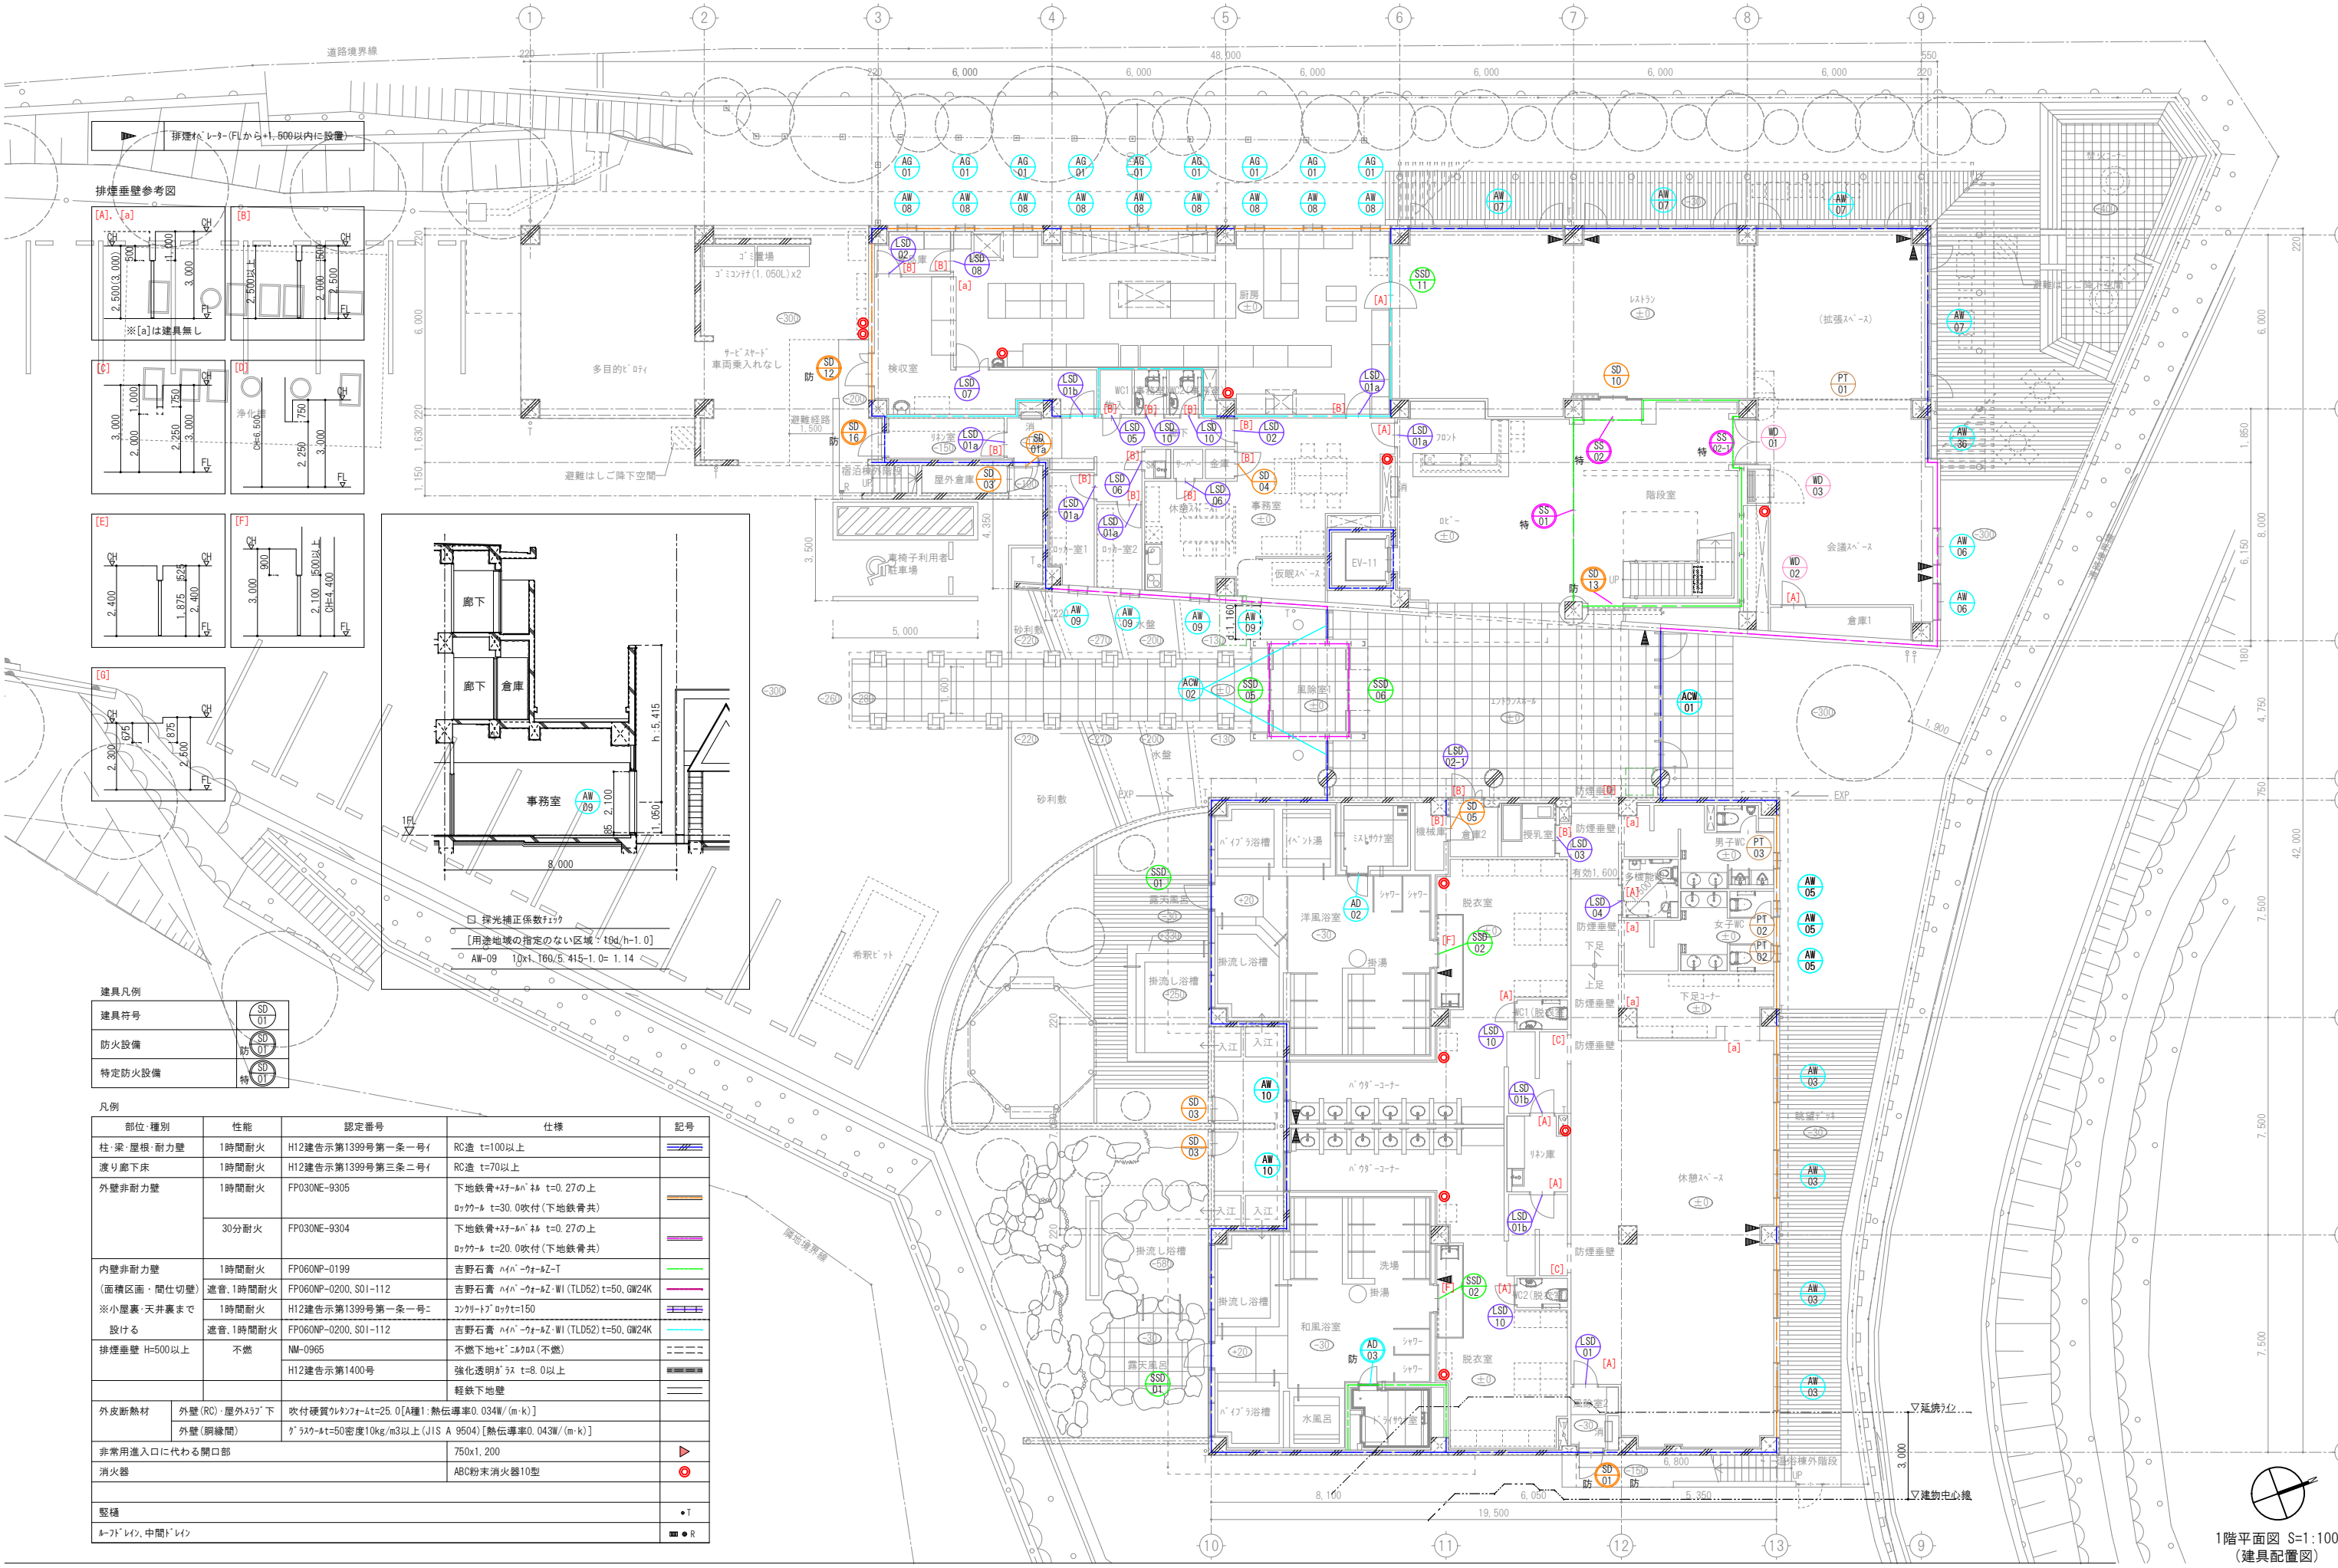

建具凡例	
建具符号	SD 01
防火設備	防 01
特定防火設備	特 01

部位・種別		性能	認定番号	仕様	記号
柱・梁・屋根・耐力壁		1時間耐火	H12建造令第1399号第一条一号イ	RC造 t=100以上	
渡り廊下床		1時間耐火	H12建造令第1399号第三条二号イ	RC造 t=70以上	
外壁非耐力壁		1時間耐火	FP030NE-9305	下地鉄骨+スチール t=0.27の上 ロウカール t=30.0吹付(下地鉄骨共)	
		30分耐火	FP030NE-9304	下地鉄骨+スチール t=0.27の上 ロウカール t=20.0吹付(下地鉄骨共)	
排煙垂壁 H=500以上		不燃	NM-0965	不燃下地+ビニルクロス(不燃)	
			H12建造令第1400号	強化透明ガラス t=8.0以上	
				軽鉄下地壁	
外皮断熱材	外壁(RC)・屋外スラブ下	吹付硬質ウレタンフォーム t=25.0 [A種1: 熱伝導率0.034W/(m・k)]			
	外壁(鋼縁間)	グラスウール t=50密度10kg/m3以上 (JIS A 9504) [熱伝導率0.043W/(m・k)]			
非常用進入口に代わる開口部				750x1,200	
消火器				ABC粉末消火器10型	
堅橋					● T
ルーフ・レイン、中間・レイン					 ● R

- ・屋内階段(吹抜1~3階) 有効幅:1,200以上 蹴上:200以下 踏面:240以上 両側手摺とする
- ・屋外階段(1~3階・1~2階) 有効幅:900以上 蹴上:200以下 踏面:240以上
- ・屋外階段堅壁区画・1.2階吹抜け部の内装は下地ともに不燃材とする。
- ・ラーフの主要構造部は、不燃材料とする。




OKI.AA

2-21-404 Tsurumi cho Naka ku Hiroshima, 730-0045, Japan

竣工図

竣工図

[A1版:原図 → A3版:50%縮小]

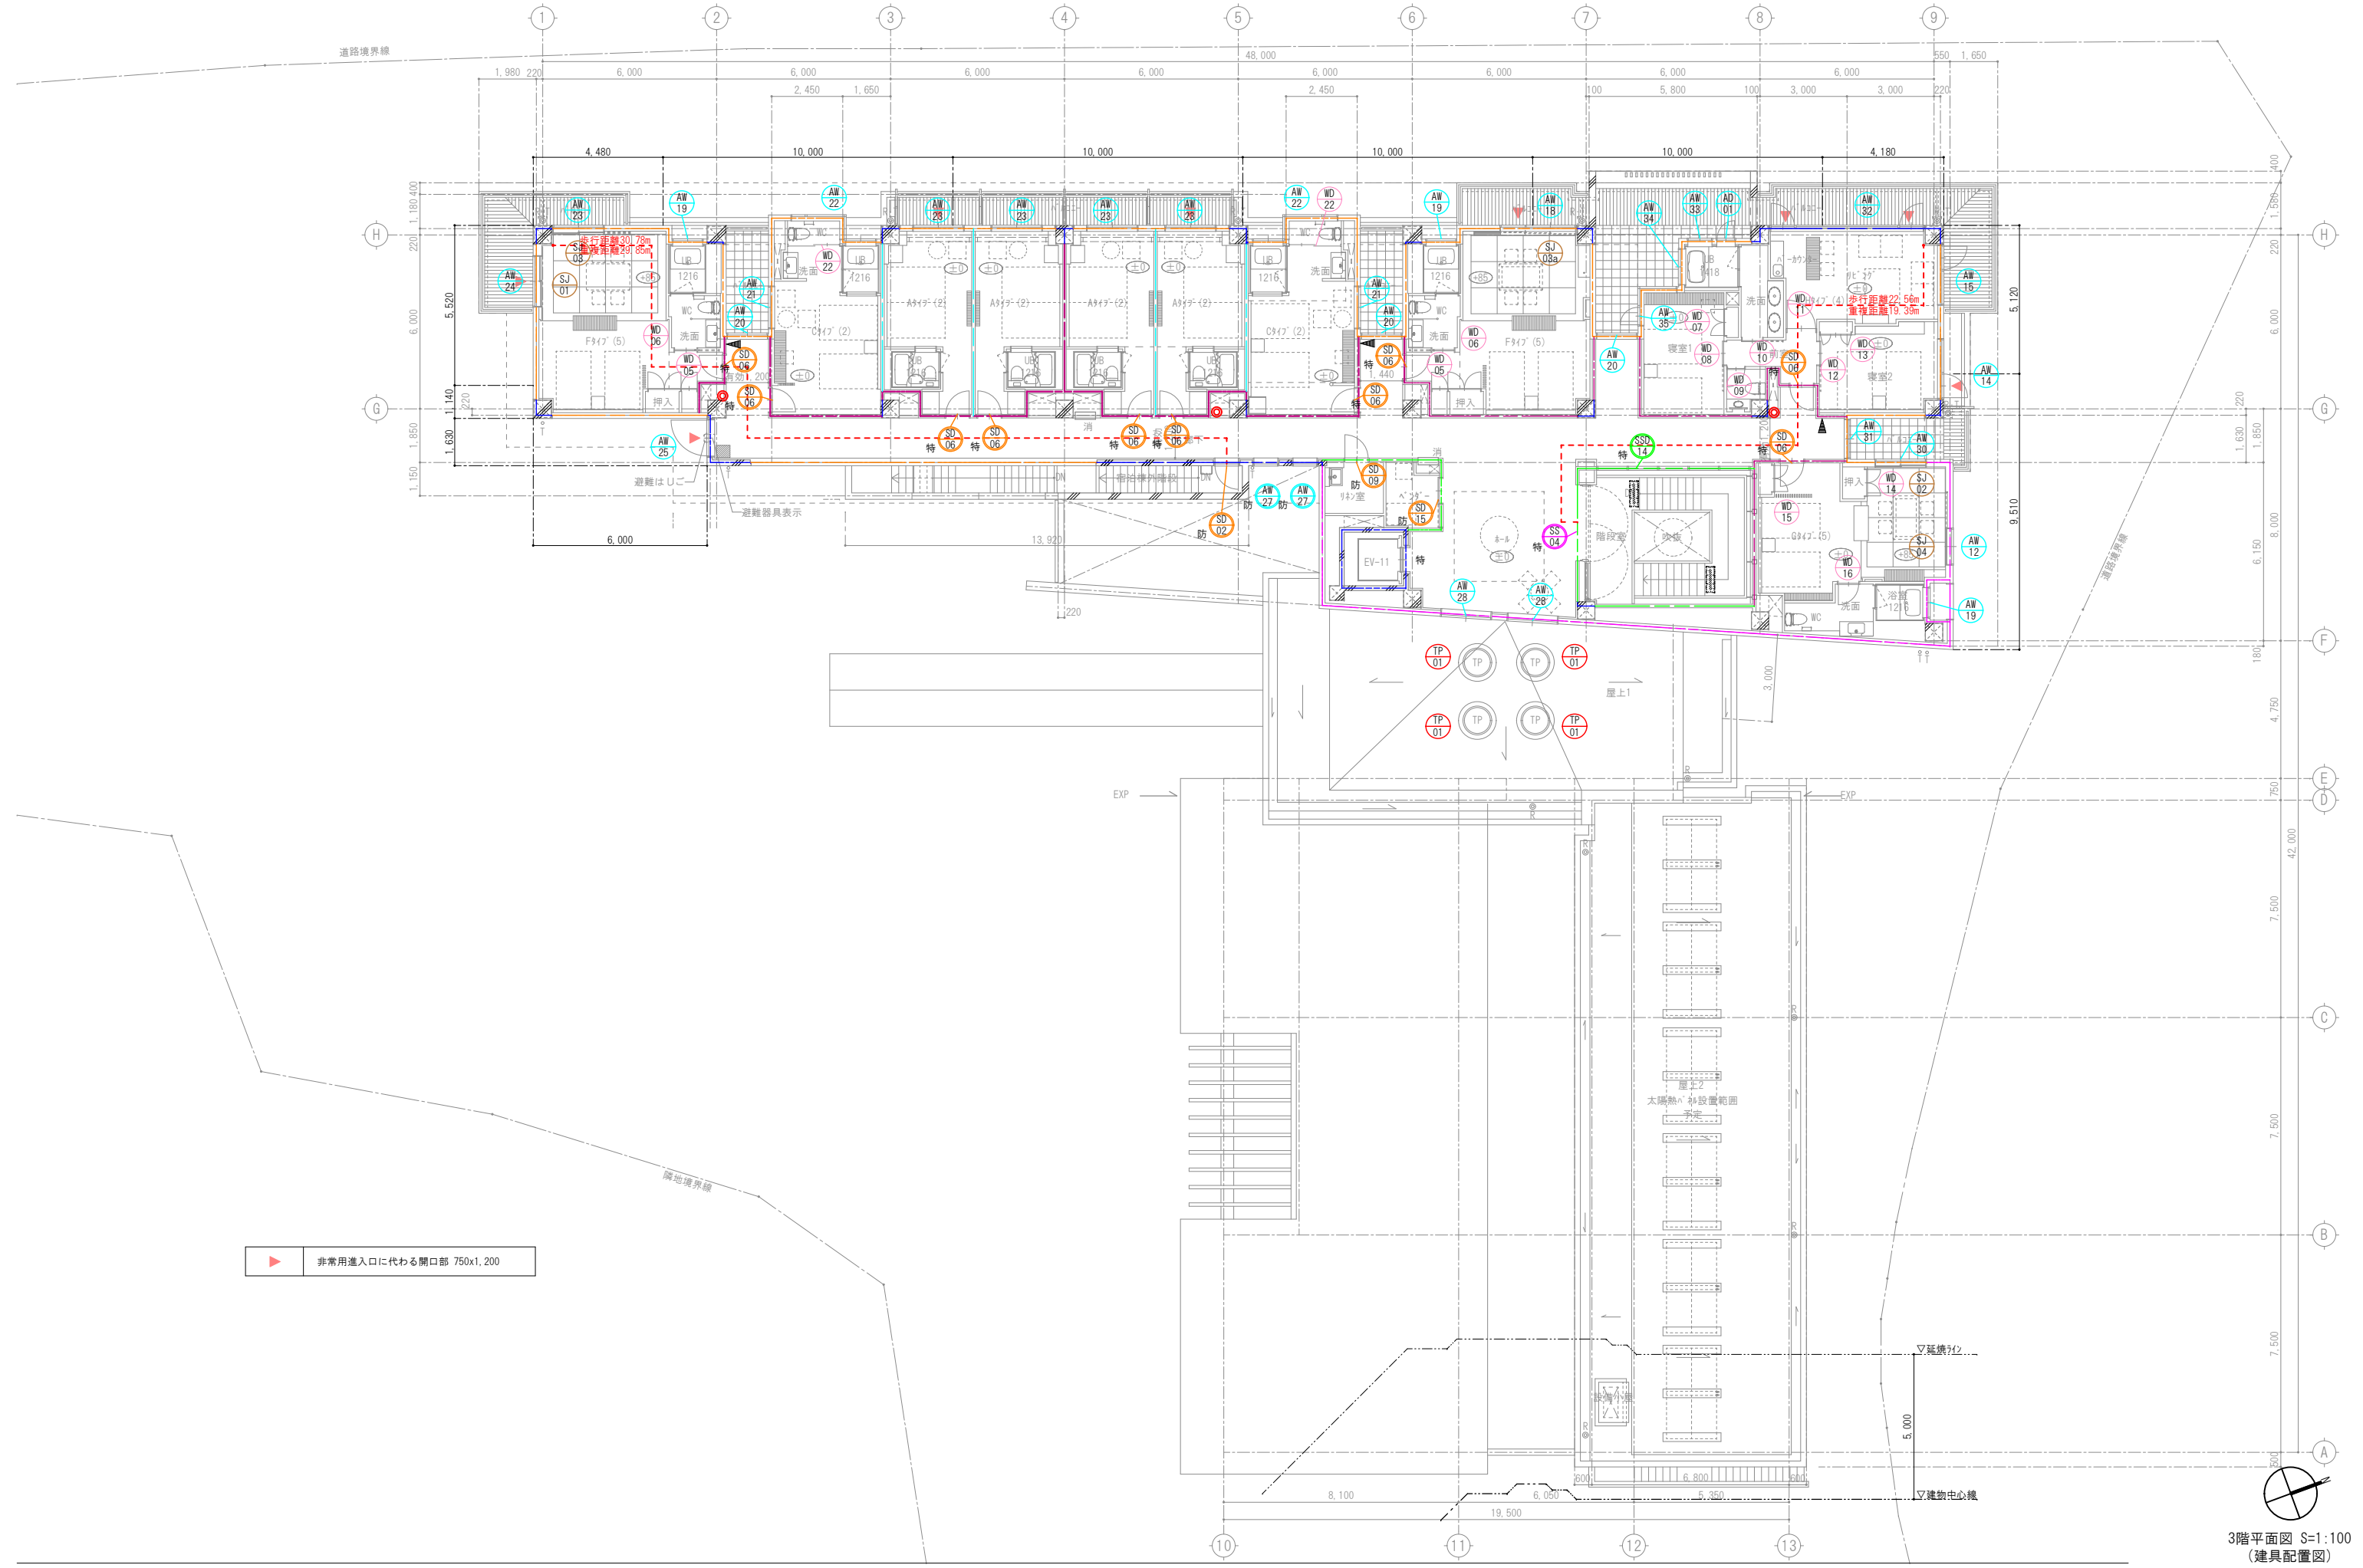


非常用進入口に代わる開口部 750x1,200

TITLE 潮温泉施設建設工事
3階平面図 S=1:100(建具配置図)
株式会社 沖本初建築設計事務所 No. A-24
一級建築士大臣登録第103472号 沖本 初
一級建築士事務所 所広島県知事登録 16(1)第0241号 [A1版:原図 → A3版:50%縮小]

3階平面図 S=1:100
(建具配置図)

OKI.AA
HOKIYOTO ARCHITECTS & ASSOCIATES
2-21-404 Tsurumi cho Naka ku Hiroshima, 730-0045, Japan

竣工図

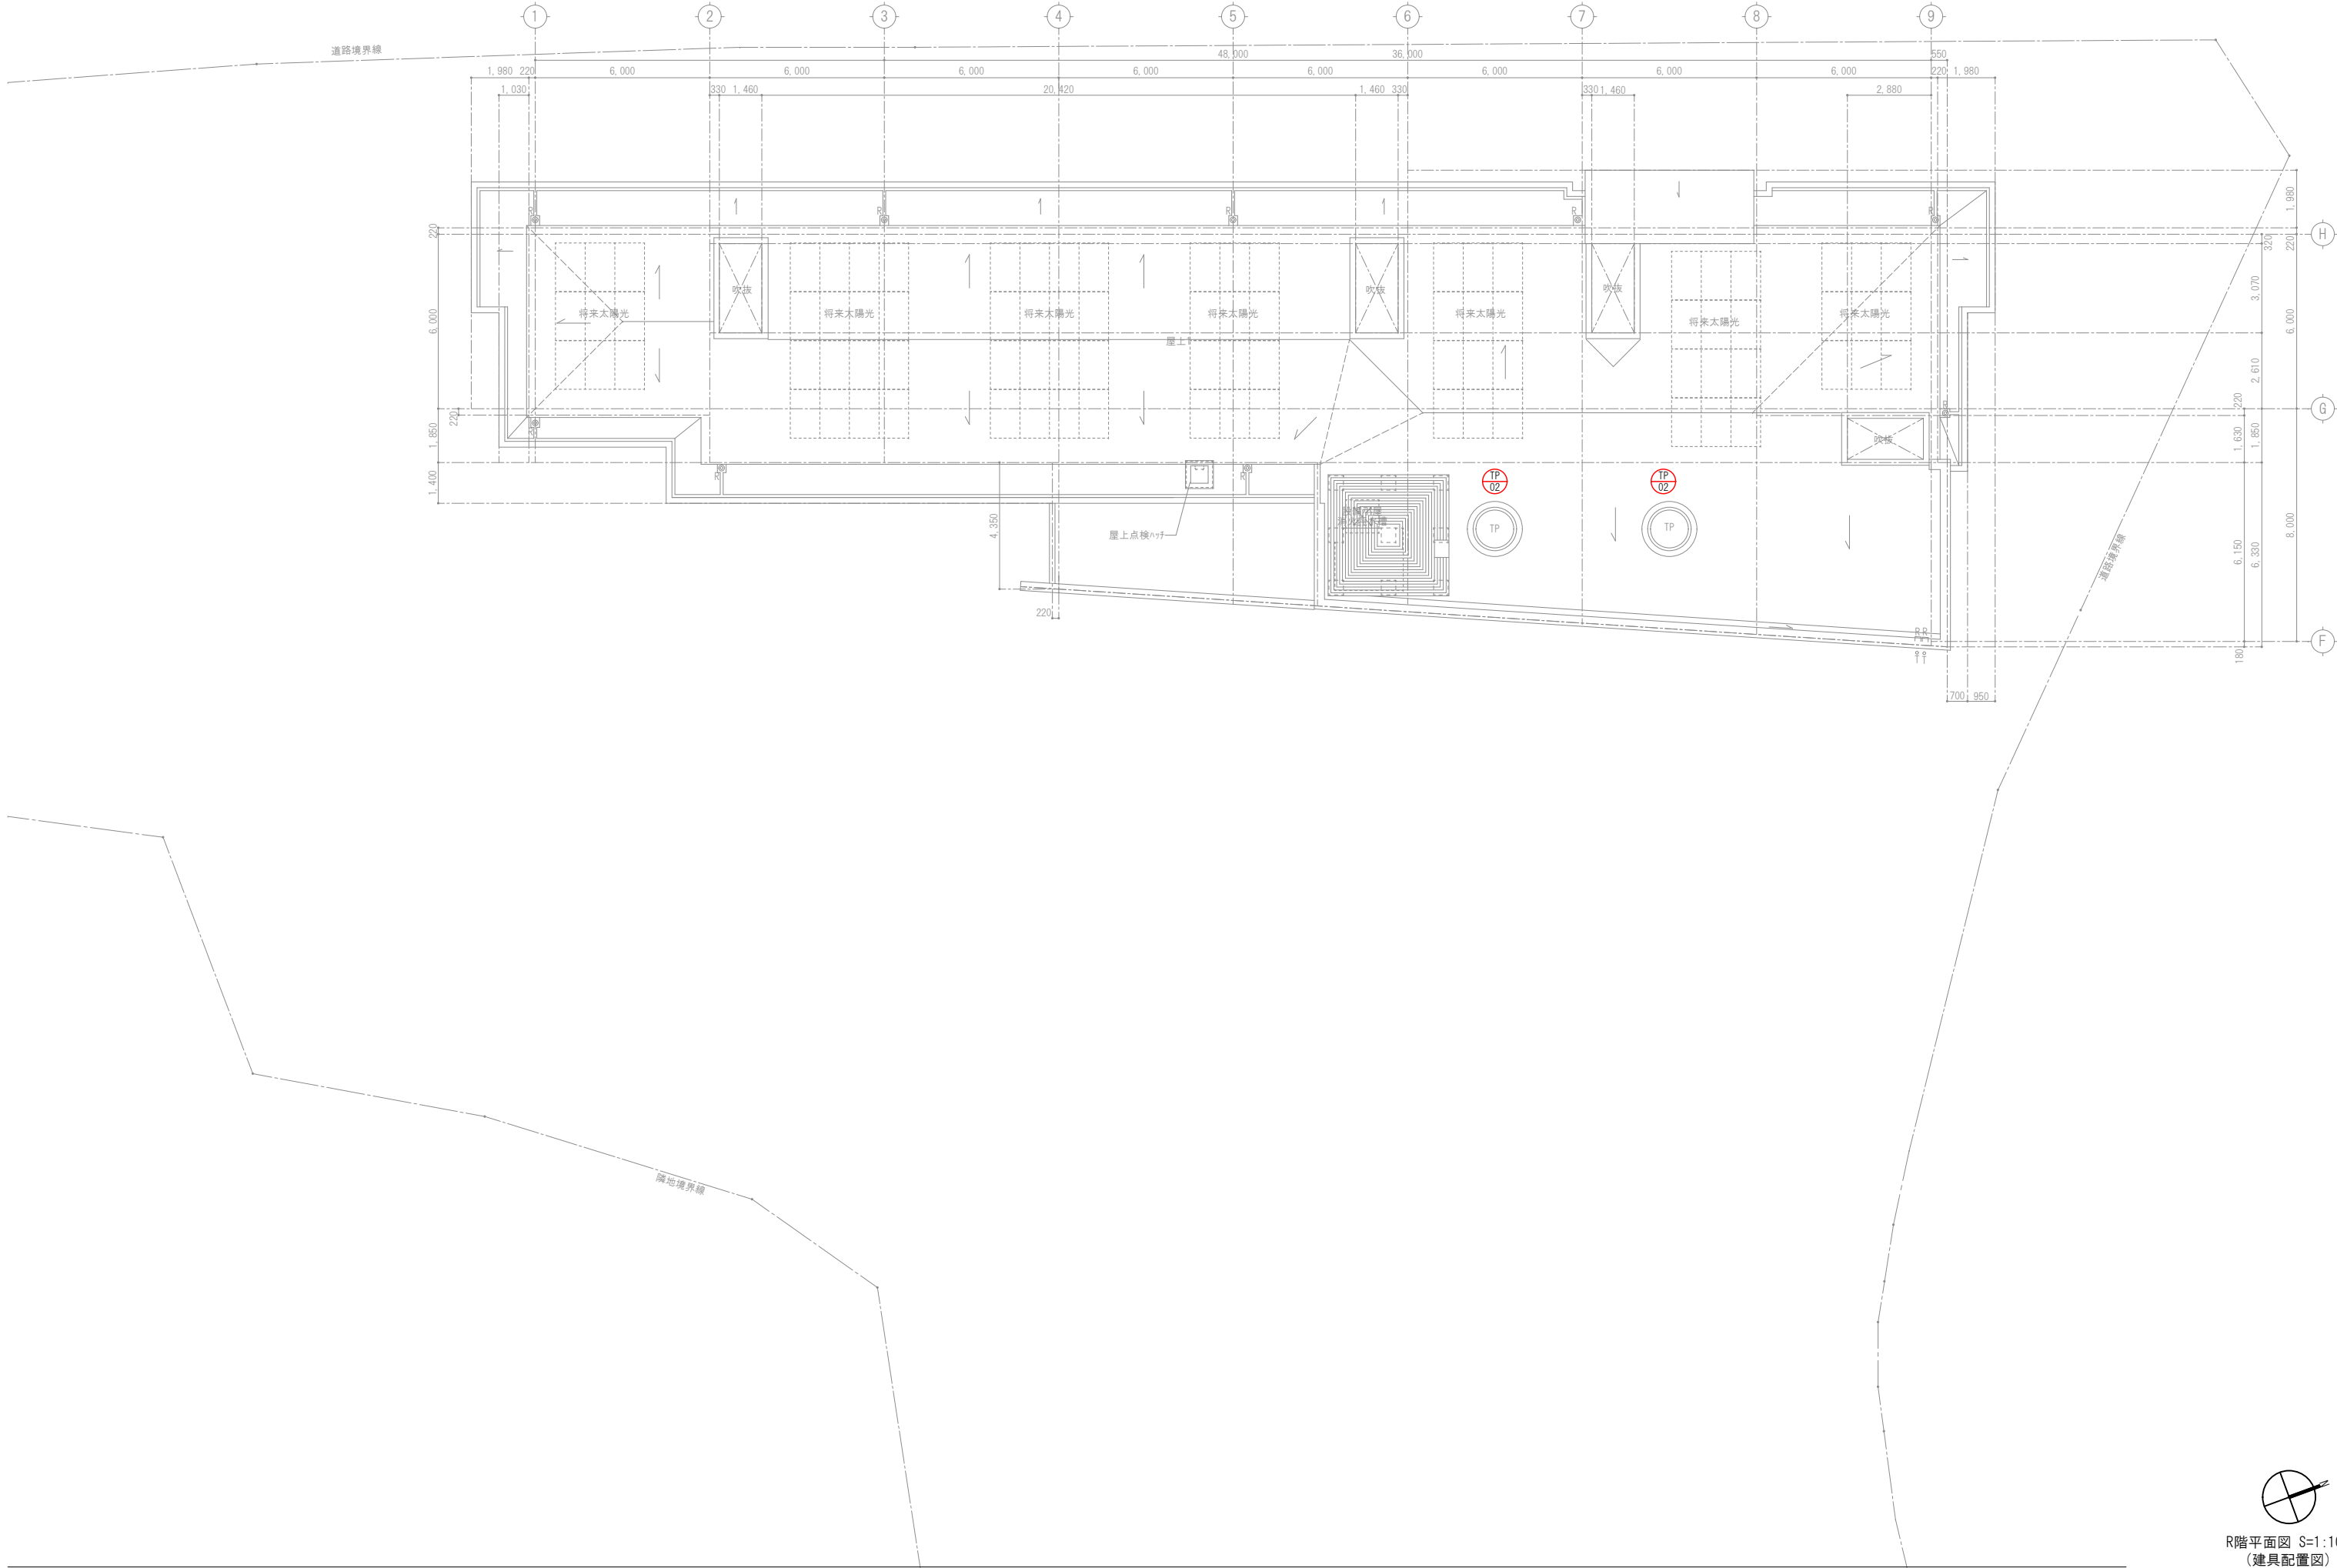

TITLE 潮温泉施設建設工事			
R階平面図 S=1:100			
株式会社 沖本初建築設計事務所	No. A-25		
一級建築士大臣登録第103472号 沖本初			
一級建築士事務所所広島県知事登録 16(1)第0241号	[A1版:原図 → A3版:50%縮小]		




R階平面図 S=1:100
(建具配置図)

OKI.AA

HOKIYO ARCHITECTS & ASSOCIATES


2-21-404 Tsurumi cho Naka ku Hiroshima 730-0045 Japan

竣工図

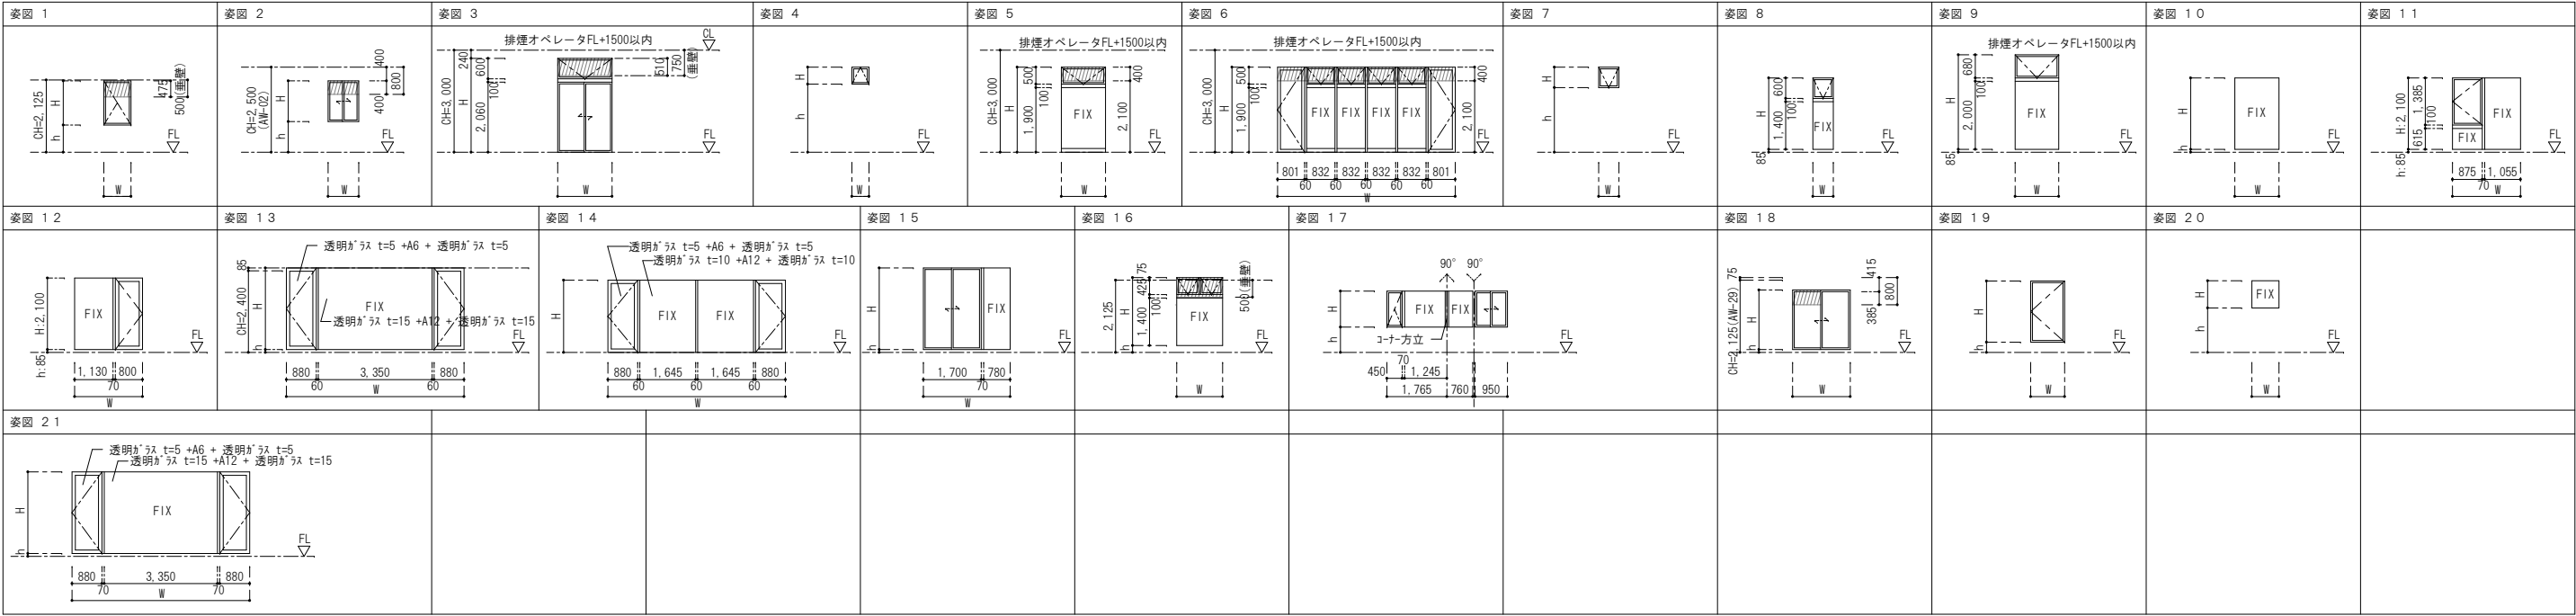

図番号	記号	場所	W(幅)	H(高)	h(腰高)	見込	数量	型式	仕上	ガラス	性能	鍵	金物	備考
図 1	AW-25	2F 廊下、3F 廊下	1,230	1,300	800	70	2	たてすべり出し窓	7mm(標準色)	透明ガラスt=5+A6+透明ガラスt=5			付属金物一式、ハンドル、フリクションスロー、調整器	7mmペアガラス、7mm水切、ブリーチ網戸
図 2	AW-11	2F Dタイプ、リフト室	900	1,200	850	70	3	引違い窓	7mm(標準色)	透明ガラスt=5+A6+透明ガラスt=5(リフト型板ガラスt=6)		アルミ錠	付属金物一式、戸車	7mmペアガラス、7mm水切、可動網戸
	AW-11-1	2F Eタイプ	1,600	1,400	650	70	3	引違い窓	7mm(標準色)	透明ガラスt=5+A6+透明ガラスt=5		アルミ錠	付属金物一式、戸車	7mmペアガラス、7mm水切、可動網戸、落下防止手摺
	AW-11-1'	2F Eタイプ	1,600	1,400	650	70	1	引違い窓	7mm(標準色)	網入透明ガラスt=6、8+A6+透明ガラスt=5	防火設備	アルミ錠	付属金物一式、戸車	7mmペアガラス、7mm水切、可動網戸、落下防止手摺
	AW-12	2F スタッフ室、3F Gタイプ	1,200	1,300	800	70	2	引違い窓	7mm(標準色)	透明ガラスt=5+A6+透明ガラスt=5		アルミ錠	付属金物一式、戸車	7mmペアガラス、7mm水切、可動網戸
	AW-19	2・3F Fタイプ・浴室、3F Gタイプ・浴室	950	1,000	800	70	5	引違い窓	7mm(標準色)	透明ガラスt=5+A6+透明ガラスt=5		アルミ錠	付属金物一式、戸車	7mm額縁、7mm水切、可動網戸
	AW-34	3F Hタイプ・浴室	1,200	1,000	800	70	1	引違い窓	7mm(標準色)	透明ガラスt=5+A6+透明ガラスt=5		アルミ錠	付属金物一式、戸車	7mm額縁、7mm水切、可動網戸
図 3	AW-03	1F 休憩スペース	1,600	2,760	—	70	4	引違い窓+外倒し窓	7mm(標準色)	透明ガラスt=5+A6+透明ガラスt=5		アルミ錠	付属金物一式、戸車、オペレーター装置FL+1500以内取付	7mmペアガラス、7mm水切、可動網戸
図 4	AW-05	1F 男子WC、女子WC	500	500	1,300	70	3	突き出し窓	7mm(標準色)	透明ガラスt=5+A6+型板ガラスt=6			付属金物一式、ハンドル、フリクションスロー	7mmペアガラス、7mm水切、可動網戸
図 5	AW-06	1F 会議スペース	1,200	2,500	—	70	2	FIX窓+外倒し窓	7mm(標準色)	透明ガラスt=5+A6+透明ガラスt=5			付属金物一式、オペレーター装置FL+1500以内取付	7mmペアガラス、7mm水切
図 6	AW-07	1F レストラン	5,230	2,500	—	100	4	FIX窓+外倒し窓+片開FH戸	7mm(標準色)	透明ガラスt=5+A6+透明ガラスt=5		リフト錠、サムターン	付属金物一式、押棒、FH、戸当り、オペレーター装置FL+1500以内取付	7mmペアガラス、ステンレス見切
図 7	AW-08	1F 厨房、食品庫	600	600	1,400	70	9	外倒し窓	7mm(標準色)	透明ガラスt=5+A6+型板ガラスt=6			付属金物一式、オペレーター装置FL+1500以内取付	7mmペアガラス、7mm水切、固定網戸
図 8	AW-09	1F 喫茶室1、喫茶室2、事務室	600	2,100	85	70	4	FIX窓+内倒し窓	7mm(標準色)	透明ガラスt=5+A6+型板ガラスt=6			付属金物一式、内倒しレバー、フリクションスロー、フック棒	7mmペアガラス、7mm水切、固定網戸
図 9	AW-10	1F ヘルプデスク	1,280	2,780	85	70	2	FIX窓+外倒し窓	7mm(標準色)	透明ガラスt=5+A6+型板ガラスt=6			付属金物一式、オペレーター装置FL+1500以内取付	7mmペアガラス、7mm水切、固定網戸
図 10	AW-13	2F リフトベーン室	1,300	2,100	85	70	1	FIX窓	7mm(標準色)	透明ガラスt=5+A6+透明ガラスt=5			付属金物一式	7mmペアガラス、7mm水切
	AW-36	1F 会議スペース	1,300	2,500	—	70	1	FIX窓	7mm(標準色)	透明ガラスt=5+A6+透明ガラスt=5			付属金物一式	7mmペアガラス、7mm水切
図 11	AW-14	2F リフトベーン室、3F Hタイプ・寝室	2,000	2,100	85	70	2	FIX窓+片開窓	7mm(標準色)	透明ガラスt=5+A6+透明ガラスt=5			付属金物一式、ハンドル、フリクションスロー、調整器	7mmペアガラス、7mm水切、ブリーチ網戸
図 12	AW-15	2F リフトベーン室、3F Hタイプ・リフト室	2,000	2,100	85	70	2	FIX窓+片開框戸	7mm(標準色)	透明ガラスt=5+A6+透明ガラスt=5		サムターン	付属金物一式、ハンドル、DC、丁番、戸当り	7mmペアガラス、7mm水切、ブリーチ網戸
図 13	AW-16	2F リフトベーン室	5,230	2,400	85	70	1	FIX窓+片開框戸	7mm(標準色)	図示		サムターン	付属金物一式、ハンドル、DC、丁番、戸当り	7mmペアガラス、7mm水切、可動網戸
図 14	AW-17	2F トリートメント室	5,230	2,485	—	70	1	FIX窓+片開框戸	7mm(標準色)	図示		サムターン	付属金物一式、ハンドル、DC、丁番、戸当り	7mmペアガラス、7mm水切、ステンレス沓摺、ブリーチ網戸
図 15	AW-18	2・3F Fタイプ	2,550	2,400	85	70	2	袖FIX付引違い窓	7mm(標準色)	透明ガラスt=5+A6+透明ガラスt=5		アルミ錠	付属金物一式、戸車	7mmペアガラス、7mm水切、可動網戸
図 16	AW-20	2・3F 廊下	1,360	2,000	250	70	5	FIX窓+外倒し窓	7mm(標準色)	透明ガラスt=5+A6+透明ガラスt=5			付属金物一式、オペレーター装置FL+1500以内取付	7mmペアガラス、7mm水切
	AW-31	3F 廊下	1,300	2,000	250	70	1	FIX窓+外倒し窓	7mm(標準色)	透明ガラスt=5+A6+透明ガラスt=5			付属金物一式、オペレーター装置FL+1500以内取付	7mmペアガラス、7mm水切
図 17	AW-22	2F・3F Cタイプ、2F Bタイプ・洗面	図示	1,000	800	70	4	たてすべり出し窓+FIX窓+引違い窓	7mm(標準色)	透明ガラスt=5+A6+透明ガラスt=5		アルミ錠	付属金物一式、ハンドル、フリクションスロー、調整器、戸車	7mmペアガラス、7mm額縁、7mm水切、可動網戸、ブリーチ網戸
図 18	AW-21	2・3F Cタイプ、2F Bタイプ	1,400	2,000	250	70	4	引違い窓	7mm(標準色)	透明ガラスt=5+A6+透明ガラスt=5		アルミ錠	付属金物一式、戸車	7mmペアガラス、7mm水切、可動網戸
	AW-23	2・3F Fタイプ、Aタイプ	1,700	2,400	85	70	10	引違い窓	7mm(標準色)	透明ガラスt=5+A6+透明ガラスt=5		アルミ錠	付属金物一式、戸車	7mmペアガラス、7mm水切、可動網戸
	AW-24	2・3F Fタイプ	1,700	2,115	85	70	2	引違い窓	7mm(標準色)	透明ガラスt=5+A6+透明ガラスt=5		アルミ錠	付属金物一式、戸車	7mmペアガラス、7mm水切、可動網戸
	AW-29	2F 廊下	1,700	1,485	600	70	1	引違い窓	7mm(標準色)	透明ガラスt=5+A6+透明ガラスt=5		アルミ錠	付属金物一式、戸車	7mmペアガラス、7mm水切、可動網戸
	AW-30	3F Gタイプ	1,700	2,000	250	70	1	引違い窓	7mm(標準色)	透明ガラスt=5+A6+透明ガラスt=5		アルミ錠	付属金物一式、戸車	7mmペアガラス、7mm水切、可動網戸
図 19	AW-26	2F 温浴棟廊下	1,000	1,500	600	70	2	片開き窓	7mm(標準色)	透明ガラスt=5+A6+型板ガラスt=6			付属金物一式、ハンドル、丁番、調整器	7mmペアガラス、7mm水切、ブリーチ網戸
	AW-26'	2F 温浴棟廊下	1,000	1,500	600	70	1	片開き窓	7mm(標準色)	透明ガラスt=5+A6+型板ガラスt=6			付属金物一式、ハンドル、丁番、調整器	7mmペアガラス、7mm水切、ブリーチ網戸
図 20	AW-27	3F 廊下	750	750	1,350	70	2	FIX窓	7mm(標準色)	網入透明ガラスt=6、8+A6+透明ガラスt=5	防火設備、遮煙性能		付属金物一式	7mmペアガラス、7mm水切
	AW-28	3F ホール	1,630	1,600	510	70	2	FIX窓	7mm(標準色)	透明ガラスt=5+A6+透明ガラスt=5			付属金物一式	7mmペアガラス、7mm水切
	AW-33	3F Hタイプ・浴室	600	1,000	800	70	1	FIX窓	7mm(標準色)	透明ガラスt=5+A6+透明ガラスt=5		アルミ錠	付属金物一式	7mm額縁、7mm水切
図 21	AW-32	3F Hタイプ・リフト室	5,230	2,400	85	70	1	FIX窓+片開框戸	7mm(標準色)	図示		サムターン	付属金物一式、ハンドル、DC、丁番、戸当り	7mmペアガラス、7mm水切、ステンレス沓摺、ブリーチ網戸

特記なき限り下記による										TITLE 湖温泉施設建設工事				
1. 防火設備、不燃建具、7mm建具用のDOは、スラップなし(常閉)とする										建具表(1)				
2. 排煙に関わる開口部のアルミ・レバー・ハンドル等は床より、800≦h<1,500										株式会社 沖本初建築設計事務所				
3. 寸法表記は有効寸法										No. A-26				
4. 大枠巾は、壁仕上厚+20										一級建築士大臣登録第103472号 沖本初				
										一級建築士事務所 広島県知事登録 16(1)第0241号 [A1版:原図 → A3版:50%縮小]				

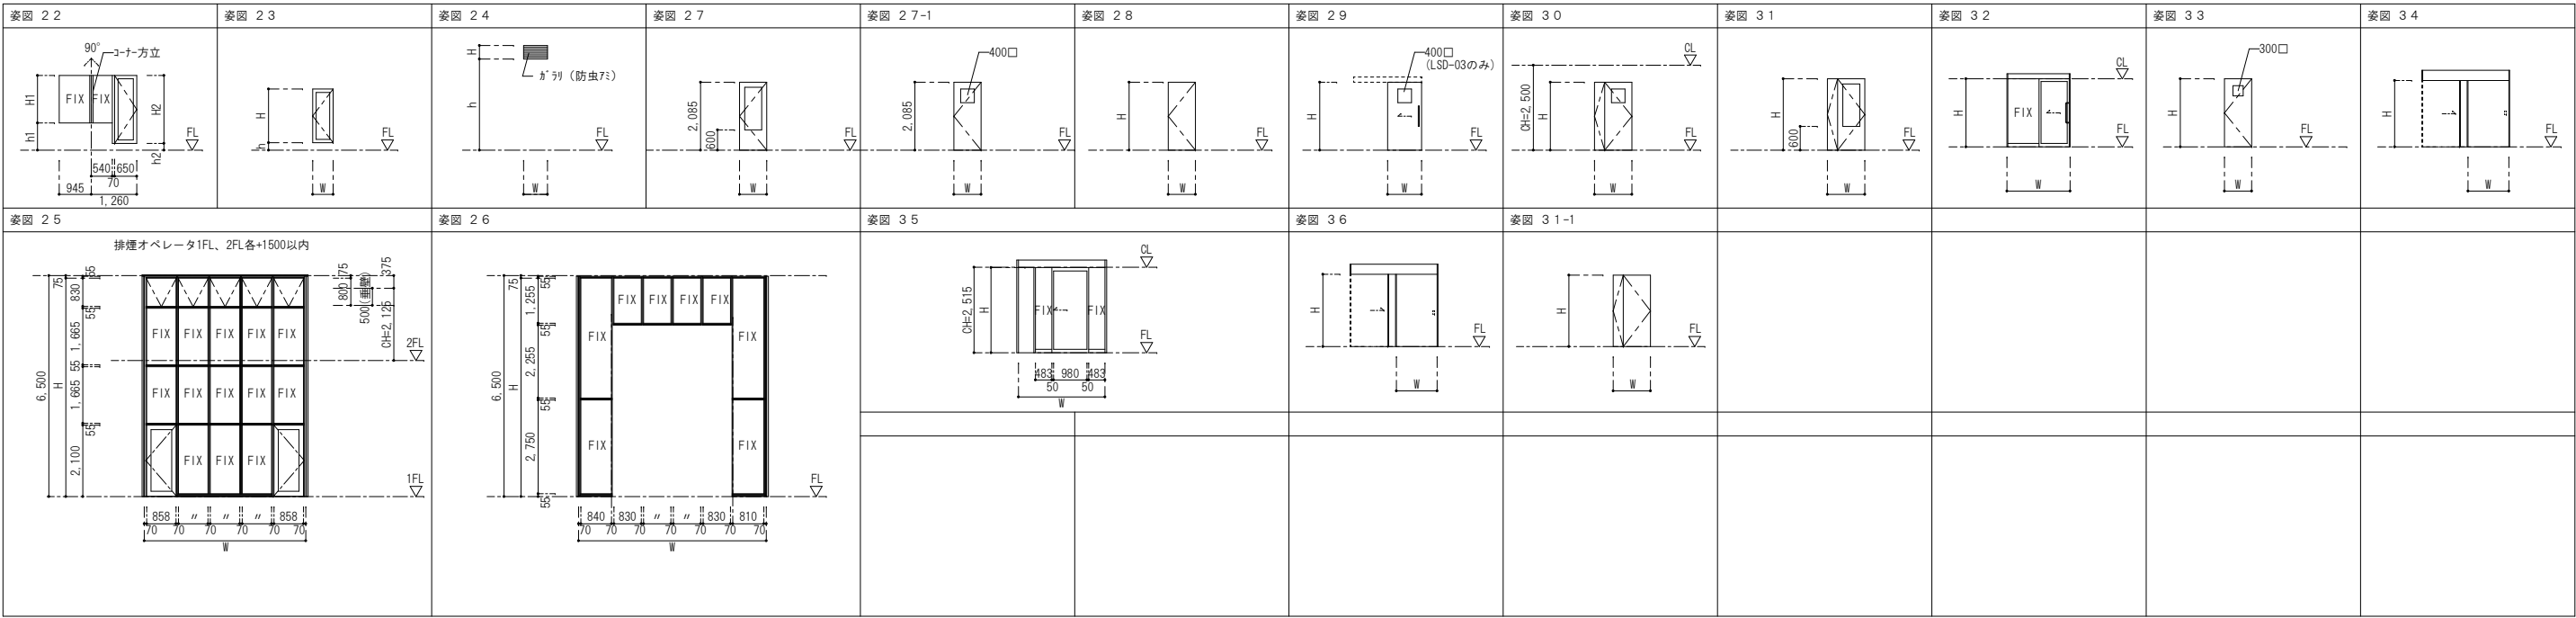


図号番号	記 号	場 所	W (幅)	H (高)	h (腰高)	見 込	数 量	型 式	仕 上	ガラス	性 能	鍵	金 物	備 考
図 2 2	AW-35	3F Hﾀｲﾌﾞ 寝室	図示	H1:1,400 H2:2,000	h1:800 h2:200	70	1	片開き框戸+FIX窓	ﾌﾐﾐ(標準色)	透明ｶﾞﾗｽt=5+A6+透明ｶﾞﾗｽt=5		ﾌｵﾙﾀｰﾝ	付属金物一式、ﾚﾊﾞｰﾊﾝﾄﾞﾙ、DC、丁番、戸当り	ﾌﾐﾐﾌﾗｯｼｭﾙ、ﾌﾐﾐ水切、ﾌﾞﾚｰｸ網戸
図 2 3	AD-01	3F Hﾀｲﾌﾞ 浴室	750	1,735	145	70	1	片開き框戸	ﾌﾐﾐ(標準色)	透明ｶﾞﾗｽt=6+A6+透明ｶﾞﾗｽt=5		ﾌｵﾙﾀｰﾝ	付属金物一式、ﾚﾊﾞｰﾊﾝﾄﾞﾙ、DC、丁番、戸当り	ﾌﾐﾐ額縁、ﾌﾐﾐ水切
図 2 4	AG-01	1F 厨房 天井裏	925	400	2,670	70	9	ｶﾞﾗｼ	ﾌﾐﾐ(標準色)	—			付属金物一式	ﾀﾞｲｸﾞ外接続金物、ﾌﾐﾐ水切、ｽﾃﾝﾚｽ防虫網
	AG-02		1,080	400	2,670	70	6	ｶﾞﾗｼ	ﾌﾐﾐ(標準色)	—			付属金物一式	ﾀﾞｲｸﾞ外接続金物、ﾌﾐﾐ水切、ｽﾃﾝﾚｽ防虫網
図 2 5	ACW-01	1F ﾍﾞﾝﾄﾗﾝｽﾙｰﾑ	4,710	6,425	—	160+150	1	FIX窓+外倒し窓+片開FH戸	ﾌﾐﾐ(標準色)	透明ｶﾞﾗｽt=5+A6+透明ｶﾞﾗｽt=5		ｼﾘﾝﾀﾞｰ錠、ﾌｵﾙﾀｰﾝ	付属金物一式、押棒、FH、戸当り、ﾀﾞｲｸﾞﾚｰﾀｰ装置FL+1500以内取付	ﾌﾐﾐﾊﾞﾙﾙ、ｽﾃｰﾙ額縁
図 2 6	ACW-02	1F ﾍﾞﾝﾄﾗﾝｽﾙｰﾑ	5,460	6,425	—	160	1	FIX窓	ﾌﾐﾐ(標準色)	透明ｶﾞﾗｽt=5+A6+透明ｶﾞﾗｽt=5			付属金物一式	ﾌﾐﾐﾊﾞﾙﾙ、ｽﾃｰﾙ額縁
図 2 7	LSD-01	1F 風除室2	800	1,985	—	大枠	1	片開き戸	枠:ｽﾃｰﾙSOP 扉:軽量ｽﾃｰﾙ化粧鋼板	透明ｶﾞﾗｽt=5			付属金物一式、ﾚﾊﾞｰﾊﾝﾄﾞﾙ、DC、丁番、戸当り	ｽﾃﾝﾚｽ吝指
図 2 7-1	LSD-01a	1F ﾘﾝﾅ室、ﾛｯｸｰ室1、ﾛｯｸｰ室2、厨房、ﾌﾛﾝﾄ	800	1,985	—	大枠	5	片開き戸	枠:ｽﾃｰﾙSOP 扉:軽量ｽﾃｰﾙ化粧鋼板	透明ｶﾞﾗｽt=5(不透明ﾌｴﾙﾏ貼)		ｼﾘﾝﾀﾞｰ錠、ﾌｵﾙﾀｰﾝ (扉裏のみ両面ｼﾘﾝﾀﾞｰ錠)	付属金物一式、ﾚﾊﾞｰﾊﾝﾄﾞﾙ、DC、丁番、戸当り	ｽﾃﾝﾚｽ吝指
図 2 8	LSD-01b	1F 検収室、ｷｬﾝﾄﾞ	800	1,985	—	大枠	3	片開きﾌﾗｯｼｭ戸	枠:ｽﾃｰﾙSOP 扉:軽量ｽﾃｰﾙ化粧鋼板	—		ｼﾘﾝﾀﾞｰ錠、ﾌｵﾙﾀｰﾝ	付属金物一式、ﾚﾊﾞｰﾊﾝﾄﾞﾙ、DC、丁番、戸当り	ｽﾃﾝﾚｽ吝指
	LSD-02	1F 事務室、食品庫	800	1,985	—	大枠	2	片開きﾌﾗｯｼｭ戸	枠:ｽﾃｰﾙSOP 扉:軽量ｽﾃｰﾙ化粧鋼板	—		ｼﾘﾝﾀﾞｰ錠、ﾌｵﾙﾀｰﾝ	付属金物一式、ﾚﾊﾞｰﾊﾝﾄﾞﾙ、DC、丁番、戸当り	ｽﾃﾝﾚｽ吝指
	LSD-05	1F 物入	650	1,985	—	大枠	1	片開きﾌﾗｯｼｭ戸	枠:ｽﾃｰﾙSOP 扉:軽量ｽﾃｰﾙ化粧鋼板	—		ｼﾘﾝﾀﾞｰ錠、ﾌｵﾙﾀｰﾝ	付属金物一式、ﾚﾊﾞｰﾊﾝﾄﾞﾙ、DC、丁番、戸当り	ｽﾃﾝﾚｽ吝指
	LSD-06	1F ﾅｰﾊﾞｰ、SK	650	1,985	—	大枠	2	片開きﾌﾗｯｼｭ戸	枠:ｽﾃｰﾙSOP 扉:軽量ｽﾃｰﾙ化粧鋼板	—		ｼﾘﾝﾀﾞｰ錠、ﾌｵﾙﾀｰﾝ	付属金物一式、ﾚﾊﾞｰﾊﾝﾄﾞﾙ、DC、丁番、戸当り	ｽﾃﾝﾚｽ吝指
図 2 9	LSD-08	1F 厨房	700	1,985	—	大枠	1	片開きﾌﾗｯｼｭ戸	枠:ｽﾃｰﾙSOP 扉:軽量ｽﾃｰﾙ化粧鋼板	—		ｼﾘﾝﾀﾞｰ錠、ﾌｵﾙﾀｰﾝ	付属金物一式、ﾚﾊﾞｰﾊﾝﾄﾞﾙ、DC、丁番、戸当り	ｽﾃﾝﾚｽ吝指
	LSD-03	1F 授乳室	950(有効800)	2,000	—	大枠	1	片引戸 (半自動)	枠:ｽﾃｰﾙSOP 扉:軽量ｽﾃｰﾙ化粧鋼板	透明ｶﾞﾗｽt=5(不透明ﾌｴﾙﾏ貼)		表示錠、ﾌｵﾙﾀｰﾝ	付属金物一式、上ﾄﾚｰﾙ、吊車、引手、上吊金物、自動閉鎖装置付	ｽﾃﾝﾚｽ吝指
	LSD-04	1F 多機能WC	1,000(有効950)	2,000	—	大枠	1	片引ﾌﾗｯｼｭ戸 (半自動)	枠:ｽﾃｰﾙSOP 扉:軽量ｽﾃｰﾙ化粧鋼板	—		表示錠、ﾌｵﾙﾀｰﾝ	付属金物一式、上ﾄﾚｰﾙ、吊車、引手、上吊金物、自動閉鎖装置付	ｽﾃﾝﾚｽ吝指
	LSD-07	1F 厨房	350+800	1,985	—	大枠	1	親子開き戸	枠:ｽﾃｰﾙSOP 扉:軽量ｽﾃｰﾙ化粧鋼板	透明ｶﾞﾗｽt=5			付属金物一式、ﾚﾊﾞｰﾊﾝﾄﾞﾙ、DC、丁番、ﾌﾗｽﾞ落し、戸当り	ｽﾃﾝﾚｽ吝指
図 3 1														
図 3 3	LSD-10	1F WC1・2(事務室)、WC1・2(脱衣室)	650	1,985	—	大枠	4	片開き腰ﾌﾗｯｼｭ戸	枠:ｽﾃｰﾙSOP 扉:軽量ｽﾃｰﾙ化粧鋼板	透明ｶﾞﾗｽt=5(不透明ﾌｴﾙﾏ貼)		表示錠、ﾌｵﾙﾀｰﾝ	付属金物一式、ﾚﾊﾞｰﾊﾝﾄﾞﾙ、DC、丁番、戸当り	ｽﾃﾝﾚｽ吝指
図 3 1-1	LSD-02-1	1F 倉庫2	800+300	1,985	—	大枠	1	親子開きﾌﾗｯｼｭ戸	枠:ｽﾃｰﾙSOP 扉:軽量ｽﾃｰﾙ化粧鋼板	—			付属金物一式、ﾚﾊﾞｰﾊﾝﾄﾞﾙ、DC、丁番、ﾌﾗｽﾞ落し、戸当り	ｽﾃﾝﾚｽ吝指
図 2 8	SD-01	1F 風除室2	800	2,015	—	大枠	1	片開きﾌﾗｯｼｭ戸	ｽﾃｰﾙSOP	—	ｷﾐｽﾞﾀｲﾄ、防火設備	ｼﾘﾝﾀﾞｰ錠、ﾌｵﾙﾀｰﾝ	付属金物一式、ﾚﾊﾞｰﾊﾝﾄﾞﾙ、DC、丁番、戸当り	ｽﾃﾝﾚｽ吝指
図 2 3	SD-14	2F ﾘﾝﾅｸﾞﾅﾂｸﾞ室	800	2,085	—	大枠	1	片開きｶﾞﾗｼ戸	ｽﾃｰﾙSOP	網入透明ｶﾞﾗｽt=6.8	ｷﾐｽﾞﾀｲﾄ、防火設備、常閉	ｼﾘﾝﾀﾞｰ錠、ﾌｵﾙﾀｰﾝ	付属金物一式、ﾚﾊﾞｰﾊﾝﾄﾞﾙ、DC、丁番、戸当り	ｽﾃﾝﾚｽ吝指
図 2 7	SD-02	2F 宿泊棟外階段、温浴棟外階段 3F 外階段	800	2,085	—	大枠	3	片開き腰ﾌﾗｯｼｭ戸	ｽﾃｰﾙSOP	網入型板ｶﾞﾗｽt=6.8	ｷﾐｽﾞﾀｲﾄ、防火設備、 遮煙性能、常閉	ｼﾘﾝﾀﾞｰ錠 ﾌｵﾙﾀｰﾝ(非常用丸ｶﾅｰ)	付属金物一式、ﾚﾊﾞｰﾊﾝﾄﾞﾙ、DC、丁番、戸当り	ｽﾃﾝﾚｽ吝指
図 2 7-1	SD-01a	1F 事務室	800	2,085	—	大枠	1	片開き戸	ｽﾃｰﾙSOP	型板ｶﾞﾗｽt=5	ｷﾐｽﾞﾀｲﾄ	電気錠(ﾊﾞｯﾂｸｵｰﾌﾟﾝ)	付属金物一式、ﾚﾊﾞｰﾊﾝﾄﾞﾙ、DC、丁番、戸当り	ｽﾃﾝﾚｽ吝指、ｲﾝﾀｰﾎﾝ(事務室のみ)
	SD-16	1F ﾘﾝﾅ室	800	2,085	—	大枠	1	片開き戸	ｽﾃｰﾙSOP	網入型板ｶﾞﾗｽt=6.8	ｷﾐｽﾞﾀｲﾄ、防火設備、遮煙性能、常閉	電気錠(ﾊﾞｯﾂｸｵｰﾌﾟﾝ)	付属金物一式、ﾚﾊﾞｰﾊﾝﾄﾞﾙ、DC、丁番、戸当り	ｽﾃﾝﾚｽ吝指、ｲﾝﾀｰﾎﾝ
図 2 8	SD-03	1F 入江	800	1,800	QL+200	100	2	片開きﾌﾗｯｼｭ戸	ｽﾃｰﾙSOP	—		ｼﾘﾝﾀﾞｰ錠、ﾌｵﾙﾀｰﾝ	付属金物一式、ﾚﾊﾞｰﾊﾝﾄﾞﾙ、DC、丁番、戸当り	ｽﾃﾝﾚｽ吝指
	SD-03'	1F 屋外倉庫	800	2,085	—	100	1	片開きﾌﾗｯｼｭ戸	ｽﾃｰﾙSOP	—	ｷﾐｽﾞﾀｲﾄ	ｼﾘﾝﾀﾞｰ錠、ﾌｵﾙﾀｰﾝ	付属金物一式、ﾚﾊﾞｰﾊﾝﾄﾞﾙ、DC、丁番、戸当り	ｽﾃﾝﾚｽ吝指
	SD-04	1F 金庫	800	1,985	—	大枠	1	片開きﾌﾗｯｼｭ戸	ｽﾃｰﾙSOP	—		ｼﾘﾝﾀﾞｰ錠	付属金物一式、ﾚﾊﾞｰﾊﾝﾄﾞﾙ、DC、丁番、戸当り	ｽﾃﾝﾚｽ吝指
	SD-05	1F 機械庫	800	1,985	—	大枠	1	片開きﾌﾗｯｼｭ戸	ｽﾃｰﾙSOP	—		ｼﾘﾝﾀﾞｰ錠、ﾌｵﾙﾀｰﾝ	付属金物一式、ｸﾞﾚｲﾝﾊﾝﾄﾞﾙ、DC、丁番、戸当り	扉内ｸﾞﾗｽﾞﾙ充填、ｽﾃﾝﾚｽ吝指
図 3 0	SD-06	2・3F 各ﾀｲﾌﾞ 客室	800	2,085	—	大枠	23	片開きﾌﾗｯｼｭ戸	枠:ｽﾃｰﾙSOP 扉:軽量ｽﾃｰﾙ化粧鋼板	—	ｷﾐｽﾞﾀｲﾄ、特定防火設備、常閉	自動施設錠、ｼﾘﾝﾀﾞｰ錠、ﾌｵﾙﾀｰﾝ	付属金物一式、ﾚﾊﾞｰﾊﾝﾄﾞﾙ、DC、丁番、戸当り、ﾄﾞﾌﾞﾌﾞﾙ、ﾄﾞﾌﾞﾙｰﾄﾞ	ｽﾃﾝﾚｽ吝指
	SD-07	2F Bﾀｲﾌﾞ	900	2,085	—	大枠	1	片開きﾌﾗｯｼｭ戸	ｽﾃｰﾙSOP	—	ｷﾐｽﾞﾀｲﾄ、特定防火設備、常閉	自動施設錠、ｼﾘﾝﾀﾞｰ錠、ﾌｵﾙﾀｰﾝ	付属金物一式、ﾚﾊﾞｰﾊﾝﾄﾞﾙ、DC、丁番、戸当り、ﾄﾞﾌﾞﾌﾞﾙ、ﾄﾞﾌﾞﾙｰﾄﾞ	ｽﾃﾝﾚｽ吝指
	SD-09	2F 倉庫1・2、ﾘﾝﾅ室1・2、3F ﾘﾝﾅ室	800	2,085	—	大枠	5	片開きﾌﾗｯｼｭ戸	ｽﾃｰﾙSOP	—	防火設備、常閉	ｼﾘﾝﾀﾞｰ錠、ﾌｵﾙﾀｰﾝ	付属金物一式、ﾚﾊﾞｰﾊﾝﾄﾞﾙ、DC、丁番、戸当り	ｽﾃﾝﾚｽ吝指
	SD-12	1F 検収室	300+800	2,085	—	大枠	1	親子開き戸	ｽﾃｰﾙSOP	網入型板ｶﾞﾗｽt=6.8	ｷﾐｽﾞﾀｲﾄ、防火設備、遮煙性能	電気錠(ﾊﾞｯﾂｸｵｰﾌﾟﾝ)	付属金物一式、ﾚﾊﾞｰﾊﾝﾄﾞﾙ、DC、丁番、ﾌﾗｽﾞ落し、戸当り、順位調整器	ｽﾃﾝﾚｽ吝指、ｲﾝﾀｰﾎﾝ
図 3 2	SD-15	2F・3F ﾎﾞｰﾅｰ	1,900	2,100	—	大枠	2	片引框戸(半自動)+FIX窓	ｽﾃｰﾙSOP	網入型板ｶﾞﾗｽt=6.8	常閉 防火設備、常閉		付属金物一式、上ﾄﾚｰﾙ、吊車、引手、上吊金物、自動閉鎖装置付	
図 3 4	SD-08	2F 渡廊下	1,200	1,950	—	大枠	1	片引込み戸	ｽﾃｰﾙSOP	—	防火設備、遮煙性能、随閉 S48建告示第2564号適合		付属金物一式、引手	ｽﾃﾝﾚｽ吝指、煙感知器連動
図 3 5	SD-10	1F ﾚｽﾄﾗﾝ	2,545	2,505	—	大枠	1	FIX窓+片引ｲﾝｼﾞﾝﾄﾞﾌ	ｽﾃｰﾙSOP	透明ｶﾞﾗｽt=5		電気錠(ﾊﾞｯﾂｸｵｰﾌﾟﾝ)	付属金物一式順位調整器ｲﾝｼﾞﾝ装置一式	ｽﾃﾝﾚｽ ｶﾞｲﾄﾞﾚｰﾙ
図 3 6	SD-13	1F ﾍﾞﾝﾄﾗﾝｽﾙｰﾑ	1,200	2,125	—		1	片引込み戸	ｽﾃｰﾙSOP	—	防火設備、遮煙性能、随閉 S48建告示第2564号適合		付属金物一式、引手	ｽﾃﾝﾚｽ吝指、煙感知器連動

姿図 5 1	姿図 5 2	姿図 5 3	姿図 5 4	姿図 5 5	姿図 5 6	姿図 5 7	姿図 5 8	姿図 5 9	姿図 6 0	姿図 6 1
	※PT-03は左右反転 									
姿図 6 2	姿図 6 3	姿図 6 4	姿図 6 5	姿図 6 6	姿図 6 7	姿図 6 8	姿図 6 8			


姿図番号	記 号	場 所	W (幅)	H (高)	h (腰高)	見 込	数 量	型 式	仕 上	ガラス	性 能	鍵	金 物	備 考
姿図 5 1	PT-01	1F レストラン	5,280	2,515	—	—	1	可動間仕切	ｶﾞｰ鋼板		遮音性能		付属金物一式	
姿図 5 2	PT-02	1F 女子WC	姿図参照	姿図参照	—	—	2	ﾄｲﾚﾌﾞｰｽ	ﾌﾗﾐﾝ化粧板貼			ｽﾀｲﾄﾞ表示錠	付属金物一式(戸当り帽子掛け、表示付ｽﾀｲﾄﾞﾛｯｸ、丁番3枚、SDS巾木)	
姿図 5 3	PT-03	1F 男子WC	姿図参照	姿図参照	—	—	1	ﾄｲﾚﾌﾞｰｽ	ﾌﾗﾐﾝ化粧板貼			ｽﾀｲﾄﾞ表示錠	付属金物一式(戸当り帽子掛け、表示付ｽﾀｲﾄﾞﾛｯｸ、丁番3枚、SDS巾木)	
姿図 5 4	WD-01	1F 会議ｽﾍﾞｰｽ	1,510	姿図参照	—	110	1	両開き格子戸	ﾀﾔ 染色OL	透明ｶﾞﾗｽt=5			丁番、DC、押棒、ﾌﾗｽ落し、戸当り	
姿図 5 5	WD-02	1F 会議ｽﾍﾞｰｽ	800	2,085	—	110	1	片開きﾌﾗｯｼｬ戸	ｶﾞﾘ合板貼			ｼﾘﾝﾀﾞｰ錠、ｻﾙﾎﾞｰﾝ	丁番、DC、ｻｲﾄﾞﾊﾝﾄﾞﾙ	
姿図 5 6	WD-09	2F Eﾀｲﾌﾟ WC、3F Hﾀｲﾌﾟ WC	570	2,085	—	90	5	片開きﾌﾗｯｼｬ戸	ｶﾞﾘ合板貼			表示錠、ｳﾙﾀｰﾝ	丁番、戸当り、ｻｲﾄﾞﾊﾝﾄﾞﾙ	
	WD-16	3F Gﾀｲﾌﾟ 洗面	670	2,085	—	110	1	片開きﾌﾗｯｼｬ戸	ｶﾞﾘ合板貼			表示錠、ｳﾙﾀｰﾝ	丁番、戸当り、ｻｲﾄﾞﾊﾝﾄﾞﾙ	
姿図 5 7	WD-07	3F Hﾀｲﾌﾟ 寝室1	900	1,825	—	90	1	両開きﾌﾗｯｼｬ戸	ｶﾞﾘ合板貼				丁番、掘込引手	
	WD-14	3F Gﾀｲﾌﾟ 押入	900	1,340	590	90	1	両開きﾌﾗｯｼｬ戸	ﾌﾗﾐﾝ化粧板貼				ｽﾀｲﾄﾞ丁番、掘込引手	
	WD-15	3F Gﾀｲﾌﾟ 物入	900	1,865	235	90	1	両開きﾌﾗｯｼｬ戸	ﾌﾗﾐﾝ化粧板貼				ｽﾀｲﾄﾞ丁番、掘込引手	
姿図 5 8	WD-05	2、3F Fﾀｲﾌﾟ 物入	1,755	2,125	735	110	4	片開き+両開きﾌﾗｯｼｬ戸	ﾌﾗﾐﾝ化粧板貼				ｽﾀｲﾄﾞ丁番、掘込引手	
姿図 5 9	WD-06	2、3F Fﾀｲﾌﾟ 洗面	815	2,125	—	165	4	片引込みﾌﾗｯｼｬ戸	ﾌﾗﾐﾝ化粧板貼			表示錠錠	吊戸金物、ﾌﾞﾅﾄﾞｰｽﾞ、掘込引手	
	WD-10	3F Hﾀｲﾌﾟ 洗面	700	2,125	—	90	1	片引ﾌﾗｯｼｬ戸(ﾌﾞﾅﾄﾞｰｽﾞ)	ｶﾞﾘ合板貼				吊戸金物、ﾌﾞﾅﾄﾞｰｽﾞ、掘込引手、戸当り	
	WD-17	2F ﾄﾘｰﾄﾎｯﾄ室、ｽﾀｯﾌｩｰﾅｰ	650	2,400	—	90	1	片引ﾌﾗｯｼｬ戸(ﾌﾞﾅﾄﾞｰｽﾞ)	ｶﾞﾘ合板貼				吊戸金物、ﾌﾞﾅﾄﾞｰｽﾞ、掘込引手、戸当り	
	WD-18	2F ﾄﾘｰﾄﾎｯﾄ室、脱衣室	800(有効700)	2,125	—	90	2	片引ﾌﾗｯｼｬ戸(ﾌﾞﾅﾄﾞｰｽﾞ)	ｶﾞﾘ合板貼			表示錠錠	吊戸金物、ﾌﾞﾅﾄﾞｰｽﾞ、掘込引手、戸当り	
姿図 6 0	WD-08	3F Hﾀｲﾌﾟ 寝室1	800	2,450	—	90	1	片引ﾌﾗｯｼｬ戸(ﾌﾞﾅﾄﾞｰｽﾞ)	ｶﾞﾘ合板貼				吊戸金物、ﾌﾞﾅﾄﾞｰｽﾞ、掘込引手、戸当り	
	WD-12	3F Hﾀｲﾌﾟ 寝室2	800	2,450	—	90	1	片引ﾌﾗｯｼｬ戸(ﾌﾞﾅﾄﾞｰｽﾞ)	ｶﾞﾘ合板貼				吊戸金物、ﾌﾞﾅﾄﾞｰｽﾞ、掘込引手、戸当り	
姿図 6 1	WD-11	3F Hﾀｲﾌﾟ ｸﾞﾚﾝｼﾞ	975	2,085	—	90	1	片開き戸	ｶﾞﾘ合板貼	強化ｶﾞﾗｽt=5(飛散防止ﾌｵﾑ貼)			丁番、DC、押棒、戸当り	
姿図 6 2	WD-20	2F 更衣室1・2、WC1・2、脱衣室1・2	600	1,885	—	90	6	片開き戸	ｶﾞﾘ合板貼	透明ｶﾞﾗｽt=5(不透明ﾌｵﾑ貼)		表示錠、ｳﾙﾀｰﾝ	丁番、戸当り、ｻｲﾄﾞﾊﾝﾄﾞﾙ	
姿図 6 3	WD-13	3F Hﾀｲﾌﾟ 寝室2	1,050	1,840	—	90	1	折戸+片開き戸	ｶﾞﾘ合板貼				折戸金物、掘込引手	
姿図 6 4	WD-21	2F Bﾀｲﾌﾟ WC	W1: 740 W2: 1,550	2,050	—	—	1	FIX窓+片引戸	ﾀﾔ 染色OL	ｶﾞﾘｶｰｶﾞｰﾈｯﾄ板t=5(ﾃﾞｻﾞｲﾝﾌｵﾑ貼)			吊戸金物、ﾌﾞﾅﾄﾞｰｽﾞ、掘込引手、戸当り	
	WD-22	2、3F Cﾀｲﾌﾟ WC	W1: 880 W2: 1,760	2,050	—	—	3	FIX窓+片引戸	ﾀﾔ 染色OL	ｶﾞﾘｶｰｶﾞｰﾈｯﾄ板t=5(ﾃﾞｻﾞｲﾝﾌｵﾑ貼)			吊戸金物、ﾌﾞﾅﾄﾞｰｽﾞ、掘込引手、戸当り	
姿図 6 5	WD-03	1F 会議ｽﾍﾞｰｽ	1,270	2,515	—	100	1	片開きﾌﾗｯｼｬ戸	合板+ﾋﾞﾆﾙﾌｵﾑ貼				PH、ｸﾚｰｽﾊﾝﾄﾞﾙ	
姿図 6 6	SJ-01	2、3F Fﾀｲﾌﾟ	1,730	2,040	85	—	2	2枚引き違い戸(障子)	ｽﾌﾞｽｽ	ﾌｸﾘﾙ裝飾樹脂板			掘込引手、戸車	
	SJ-02	3F Gﾀｲﾌﾟ	1,730	1,740	200	—	1	2枚引き違い戸(障子)	ｽﾌﾞｽｽ	ﾌｸﾘﾙ裝飾樹脂板			掘込引手、戸車	
姿図 6 7	SJ-03	2、3F Fﾀｲﾌﾟ	1,720	2,220	85	—	2	2枚片引戸(障子)	ｽﾌﾞｽｽ	ﾌｸﾘﾙ裝飾樹脂板			掘込引手、戸車	
姿図 6 8	SJ-03a	2、3F Fﾀｲﾌﾟ	1,710	2,225	85	—	2	3枚片引戸(障子)	ｽﾌﾞｽｽ	ﾌｸﾘﾙ裝飾樹脂板			掘込引手、戸車	
姿図 6 9	SJ-04	3F Gﾀｲﾌﾟ	1,220	1,255	700	—	1	片引戸(障子)	ｽﾌﾞｽｽ	ﾌｸﾘﾙ裝飾樹脂板			掘込引手、戸車	

特記なき限り下記による										TITLE 潮温泉施設建設工事				
1. 防火設備、不燃建具、ｶﾞﾗｽ錠建具のDCは、ｽﾀｯﾌﾞなし(常閉)とする										建具表(4)				
2. 排煙に関わる開口部のｶﾚﾝﾄﾞﾚｰﾊﾝﾄﾞﾙ等は床より、800≦h<1,500										株式会社 沖本初建築設計事務所				
3. 寸法表記は有効寸法										No. A-29				
4. 大枠巾は、壁仕上厚+20										一級建築士大臣登録第103472号 沖 本 初				
										一級建築士事務所広島県知事登録 16(1)第0241号 【A1版:原図 → A3版:50%縮小】				
										2-21-404 Tsurumi cho Naka ku Hiroshima, 730-0045, Japan				
										竣工図				

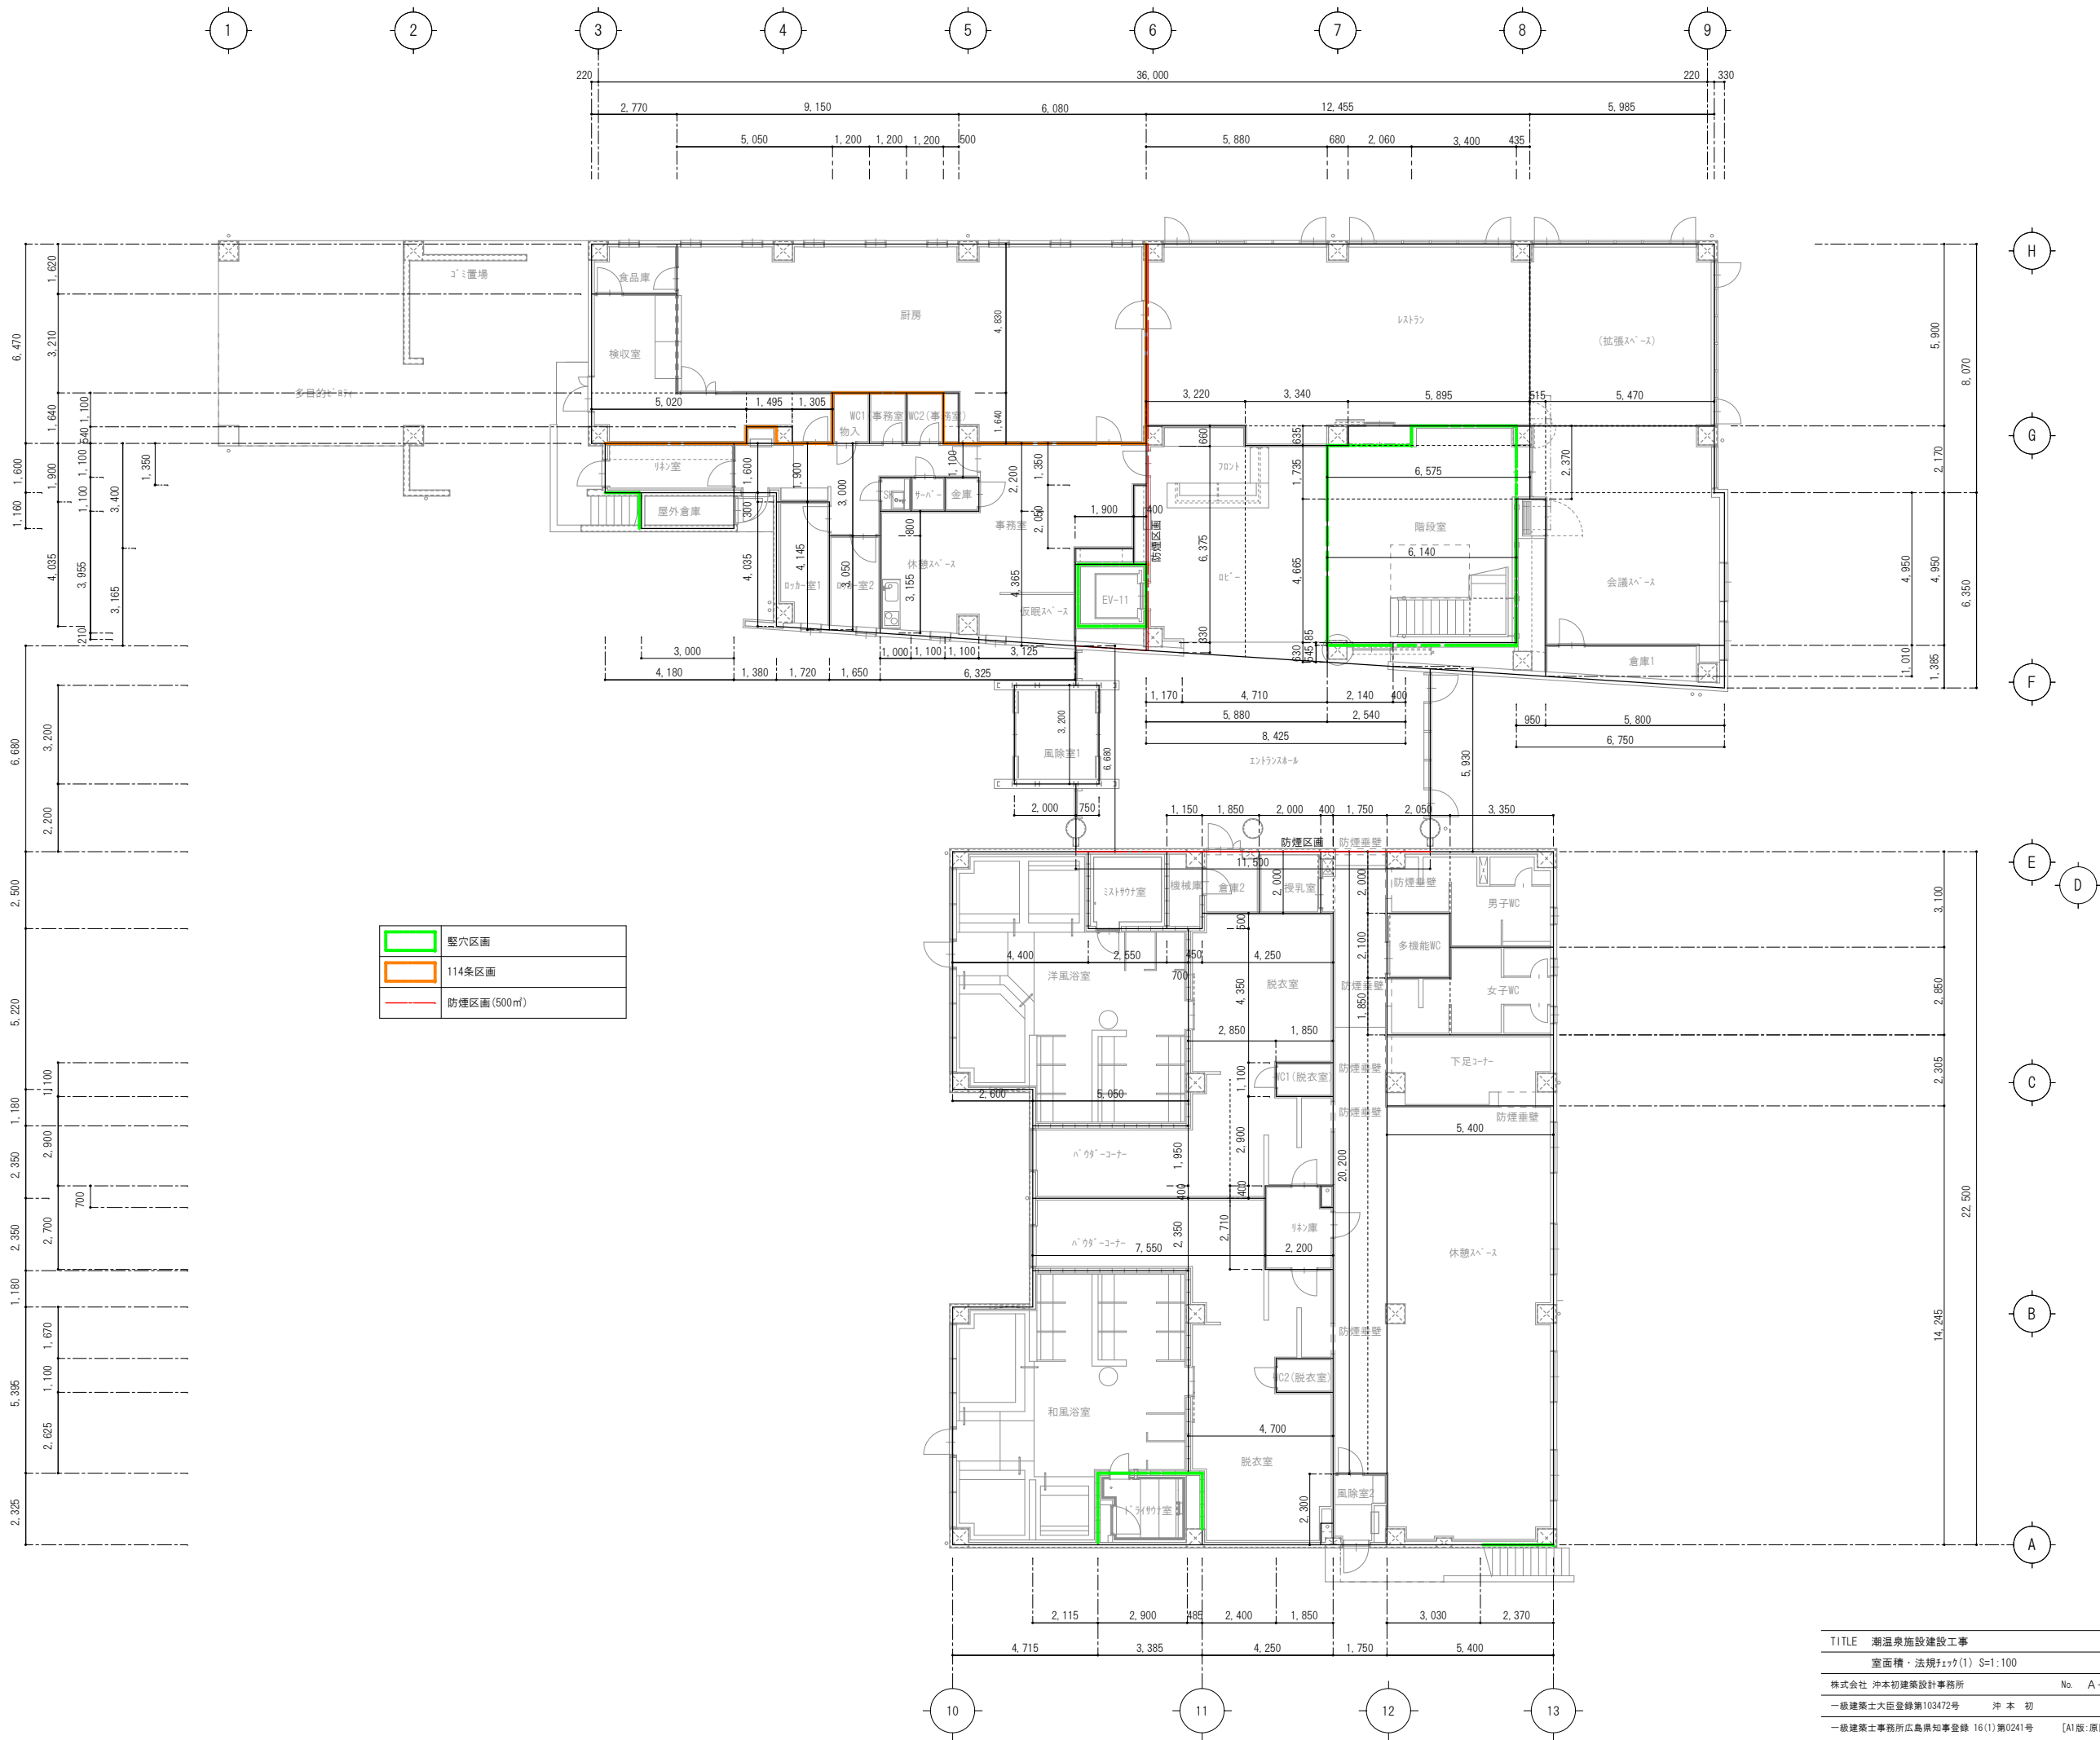


1階平面図 S=1:100

TITLE 潮温泉施設建設工事		
株式会社 沖本初建築設計事務所	No. A-30	
一級建築士大臣登録第103472号	沖本 初	
一級建築士事務所所広島県知事登録 16(1)第0241号	[A1版:原図 → A3版:50%縮小]	

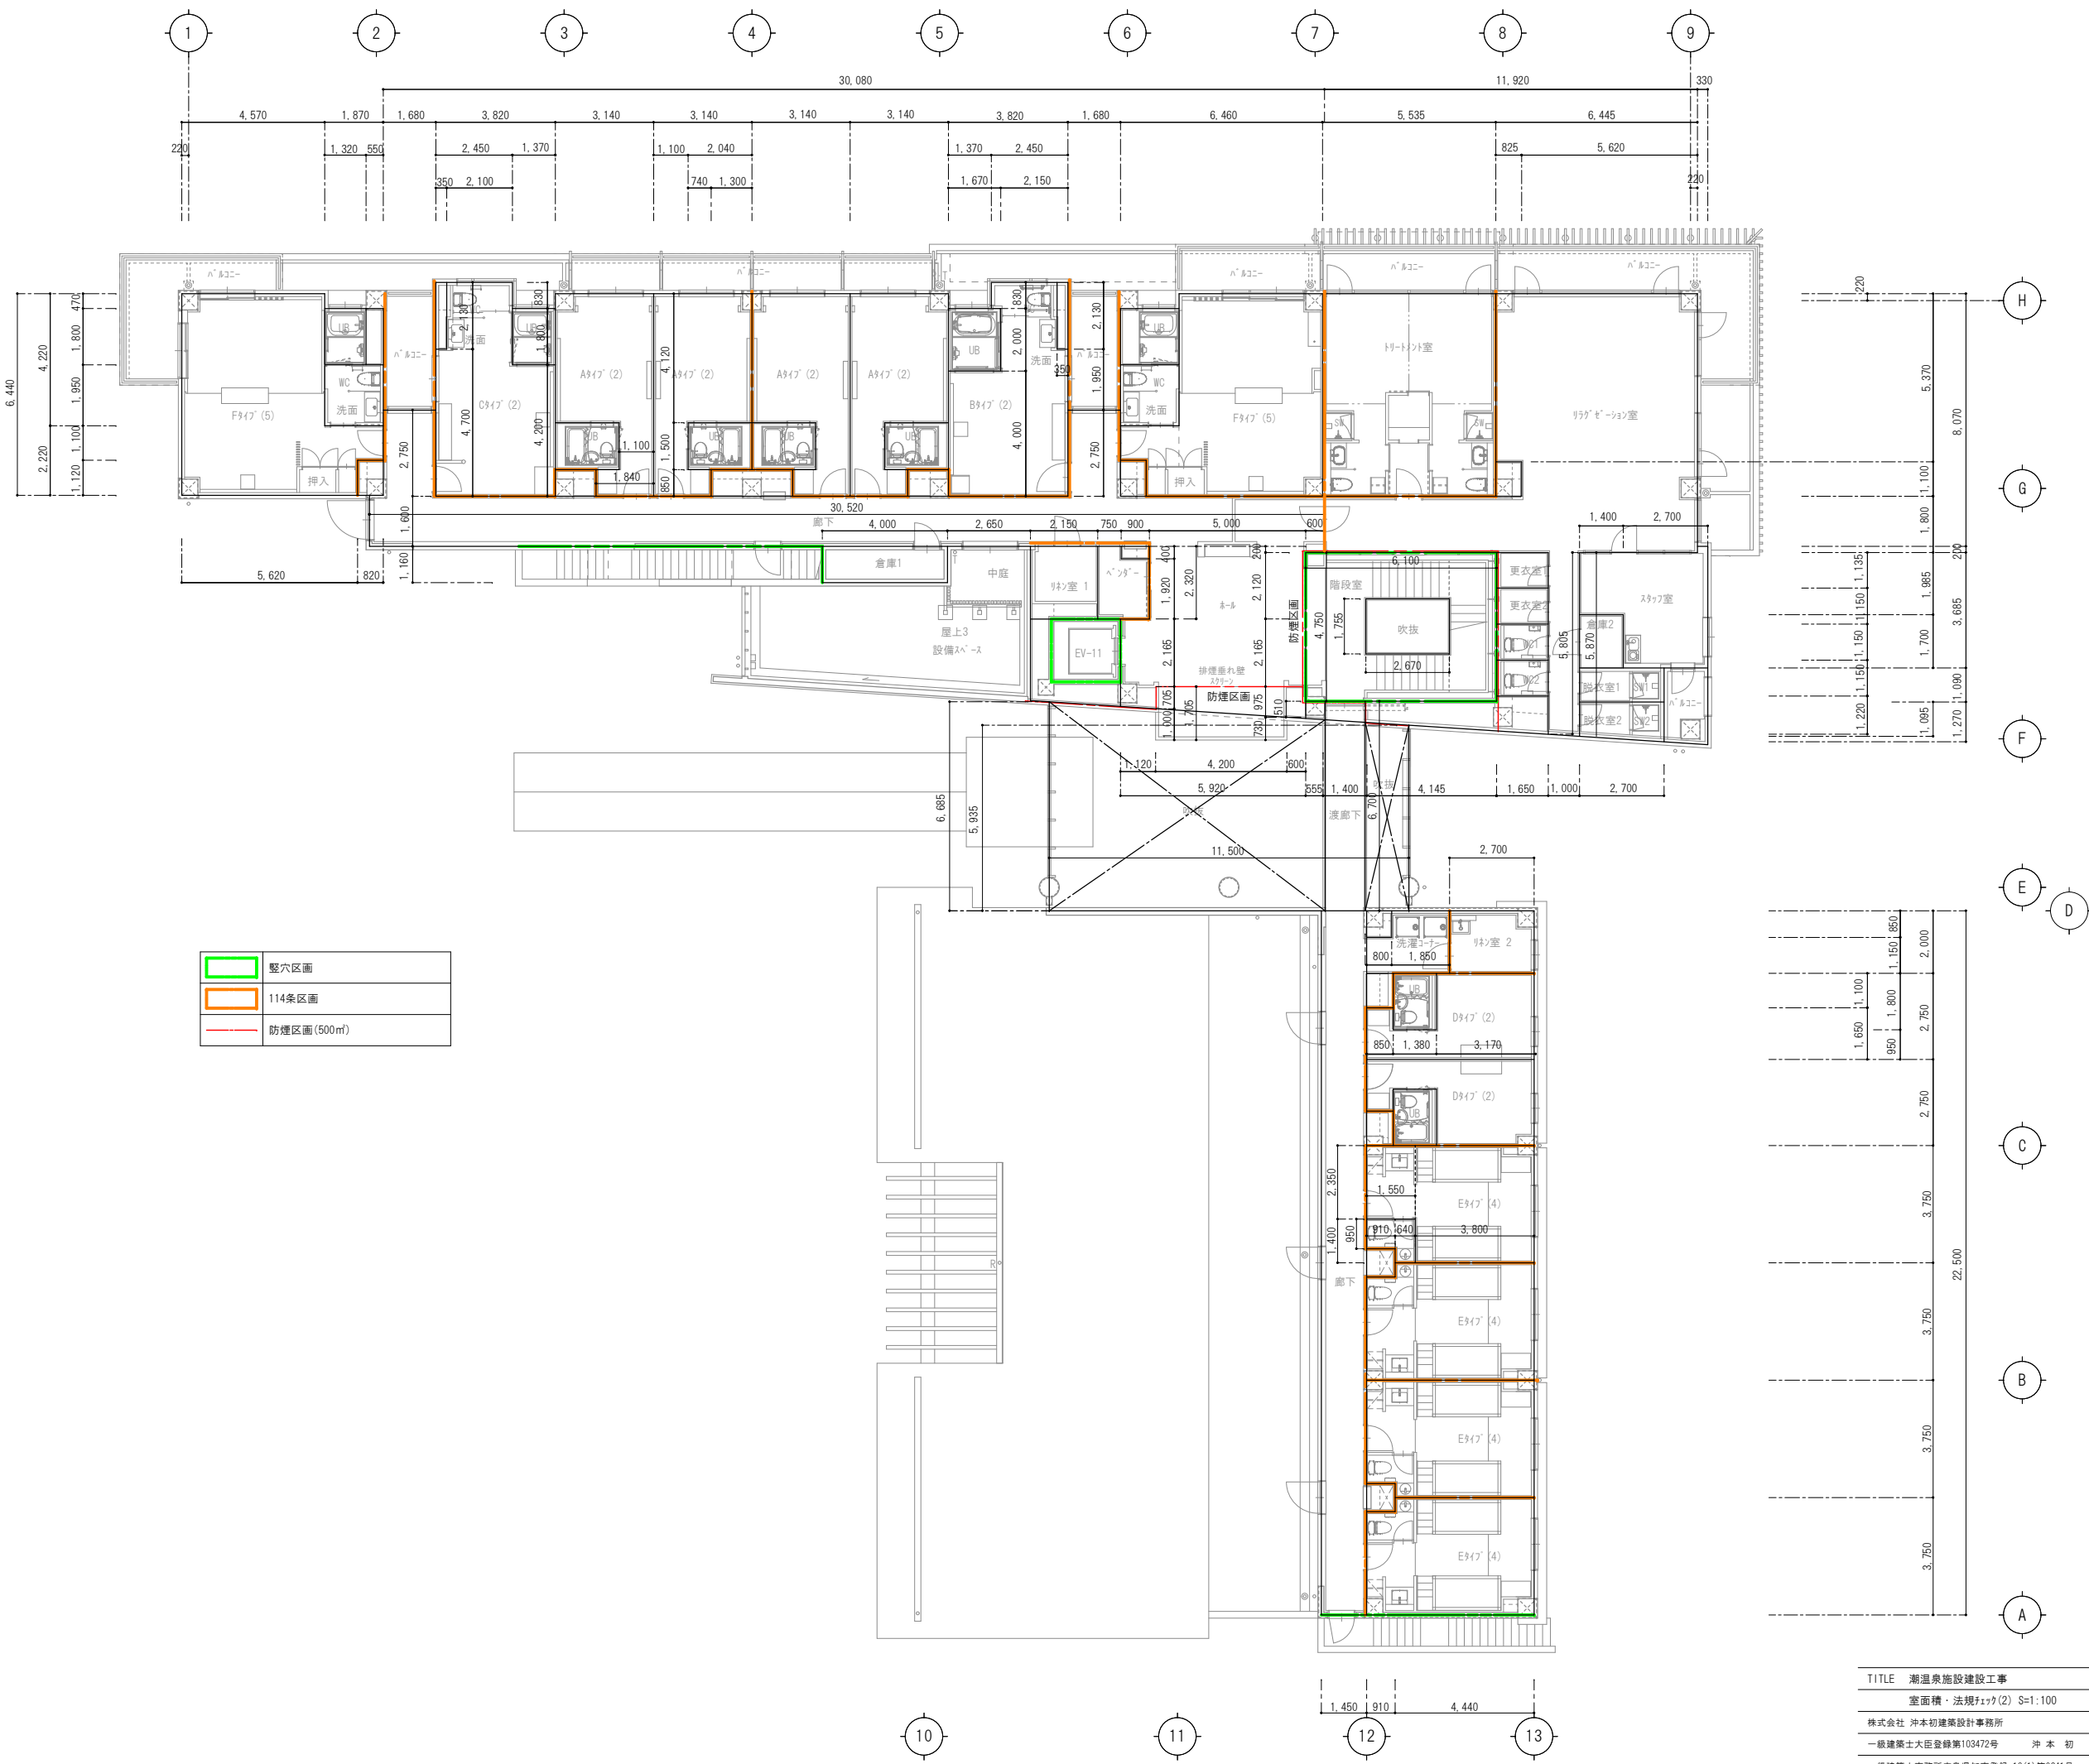

2階平面図 S=1:100

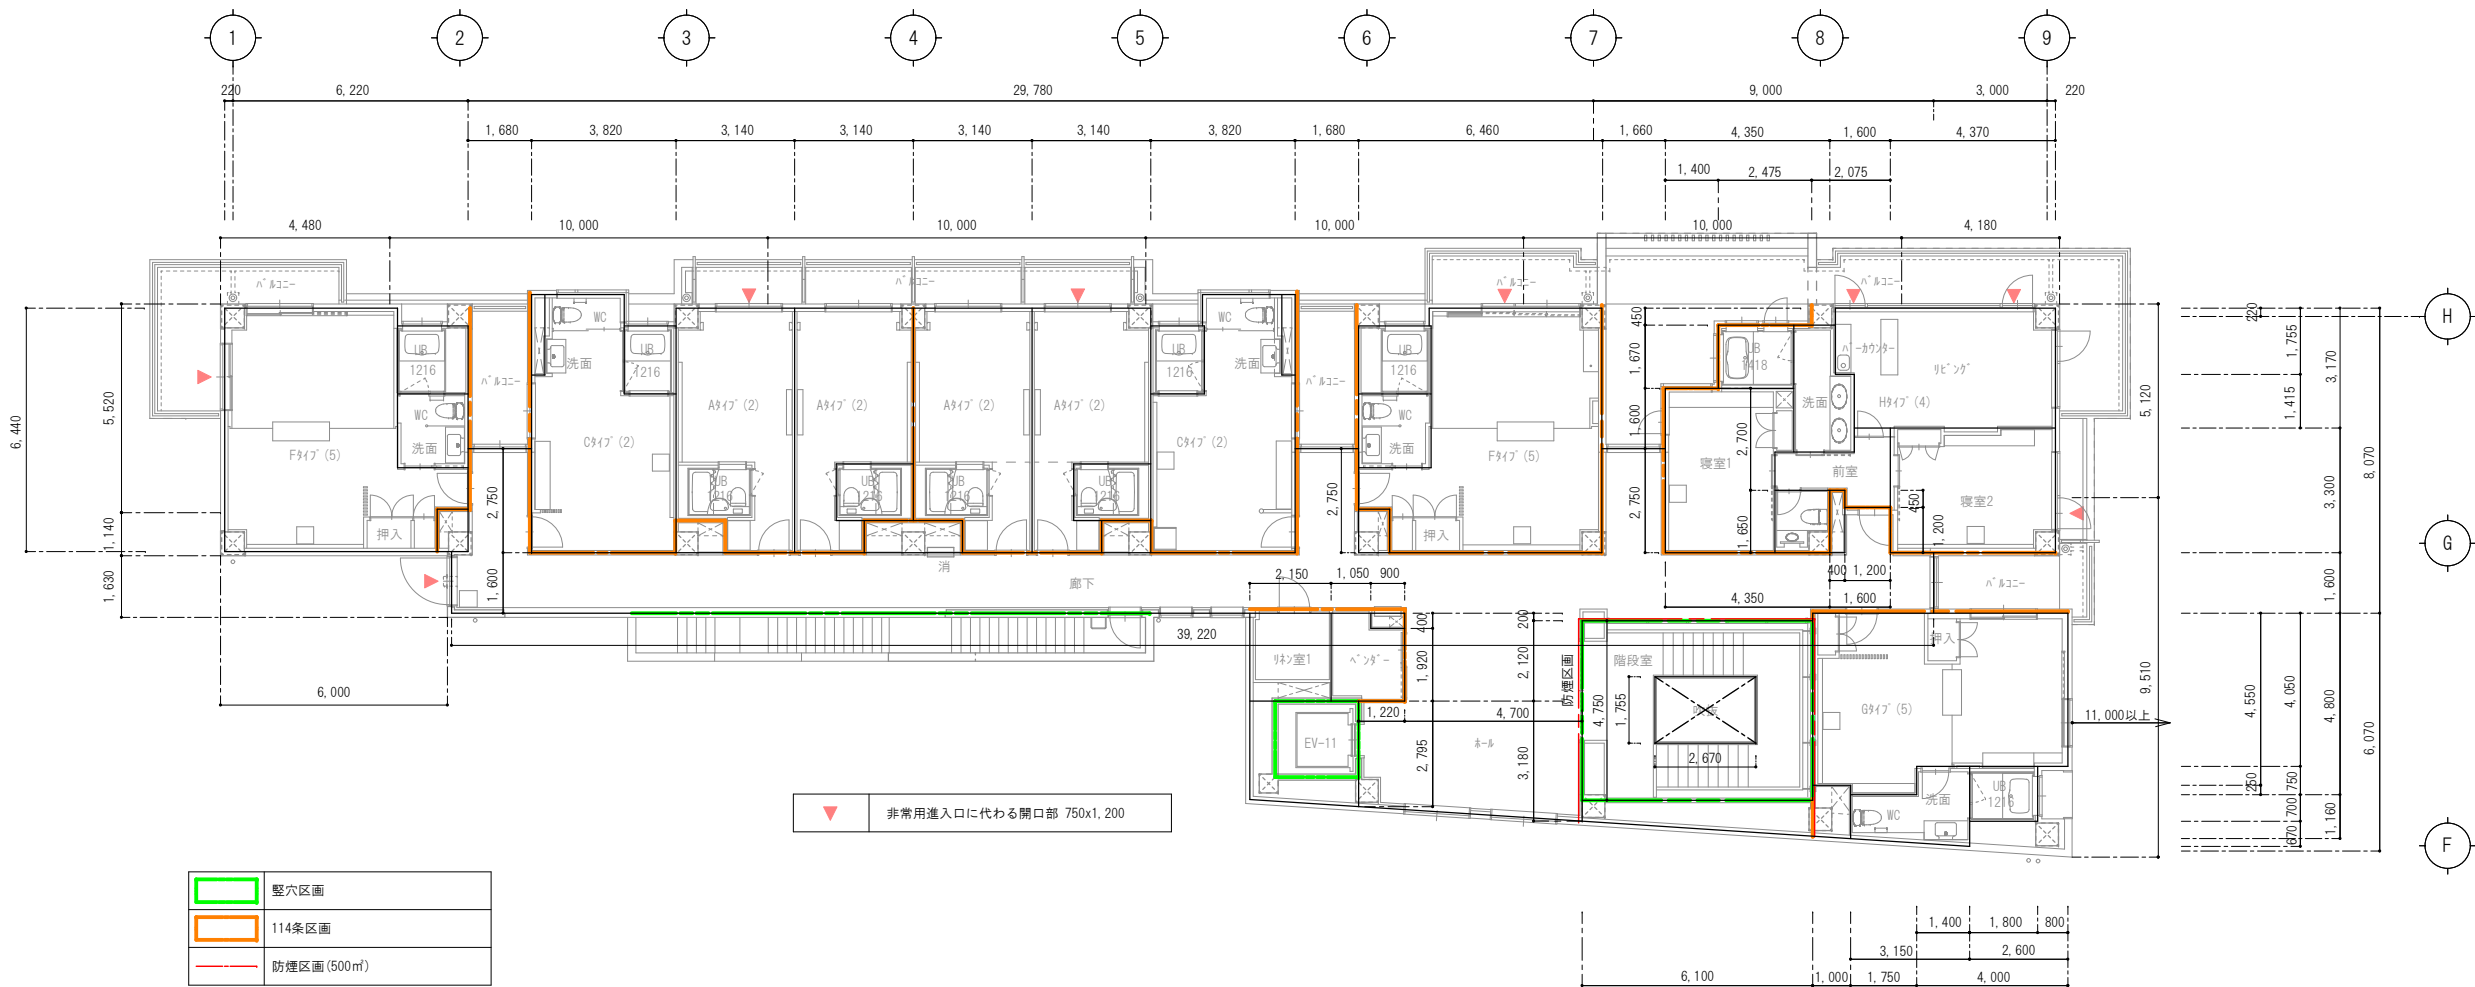

3階平面図 S=1:100

消防法上の無意階判定

階	開口部1	床面積(㎡)	床面積/30	開口部2:当該階の床面積/30			判定
3	AW-23 x 2	488.17	16.27	AW-12	1.300 × 1.300	= 1.690	53.515 OK
				AW-14	1.130 × 2.100	= 2.373	
					0.800 × 1.385	= 1.108	
				AW-15	2.000 × 2.100	= 4.200	
				AW-18	2.550 × 2.400	= 6.120	
				AW-23 x 5	1.700 × 2.400 × 5	= 20.400	
				AW-24	1.700 × 2.115	= 3.596	
				AW-25	1.230 × 1.200	= 1.476	
				AW-32	5.230 × 2.400	= 12.552	
2	AW-23 x 2	679.51	22.65	AW-11-1 x 3	1.600 × 1.400 × 3	= 6.720	75.593 OK
				AW-11-1'	1.600 × 1.400 ÷ 2	= 1.120	
				AW-12	1.300 × 1.300	= 1.690	
				AW-13	1.300 × 2.100	= 2.730	
				AW-14	1.130 × 2.100	= 2.373	
					0.800 × 1.385	= 1.108	
				AW-15	2.000 × 2.100	= 4.200	
				AW-16	5.230 × 2.400	= 12.552	
				AW-17	5.225 × 2.485	= 12.984	
				AW-18	2.550 × 2.400	= 6.120	
				AW-23 x 5	1.700 × 2.400 × 5	= 20.400	
				AW-24	1.700 × 2.115	= 3.596	
1	AW-07 x 2	1,067.01	35.57	AW-03 x 4	1.600 × 2.060 × 4	= 13.184	76.412 OK
				AW-06 x 2	1.200 × 1.900 × 2	= 4.560	
				AW-07 x 4	0.801 × 2.500 × 2 × 4	= 16.020	
					0.832 × 1.900 × 4 × 4	= 25.293	
				AW-36	1.300 × 2.500	= 3.250	
				ACW-01	0.867 × 2.100 × 5	= 9.104	
				ACW-02	0.900 × 2.755	= 2.480	
					0.915 × 2.755	= 2.521	

・開口部1:幅75cm以上、高さ120cm以上の開口部2箇所以上
・開口部2:直径50cm以上の円が内接することができる開口部

各階居室床面積、収容人員チェック

部屋タイプ(定員)	Aタイプ(2)	Bタイプ(2)	Cタイプ(2)	Dタイプ(2)	Eタイプ(4)	Fタイプ(5)	Gタイプ(5)	Hタイプ(4)	合計
壁芯面積	19.21㎡	24.81㎡	24.21㎡	13.92㎡	19.65㎡	38.69㎡	36.79㎡	60.31㎡	
壁芯面積(宿泊室のみ)	16.15㎡	21.47㎡	21.74㎡	11.43㎡	17.89㎡	32.66㎡	29.15㎡	49.85㎡	
室数(定員)	3階	4(8)	—	2(4)	—	2(10)	1(5)	1(4)	10(31)
宿泊室面積	64.60㎡	—	43.48㎡	—	—	65.32㎡	29.15㎡	49.85㎡	252.40㎡
2階	4(8)	1(2)	1(2)	2(4)	4(16)	2(10)	—	—	14(42)
宿泊室面積	64.60㎡	21.47㎡	21.74㎡	22.86㎡	71.56㎡	65.32㎡	—	—	267.55㎡
基準階合計	8(16)	1(2)	3(6)	2(4)	4(16)	4(20)	1(5)	1(4)	24(73)
1階	キッチン(6)	レストラン(90)	温浴(60)	厨房(8)	他スタッフ(10)				(174)
合計									(247)

消防法上の人数の算定として

Fタイプ和室部分の面積 (3.60 x 2.70) / 3 = 3.24 改め3人
Fタイプベッド数 2台 計 5人
Gタイプ和室部分の面積 (2.70 x 3.40) / 3 = 3.06 改め3人
Gタイプベッド数 2台 計 5人

採光補正係数チェック

階数	建具	計算式【用途地域無指定: 10 × d/h - 1】	補正係数
3	AW-12	10 × 11.000 / 1.980 - 1 = 54.5555	3.0

階段

	蹴上	踏面	有効幅	踊場踏幅
屋外(東)	200	245	900	1,200
屋外(南)	200	245	900	1,200
屋内	174	270	1,200	
※踊幅1,200は、1階～2階間のみ				



階	室名	室面積計算式[A]	床面積	採光				換気				排煙			
				建具	A/20	計算式	判定	A/20	計算式	判定	A/50	計算式	判定		
1	レストラン	12.456 * 5.900 = 73.4845 3.340 * 0.635 = 2.1209	75.60	AW-07	3.78	0.832 * 0.500 * 4 = 1.66 0.801 * 2.500 * 2 = 4.00	OK	3.78	0.832 * 0.500 * 4 = 1.66 0.801 * 2.500 * 2 = 4.00	OK	1.52	0.832 * 0.400 * 4 = 1.33 0.801 * 0.400 * 2 = 0.64	OK		
	拡張エリア	5.985 * 5.900 = 35.3115	35.31	AW-07	1.77	0.832 * 0.500 * 4 = 1.66 0.801 * 2.500 * 1 = 2.00	OK	1.77	0.832 * 0.500 * 4 = 1.66 0.801 * 2.500 * 1 = 2.00	OK	0.71	0.832 * 0.400 * 4 = 1.33	OK		
	会議スペース	0.515 * 2.370 = 1.2206 5.470 * 2.170 = 11.8699 5.800 * 4.950 = 28.7100	41.80	AW-06	2.09	1.200 * 0.500 * 1 = 0.60 1.200 * 1.900 * 1 = 2.28	OK	2.09	第三種機械換気(換気計算書)	OK	0.84	1.200 * 0.400 * 2 = 0.96	OK		
	倉庫1	(1.010+1.385)*5.800/2 = 6.9455	6.95									H12建告示1436号四--(2)	OK		
	厨房	9.150 * 4.830 = 44.1945 6.470 * 6.080 = 39.3376	83.53	AW-08	4.18	非常照明装置にて対応	OK	4.18	0.600 * 0.600 * 7 = 2.52 0.925 * 0.400 * 7 = 2.59	OK		H12建告示1436号四--(4)	OK		
	食品庫	2.770 * 1.620 = 4.4874	4.49	AW-08								H12建告示1436号四--(2)	OK		
	検収室	2.770 * 3.210 = 8.8917 5.020 * 1.640 = 8.2328 1.495 * 1.100 = 1.6445 1.305 * 1.640 = 2.1402	20.90									H12建告示1436号四--(2)	OK		
	事務室	(4.365+3.955)*6.325/2 = 26.3120 1.900 * 3.400 = 6.4600 1.350 * 0.400 = 0.5400 3.125 * 2.200 = 6.8750 3.200 * 1.100 = 3.5200 1.650 * 3.000 = 4.9500 1.720 * 1.900 = 3.2680 1.380 * 1.600 = 2.2080	54.13	AW-09	2.71	0.60x2.00x1.14x2 = 2.73 ※ 2.10-0.10(無目)=2.00	OK	2.71	第三種機械換気(換気計算書)	OK		H12建告示1436号四--(4)	OK		
	ロッカ-室1	(4.035+4.145)*1.720/2 = 7.0348	7.04									H12建告示1436号四--(2)	OK		
	ロッカ-室2	(3.050+3.155)*1.650/2 = 5.1191	5.12									H12建告示1436号四--(2)	OK		
	リハ-室	4.180 * 1.600 = 6.6880	6.69									H12建告示1436号四--(2)	OK		
	WC1(事務室)	1.200 * 1.640 = 1.9680	1.97									H12建告示1436号四--(2)	OK		
	WC2(事務室)	1.200 * 1.640 = 1.9680	1.97									H12建告示1436号四--(2)	OK		
	物入	1.200 * 1.640 = 1.9680	1.97									H12建告示1436号四--(2)	OK		
	金庫	1.100 * 1.100 = 1.2100	1.21									H12建告示1436号四--(2)	OK		
	シャ-ブ-	1.100 * 1.100 = 1.2100	1.21									H12建告示1436号四--(2)	OK		
	SK	1.000 * 1.100 = 1.1000	1.10									H12建告示1436号四--(2)	OK		
	ビ-	(0.630+0.330)*4.710/2 = 2.2608 5.880 * 6.375 = 37.4850 3.220 * 0.660 = 2.1252	41.87 ※1 113.30	ACW-01	2.10	非常照明装置にて対応	OK	5.67	0.858 * 0.800 * 5 = 3.43 0.858 * 2.100 * 2 = 3.60	OK	3.35 ①2.27 ②1.08	※2の排煙計算を参照(①+②) ←※1のA/50 ←※2のA/50	OK		
	エントランス	(0.545+0.685)*2.140/2 = 1.3161 (5.930+6.680)*11.500/2= 72.5075 -(0.750 * 3.200) = -2.4000	71.43												
	階段室	5.895 * 0.635 = 3.7433 6.575 * 1.735 = 11.4076 6.140 * 4.665 = 28.6431	43.79									令 第126条-2-三	OK		
	風除室1	2.750 * 3.200 = 8.8000	8.80												
	機械庫	1.150 * 2.500 = 2.8750	2.88									H12建告示1436号四--(2)	OK		
	倉庫2	1.850 * 2.000 = 3.7000	3.70									H12建告示1436号四--(2)	OK		
	下足コーナー	5.400 * 2.305 = 12.4470	12.44									H12建告示1436号四--(2)	OK		
		廊下	0.400 * 2.000 = 0.8000 1.750 * 20.200 = 35.3500	36.15	→ 113.07							2.27	1.600 * 0.510 * 4 = 3.26	OK	
		休憩スペース	5.400 * 14.245 = 76.9230	76.92	AW-03	5.66	1.600 * 2.060 * 4 = 13.18	OK	5.66	1.600 * 2.060 * 4/2 = 6.59	OK				
風除室2		1.750 * 2.300 = 4.0250	4.03												
女子WC		2.050 * 1.850 = 3.7925 3.350 * 2.850 = 9.5475	13.34									H12建告示1436号四--(2)	OK		
男子WC		2.050 * 2.000 = 4.1000 3.350 * 3.100 = 10.3850	14.48									H12建告示1436号四--(2)	OK		
多機能WC		2.050 * 2.100 = 4.3050	4.31									H12建告示1436号四--(2)	OK		
授乳室		2.000 * 2.000 = 4.0000	4.00					0.20	第三種機械換気(換気計算書)	OK		H12建告示1436号四--(4)	OK		
リハ-庫		2.200 * 2.710 = 5.9620	5.96									H12建告示1436号四--(2)	OK		
和風浴室 脱衣室 バ-ク-コーナー		7.550 * 2.350 = 17.7425 4.700 * 2.850 = 13.3950 2.850 * 1.100 = 3.1350 4.700 * 2.625 = 12.3375 4.250 * 2.325 = 9.8813	56.49	AW-10	2.83	0.997 * 2.055 * 2 = 4.09	OK	2.83	第三種機械換気(換気計算書)	OK		H12建告示1436号四--(4)	OK		
WC1(脱衣室)		1.850 * 1.100 = 2.0350	2.04									H12建告示1436号四--(2)	OK		
浴室		5.050 * 1.180 = 5.9590 7.650 * 5.395 = 41.2717 4.715 * 2.325 = 10.9624	58.19	SSD-01	2.91	1.050 * 0.680 * 3 = 2.14 0.800 * 2.085 * 1 = 1.66	OK	2.91	1.050 * 0.680 * 3 = 2.14 0.800 * 2.085 * 1 = 1.66	OK	1.17	1.050 * 0.680 * 3 = 2.14	OK		
ドライヤ付室		2.900 * 2.325 = 6.7425	6.74									H12建告示1436号四--(2)	OK		
洋風浴室 脱衣室 バ-ク-コーナー		4.250 * 0.500 = 2.1250 4.700 * 4.350 = 20.4450 2.850 * 1.100 = 3.1350 4.700 * 2.900 = 13.6300 5.050 * 1.950 = 9.8475 7.550 * 0.400 = 3.0200	52.20	AW-10	2.62	0.997 * 2.055 * 2 = 4.09	OK	2.62	第三種機械換気(換気計算書)	OK		H12建告示1436号四--(4)	OK		
WC2(脱衣室)		1.850 * 1.100 = 2.0350	2.04									H12建告示1436号四--(2)	OK		
浴室		4.400 * 2.500 = 11.0000 7.650 * 5.220 = 39.9330 5.050 * 1.180 = 5.9590	56.89	SSD-01	2.85	1.050 * 0.680 * 3 = 2.14 0.800 * 2.085 * 1 = 1.66	OK	2.91	1.050 * 0.680 * 3 = 2.14 0.800 * 2.085 * 1 = 1.66	OK	1.17	1.050 * 0.680 * 3 = 2.14	OK		
ミキヤ付室		2.550 * 2.500 = 6.3750	6.38									H12建告示1436号四--(2)	OK		
屋外倉庫	3.000 * 1.160 = 3.4800	3.48									H12建告示1436号四--(2)	OK			
2	リ-フトフロ-室	5.535 * 6.470 = 35.8115	35.81	AW-17	1.80	0.880 * 2.485 * 1 = 2.18	OK	1.80	0.880 * 2.485 * 1 = 2.18	OK		令第126条の2第1項第1号	OK		
	宿泊棟廊下	30.520 * 1.600 = 48.8320 1.680 * 2.750 = 4.6200 1.680 * 2.750 = 4.6200	82.03	AW-20 AW-25							1.65	1.360 * 0.425 * 2 = 1.15 1.230 * 0.475 * 1 = 0.58 合計 1.73	OK		
	キ-ル	4.800 * 2.320 = 11.1360 5.920 * 2.165 = 12.8168													
	キ-ル(跳ね出し部)	4.200 * 1.705 = 7.1610 1.400 * 6.700 = 9.3800	※2 53.79	ACW-01							3.35	← ※1のA/50 + ※2のA/50 0.858 * 0.800 * 5 = 3.43	OK		
	渡廊下														
	温浴棟廊下 洗濯コーナー	1.450 * 22.500 = 32.6250 1.850 * 2.000 = 3.7000 0.800 * 1.150 = 0.9200													

室面積求積表・法規F177


階	室名	室面積計算式[A]	床面積	建具	採光			換気			排煙		
					A/20	計算式	判定	A/20	計算式	判定	A/50	計算式	判定
2	リハ-ビ-ショ-室	6.445 * 5.370 = 34.6097 5.620 * 1.100 = 6.1820 11.920 * 1.800 = 21.4560 (5.805+5.870)*1.000/2 = 5.8375	68.08	AW-16	3.41	0.880 * 2.400 * 2 = 4.22	OK	3.41	0.880 * 2.400 * 2 = 4.22	OK		令第126条の2第1項第1号	OK
	スナ-ツ室	1.400 * 1.985 = 2.7790 0.330 * 0.200 = 0.0660 2.700 * 3.685 = 9.9495	12.80	AW-12	0.64	1.200 * 1.300 * 1 = 1.56	OK	0.64	0.600 * 1.300 * 1 = 0.78	OK			
	更衣室1 更衣室2 WC1 WC2 倉庫2 脱衣室1・SW1 脱衣室2・SW2	1.650 * 1.135 = 1.8728 1.650 * 1.150 = 1.8975 1.650 * 1.150 = 1.8975 1.650 * 1.150 = 1.8975 1.400 * 1.700 = 2.3800 2.700 * 1.090 = 2.9430 (1.095+1.270)*2.700/2 = 3.1928	1.87 1.90 1.90 1.90 2.38 2.94 3.19								合計面積 96.96		
	キ-ル	(3.180+2.795)*5.920/2 = 17.6860 4.700 * 2.320 = 10.9040	107.86	AW-20 AW-31							2.15	1.360 * 0.425 * 3 = 1.73 1.300 * 0.425 * 1 = 0.55 合計 2.28	OK
	廊下	39.220 * 1.600 = 62.7520 1.680 * 2.750 = 4.6200 1.680 * 2.750 = 4.6200 1.680 * 2.750 = 4.6200 1.200 * 1.200 = 1.4400 6.100 * 0.200 = 1.2200											
	2,3 リハ-室1	2.150 * 2.320 = 4.9880	4.99								0.10	令第126条の2第1項第1号	OK
	2 リハ-室2 ベン-ダ- ベン-ダ--	2.700 * 2.000 = 5.4000 1.650 * 2.320 = 3.8280 1.950 * 2.320 = 4.5240	5.40 3.83 4.52								0.11 0.08 0.10	令第126条の2第1項第1号 令第126条の2第1項第1号 令第126条の2第1項第1号	OK OK OK
	2 倉庫1	4.000 * 1.160 = 4.6400	4.64								0.10	令第126条の2第1項第1号	OK
2,3	キ-ル(2) 宿泊室	4.120 * 3.140 = 12.9368 1.500 * 1.100 = 1.6500 1.840 * 0.850 = 1.5640 2.040 * 1.500 = 3.0600	16.15	AW-23	0.81	1.700 * 2.400 * 1 = 4.08	OK	0.81	0.85 * 2.400 * 1 = 2.04	OK			
	UB 1216 合計	2.040 * 1.500 = 3.0600 合計 19.21	3.06 19.21									令第126条の2第1項第1号	OK
	2 キ-ル(2) 宿泊室 洗面 WC	3.820 * 4.000 = 15.2800 2.450 * 2.000 = 4.9000 2.450 * 0.830 = 2.0335 -(0.350 * 2.130) = -0.7455 1.670 * 2.000 = 3.3400	21.47	AW-22 AW-21	1.08	1.245 * 1.000 * 1 = 1.24	OK	1.08	0.450 * 1.000 * 1 = 0.45 0.700 * 2.000 * 1 = 1.40	OK			
	UB 1418 合計	1.670 * 2.000 = 3.3400 合計 24.81	3.34 24.81									令第126条の2第1項第1号	OK
2,3	キ-ル(2) 宿泊室 洗面 WC	1.370 * 4.200 = 5.7540 2.450 * 4.700 = 11.5150 2.100 * 2.130 = 4.4730	21.74	AW-22 AW-21	1.13	1.245 * 1.000 * 1 = 1.24	OK	1.13	0.450 * 1.000 * 1 = 0.45 0.700 * 2.000 * 1 = 1.40	OK			
	浴室 1216 合計	1.370 * 1.800 = 2.4660 合計 24.21	2.47 24.21									令第126条の2第1項第1号	OK
	2 キ-ル(2) 宿泊室	3.170 * 2.750 = 8.7175 1.380 * 0.950 = 1.3110 0.850 * 1.650 = 1.4025 1.380 * 1.800 = 2.4840	11.43	AW-11	0.58	0.900 * 1.200 * 1 = 1.08	OK	0.58	第三種機械換気(換気計算書)	OK			
	UB 1116 合計	1.380 * 1.800 = 2.4840 合計 13.92	2.48 13.92									令第126条の2第1項第1号	OK
	キ-ル(4) 宿泊室 洗面 WC	3.800 * 3.750 = 14.2500 1.550 * 2.350 = 3.6425 0.910 * 0.950 = 0.8645 0.640 * 1.400 = 0.8960	17.89	AW-11-1 AW-11-1'	0.90	1.600 * 1.400 = 2.24	OK	0.90	1.600 * 1.400 / 2 = 1.12	OK			
	合計	合計 19.65	19.65									令第126条の2第1項第1号	OK
2,3	キ-ル(5) 宿泊室	4.220 * 4.570 = 19.2854 2.220 * 5.620 = 12.4764 0.820 * 1.100 = 0.9020	32.66	AW-18	1.64	1.700 * 2.400 * 1 = 4.08	OK	1.64	0.850 * 2.400 * 1 = 2.04	OK			
	UB 1216 洗面 WC 合計	1.320 * 1.800 = 2.3760 1.870 * 1.950 = 3.6465 合計 38.69	2.38 3.65 38.69									令第126条の2第1項第1号	OK
	3 キ-ル(5) 宿泊室	4.000 * 4.050 = 16.2000 1.750 * 4.800 = 8.4000 1.000 * 4.550 = 4.5500	29.15	AW-30 AW-12	1.46	1.200 * 1.300 * 3 = 4.68 (補正係数・3)	OK	1.46	0.850 * 2.000 * 1 = 1.70	OK			
	UB 1216 洗面 WC 合計	1.800 * 1.450 = 2.6100 (1.370+1.160)*3.150/2 = 3.9848 1.400 * 0.750 = 1.0500 合計 36.80	2.61 5.04 36.80									令第126条の2第1項第1号	OK
	キ-ル(4) 寝室1 寝室2 リハ-ンク UB 1418 洗面 WC 前室	2.900 * 4.350 = 12.6150 0.500 * 1.685 = 0.8425 4.370 * 3.300 = 14.4210 0.500 * 1.755 = 0.8775 5.320 * 3.170 = 16.8644 2.000 * 1.670 = 3.3400 1.600 * 2.050 = 3.2800 1.100 * 1.305 = 1.4355 1.450 * 1.650 = 2.3925 1.200 * 0.450 = 0.5400 3.050 * 1.015 = 3.0958 0.950 * 0.635 = 0.6033	13.46 14.42 17.74 3.34 4.72 2.39 4.24	AW-35 AW-14 AW-15	0.68 0.73 0.89	0.650 * 2.000 * 1 = 1.30 0.875 * 1.385 * 1 = 1.21 0.800 * 2.100 * 1 = 1.68	OK OK OK	0.68 0.73 0.89	0.650 * 2.000 * 1 = 1.30 0.875 * 1.385 * 1 = 1.21 0.800 * 2.100 * 1 = 1.68	OK OK OK			

[illegible]


3階面積求積図 S=1:200

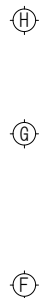


3階面積求積図 S=1:200

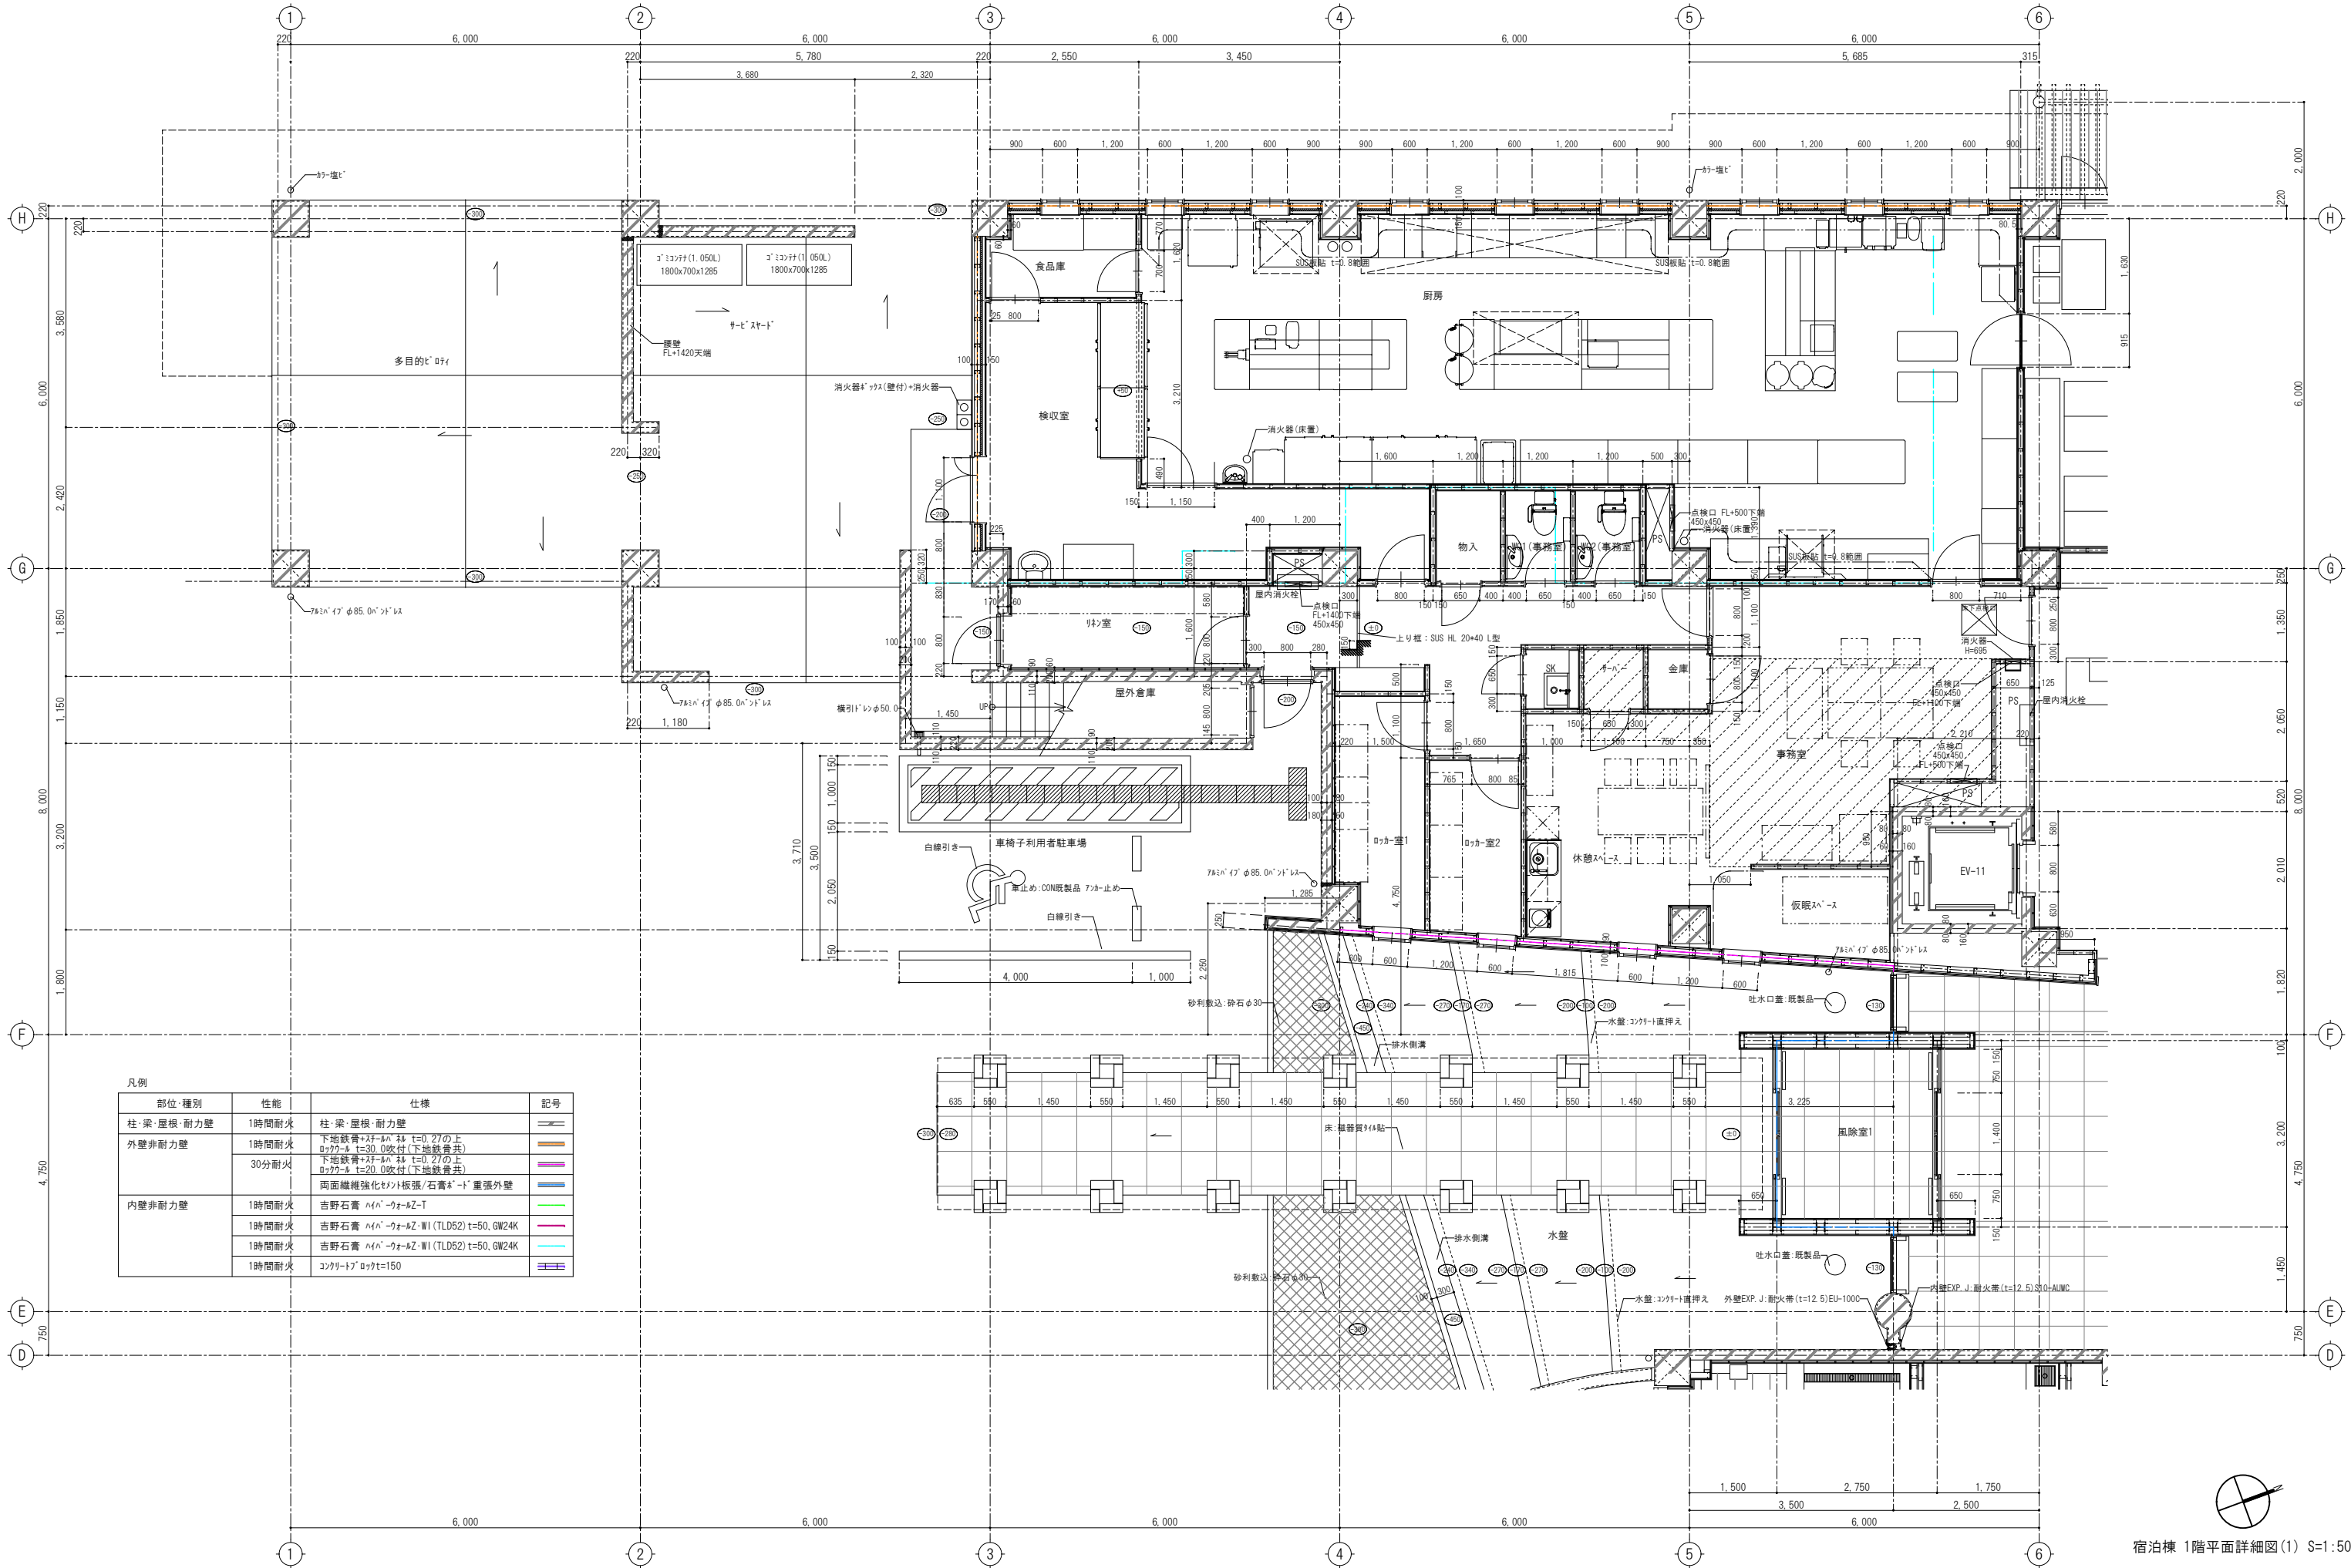

凡例			
部位・種別	性能	仕様	記号
柱・梁・屋根・耐力壁	1時間耐火	柱・梁・屋根・耐力壁	—
外壁非耐力壁	1時間耐火	下地鉄骨+サ-ミハ t=0.27の上 ロッキ-ル t=30.0吹付(下地鉄骨共)	—
	30分耐火	下地鉄骨+サ-ミハ t=0.27の上 ロッキ-ル t=20.0吹付(下地鉄骨共)	—
内壁非耐力壁	1時間耐火	吉野石膏 HIN-ウ-#Z-T	—
	1時間耐火	吉野石膏 HIN-ウ-#Z-WI (TLD52) t=50, GW24K	—
	1時間耐火	吉野石膏 HIN-ウ-#Z-WI (TLD52) t=50, GW24K	—
	1時間耐火	コンクリート ロック t=150	—

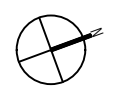

宿泊棟 1階平面詳細図(1) S=1:50

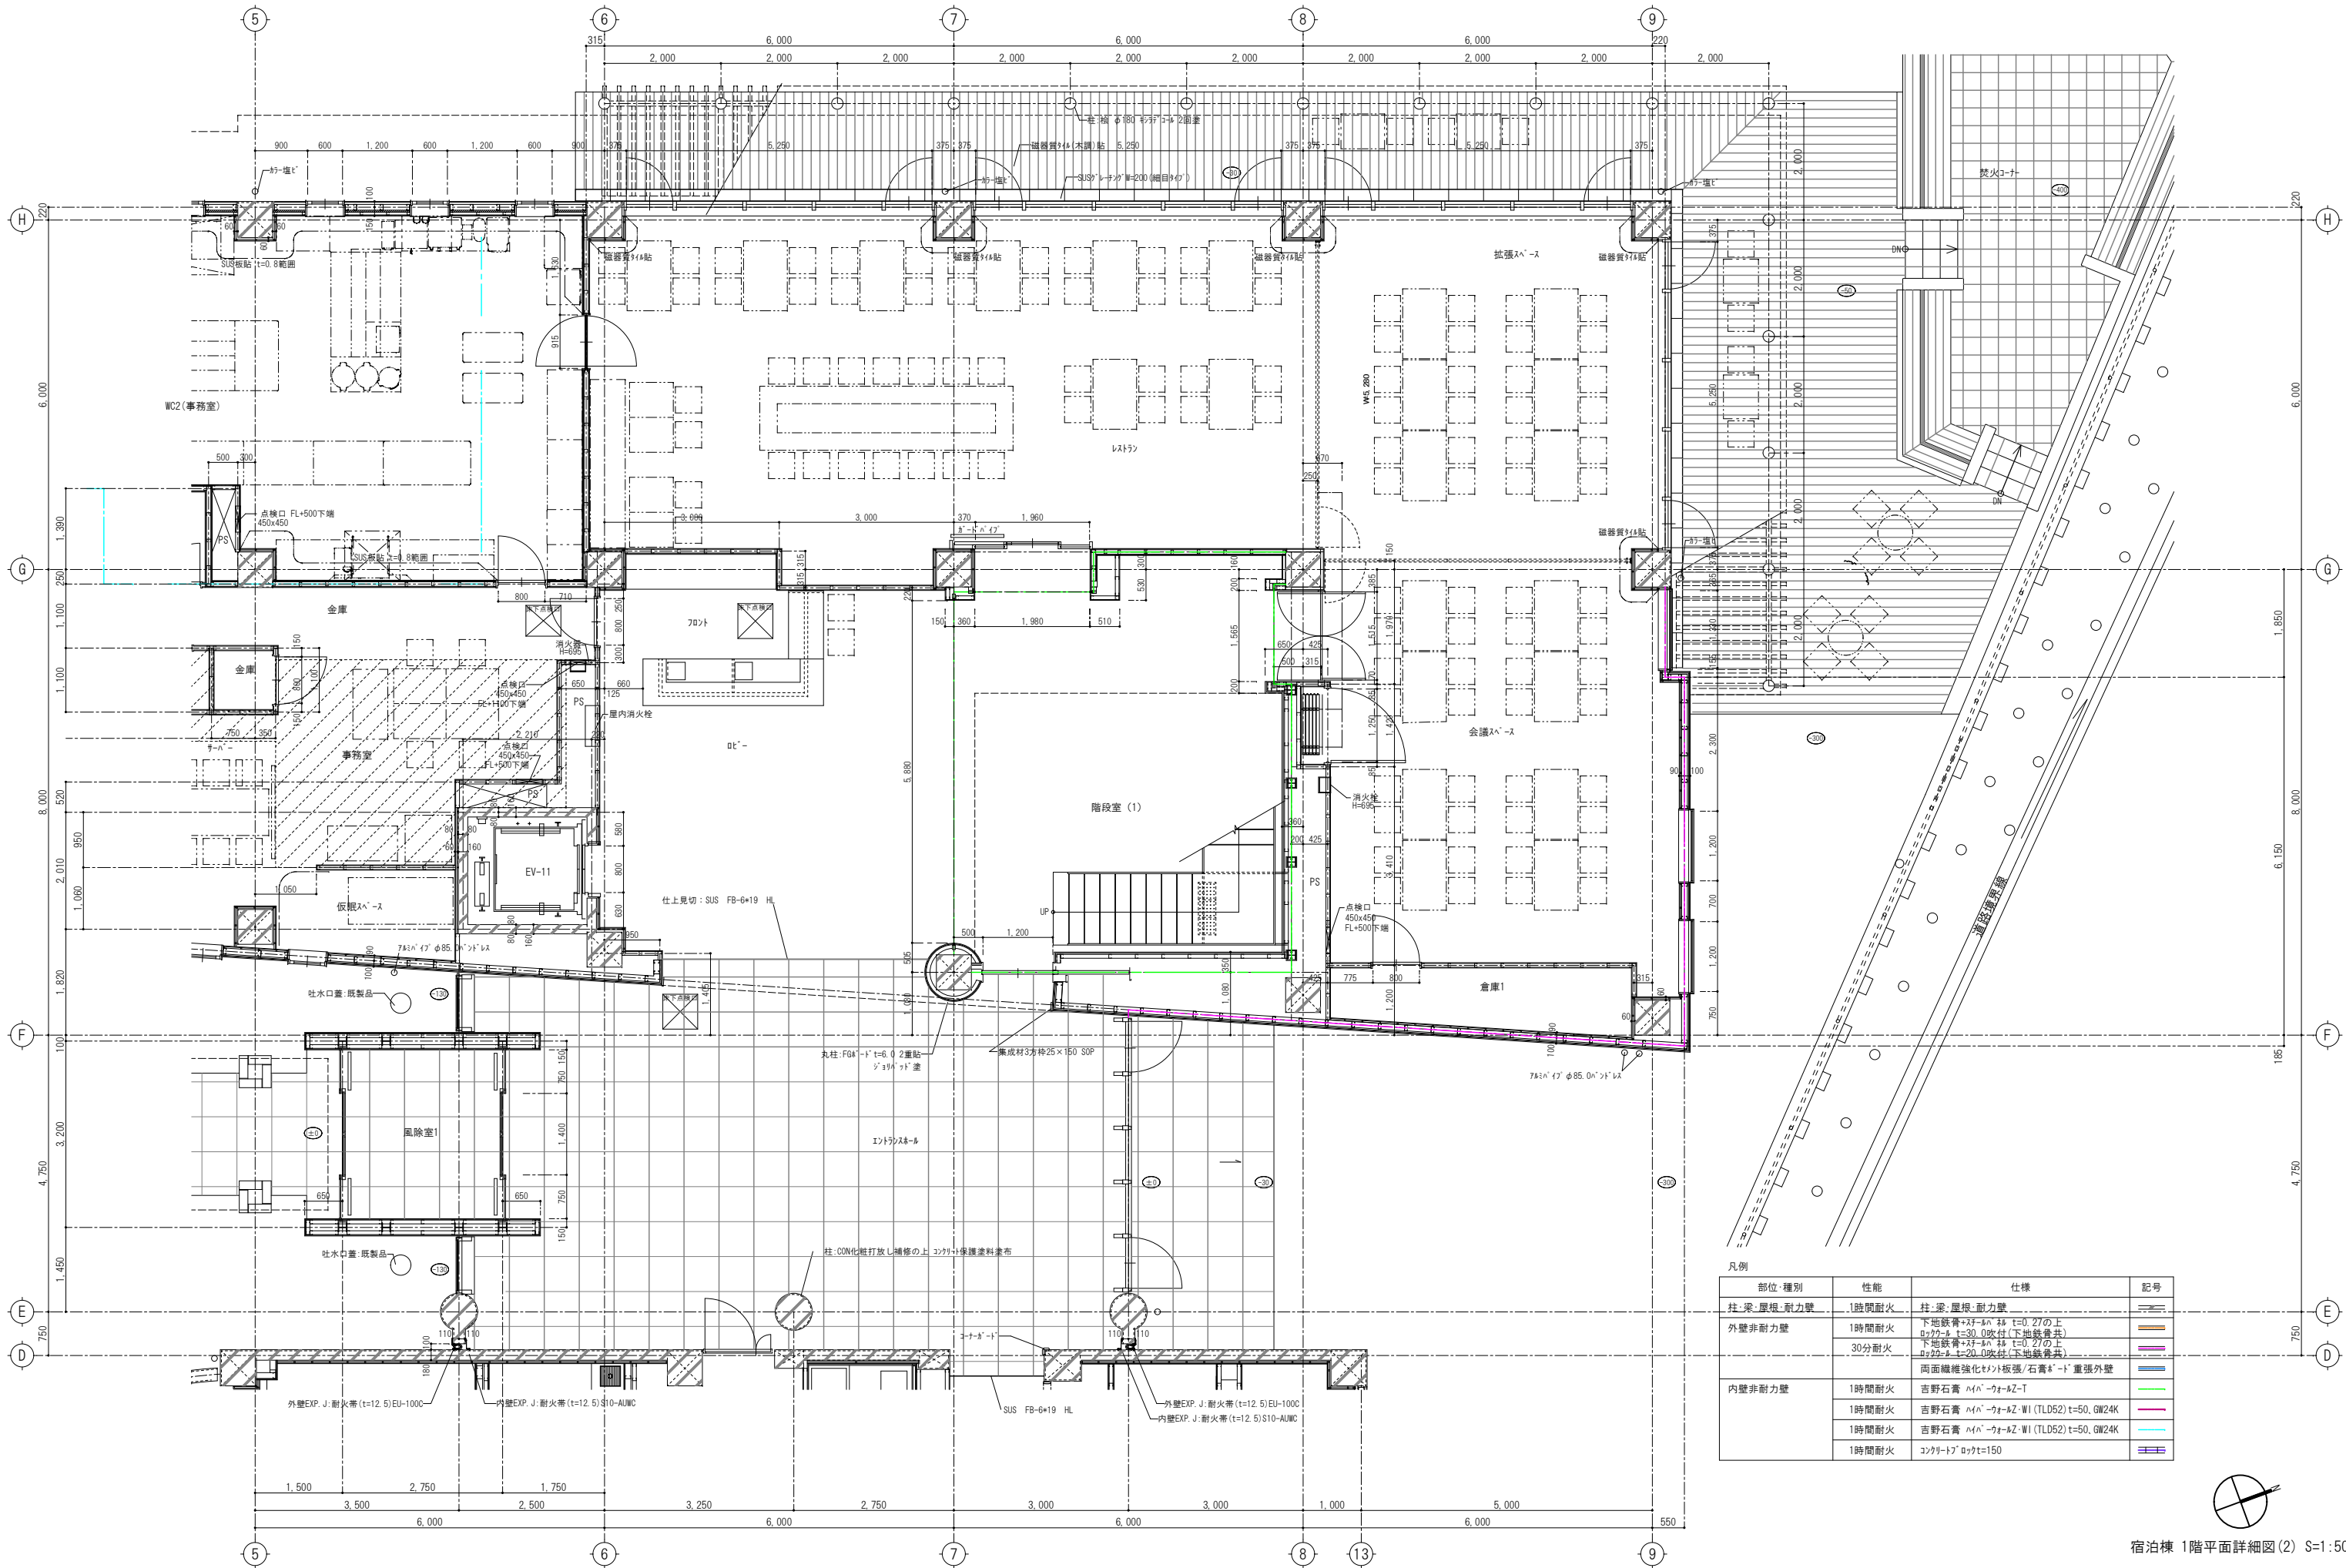

宿泊棟 1階平面詳細図(2) S=1:50

TITLE 潮温泉施設建設工事

宿泊棟 1階平面詳細図(2) S=1:50

株式会社 沖本初建築設計事務所 No. A-36

一級建築士大臣登録第103472号 沖本 初


一級建築士事務所所広島県知事登録 16(1)第0241号 [A1版:原図 → A3版:50%縮小]

OKI.AA

HOKIYO ARCHITECTS & ASSOCIATES


2-21-404 Tsurumi cho Naka ku Hiroshima, 730-0045, Japan

竣工図

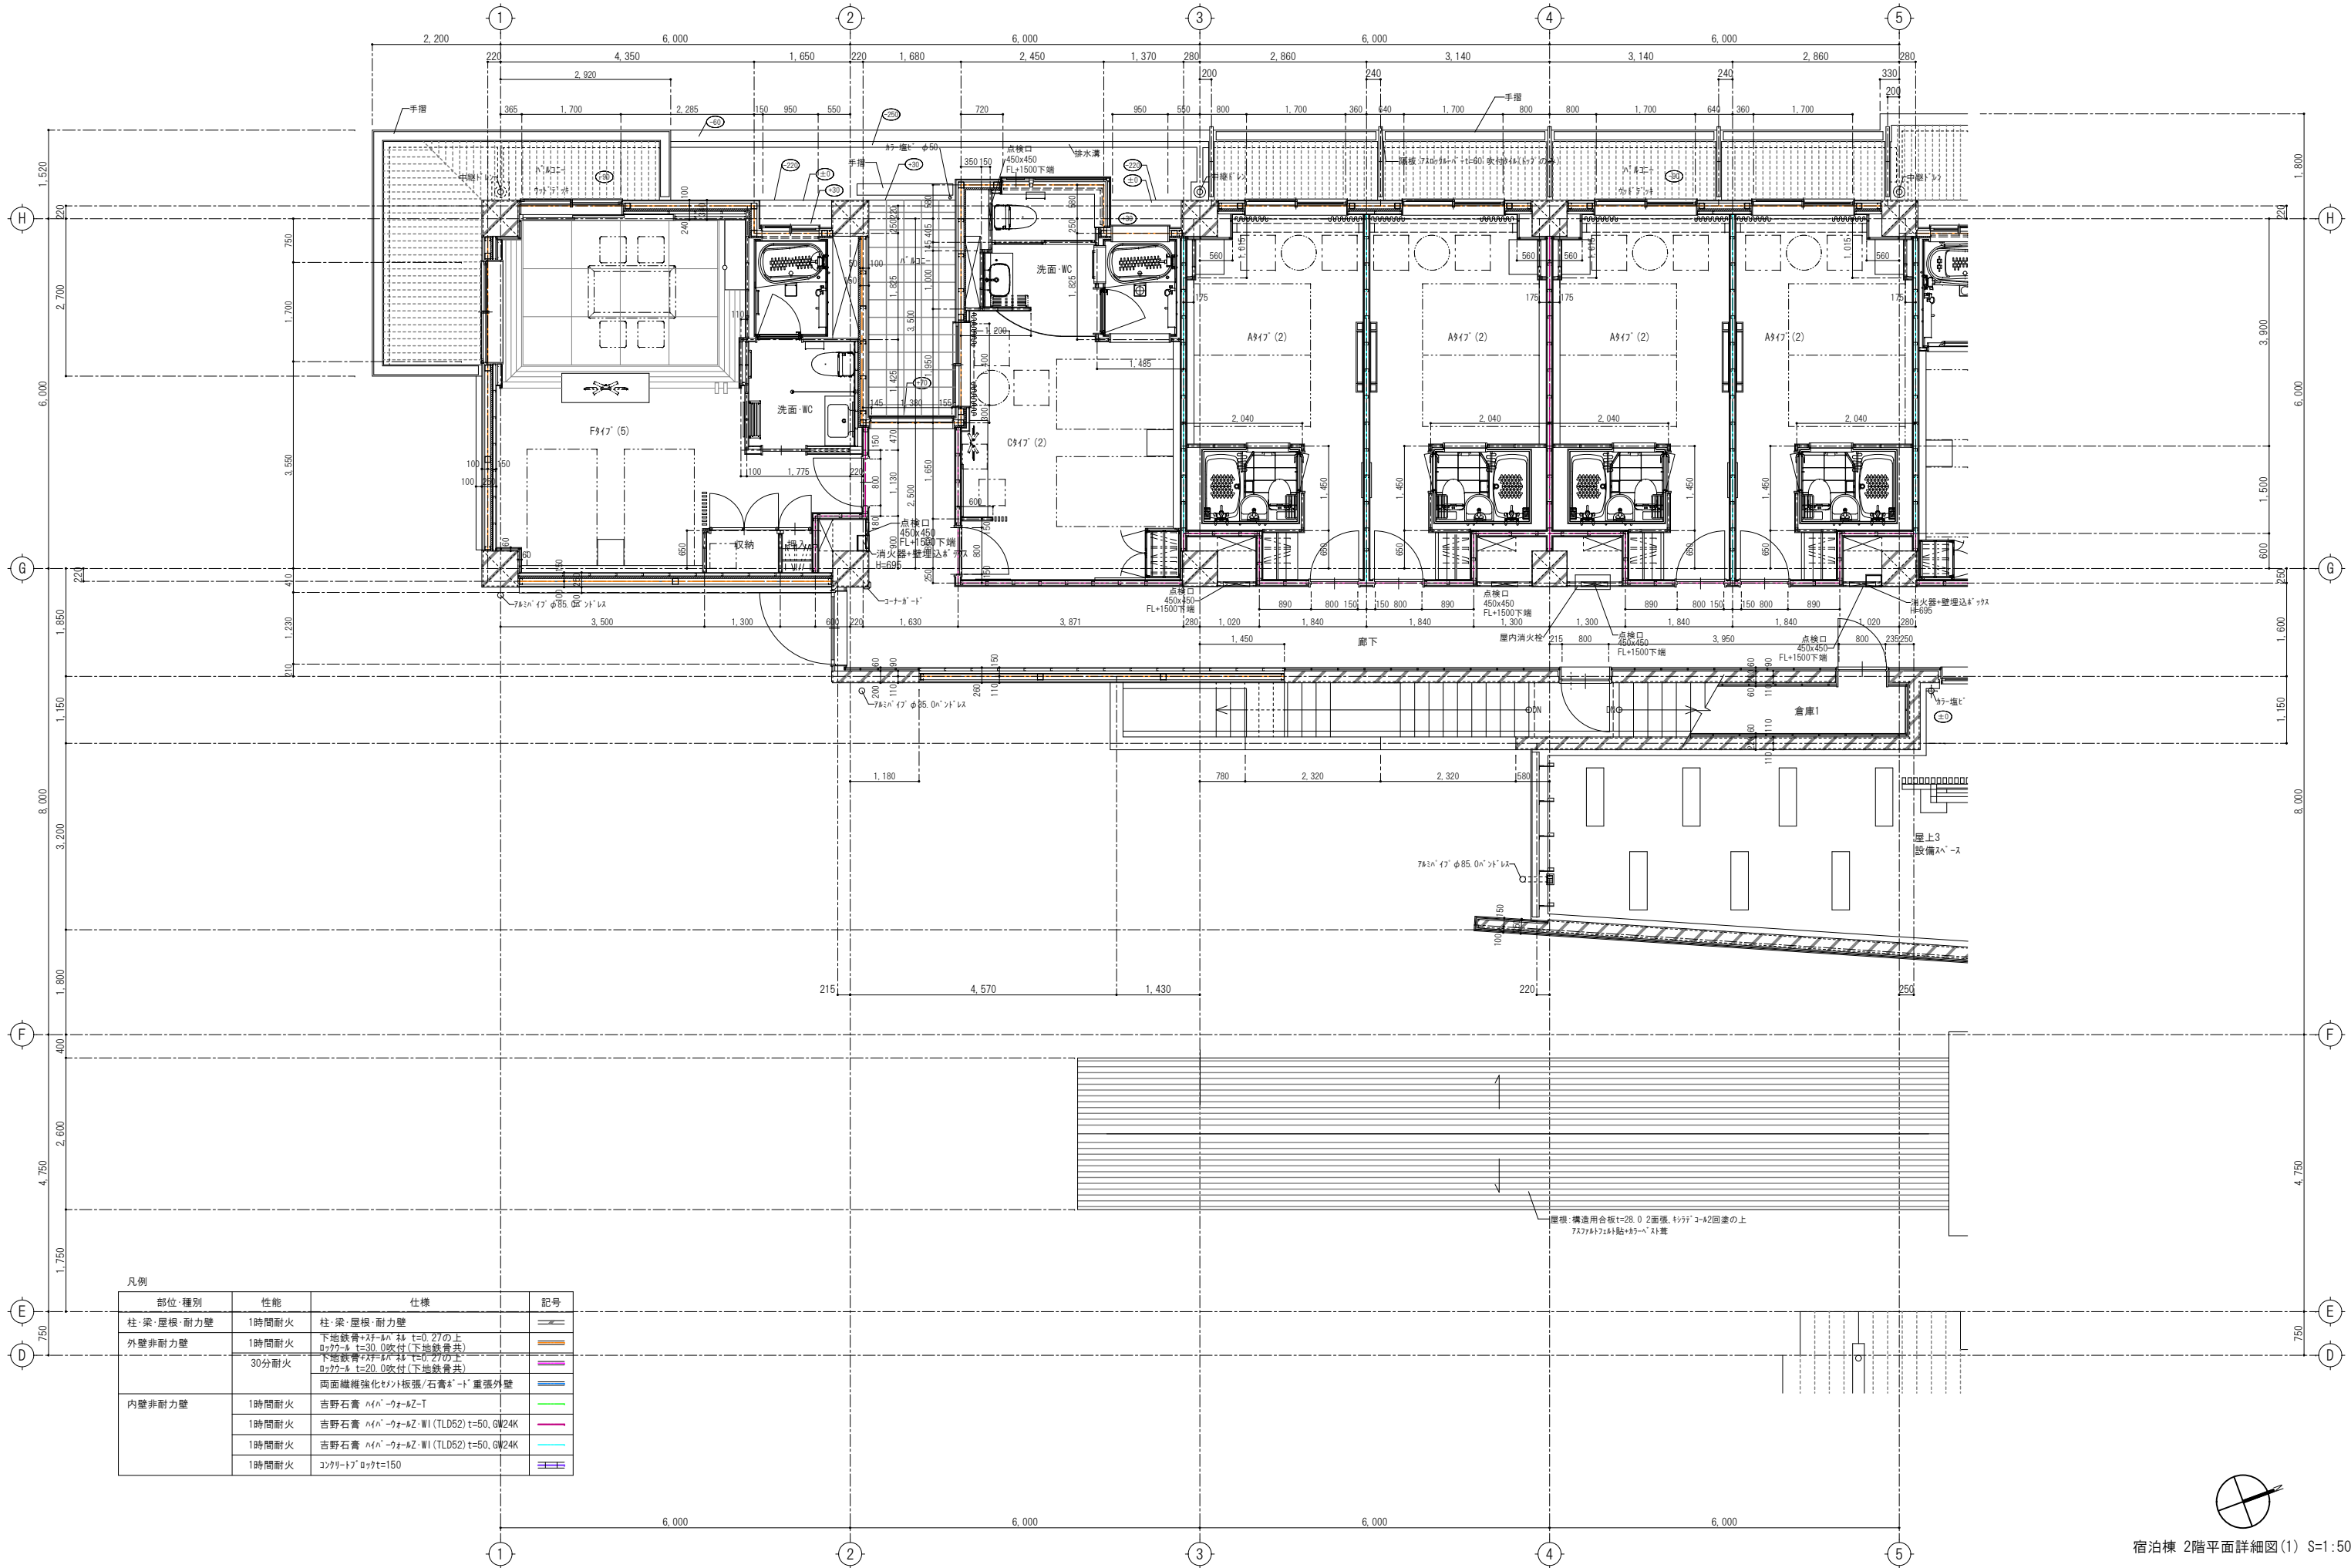


凡例			
部位・種別	性能	仕様	記号
柱・梁・屋根・耐力壁	1時間耐火	柱・梁・屋根・耐力壁	
内壁非耐力壁		両面繊維強化セメント板張/石膏ボード 重張外壁	
	1時間耐火	コンクリートロック t=150	

宿泊棟 2階平面詳細図(1) S=1:50

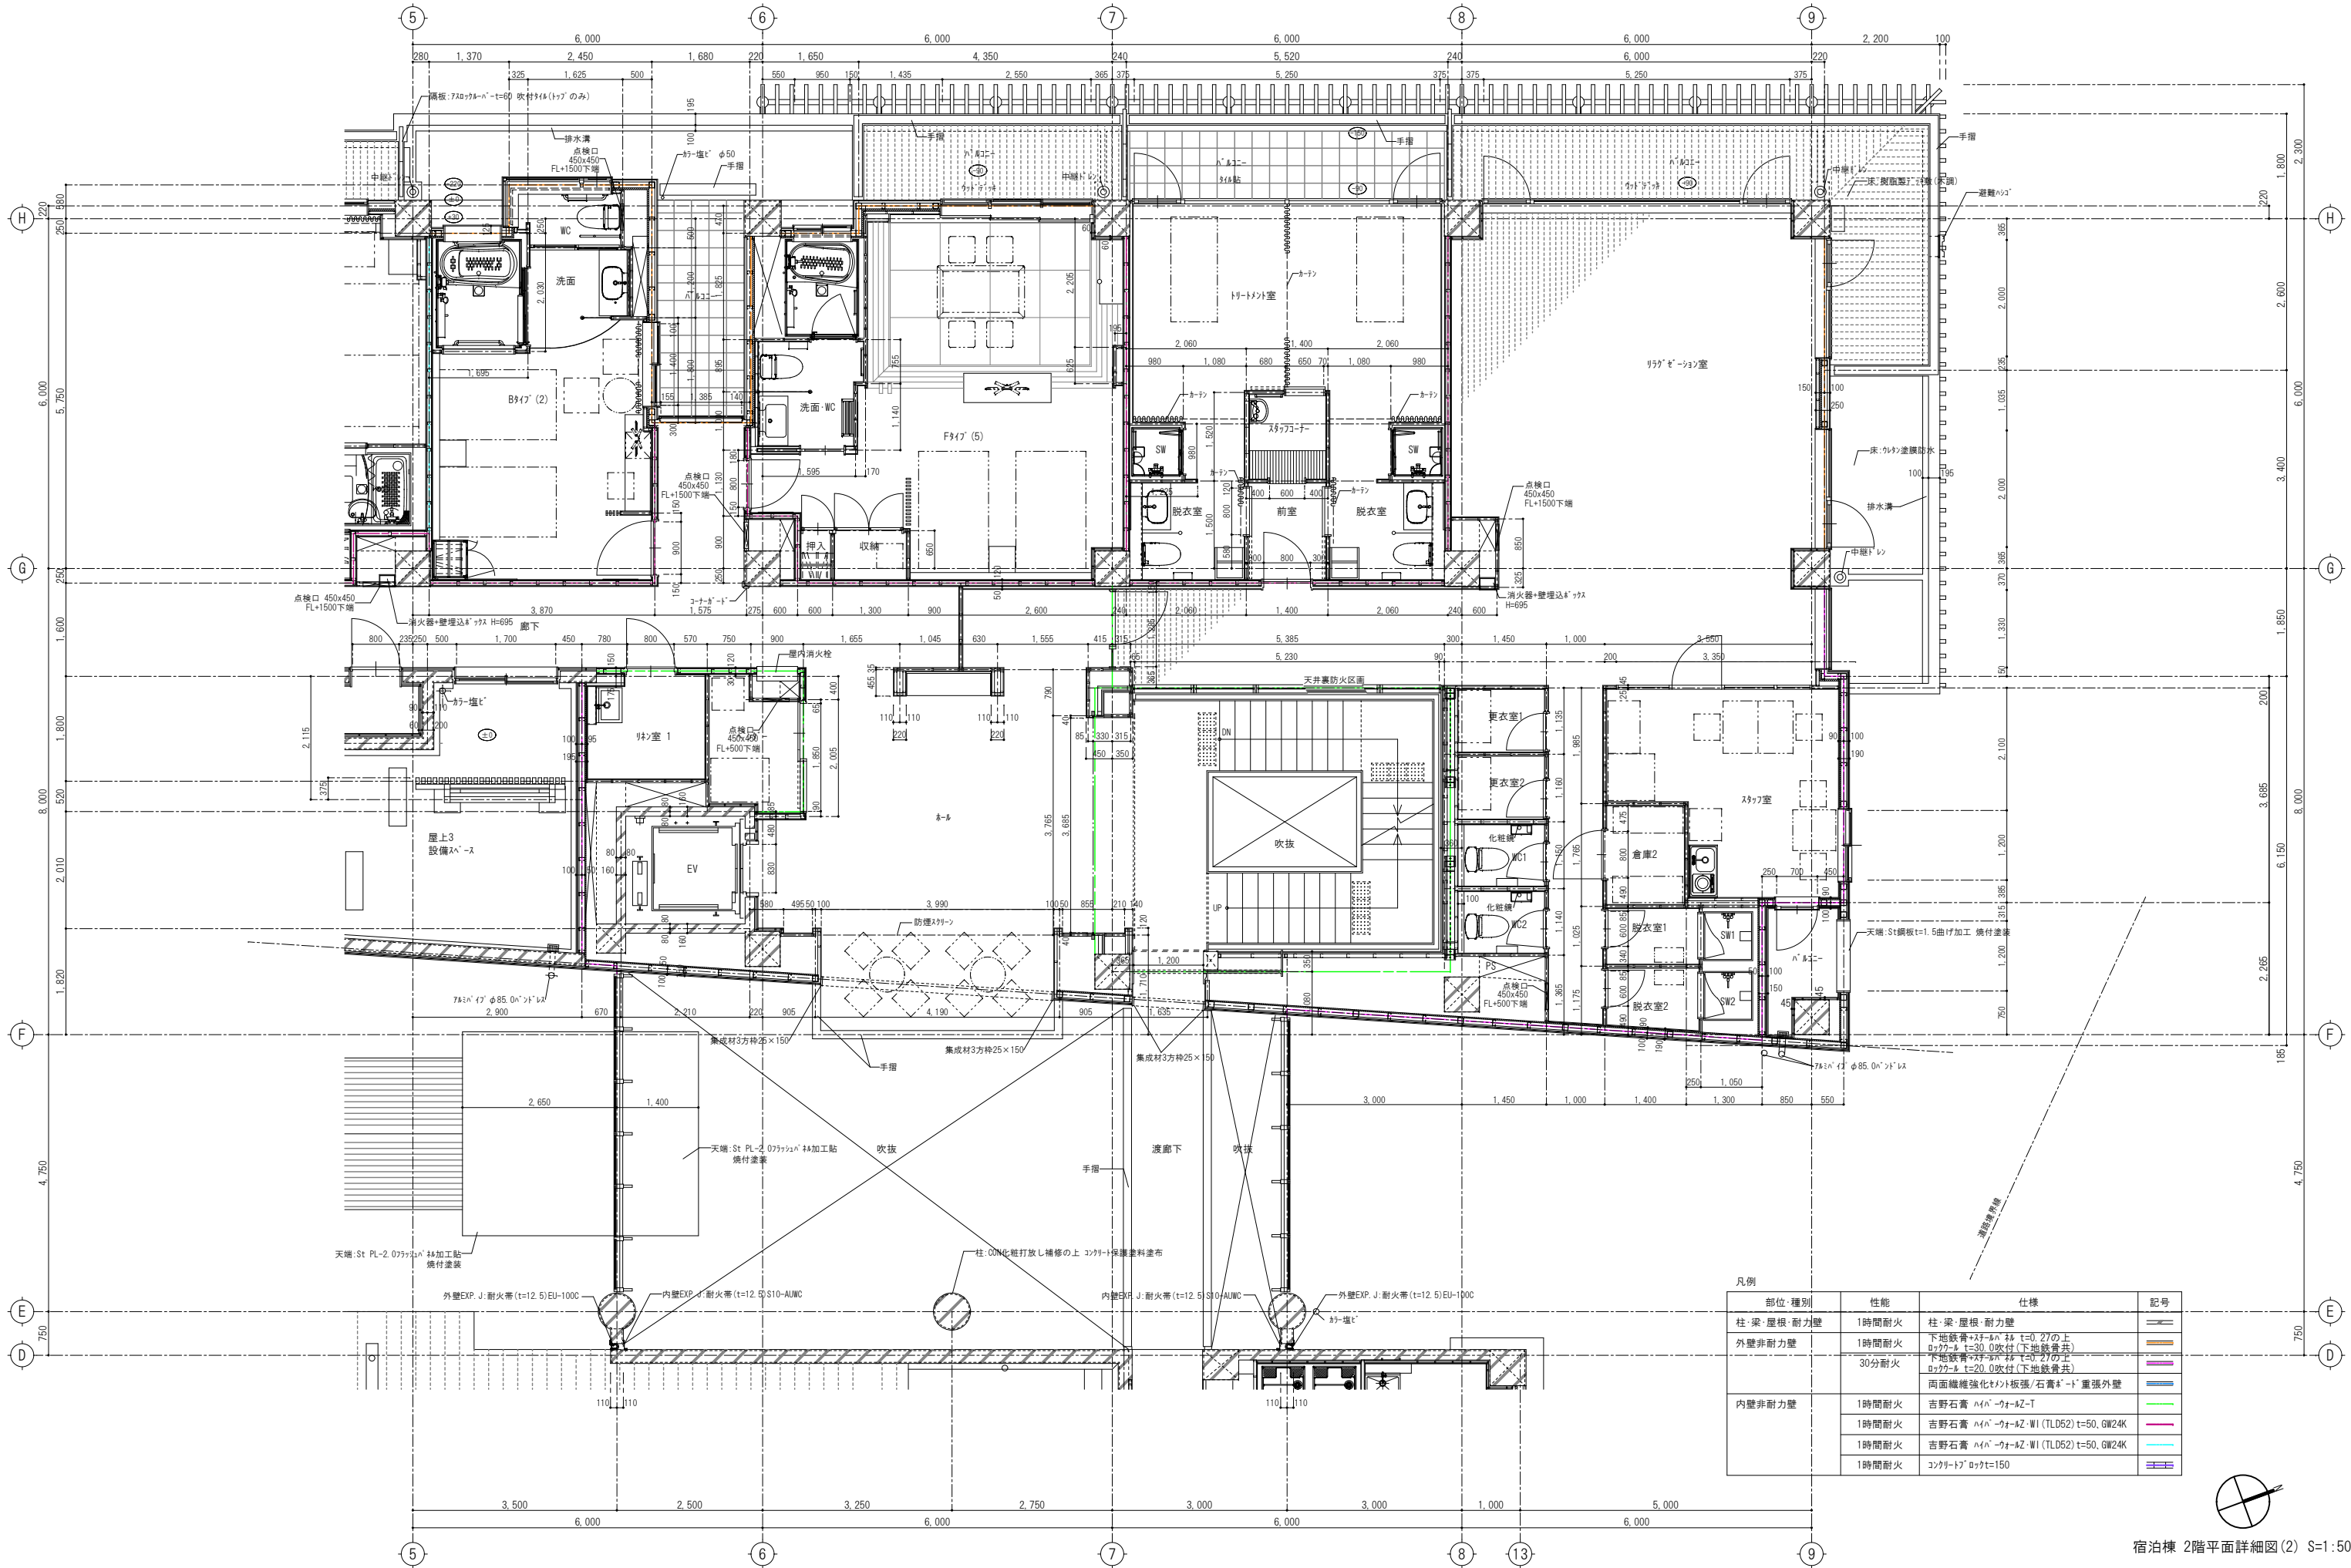

部位・種別	性能	仕様	記号
柱・梁・屋根・耐力壁	1時間耐火	柱・梁・屋根・耐力壁	—
		両面繊維強化セメント板張/石膏ボード 重張外壁	—
内壁非耐力壁	1時間耐火	吉野石膏 ハイウォール-AZ-T	—
	1時間耐火	吉野石膏 ハイウォール-AZ-WI (TLD52) t=50, GW24K	—
	1時間耐火	吉野石膏 ハイウォール-AZ-WI (TLD52) t=50, GW24K	—
	1時間耐火	コンクリート ロック t=150	—

宿泊棟 2階平面詳細図(2) S=1:50

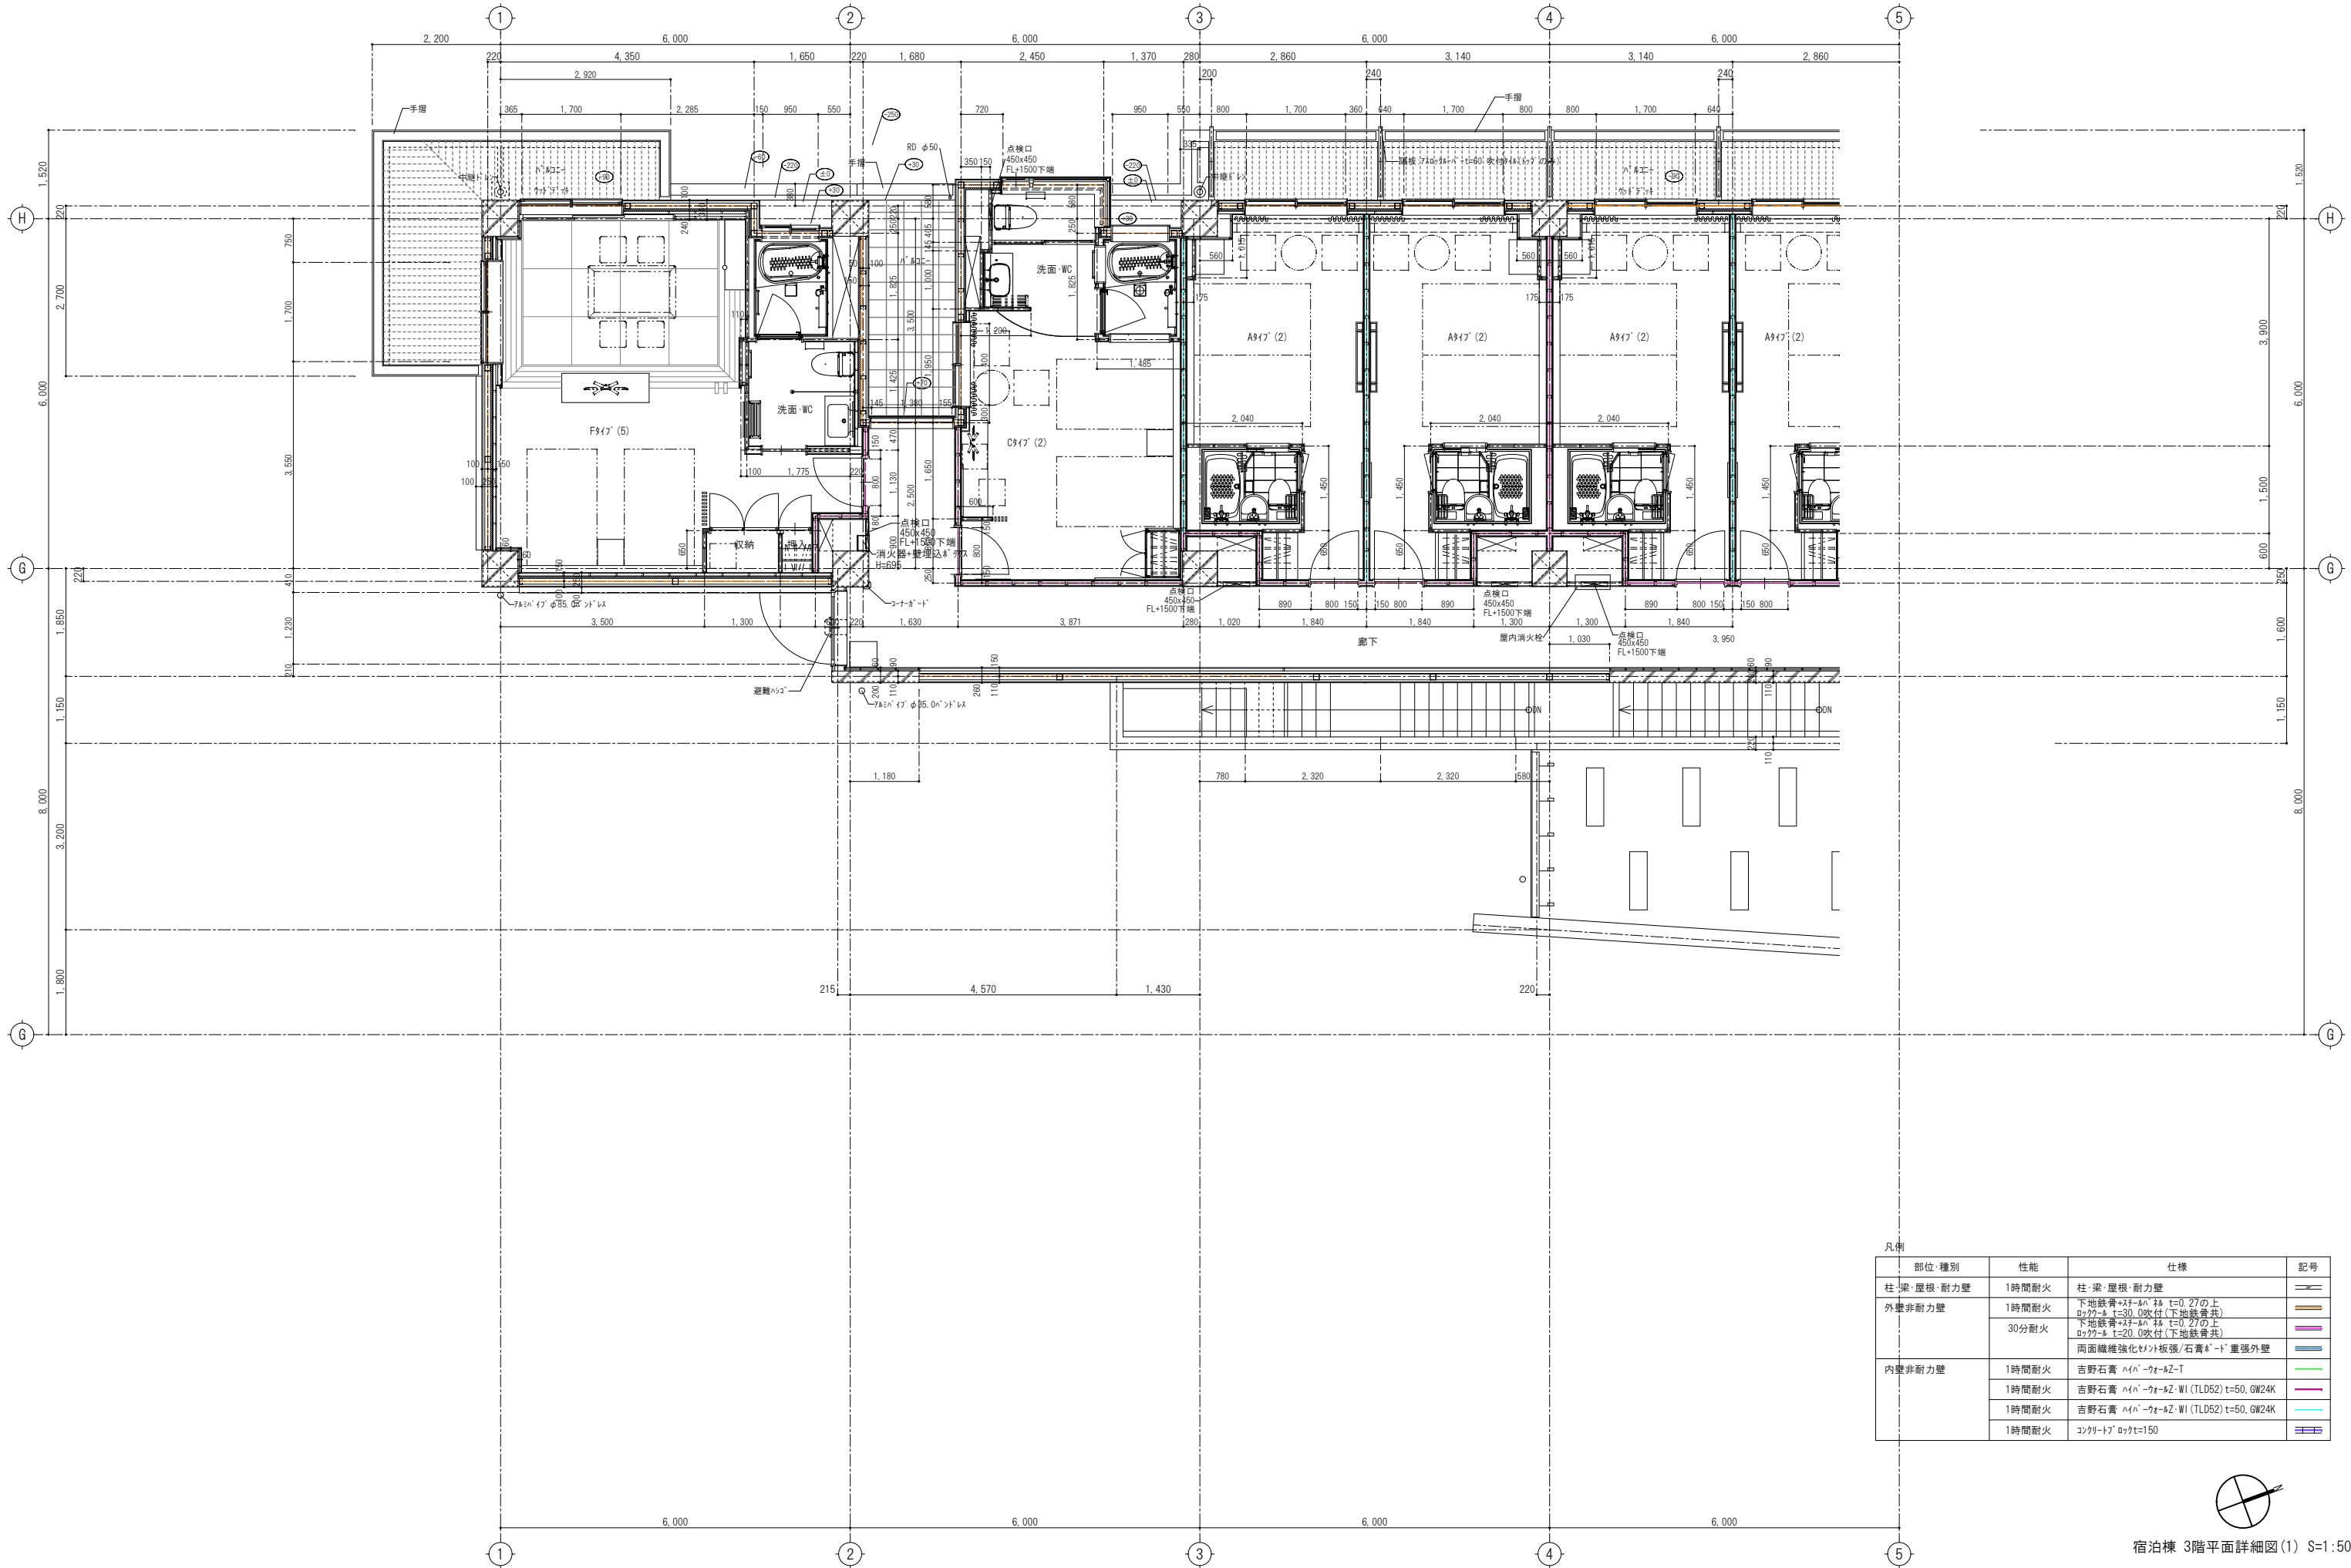

凡例			
部位・種別	性能	仕様	記号
柱・梁・屋根・耐力壁	1時間耐火	柱・梁・屋根・耐力壁	
外壁非耐力壁	1時間耐火	下地鉄骨+サ-ロ-ン+タ-コ t=0.27の上	
	1時間耐火	ロッキング t=30.0吹付(下地鉄骨共)	
	30分耐火	下地鉄骨+サ-ロ-ン+タ-コ t=0.27の上 ロッキング t=20.0吹付(下地鉄骨共)	
内壁非耐力壁		両面繊維強化セメント板張/石膏ボード 重張外壁	
	1時間耐火	吉野石膏 ハイ-ウ-ル-6Z-T	
	1時間耐火	吉野石膏 ハイ-ウ-ル-6Z-WI (TLD52) t=50, GW24K	
	1時間耐火	吉野石膏 ハイ-ウ-ル-6Z-WI (TLD52) t=50, GW24K	
	1時間耐火	コンクリート ロック t=150	




宿泊棟 3階平面詳細図(1) S=1:50

OKI.AA

HOKIYOTO ARCHITECTS & ASSOCIATES

2-21-404 Tsurumi cho Naka ku Hiroshima, 730-0045, Japan


竣工図

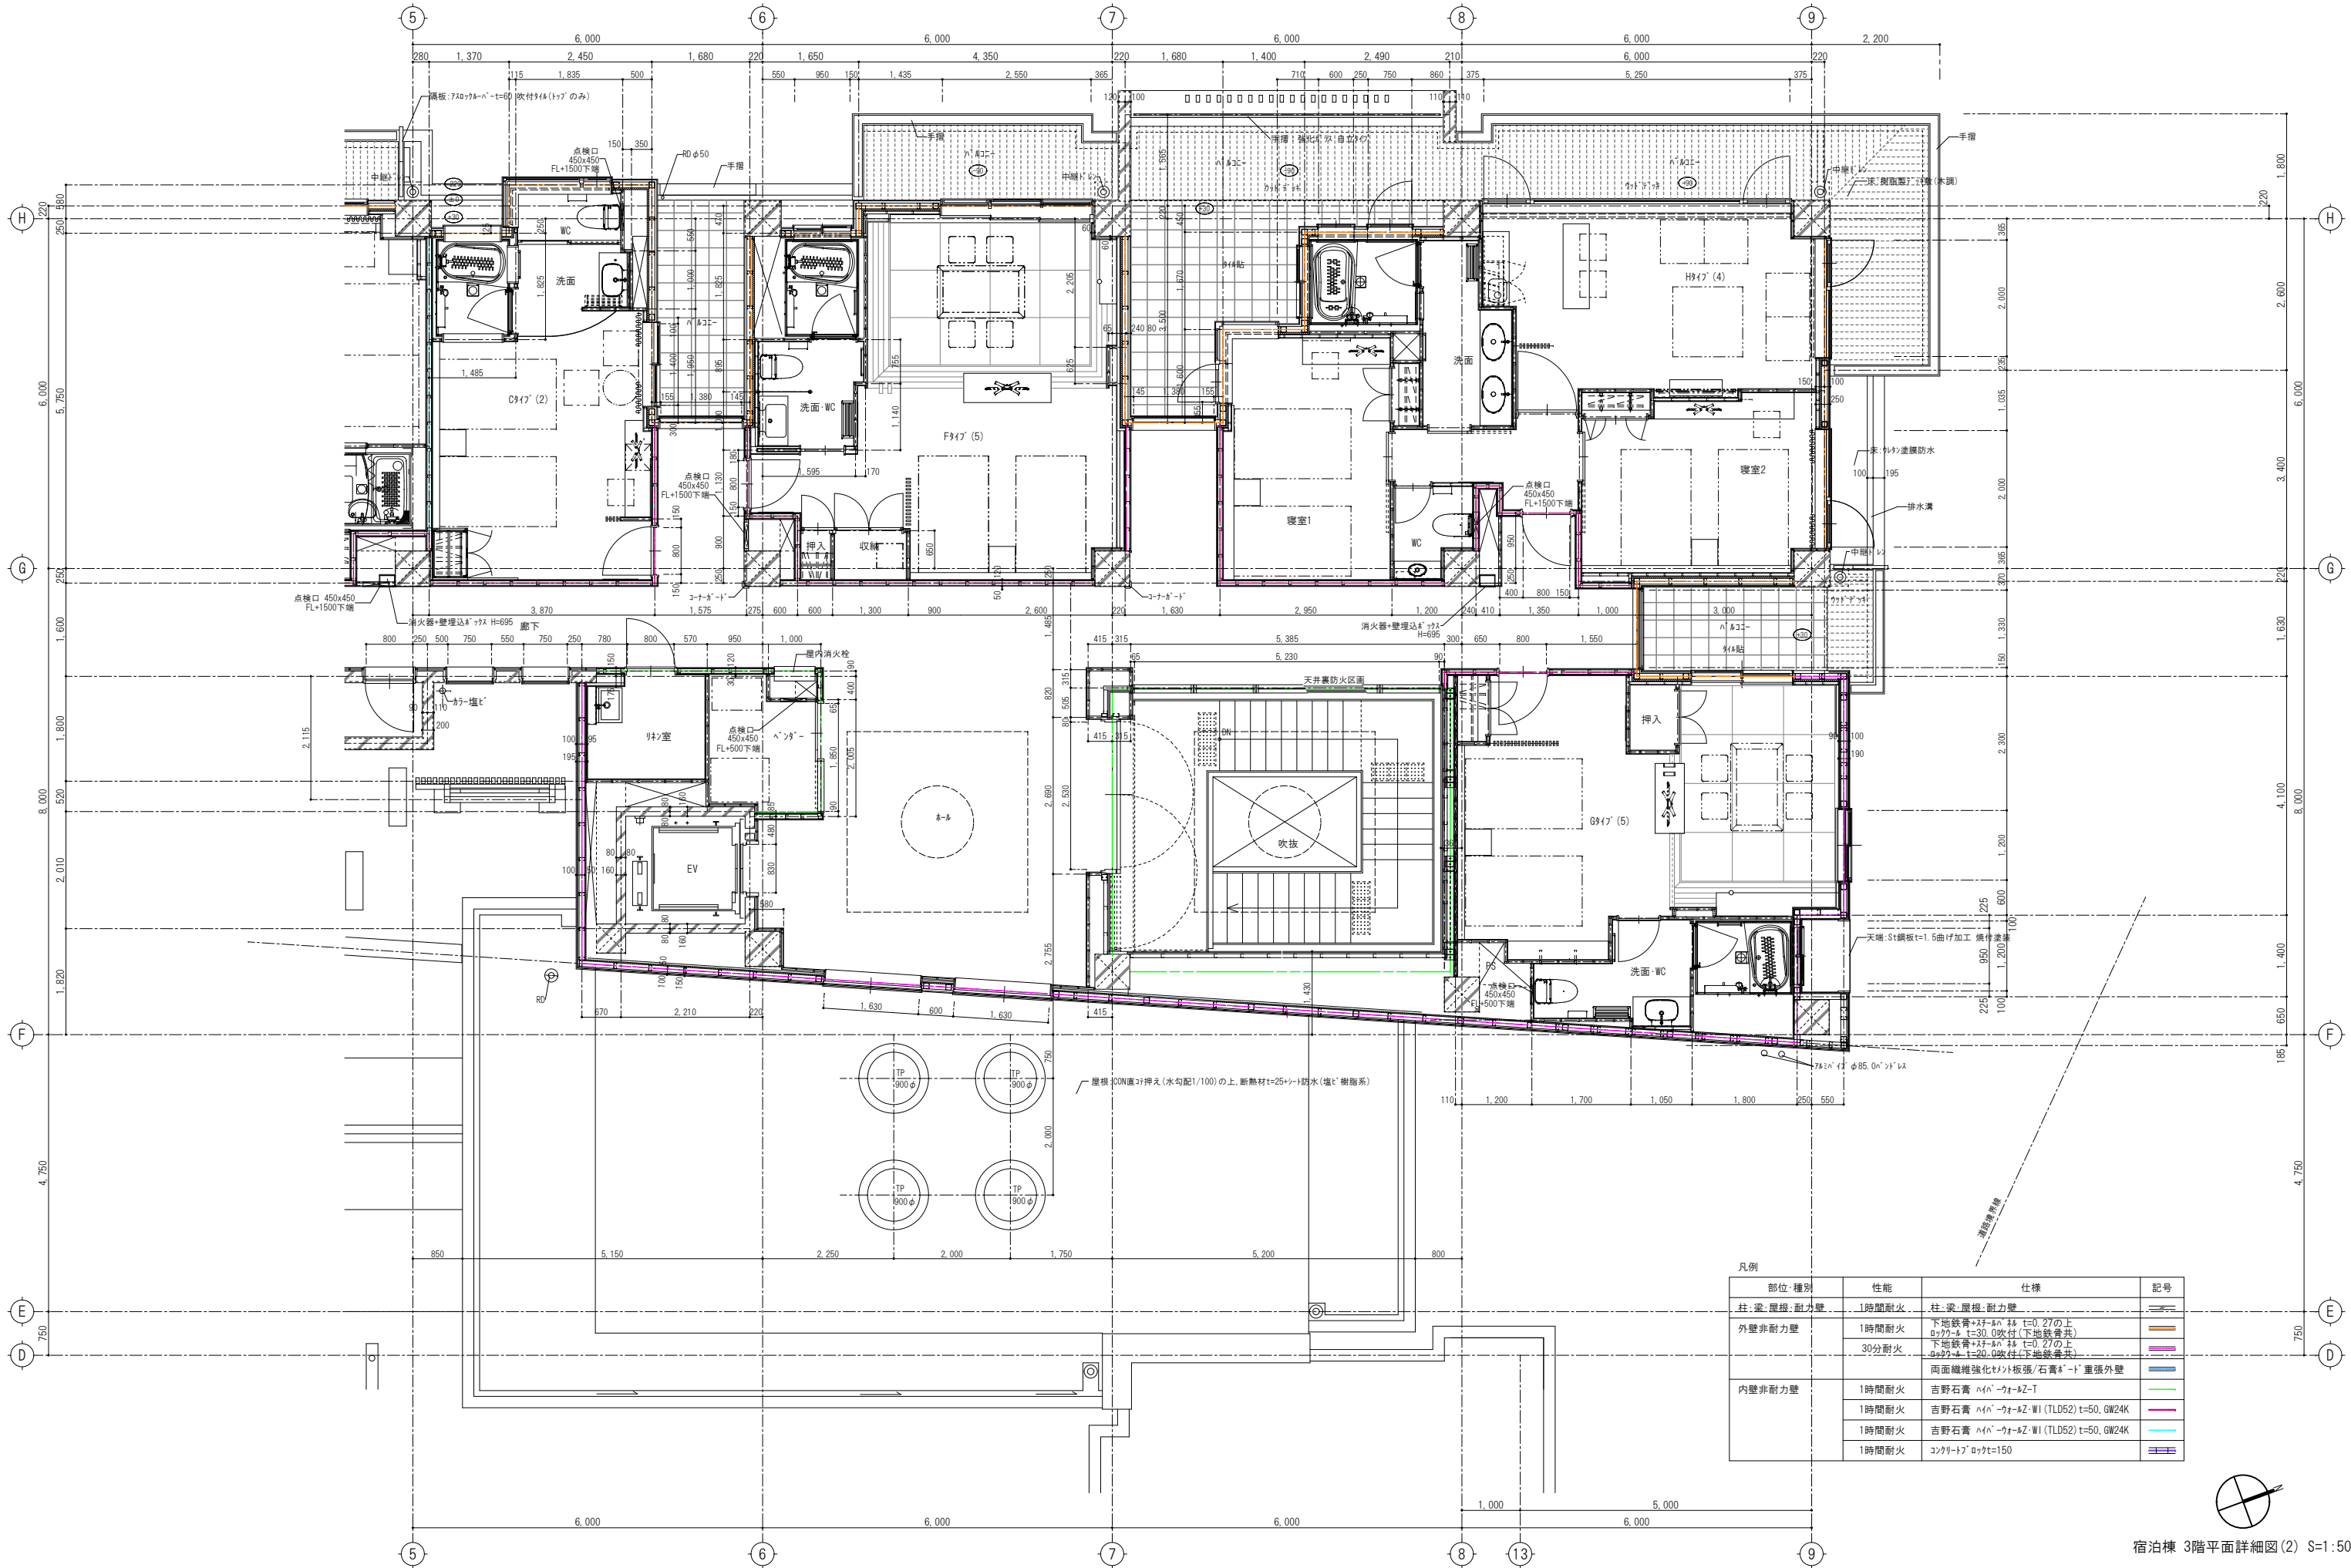

部位・種別	性能	仕様	記号
柱・梁・屋根・耐力壁	1時間耐火	柱・梁・屋根・耐力壁	
外壁非耐力壁	1時間耐火	下地鉄骨+スチール 鉄 t=0.27の上 ロウカス t=30.0吹付(下地鉄骨共)	
	30分耐火	下地鉄骨+スチール 鉄 t=0.27の上 ロウカス t=20.0吹付(下地鉄骨共)	
		両面繊維強化ポリ板張/石膏ボード 重張外壁	
内壁非耐力壁	1時間耐火	吉野石膏 耐火-4Z-T	
	1時間耐火	吉野石膏 耐火-4Z-WI (TLD52) t=50, GW24K	
	1時間耐火	吉野石膏 耐火-4Z-WI (TLD52) t=50, GW24K	
	1時間耐火	コンクリート 吹付t=150	



宿泊棟 3階平面詳細図(2) S=1:50

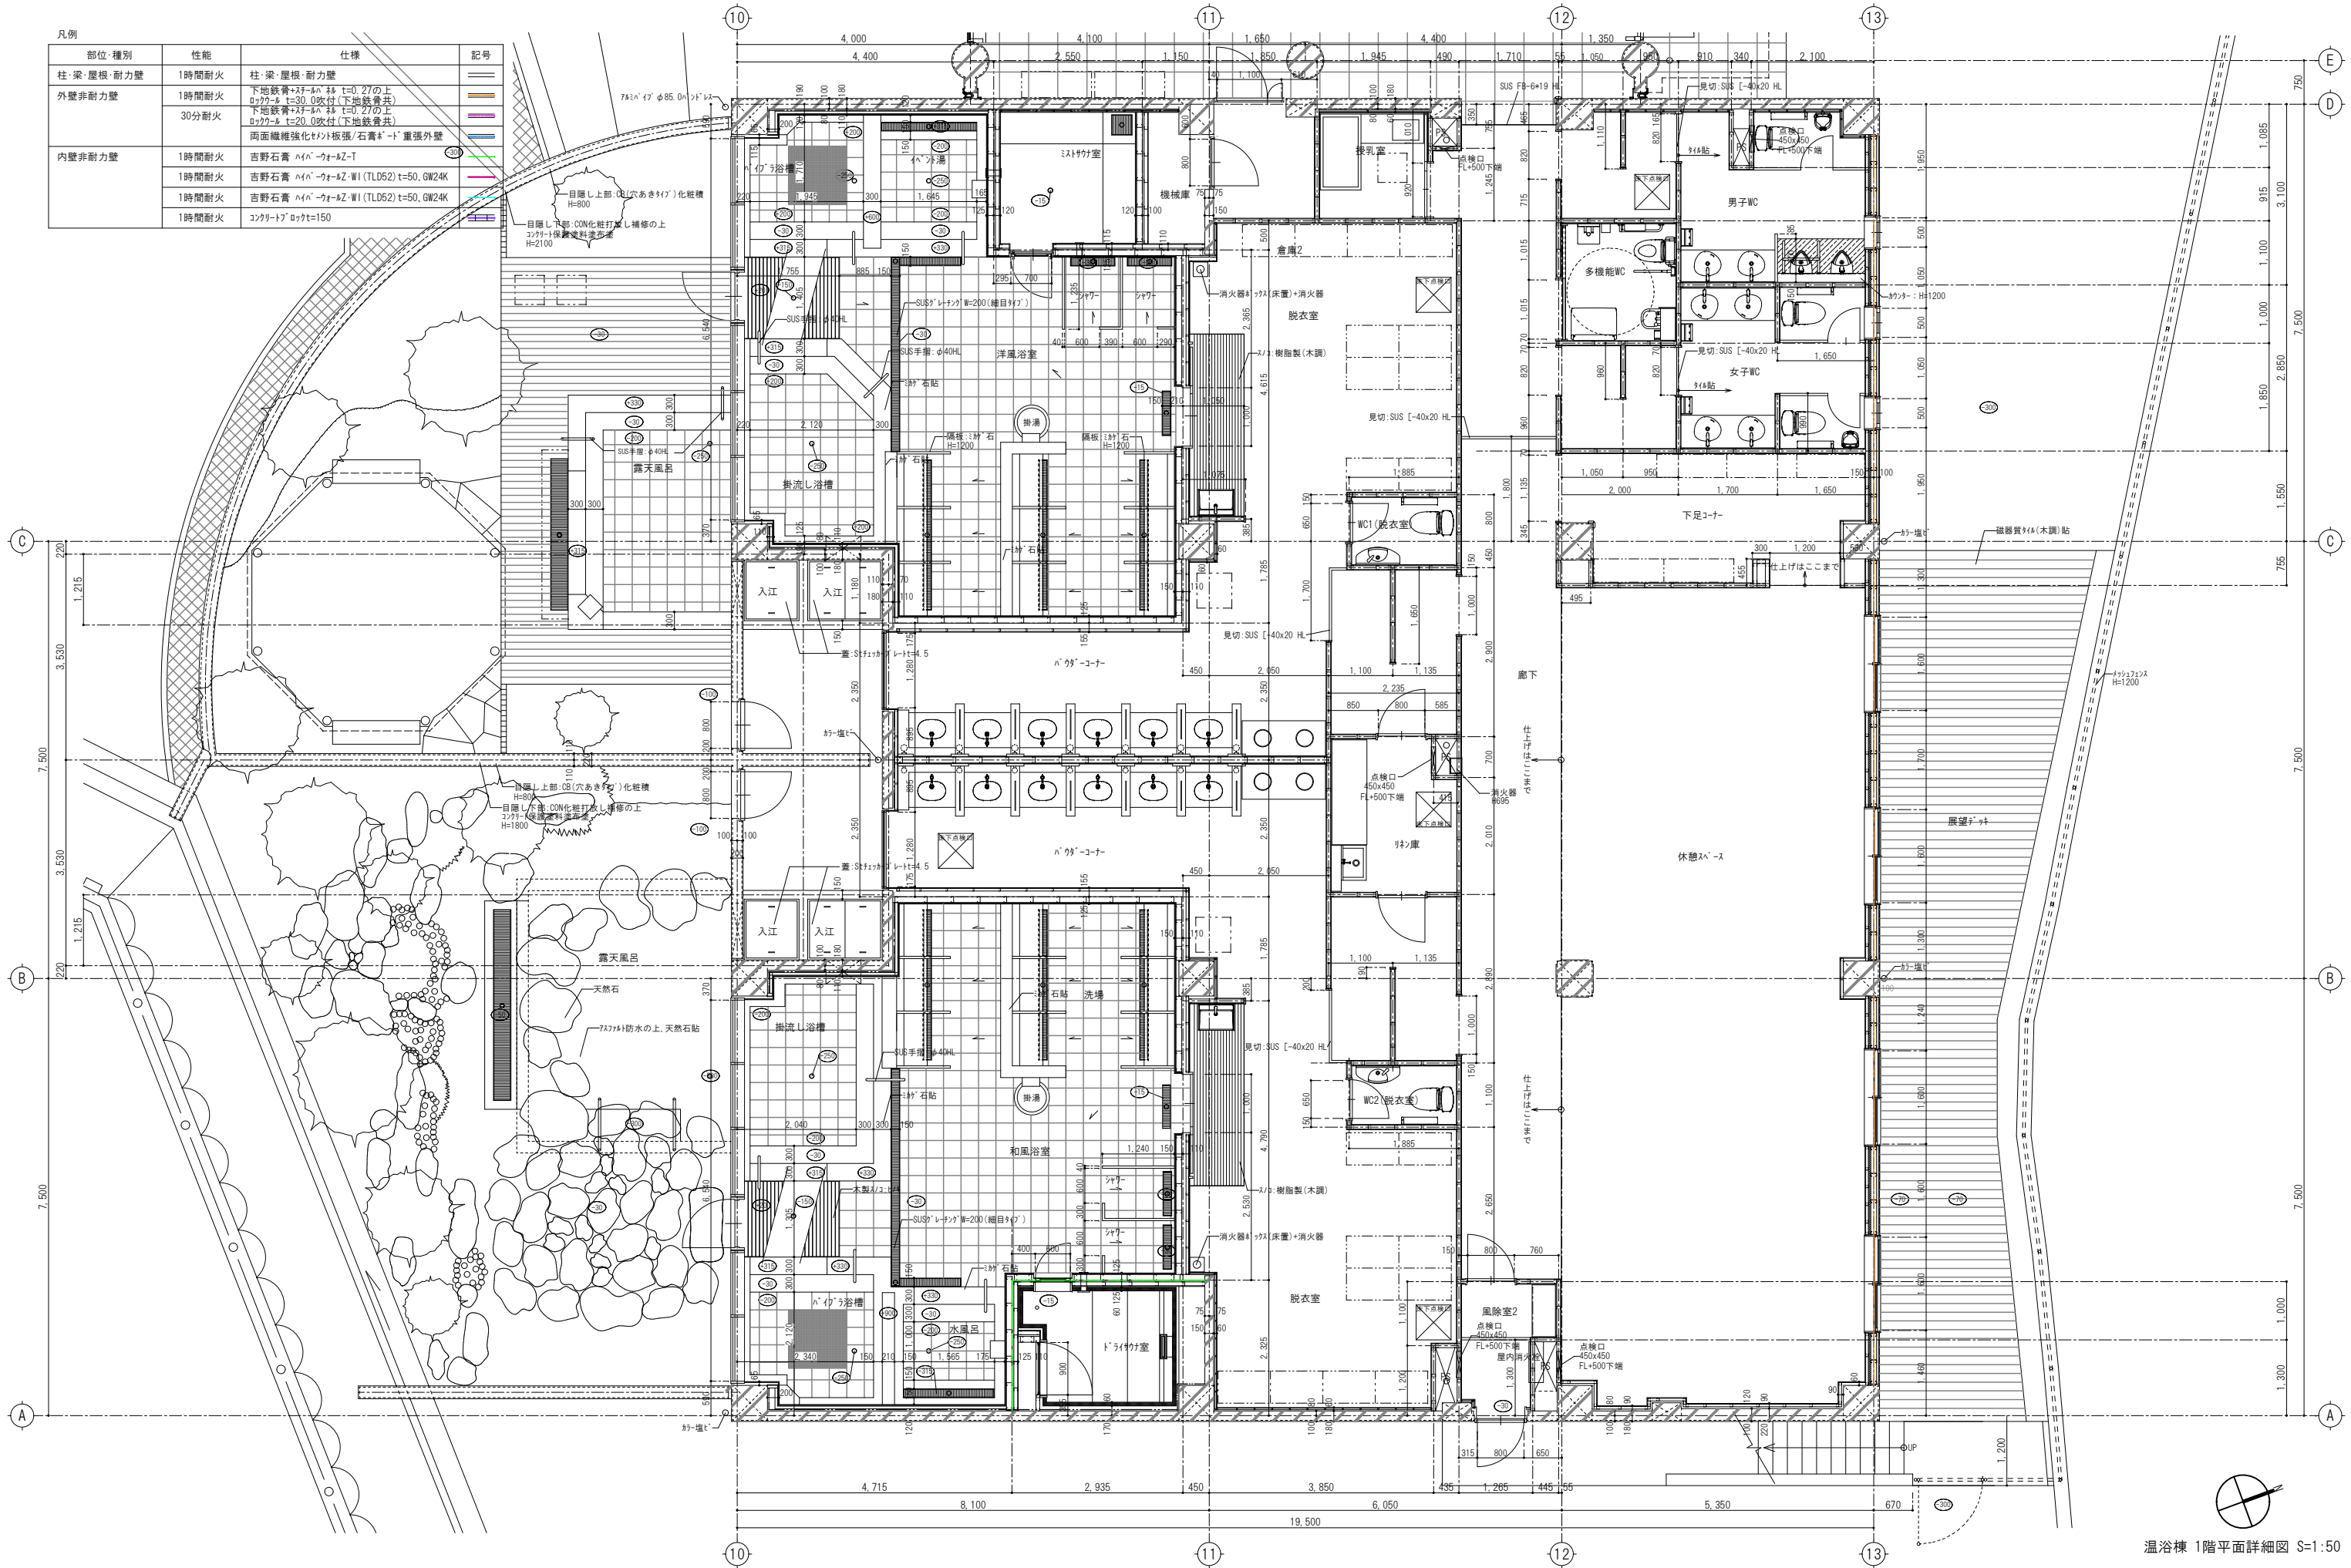

温浴棟 1階平面詳細図 S=1:50

TITLE 湖温泉施設建設工事

温浴棟 1階平面詳細図 S=1:50

株式会社 沖本初建築設計事務所

No. A-41

一級建築士大臣登録第103472号 沖本 初

一級建築士事務所所広島県知事登録 16(1)第0241号


[A1版:原図 → A3版:50%縮小]

OKI.AA

HOKIYOTO ARCHITECTS & ASSOCIATES


2-21-404 Tsurumi cho Naka ku Hiroshima, 730-0045, Japan

竣工図

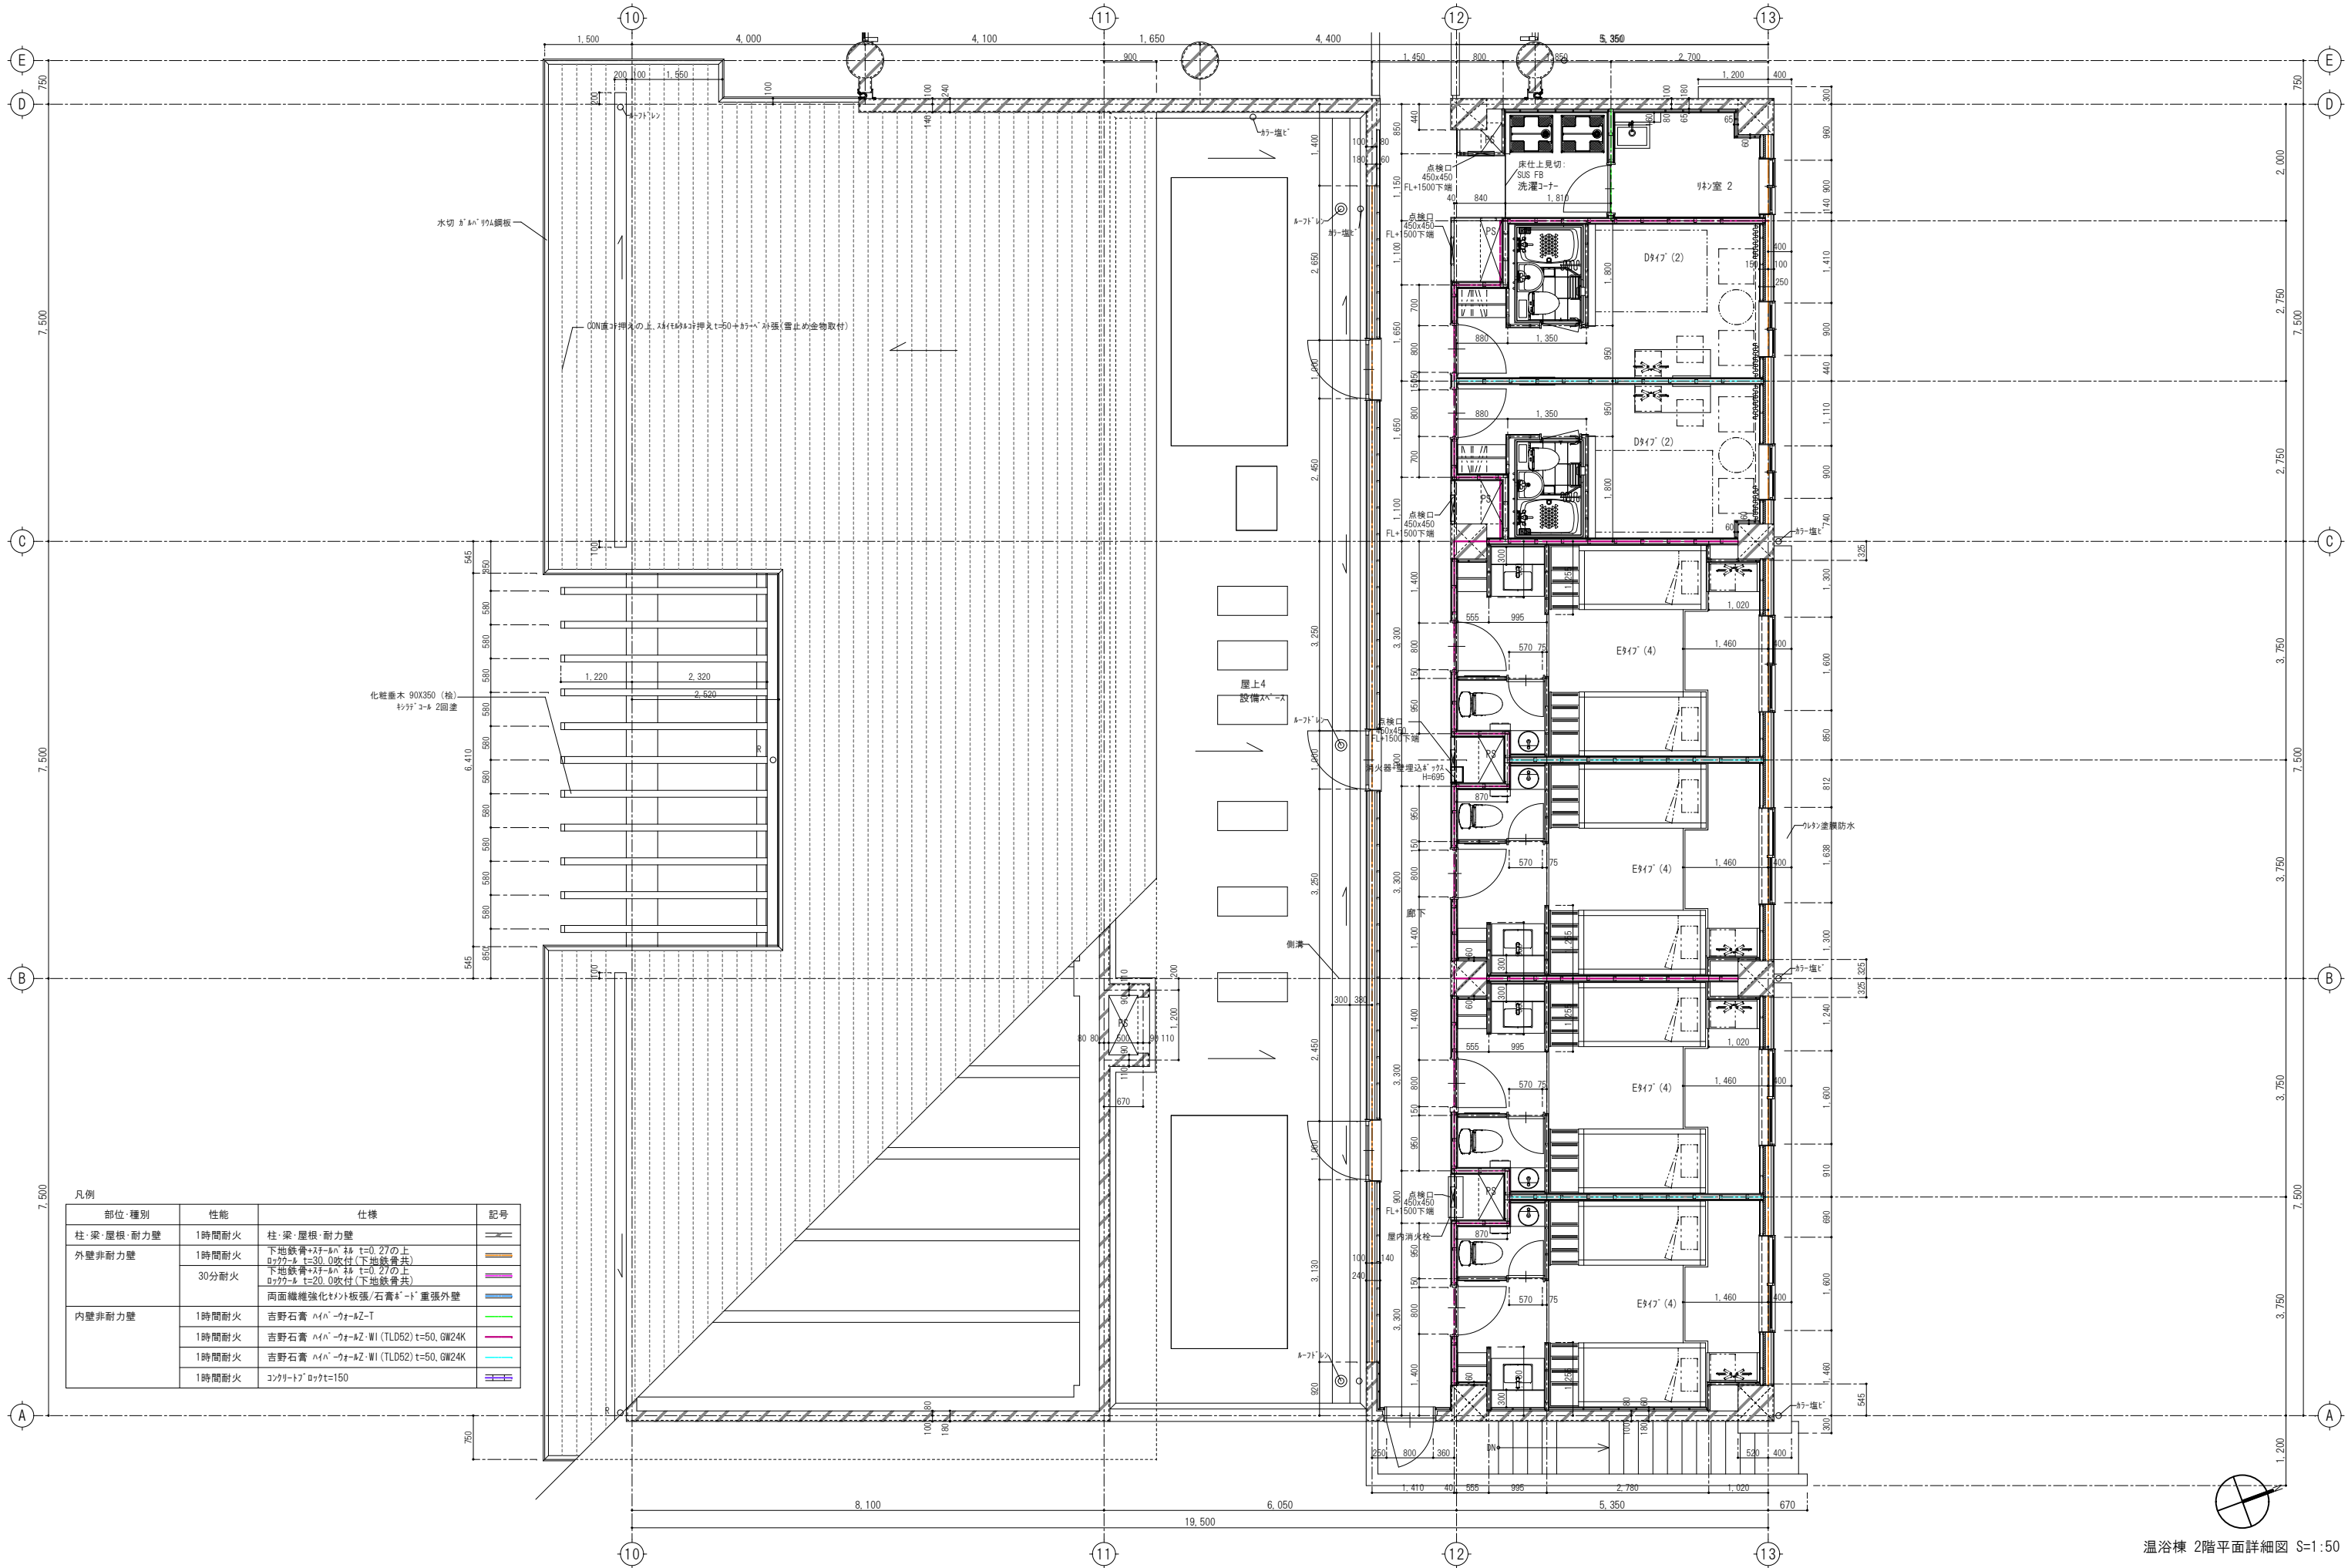


凡例	部位・種別	性能	仕様	記号
外壁非耐力壁	柱・梁・屋根・耐力壁	1時間耐火	柱・梁・屋根・耐力壁	—


温浴棟 2階平面詳細図 S=1:50

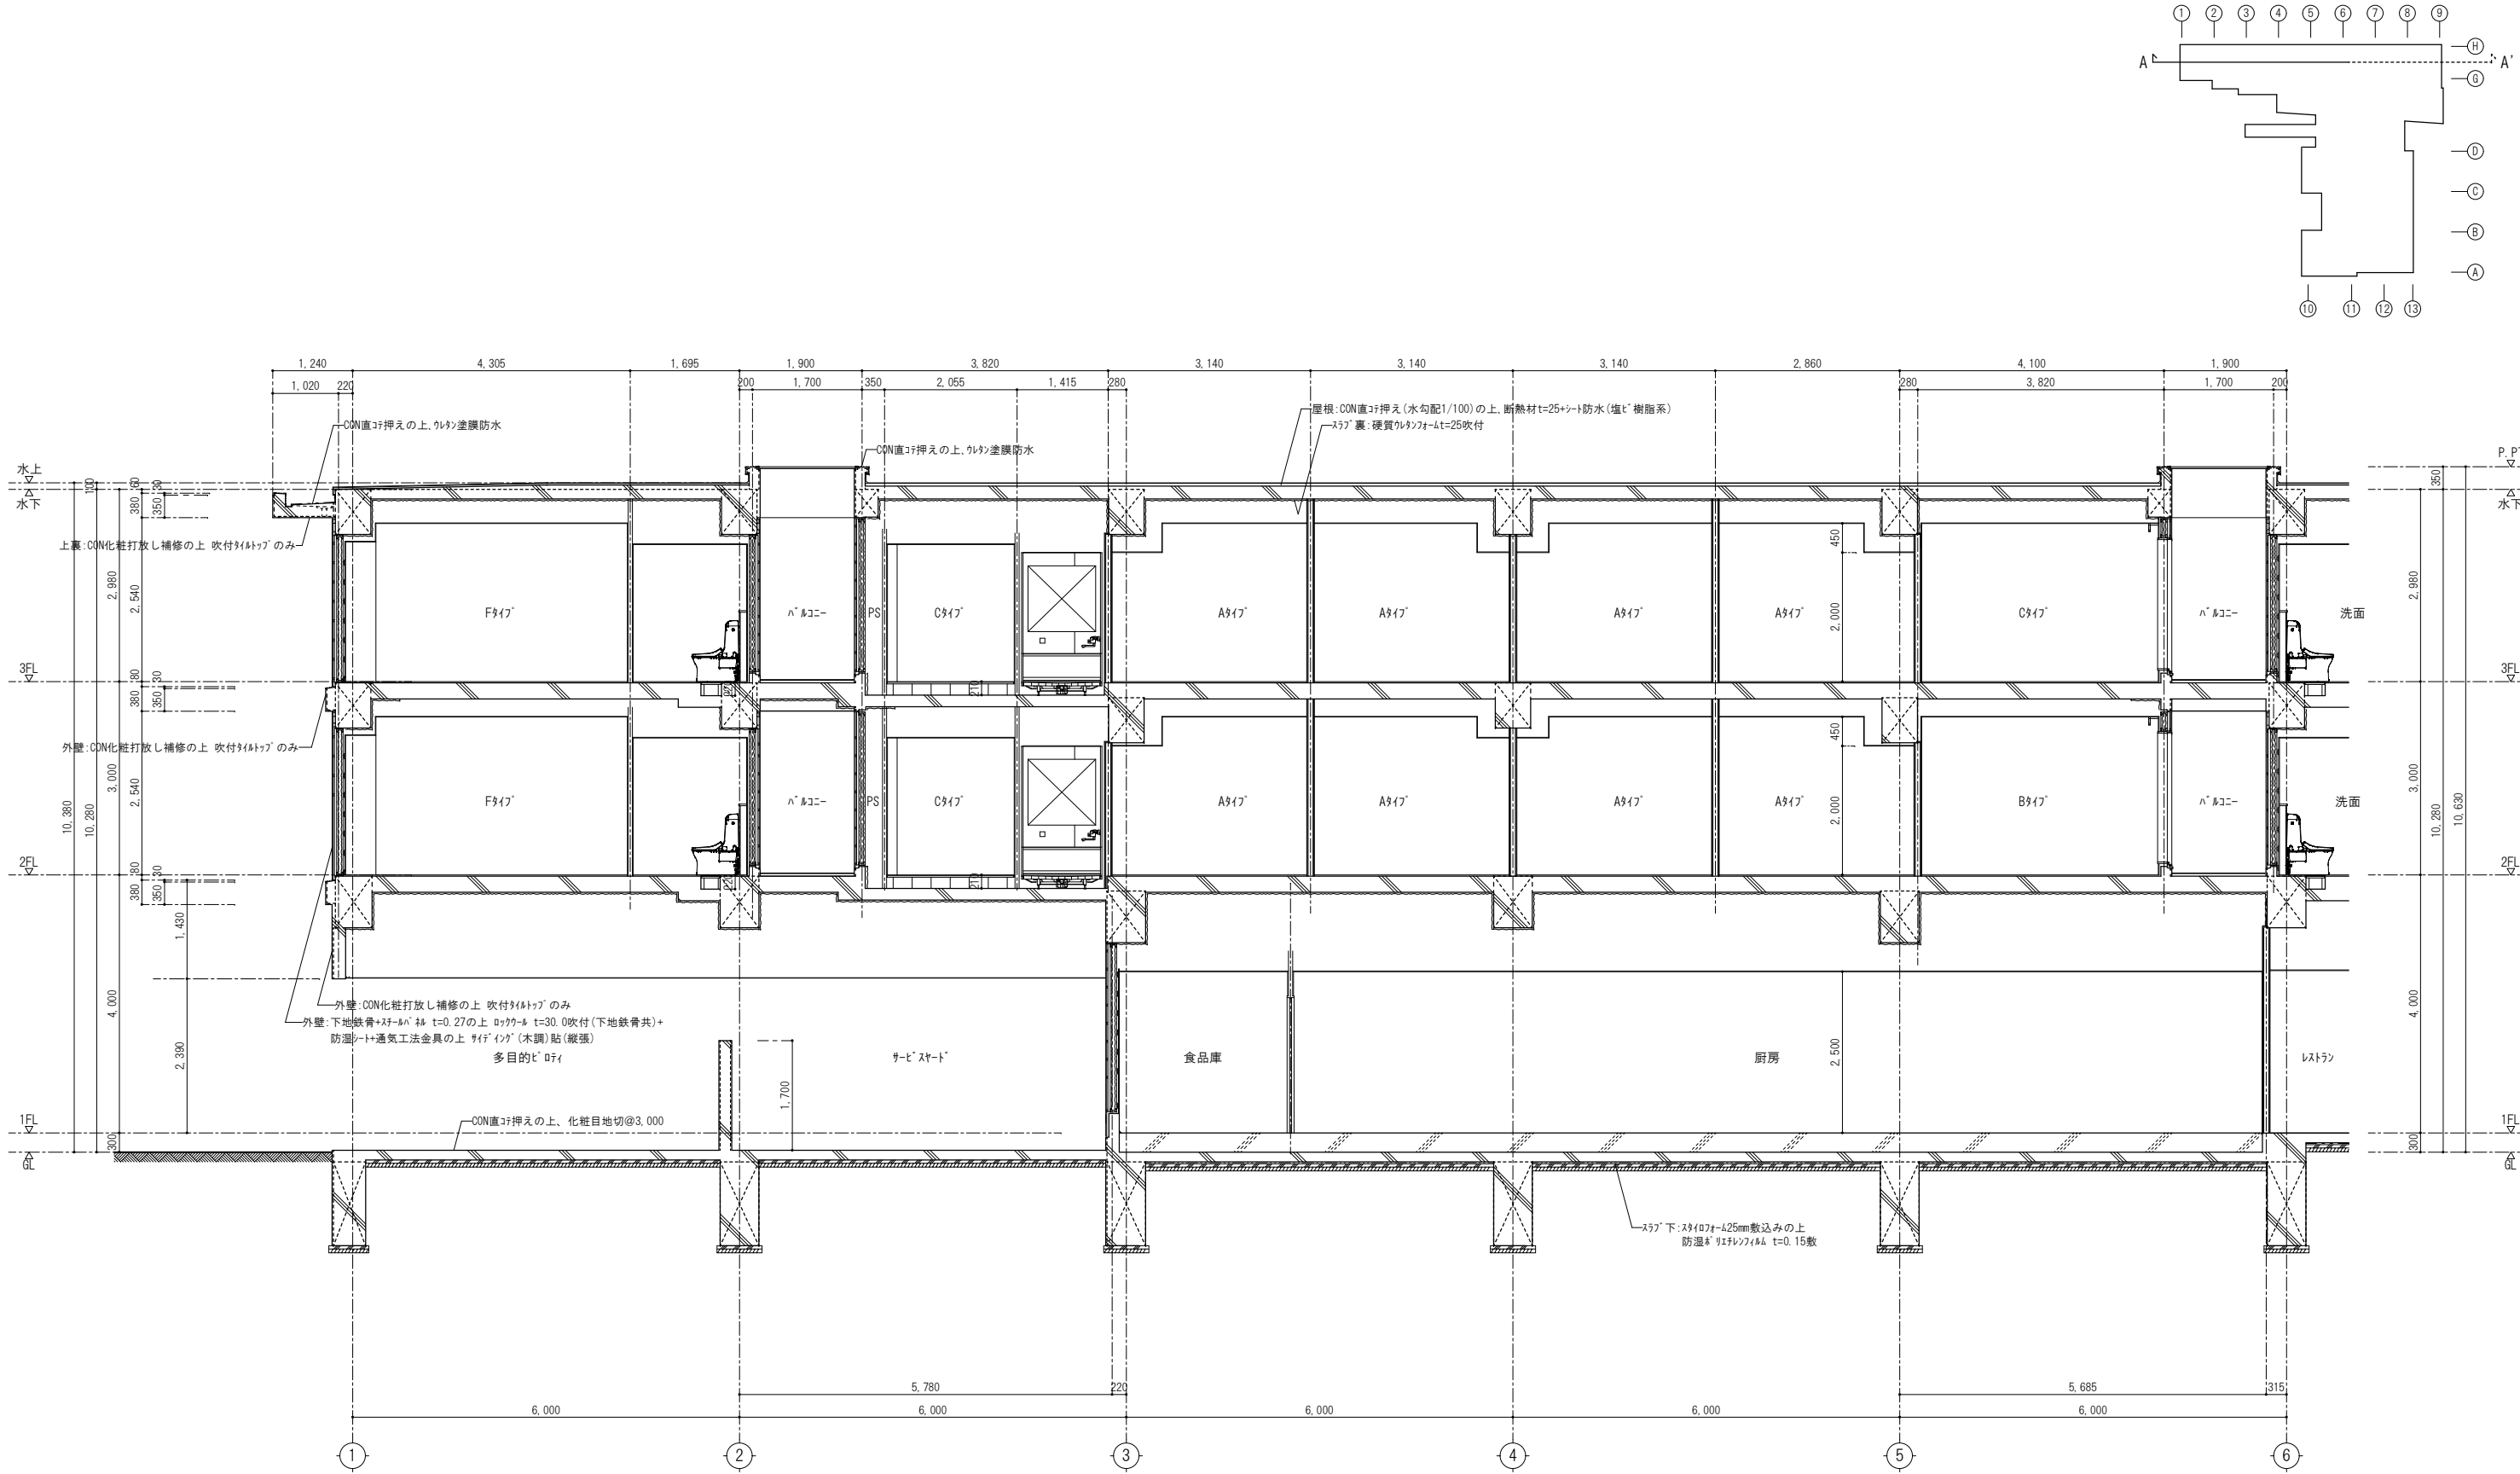


A矩計図 S=1:50

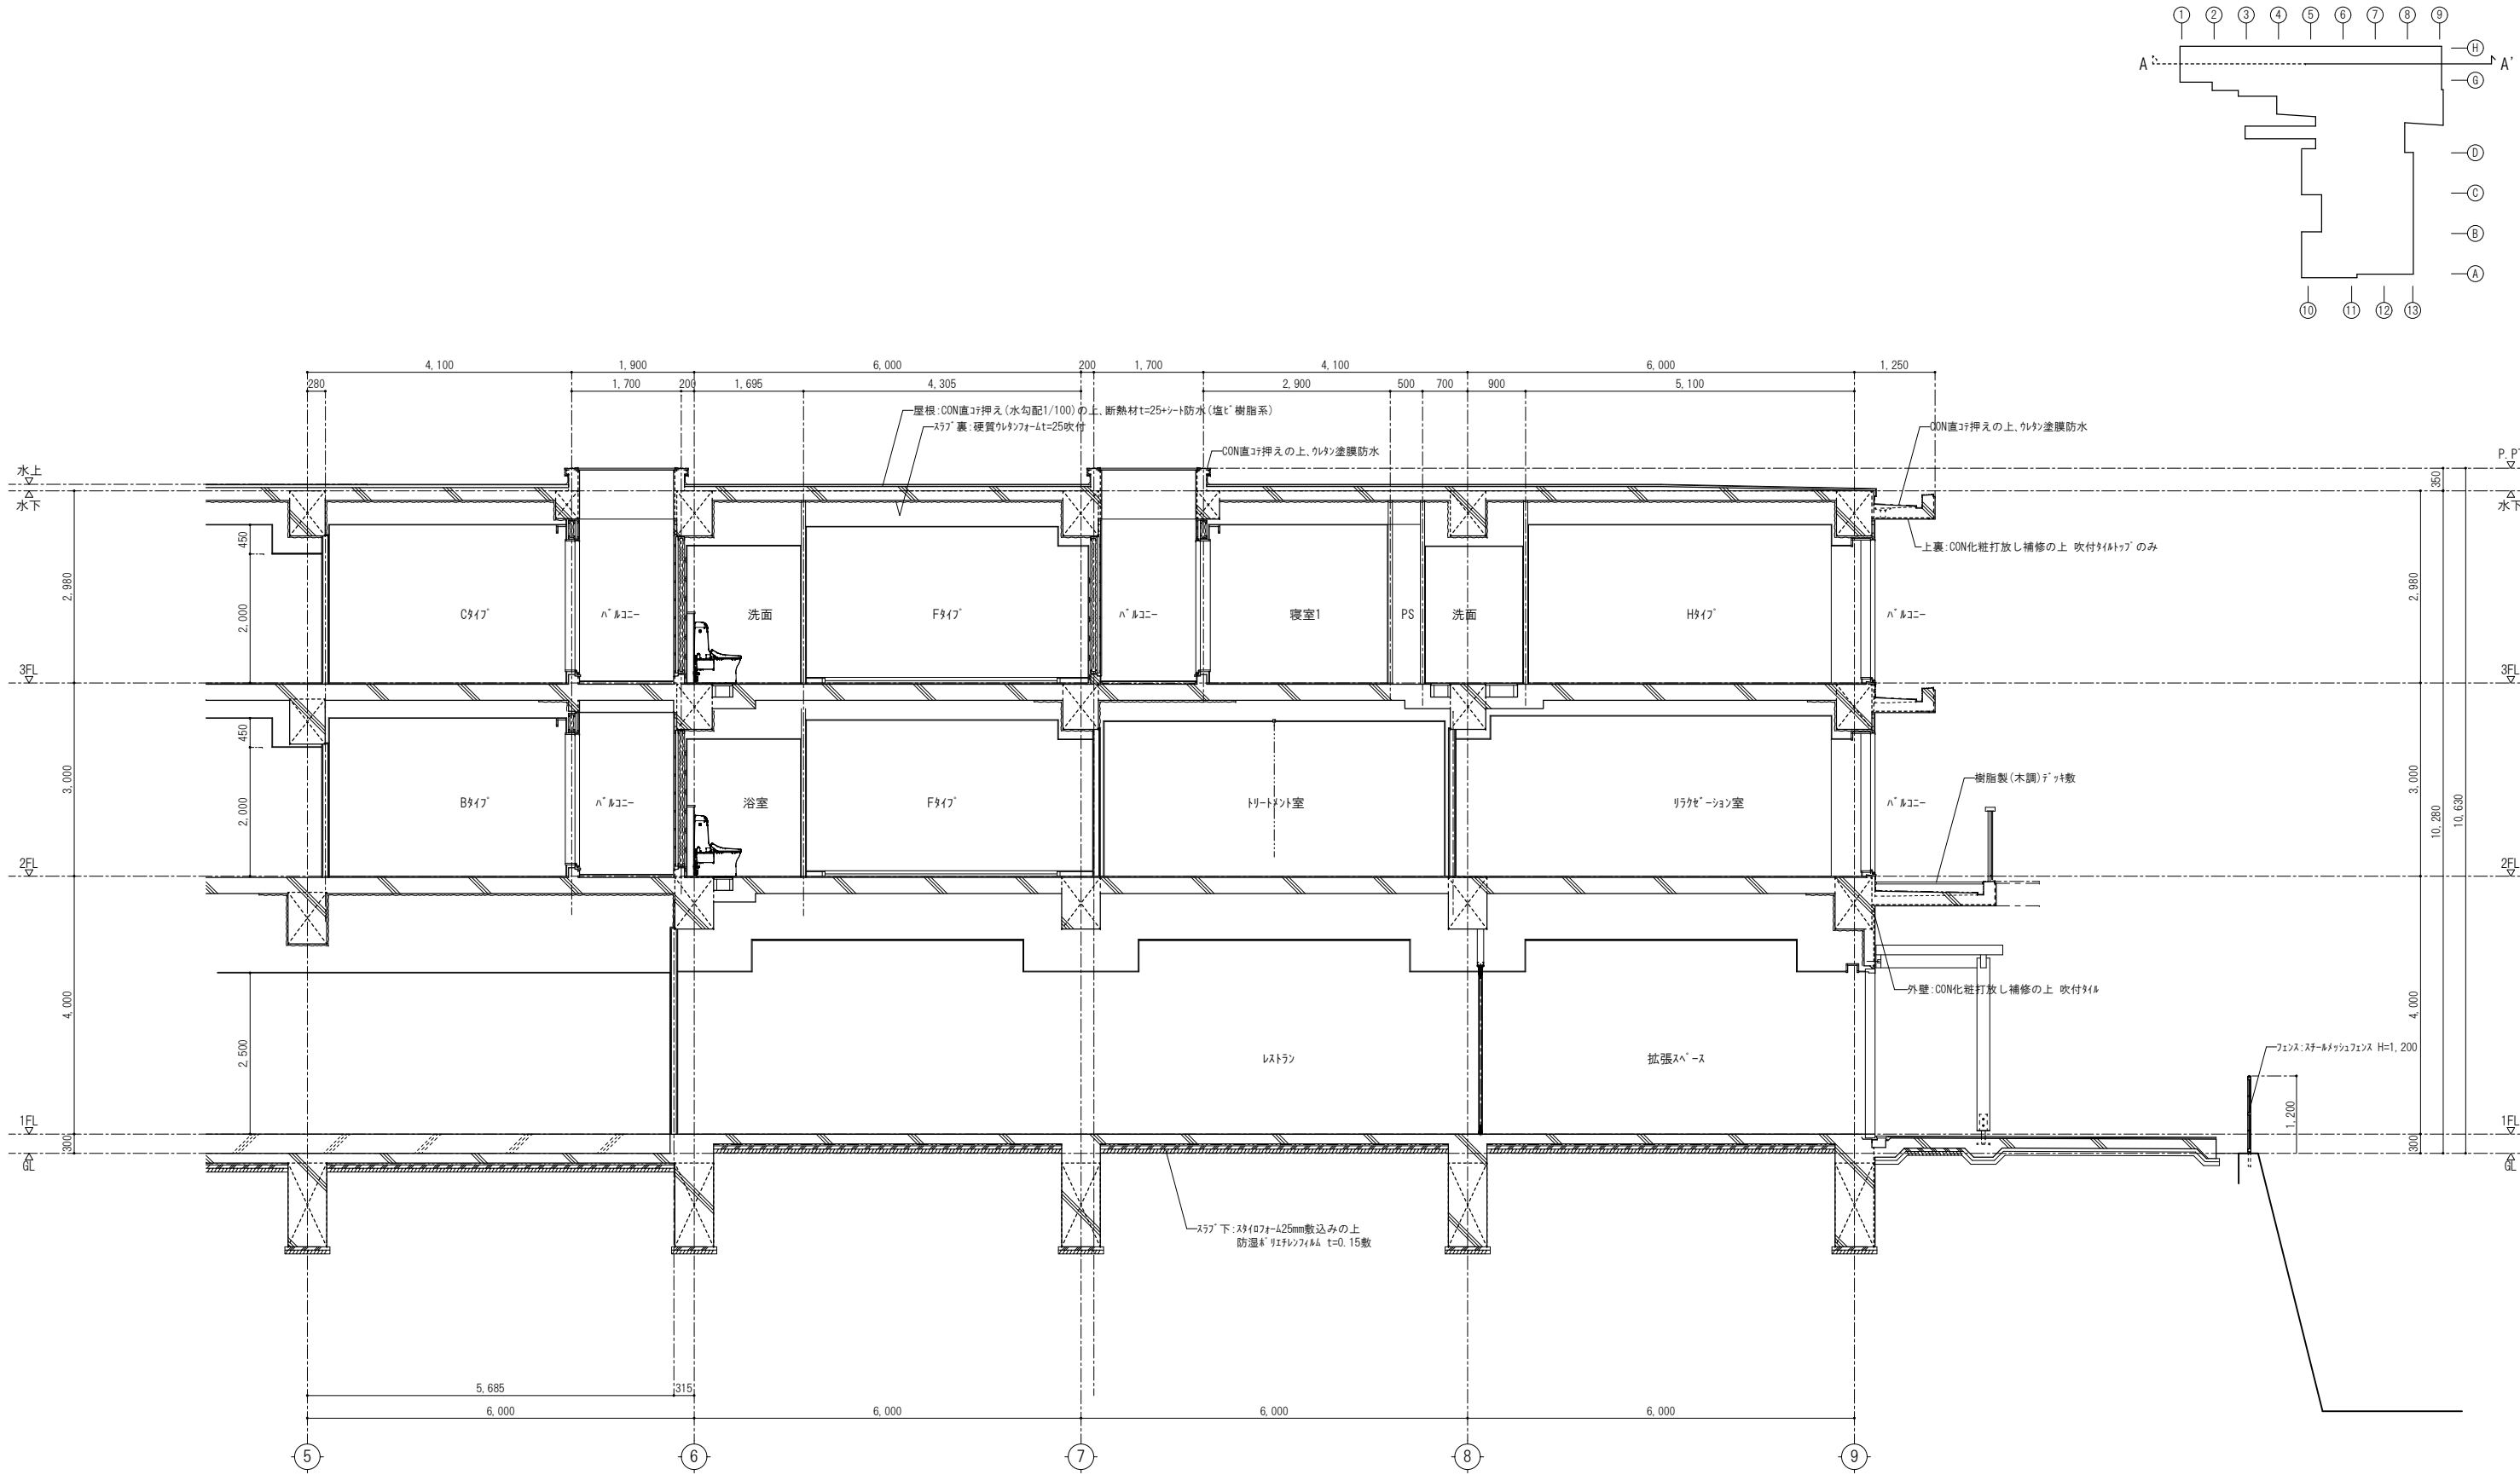

A' 矩計図 S=1:50

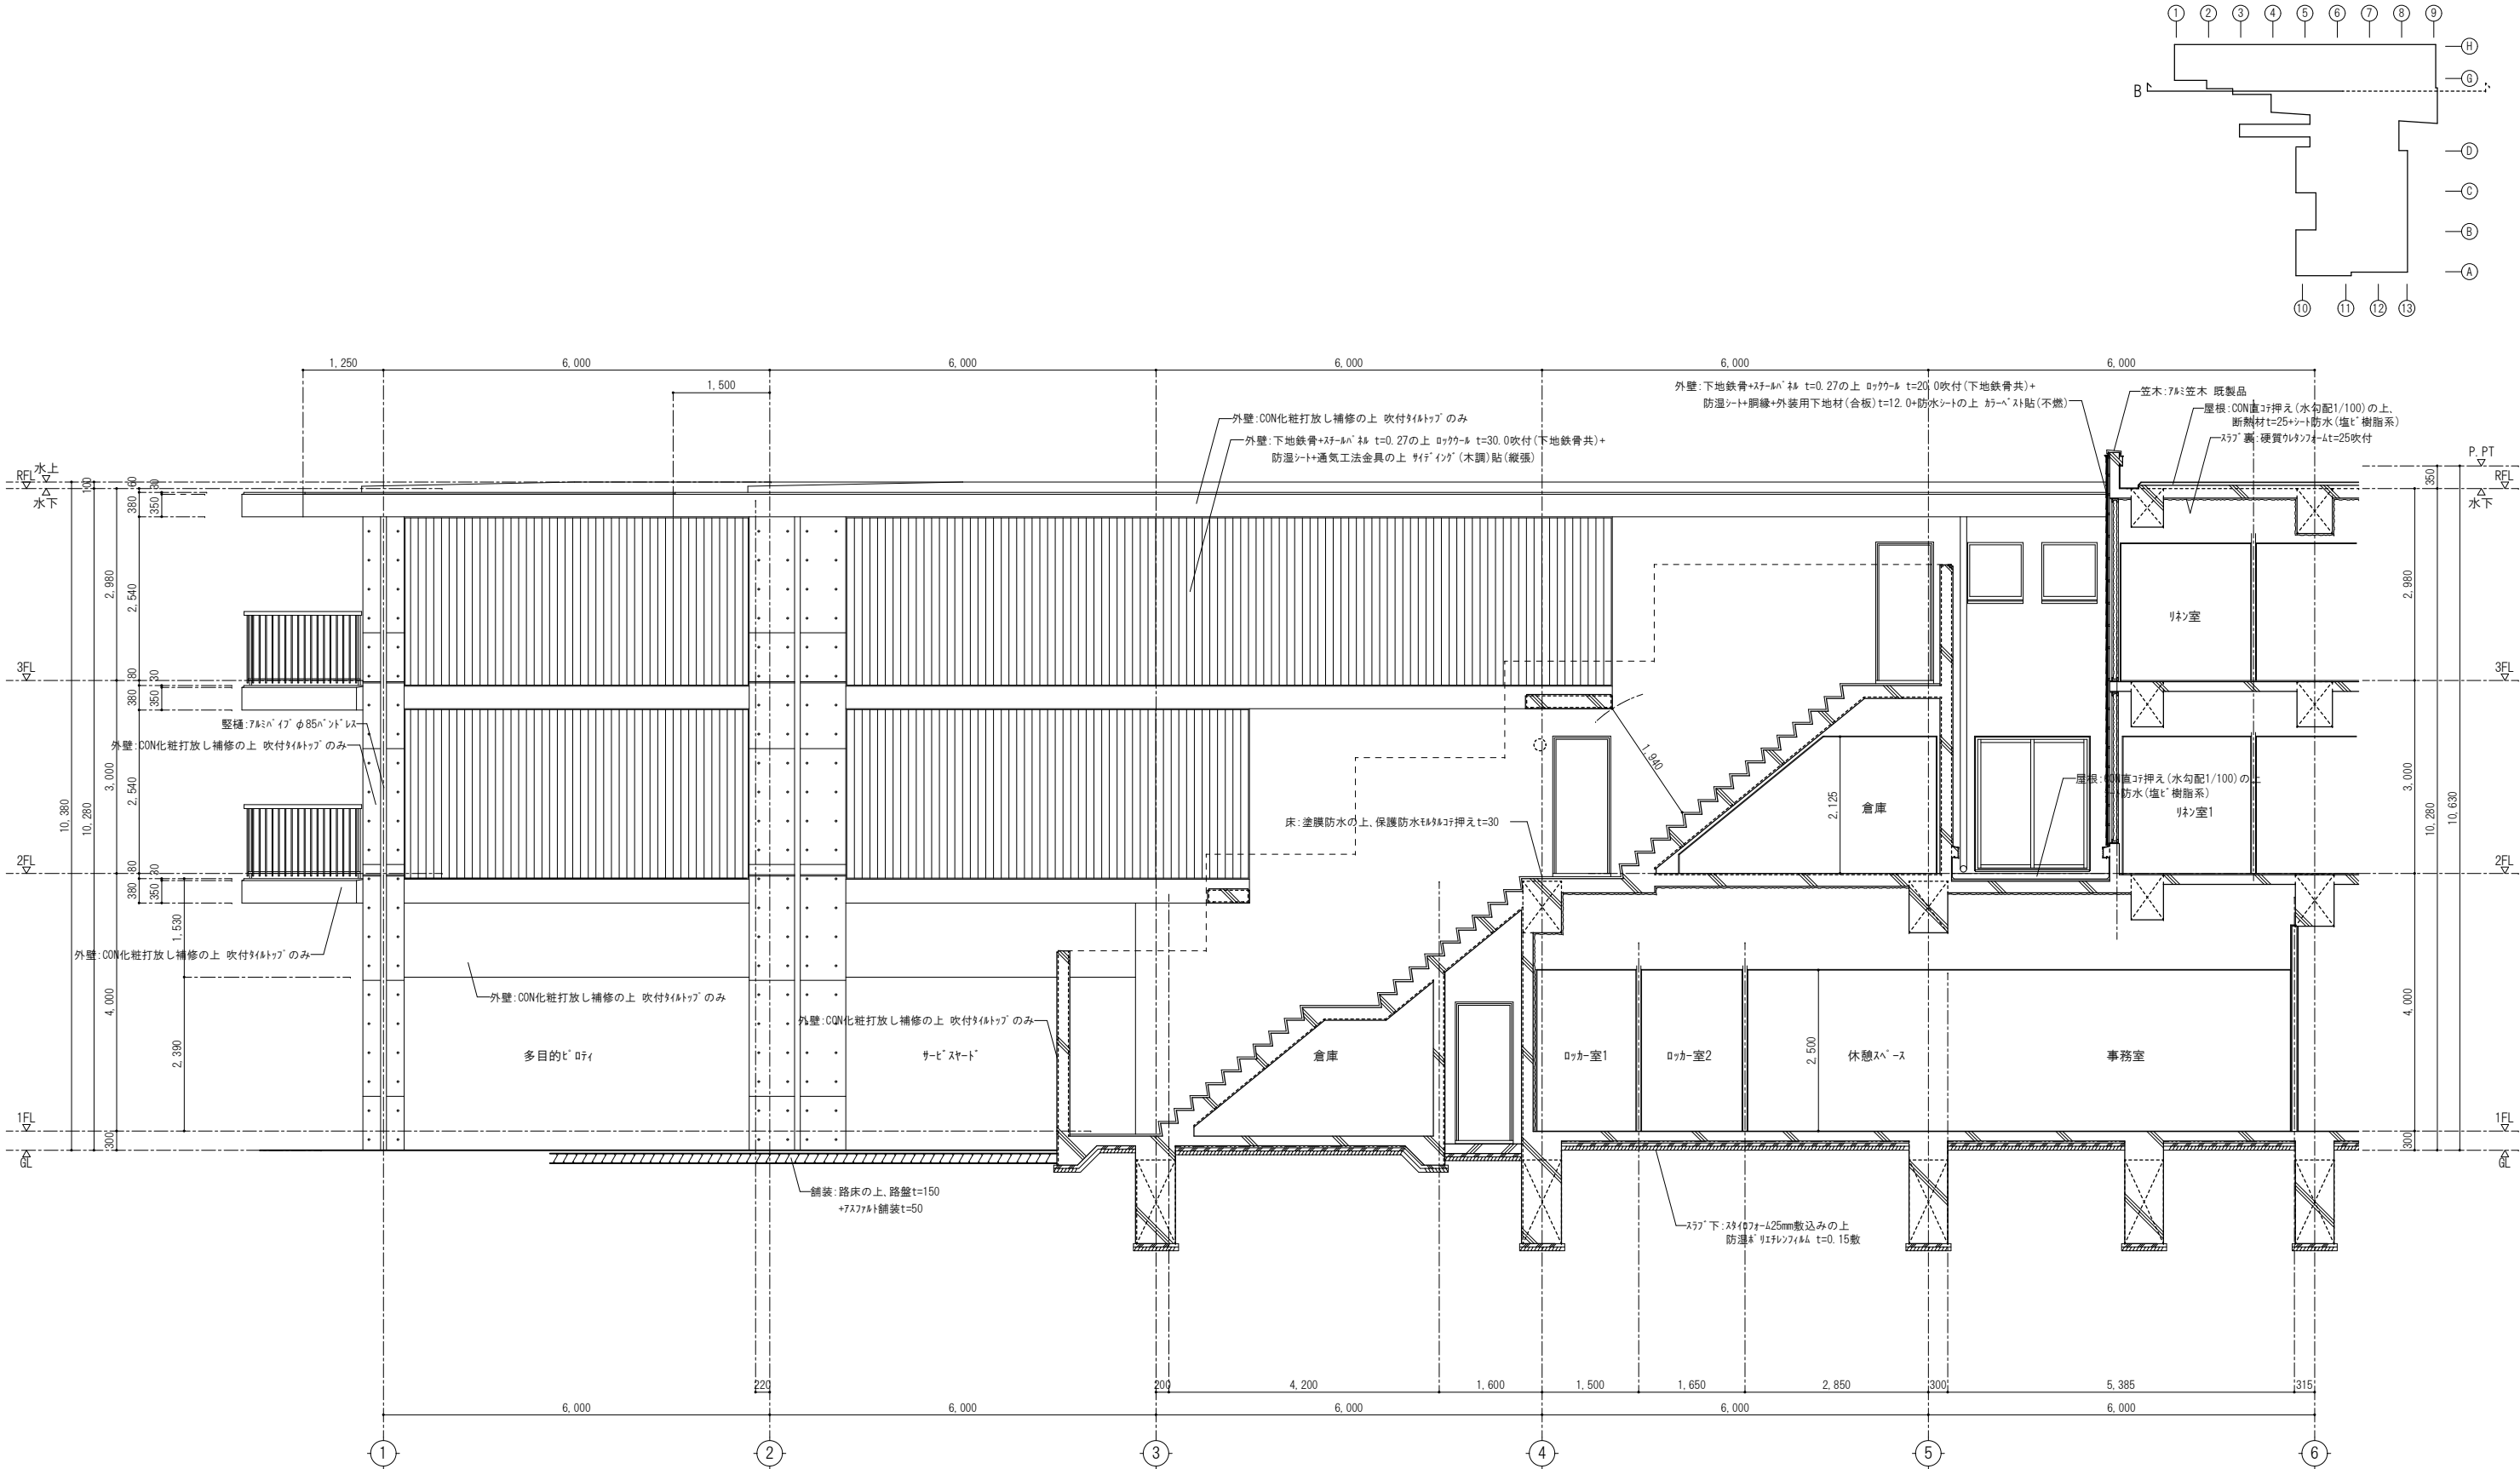


B矩計図 S=1:50

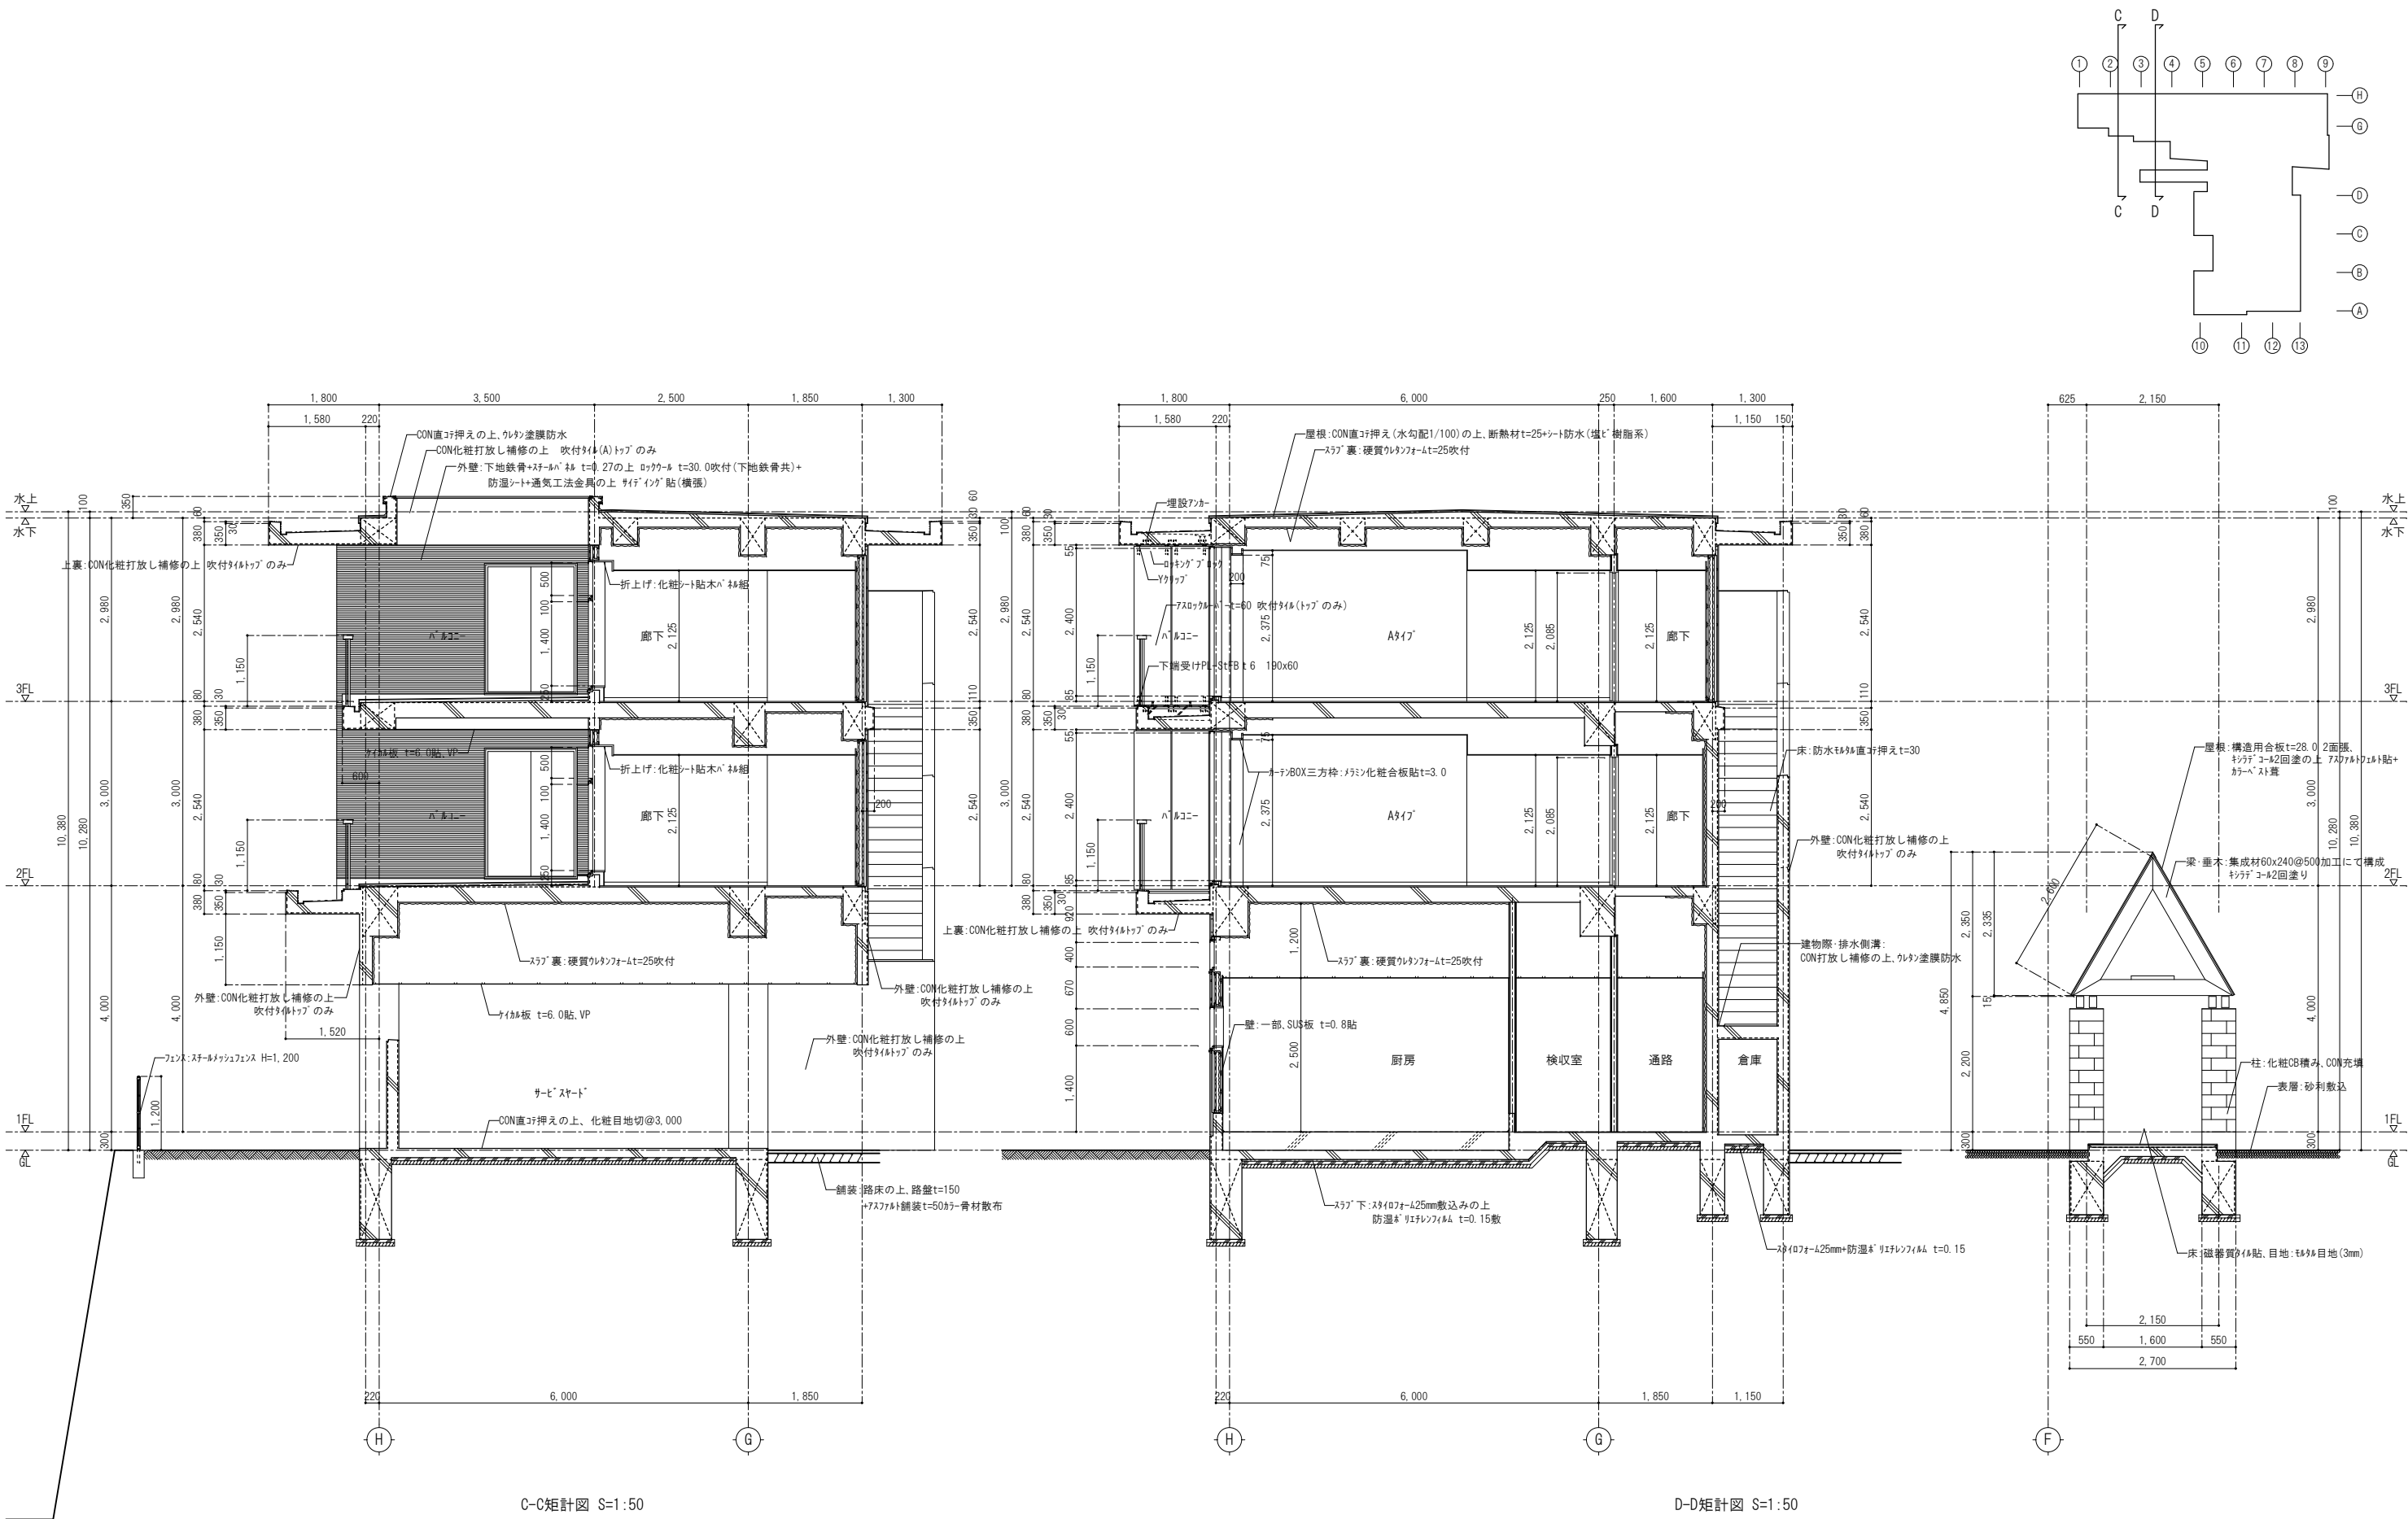


C-C矩計図 S=1:50

D-D矩計図 S=1:50


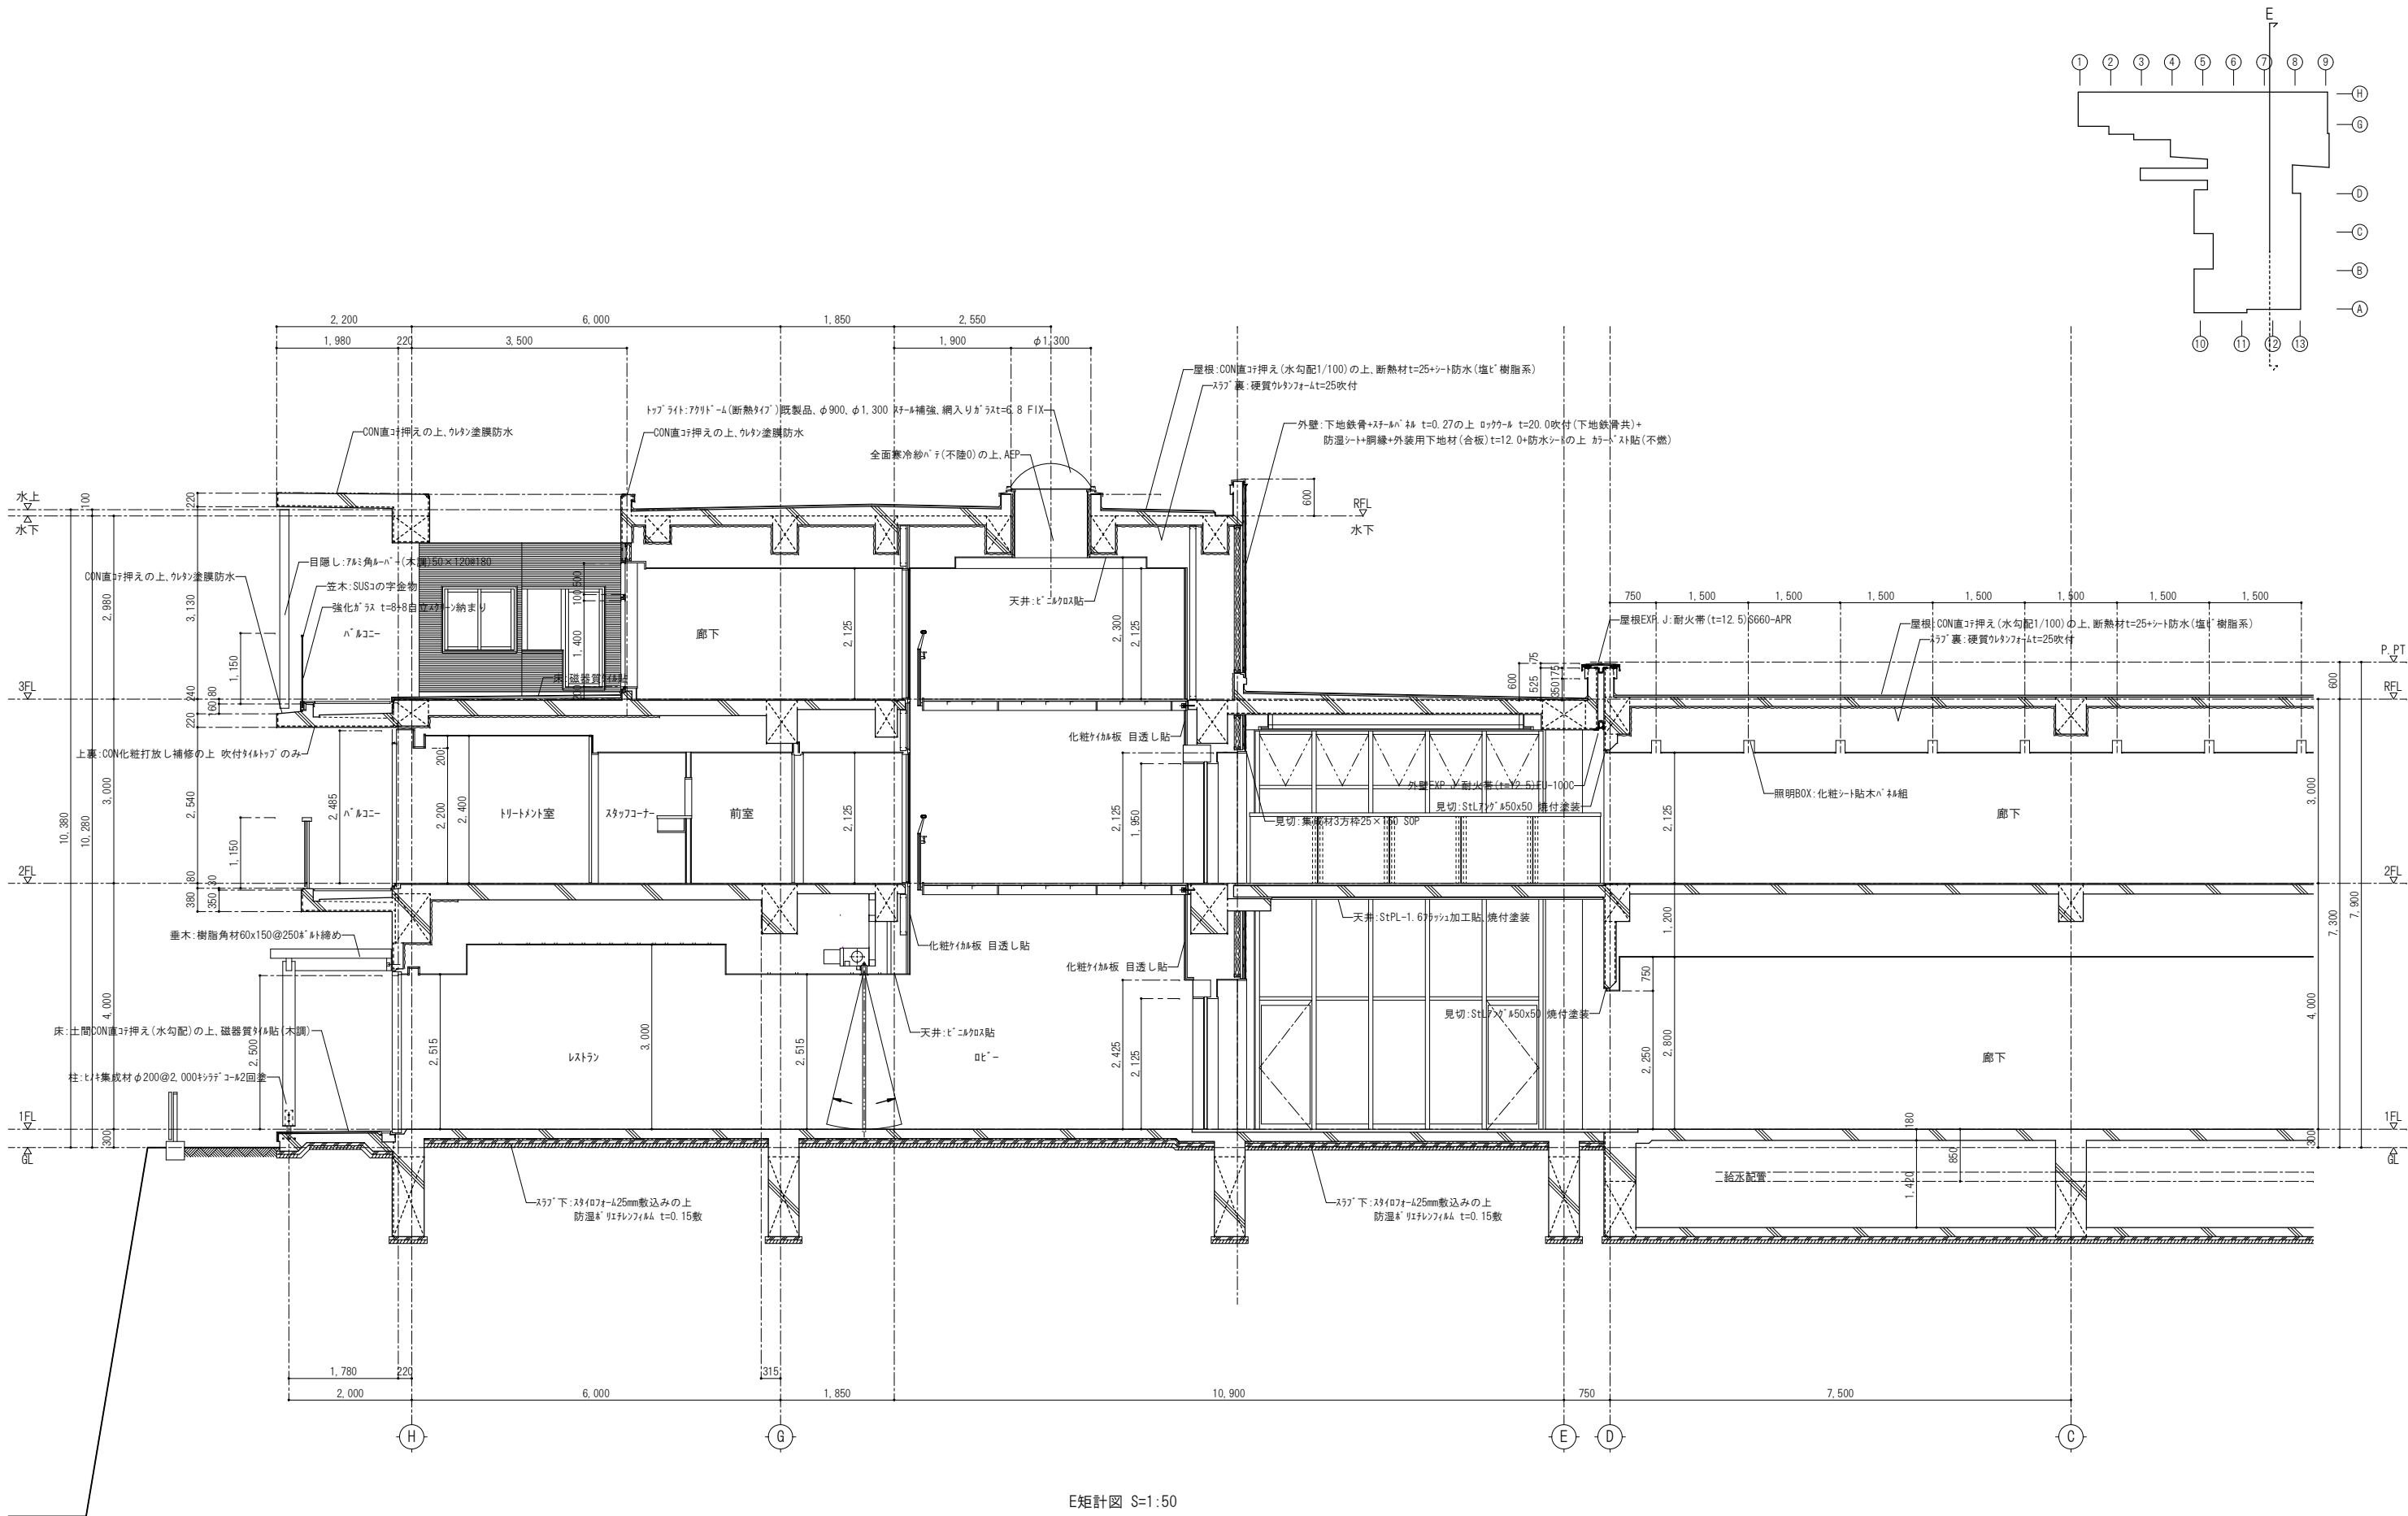



E矩計図 S=1:50




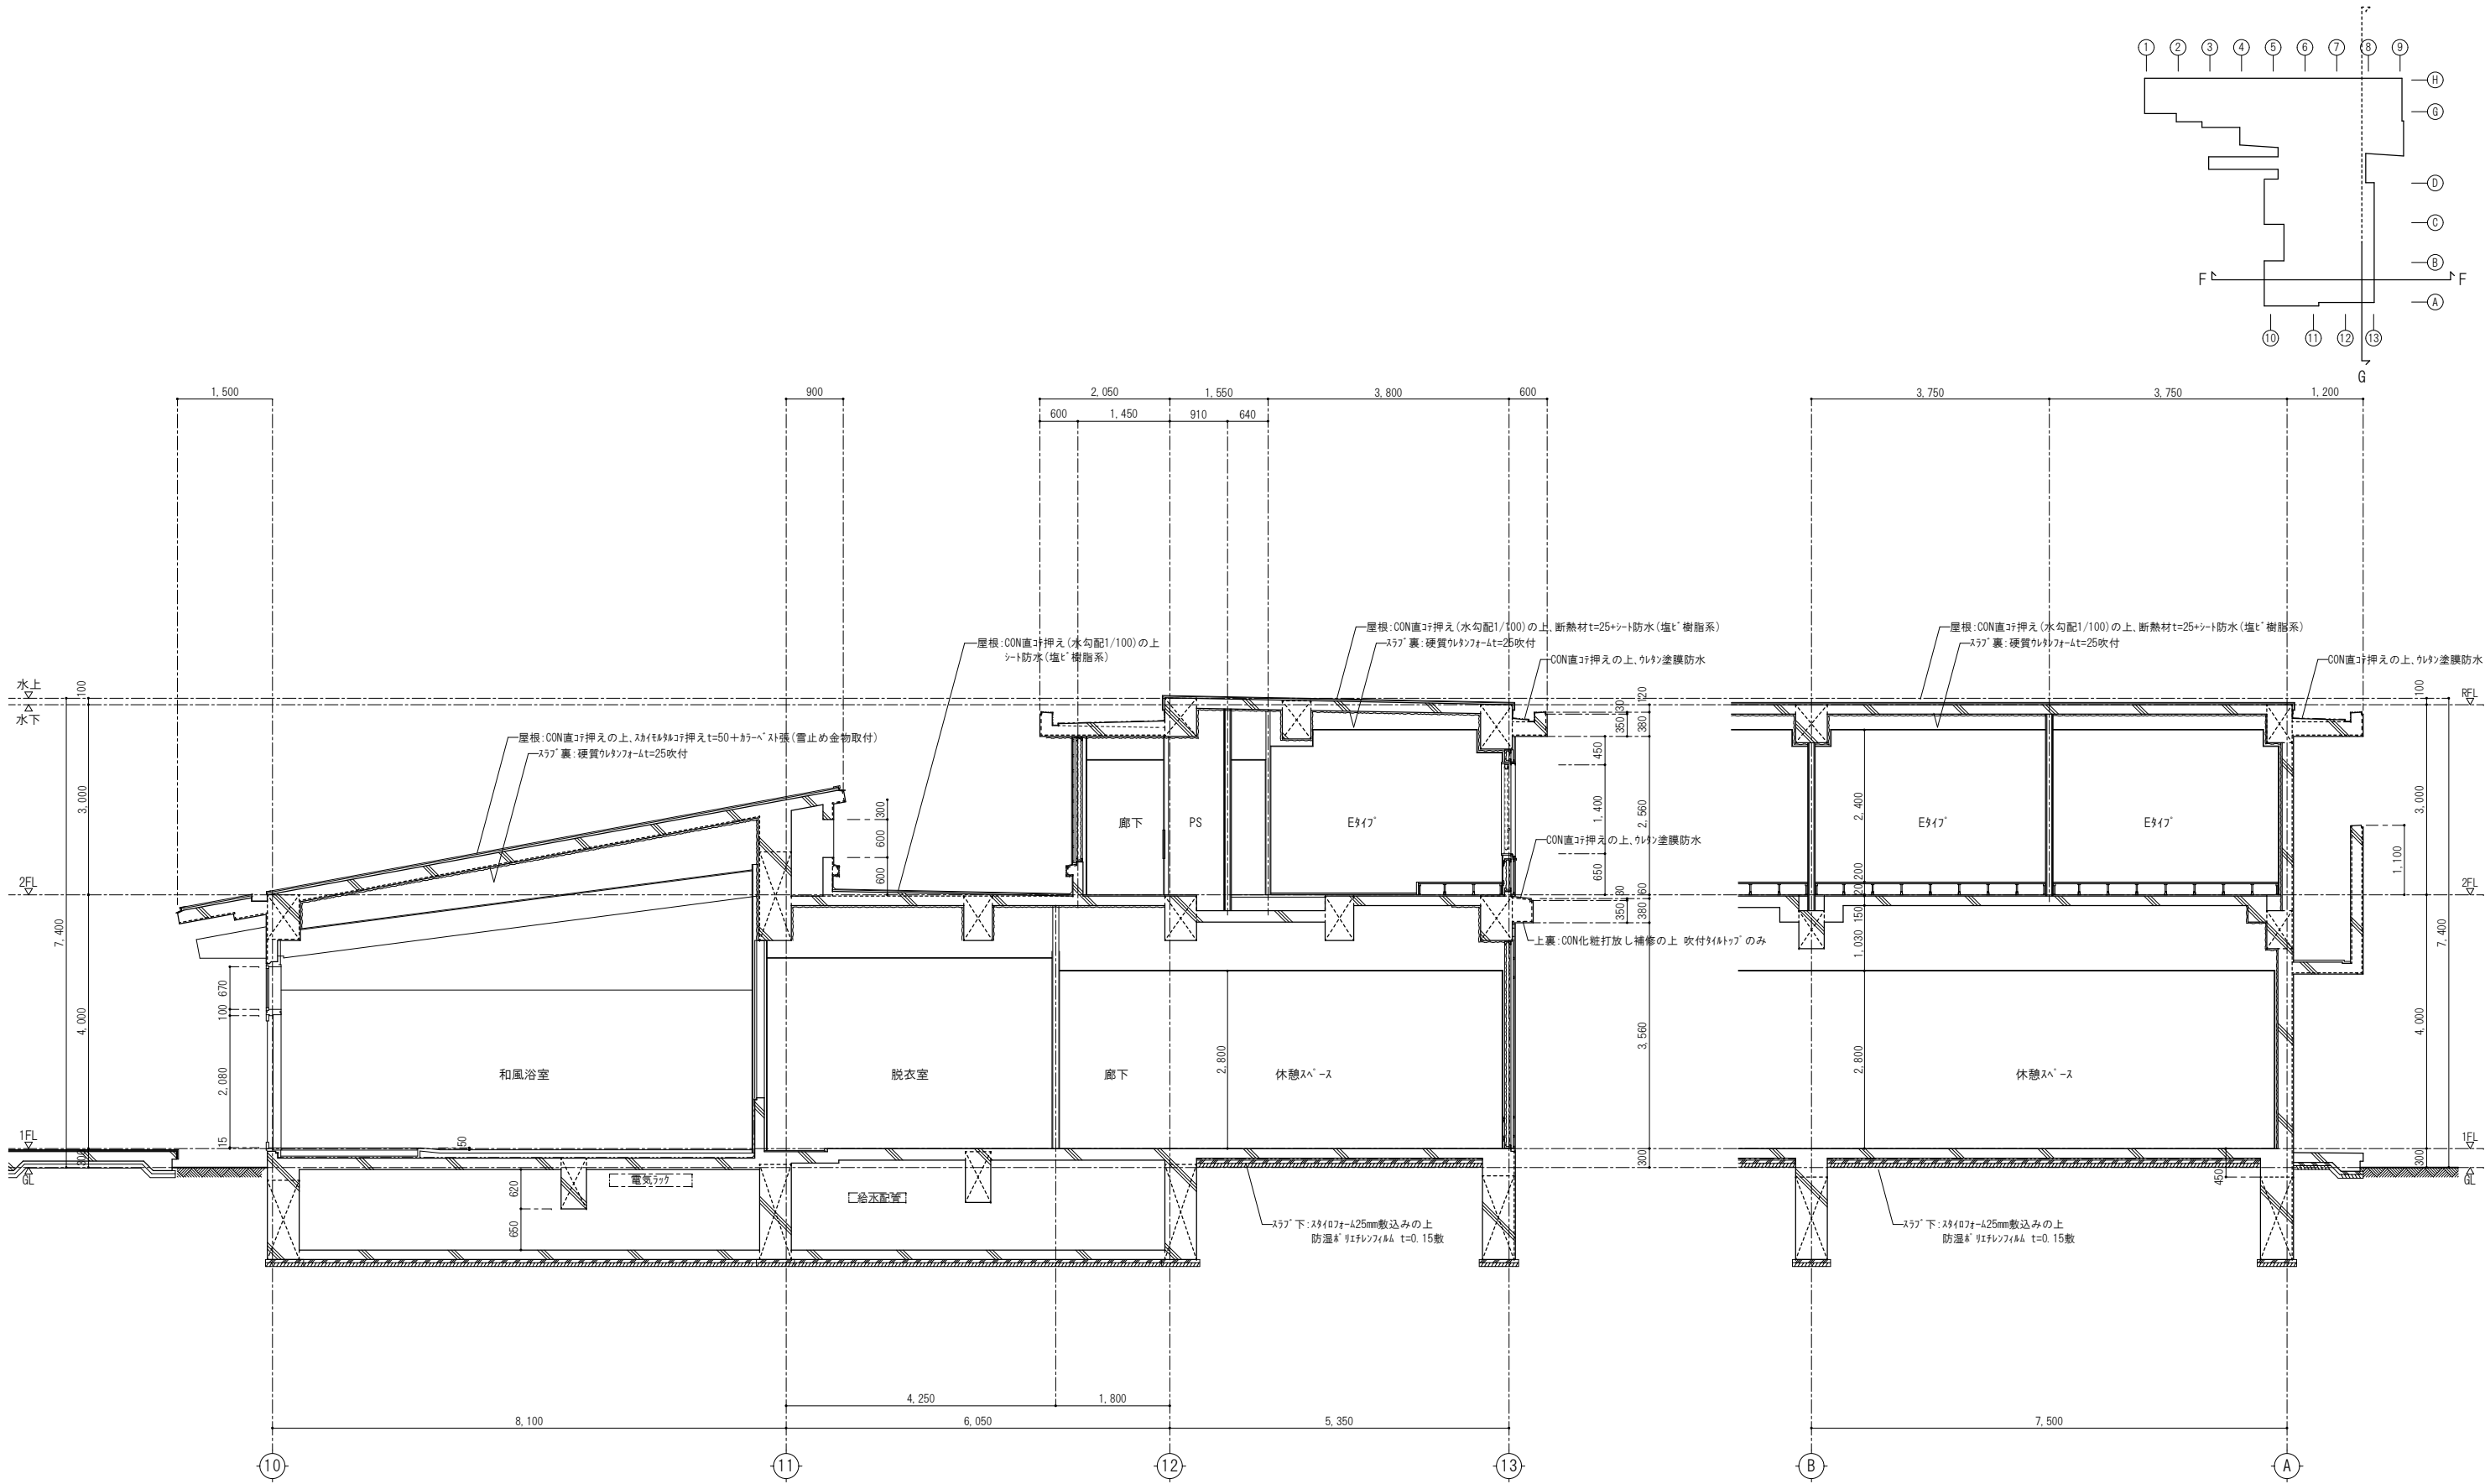






F-F矩計図 S=1:50




G矩計図 S=1:50



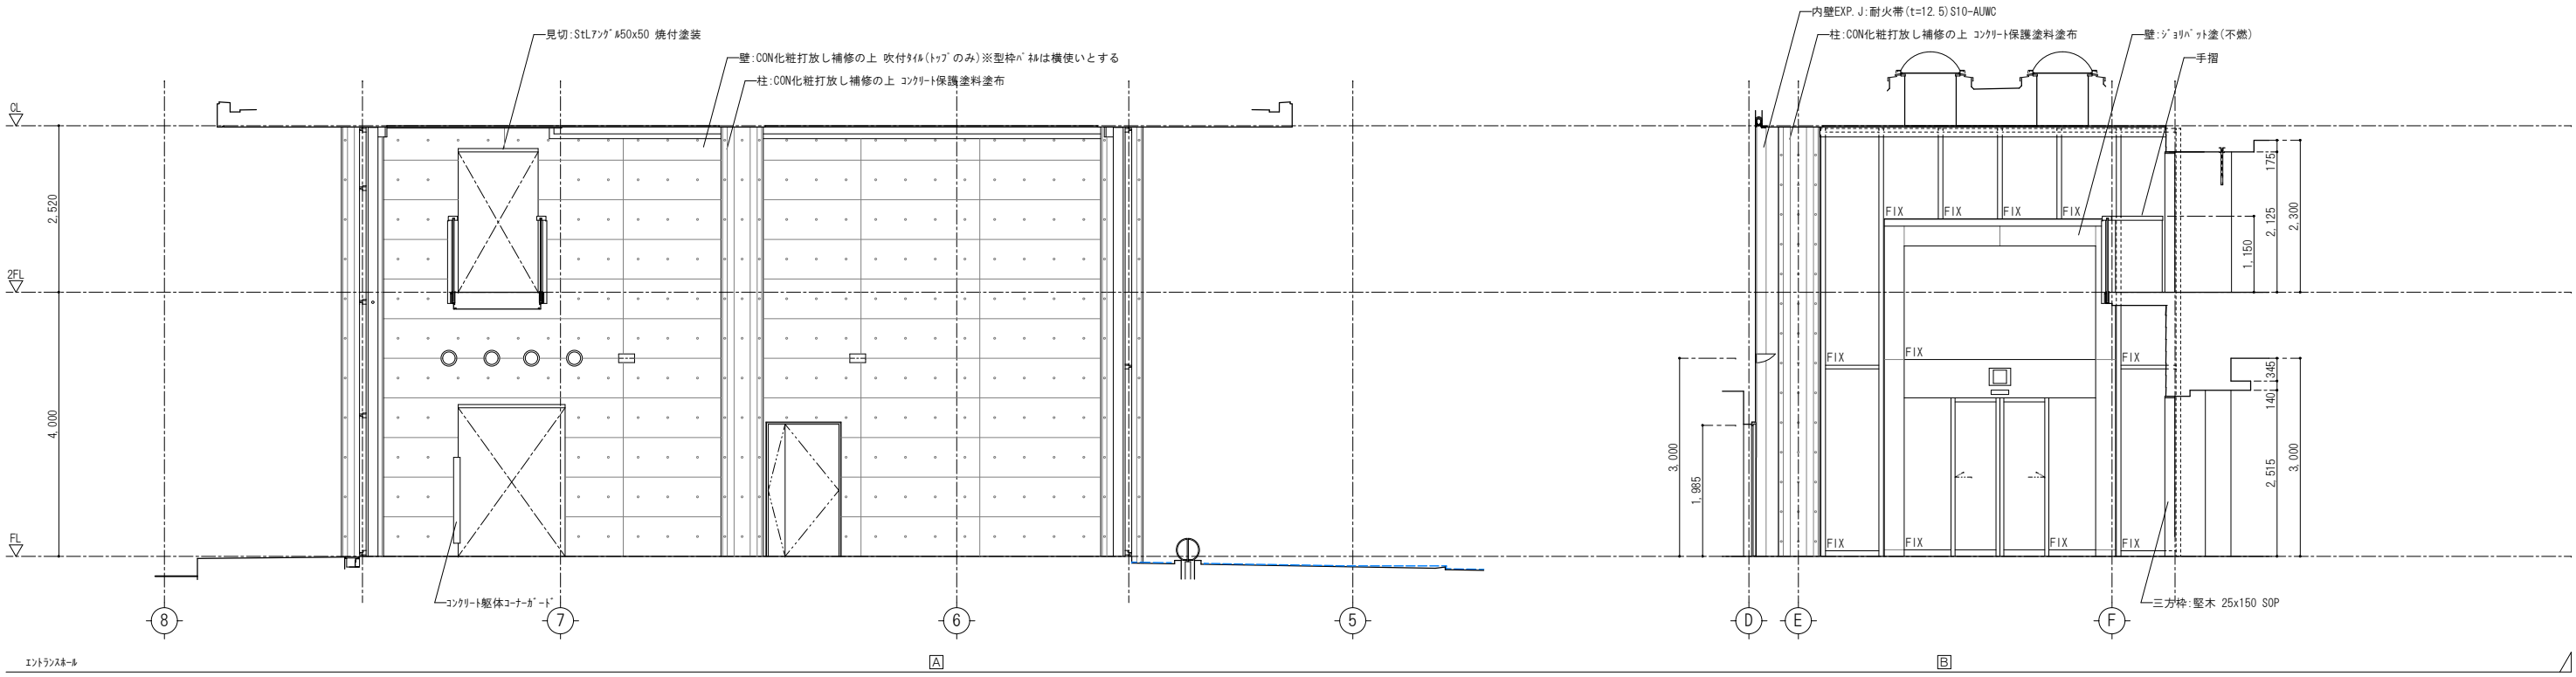
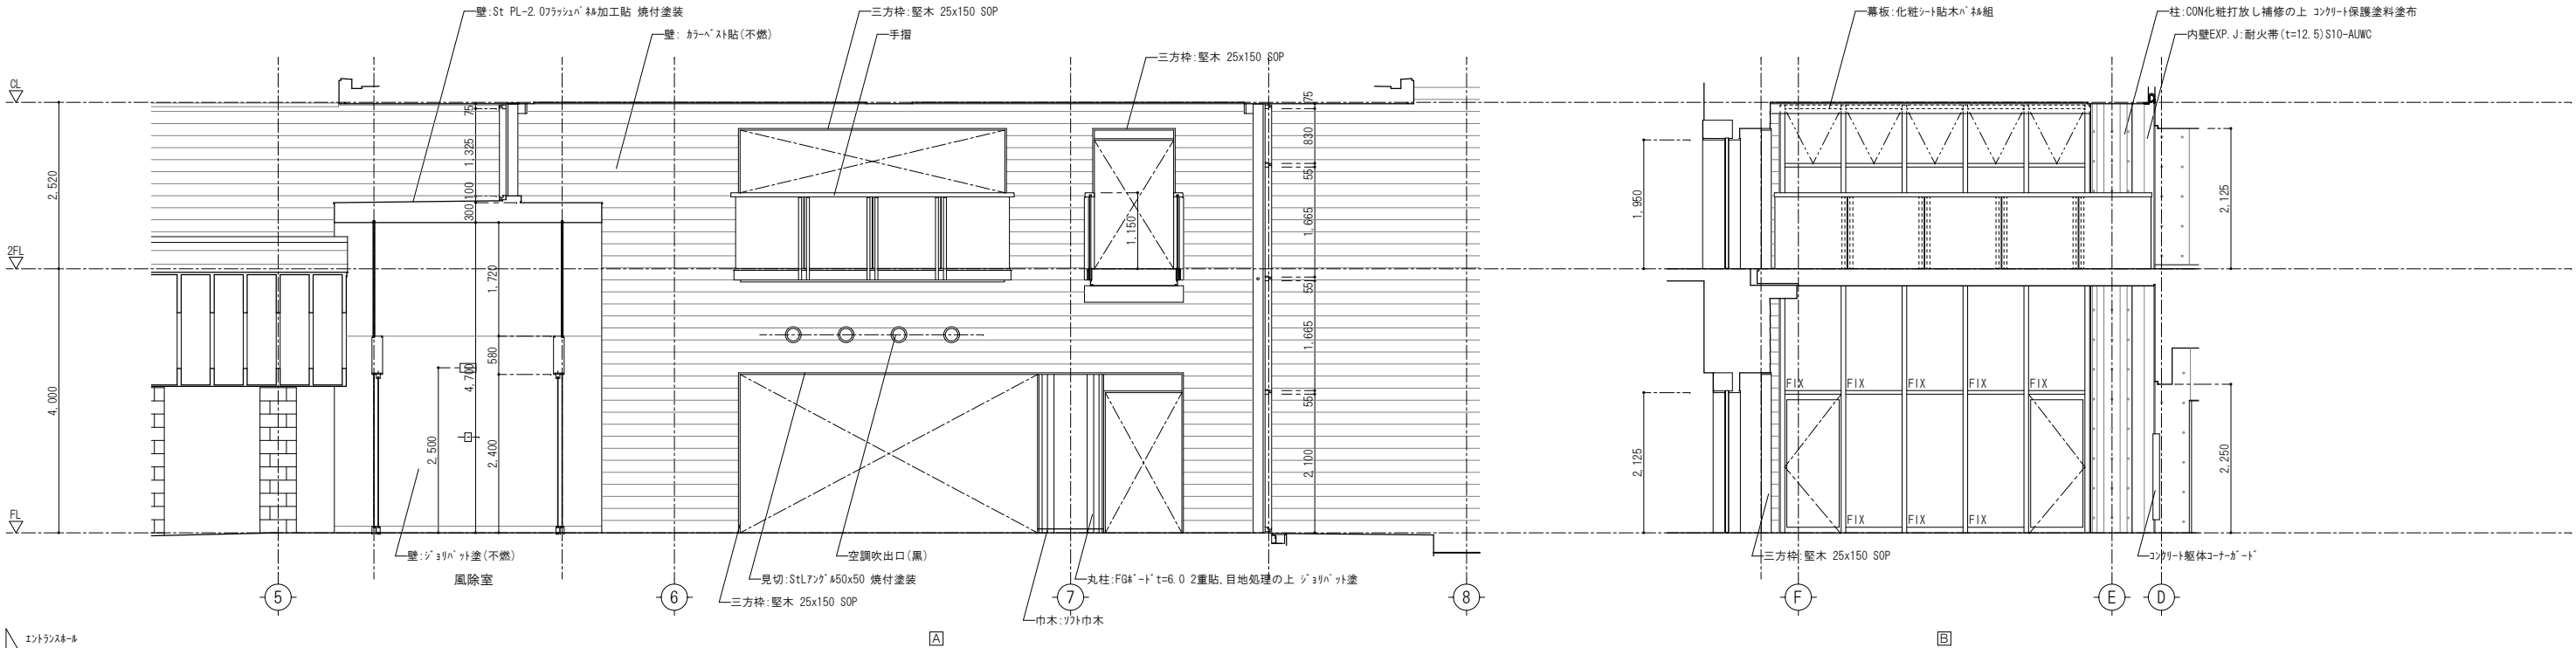





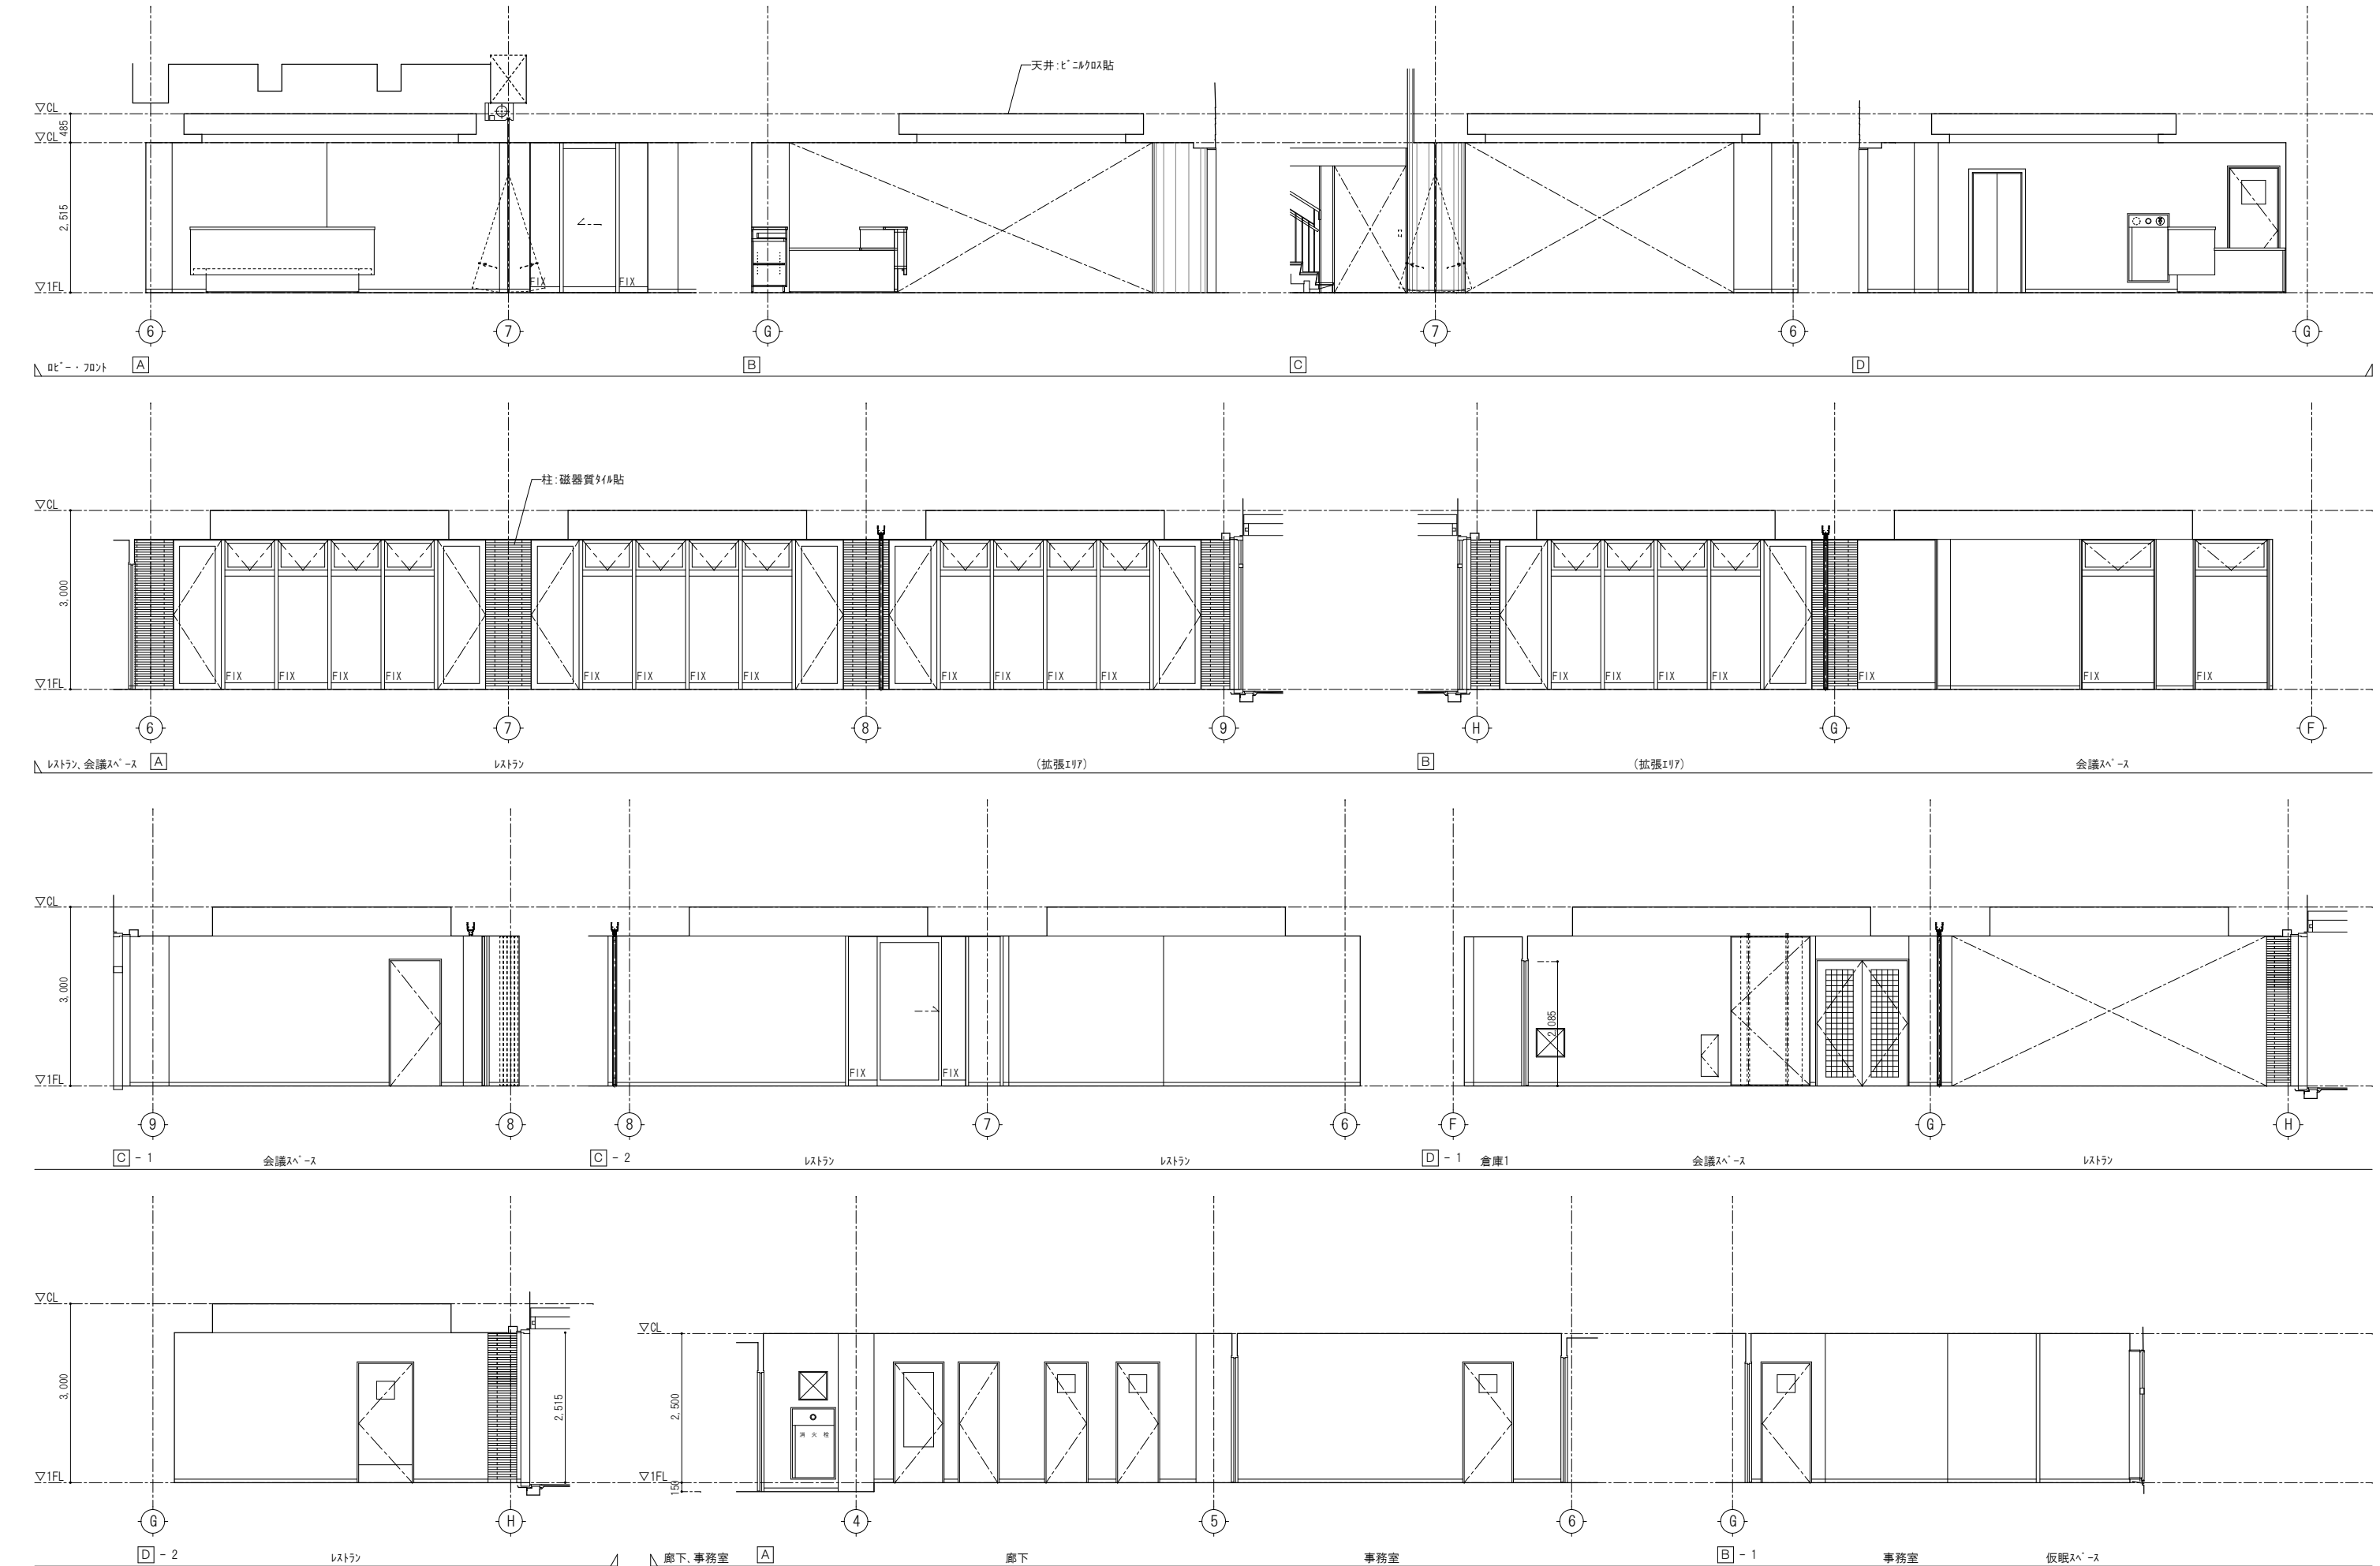


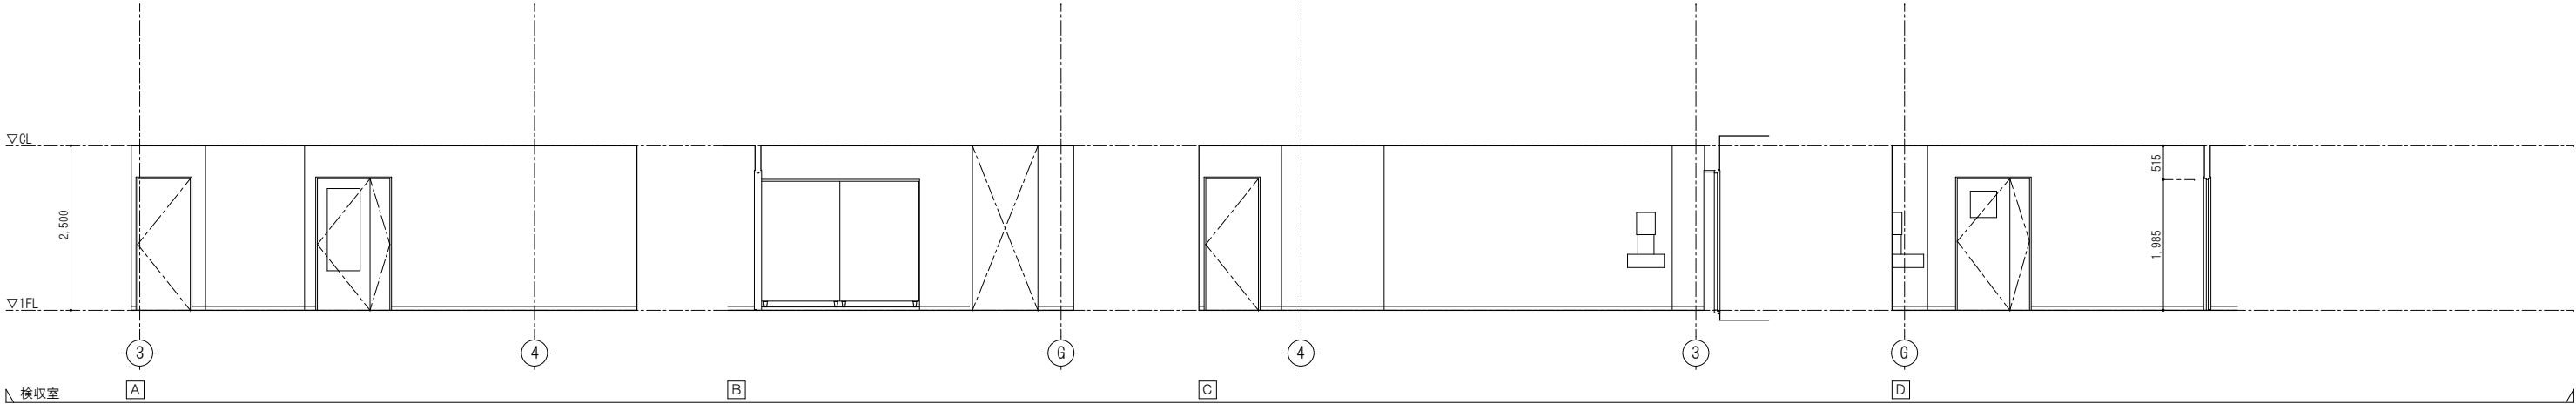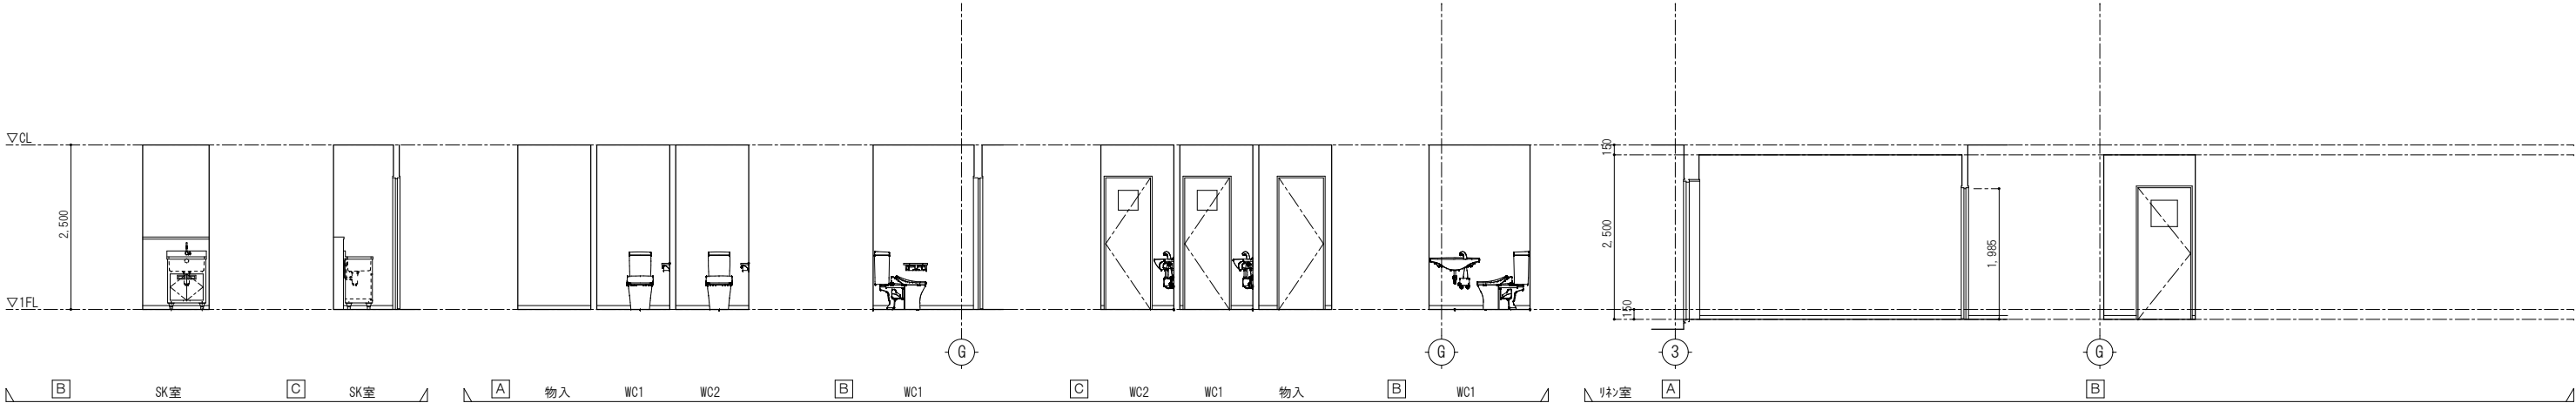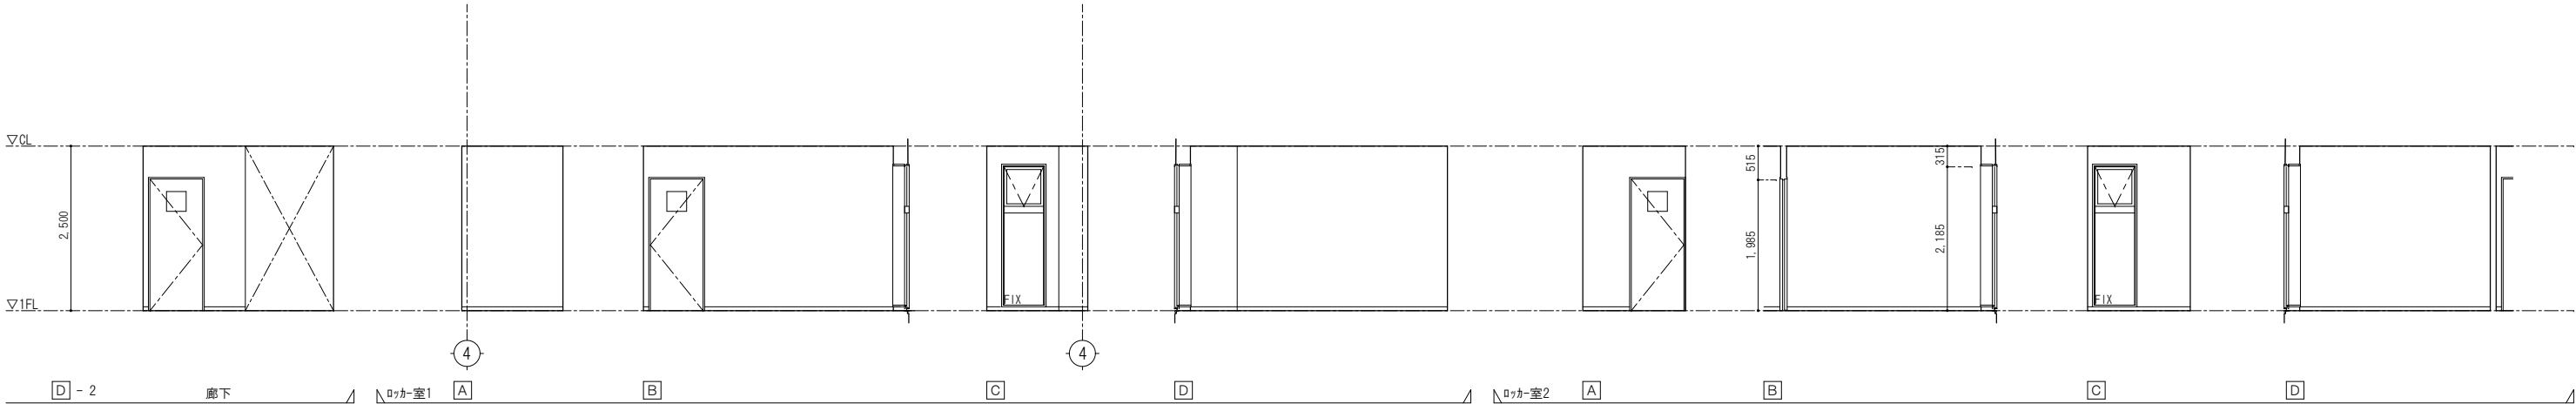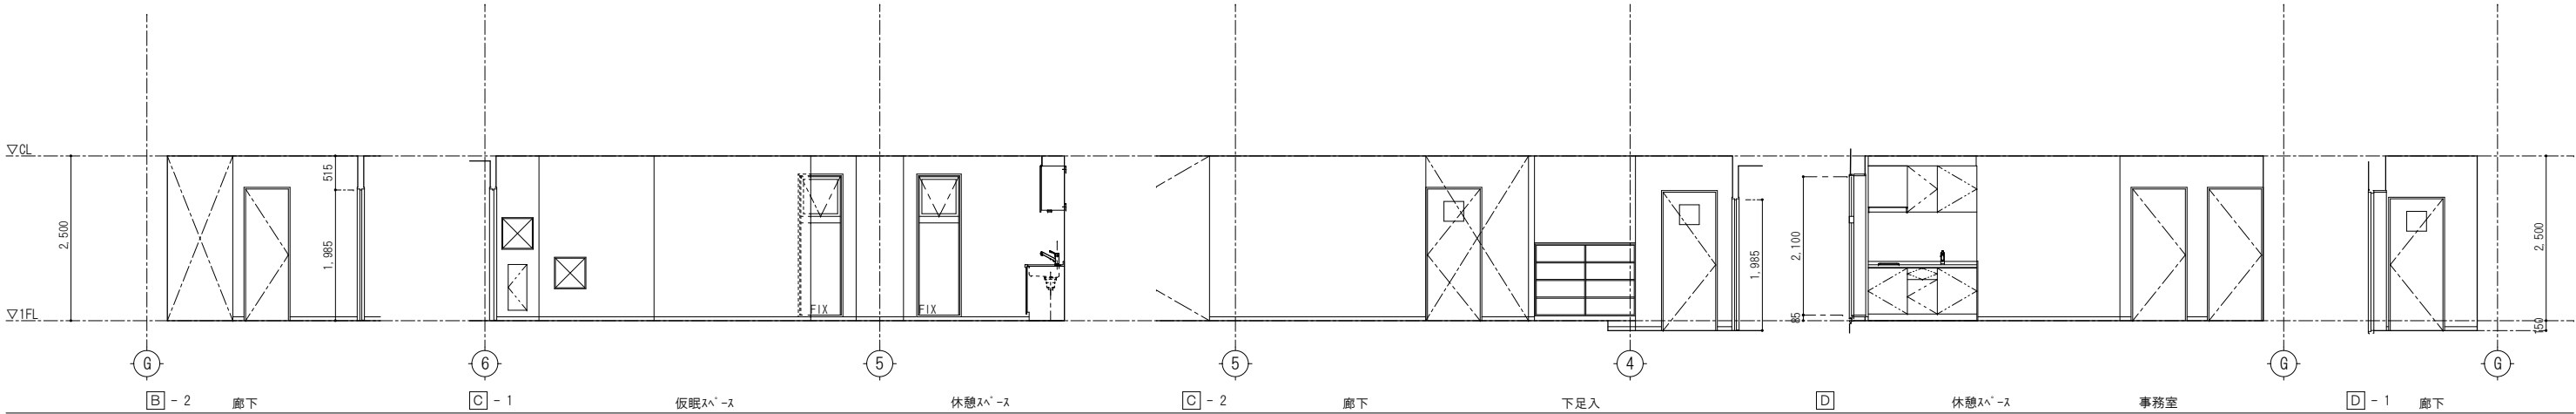

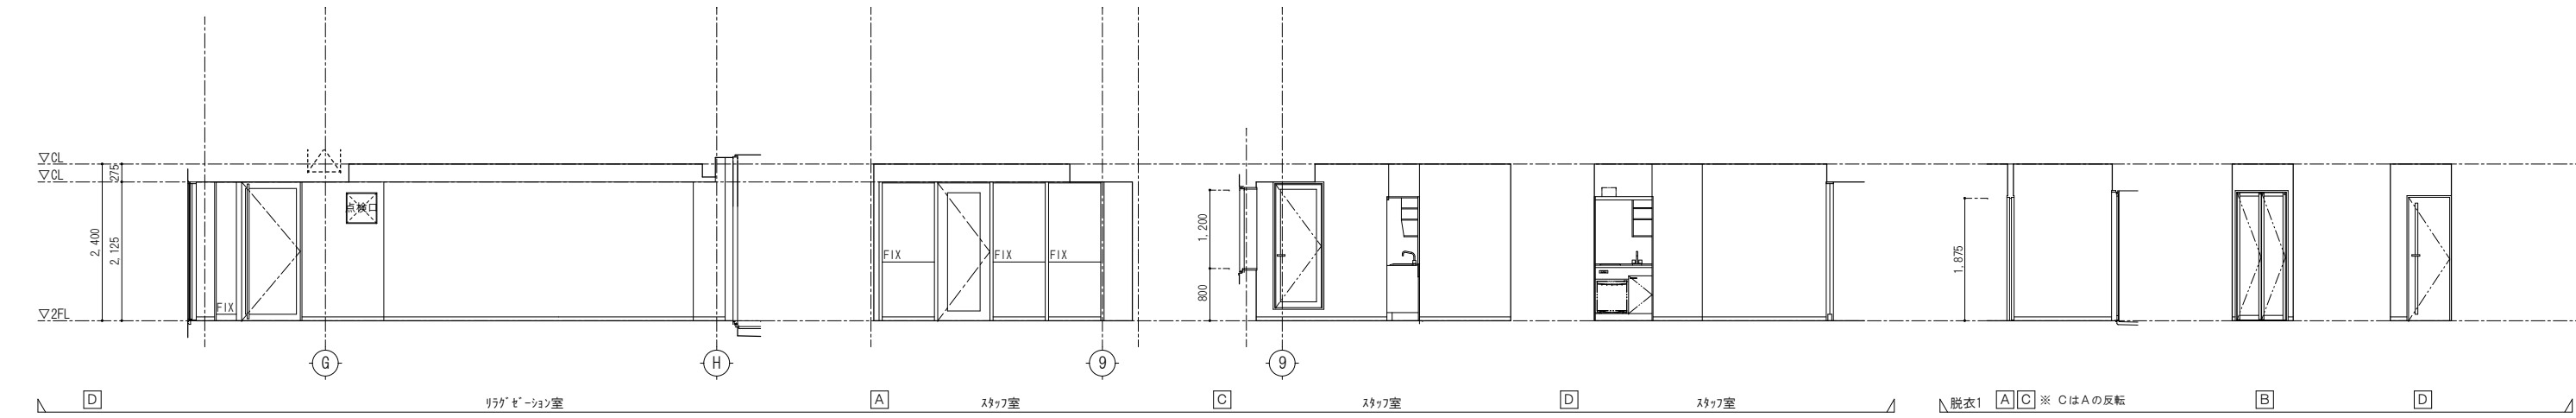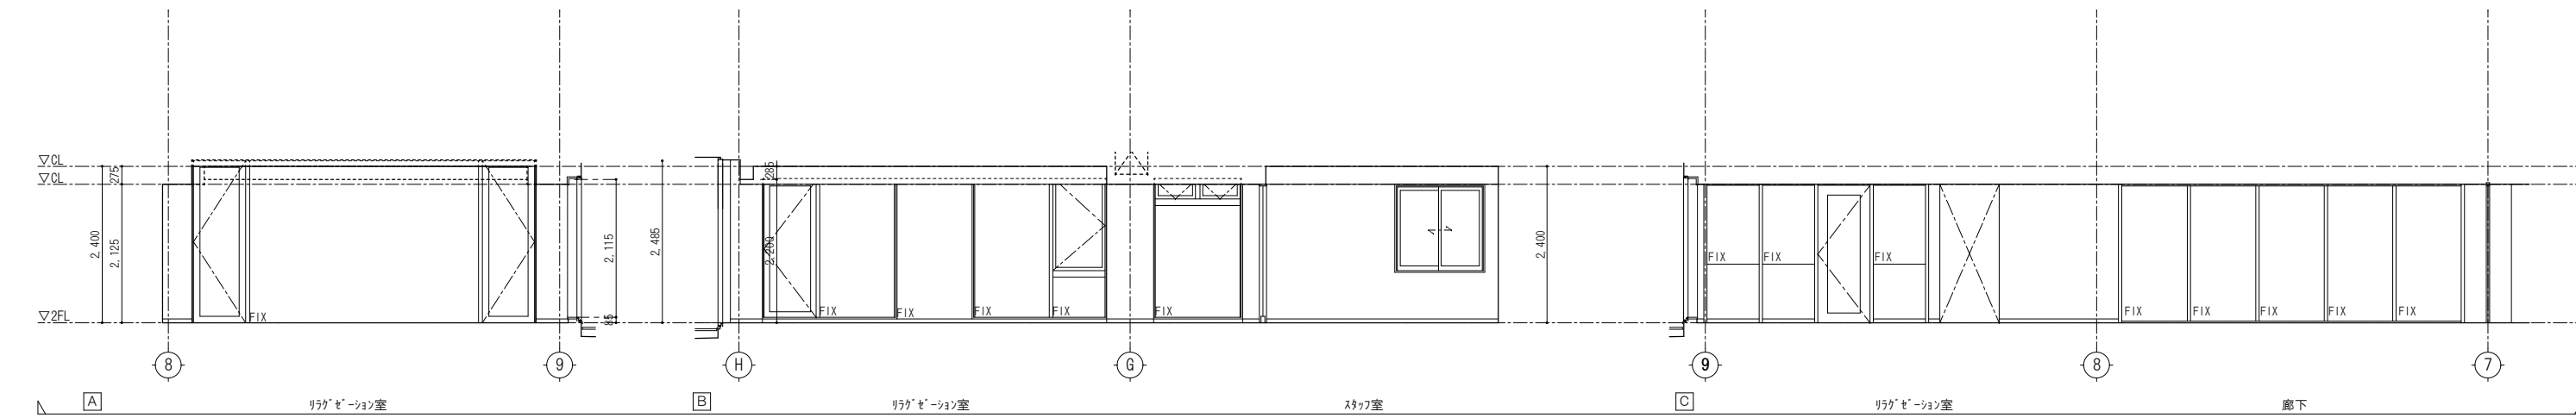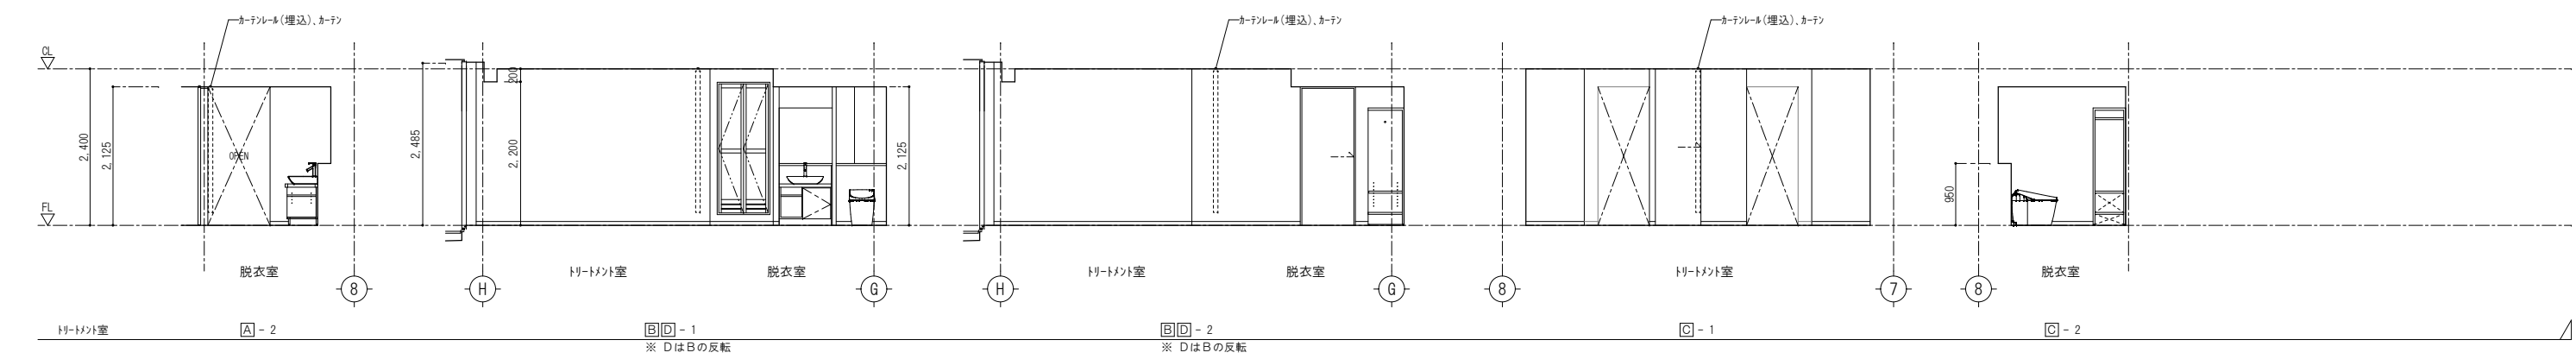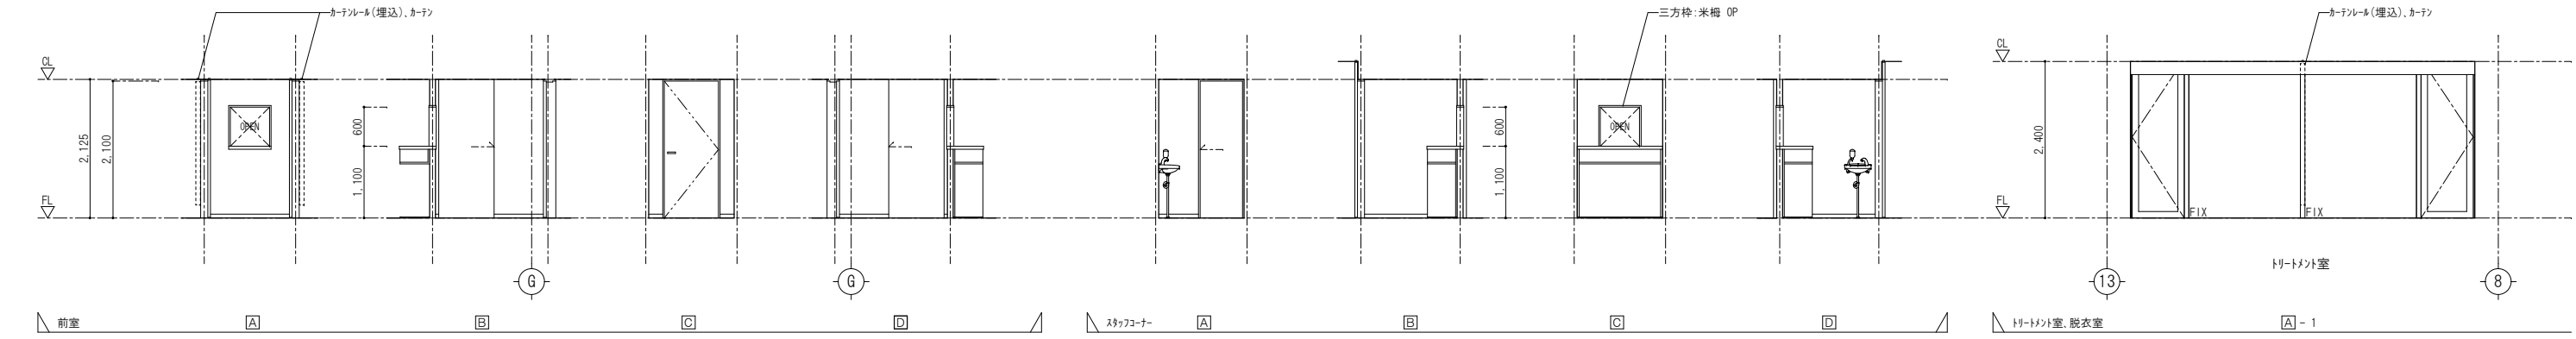

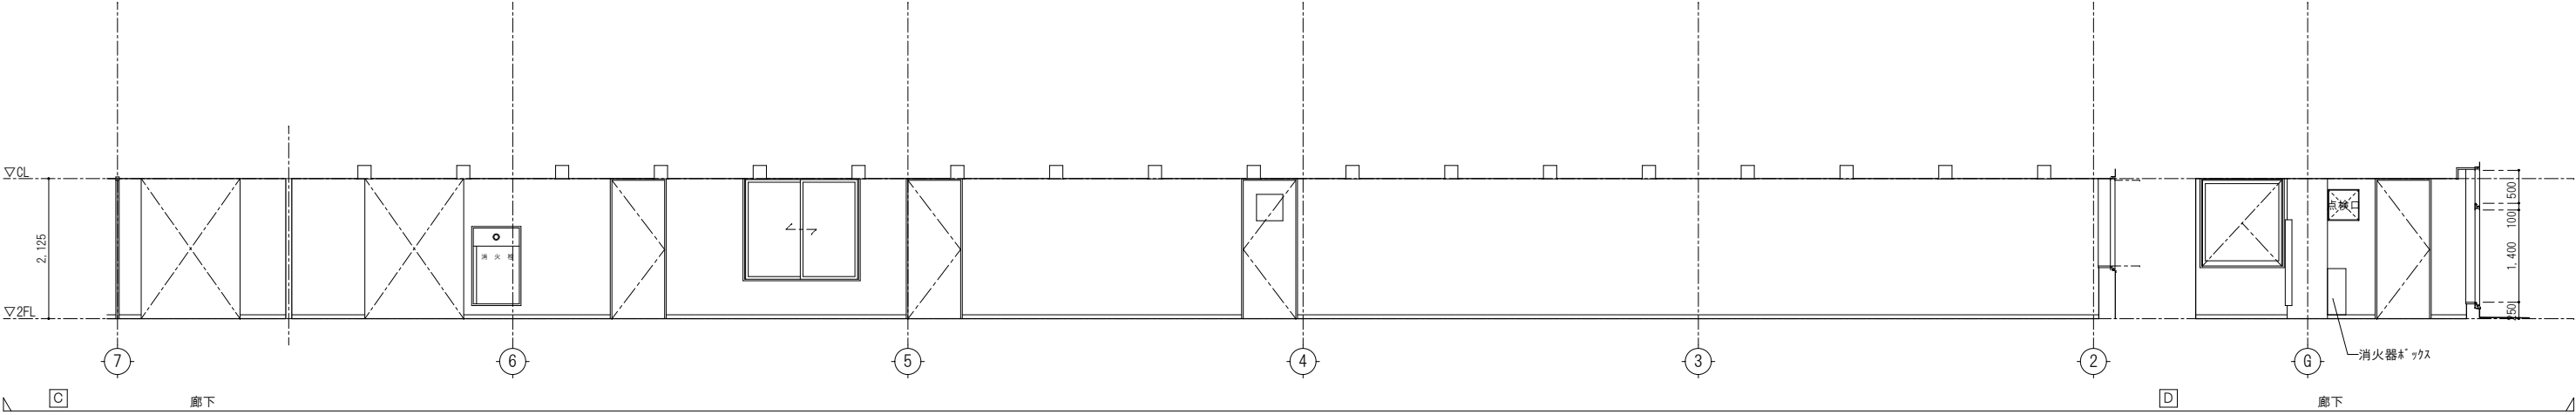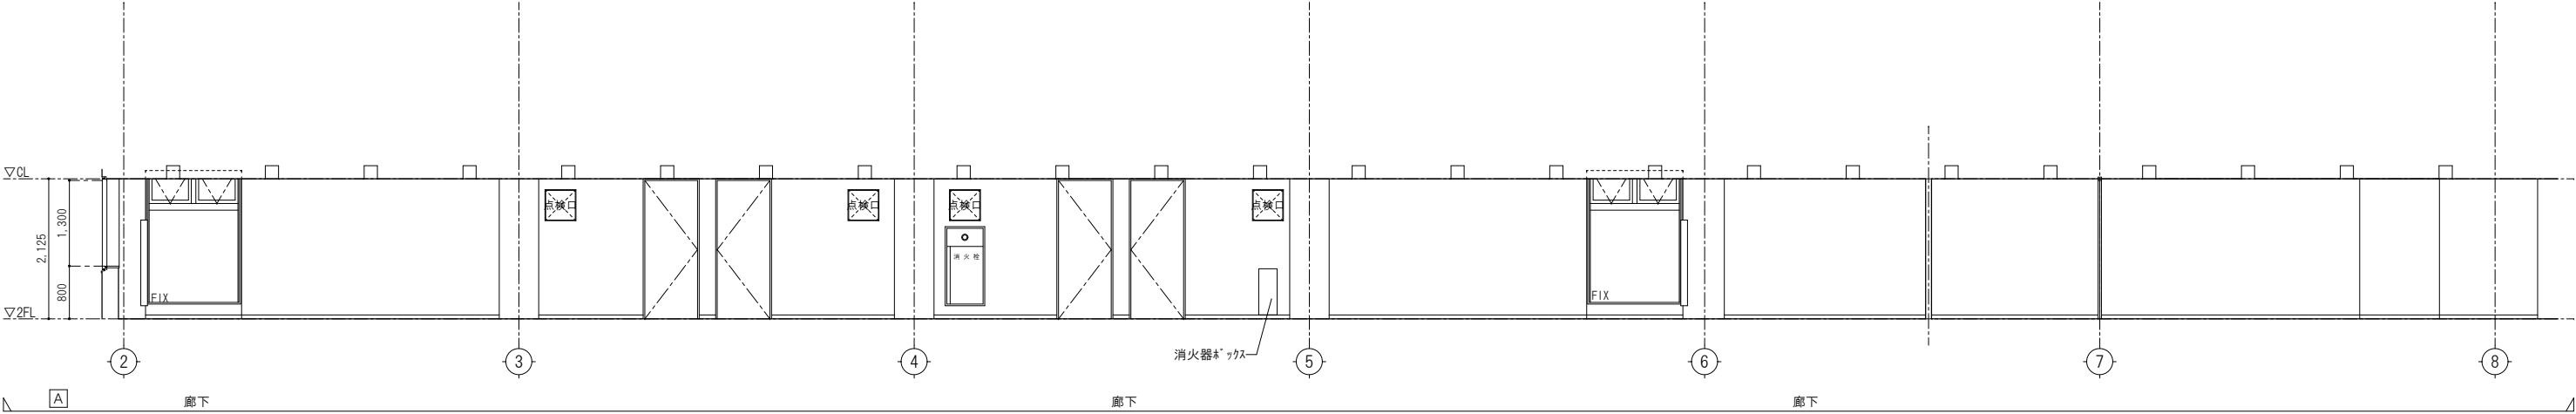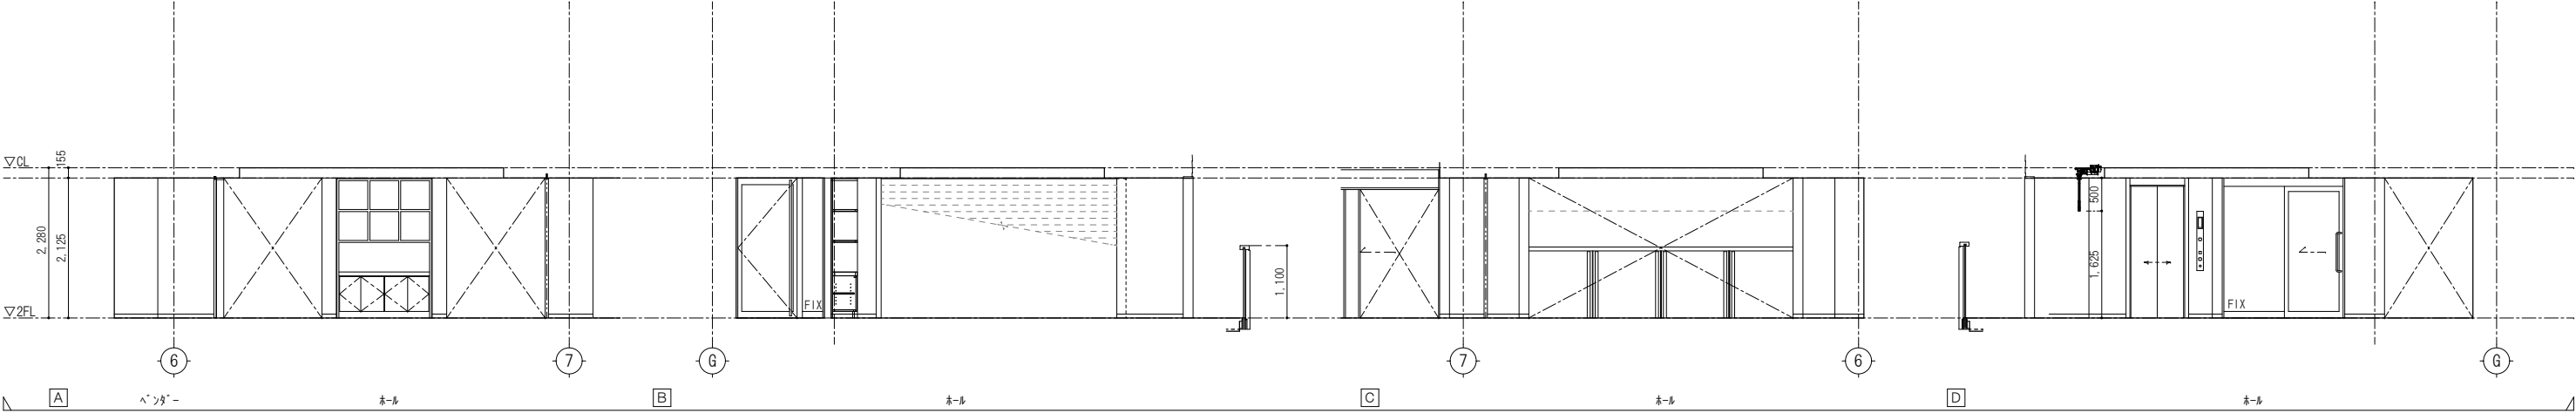

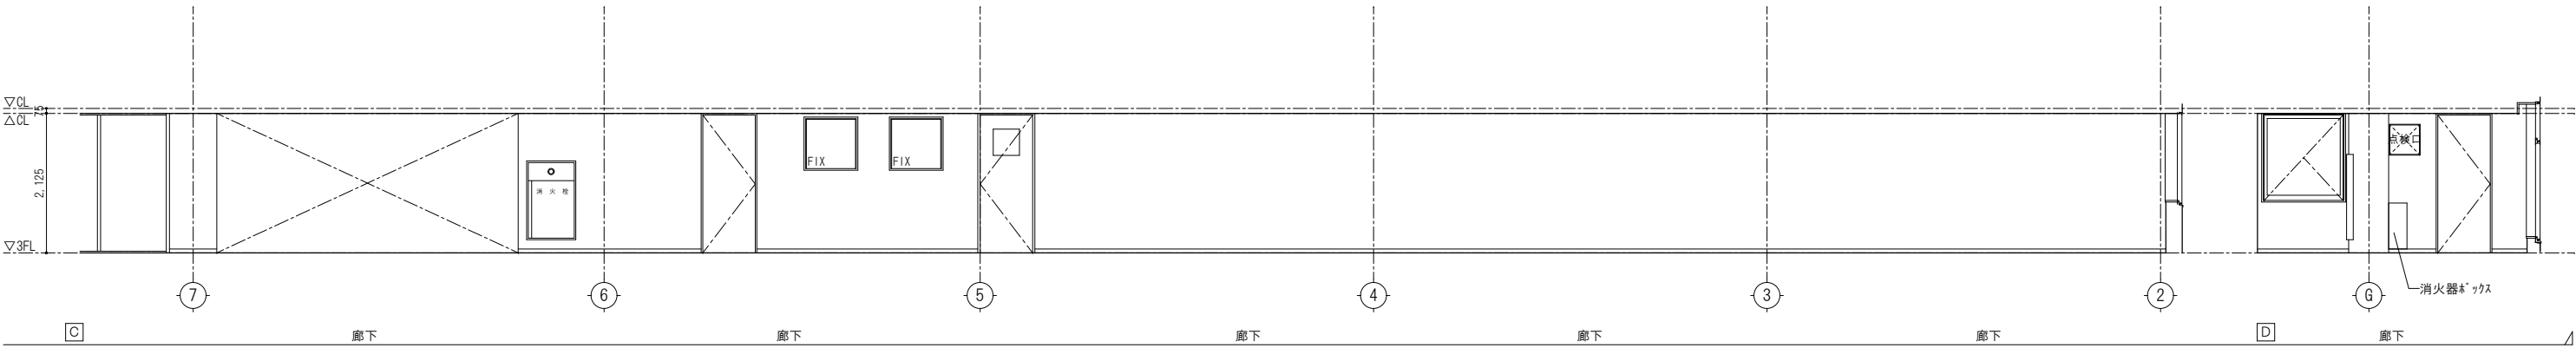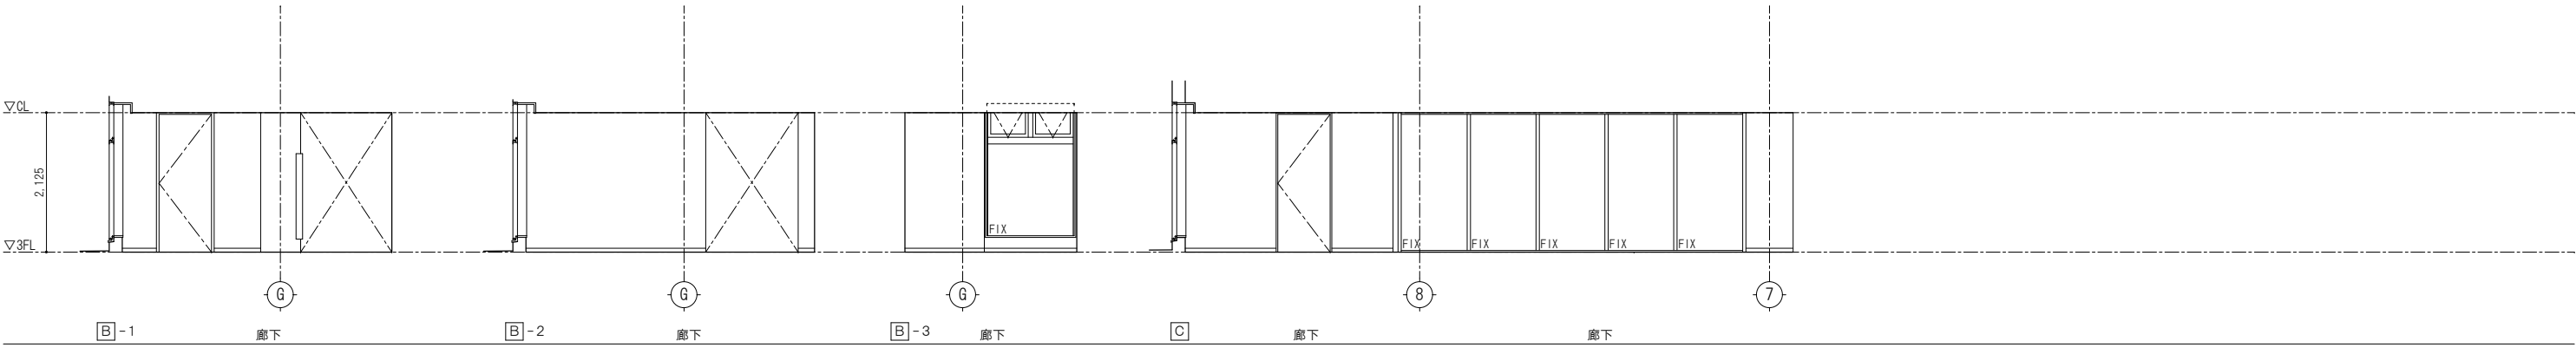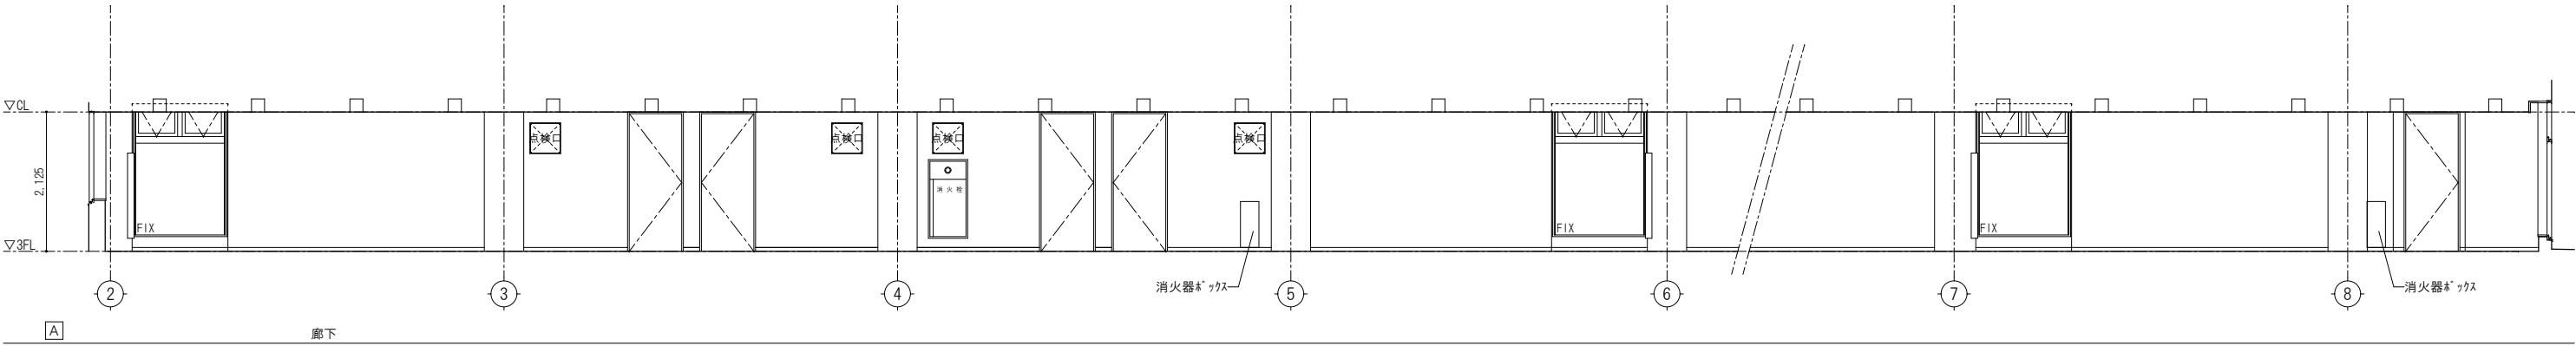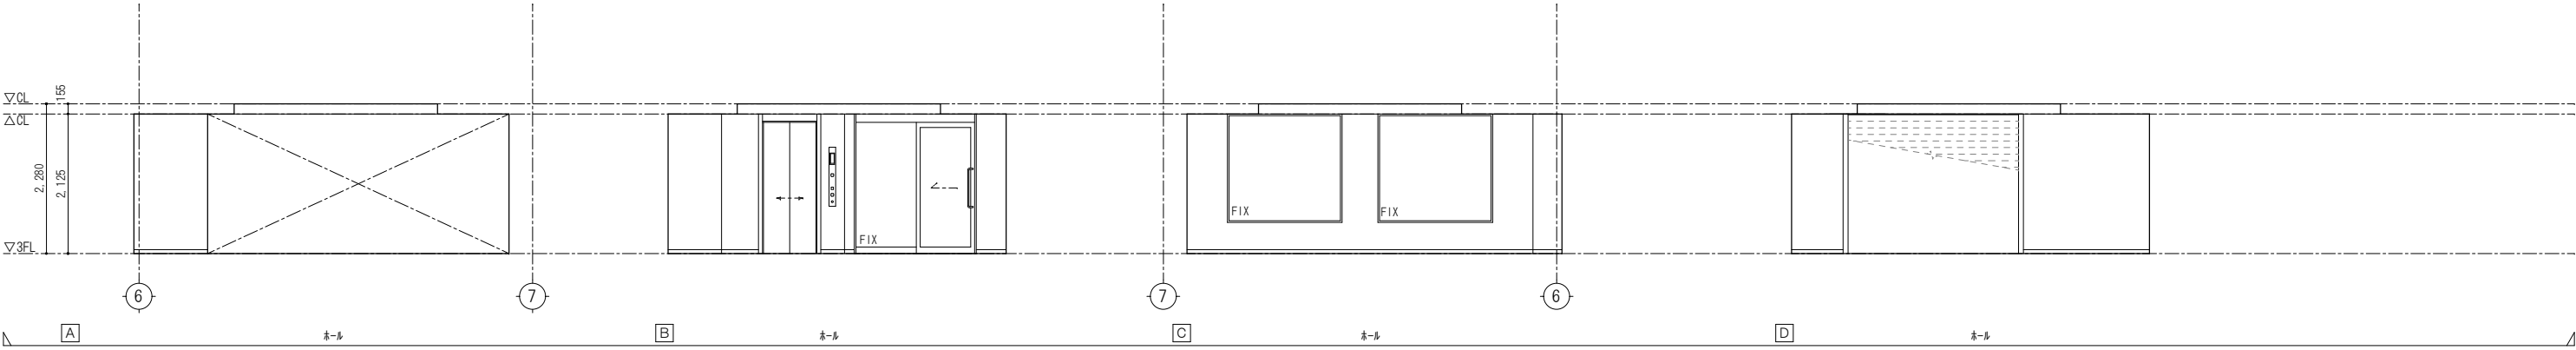

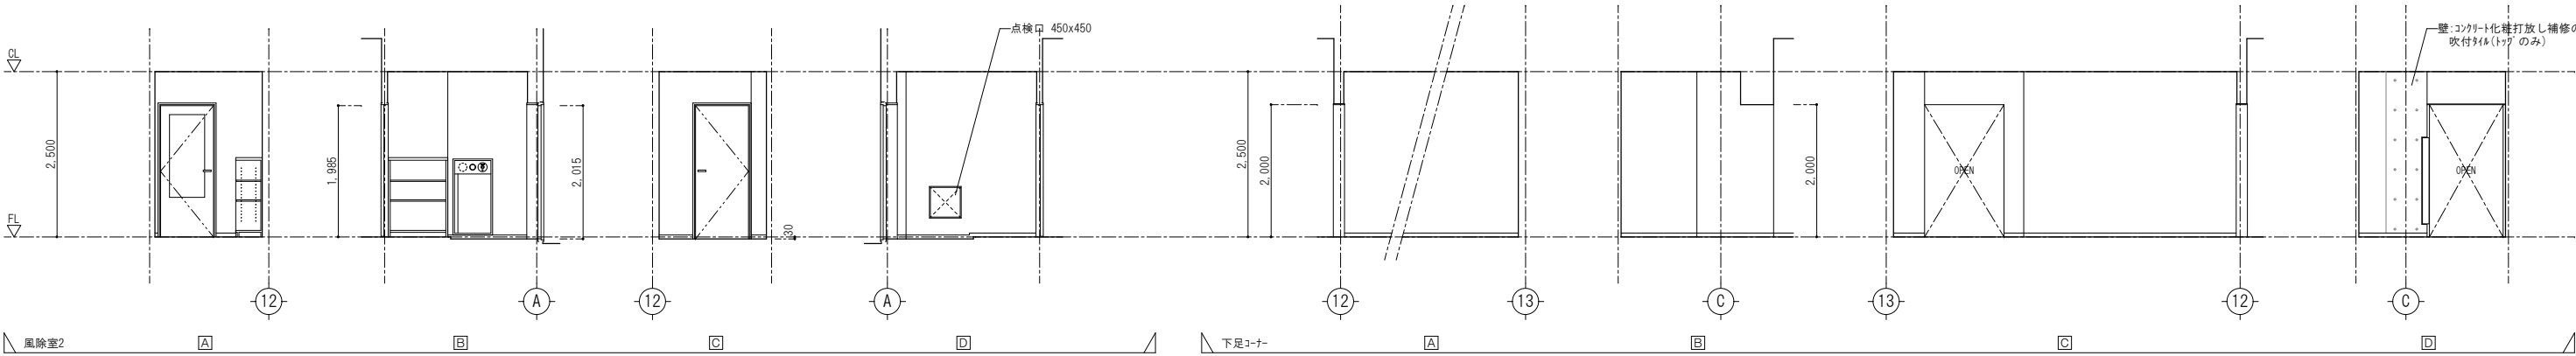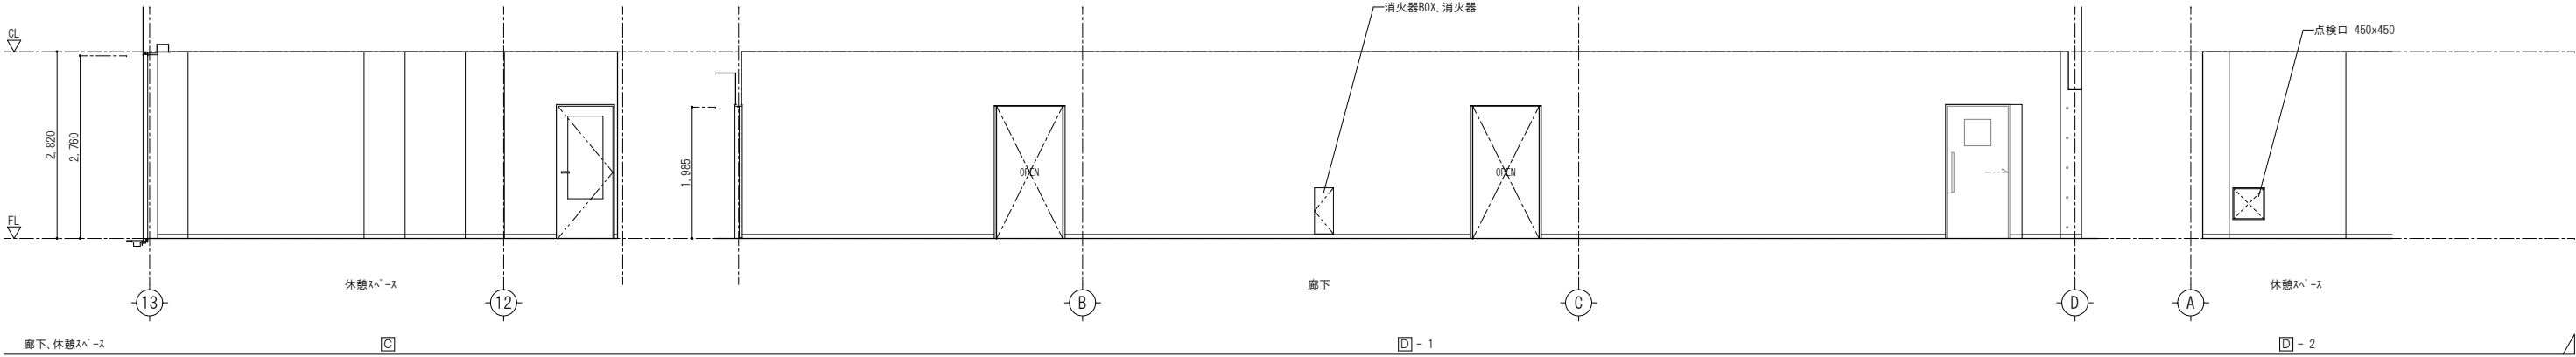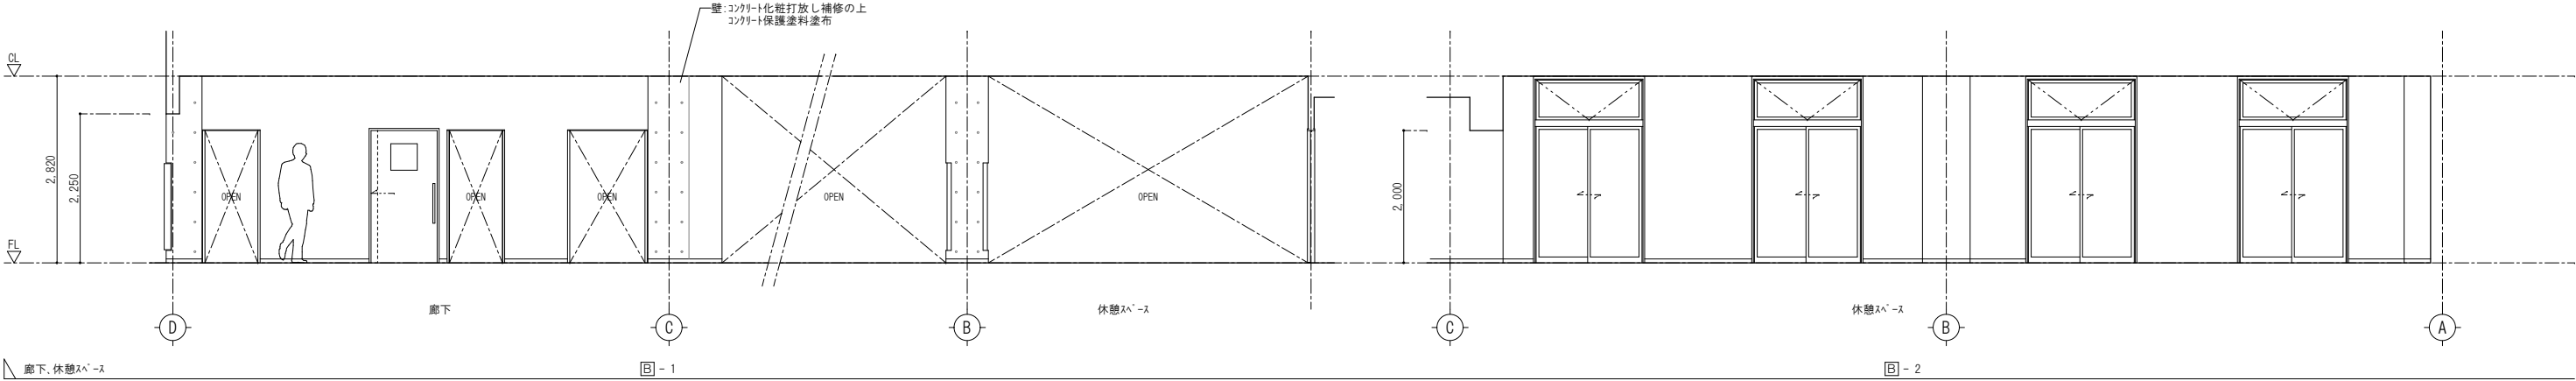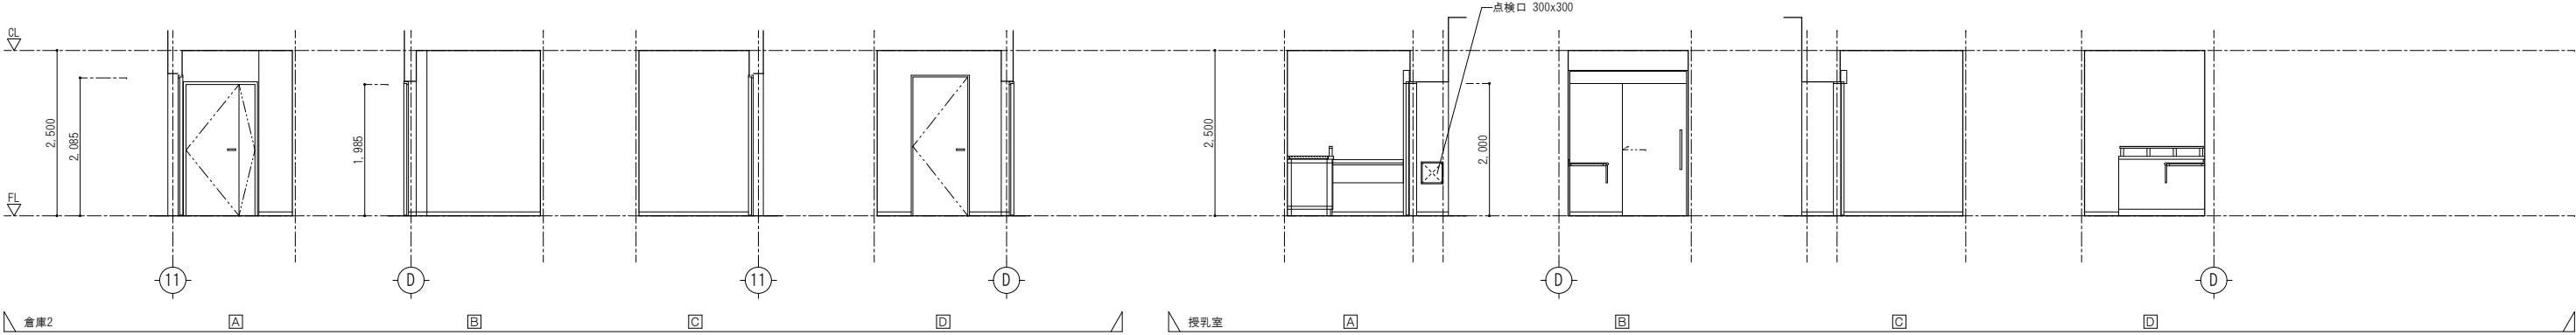

TITLE 湖温泉施設建設工事

温浴棟 1階展開図(1) S=1:50

株式会社 沖本初建築設計事務所

No. A-55

一級建築士大臣登録第103472号 沖本初

一級建築士事務所所広島県知事登録 16(1)第0241号




[A1版:原図 → A3版:50%縮小]





OKI.AA





HOKIYO ARCHITECTS & ASSOCIATES





2-21-404 Tsurumi cho Naka ku Hiroshima, 730-0045, Japan


竣工図

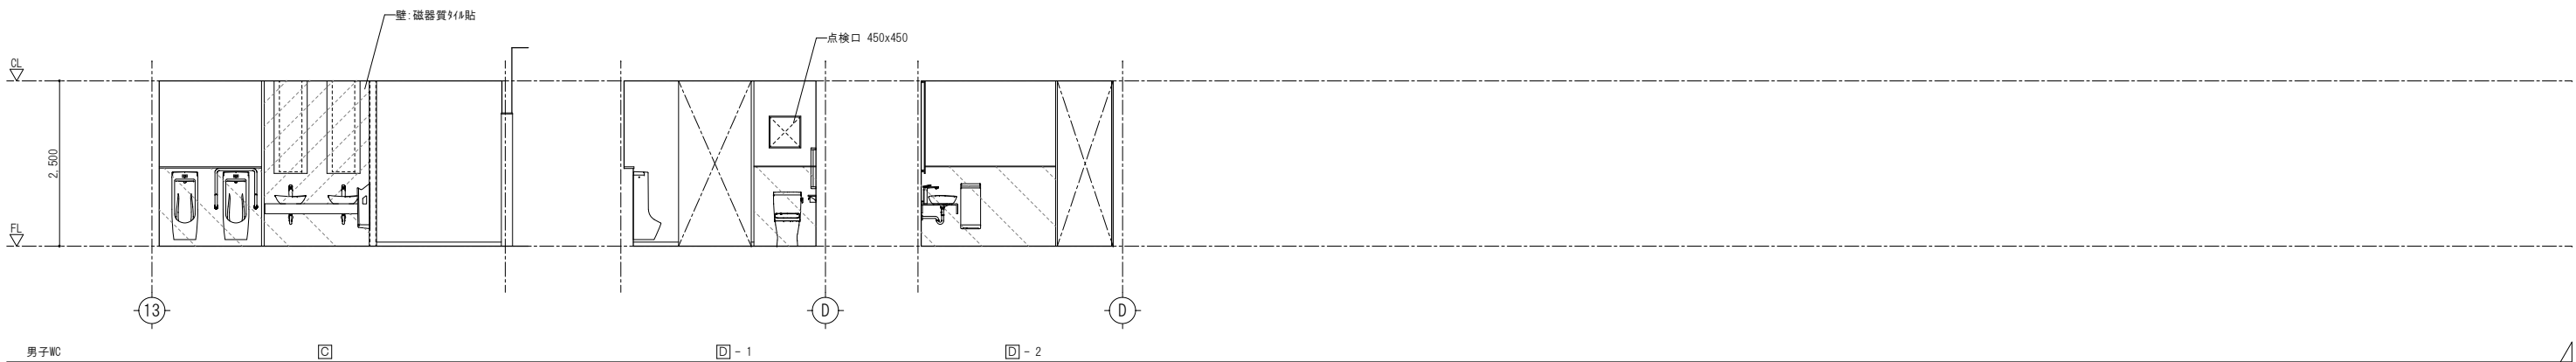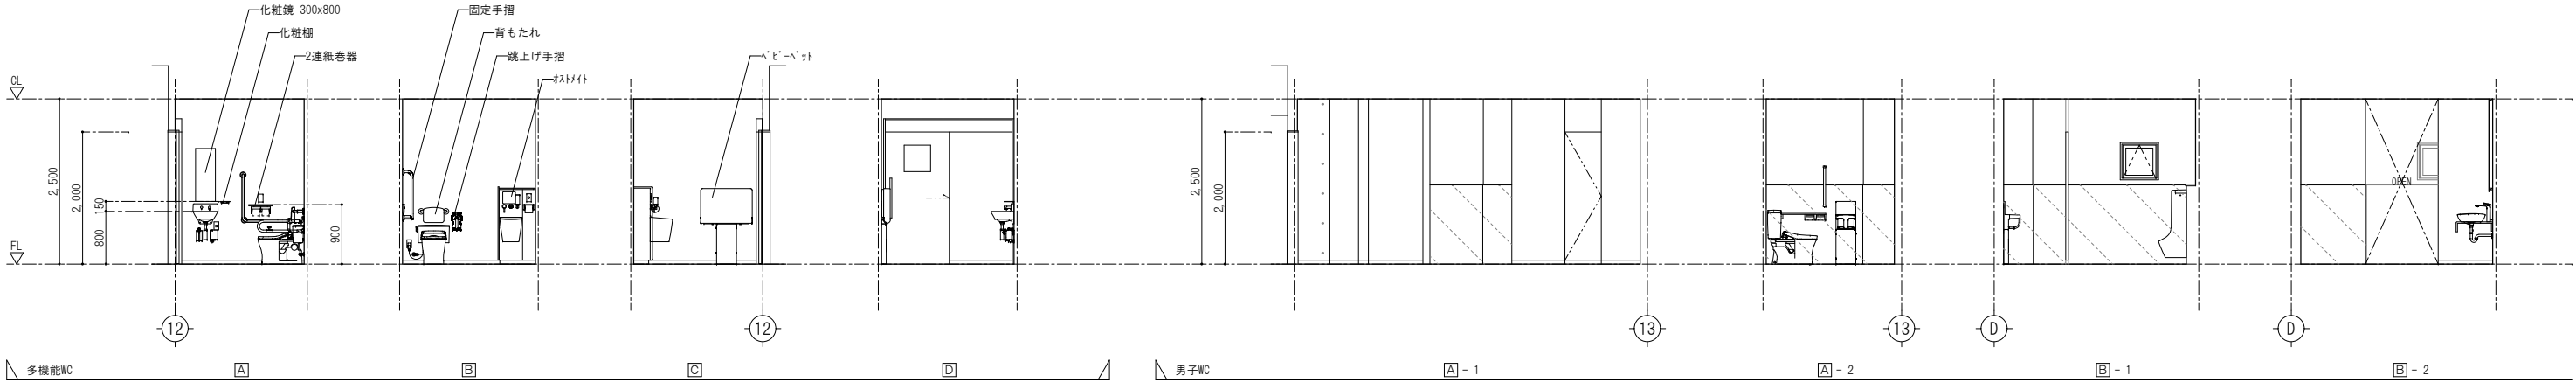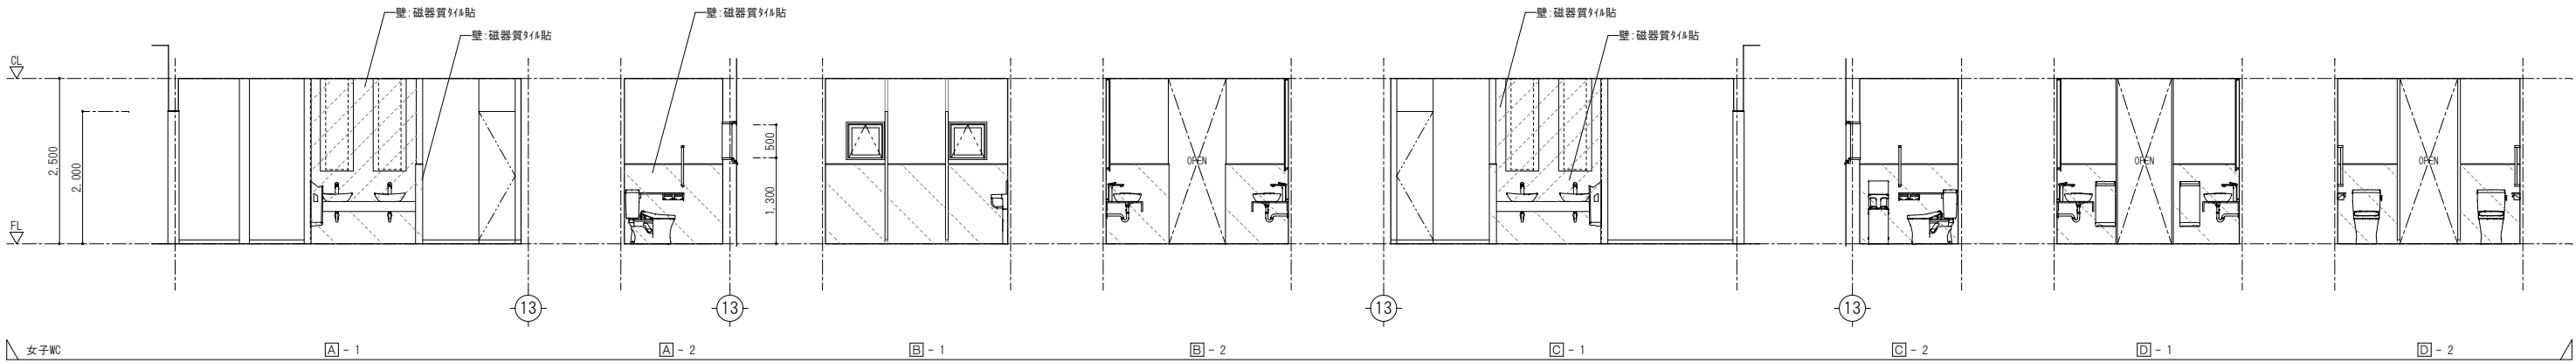

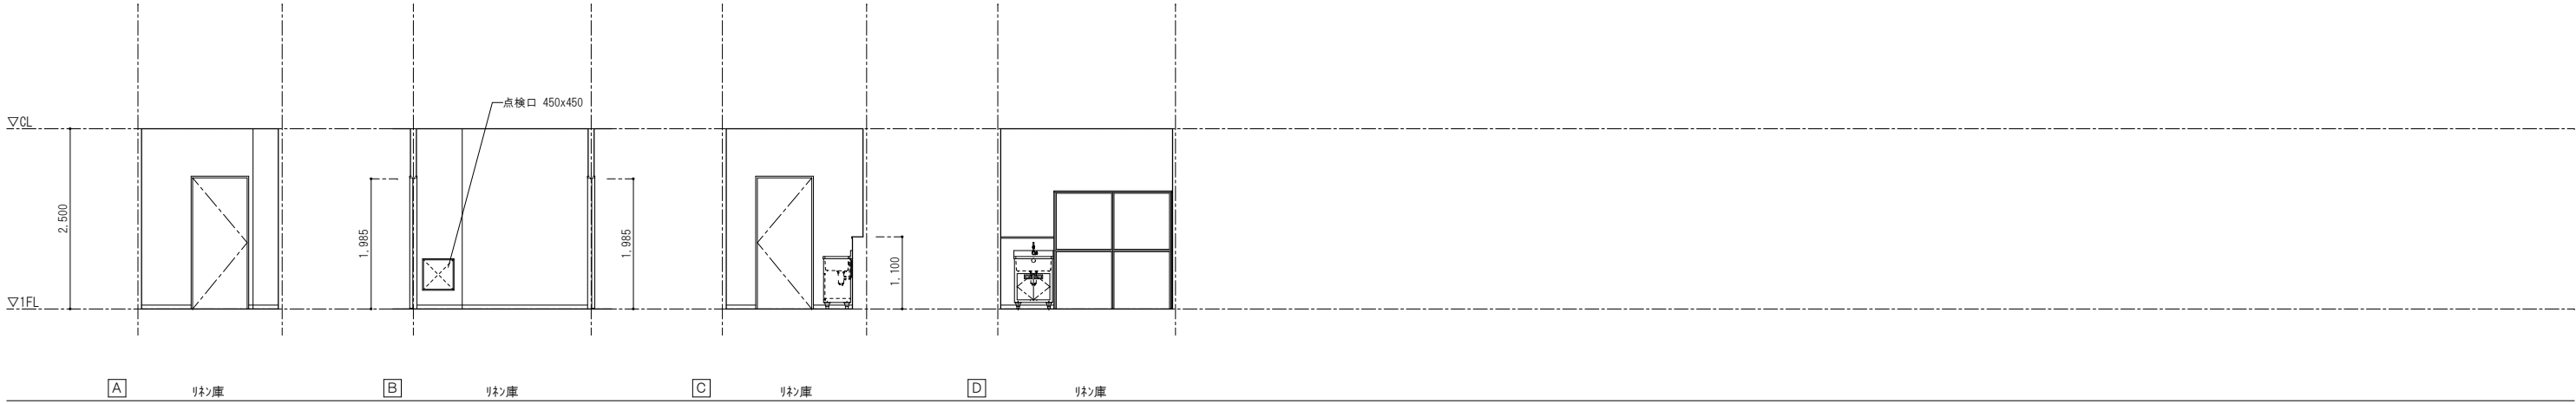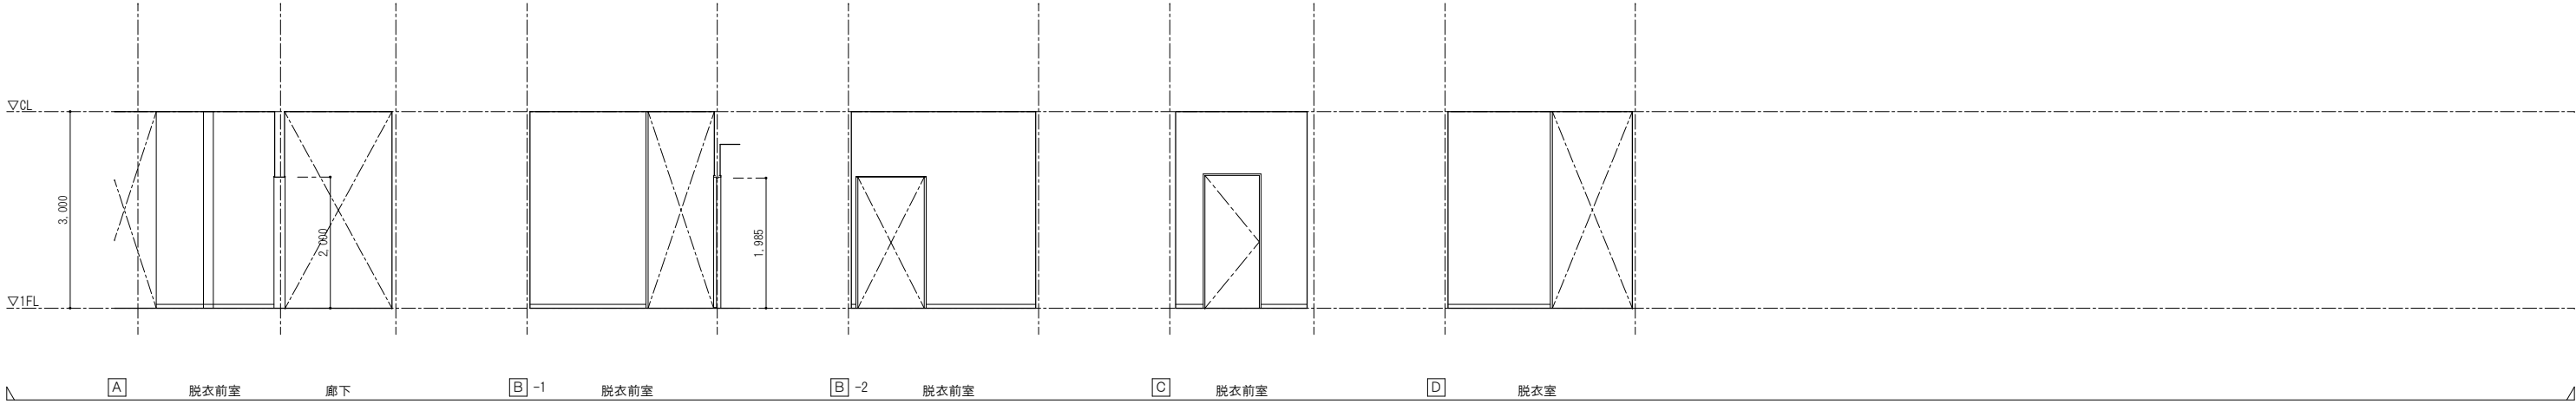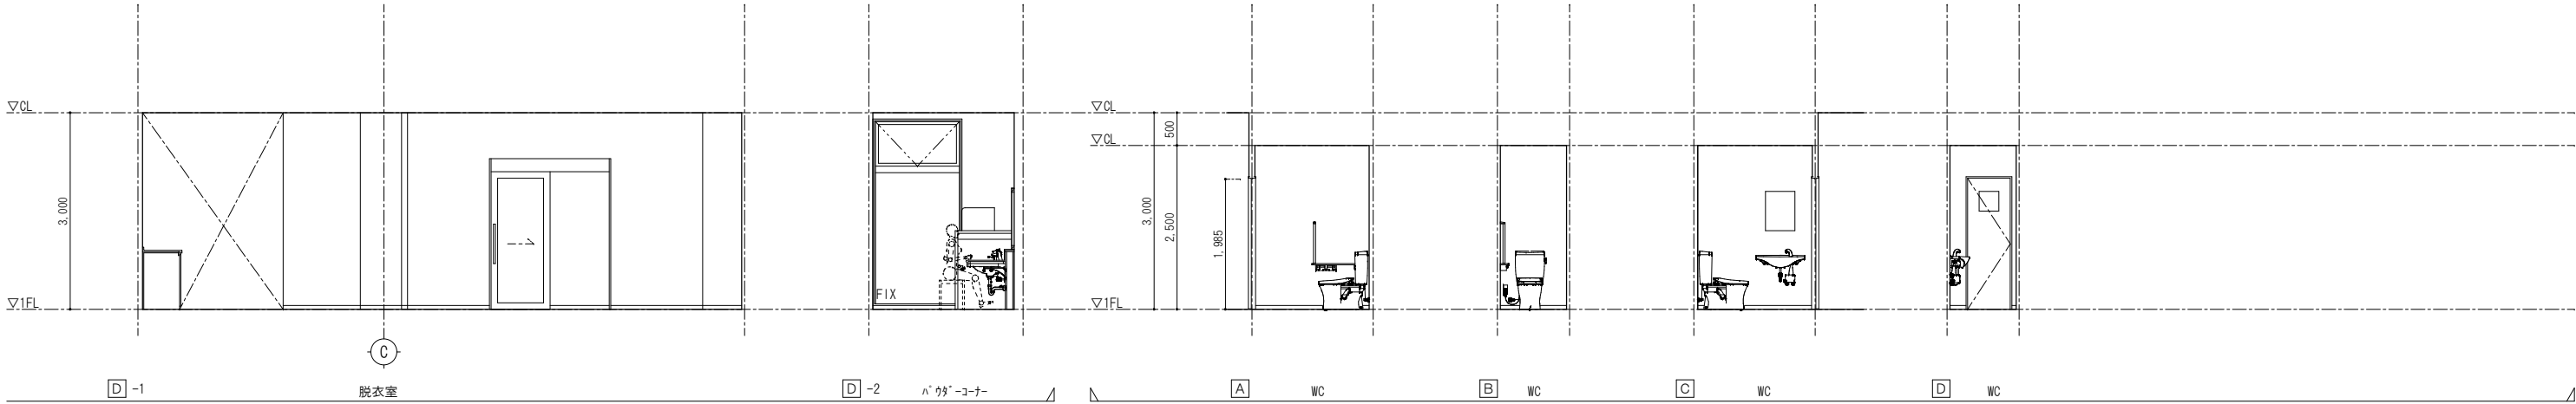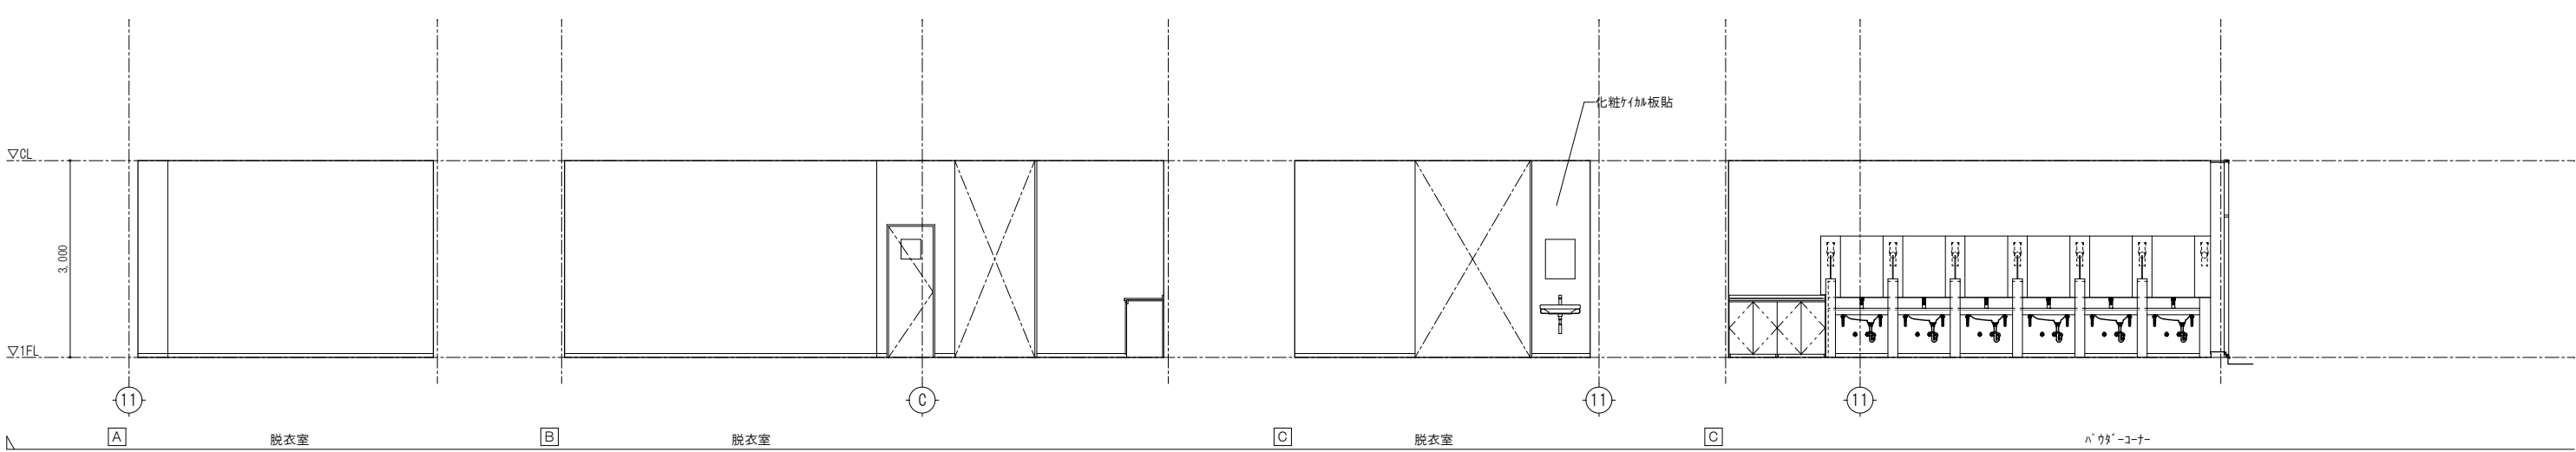

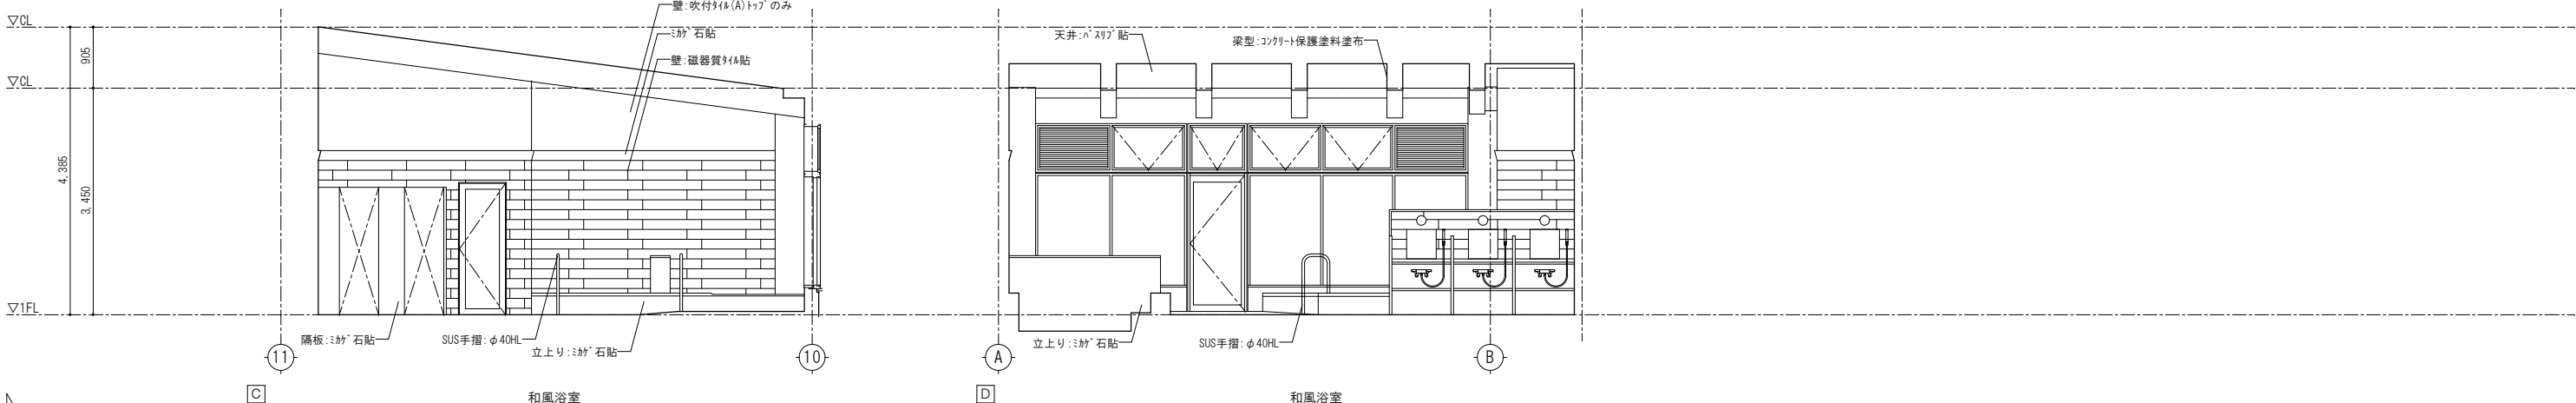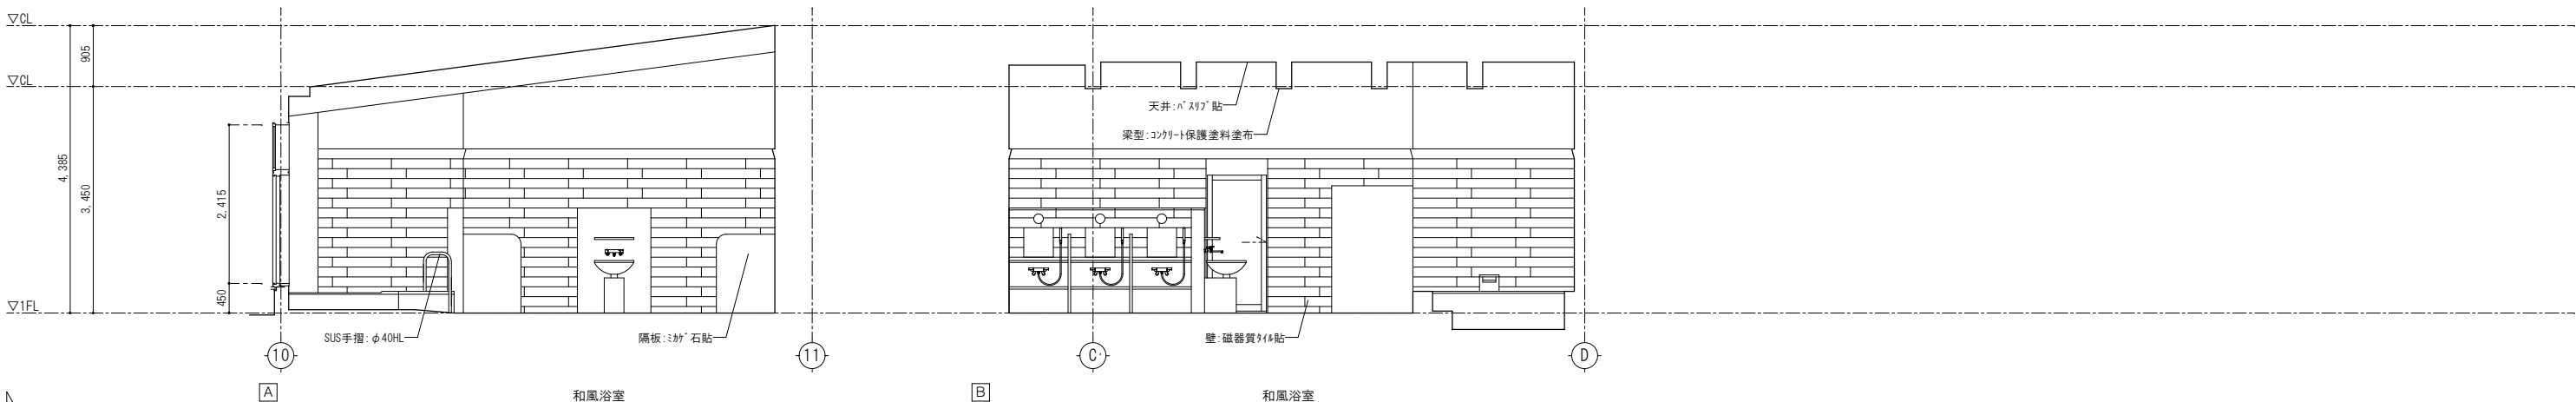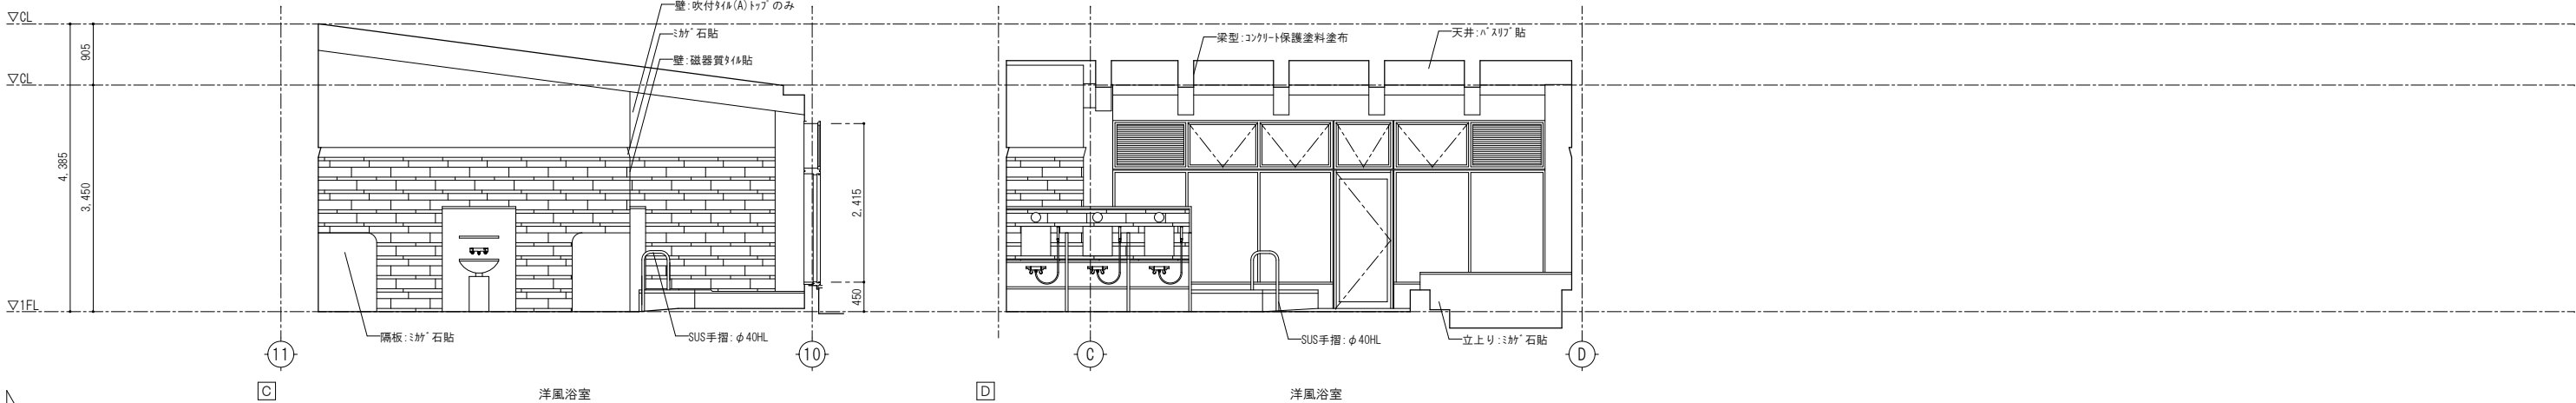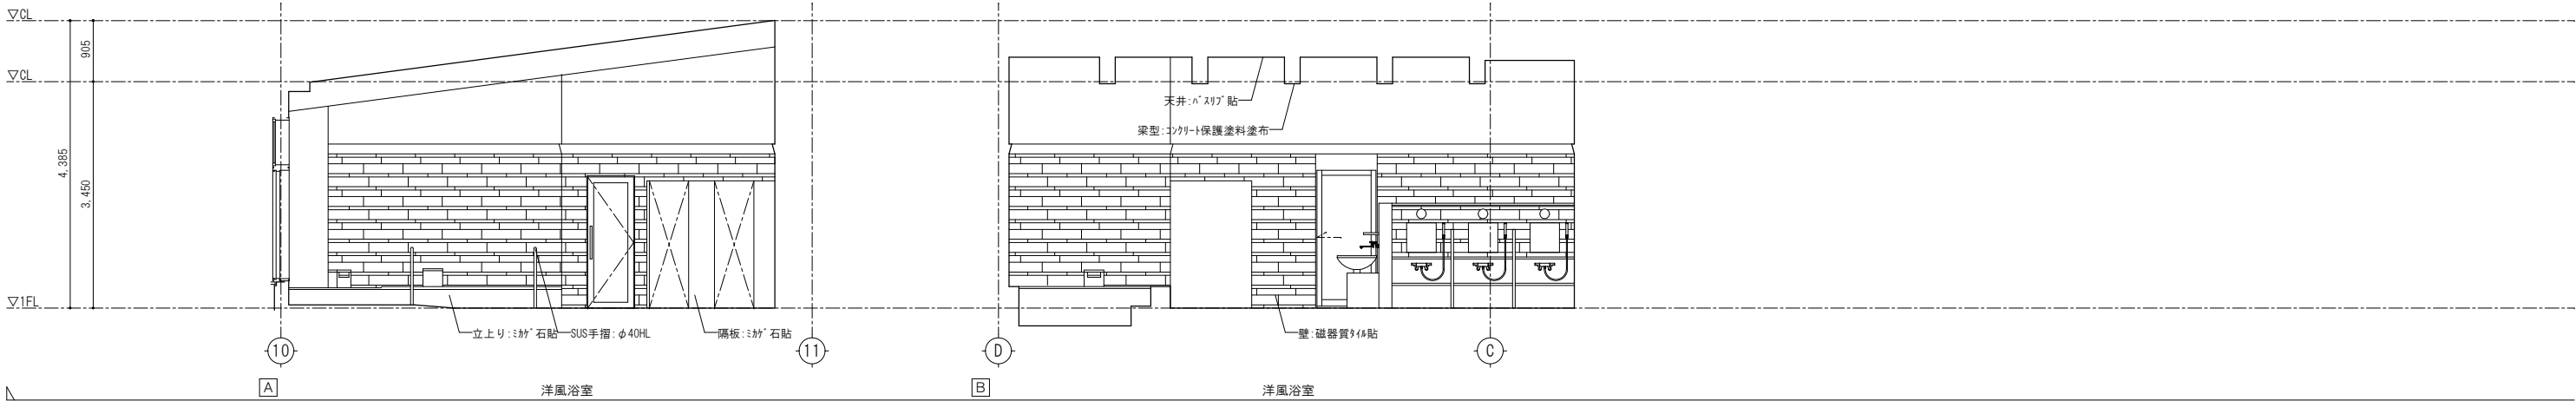

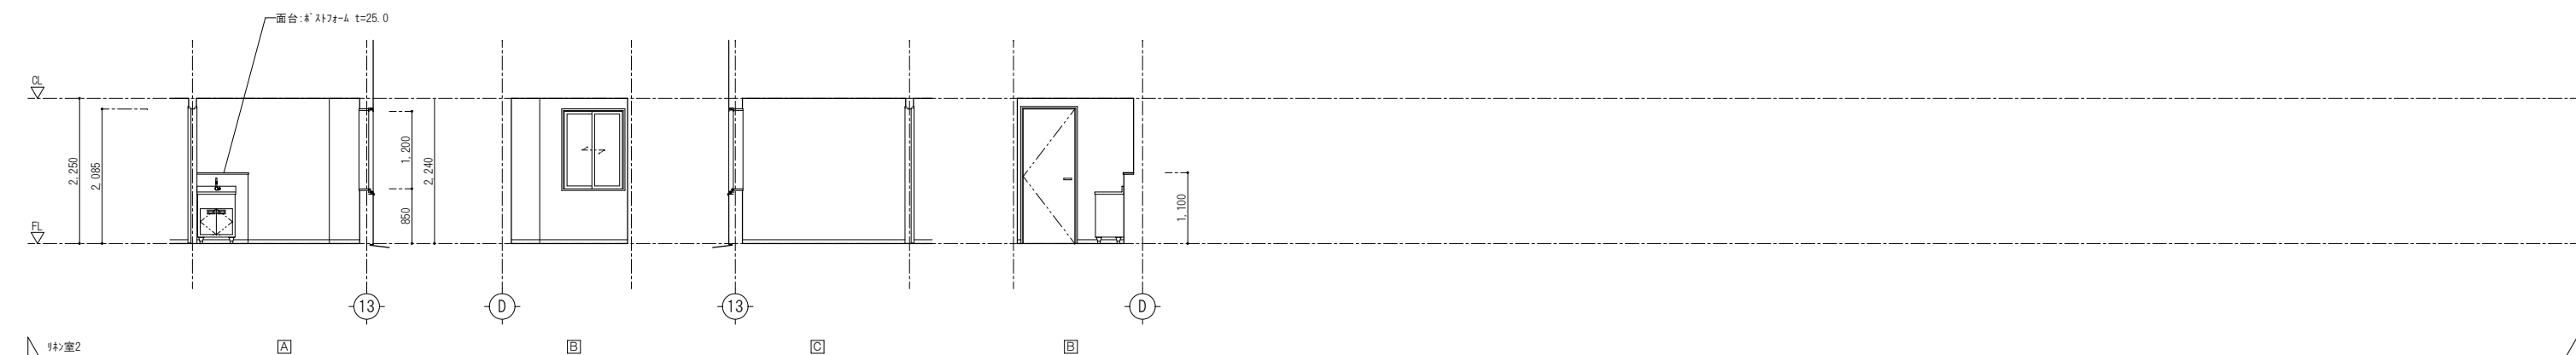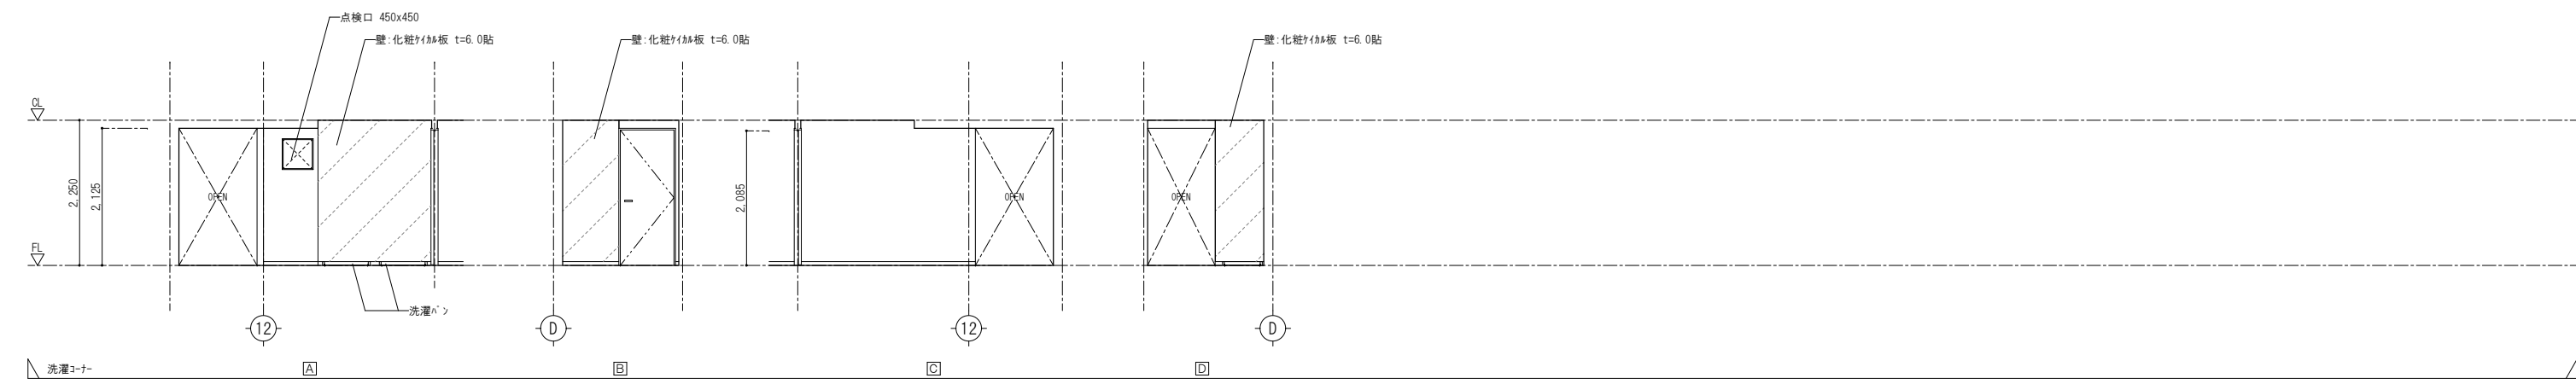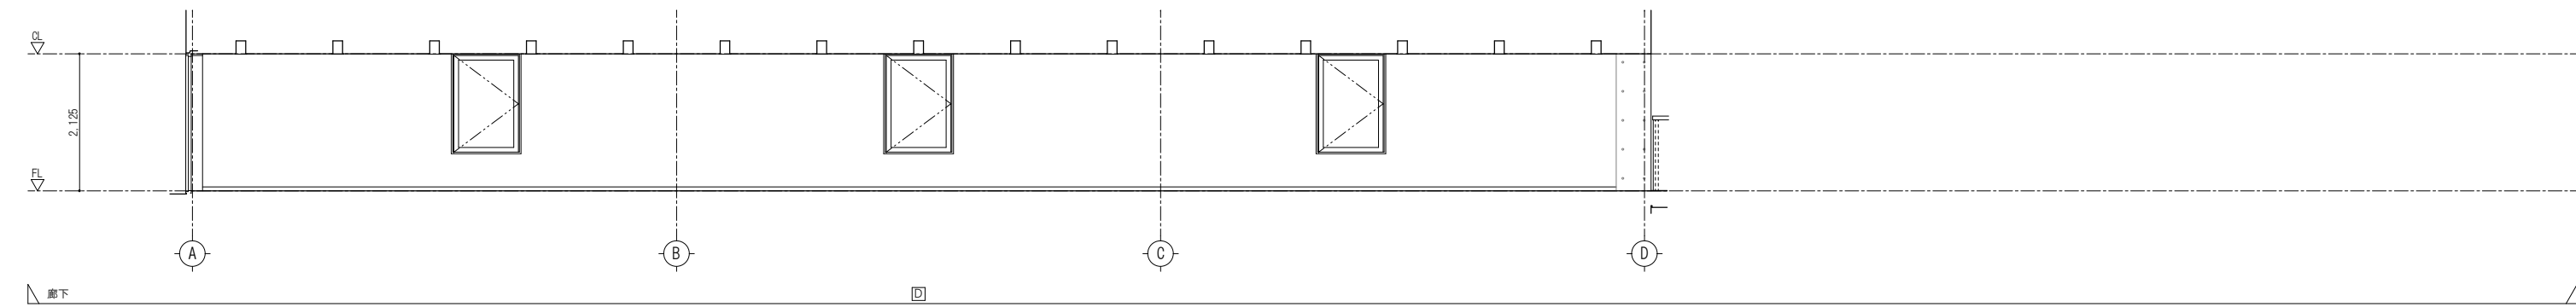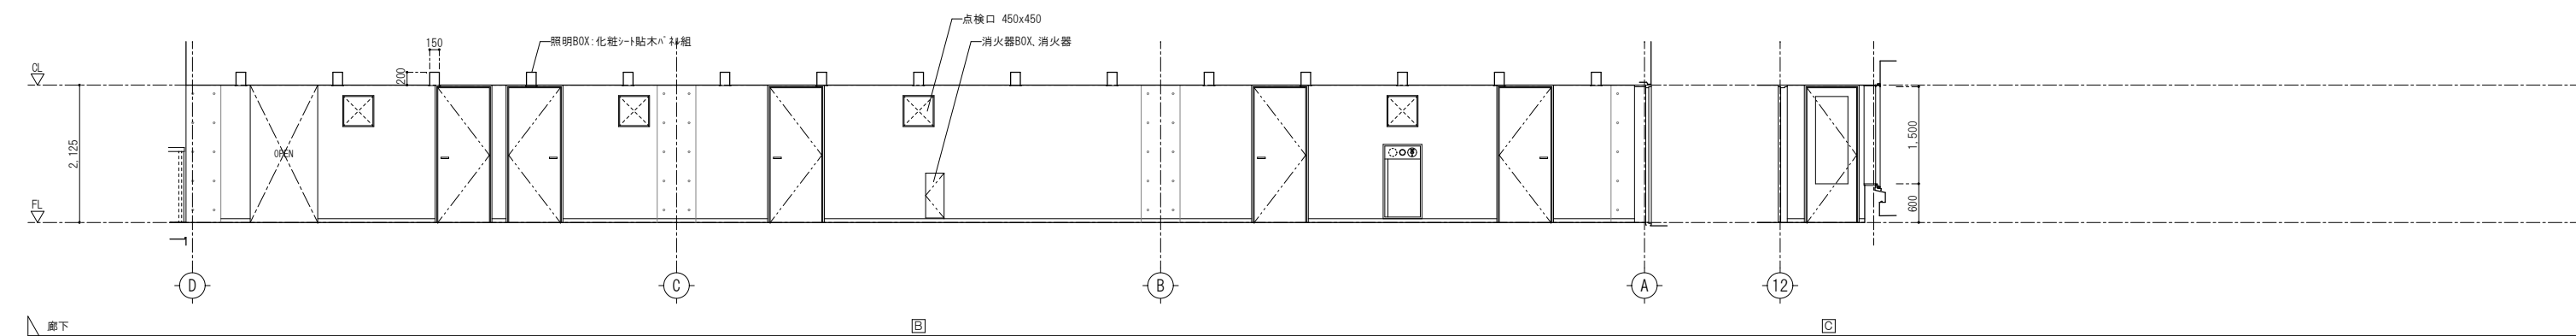

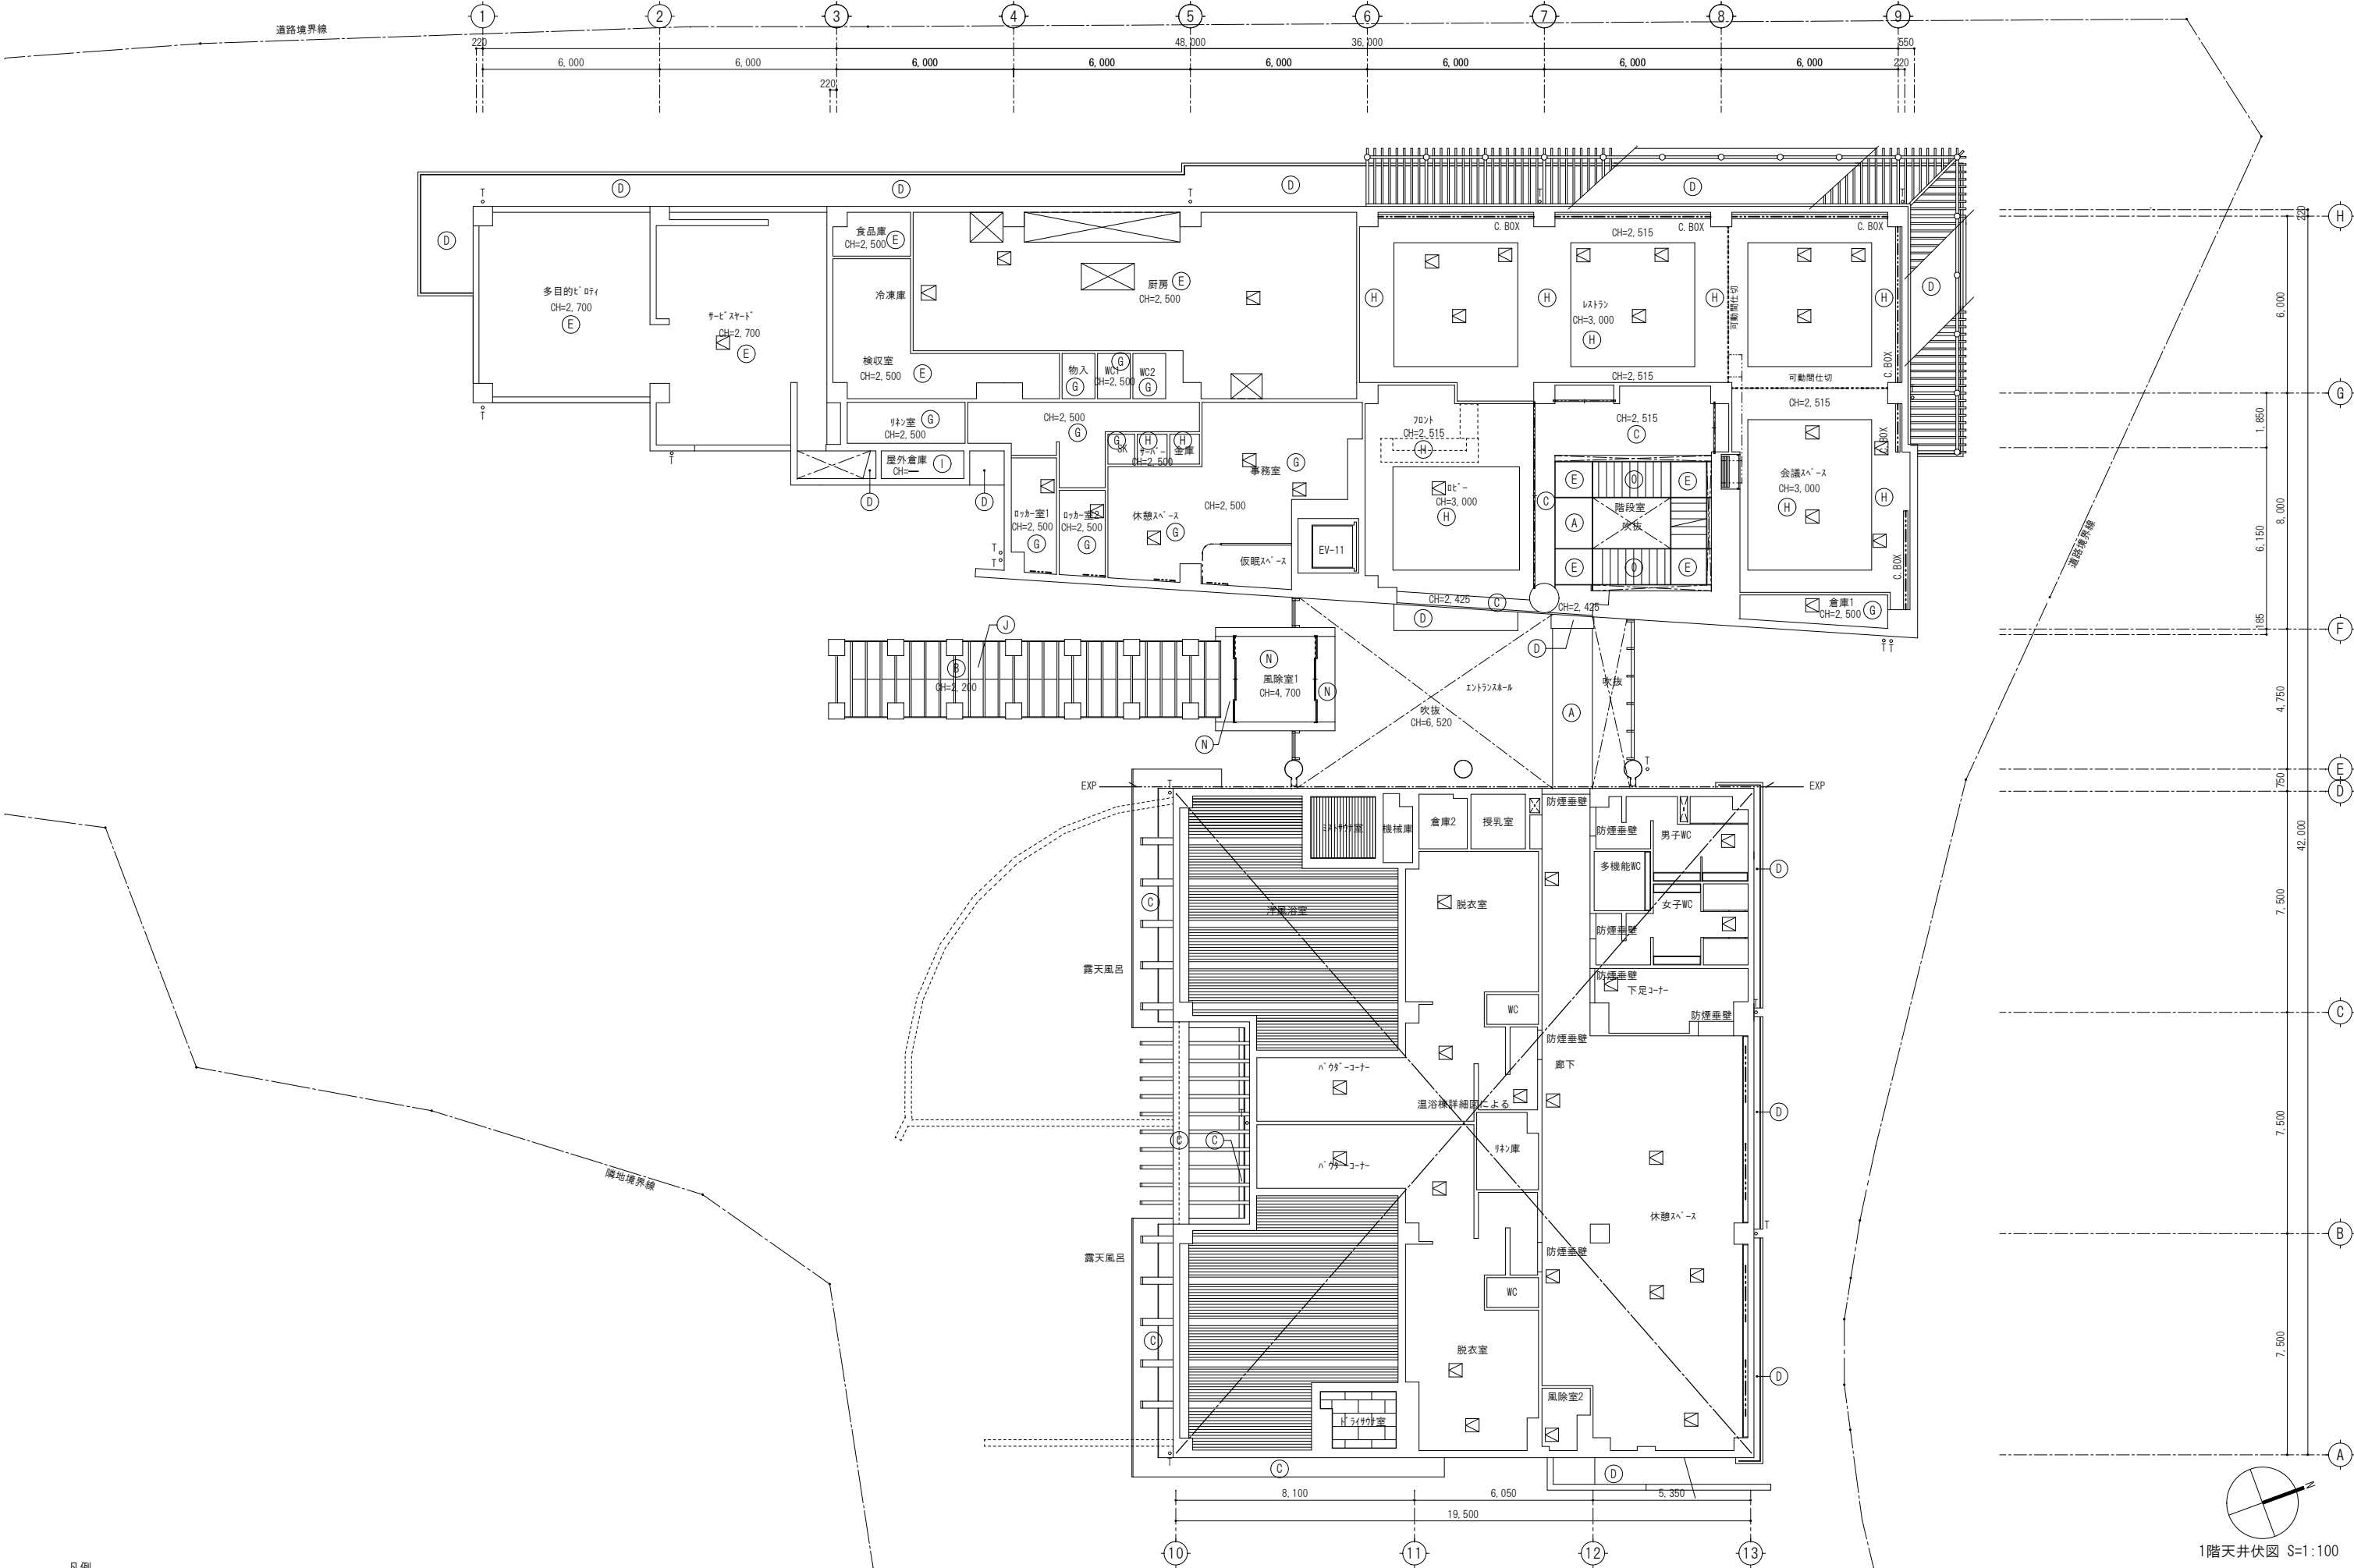


凡例									
(A) Stﾊﾞｰﾙ t=2.0ﾌﾗｯｼｭ加工貼、焼付塗装	(E) ﾀｲﾙ板 t=6.0貼、VP	(I) CON打放し補修 素地	(M) ﾏｸﾘﾙﾊﾞｰ-30×30t=15	----	横型ﾌﾞﾗｲﾝﾄﾞ(樹脂、ﾌﾞﾙｰﾐ)	TITLE 潮温泉施設建設工事			
(B) 構造合板t=20 ﾍﾞｰｼﾞﾝｺｰﾙﾄﾞ回塗り	(F) ﾊﾞｽｸﾘﾌﾞ貼	(J) 梁・垂木:集成材加工にて構成 ﾍﾞｰｼﾞﾝｺｰﾙﾄﾞ回塗り	(N) ﾖｼﾖﾘﾊﾞｯﾄ ﾕﾗ塗仕上	□----	電動ﾛｰﾙｽｸﾘｰﾝ(液晶ﾏﾙﾁｺﾝﾄﾛｰ)	1階天井伏図 S=1:100			
(C) CON化粧打放し補修の上、ｺﾝｸﾘｰﾄ保護塗料塗布	(G) 化粧石膏ﾊﾞｰﾄﾞ t=9.5貼	(K) 岩綿吸音板t=12.0(捨張り工法)	(O) 鉄部表し SOP	====	ｶｰﾃﾝﾚｰﾙ、ｶｰﾃﾝ、ﾚｰｽ(防災)	株式会社 沖本初建築設計事務所 No. A-60			
(D) CON化粧打放し補修の上、吹付ﾀｲﾙ(ﾄｯﾌﾟのみ)	(H) ﾋﾞﾆｰﾙｵｽ貼	(L) 岩綿吸音板t=15.0(捨張り工法)	CH-**** FLからの天井高を示す。	-----	S装飾ｶｰﾃﾝﾚｰﾙ、ｶｰﾃﾝ(防災)	一級建築士大臣登録第103472号 沖本初			
						一級建築士事務所所広島県知事登録 16(1)第0241号 [A1版:原図 → A3版:50%縮小]			

1階天井伏図 S=1:100

OKI.AA
HOKIYO ARCHITECTS & ASSOCIATES
2-21-404 Tsurumi cho Naka ku Hiroshima, 730-0045, Japan

竣工図

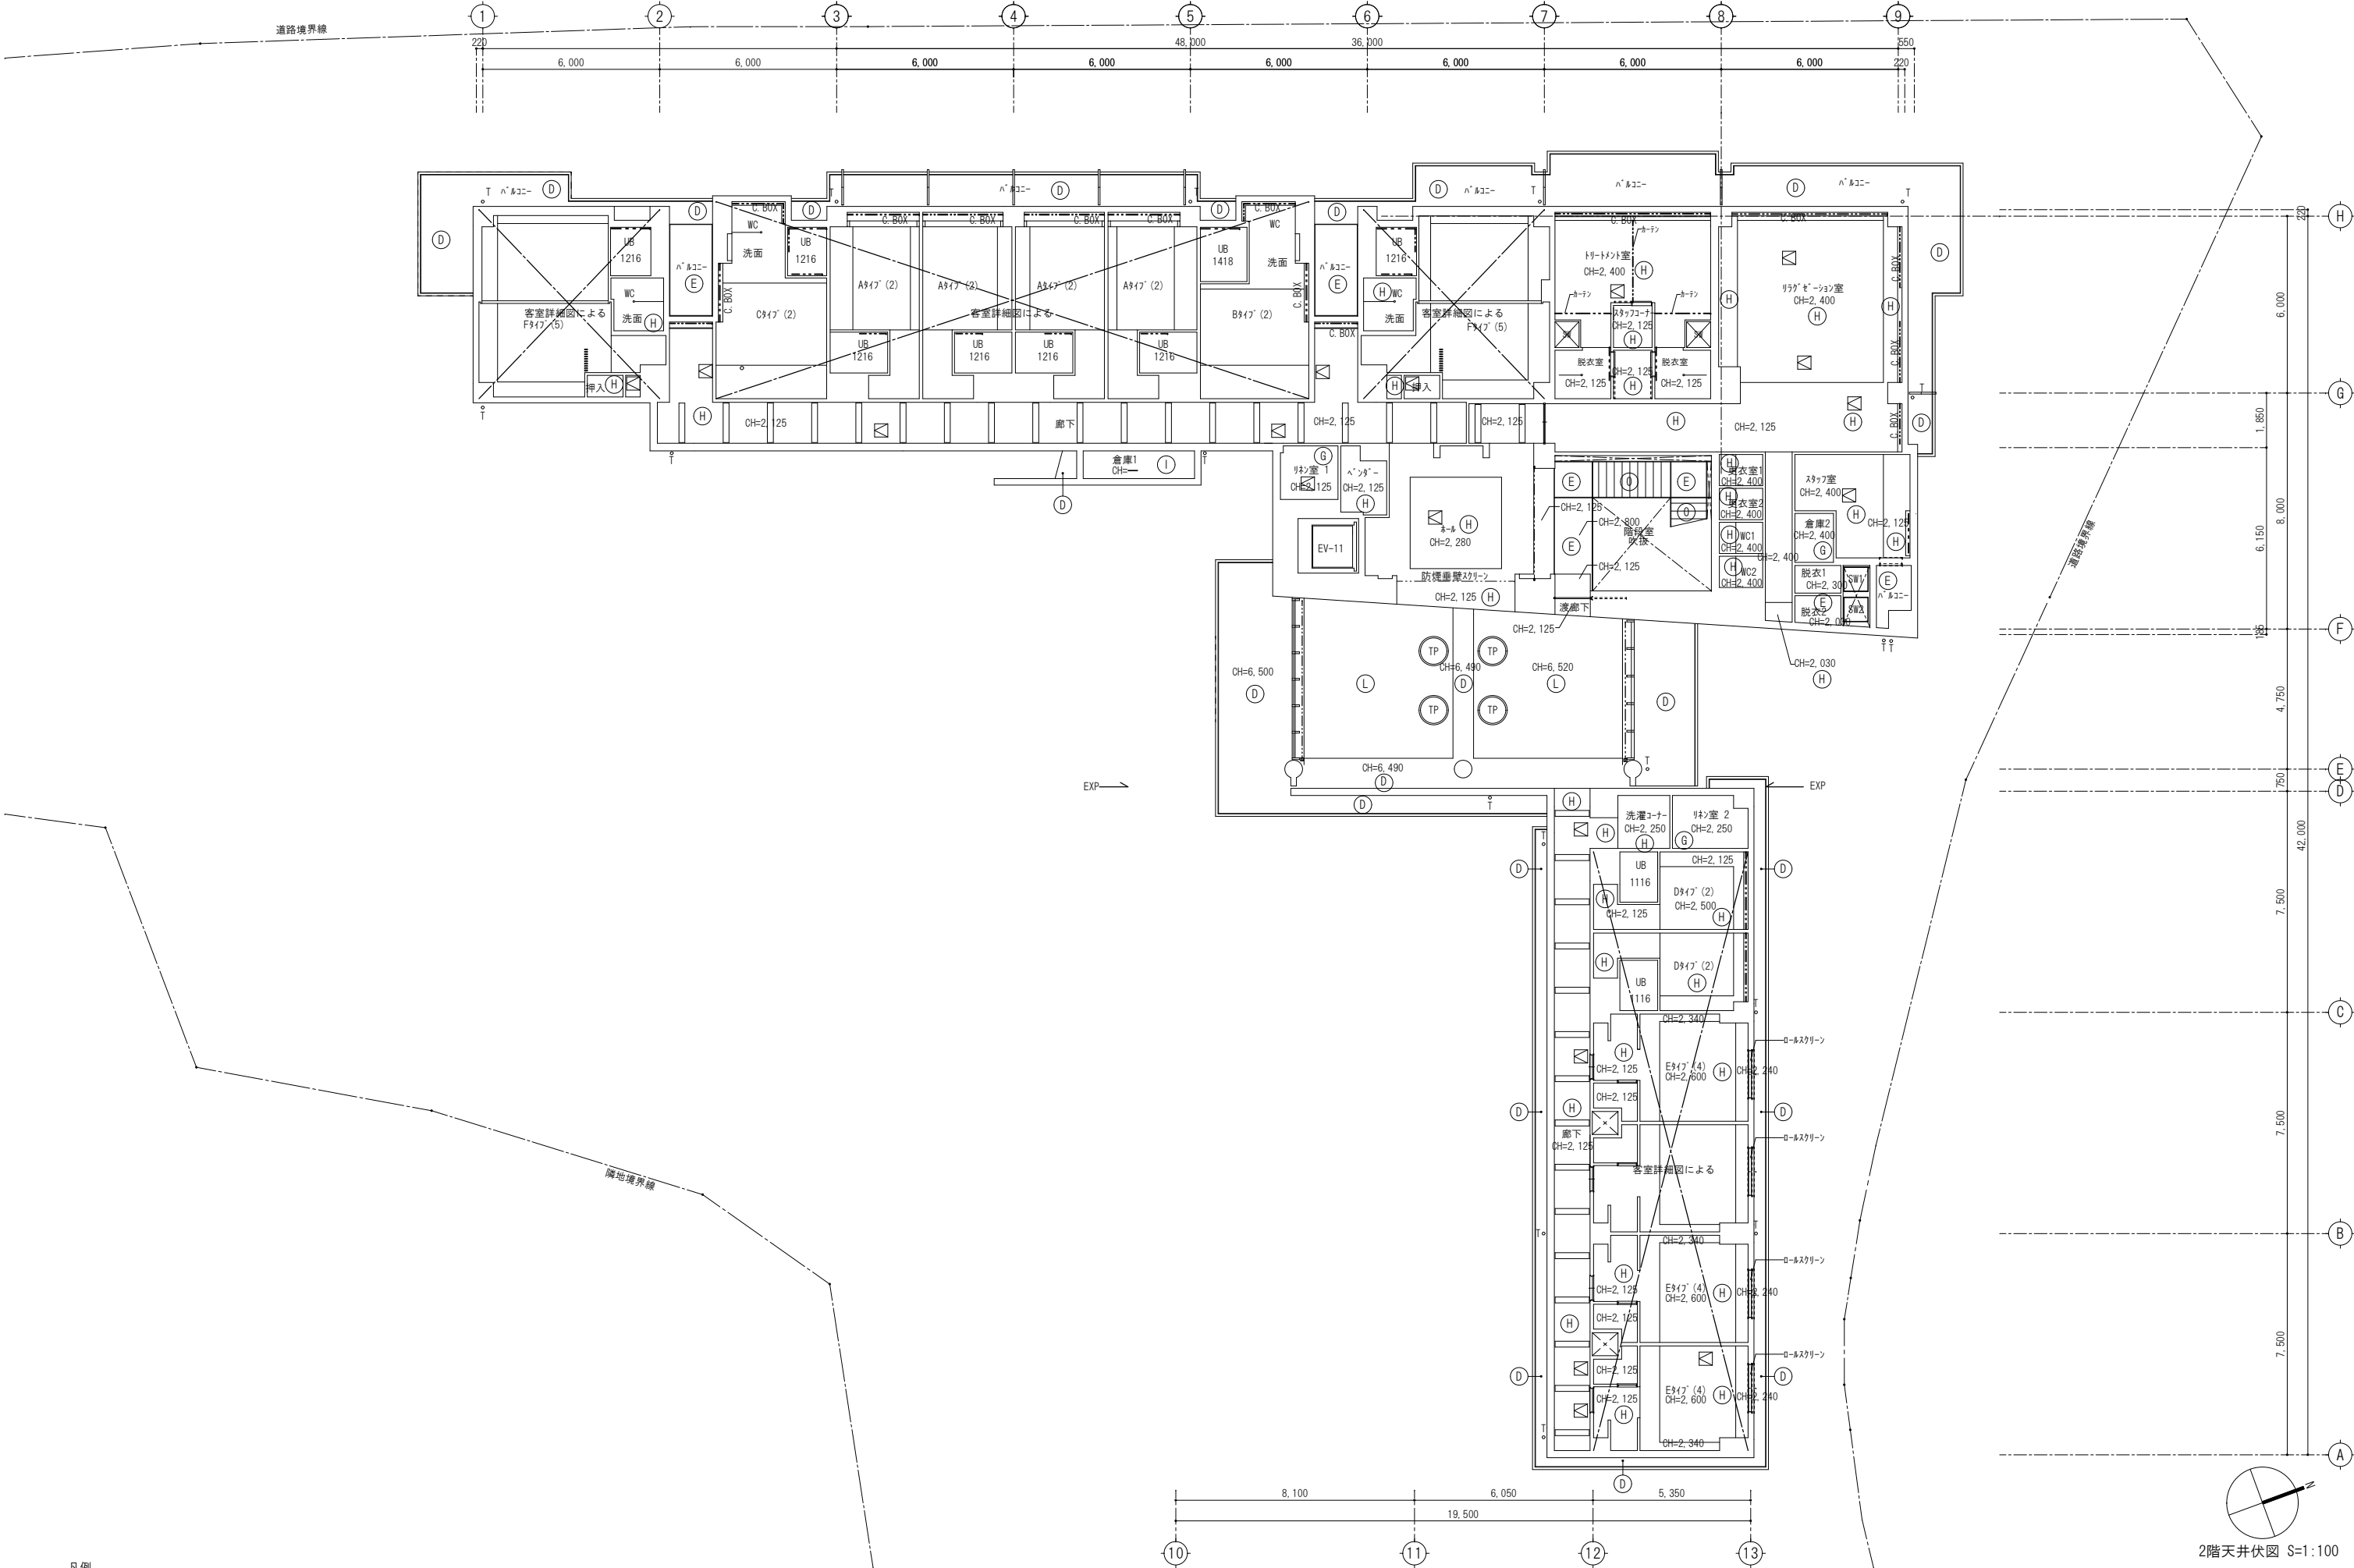

凡例									
(A) Stﾊﾞﾙ t=2.0ﾌﾗｯｼｭ加工貼、焼付塗装	(E) ｷｬﾙ板 t=6.0貼、VP	(I) CON打放し補修 素地	(M) ﾌｸﾘﾙﾊﾞﾊﾞｰ30×30t=15	----	横型ﾌﾞﾗｲﾄﾞ (樹脂、ﾌﾙﾐ)	TITLE 潮温泉施設建設工事			
(B) 構造合板t=20 ｷﾝﾅｰｺｰﾙ2回塗り	(F) ﾊﾞｽｸﾞ貼	(J) 梁・垂木:集成材加工にて構成 ｷﾝﾅｰｺｰﾙ2回塗り	(N) ﾂﾖﾘﾊﾞｯﾄ ｺﾂ塗り仕上	□----	電動ﾛｰﾙｽｸﾘｰﾝ(液晶ﾏﾁｺﾝﾄﾛｰ)	2階天井伏図 S=1:100			
(C) CON化粧打放し補修の上、ｺﾝｸﾘｰﾄ保護塗料塗布	(G) 化粧石膏ﾊﾞｰﾄﾞ t=9.5貼	(K) 岩綿吸音板t=12.0(捨張り工法)	(O) 鉄部表し SOP	=====	ｶｰﾃﾝﾚｰﾙ、ｶｰﾃﾝ、ﾚｰｽ(防災)	株式会社 沖本初建築設計事務所 No. A-61			
(D) CON化粧打放し補修の上、吹付ﾀｲﾙ(ﾄｯﾌﾟのみ)	(H) ﾋﾞﾆﾙｸﾞｽ貼	(L) 岩綿吸音板t=15.0(捨張り工法)	CH-**** FLからの天井高を示す。	-----	S装飾ｶｰﾃﾝﾚｰﾙ、ｶｰﾃﾝ(防災)	一級建築士大田登録第103472号 沖 本 初			
						一級建築士事務所所広島県知事登録 16(1)第0241号 [A1版:原図 → A3版:50%縮小]			


2階天井伏図 S=1:100

OKI.AA

HOKIYOTO ARCHITECTS & ASSOCIATES

2-21-404 Tsurumi cho Naka ku Hiroshima, 730-0045, Japan

竣工図

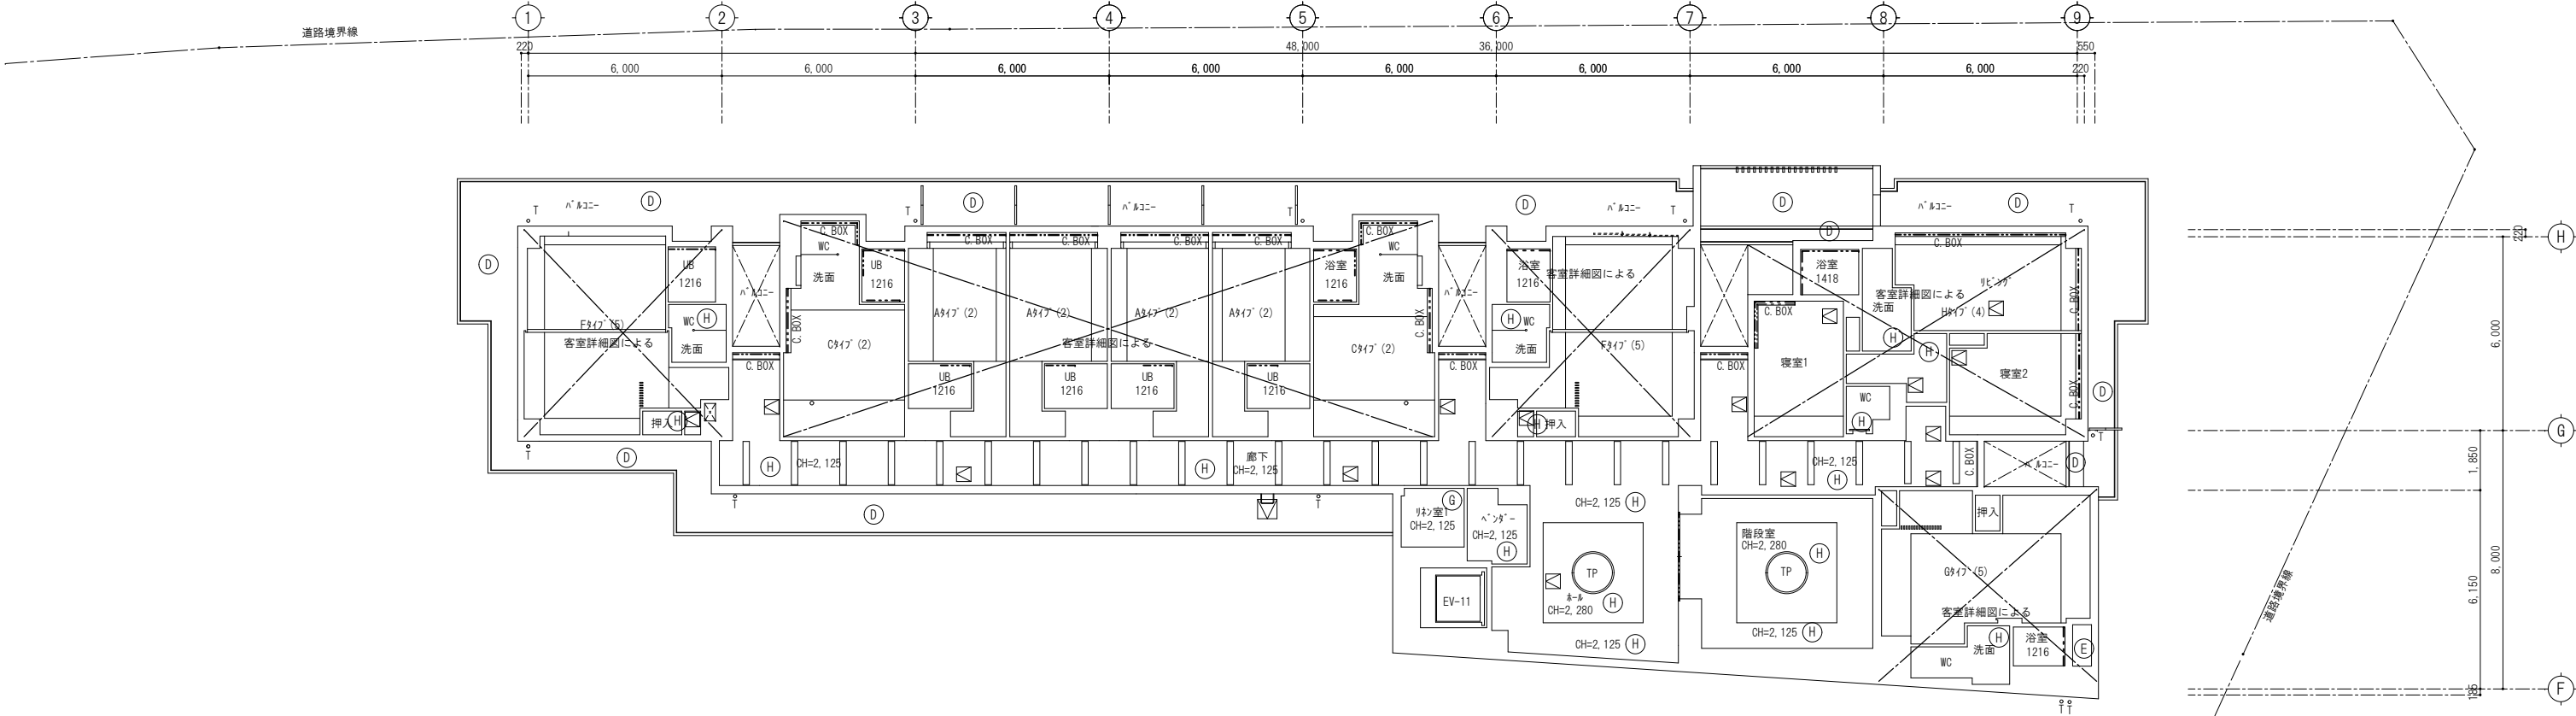

照明器具・その他			空調・換気			天井点検口		
	開口寸法	カ所				開口寸法	カ所	
	220x1235	3				200x 200	44	
	50x1155	22				250x 250	30	
	300x 300	4				300x 300	18	
	275x 275	6				350x 350	53	
	φ150	21				400x 400	8	
	φ125	120				400x 800	4	
	φ100	256				1000x1000	21	
	φ 75	73				800x1300	25	
・野縁受けの持出しが300mm以上の場合は増し吊りを行なう。 ・補強野縁受け材及び取付用補強材は野縁受材と同材とする。 ・照明器具用吊ボルトは別途。 ・点検口の位置は、係員と協議の上施工すること。			・点検口の位置は、係員と協議の上施工すること。			・点検口の位置は、係員と協議の上施工すること。 ・天井点検口:450角 耐食7%Zn合金(871947) ・押出型材:7ø×11仕上 ・回転軸:クレン錠付 ・加工業:ハイパツ升H-GM454W同等品以上		

凡例											
(A) Stﾊﾞﾙ t=2.0ﾌﾗｯｸﾞ加工貼、焼付塗装	(E) ｸｲﾙ板 t=6.0貼、VP	(I) CON打放し補修 素地	(M) ｱｸﾘﾙﾊﾞｰ-30×30t=15	----	模様ﾌﾞﾗｲﾄﾞ (樹脂、7ø)	TITLE 潮温泉施設建設工事					
(B) 構造合板t=20 ｷﾝﾀﾞｺｰﾙ2回塗り	(F) ﾊﾞｽｸﾞ貼	(J) 梁・垂木:集成材加工にて構成 ｷﾝﾀﾞｺｰﾙ2回塗り	(N) ｼﾞｮﾘﾊﾞｯﾄ ｺﾌ塗仕上	□----	電動ﾛｰﾙｽｸﾘｰﾝ(液晶ﾏﾁｮｺﾛｰ)	3階天井伏図 S=1:100					
(C) 全面寒冷紗ﾊﾞﾅ(不陸0)の上、AEP	(G) 化粧石膏ﾊﾞｰﾄ t=9.5貼	(K) 岩綿吸音板t=12.0(捨張り工法)	(O) 鉄部表し SOP	=====	Wｶｰﾅｰﾚｰﾙ、ｶｰﾅｰ、ﾚｰｽ(防災)	株式会社 沖本初建築設計事務所 No. A-62					
(D) CON化粧打放し補修の上、吹付ﾀｲﾙ(ﾄｯﾌﾟのみ)	(H) ﾋﾞﾆｰﾙｸﾞｽ貼	(L) 岩綿吸音板t=15.0(捨張り工法)	CH-**** FLからの天井高を示す。	-----	S装飾ｶｰﾅｰﾚｰﾙ、ｶｰﾅｰ(防災)	一級建築士大臣登録第103472号 沖 本 初					
						一級建築士事務所所広島県知事登録 16(1)第0241号 [A1版:原図 → A3版:50%縮小]					





凡例									
(A) Stパネﾙ t=2.0フラッシュ加工貼、焼付塗装	(E) ケイ酸板 t=6.0貼、VP	(I) CON打放し補修 素地	(M) アクリルパネ-30×30t=15	----	機型ブラインド(樹脂)	TITLE 潮温泉施設建設工事			
(B) 構造合板t=20 キラテコー-2回塗り	(F) パスリブ貼	(J) 梁・垂木:集成材加工にて構成 キラテコー-2回塗り	(N) ジョリパット コテ塗り	□----	電動ロータリー(液晶メモコントロー)	温浴棟1階天井伏詳細図 S=1:50			
(C) CON化粧打放し補修の上、コンクリート保護塗料塗布	(G) 化粧石膏ボード t=9.5貼	(K) 岩綿吸音板t=12.0(捨張り工法)	(O) 鉄部表し SOP	====	Wカーテンレール、カーテン、レース(防災)	株式会社 沖本初建築設計事務所 No. A-63			
(D) CON化粧打放し補修の上、吹付パネ(トップのみ)	(H) ビニルクロス貼	(L) 岩綿吸音板t=15.0(捨張り工法)	CH-**** FLからの天井高を示す。	-----	S裝飾カーテンレール、カーテン(防災)	一級建築士大臣登録第103472号 沖本初			
						一級建築士事務所 広島県知事登録 16(1)第0241号 [A1版:原図 → A3版:50%縮小]			

温浴棟1階天井伏詳細図 S=1:50


TYPE A

[illegible]







想定冷蔵庫：東芝 GR-HB30GA (27L) W425xD450xH425

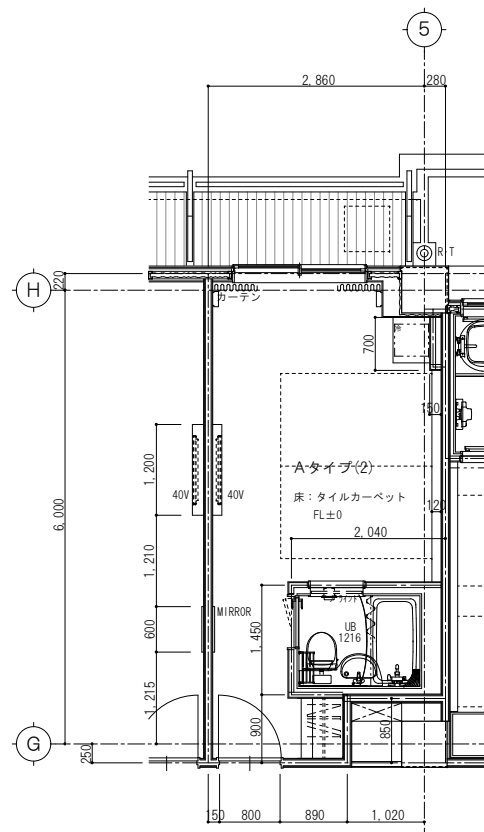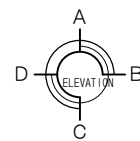


平面詳細図 1 : 50

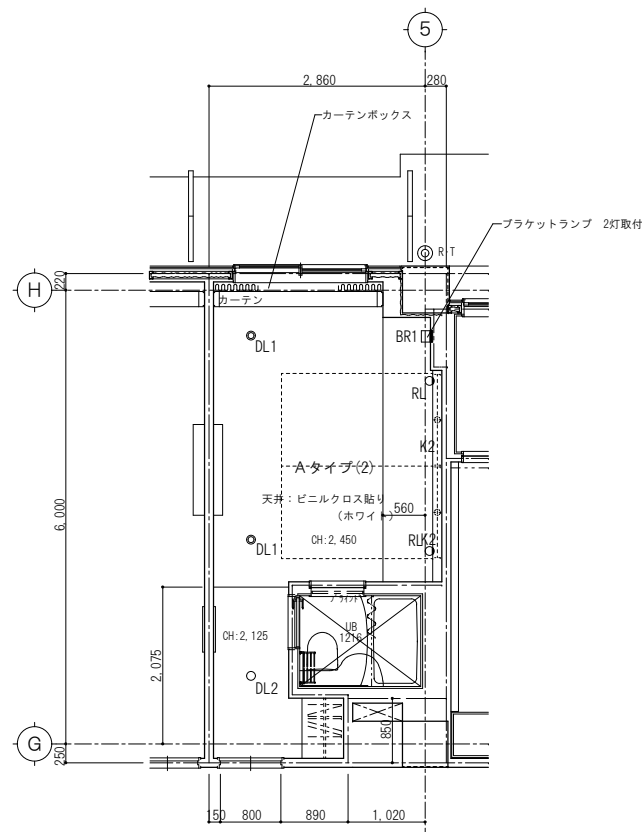


天井伏図 1:50

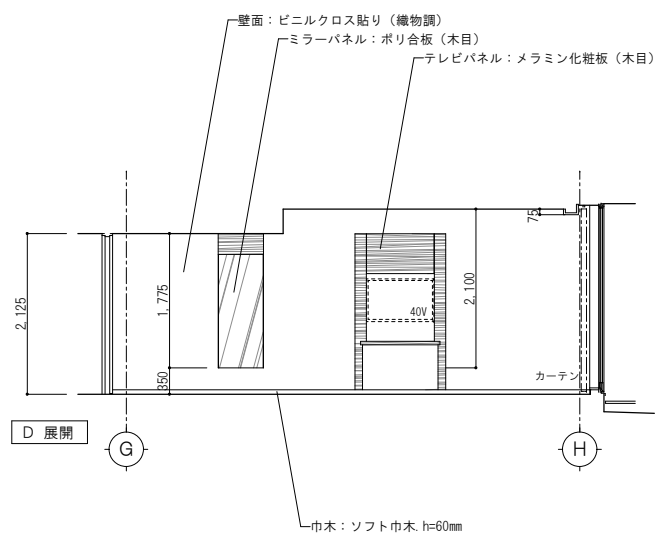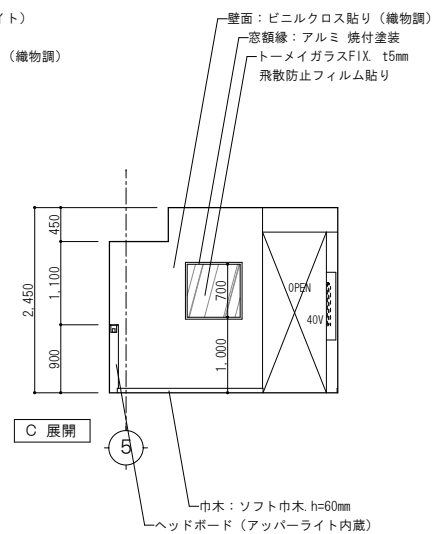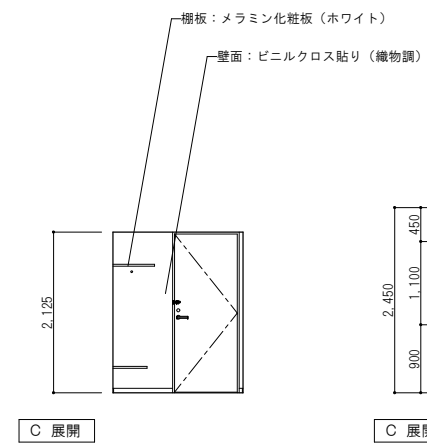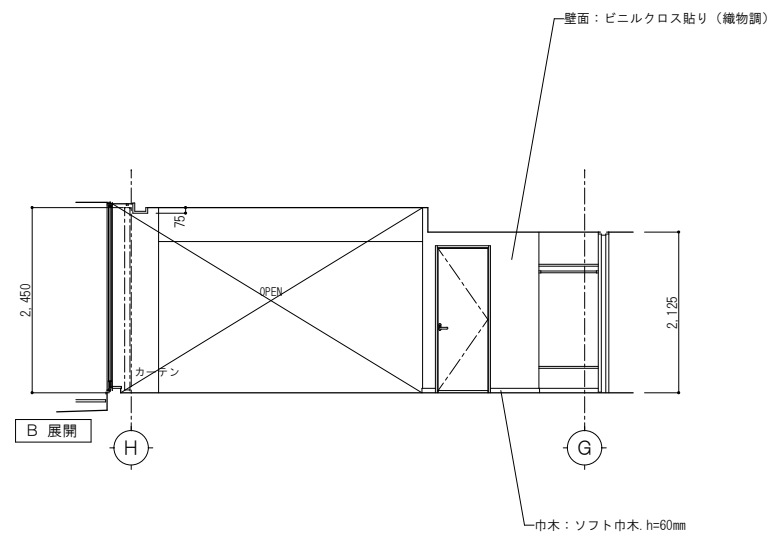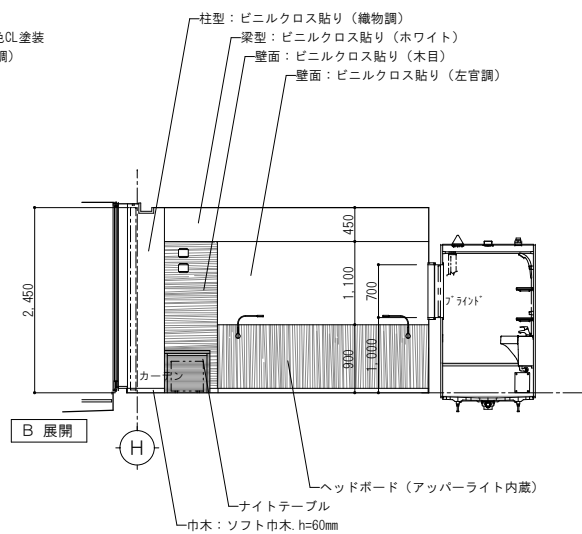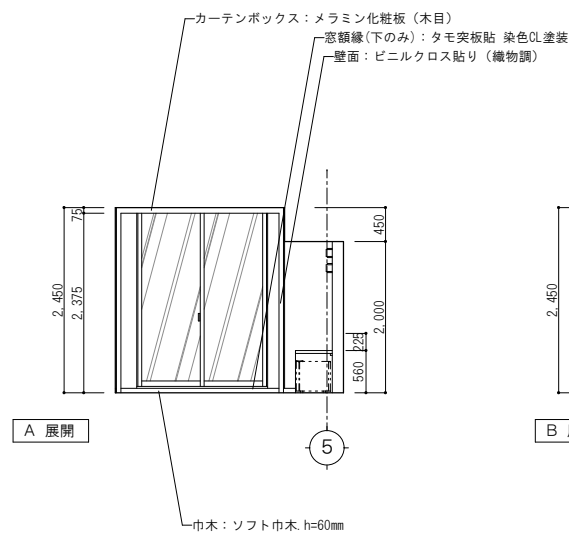


TYPE B

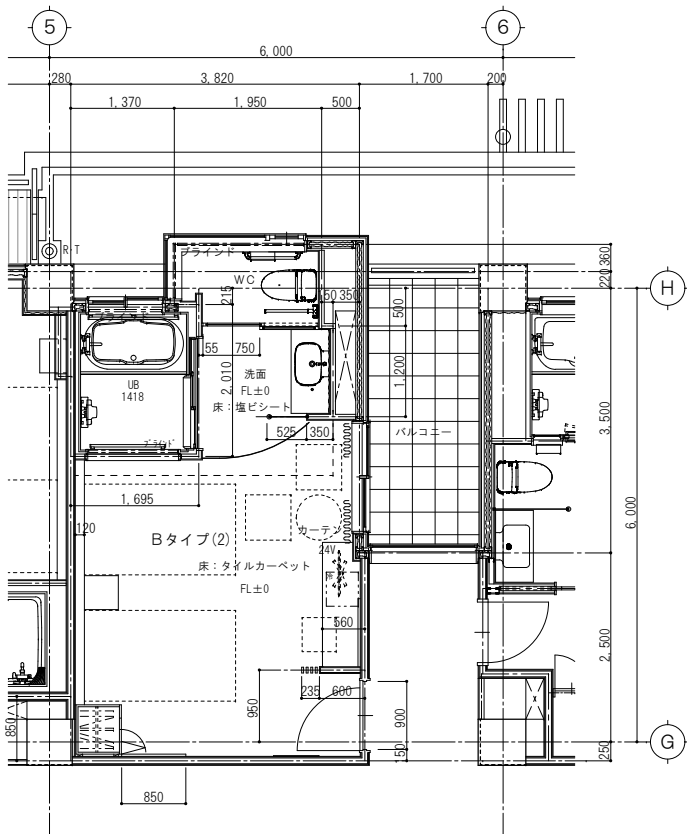

平面詳細図 1:50








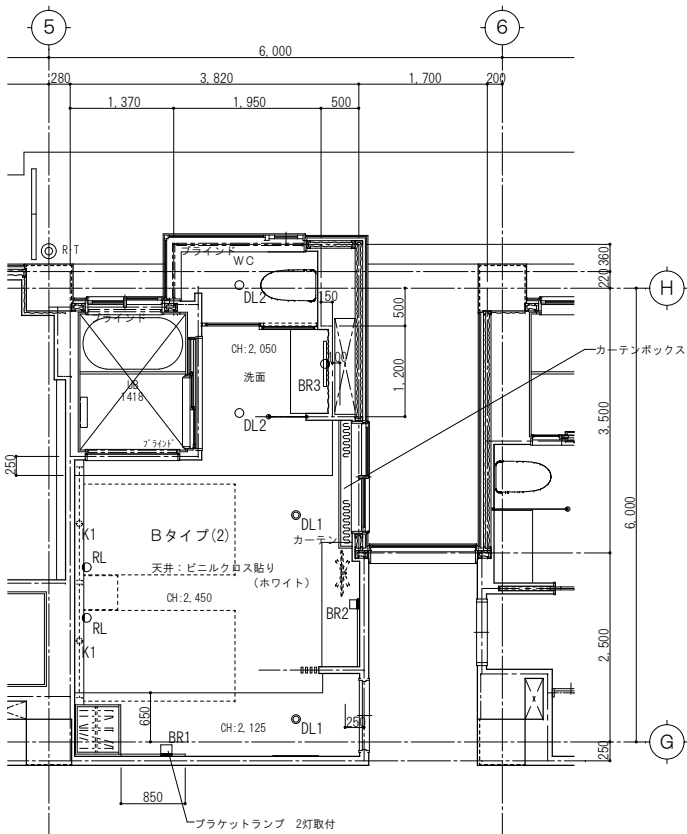



天井伏図 1:50

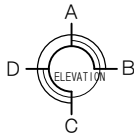


照明器具リスト								
記号	シンボル	名 称	メーカー・品 番	電 球	VA	灯数	kva	備 考
DL1	●	ダウンライト	DAIKO DDL-5004YW	LED 8.5W	15	2		2700K
DL2	○	ダウンライト	DAIKO DDL-5102YW	LED 5.2W	9	2		2700K
BR1	■	ブラケットランプ	DAIKO DBK-37829	LED 5.5W	10	2		2700K
BR2	■	ブラケットランプ	DAIKO DBK-40018Y	LED 6.5W	11	1		2700K
BR3	■	ブラケットランプ	DAIKO DBK-40201Y	LED 11W	20	1		2700K
RL	○	読書灯	エル光源 LFX1-O-V-BK	LED 2.6W	4	2		3000K ※3段階調光, USBコンセント
K1	○	間接照明	DAIKO DSY-4938FW	LED 21W	22	2		2700K 造作・什器内取付け

想定冷蔵庫：東芝 GR-HB30GA (27L) W425xD450xH425

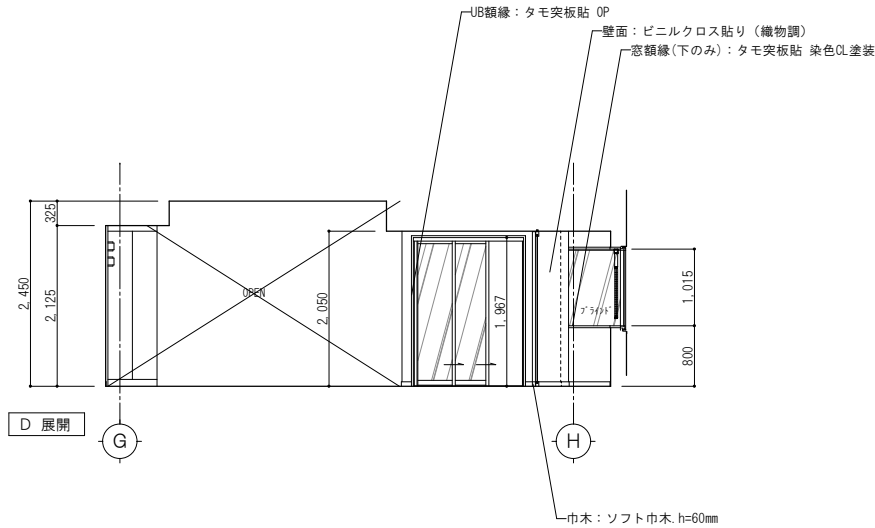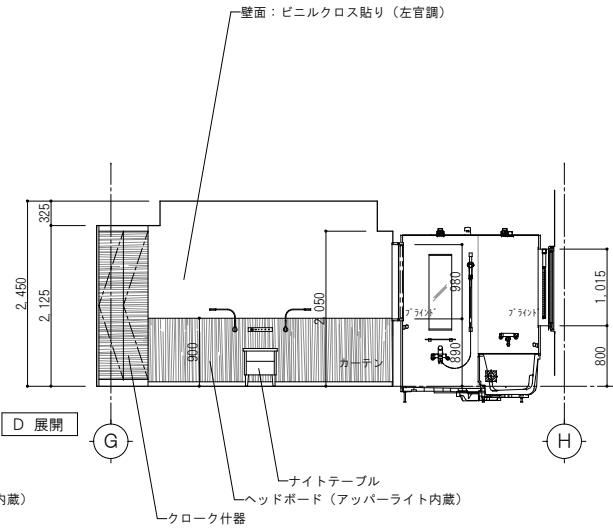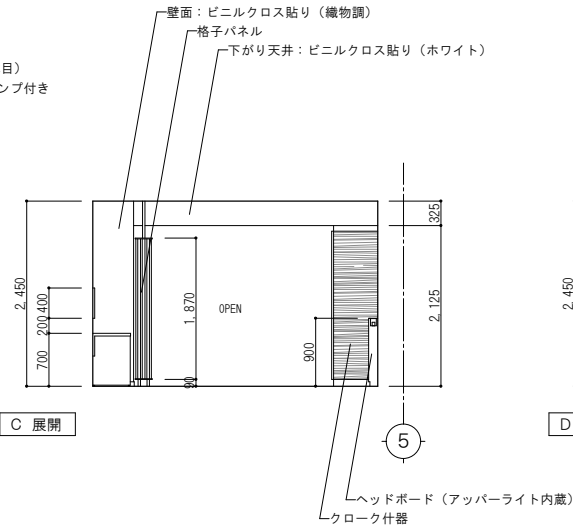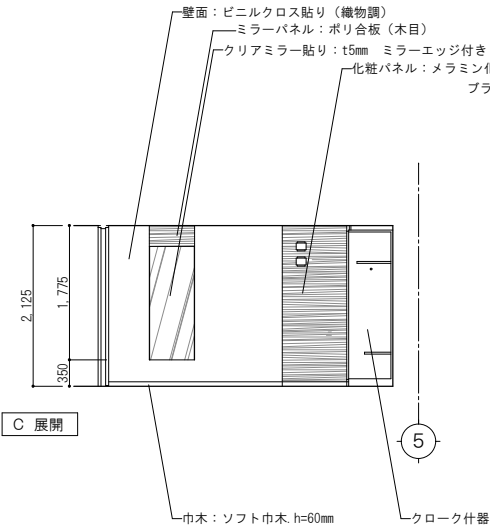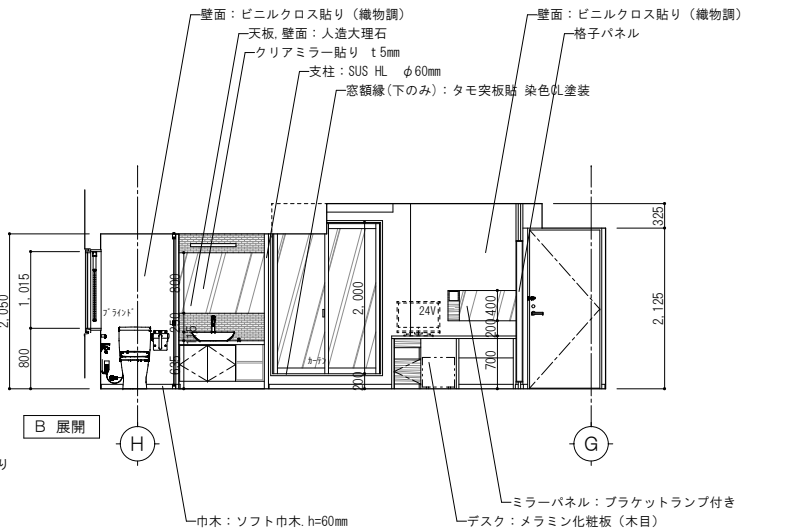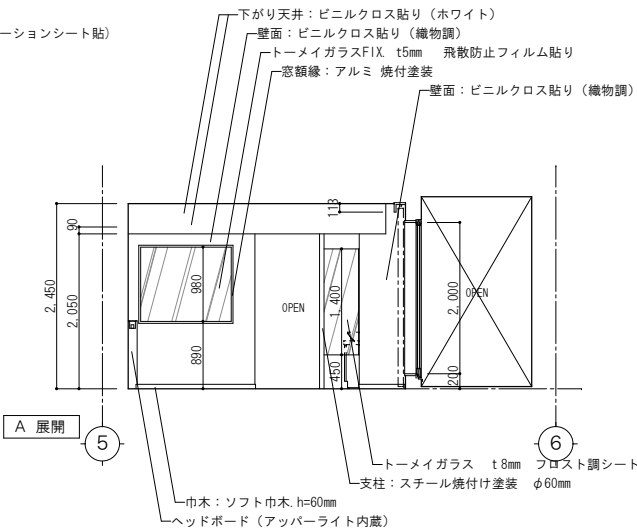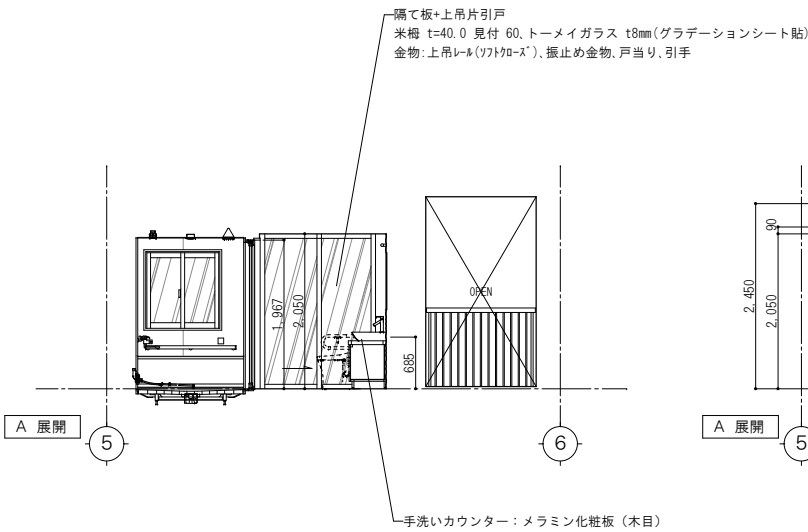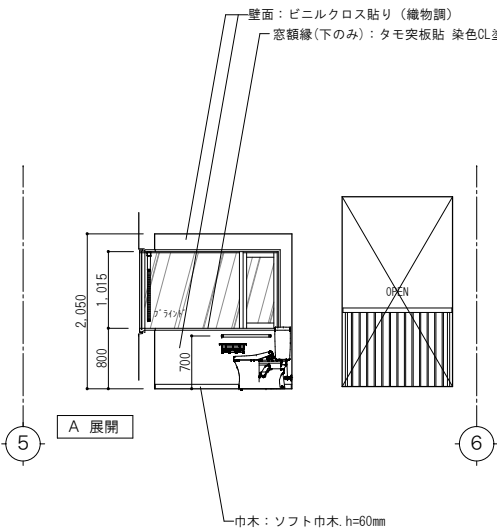


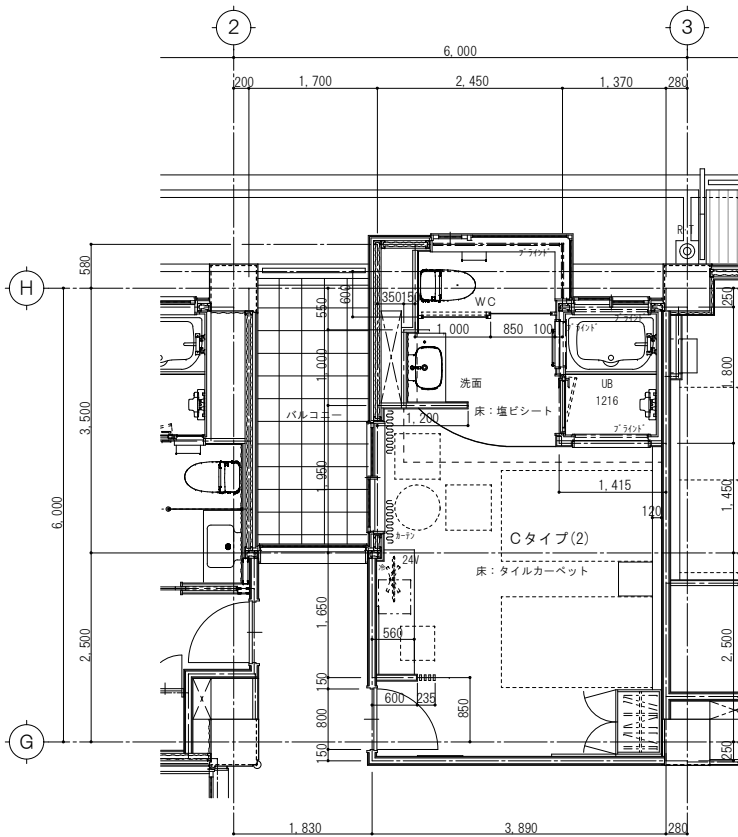

平面詳細図 1：50

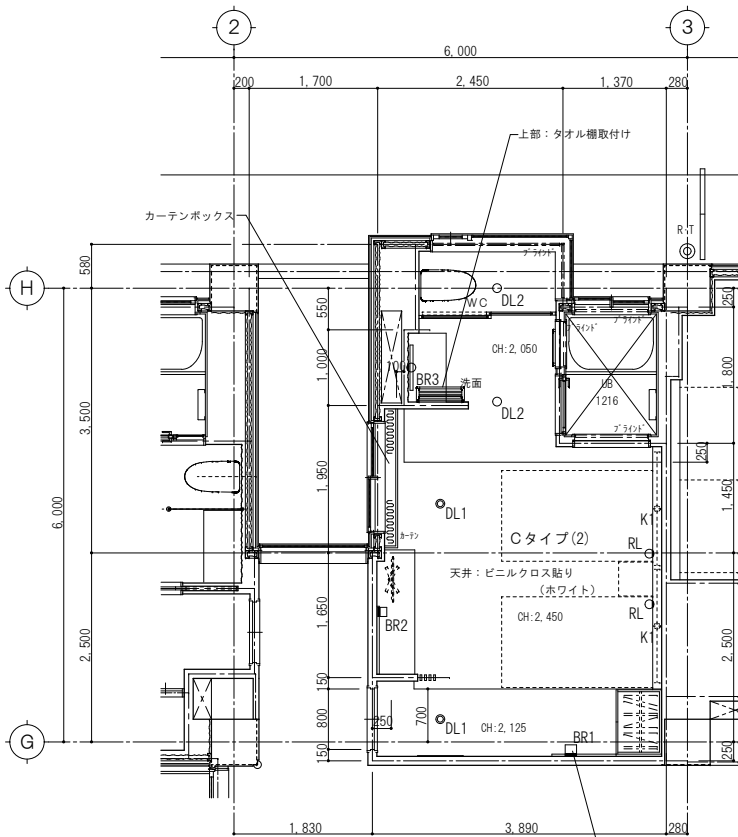


天井伏図 1：50

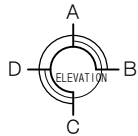


照明器具リスト								
記号	シンボル	名 称	メーカー・品 番	電 球	VA	灯数	kva	備 考
DL1	●	ダウンライト	DAIKO DDL-5004YW	LED 8.5W	15	2		2700K
DL2	○	ダウンライト	DAIKO DDL-5102YW	LED 5.2W	9	2		2700K
BR1	□	ブラケットランプ	DAIKO DBK-37829	LED 5.5W	10	2		2700K
BR2	□	ブラケットランプ	DAIKO DBK-40018Y	LED 6.5W	11	1		2700K
BR3	□	ブラケットランプ	DAIKO DBK-40201Y	LED 11W	20	1		2700K
RL	○	読書灯	エル光源 LFX1-O-V-BK	LED 2.6W	4	2		3000K ※3段階調光,USBコンセント
K1	○	間接照明	DAIKO DSY-4938FW	LED 21W	22	2		2700K 造作・什器内取付け


想定冷蔵庫：東芝 GR-HB30GA (27L) W425xD450xH425

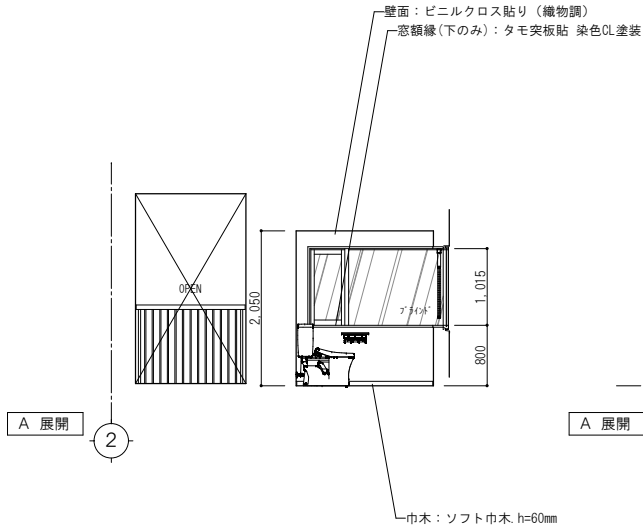


A 展開

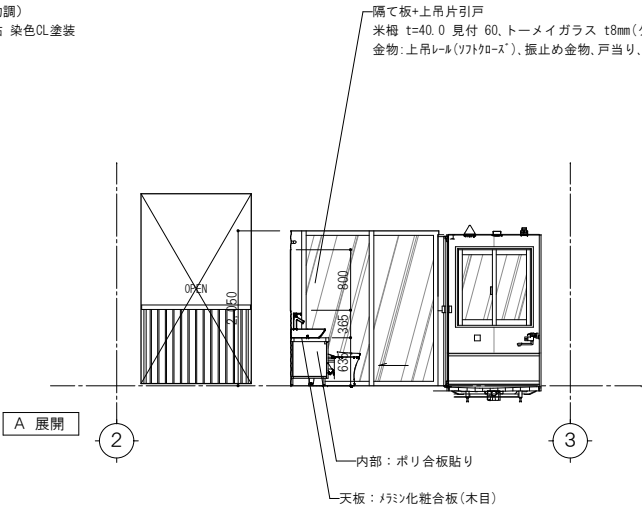


A 展開

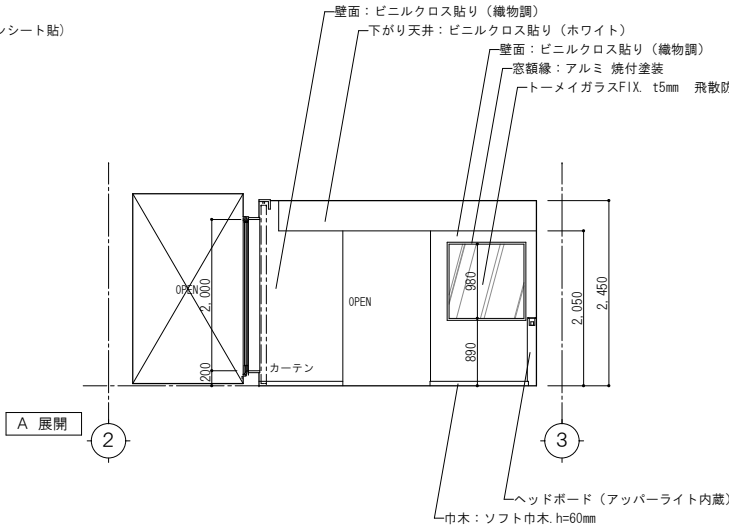


A 展開

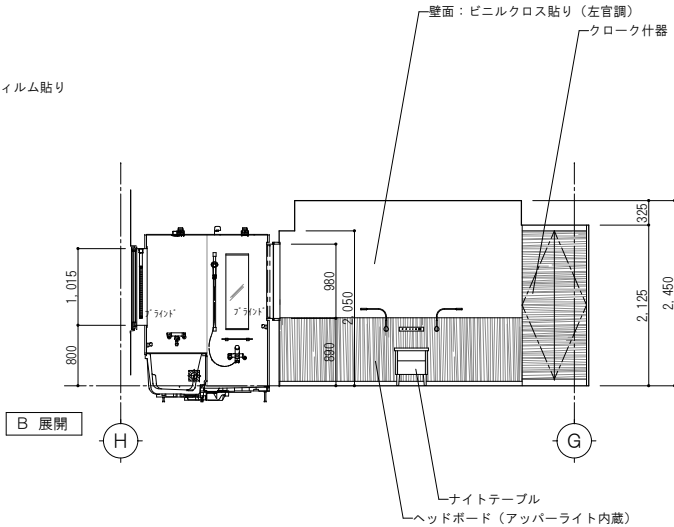


B 展開

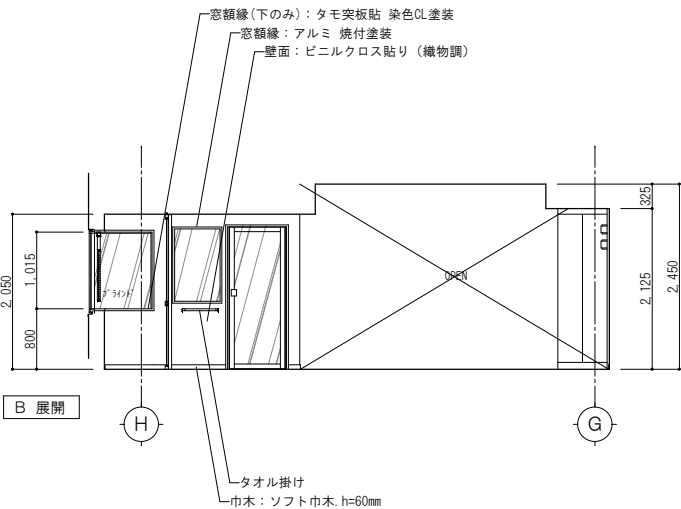


B 展開

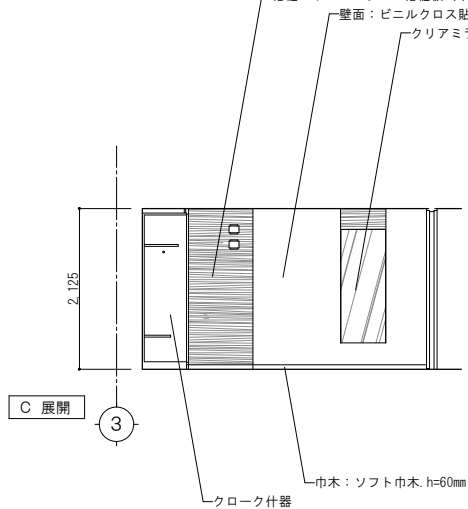

C 展開

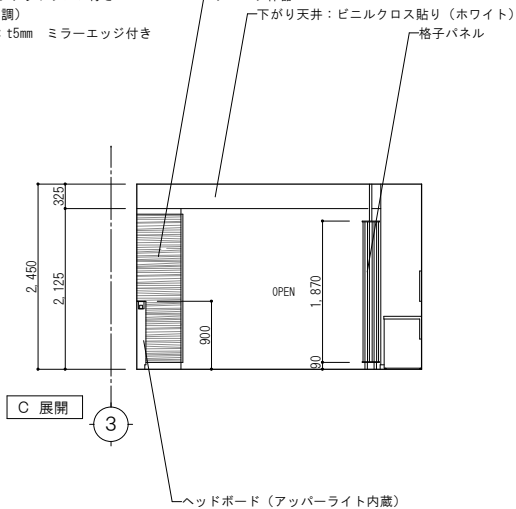

C 展開

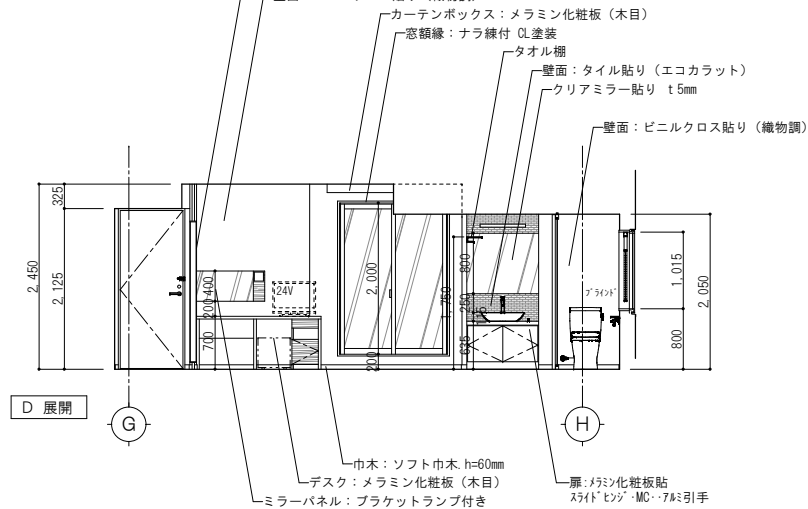

D 展開

TITLE 潮温泉施設建設工事

Cタイプ 客室詳細図 S=1:50

株式会社 沖本初建築設計事務所

No. A-66

一級建築士大臣登録第103472号 沖 本 初

一級建築士事務所 所広島県知事登録 16(1)第0241号


[A1版:原図 → A3版:50%縮小]

OKI.AA


HOKIYO ARCHITECTS & ASSOCIATES

2-21-404 Tsurumi cho Naka ku Hiroshima, 730-0045, Japan


竣工図

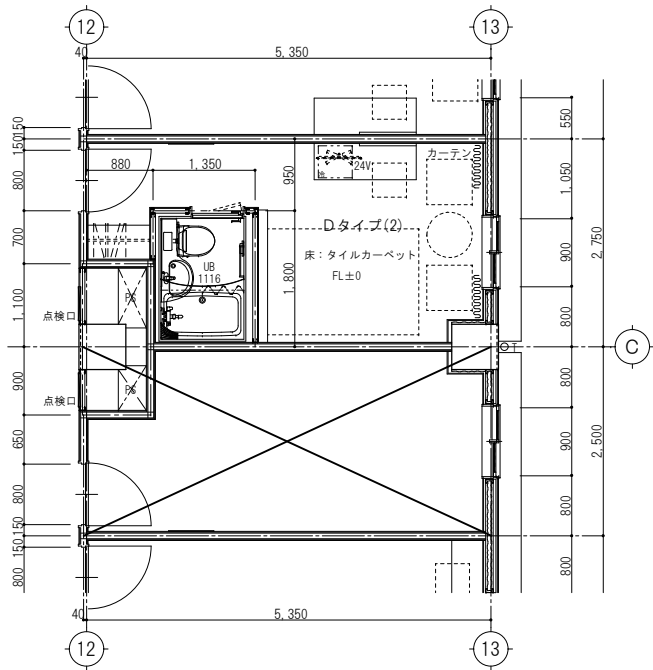

平面詳細図 1 : 50





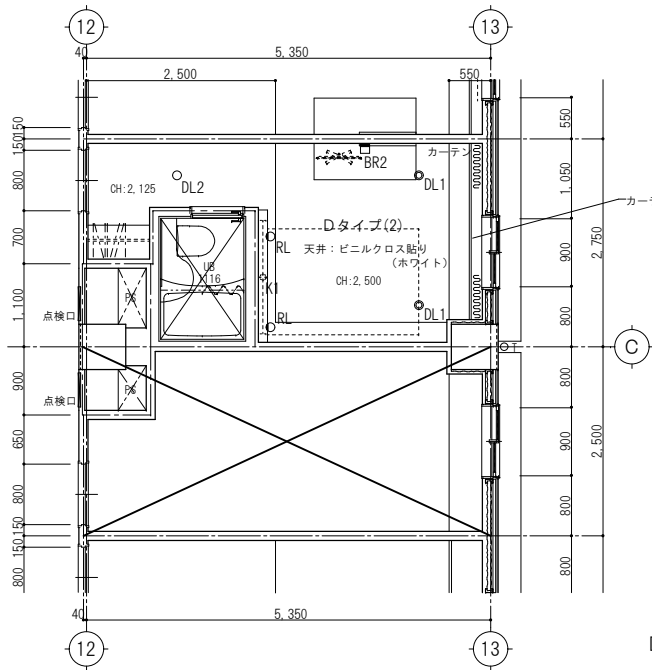



天井伏図 1 : 50

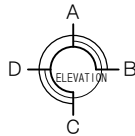

照明器具リスト タイプ D									
記号	シンボル	名 称	メーカー・品 番	電 球	VA	灯数	kva	備 考	
DL1	●	ダウンライト	DAIKO DDL-5004YW	LED 8.5W	15	2		2700K	
DL2	○	ダウンライト	DAIKO DDL-5102YW	LED 5.2W	9	1		2700K	
BR2	■	ブラケットランプ	DAIKO DBK-40018Y	LED 6.5W	11	1		2700K	
RL	○	読書灯	エル光源 LFX1-O-V-BK	LED 2.6W	4	2		3000K	※3段階調光、USBコンセント
K1	⬮	間接照明	DAIKO DSY-4938FW	LED 21W	22	1		2700K	造作・什器内取付け


想定冷蔵庫：東芝 GR-HB30GA (27L) W425xD450xH425

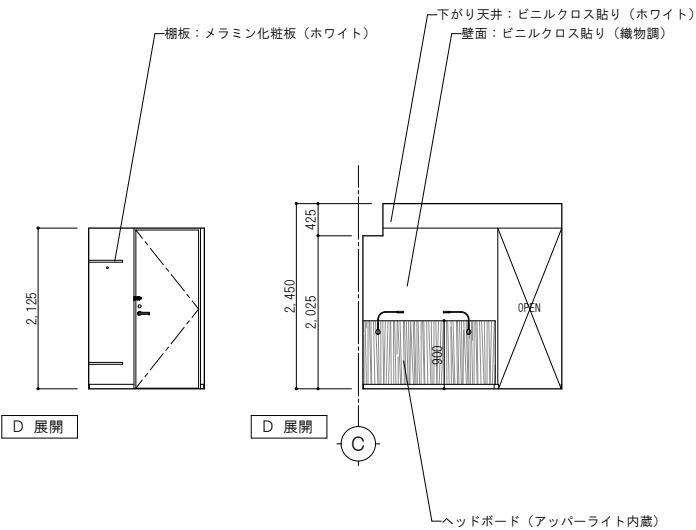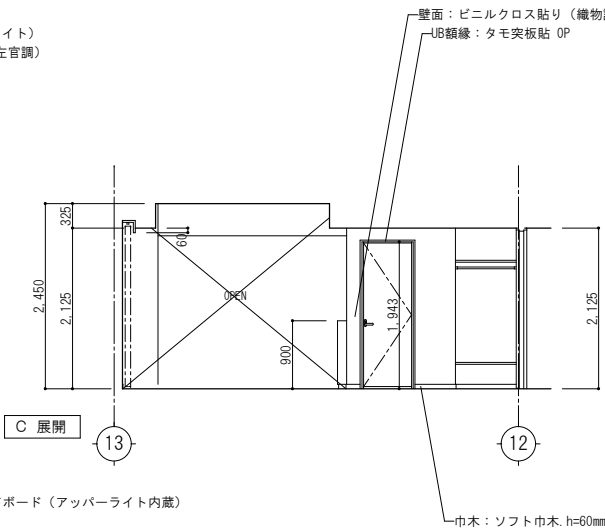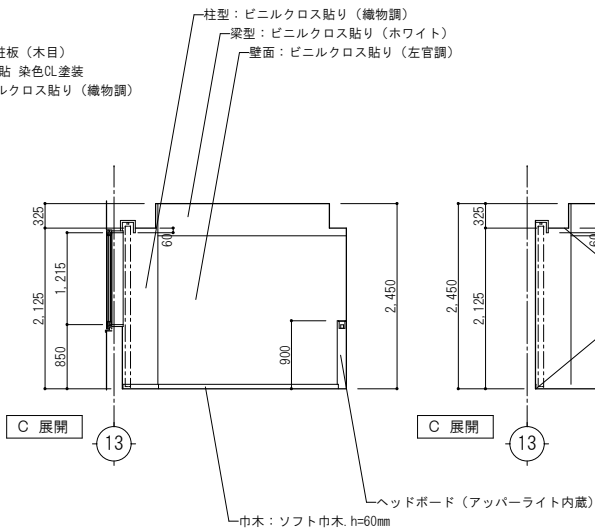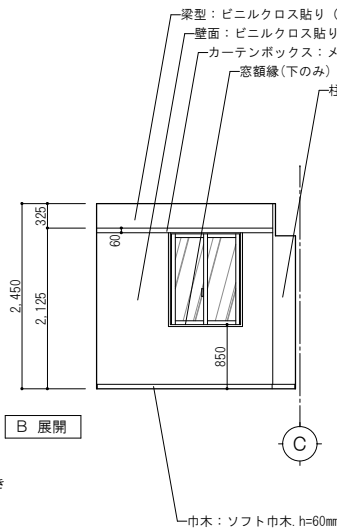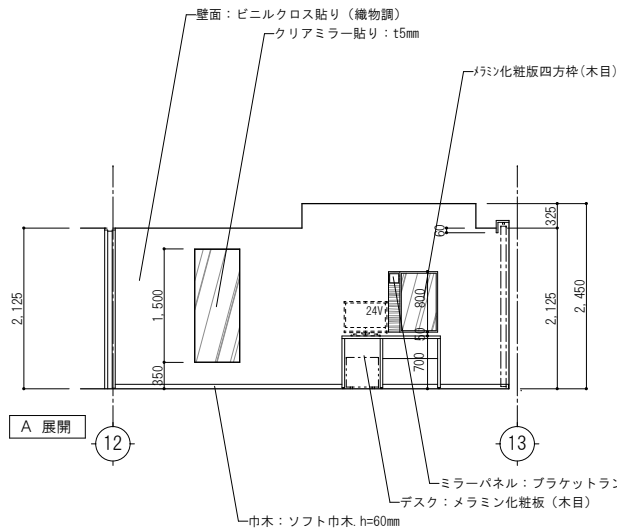

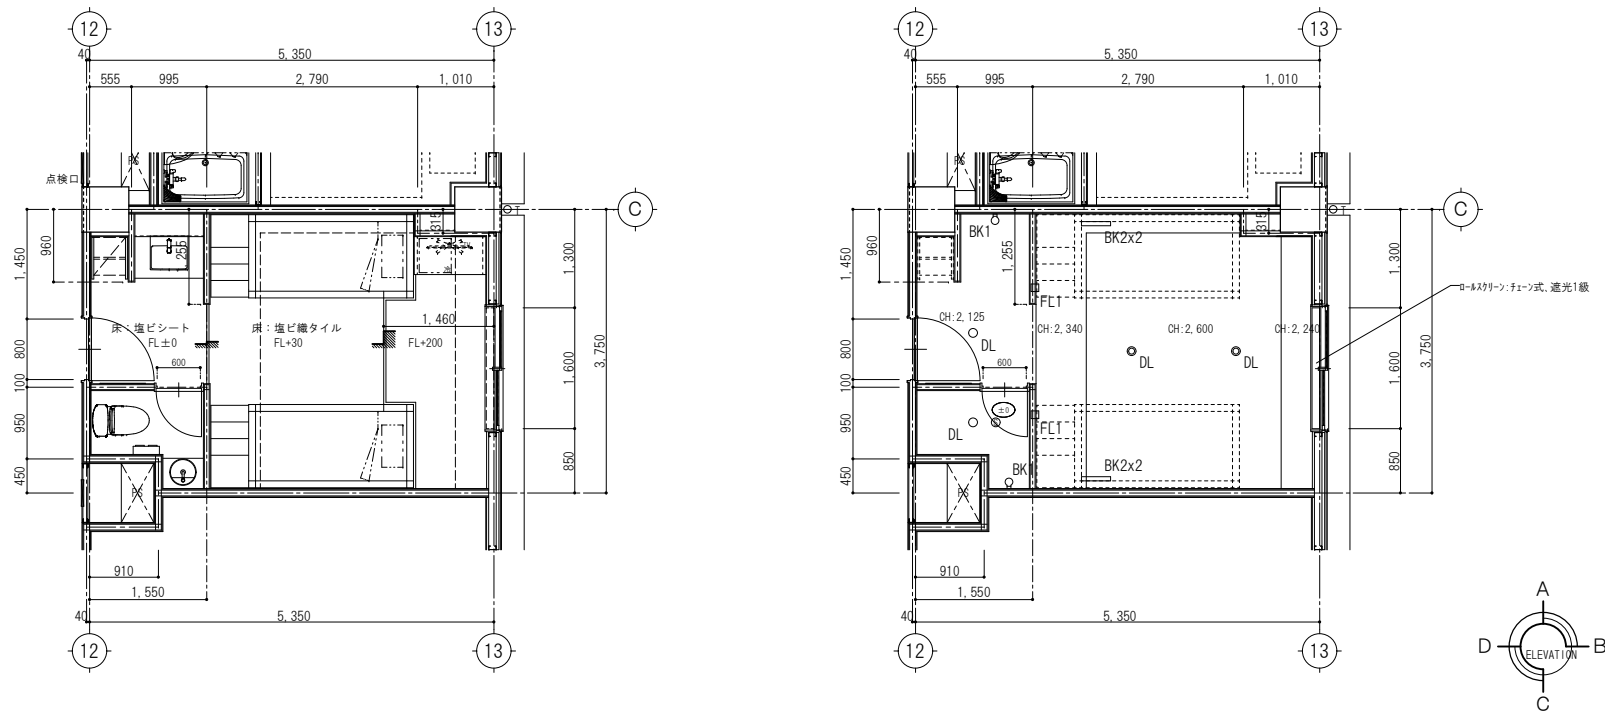


照明器具リスト タイプ E									
記号	シンボル	名 称	メーカー・品 番	電 球	VA	灯数	kva	備 考	
DL	●	ダウンライト	パナソニック XND10301PL	LED 7.6W		4		3000K	
BR1	○	ブラケットランプ	パナソニック LGB51568W	LED 6.3W		2		2700K	
BR2	▬	読書灯	パナソニック LGB51307LG1+WTC57523	LED 6.3W		4		2700K 造作・什器内取付け ※調光付き	
FL1	□	フットライト	パナソニック LGB070067	LED 1W		2		2800K 造作・什器内取付け	


想定冷蔵庫：東芝 GR-HB30GA (27L) W425xD450xH425

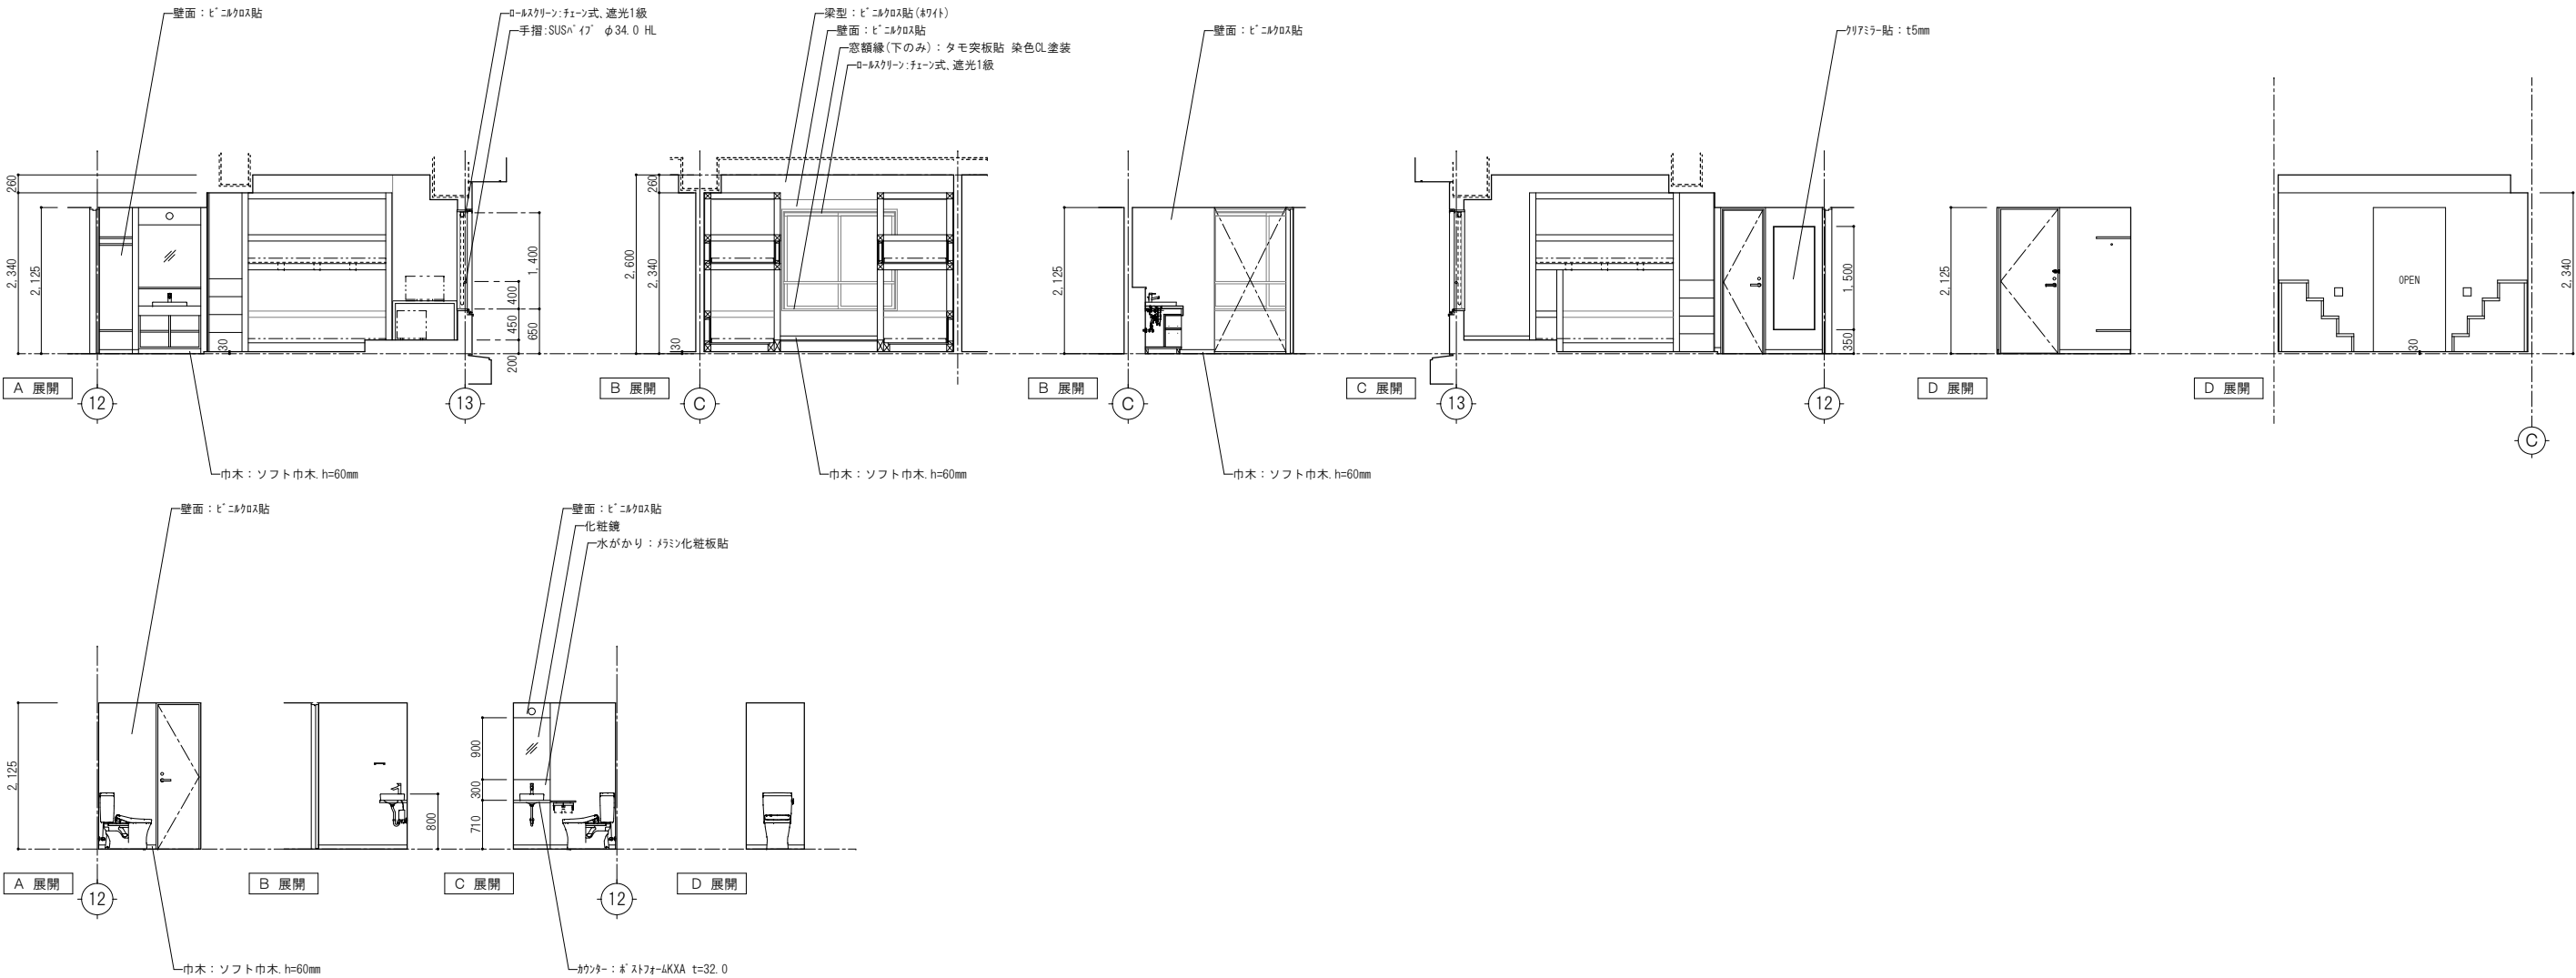


TYPE F

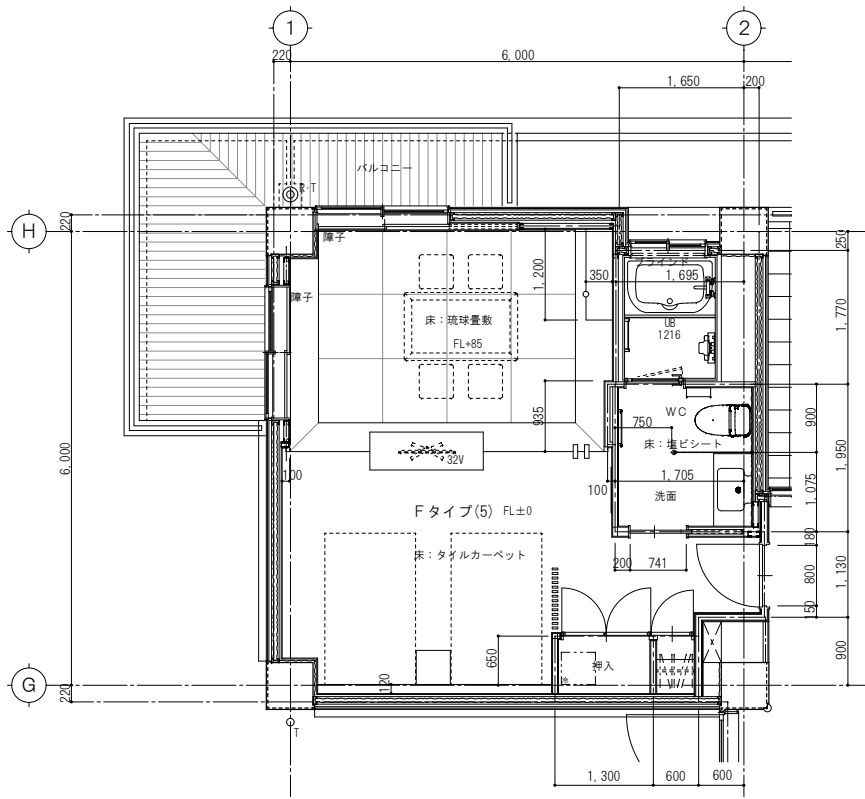

平面詳細図 1 : 50















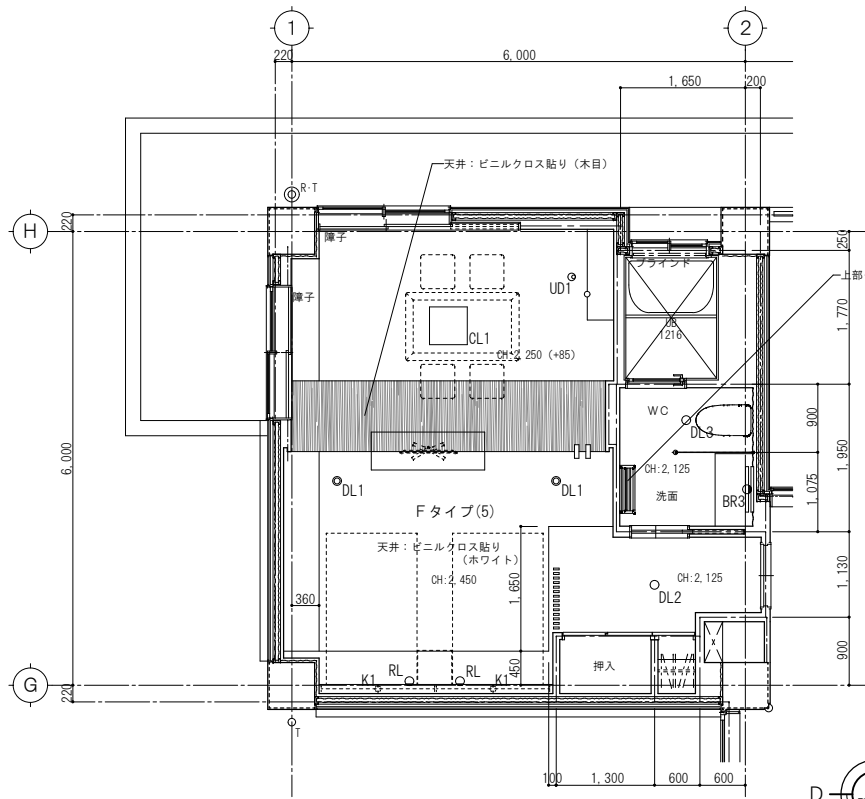


天井伏図 1 : 50

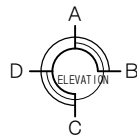

照明器具リスト									
記号	シンボル	名 称	メーカー・品 番	電 球	VA	灯数	kva	備 考	
DL1	●	ダウンライト	DAIKO DDL-5004YW	LED 8.5W	15	2		2700K	
DL2	○	ダウンライト	DAIKO DDL-5102YW	LED 5.2W	9	1		2700K	
DL3	○	ダウンライト	DAIKO DDL-5102AW	LED 5.2W	9	1		3500K	
UD1	●	ユニバーサルダウン	DAIKO DDL-4760YW	LED 5.6W	10	1		2700K	
CL1	□	シーリングランプ	DAIKO DCL-39731	LED 36W	36	1		6100K ~ 3000K	
BR3	●	ブラケットランプ	DAIKO DBK-40201Y	LED 11W	20	1		2700K	
RL	○	読書灯	エル光源 LFX1-O-V-BK	LED 2.6W	4	2		3000K	※3段階調光、USBコンセント
K1	●	間接照明	DAIKO DSY-4938FW	LED 21W	22	2		2700K	造作・什器内取付け

想定冷蔵庫：東芝 GR-HB30GA (27L) W425xD450xH425

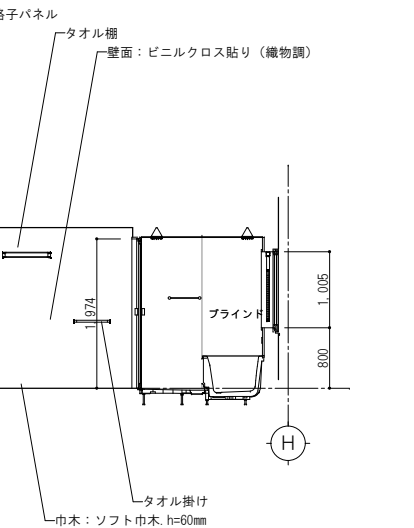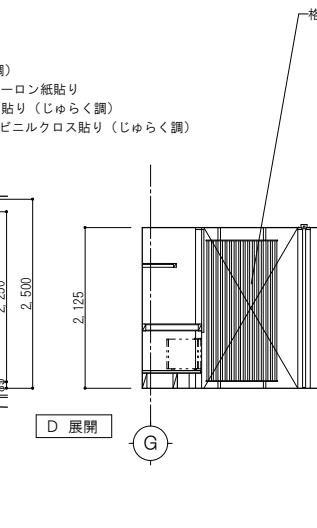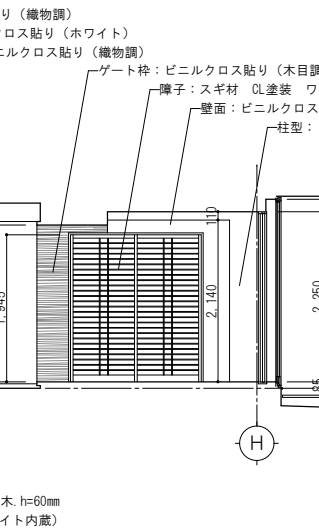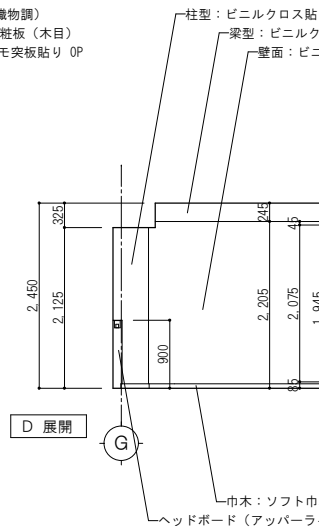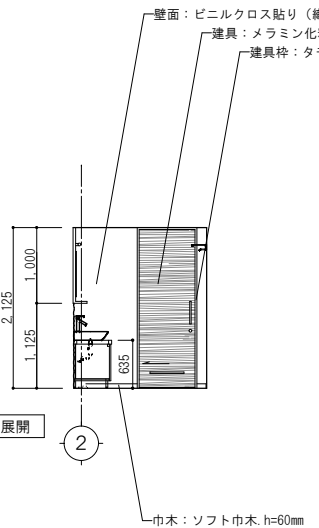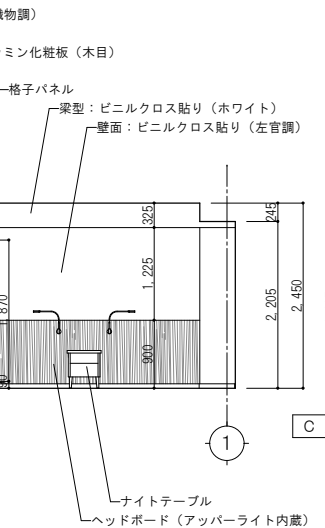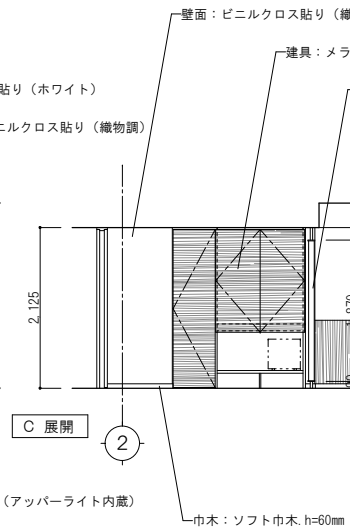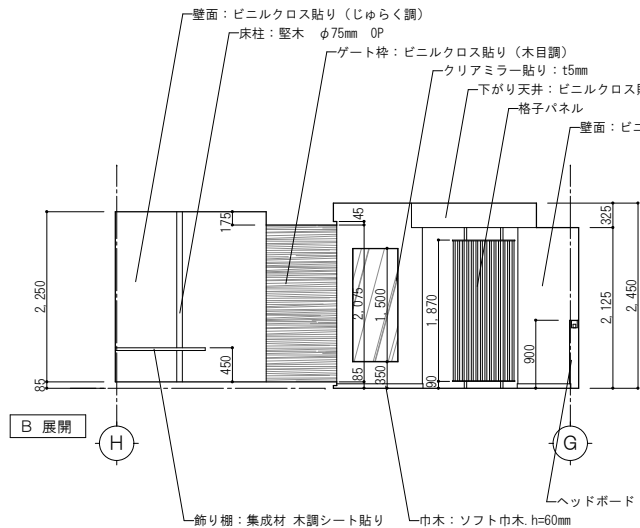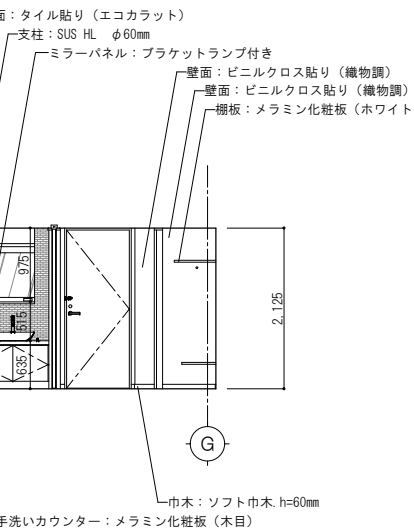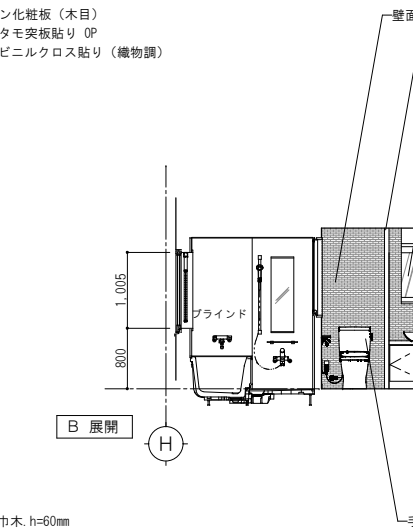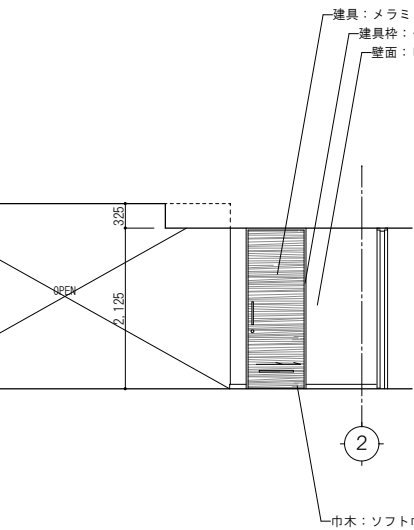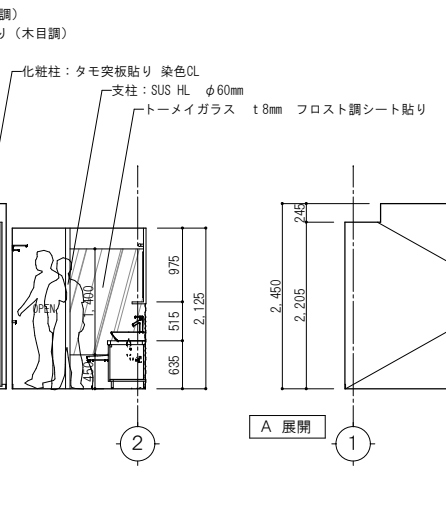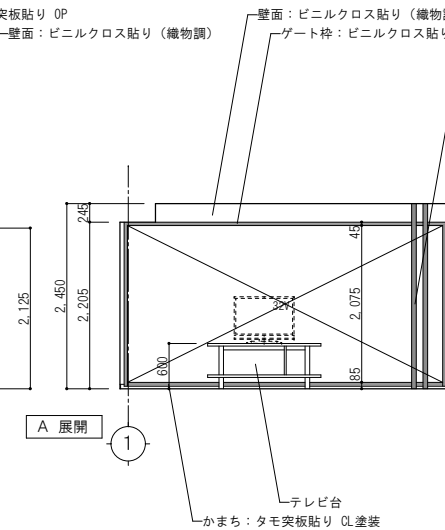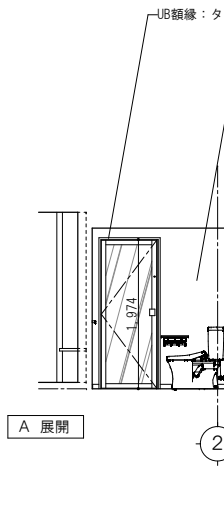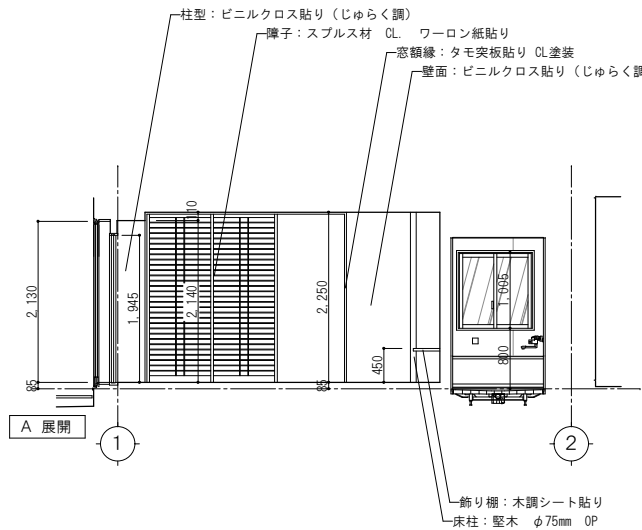

TITLE 潮温泉施設建設工事

Fタイプ 客室詳細図 S=1:50

株式会社 沖本初建築設計事務所

No. A-69

一級建築士大臣登録第103472号 沖 本 初

一級建築士事務所 広島県知事登録 16(1)第0241号

[A1版:原図 → A3版:50%縮小]


OKI.AA

HOKIYOTO ARCHITECTS & ASSOCIATES


2-21-404 Tsurumi cho Naka ku Hiroshima, 730-0045, Japan

竣工図

TYPE G

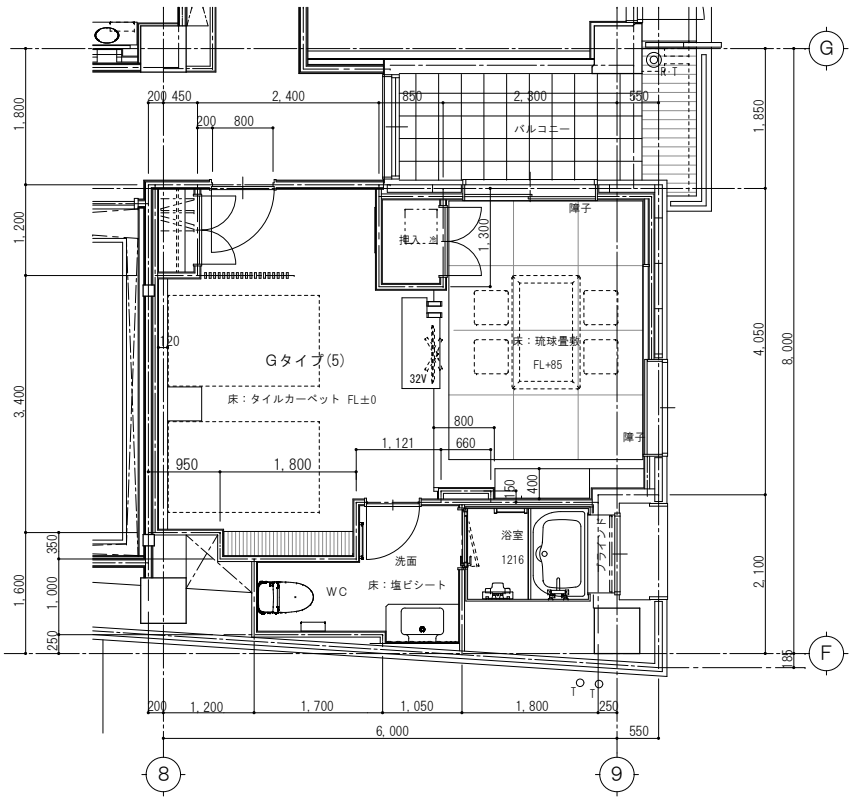










平面詳細図 1:50

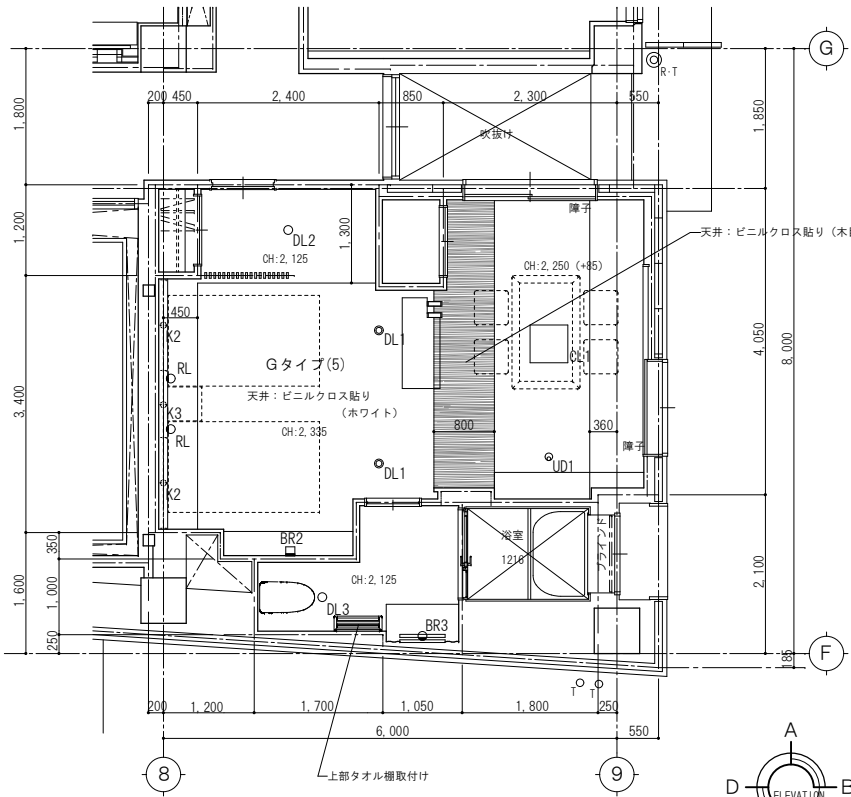

天井伏図 1:50

照明器具リスト									
記号	シンボル	名 称	メーカー・品 番	電 球	VA	灯数	kva	備 考	
DL1	●	ダウンライト	DAIKO DDL-5004YW	LED 8.5W	15	2		2700K	
DL2	○	ダウンライト	DAIKO DDL-5102YW	LED 5.2W	9	1		2700K	
DL3	○	ダウンライト	DAIKO DDL-5102AW	LED 5.2W	9	1		3500K	
UD1	◎	ユニバーサル ダウン	DAIKO DDL-4760YW	LED 5.6W	10	1		2700K	
CL1	□	シーリング ランプ	DAIKO DCL-39731	LED 36W	36	1		6100K ~ 3000K	
BR2	■	ブラケット ランプ	DAIKO DBK-40018Y	LED 6.5W	11	1		2700K	
BR3	●	ブラケット ランプ	DAIKO DBK-40201Y	LED 11W	20	1		2700K	
RL	○	読書灯	エル光源 LFX1-0-V-BK	LED 2.6W	4	2		3000K	※3段階調光、USBコネクタ
K2	⋯⋯⋯	間接照明	DAIKO DSY-4937FW	LED 17.5W	18	2		2700K	造作・什器内取付け
K3	⋯⋯⋯	間接照明	DAIKO DSY-4936FW	LED 13.5W	14	1		2700K	造作・什器内取付け

想定冷蔵庫：東芝 GR-HB30GA (27L) W425xD450xH425

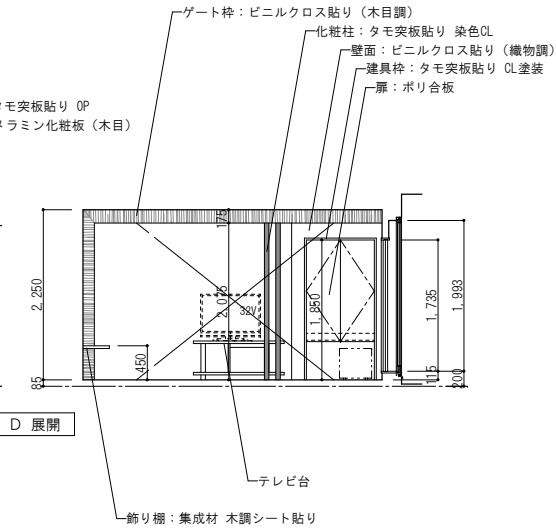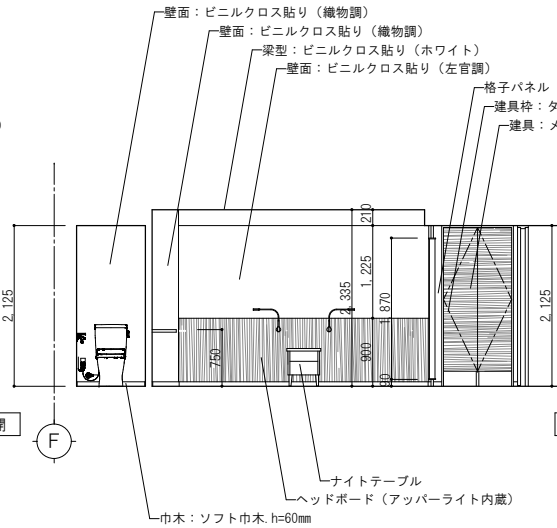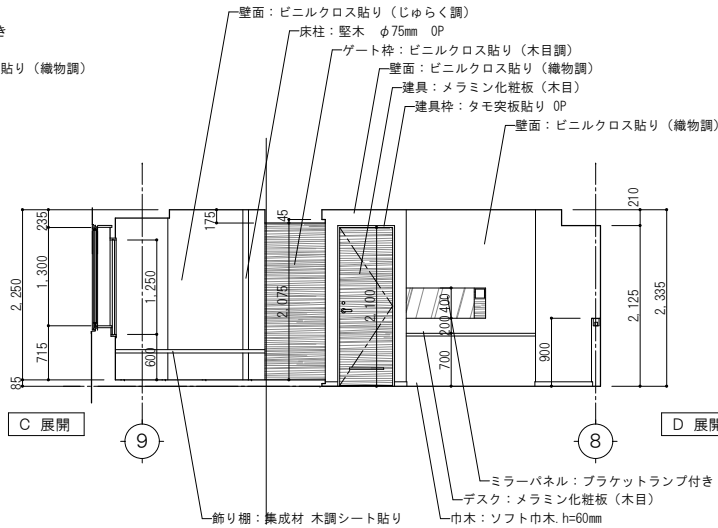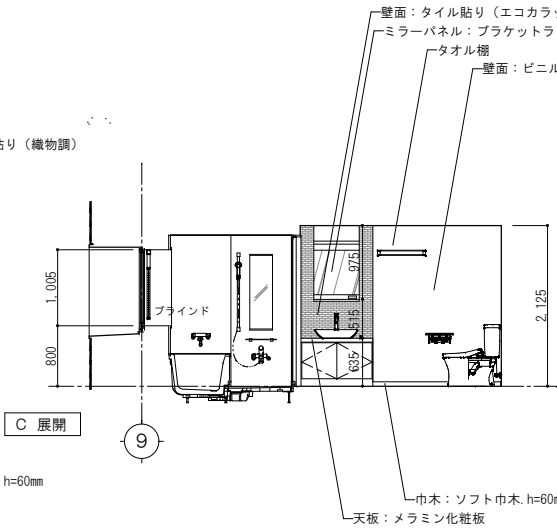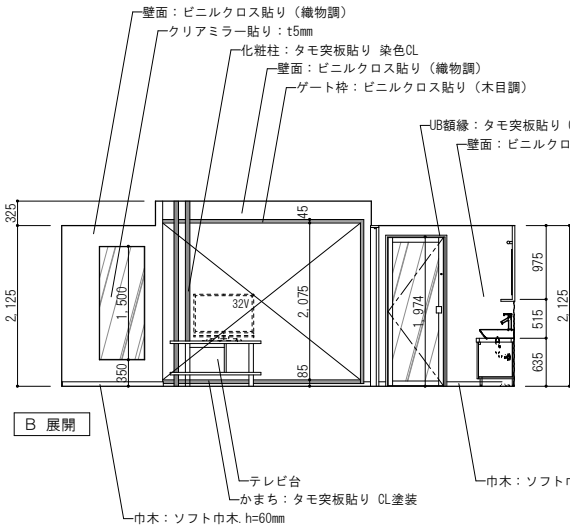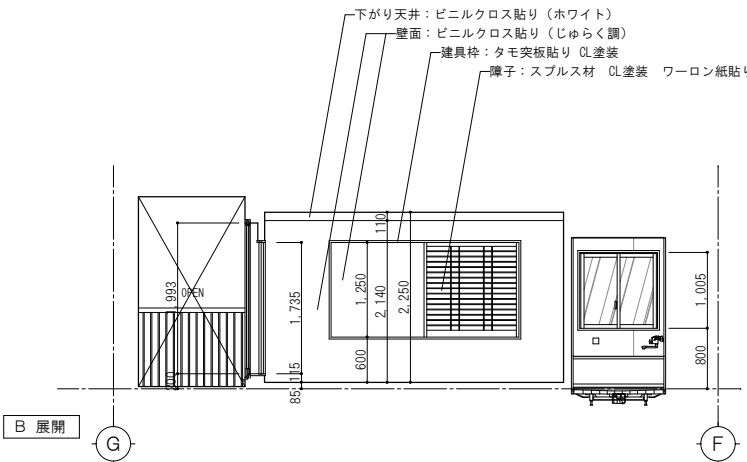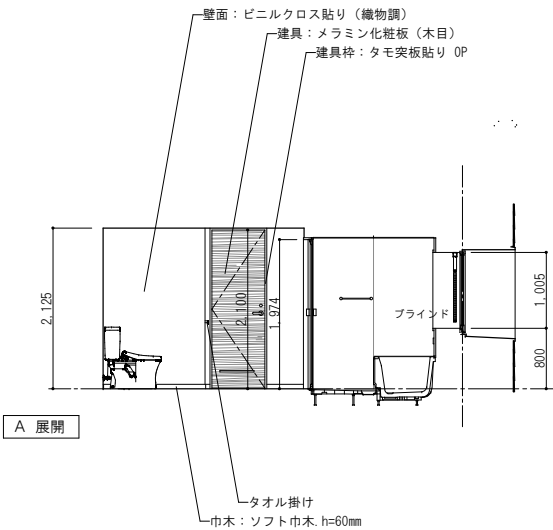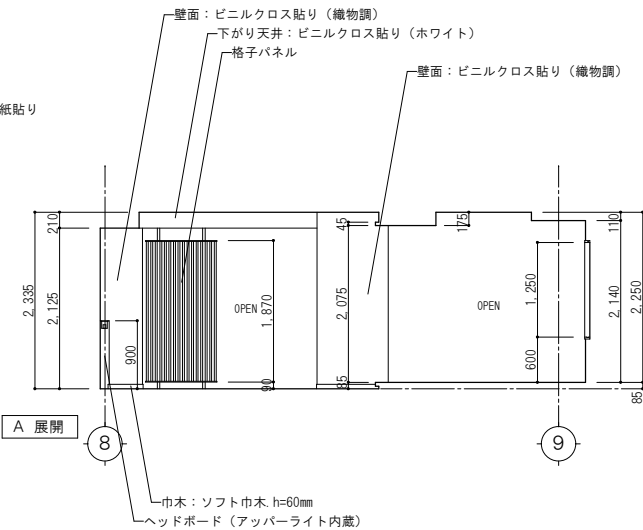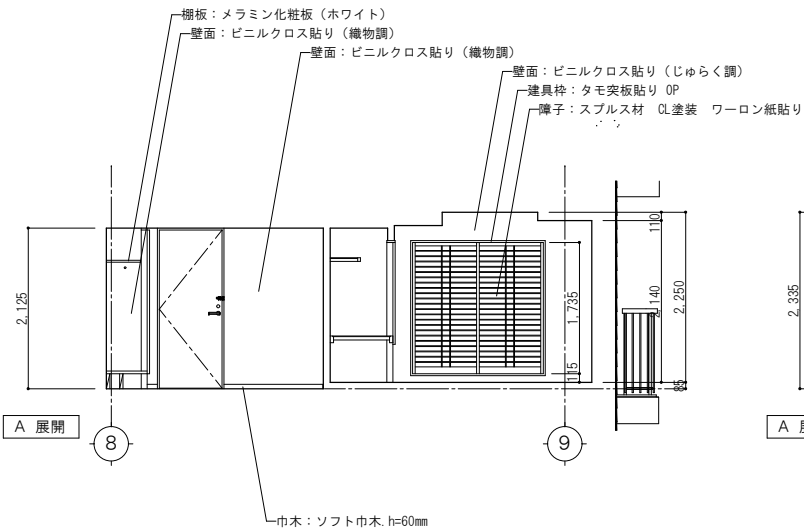

TITLE 潮温泉施設建設工事

Gタイプ 客室詳細図 S=1:50

株式会社 沖本初建築設計事務所

No. A-70

一級建築士大臣登録第103472号 沖 本 初

一級建築士事務所 広島県知事登録 16(1)第0241号

 

[A1版:原図 → A3版:50%縮小]

OKI.AA


HOKIYOTO ARCHITECTS & ASSOCIATES


2-21-404 Tsurumi cho Naka ku Hiroshima. 730-0045 Japan

竣工図

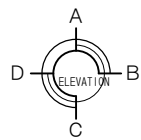

想定冷蔵庫：東芝 GR-HB30GA (27L) W425xD450xH425

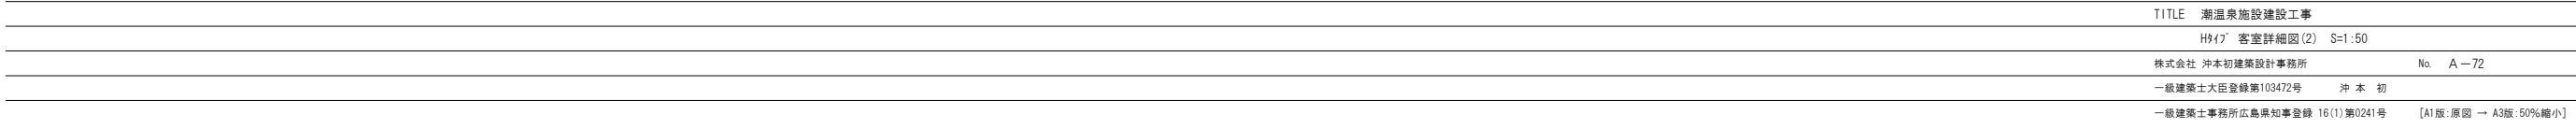

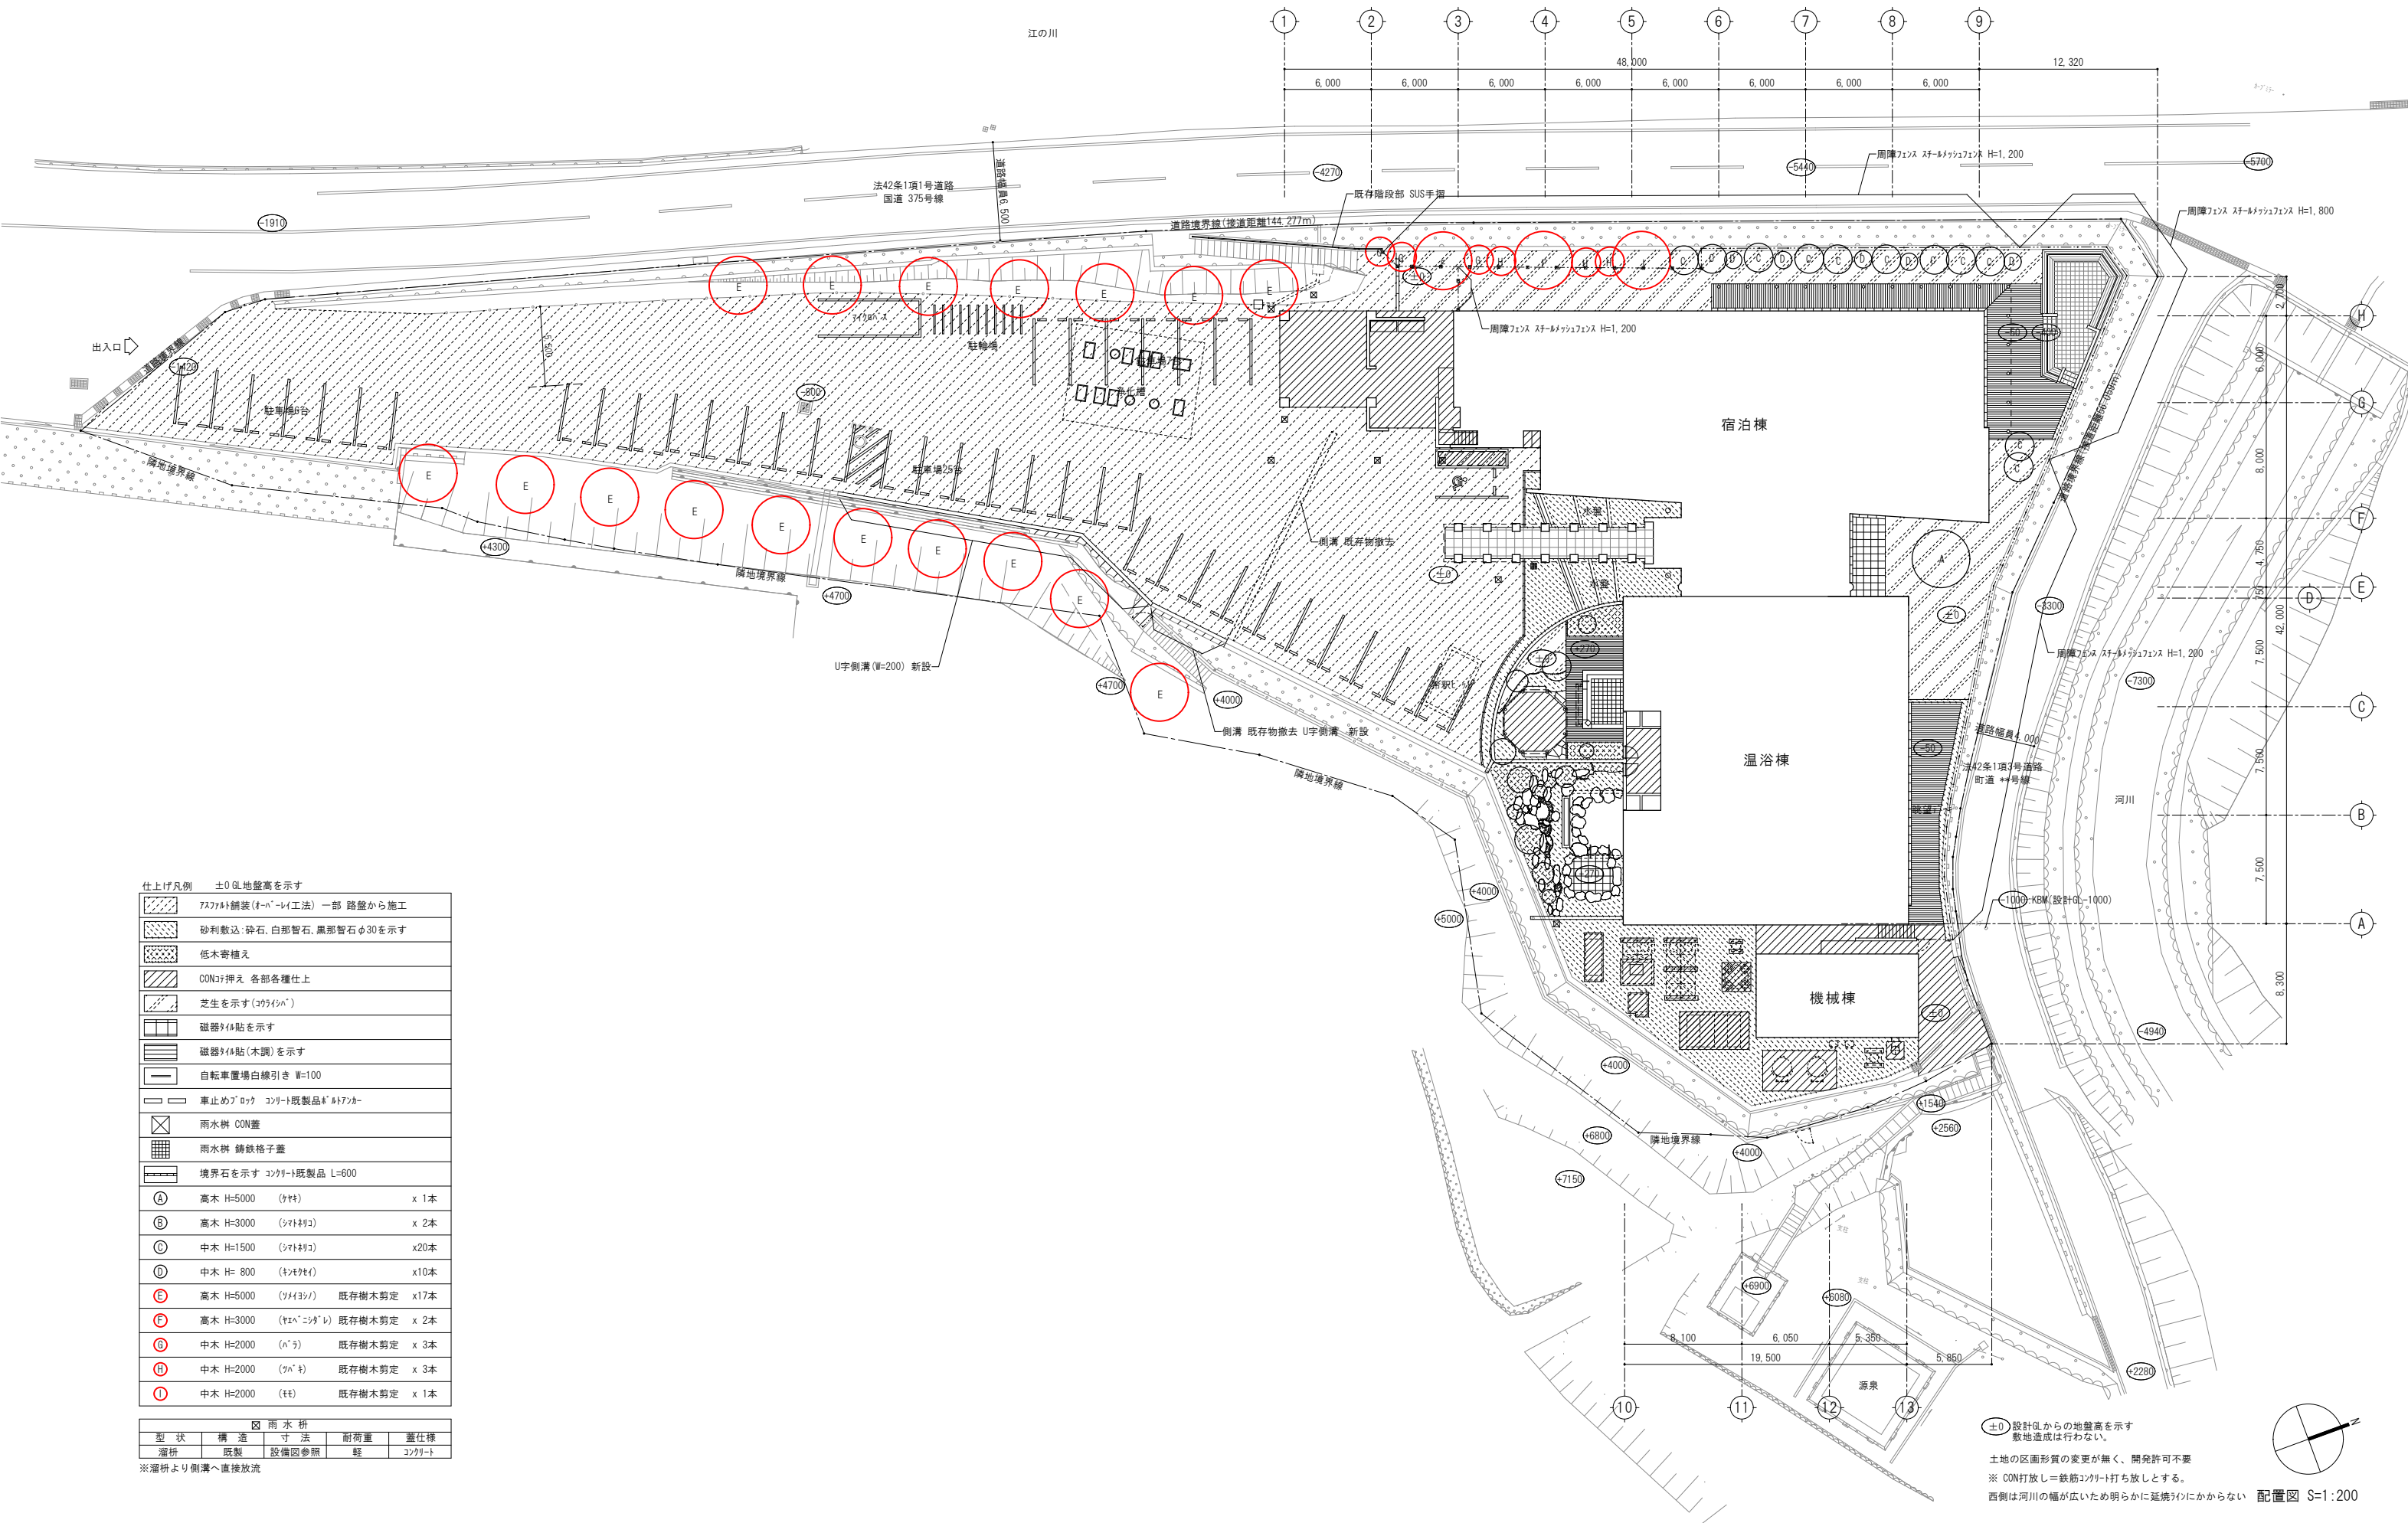

仕上げ凡例 ±0 GL地盤高を示す				
	アスファルト舗装 (ホーロー工法) 一部 路盤から施工			
	砂利敷込: 砕石、白那智石、黒那智石 φ30 を示す			
	低木寄植え			
	CON打押え 各部各種仕上			
	芝生を示す (コウライシバ)			
	磁器タイル貼を示す			
	磁器タイル貼 (木調) を示す			
	自転車置場白線引き W=100			
	境界石を示す コンクリート既製品 L=600			

雨水 枡				
型 状	構 造	寸 法	耐 荷 重	蓋 仕 様
溜 枡	既 製	設備図参照	軽	コンクリート

※溜枡より側溝へ直接放流


±0 設計GLからの地盤高を示す
敷地造成は行わない。
土地の区画形状の変更が無く、開発許可不要
※ CON打放し＝鉄筋コンクリート打ち放しとする。
西側は河川の幅が広いため明らかに延焼リスクにからない
配置図 S=1:200

TITLE 湖温泉施設建設工事
外構図 S=1:200
株式会社 沖本初建築設計事務所 No. A-73
一級建築士大臣登録第103472号 沖 本 初
一級建築士事務所所広島県知事登録 16(1)第0241号 [A1版:原図 → A3版:50%縮小]

OKI.AA
HOKIYOTO ARCHITECTS & ASSOCIATES
2-21-404 Tsurumi cho Naka ku Hiroshima. 730-0045 Japan
竣工図


配筋詳細図

(1 / 3 0)

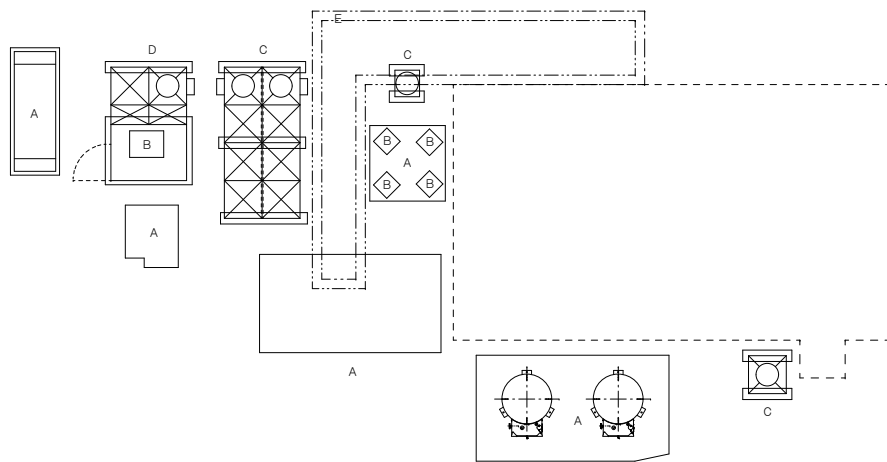


A

※：意匠図による

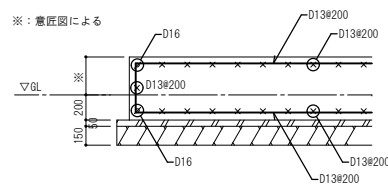


B

※：意匠図による

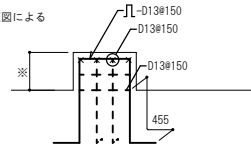


C

※：意匠図による

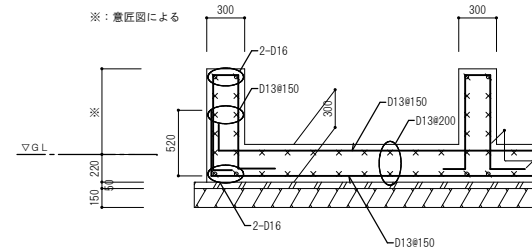


E

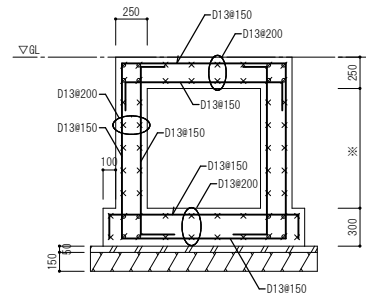


150


—

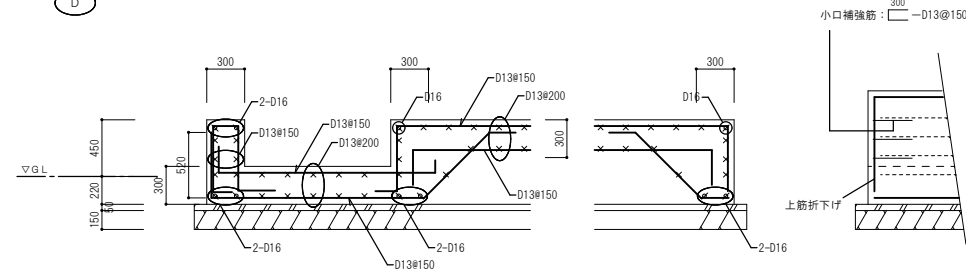


露天風呂目隠し壁 (1 / 3 0)

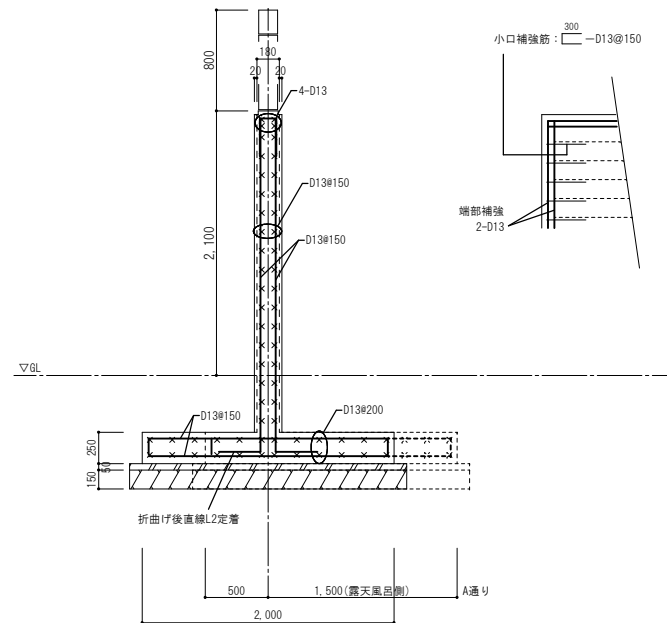


外周土間接続要領 (1 / 3 0)

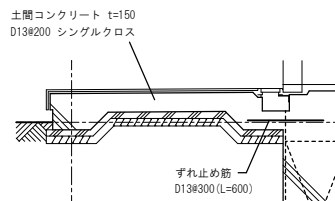

ヒ素希釈ピット配筋要領図 (1/30)

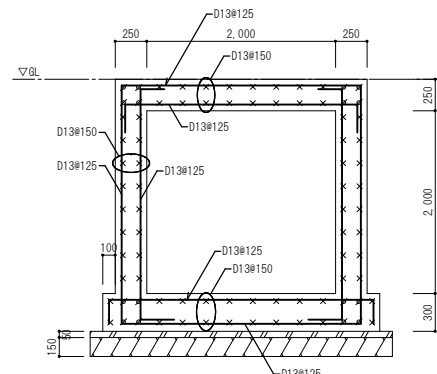

アプローチ基礎 (1/30)

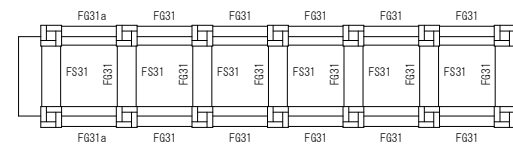


スラブリスト

符 号	版 厚	位 置	主筋方向		配筋方向	
			端 部	中 央 部	端 部	中 央 部
FS31	200	上端筋	D13 @200		D13 @200	
		下端筋	D13 @200		D13 @200	


基礎梁リスト

S = 1 : 5 0


符 号	FG31	FG31a	FCG31	FB31
位 置	全断面	全断面	全断面	全断面
断 面				
B x D	500 x 500	500 x 500	500 x 500	300 x 500
上 端 筋	4-D19	4-D19	4-D19	3-D16
下 端 筋	3-D19	5-D19	5-D19	3-D16
スターラップ	□ (2)-D10 #150	□ (2)-D10 #150	□ (2)-D10 #150	□ (2)-D10 #150
腹 筋	-	-	-	-

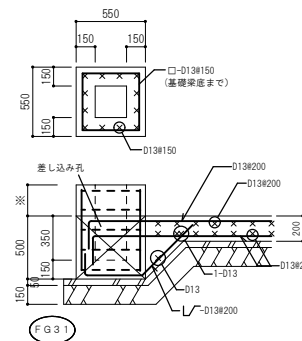

露天風呂 (1 / 3 0)

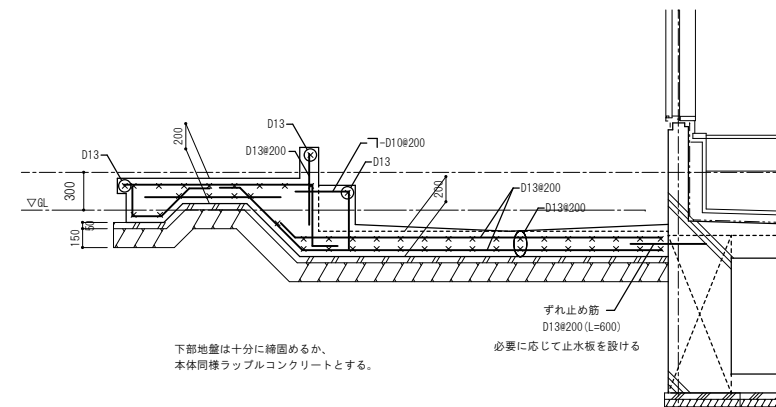

焚火コナ一 配筋要領図 (1/30)

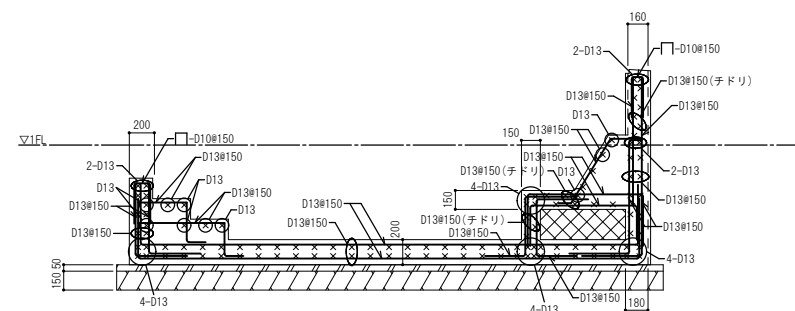

TITLE 潮温泉施設建設工事

外構関連構造図 S=1:30

株式会社 沖本初建築設計事務所

一級建築士大臣登録第103472号 沖本 初

No. A-74

一級建築士事務所広島県知事登録 16(1)第0241号

[A1版:原図 → A3版:50%縮小]

OKI.AA

HOKIMOTO ARCHITECTS & ASSOCIATES

2-21-404 Tsurumi cho Naka ku Hiroshima, 730-0045, Japan

竣工图