 
 


電気設備工事 特記仕様書										
設備概要		共通工事			放送設備工事			凡例		
工事項目・概要 ○電力引込工事	契約種別	・業務用電力 ○高圧電力 ・従量電灯 ・低圧電力 ・その他 () (6600) V 周波数(60) H z		○機材	金属管種別 ○ねじなし電線管(屋内) (1. 1. 1) ・薄鋼電線管(屋内) ○厚鋼電線管(屋内・屋外) P F管 ※一重管 ・二重管 (1. 2. 1) ケーブルラックの材質、仕上げ (1. 9. 1) 材質 ※鋼 ○アルミ ・ステンレス ・樹脂 鋼板製ケーブルラックの仕上げ ※メーカー標準 ・溶融亜鉛メッキ ・ ()	○機器	塗装方法、塗装色 塗装方法 ※メーカー標準 ・Ⅱ-1. 12表 (10. 2) 塗装色 ※メーカー標準 ・指定色	ページング設備工事	・機器	塗装方法、塗装色 塗装方法 ※メーカー標準 ・Ⅱ-1. 12表 (11. 2) 塗装色 ※メーカー標準 ・指定色
	受電電圧	○1回線 ・2回線								
	引込方法	○架空 ・地中 ○構内地中								
	塩害対策	・要 ○不要								
	電気室の形式	・開放式								
	電気室の形式	○キュービクル式 (・屋内式 ○屋外式)								
	受電方式	○C B形 ・P F・S形								
	変圧器	○油入自冷式 ・モールド式								
	高圧遮断器	○V C B ・G C B ・P F ・電磁操作 ・手動ばね操作 ・電動ばね操作								
	・発電設備工事	低圧遮断器	○M C C B ○E L C B							
力率制御		・有 (・高圧・低圧) ○無								
発電機の使用		・非常用 ・常用 ・防災用 ・保安用								
発電機の使用		・キュービクル式 ・開放式								
燃料		・軽油 ・A重油 ・その他()								
冷却方式		・ラジエータ式								
冷却方式		・水冷式 (・放水式 ・循環式)								
運転時間		・2時間 ・10時間 ・その他								
太陽光発電装置		・単結晶シリコン ・多結晶シリコン								
太陽電池の種類		・アモルファスシリコン ・その他 ・有 ・無								
・電力貯蔵設備工事	系統連系	・プロペラ形 ・ダリウス形								
	風力発電装置	・サボニウス形 ・その他								
	風車の種類	・有 ・無								
	系統連系	・有 ・無								
	種類	・直流電源装置・交流無停電電源装置 (UPS) ・その他電力貯装置								
	型式	・警報盤 ・簡易 ・自立形 ・デスク形								
	監視項目	・電力 ・動力 ・電灯 ・空調 ・衛生 ・防災 ・昇降機 ・その他 () (三) 相、(三) 線、(200) V (単) 相、(三) 線、(100/200) V								
	電気方式	○電池内蔵 ・電池別置								
	非常照明方式	・地中 ○架空								
	引込方法	○業務専用 ・業務 ・非常兼用 ・非常専用								
・ページング設備工事	用途	○デスク形 ・自立形 ・壁掛形 ・卓上形 方式 ・拡声式 (・) ○インターホン ・ナースコール								
	増幅器形式	・自立型 ・壁掛型								
	方式	() (例：事務室)								
	用途	・U H F ・B S ・C S ・F M ・A M								
	親時計	電波障害対策用配管 ・有 ○無								
	表示室	モニター設置室 (1 階事務室)								
	アンテナ	採用室 ()								
	電波障害対策用配管	自動車検出装置 ・赤外線式 ・ループコイル式 ・超音波式								
	モニター設置室	受信機種類 ○P型 ・R型 ・GP型 ・GR型 ・窓式 ・グラフィックパネル式 ・C R T 式								
	採用室	用途 ○燃焼器等 ・温泉採取設備 ・可燃性天然ガス ・都市ガス ○L P G								
○ガス漏れ火災警報 設備工事	閉鎖装置種類	防火戸 ・防火シャッター ・排煙口 ・垂れ壁 ・防煙ダンパー ・中光度航空障害灯 ・低光度航空障害灯								
	灯具	用途 ・緊急離着陸場 ・緊急救助用スペース								
	工事範囲	・交換機 ・電話機 ○入線								
	○閉鎖装置	塗装方法、塗装色 (6. 2. 1) 塗装方法 ※メーカー標準 ・Ⅱ-1. 12表 塗装色 ※メーカー標準 ・指定色								
	電灯コンセント設備工事	(共電-7)								
	○分電盤・開閉器	(7. 2. 1) 塗装方法、塗装色 塗装方法 ※メーカー標準 ・Ⅱ-1. 12表 塗装色 ※メーカー標準 ・指定色								
	照明器具設備工事	(共電-8)								
	○機器	塗装方法、塗装色は、図示による。(8. 2)								
	電話配管設備工事	(共電-9)								
	・機器	各機器の型式、定格及び寸法などは、図示による。(9. 2)								
設計用耐震震度 (Ks)	※耐震クラス B 上層階・屋上格屋 1.0 中間階 0.6 地階・1 階 0.4(0.6)	・耐震クラス A 上層階・屋上格屋 1.5 中間階 1.0 地階・1 階 0.6(1.0)								
	・耐震クラス S 上層階・屋上格屋 2.0 中間階 1.5 地階・1 階 1.0(1.5)	() 内は、地階及び1 階(地表)に 設置する水槽の場合に適用 免震設計用相対変位量								
	免震処理 対象及び対応	免震設計用相対変位量								
	免震処理 対象及び対応	免震設計用相対変位量								
(参考図面)



キュービクル単線結線図 S=N, S

株式会社 沖本初建築設計事務所

No. E-02

一級建築士大臣登録第103472号

一級建築士事務所広島県知事登録 16(1)第0241号

[A1版:原図 → A3版:50%縮小]

TITLE 潮溫泉施設建設工事

キュービクル単線結線図 S=N, S

株式会社 沖本初建築設計事務所

No. E-02

一級建築士大臣登録第103472号

一級建築士事務所広島県知事登録 16(1)第0241号

[A1版:原図 → A3版:50%縮小]

OKI.AA

HOKIMOTO ARCHITECTS & ASSOCIATES

2-21-404 Tsurumi cho Naka ku Hiroshima, 730-0045, Japan

竣工图

自 家 発 電 設 備 出 力 計 算 書

計算書 No. 160625A
2018 年 8 月 20 日

潮温泉施設建設工事（発電機負荷）

特性等	
(1)	対象負荷機器 様式 -2 のとおり
(2)	発電機 特性 $KG3 = 1.500$ $KG4 = 0.150$ $x'd'g = 0.250$ $\Delta E = 0.250$ $\eta g = 0.823$
(3)	原動機 特性 $\varepsilon = 0.700$ $\gamma = 1.000$ $a = 0.175$
(4)	負荷機器 $**D = 1.000$ $**d = 1.000$

※：1.000未満の場合は、消防設備用出力算定には使用できません。

自家発電設備						
(1)	種 類	屋外用キュービクル式長時間形				
(2)	形式番号	DCA-40SSGF				
(3)	発電機出力					
	定格出力	40.0	kVA	極 数	4	極
	定格電圧	220	V	定格周波数	60	Hz
	定格力率	0.800		定格回転速度	1,800	min ⁻¹
(4)	原動機出力					
	原動機の種別	ガス機関(三元触媒、過給機無し)				
	定格出力	50.5	kW	{ 68.7	PS}	
	使用燃料	LPガス		定格回転速度	1,800	min ⁻¹
(5)	整合比	1.298				

潮温泉施設建設工事（消防負荷）

様式-2 〈最大最終〉

件名： 潮温泉施設建設工事（発電機負荷）

番号	グループ	負荷機器名称	消防設備	記号	台数	換算 入出力 kW kVA	出力 mi (kW)	始動 制御 方式	単相負荷 (kW)			需要 事 di	分負荷 相当 出力 Mp (kW)	M2の 選定 <A>	M3の 選定 	M' 2の 選定 <C>	M' 3の 選定 <D>
									R-S	S-T	T-R						
1	単	消火栓ポンプ	F	MLT	1	5.50	5.50		0.00	0.00	0.00	—	5.50	45.83	37.75	19.52	16.45
算 出						負荷出力合計値 K = 5.50				0.00	0.00	0.00					
										最大値：A= 0.00			選 定	<A>の値 が最大と なる 5.50	の値 が最大と なる mi=M3= 5.50	<C>の値 が最大と なる mi=M' 2= 5.50	<D>の値 が最大と なる mi=M' 3= 5.50
										次の値：B= 0.00							
										最小値：C= 0.00							

$\langle A \rangle := (k_s / Z' m \times m_i)$ (ただしエレベーター負荷のときは、各式に U_v/n を掛けた値とする。)	$\langle B \rangle := (k_s / Z' m \cdot d / (\eta b \times \cos \theta b)) \times m_i$	$\langle D \rangle := (k_s / Z' m \times \cos \theta s - (\varepsilon - a) \times d / \eta b) \times m_i$ グループ欄が“単”の場合は、単機での始動を示す。	$\langle D \rangle := (k_s / Z' m \times \cos \theta s \cdot d / \eta b) \times m_i$ 潮温泉施設建設工事（消防負荷）
---	--	---	---

様式-3 <最大最終>

件名： 潮温泉施設建設工事（発電機負荷）

自家発電設備出力計算シート（発電機）				
RG1	$= \frac{1}{\eta L} \times D \times Sf \times \frac{1}{\cos \theta g} = \frac{1}{0.880} \times 1.000 \times 1.000 \times \frac{1}{0.800} = 1.421$ $\Delta P = A + B - 2C = 4.97 + 4.97 - 2 \times 4.97 = 0.00$ $u = \frac{(A - C)}{\Delta P} = \frac{(0.00 - 0.00)}{0.00} = 1.000$ $Sf = \sqrt{1 + \frac{\Delta P}{K} + \left(\frac{\Delta P}{K}\right)^2 \times (1 - 3u + 3u^2)}$ $= \sqrt{1 + \frac{0.00}{5.50} + \left(\frac{0.00}{5.50}\right)^2 \times (1 - 3 \times 1.000 + 3 \times 1.000^2)} = 1.000$			定常負荷出力係数 RG1 1.421
RG2	エレベーター 無 (0)	$= \frac{(1 - \Delta E)}{\Delta E} \times xd' g \times \frac{ks}{Z'm} \times \frac{M2}{K}$ $= \frac{(1 - 0.250)}{0.250} \times 0.250 \times \frac{1.000}{0.120} \times \frac{5.50}{5.50} = 6.250$		許容電圧降下出力係数 RG2 6.250
RG3	$= \frac{fv1}{KG3} \times \left\{ \frac{d}{(\eta b \times \cos \theta b)} \times \left(1 - \frac{M3}{K}\right) + \frac{ks}{Z'm} \times \frac{M3}{K} \right\}$ $= \frac{1.000}{1.500} \times \left\{ \frac{1.000}{(0.850 \times 0.800)} \times \left(1 - \frac{5.50}{5.50}\right) + \frac{1.000}{0.120} \times \frac{5.50}{5.50} \right\}$ $= 5.556$			短時間過電流耐力出力係数 RG3 5.556
RG4	$= \frac{1}{K} \times \frac{1}{KG4} \times \sqrt{(H - RAF)^2 + \left(\sum \frac{Ai}{\eta i \times \cos \theta i} + \sum \frac{Bi}{\eta i \times \cos \theta i} - 2 \times \sum \frac{Ci}{\eta i \times \cos \theta i}\right)^2 \times (1 - 3u + 3u^2)}$ $\text{※ } H = hb \times \sqrt{\left\{ \sum \left(\frac{Rgi \times hki}{\eta i \times \cos \theta i}\right) \right\}^2 + \left\{ \sum \left(\frac{R3i \times hki}{\eta i \times \cos \theta i}\right) \times hph \right\}^2}$ $= \frac{1}{5.50} \times \frac{1}{0.150} \times \sqrt{(0.00 - 0.00)^2 + (0.00)^2 \times (1 - 3 \times 1.000 + 3 \times 1.000^2)}$ $= 0.000$			許容逆相電流出力係数 RG4 0.000
RG	$= RG<1> = 6.250 \quad RG1, RG2, RG3, RG4 \text{ のうち最大値}$			RG 1.250
発電機計算出力 G'		$G' = RG \times K = 6.250 \times 5.50 = 34.38 \quad (\text{kVA})$		発電機定格出力 G
		$G = 40.0 \quad (\text{kVA})$		

備考：GはG'の値の95%以上の値とする。

潮温泉施設建設工事（消防負荷）

様式-4 〈最大最終〉

件名： 潮温泉施設建設工事（発電機負荷）


自家発電設備出力計算シート（原動機、整合）			
RE1	$= \left(\frac{1}{\eta_L} \right) \times D \times \left(\frac{1}{\eta_g} \right) = \left(\frac{1}{1.000} \right) \times 1.000 \times \left(\frac{1}{0.823} \right) = 1.381$		定常負荷出力係数 RE1 1.381
RE2	$= \frac{1}{\varepsilon} \times \frac{fv2}{\eta_g'} \times \left\{ (\varepsilon - a) \times \frac{d}{\eta_b} \times \left(1 - \frac{M'2}{K} \right) + \frac{ks}{Z'm} \times \cos \theta_s \times \frac{M'2}{K} \right\}$ $= \frac{1}{0.700} \times \frac{1.000}{0.782} \times \left\{ (0.700 - 0.175) \times \frac{1.000}{0.850} \times \left(1 - \frac{5.50}{5.50} \right) + \frac{1.000}{0.120} \times 0.500 \times \frac{5.50}{5.50} \right\}$ $= 1.986$		許容回転速度変動出力係数 RE2 7.614
RE3	$= \frac{1}{r} \times \frac{fv3}{\eta_g'} \times \left\{ \frac{d}{\eta_b} \times \left(1 - \frac{M'3}{K} \right) + \frac{ks}{Z'm} \times \cos \theta_s \times \frac{M'3}{K} \right\}$ $= \frac{1}{1.000} \times \frac{1.000}{0.782} \times \left\{ \frac{1.000}{0.850} \times \left(1 - \frac{5.50}{5.50} \right) + \frac{1.000}{0.120} \times 0.50 \times \frac{5.50}{5.50} \right\}$ $= 1.986$		許容最大出力係数 RE3 5.330
RE	$= RE_2 \geq RE_1, RE2, RE3 \text{のうち最大値}$		RE 7.614
原動機計算出力 E'	$E' = RE \times K = 7.614 \times 5.50 = 41.88 \text{ (kW)}$		
整合	$MR' = \frac{E'}{G \times \cos \theta_g} \times \eta_g = \frac{41.88}{40.0 \times 0.800} \times 0.823 = 1.077$		
原動機定格出力 E	$MR' = 1.077 \quad (MR' < 1.0 \text{ のため } MR=1.0 \text{ として } E^* \text{ を逆算})$ $MR = 1.298$		$E^* = 41.88 \text{ (kW)}$ $E = 50.5 \text{ (kW)}$
自家発電設備の出力		$G = 40.0 \text{ (kVA)} \quad \text{力率} = 0.800$	$E = 50.5 \text{ (kW)}$ 68.7 (PS) ガス機関(三元触媒、過給機無し)

備考: E は E' 又は E^* の値以上の値とする。

潮温泉施設建設工事（消防負荷）

機械設備工事とする。


自家発電機仕様									
発 電 機	項 目		仕 様		エ ン ジ ン	項 目		仕 様	
	容 量	4 0	k V A	形 式		水冷4サイクル 縦型、直列、ヘロン式			
	電 圧	2 2 0	V	定 格 出 力		50.5 k W			
	周 波 数	6 0	H z	回 転 数		1 8 0 0 m i n ⁻¹			
	相 数	3 相 3 線	充電器	スイッチングレギュレータ方式					
	極 数	4	P	始 動 方 式		電気始動方式			
	力 率	0. 8 (遅れ)	始 動 電 動 機	2 4 V - 5. 0 k W					
	励 磁 方 式	ブラシレス方式		バッテリー		R E H 形 制御弁式鉛 1 2 V - 4 0 A h			
	絶 縁 階 級	F 種		使 用		種 類	L P ガス J I S 1 種 1 号 (ボンベ別置)		
	周 波 数 制 御	電子ガバナ				燃 料	供給圧	2. 8 k P a	
				燃料消費量	4. 4 N m 3 / h				
				電源切替器	搭載				
充 電 方 式					自動充電方式				
キュービクル		騒音値		61dB (Aスケール)本体より1m (平均値)					
		塗装色		5 Y 7 / 1					
装 備 質 量		約 2 5 0 0 k g							
認 定		JIS, JEC, JEM, NEMA							
キュービクル		周囲温度		0℃以上～4 0℃以下					
		相対湿度		8 5 %以下					
		標高		5 0 0 m以下					
始動時間		停電より負荷投入まで4 0 秒以内							
L P ガス配管圧力		2. 8 ± 0. 5 k P a							

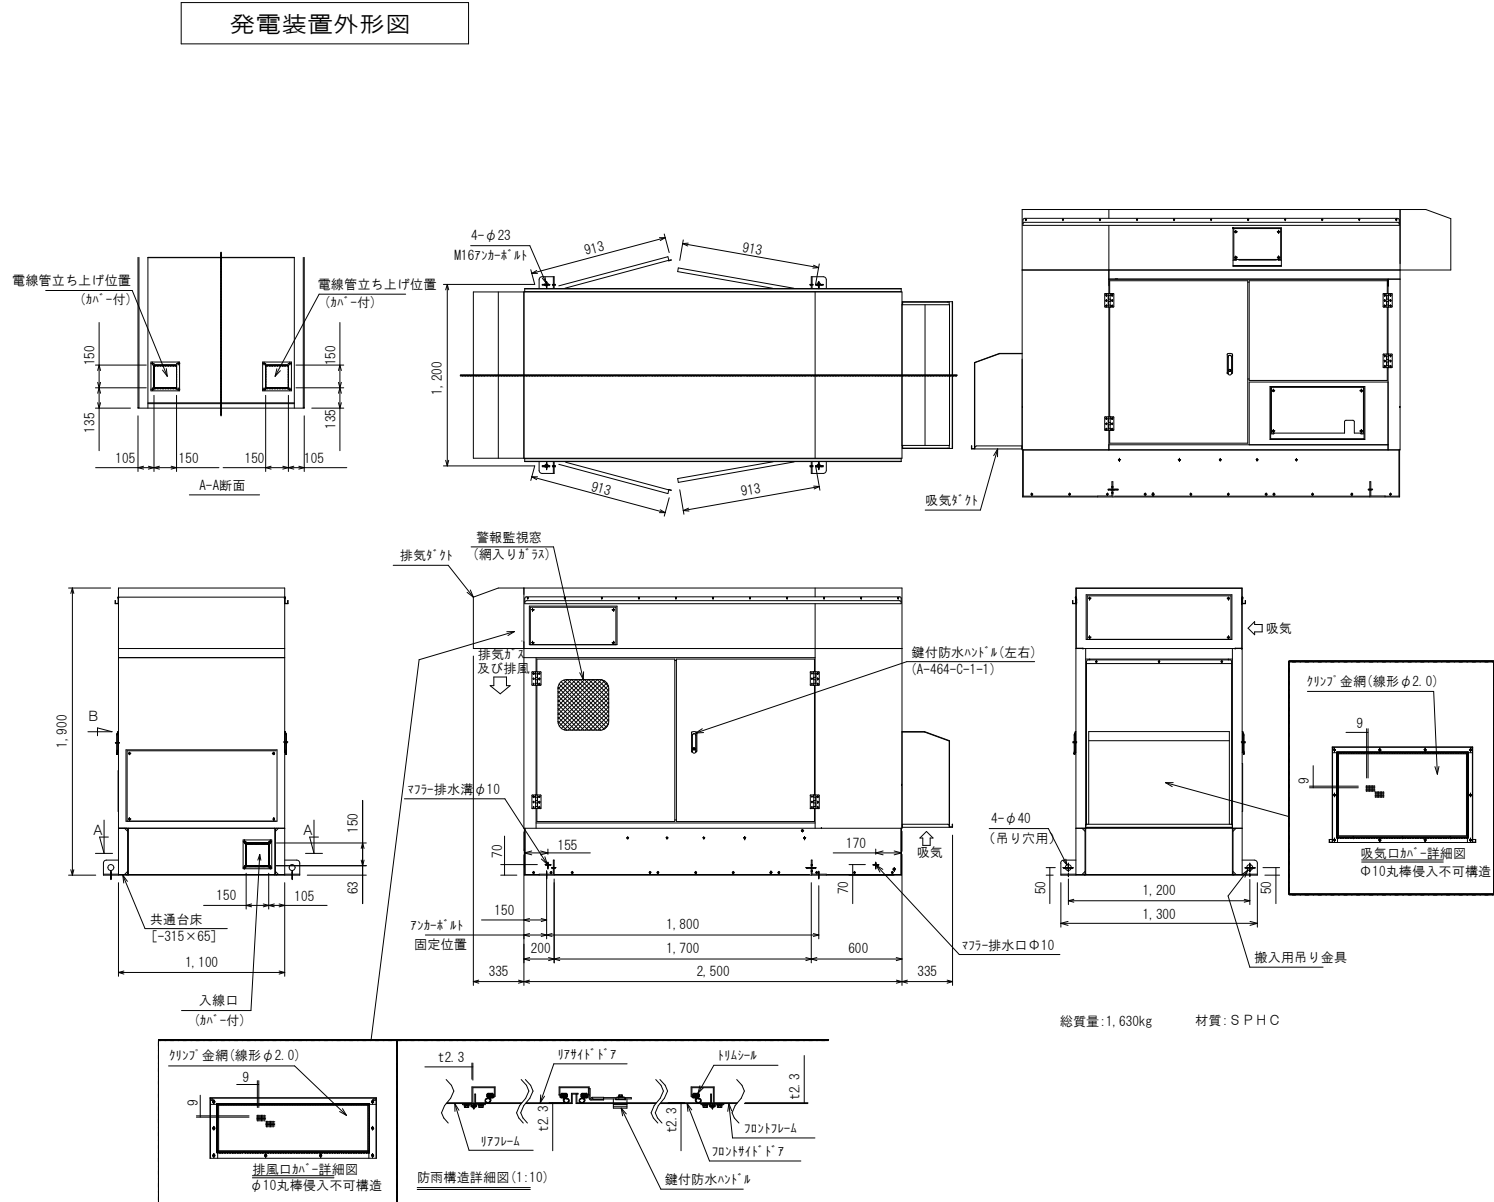

機械設備工事とする。

動力盤リスト (NO. 1)

幹線 番号	動力盤名称	主開閉器	回路番号	分岐開閉器	図面記号	負荷名称	容量 (kW)	制 御	相 手 回 路	負 荷 種 別	機 作 表 示	故 障 表 示	警 報	備 考		
M-1	LM-1-1S 屋内埋込型		501	ELCB3P50AF/40AT	ACP-11	空調機器	5.71	1								
			502	ELCB3P50AF/1.3AT		サンシリカスクリーン	0.063	1								
			503	ELCB3P50AF/1.3AT		サンシリカスクリーン	0.063	1								
			504	ELCB3P50AF/1.3AT		サンシリカスクリーン	0.063	1								
M-2	LM-1-2S 屋内埋込型		501	ELCB3P225AF/125AT		ミストサウナ	10.0	1								
			502	ELCB3P100AF/100AT		ドライサウナ	6.0	1								
			503	ELCB3P50AF/30AT	AC-1	空調機器	2.2	1								
			506	ELCB3P100AF/100AT	ACP-14	空調機器	13.57	1								
						負荷容量 38.83KW										
M-3	LM-2-1S 屋内埋込型		501	ELCB3P50AF/1.3AT		サンシリカスクリーン	0.063	1								
			502	ELCB3P100AF/75AT	ACP-21	空調機器	9.66	1								
			503	ELCB3P100AF/60AT	ACP-13	空調機器	9.66	1								
M-4	LM-2-2S 屋内埋込型		504	ELCB3P100AF/100AT	ACP-12	空調機器	15.32	1								
						負荷容量 15.32KW										
M-5	LM-CS 屋内埋込型		505	ELCB3P100AF/60AT	ACP-32	空調機器	9.66	1								
			506	ELCB3P100AF/75AT	ACP-31	空調機器	9.66	1								
			507	ELCB3P100AF/60AT	ACP-22	空調機器	10.86	1								
			508	ELCB3P50AF/50AT	ELV	エレベーター	3.92	1								
M-6	LM-2-2S 屋内埋込型		501	ELCB3P50AF/50AT	ACP-23	空調機器	7.86	1								
			502	ELCB3P50AF/50AT	PCU-1	循環ポンプ制御ユニット	1.5x2	1								
						負荷容量 10.66KW										
M-7	LM-CS 屋内埋込型		501	ELCB3P50AF/20AT		ﾊﾞｽｽﾎｰﾙ-冷凍庫	1.299	1								
			502	ELCB3P50AF/30AT		包丁甲板殺菌庫	2.10	1								
			503	ELCB3P50AF/30AT		ﾌﾞﾗｽﾄﾁｰﾐ-ｼｮｯｸﾌﾘｰｻｰ	1.92	1								
			504	ELCB3P225AF/125AT		ｽﾎｰﾙｺﾝﾍﾞ-ｸｼｮﾝｵｰﾌﾞﾝ	10.1	1								
			505	ELCB3P225AF/125AT		ｽﾎｰﾙｺﾝﾍﾞ-ｸｼｮﾝｵｰﾌﾞﾝ	10.1	1								
			506													
			507	ELCB3P100AF/60AT		食器洗浄機	4.54	1								
			508	ELCB3P100AF/60AT		食器洗浄機	5.35	1								
M-8	LM-CS 屋内埋込型		509	ELCB3P50AF/30AT	AC-2	空調機器	3.82	1								
			510	ELCB3P50AF/30AT	AC-1	空調機器	1.66	1								
			511	ELCB3P50AF/30AT	AC-1	空調機器	1.66	1								
			512	ELCB3P50AF/30AT	FO-1	給気ファン	2.2	4								
			513	ELCB3P50AF/50AT	FE-3	排気ファン	3.5	4								
			514	ELCB3P50AF/30AT	FO-1	給気ファン	2.2	4								
			515	ELCB3P50AF/10AT	FO-1	給気ファン	0.35	4								
			M-9	LM-KS 屋内露出型		501	ELCB3P50AF/30AT	RU-1	ろ過装置 バイブル浴槽用	3.0	1					
502	ELCB3P50AF/15AT	RU-2				ろ過装置 水風呂用	0.4	1							別途制御盤へ（機械設備工事）	
503	ELCB3P50AF/15AT	RU-3				ろ過装置 イベント槽用	0.75	1							別途制御盤へ（機械設備工事）	
504	ELCB3P50AF/40AT														別途制御盤へ（機械設備工事）	
505	ELCB3P50AF/15AT														別途制御盤へ（機械設備工事）	
506	ELCB3P100AF/100AT	PWU-1				加圧給水ポンプユニット	3.7x2	1							別途制御盤へ（機械設備工事）	
507	ELCB3P15AF/30AT					ブースターポンプ	0.15								別途制御盤へ（機械設備工事）	
508	ELCB3P50AF/15AT	PC-1				冷水循環ポンプ	0.25	1							別途制御盤へ（機械設備工事）	
509	ELCB3P50AF/50AT	RC-1				チリングユニット	5.51	1							別途制御盤へ（機械設備工事）	
510	ELCB3P100AF/50AT	BS-1				蒸気ボイラー	4.3	1							別途制御盤へ（機械設備工事）	
511	ELCB3P100AF/50AT	BS-1				蒸気ボイラー	4.3	1							別途制御盤へ（機械設備工事）	
512	ELCB3P50AF/15AT	PHW-1				返湯ポンプ	0.15	1							別途制御盤へ（機械設備工事）	
513	ELCB3P50AF/15AT	PHW-1				返湯ポンプ	0.15	1							別途制御盤へ（機械設備工事）	
514	ELCB3P50AF/15AT	FV-35				有圧扇	0.1	1							有圧扇の発停はサーモスタッド（機械設備工事）の信号を受けて行うこと	
515	ELCB3P50AF/15AT	FV-35				有圧扇	0.1	1						有圧扇の発停はサーモスタッド（機械設備工事）の信号を受けて行うこと		
516	ELCB3P50AF/15AT	FO-40	有圧扇	0.1	1											
517	ELCB3P50AF/15AT	FO-40	有圧扇	0.1	1											
						負荷容量 29.27KW										

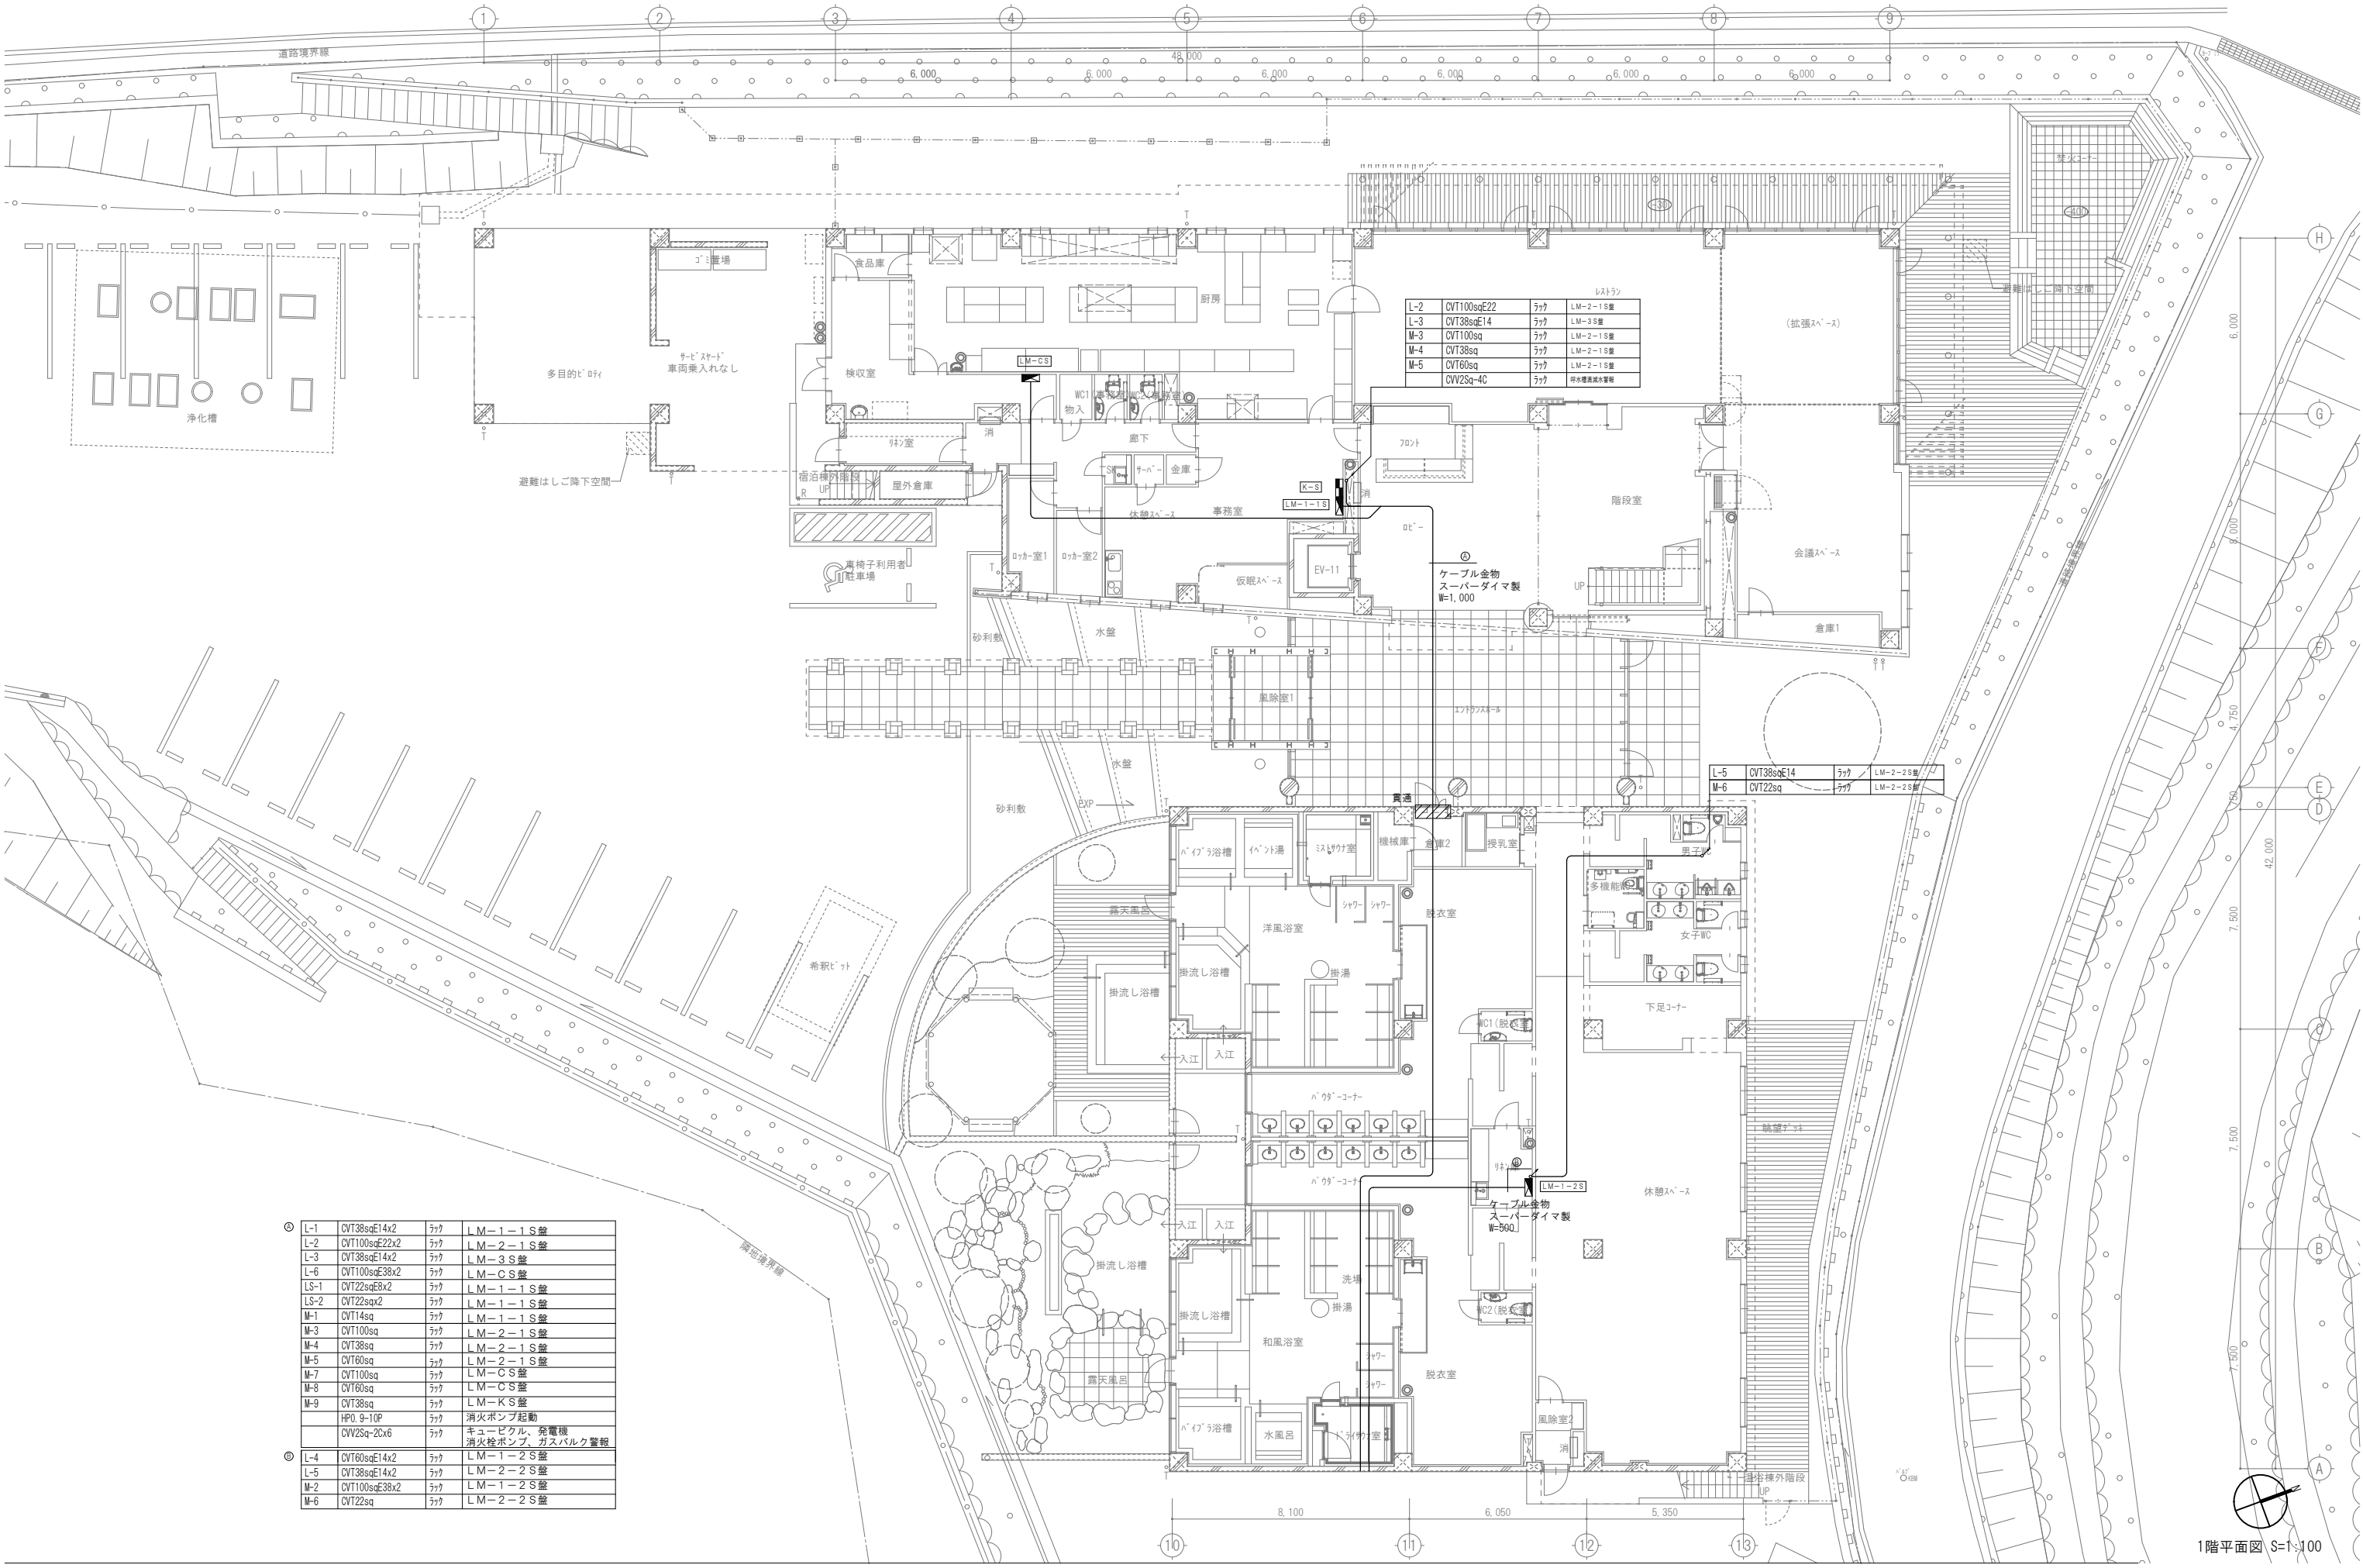

○	L-1	CVT38sqE14x2	ラック	LM-1-1 S 盤
	L-2	CVT100sqE22x2	ラック	LM-2-1 S 盤
	L-3	CVT38sqE14x2	ラック	LM-3 S 盤
	L-6	CVT100sqE38x2	ラック	LM-C S 盤
	LS-1	CVT22sqE8x2	ラック	LM-1-1 S 盤
	LS-2	CVT22sqx2	ラック	LM-1-1 S 盤
	M-1	CVT14sq	ラック	LM-1-1 S 盤
	M-3	CVT100sq	ラック	LM-2-1 S 盤
	M-4	CVT38sq	ラック	LM-2-1 S 盤
	M-5	CVT60sq	ラック	LM-2-1 S 盤
	M-7	CVT100sq	ラック	LM-C S 盤
	M-8	CVT60sq	ラック	LM-C S 盤
	M-9	CVT38sq	ラック	LM-K S 盤
	HP0_9-10P		ラック	消火ポンプ起動
	CVW2sq-2Cx6		ラック	キュービクル、発電機 消火栓ポンプ、ガスバルク警報
◎	L-4	CVT60sqE14x2	ラック	LM-1-2 S 盤
	L-5	CVT38sqE14x2	ラック	LM-2-2 S 盤
	M-2	CVT100sqE38x2	ラック	LM-1-2 S 盤
	M-6	CVT22sq	ラック	LM-2-2 S 盤

1階平面図 S=1:100

TITLE 湖温泉施設建設工事

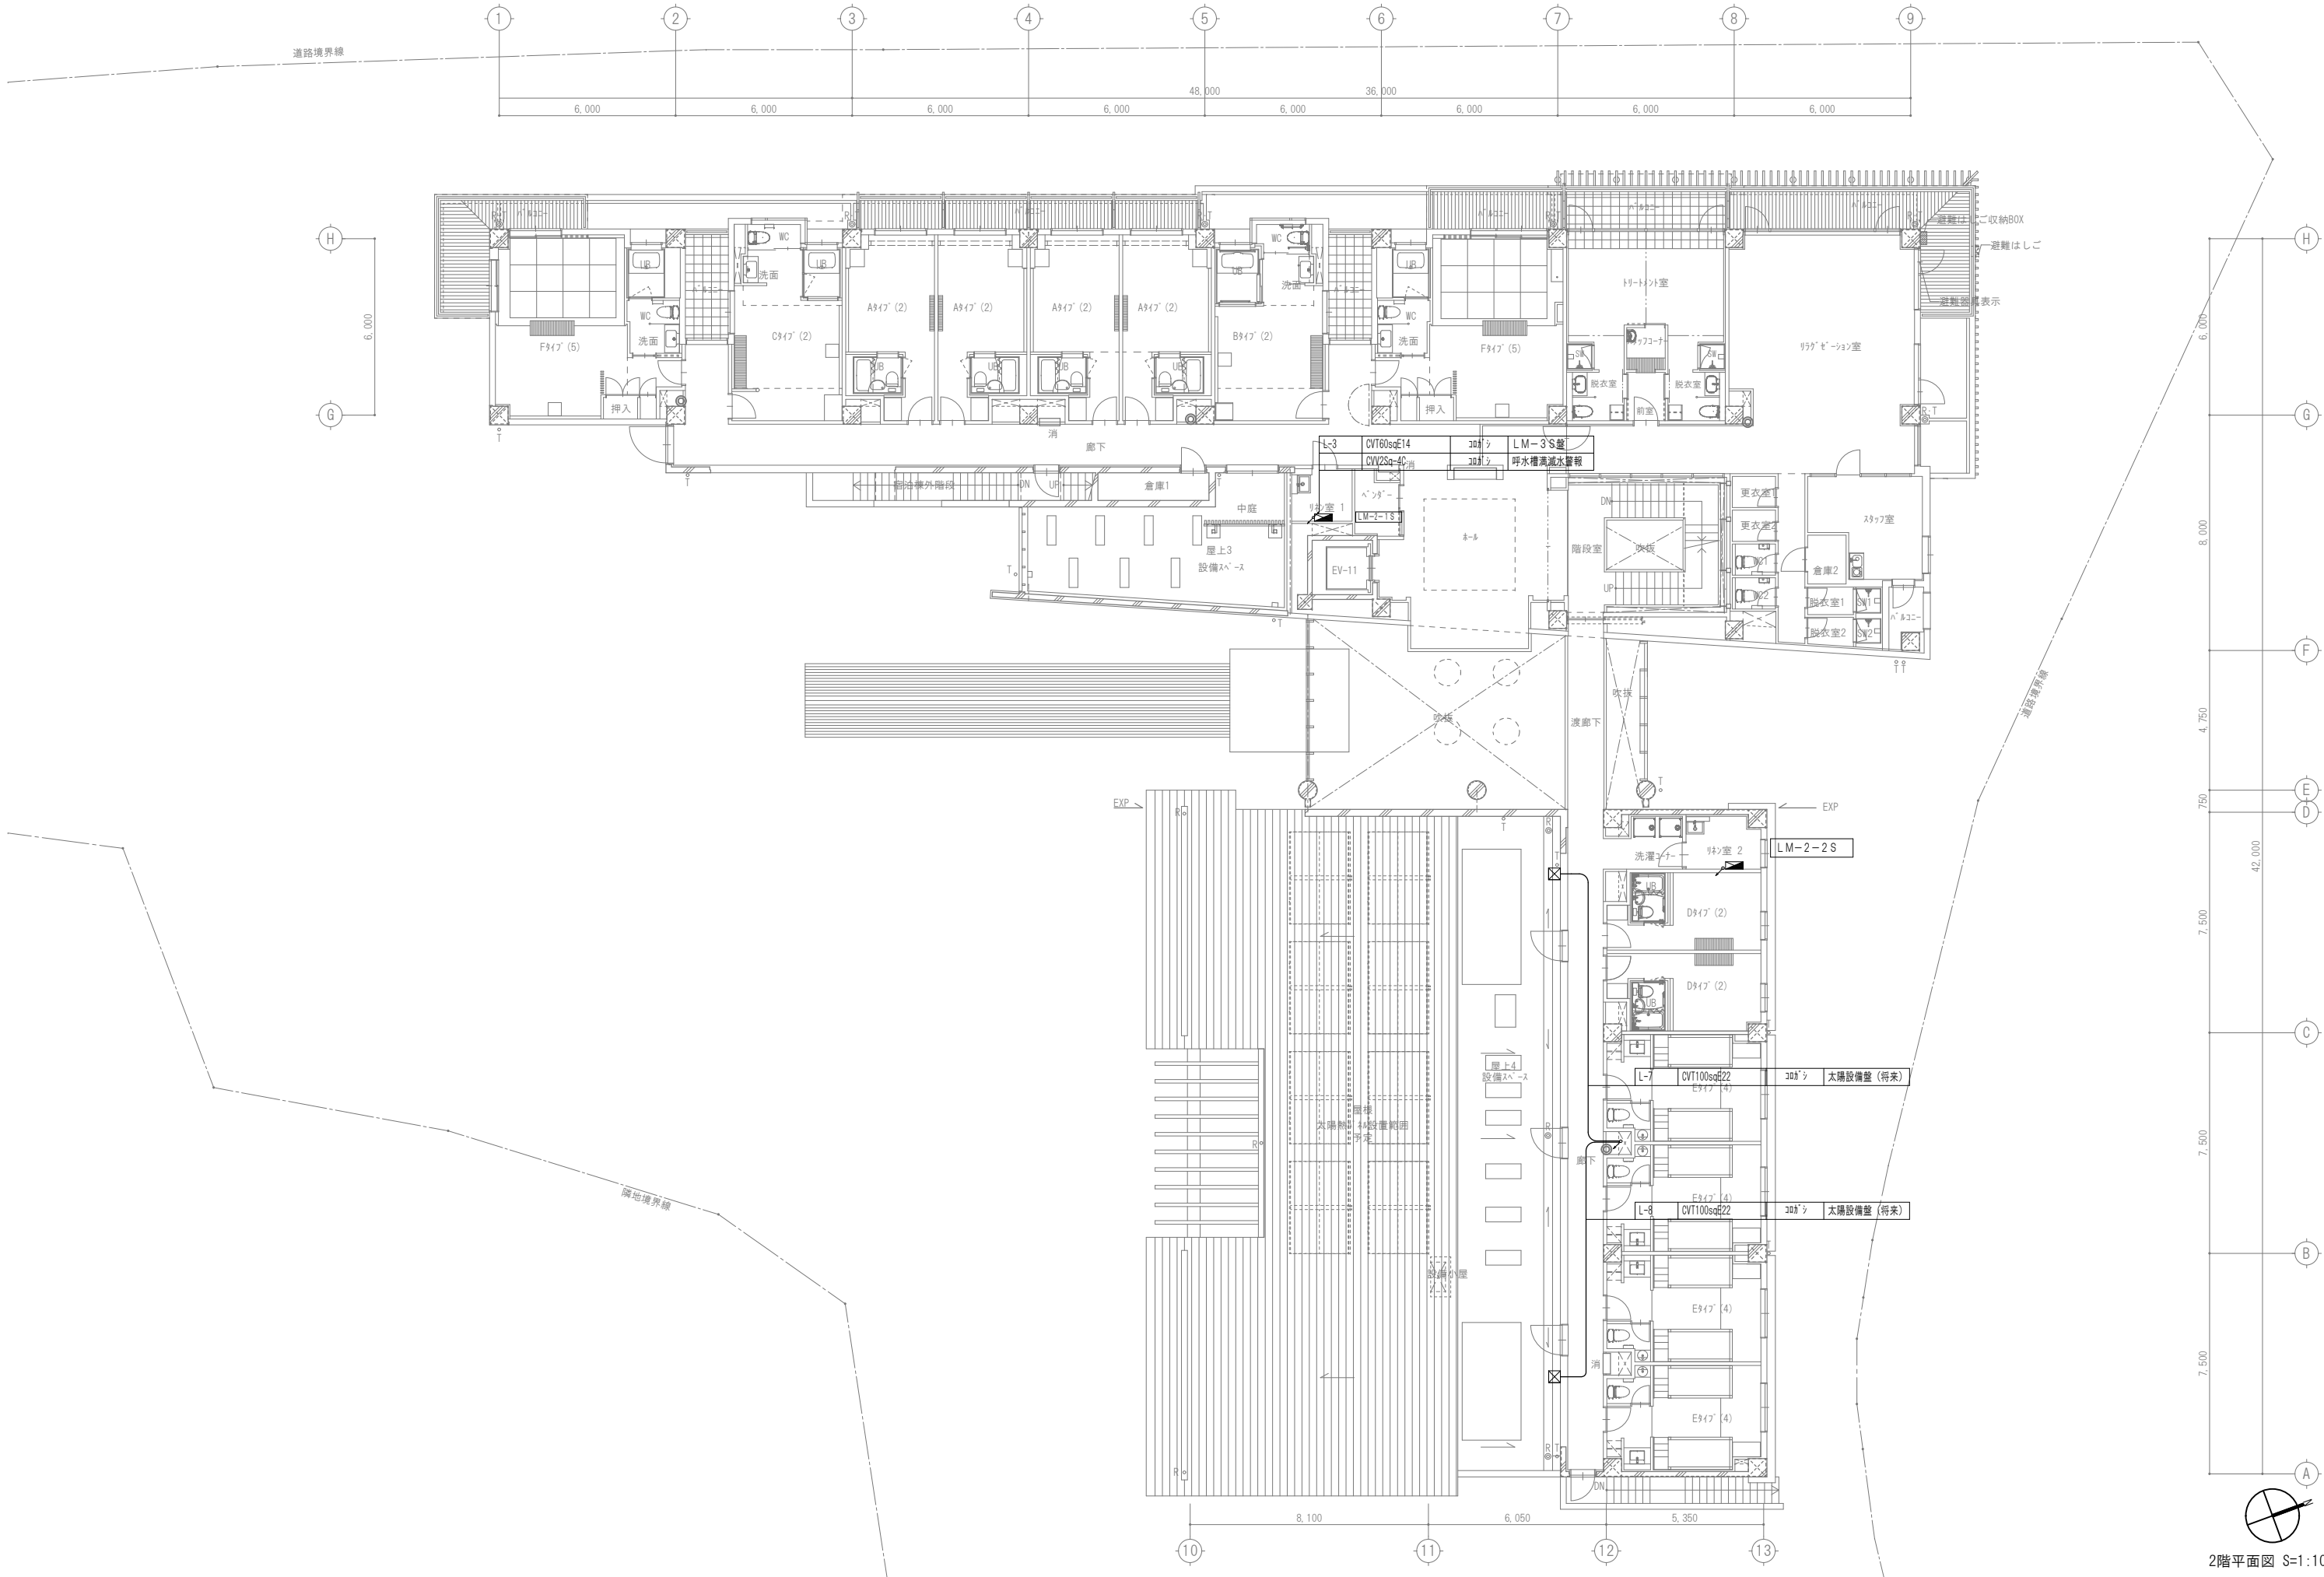
1階幹線設備図 S=1:100

株式会社 沖本初建築設計事務所

No. E-09

一級建築士大臣登録第103472号 沖本 初

一級建築士事務所所広島県知事登録 16(1)第0241号 [A1版:原図 → A3版:50%縮小]



2階平面図 S=1:100

TITLE 湖温泉施設建設工事

2階幹線設備図 S=1:100

株式会社 沖本初建築設計事務所 No. E-10

一級建築士大臣登録第103472号 沖本初

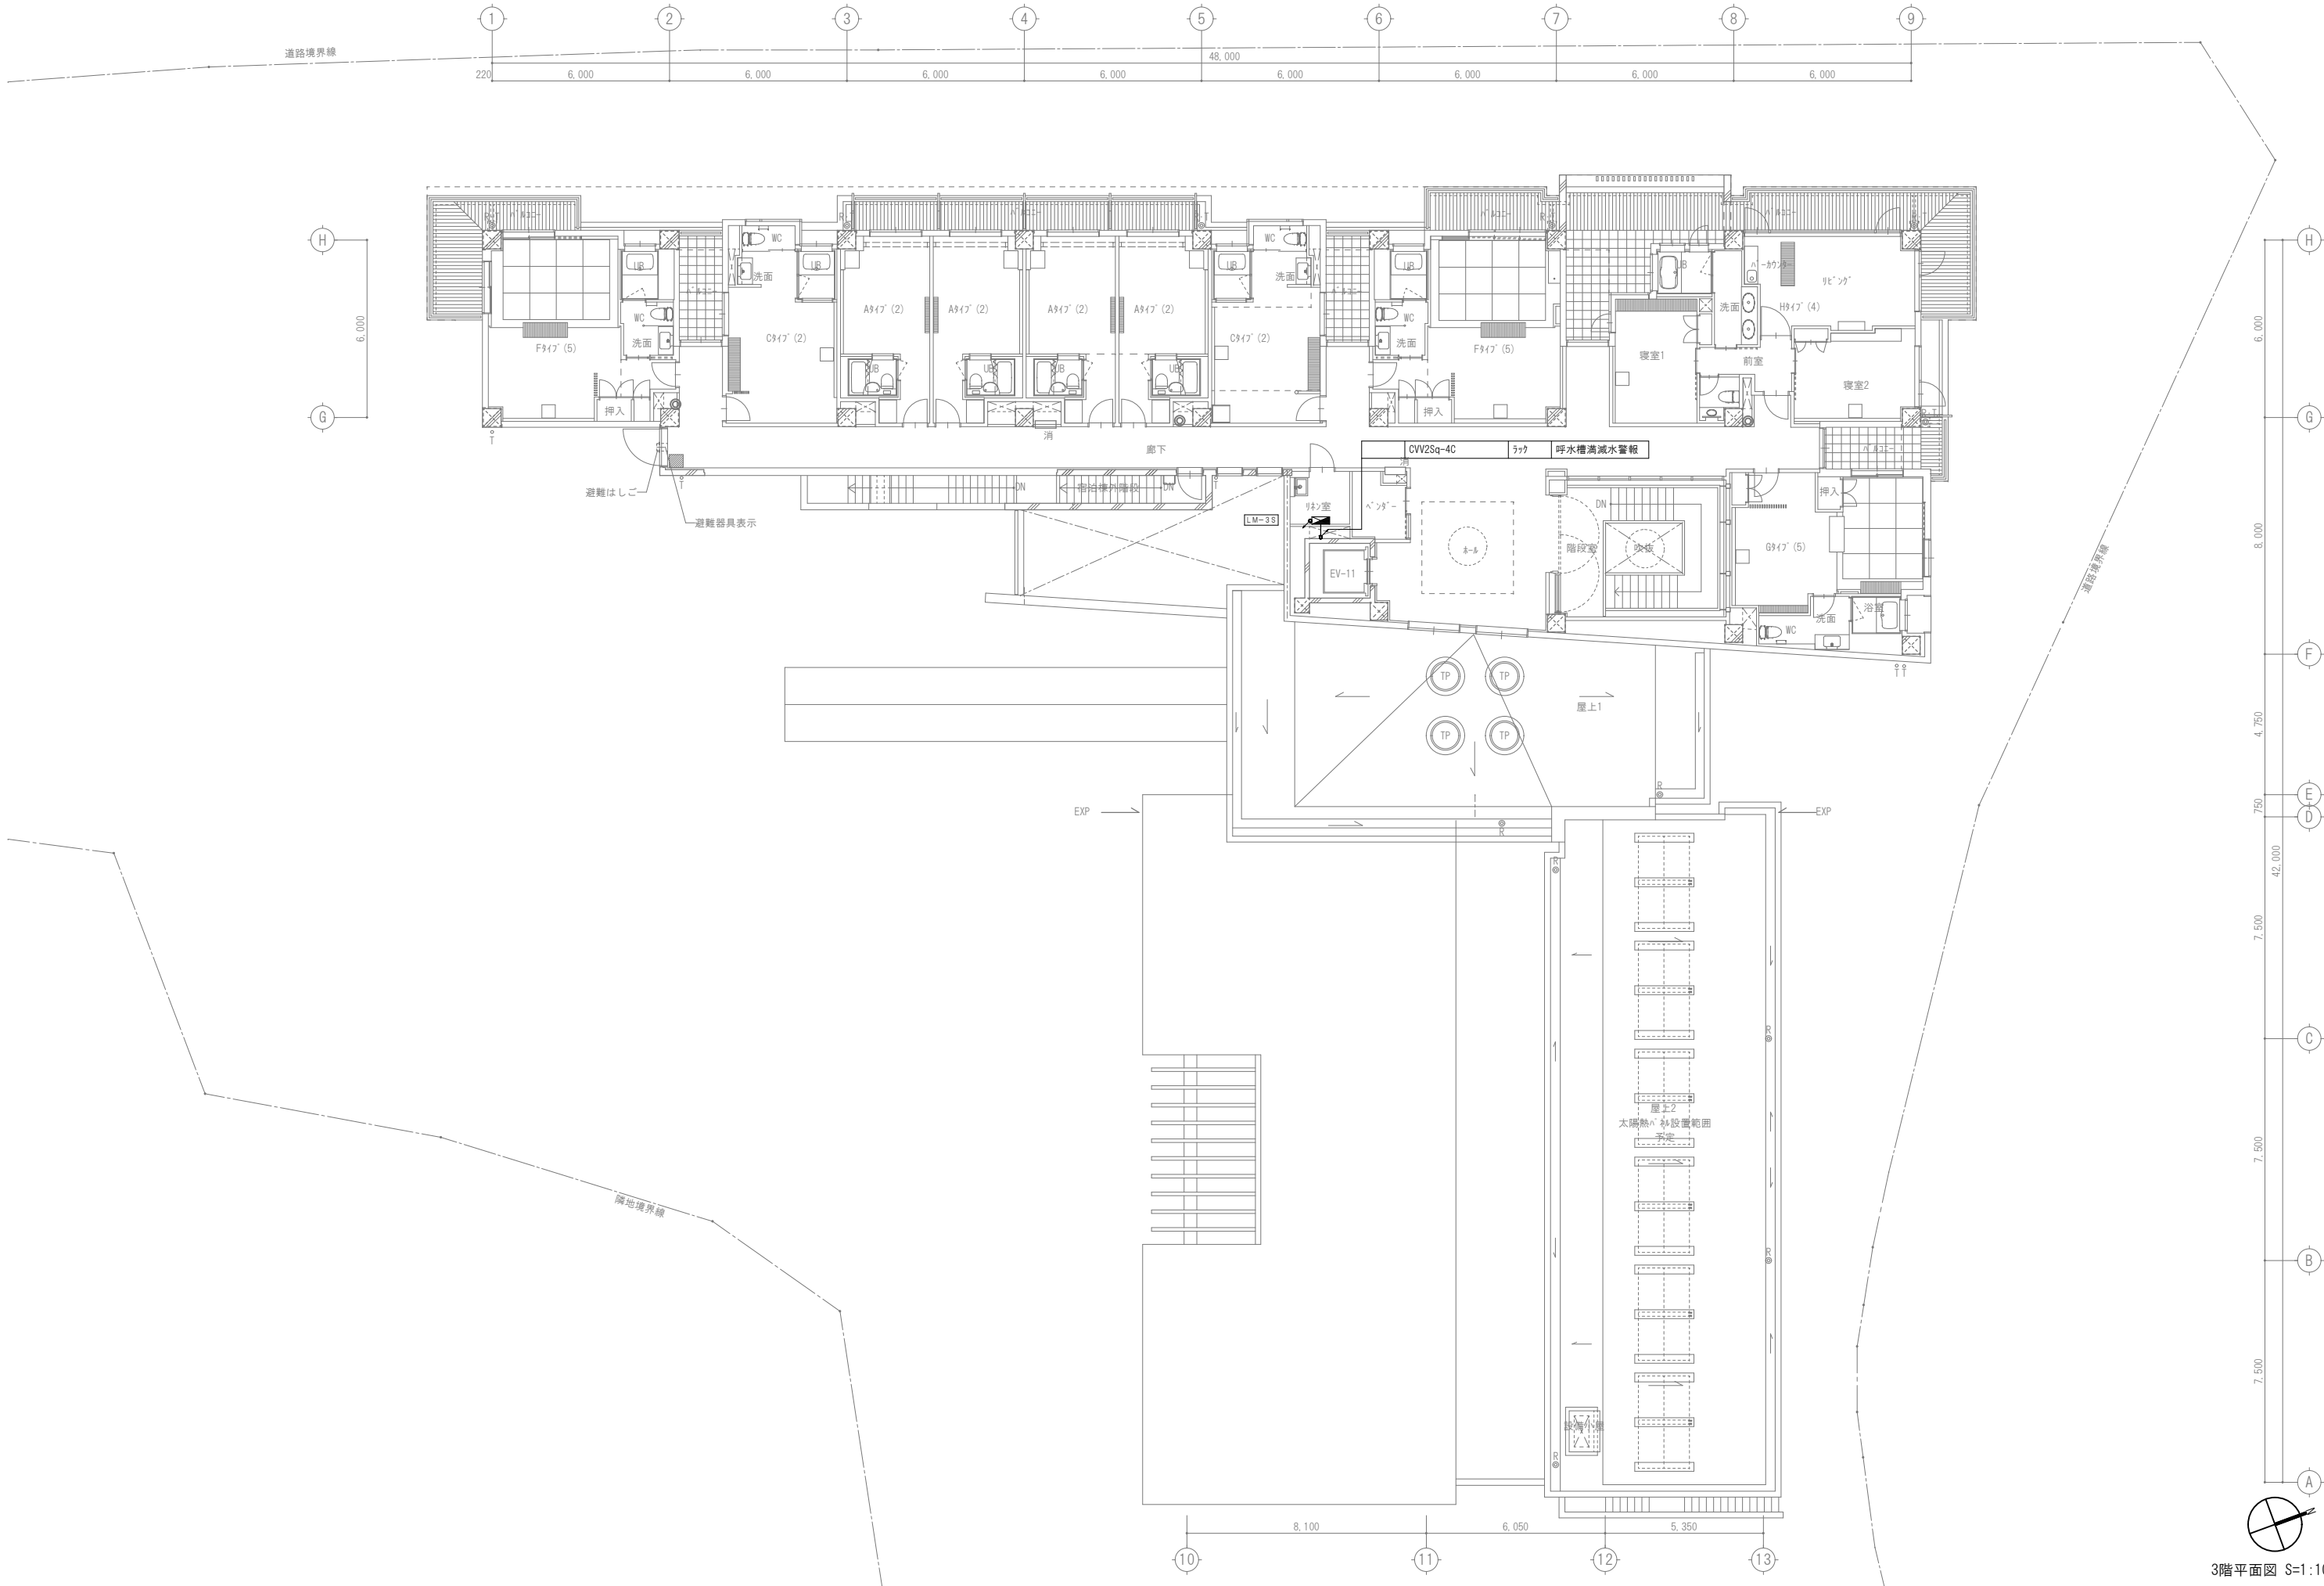
一級建築士事務所所広島県知事登録 16(1)第0241号 [A1版:原図 → A3版:50%縮小]

OKI.AA


HOKIYO ARCHITECTS & ASSOCIATES

2-21-404 Tsurumi cho Naka ku Hiroshima, 730-0045, Japan

竣工図




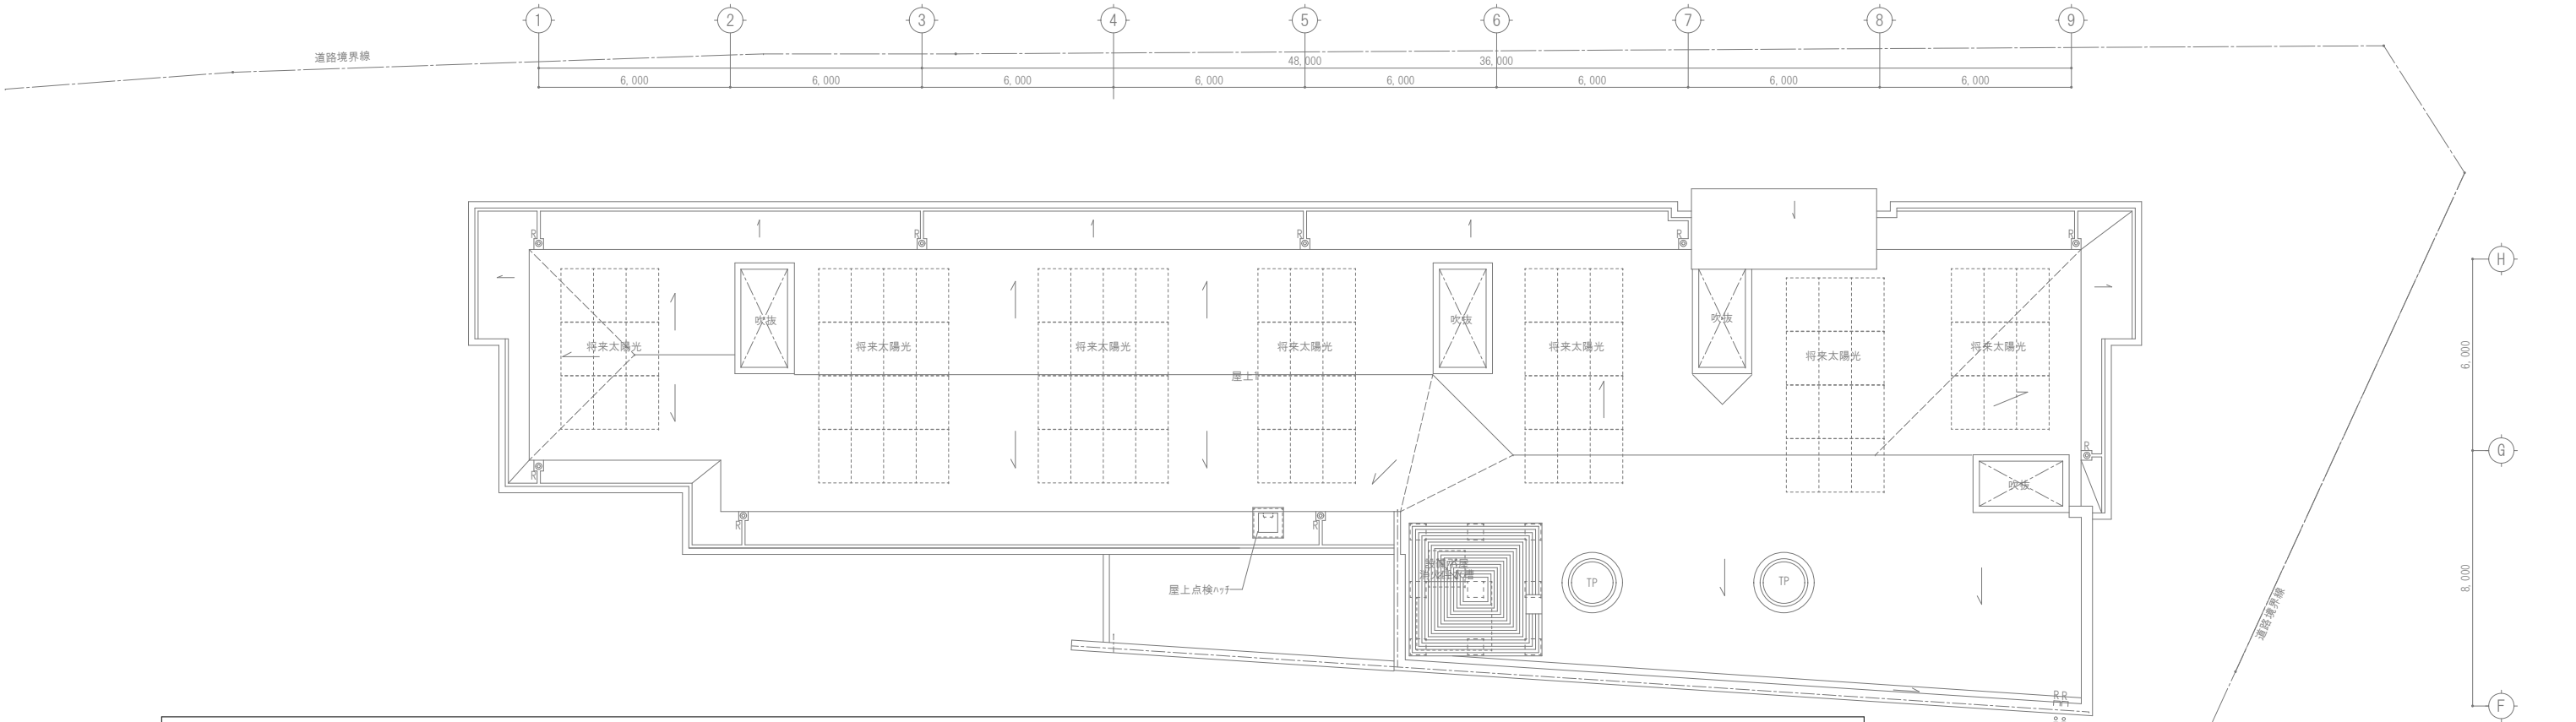
TITLE 潮温泉施設建設工事
3階幹線設備図 S=1:100
株式会社 沖本初建築設計事務所 No. E-11
一級建築士大臣登録第103472号 沖本 初
一級建築士事務所 広島県知事登録 16(1)第0241号 [A1版:原図 → A3版:50%縮小]



幹線系統図

幹線番号	ケーブル種別	保護管	盤名称
(K-1)	CVV2Sq-2C×6	(VE36)	警報：キュービクルより
(S-1)	HP0. 9-10P	(VE28)	消火栓起動
(S-2)	CVV2Sq-4C	(VE28)	呼水槽警報

幹線番号	ケーブル種別	保護管	盤名称
(L-1)	CVT38Sq 1V14Sq×2	(VE54)	LM-1-1S
(L-2)	CVT100Sq 1V22Sq×2	(VE82)	LM-2-1S
(L-3)	CVT60Sq 1V14Sq×2	(VE54)	LM-3S
(L-4)	CVT60Sq 1V14Sq×2	(VE54)	LM-1-2S
(L-5)	CVT38Sq 1V14Sq×2	(VE54)	LM-2-2S
(L-6)	CVT100Sq 1V38Sq×2	(VE82)	LM-CS
(L-7)	CVT100Sq 1V22Sq×2	(VE82)	太陽設備盤
(L-8)	CVT100Sq 1V22Sq×2	(VE82)	太陽設備盤
(L-9)	CVT14Sq 1V8Sq×2	(E31)	LM-KS
(LS-1)	CVT22Sq 1V8Sq×2	(VE42)	LM-1-1S
(LS-2)	CVT22Sq	(VE42)	LM-1-1S
(M-1)	CVT14Sq	(VE36)	LM-1-1S
(M-2)	CVT100Sq 1V8Sq×2	(VE82)	LM-1-2S
(M-3)	CVT60Sq	(VE54)	LM-2-1S
(M-4)	CVT38Sq	(VE54)	LM-2-1S
(M-5)	CVT60Sq	(VE54)	LM-2-1S
(M-6)	CVT22Sq	(VE42)	LM-2-2S
(M-7)	CVT100Sq	(E51)	LM-CS
(M-8)	CVT60Sq	(E51)	LM-CS
(M-9)	CVT38Sq	(G54)	LM-KS
(LS-3)	CVT14Sq	(G54)	LM-1-2S

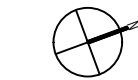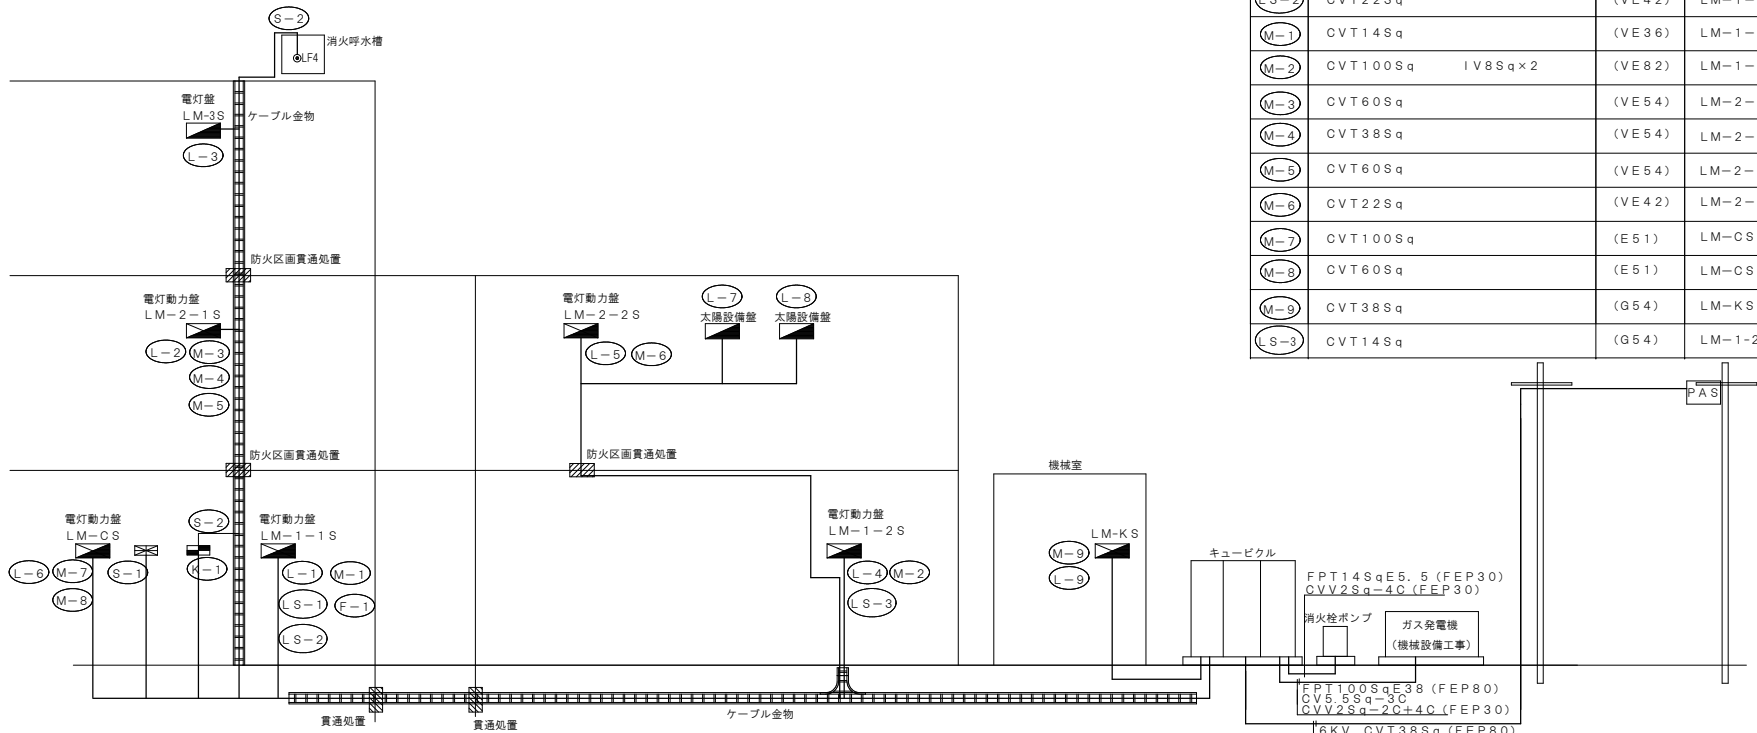

R階平面図 S=1:100

OKI.AA

HOKIYO ARCHITECTS & ASSOCIATES

2-21-404 Tsurumi cho Naka ku Hiroshima. 730-0045, Japan

TITLE 湖温泉施設建設工事

R階幹線設備図 S=1:100

株式会社 沖本初建築設計事務所

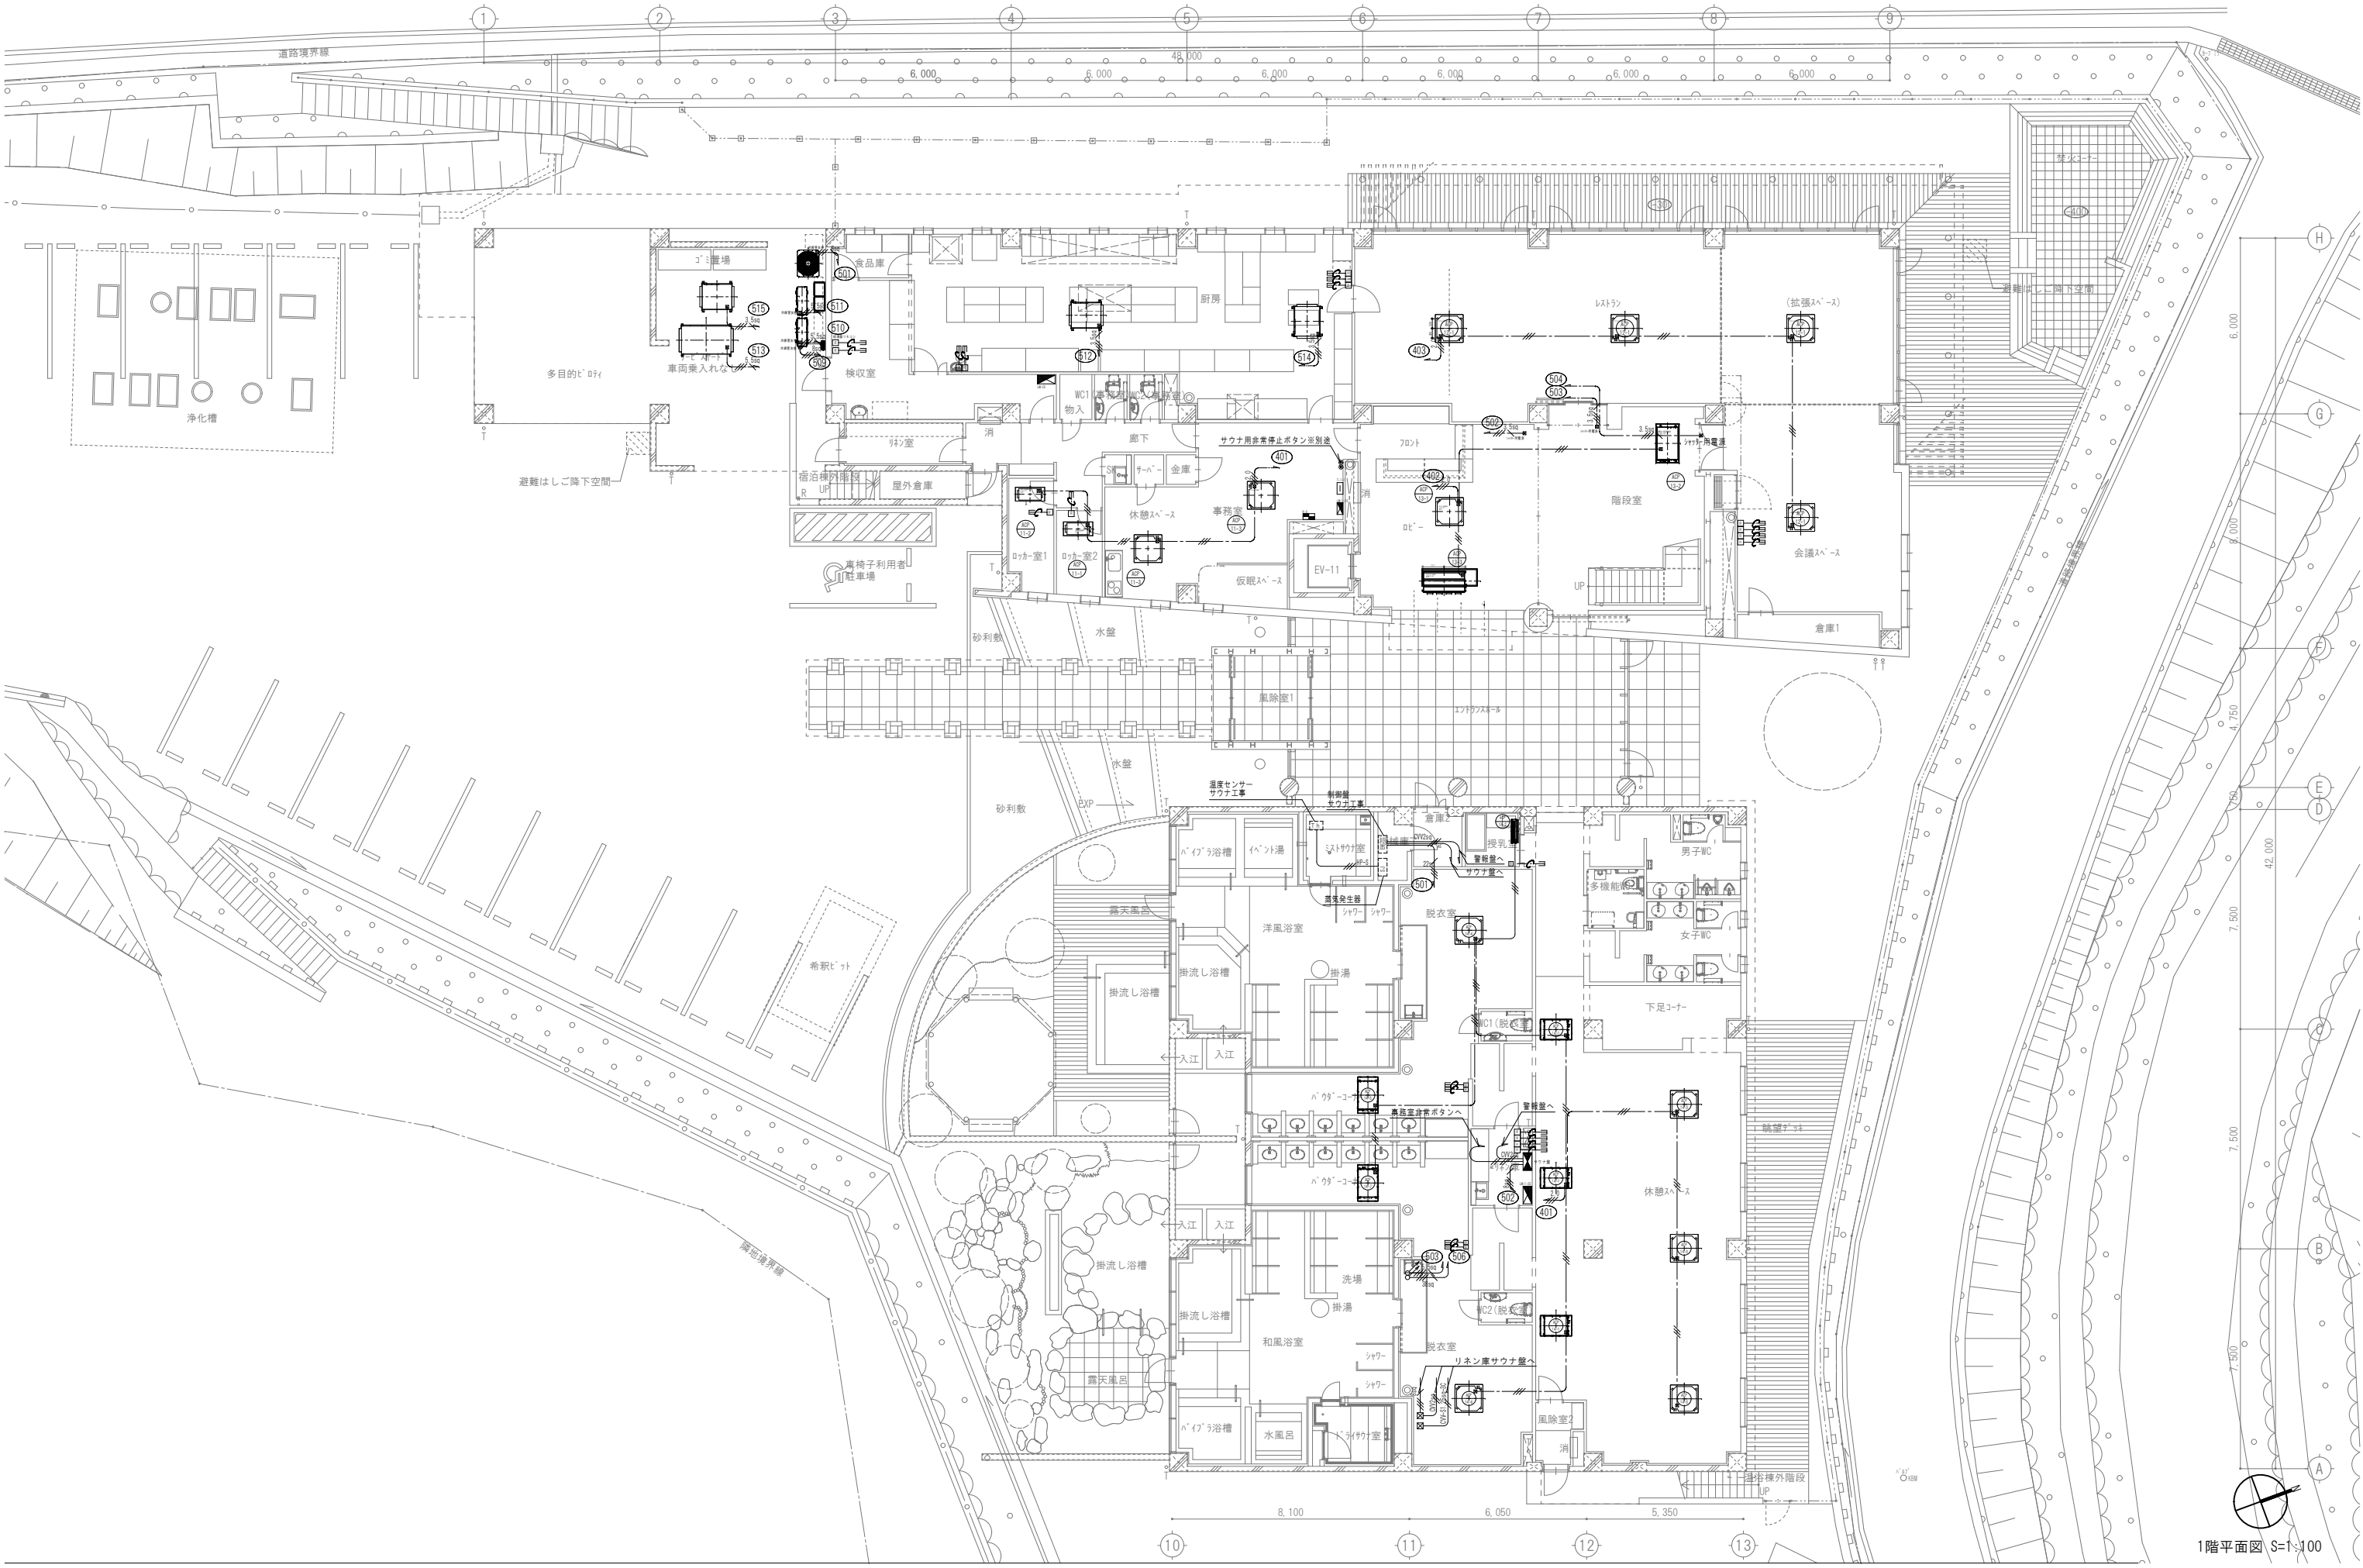
No. E-12

一級建築士大臣登録第103472号 沖本 初

一級建築士事務所 広島県知事登録 16(1)第0241号

[A1版:原図 → A3版:50%縮小]

竣工図



1階平面図 S=1:100

TITLE 湖温泉施設建設工事

1階動力設備図 S=1:100

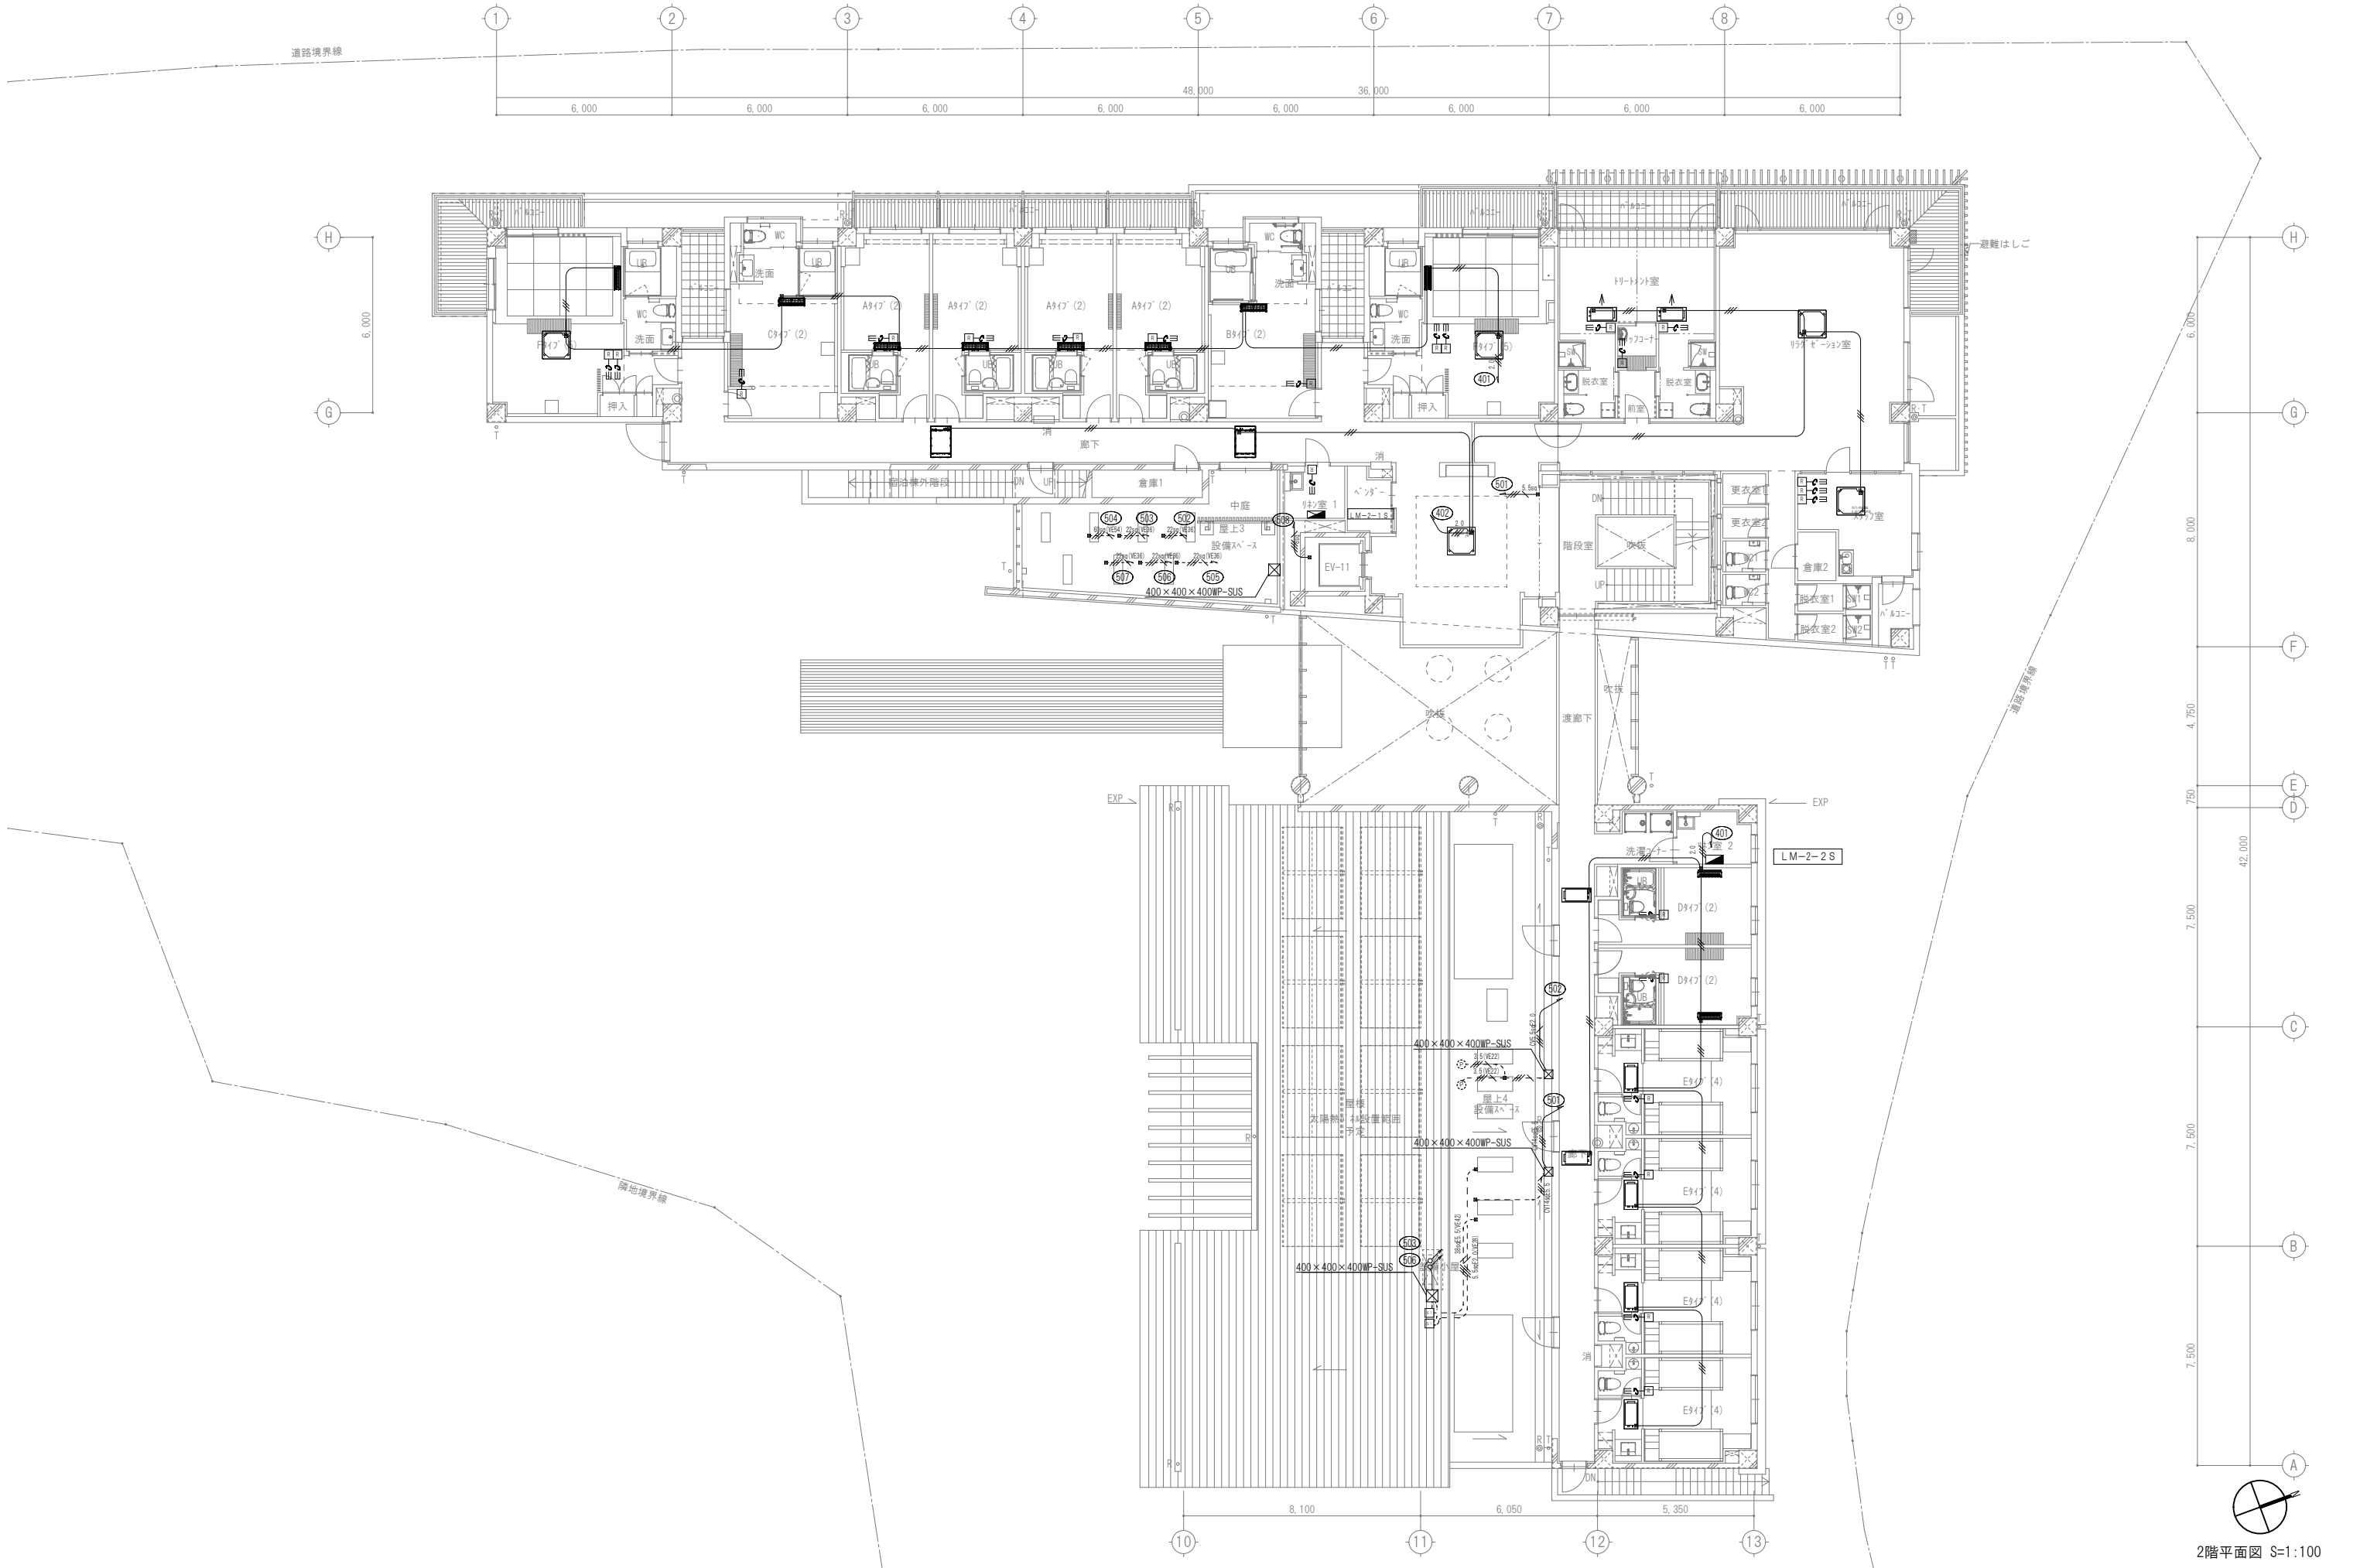
株式会社 沖本初建築設計事務所

No. E-13

一級建築士大臣登録第103472号 沖本 初

一級建築士事務所 所広島県知事登録 16(1)第0241号 [A1版:原図 → A3版:50%縮小]

OKI.AA
HOKIYOTO ARCHITECTS & ASSOCIATES
2-21-404 Tsurumi cho Naka ku Hiroshima, 730-0045, Japan
竣工図



2階平面図 S=1:100

OKI.AA

HOKIYOTO ARCHITECTS & ASSOCIATES

2-21-404 Tsurumi cho Naka ku Hiroshima, 730-0045, Japan

竣工図

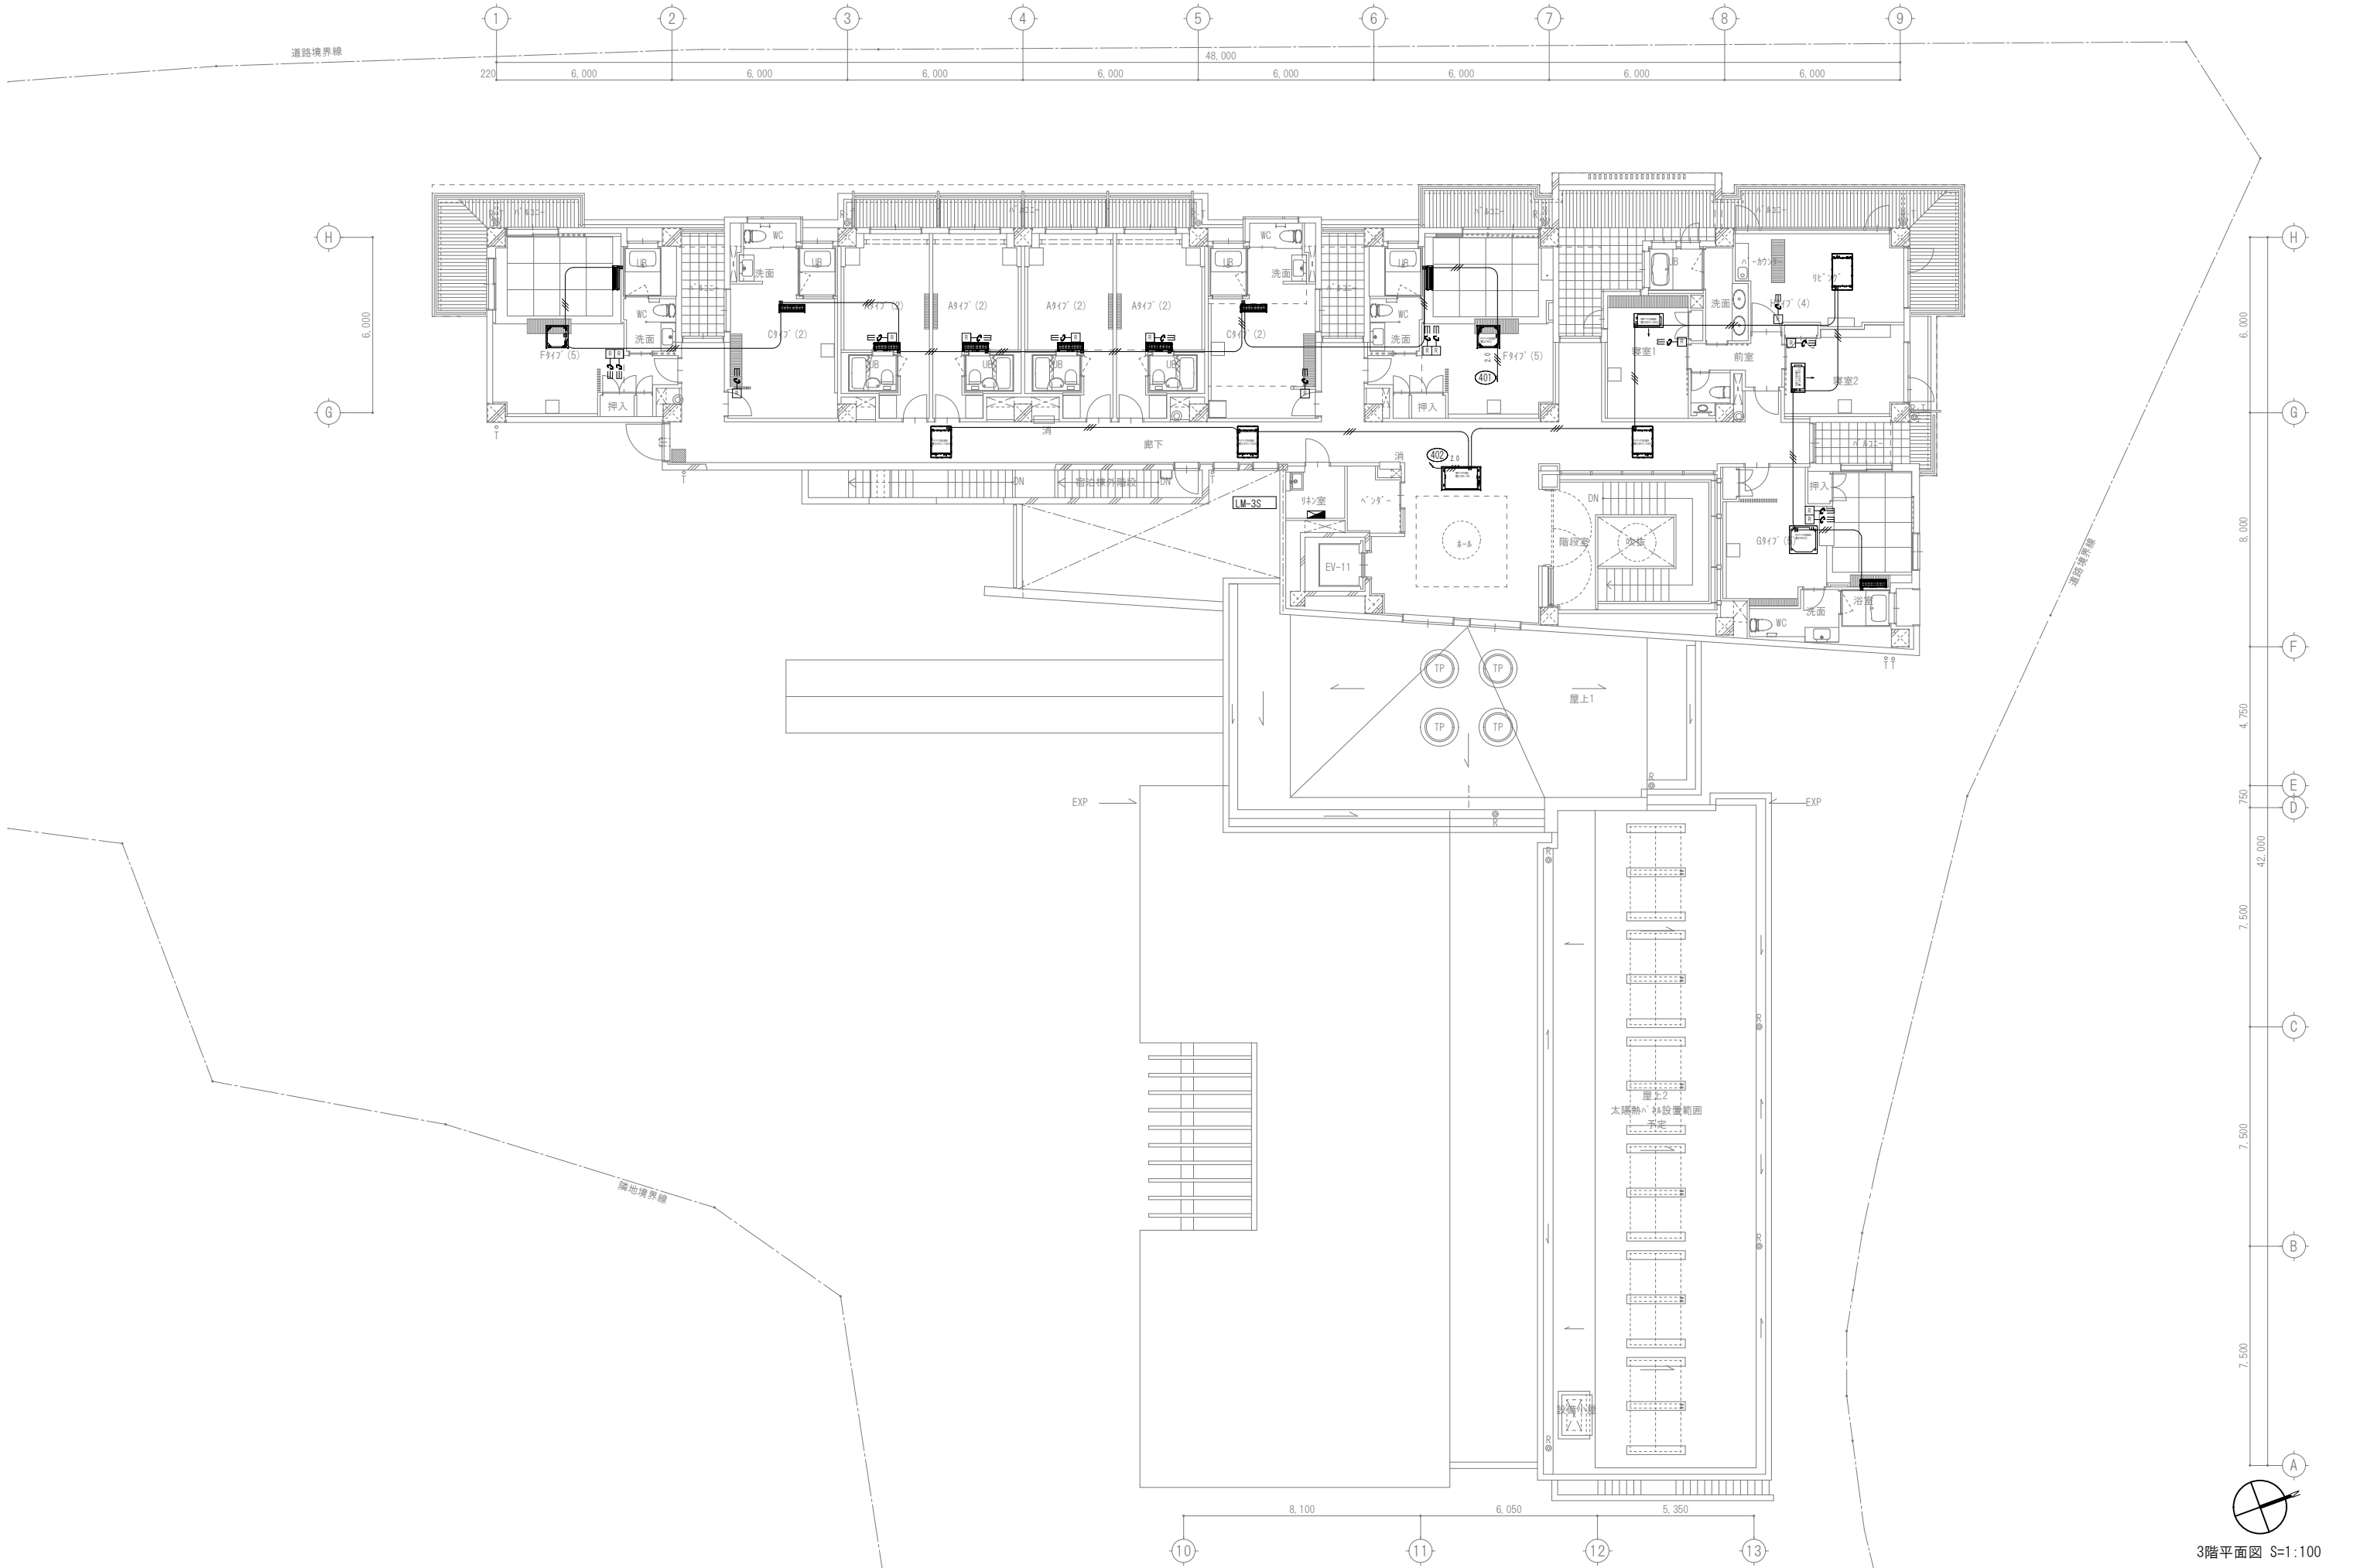
TITLE 潮温泉施設建設工事

2階動力設備 S=1:100

株式会社 沖本初建築設計事務所 No. E-14

一級建築士大臣登録第103472号 沖本初

一級建築士事務所所広島県知事登録 16(1)第0241号 [A1版:原図 → A3版:50%縮小]



3階平面図 S=1:100

TITLE 湖温泉施設建設工事

3階動力設備 S=1:100

株式会社 沖本初建築設計事務所 No. E-15

一級建築士大臣登録第103472号 沖本 初

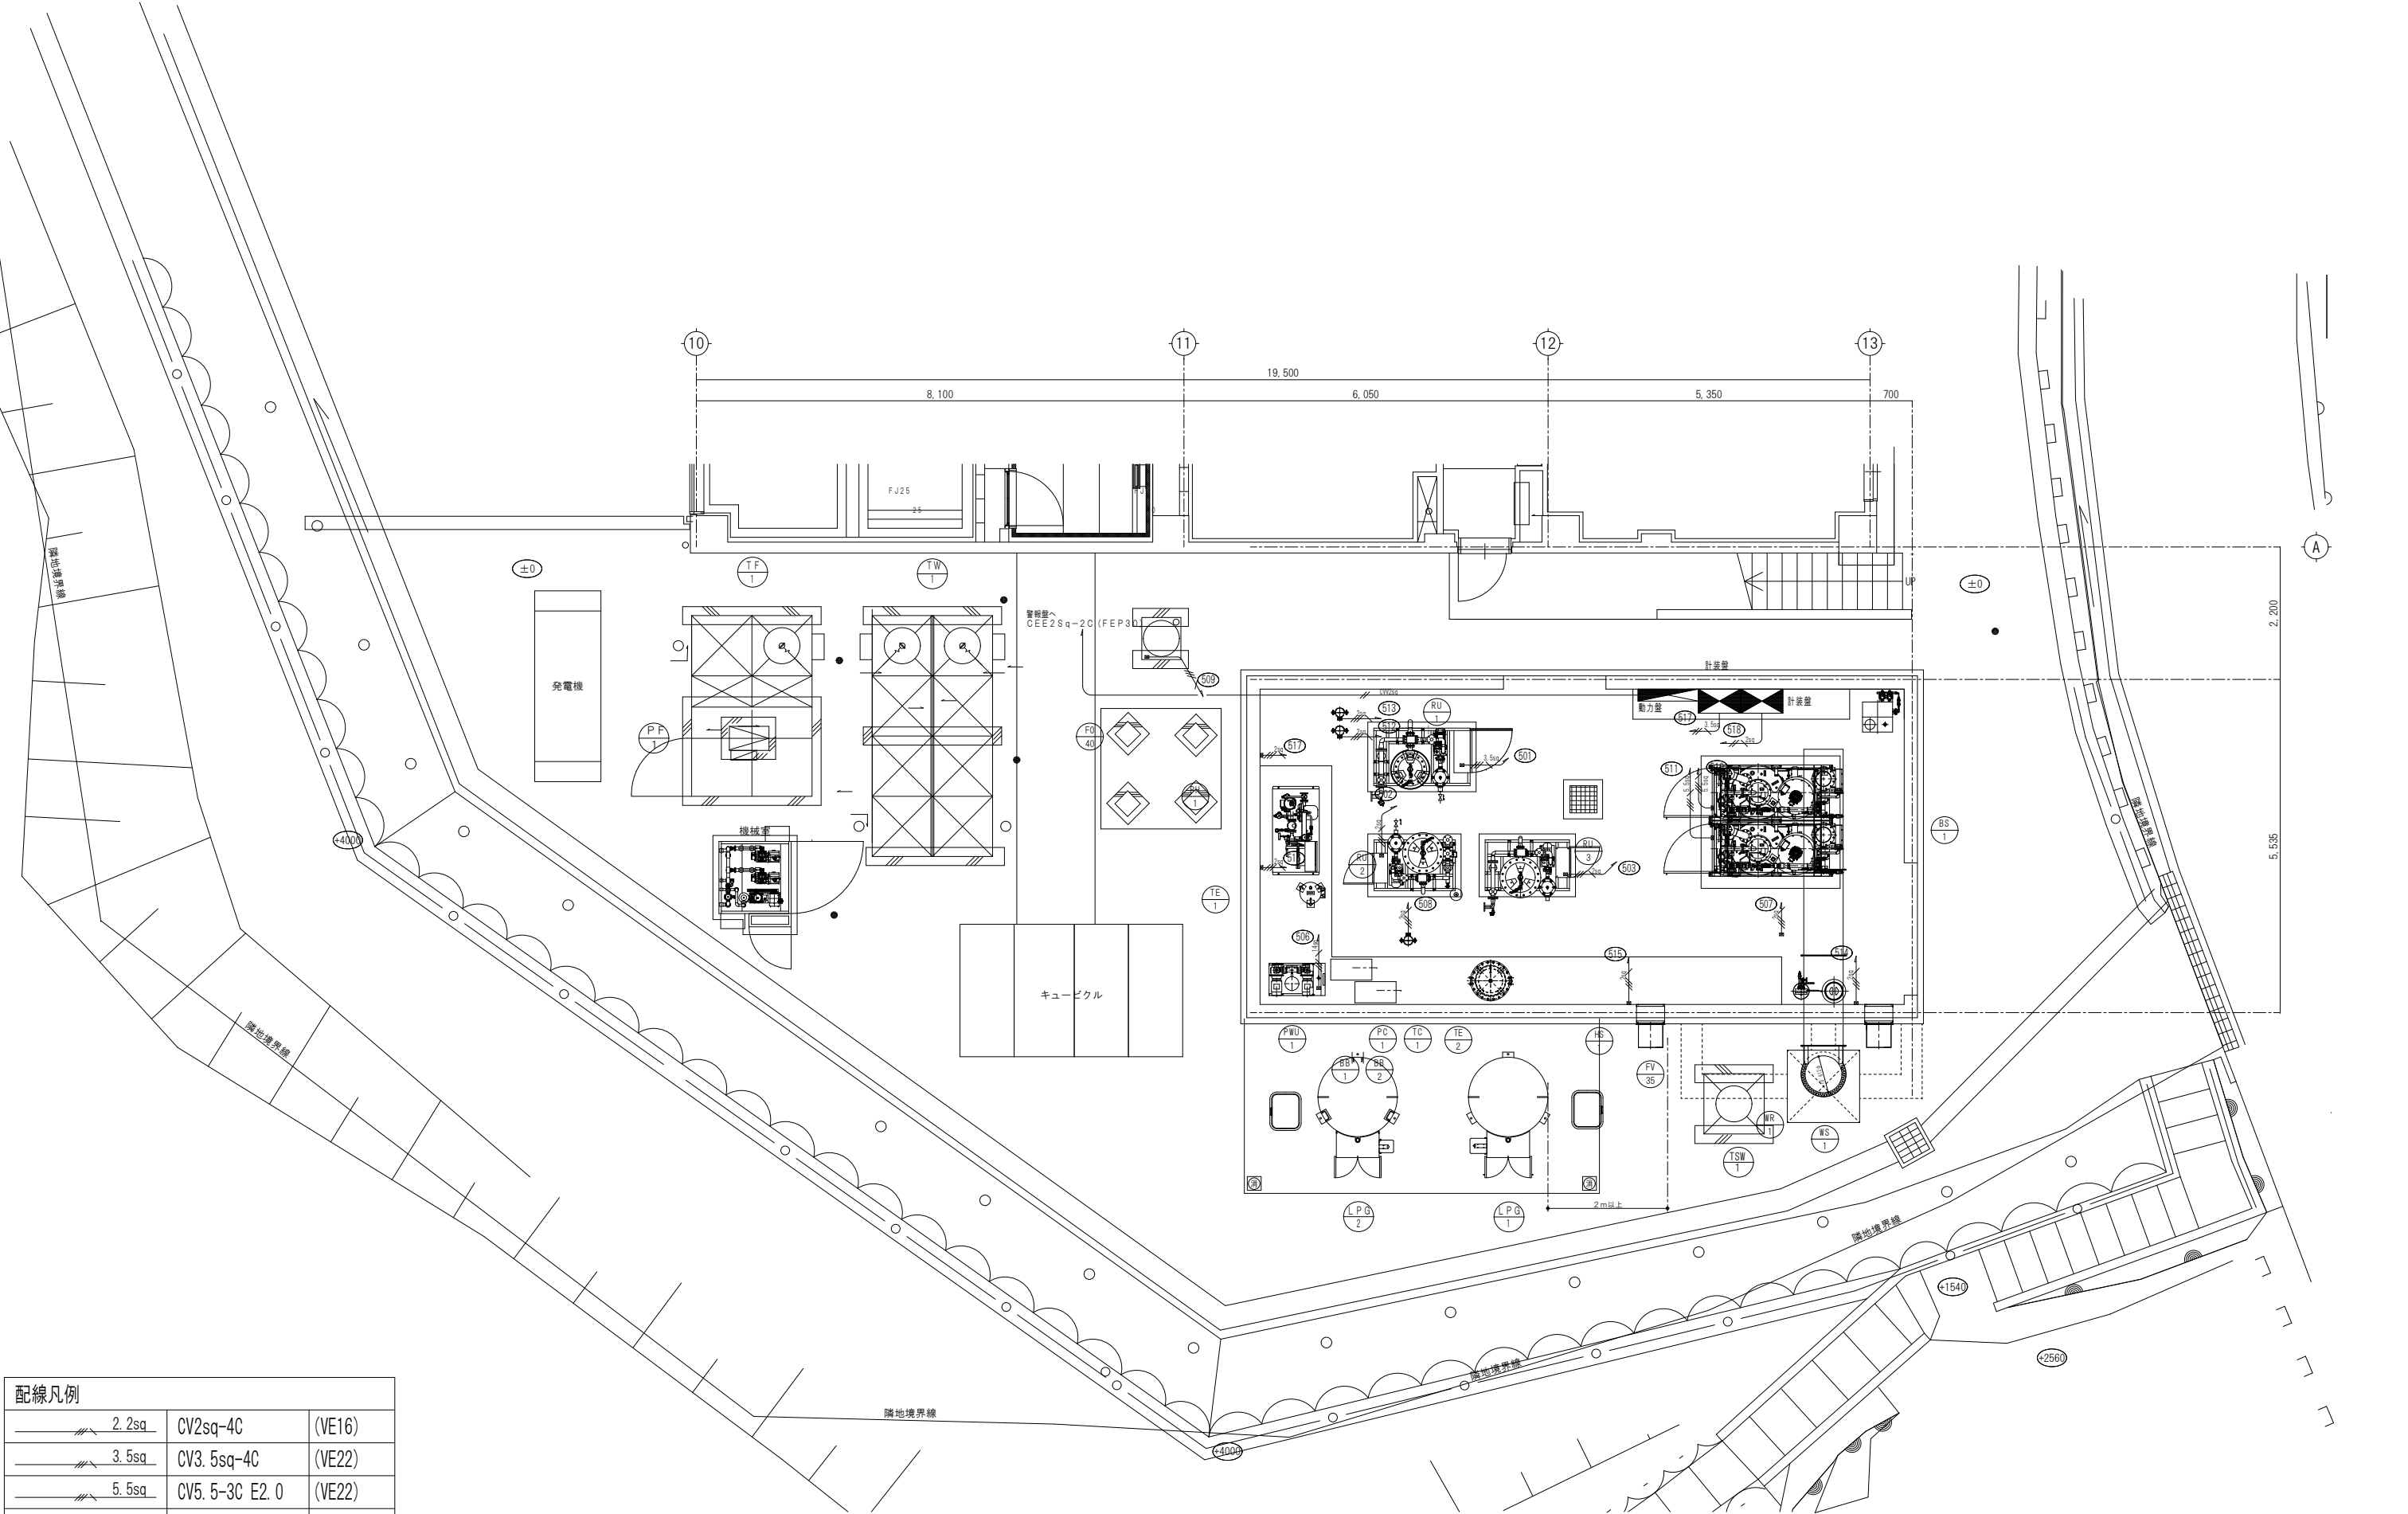
一級建築士事務所所広島県知事登録 16(1)第0241号 [A1版:原図 → A3版:50%縮小]

OKI.AA

HOKIYO ARCHITECTS & ASSOCIATES

2-21-404 Tsurumi cho Naka ku Hiroshima, 730-0045, Japan


竣工図




















配線凡例		
	2.2sq	CV2sq-4C (VE16)
	3.5sq	CV3.5sq-4C (VE22)
	5.5sq	CV5.5-3C E2.0 (VE22)
	14sq	CVT14sq-3C+E5.5 (VE28)























機械室詳細図（給水・給湯・消火） S=1:50

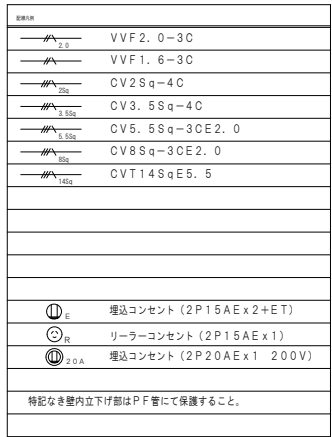屋外露出の給水管は配管用凍結防止ヒータ巻きとする。
※ ●：地中埋設機を示す

[illegible]

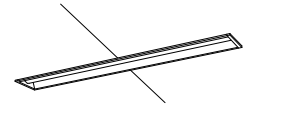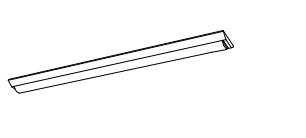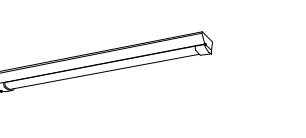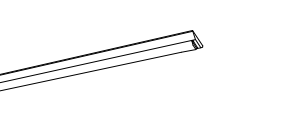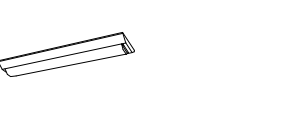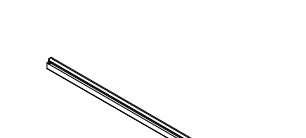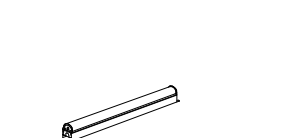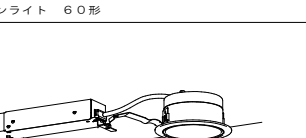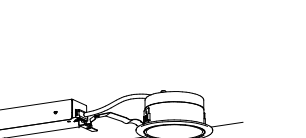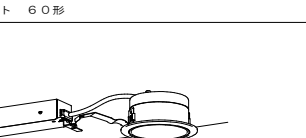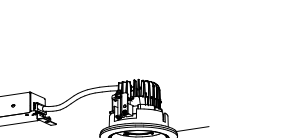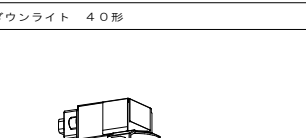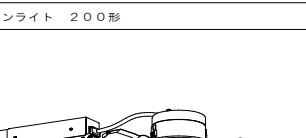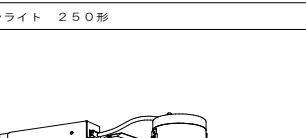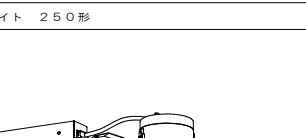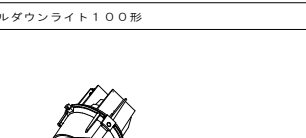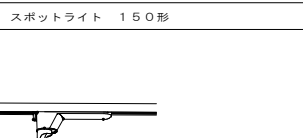A		I Dシリーズ埋込型 40形 W150 単体		B1		I Dシリーズ直付型 40形 Dスタイル W150		B2		I Dシリーズ直付型 40形 Dスタイル 防湿型・防雨型 W150		B3		I Dシリーズ直付型 40形 Dスタイル W150		B4		I Dシリーズ直付型 20形 Dスタイル W150		Q2		LEDスクエアベースライト FHP23形×3灯相当タイプ 埋込型	
		一般タイプ、3200lmタイプ 消費電力2.0、6W、定格出力型、電圧100～242V 本体：反射鏡板、反射板（高反射白色樹脂塗装） ライトバー（30バー）：ポリカーボネート（乳白） 光源寿命40000時間（光束維持率85%） 昼白色（5000K）、Ra83 電源設置はライトバー側に内蔵				一般タイプ、3200lmタイプ 消費電力2.0、6W、定格出力型、電圧100～242V 本体：鏡板（白色樹脂塗装） ライトバー（30バー）：ポリカーボネート（乳白） 光源寿命40000時間（光束維持率85%） 昼白色（5000K）、Ra83 電源設置はライトバー側に内蔵				一般タイプ、6900lmタイプ、消費電力4.3、1W 定格出力型、電圧100～242V 本体：ステンレス（高反射白色樹脂塗装） ライトバー（30バー）：ポリカーボネート（乳白） 光源寿命40000時間（光束維持率85%） 昼白色（5000K）、Ra83 IP23防湿型				一般タイプ、6900lmタイプ 消費電力4.3、1W、定格出力型、電圧100～242V 本体：鏡板（白色樹脂塗装） ライトバー（30バー）：ポリカーボネート（乳白） 光源寿命40000時間（光束維持率85%） 昼白色（5000K）、Ra83 電源設置はライトバー側に内蔵				一般タイプ、1600lmタイプ 消費電力1.1、6W、定格出力型、電圧100～242V 本体：鏡板（白色樹脂塗装） ライトバー（30バー）：ポリカーボネート（乳白） 光源寿命40000時間（光束維持率85%） 種：鏡板（高反射白色樹脂塗装） パネル：アクリル（乳白） 電圧値はライトバー側に内蔵				Q275、乳白パネル 電圧：100～242V 光源寿命：40000時間（光束維持率85%）、Ra：83 本体：鏡板（高反射白色樹脂塗装） 種：鏡板（高反射白色樹脂塗装） パネル：アクリル（乳白） 電圧値はライトバー側に内蔵	
パナソニック XLX430PENT-LE9		パナソニック XLX430AENT-LE9		パナソニック XLW463AENZ-LE9		パナソニック XLX460AENT-LE9		パナソニック XLX210AENJ-LE9		パナソニック XL553PFTJ-LE9													
D1		LEDシーメス建築化照明器具		D2		LED建築化照明 L600タイプ		E1		LEDダウンライト 100形		F1		LEDダウンライト 100形		F1B		LEDダウンライト 100形		F3		軒下用ダウンライト 60形	
		器具長さ4080mm、消費電力36W、電圧100～242V Ra83、照射タイプ、照射タイプ 本体：高反射鏡板 反射板：鏡板（高反射白色樹脂塗装） ライトバー（30バー）：ポリカーボネート（乳白） 光源寿命40000時間（光束維持率85%） 昼白色（5000K）、Ra83 電源設置はライトバー側に内蔵				器具長さ4080mm、消費電力36W、電圧100～242V Ra83、照射タイプ、照射タイプ 本体：高反射鏡板 反射板：鏡板（高反射白色樹脂塗装） ライトバー（30バー）：ポリカーボネート（乳白） 光源寿命40000時間（光束維持率85%） 昼白色（5000K）、Ra83 電源設置はライトバー側に内蔵				LEDクワコア（D&E）タイプ、電源ユニット内蔵、一般タイプ 3000K、Ra85、照射タイプ 光源光束15度、電圧100～242V 光源寿命40000時間（光束維持率85%） 反射板（上側）：プラスチック（ホワイト） 反射板（下側）：鏡板（ホワイトつや消し仕上） 種：鏡板（ホワイトつや消し仕上）、電圧穴φ100				LEDクワコア（D&E）タイプ、電源ユニット内蔵、一般タイプ 3000K、Ra85、照射タイプ 光源光束15度、電圧100～242V 光源寿命40000時間（光束維持率85%） 反射板（上側）：プラスチック（ホワイト） 反射板（下側）：鏡板（ホワイトつや消し仕上） 種：鏡板（ホワイトつや消し仕上）、電圧穴φ100				LEDクワコア（D&E）タイプ、電源ユニット内蔵、一般タイプ 3000K、Ra85、照射タイプ 光源光束15度、電圧100～242V 光源寿命40000時間（光束維持率85%） 反射板（上側）：プラスチック（ホワイト） 反射板（下側）：鏡板（ホワイトつや消し仕上） 種：鏡板（ホワイトつや消し仕上）、電圧穴φ100				LEDクワコア（D&E）タイプ、電源ユニット内蔵、一般タイプ 3000K、Ra85、照射タイプ 光源光束15度、電圧100～242V 光源寿命40000時間（光束維持率85%） 反射板（上側）：プラスチック（ホワイト） 反射板（下側）：鏡板（ホワイトつや消し仕上） 種：鏡板（ホワイトつや消し仕上）、電圧穴φ100	

TITLE	潮温泉施設建設工事		
	照明器具姿図NO. 1 S=N S		
株式会社	沖本初建築設計事務所	No.	E—18
一級建築士大臣登録第103472号	沖 本 初		
一級建築士事務所広島県知事登録 16(1)第0241号		[A1版:原図 → A3版:50%縮小]	

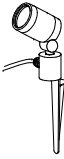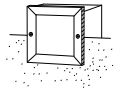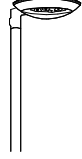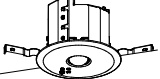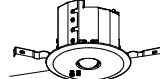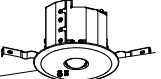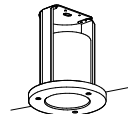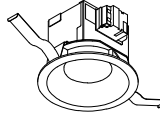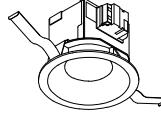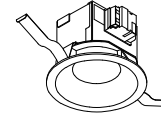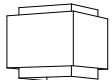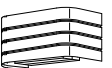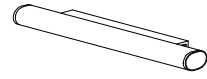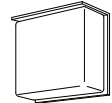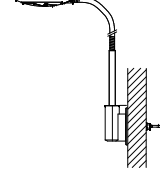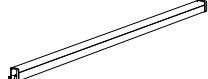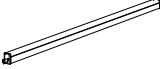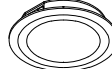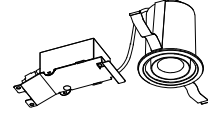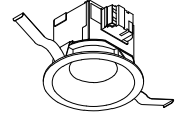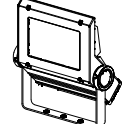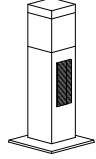Z3	LEDスポットライト	a1	LED3.4W フットライト	a2	LDA3X1フットライト	a3	LEDポーテライト 60形電球1灯器具相当	a4	LEDダウンライト 60形電球1灯器具相当	b	LED街路灯 水銀灯250形相当	AXL	LED非常灯専用型リモコン自己点検機能付
 本体：アルミダイカスト・ブラック塗装 消費電力：6.2W 定格光束：380lm 色温度：2700K 器具径：φ70mm 重：1.4kg 埋込深：170mm 防雨形 防虫形 コイズミ照明 AU45257L 相当品		 電球色、防雨型 点検タイプ 光束寿命40000時間（光束維持率70%） 適合埋込ボックス：YYY99055 パナソニック YYY66226K-LE1+YYY99055		 電球色、2700K、Ra80 器具光束515lm、消費電力3.4W、電圧100V 点検タイプ、防雨型 ツマミネジ方式、NaPiOn（セディウムグレートリック） カバー：強化ガラス（乳白） 防虫形 適合埋込ボックス：YYY90145（別売） パナソニック YYY66551+LDA4LHE17ESW2		 電球色（2700K）、Ra83 器具光束515lm、消費電力7.1W、電圧100V 点検タイプ、防雨型 ツマミネジ方式、NaPiOn（明るさセンサー付） カバー：アクリル（乳白） 本体：プラスチック（ホワイト） 点灯角度調整機能付 パナソニック LGWC80360-LE1		 電球色（2700K）、Ra83 器具光束425lm、消費電力7.3W、電圧100V 点検タイプ、高気密S仕様、NaPiOn（明るさセンサー付） 本体：アルミダイカスト（ホワイトつや消し） 点灯角度：点灯角付時調整機能付 埋込穴φ100、埋込深100 パナソニック LGDC1100L-LE1		 光束5450lm、消費電力60W、電圧100～242V 電球色、3000K、Ra85、フロント配光タイプ 本体：アルミダイカスト（セディウムグレートリック） グループ：（選別つや消し） レンズ：ガラス、カバー：鋼板：（クールホワイトつや消し仕上） 光線寿命6万時間（光束維持率70%） 上下光束比0～5%、調整サーキット5kV、最高速60m 落下防止ワイヤー付、タイマー：段調光機能付 パナソニック NNY22582-LF9+YD4509HN		 φ100低天井・小空間用（～3m）、30分間タイプ LED内蔵、非常時、非常灯用LED点灯/常時消灯 非常灯設定番号：LAL-E-004 レンズ：ガラス、カバー：鋼板：（クールホワイトつや消し仕上） 電圧：100～242V、蓄電池：ニッケル水素電池 点検スイッチ付、自己点検スイッチ付 充電モニタ（緑）付、リモコン：FSK90910K（別売） パナソニック NNFb90605J	
AXLB	LED非常灯専用型リモコン自己点検機能付	AXM	LED非常灯専用型リモコン自己点検機能付	AXMB	LED非常灯専用型リモコン自己点検機能付	AXH	LED非常灯専用型リモコン自己点検機能付	AXHB	LED非常灯専用型リモコン自己点検機能付	AXH'	LED非常灯専用型リモコン自己点検機能付	CXM	LED非常灯専用型特殊環境用防湿防雨型
 埋込低天井・小空間用（～3m）、30分間タイプ LED内蔵、非常時、非常灯用LED点灯/常時消灯 非常灯設定番号：LAL-E-004 レンズ：ガラス、カバー：鋼板：（ブラックつや消し仕上） 電圧：100～242V、蓄電池：ニッケル水素電池 点検スイッチ付、自己点検スイッチ付 充電モニタ（緑）付、リモコン：FSK90910K（別売） パナソニック NNFb90645		 φ100低天井用（～3m）、30分間タイプ LED内蔵、非常時、非常灯用LED点灯/常時消灯 非常灯設定番号：LAL-E-004 レンズ：ガラス、カバー：鋼板：（クールホワイトつや消し仕上） 電圧：100～242V、蓄電池：ニッケル水素電池 点検スイッチ付、自己点検スイッチ付 充電モニタ（緑）付、リモコン：FSK90910K（別売） パナソニック NNFb91605J		 埋込低天井・小空間用（～3m）、30分間タイプ LED内蔵、非常時、非常灯用LED点灯/常時消灯 非常灯設定番号：LAL-E-004 レンズ：ガラス、カバー：鋼板：（ブラックつや消し仕上） 電圧：100～242V、蓄電池：ニッケル水素電池 点検スイッチ付、自己点検スイッチ付 充電モニタ（緑）付、リモコン：FSK90910K（別売） パナソニック NNFb91645		 φ100中天井用（～6m）、30分間タイプ LED内蔵、非常時、非常灯用LED点灯/常時消灯 非常灯設定番号：LAL-E-006 レンズ：ガラス、カバー：鋼板：（クールホワイトつや消し仕上） 電圧：100～242V、蓄電池：ニッケル水素電池 点検スイッチ付、自己点検スイッチ付 充電モニタ（緑）付、リモコン：FSK90910K（別売） パナソニック NNFb93605J		 埋込中天井用（～6m）、30分間タイプ LED内蔵、非常時、非常灯用LED点灯/常時消灯 非常灯設定番号：LAL-E-004 レンズ：ガラス、カバー：鋼板：（ブラックつや消し仕上） 電圧：100～242V、蓄電池：ニッケル水素電池 点検スイッチ付、自己点検スイッチ付 充電モニタ（緑）付、リモコン：FSK90910K（別売） パナソニック NNFb93645		 φ100高天井用（～10m）、30分間タイプ LED内蔵、非常時、非常灯用LED点灯/常時消灯 非常灯設定番号：LAL-E-007 レンズ：ガラス、カバー：鋼板：（クールホワイトつや消し仕上） 電圧：100～242V、蓄電池：ニッケル水素電池 点検スイッチ付、自己点検スイッチ付 充電モニタ（緑）付、リモコン：FSK90910K（別売） パナソニック NNFb93607J		 φ150低天井用（～3m） LED内蔵、非常時、非常灯用LED点灯/常時消灯 非常灯設定番号：LAL-E-007 レンズ：ガラス、カバー：ガラス（透明） 枠：アルミ（ホワイトつや消し仕上） 電圧：100～242V、蓄電池：ニッケル水素電池、点検スイッチ付 自己点検スイッチ付、充電モニタ（緑）付、リモコン：FSK90910K（別売） パナソニック NNFb91715J	
YA	LED B級・BL形 避難口誘導灯片面型	YB	LED B級・BL形 避難口誘導灯片面型	YC	LED C級 避難口誘導灯片面型	XC	LED C級 通路誘導灯片面型	XCR	LED C級 通路誘導灯両面型	DLP	LEDダウンライト 100形	BRP	LEDシーリングライト 60形電球1灯器具相当
 LED誘導灯コンパクトスクエア B級・BL形 片面型 型：天吊兼付型 一般型（20分間） ニッケル水素電池 リモコン自己点検機能付 型式認定番号：1AM111-3209 SH1-FBF20-BL		 LED誘導灯コンパクトスクエア B級・BL形 両面型 型：天吊兼付型 一般型（20分間） ニッケル水素電池 リモコン自己点検機能付 型式認定番号：1AM221-3210 SH1-FSF21-BL		 LED誘導灯コンパクトスクエア C級 片面型 型：天吊兼付型 一般型（20分間） ニッケル水素電池 リモコン自己点検機能付 型式認定番号：1AS111-3207 SH1-FBF20-C		 LED誘導灯コンパクトスクエア C級 片面型 型：天吊兼付型 一般型（20分間） ニッケル水素電池 リモコン自己点検機能付 型式認定番号：1AS111-3207 ST1-FBF22-C		 LED誘導灯コンパクトスクエア C級 両面型 型：天吊兼付型 一般型（20分間） ニッケル水素電池 リモコン自己点検機能付 型式認定番号：1AS221-3208 ST1-FSF23-C		 LEDダウンライト（ひと粒）タイプ、電源ユニット内蔵、一般タイプ 3000K、Ra85、点検タイプ 器具光束156lm、電圧：00～242V 光束寿命40000時間（光束維持率85%） 反射板（上部）：プラスチック（ホワイト） 反射板（下部）：プラスチック（ホワイト） 枠：鋼板（ホワイトつや消し仕上）、埋込穴φ100 パナソニック XND1031WL-E9		 電球色（2700K）、Ra83 器具光束460lm、消費電力4.6、電圧100V 天吊兼：設置取付専用 （ホワイト）、モード：プラスチック（乳白つや消し） パナソニック LGB51568W-CE1	
FLP	LEDフットライト 5形小丸電球1灯器具相当	BR2P	LED建築化照明	DL1	LED8.5W ダウンライト	DL2	LED5.2W ダウンライト	DL3	LED5.2W ダウンライト	BR1	LED5.5W ブラケット	BR2	LED6.5W ブラケット
 電球色（2800K）、Ra74 器具光束3.8lm、消費電力0.68W、電圧100V 照度・明るさセンサー付 カバー：クリアアクリル（乳白）、（ホワイト） Wφ116、Hφ120、深し520 パナソニック LGBC70066		 電球色（2700K）、Ra83 器具光束360lm、消費電力6.3W、電圧100V 点検タイプ、高気密化配光、壁面・天井面・設置取付専用 本体：プラスチック（乳白） 送り用コネクタ付、電源投入タイプ 点検形（2線式）、ケーブル通入 L400タイプ パナソニック LGB51307-XG1		 大光電機 DDL-5004YW 相当品		 大光電機 DDL-5102YW 相当品		 大光電機 DDL-5102AW 相当品		 大光電機 DBK-37829 相当品		 大光電機 DBK-40018Y 相当品	
BR3	LED11W ブラケット	BR4	LED4.2W ブラケット	BR5	LED6.5W ブラケット 防雨型	RL	LED2.6W 読書灯	K1	LED21W 間接照明	K2	LED17.5W 間接照明	K3	LED13.5W 間接照明
 大光電機 DBK-40201Y 相当品		 大光電機 LZK-91695YW 相当品		 大光電機 LLK-7050LU 相当品		 エル光源 LFX1-O-VRU-BK 相当品		 大光電機 DSY-4938FW 相当品 + DP-40173 相当品		 大光電機 DSY-4937FW 相当品 + DP-40173 相当品		 大光電機 DSY-4936FW 相当品 + DP-40173 相当品	
CP	LED6.1W ペンダント	FL2	LED4.5W ダウンライト	UD1	LED5.6W ユニバーサルダウンライト	CL1	LED36W シーリングライト	DL1B	LED8.5W ダウンライト	c	LED33W 屋外用サイン灯	d	LED33W 屋外用サイン灯
 大光電機 DPN-40452Y 相当品		 大光電機 LZD-92480YW 相当品		 大光電機 DDL-4760YW 相当品		 大光電機 DCL-39731 相当品		 大光電機 DDL-5004YB 相当品		 岩崎電気 ECF0397L/SAN8/DG 相当品		 防衛電機産業株式会社 SPL-SL-08B	

TITLE 潮温泉施設建設工事

照明器具案内NO.2 S-N.S

株式会社 沖本初建築設計事務所

No. E-19

一級建築士大臣登録第103472号 沖本初

一級建築士事務所広島県知事登録 16(1)第0241号

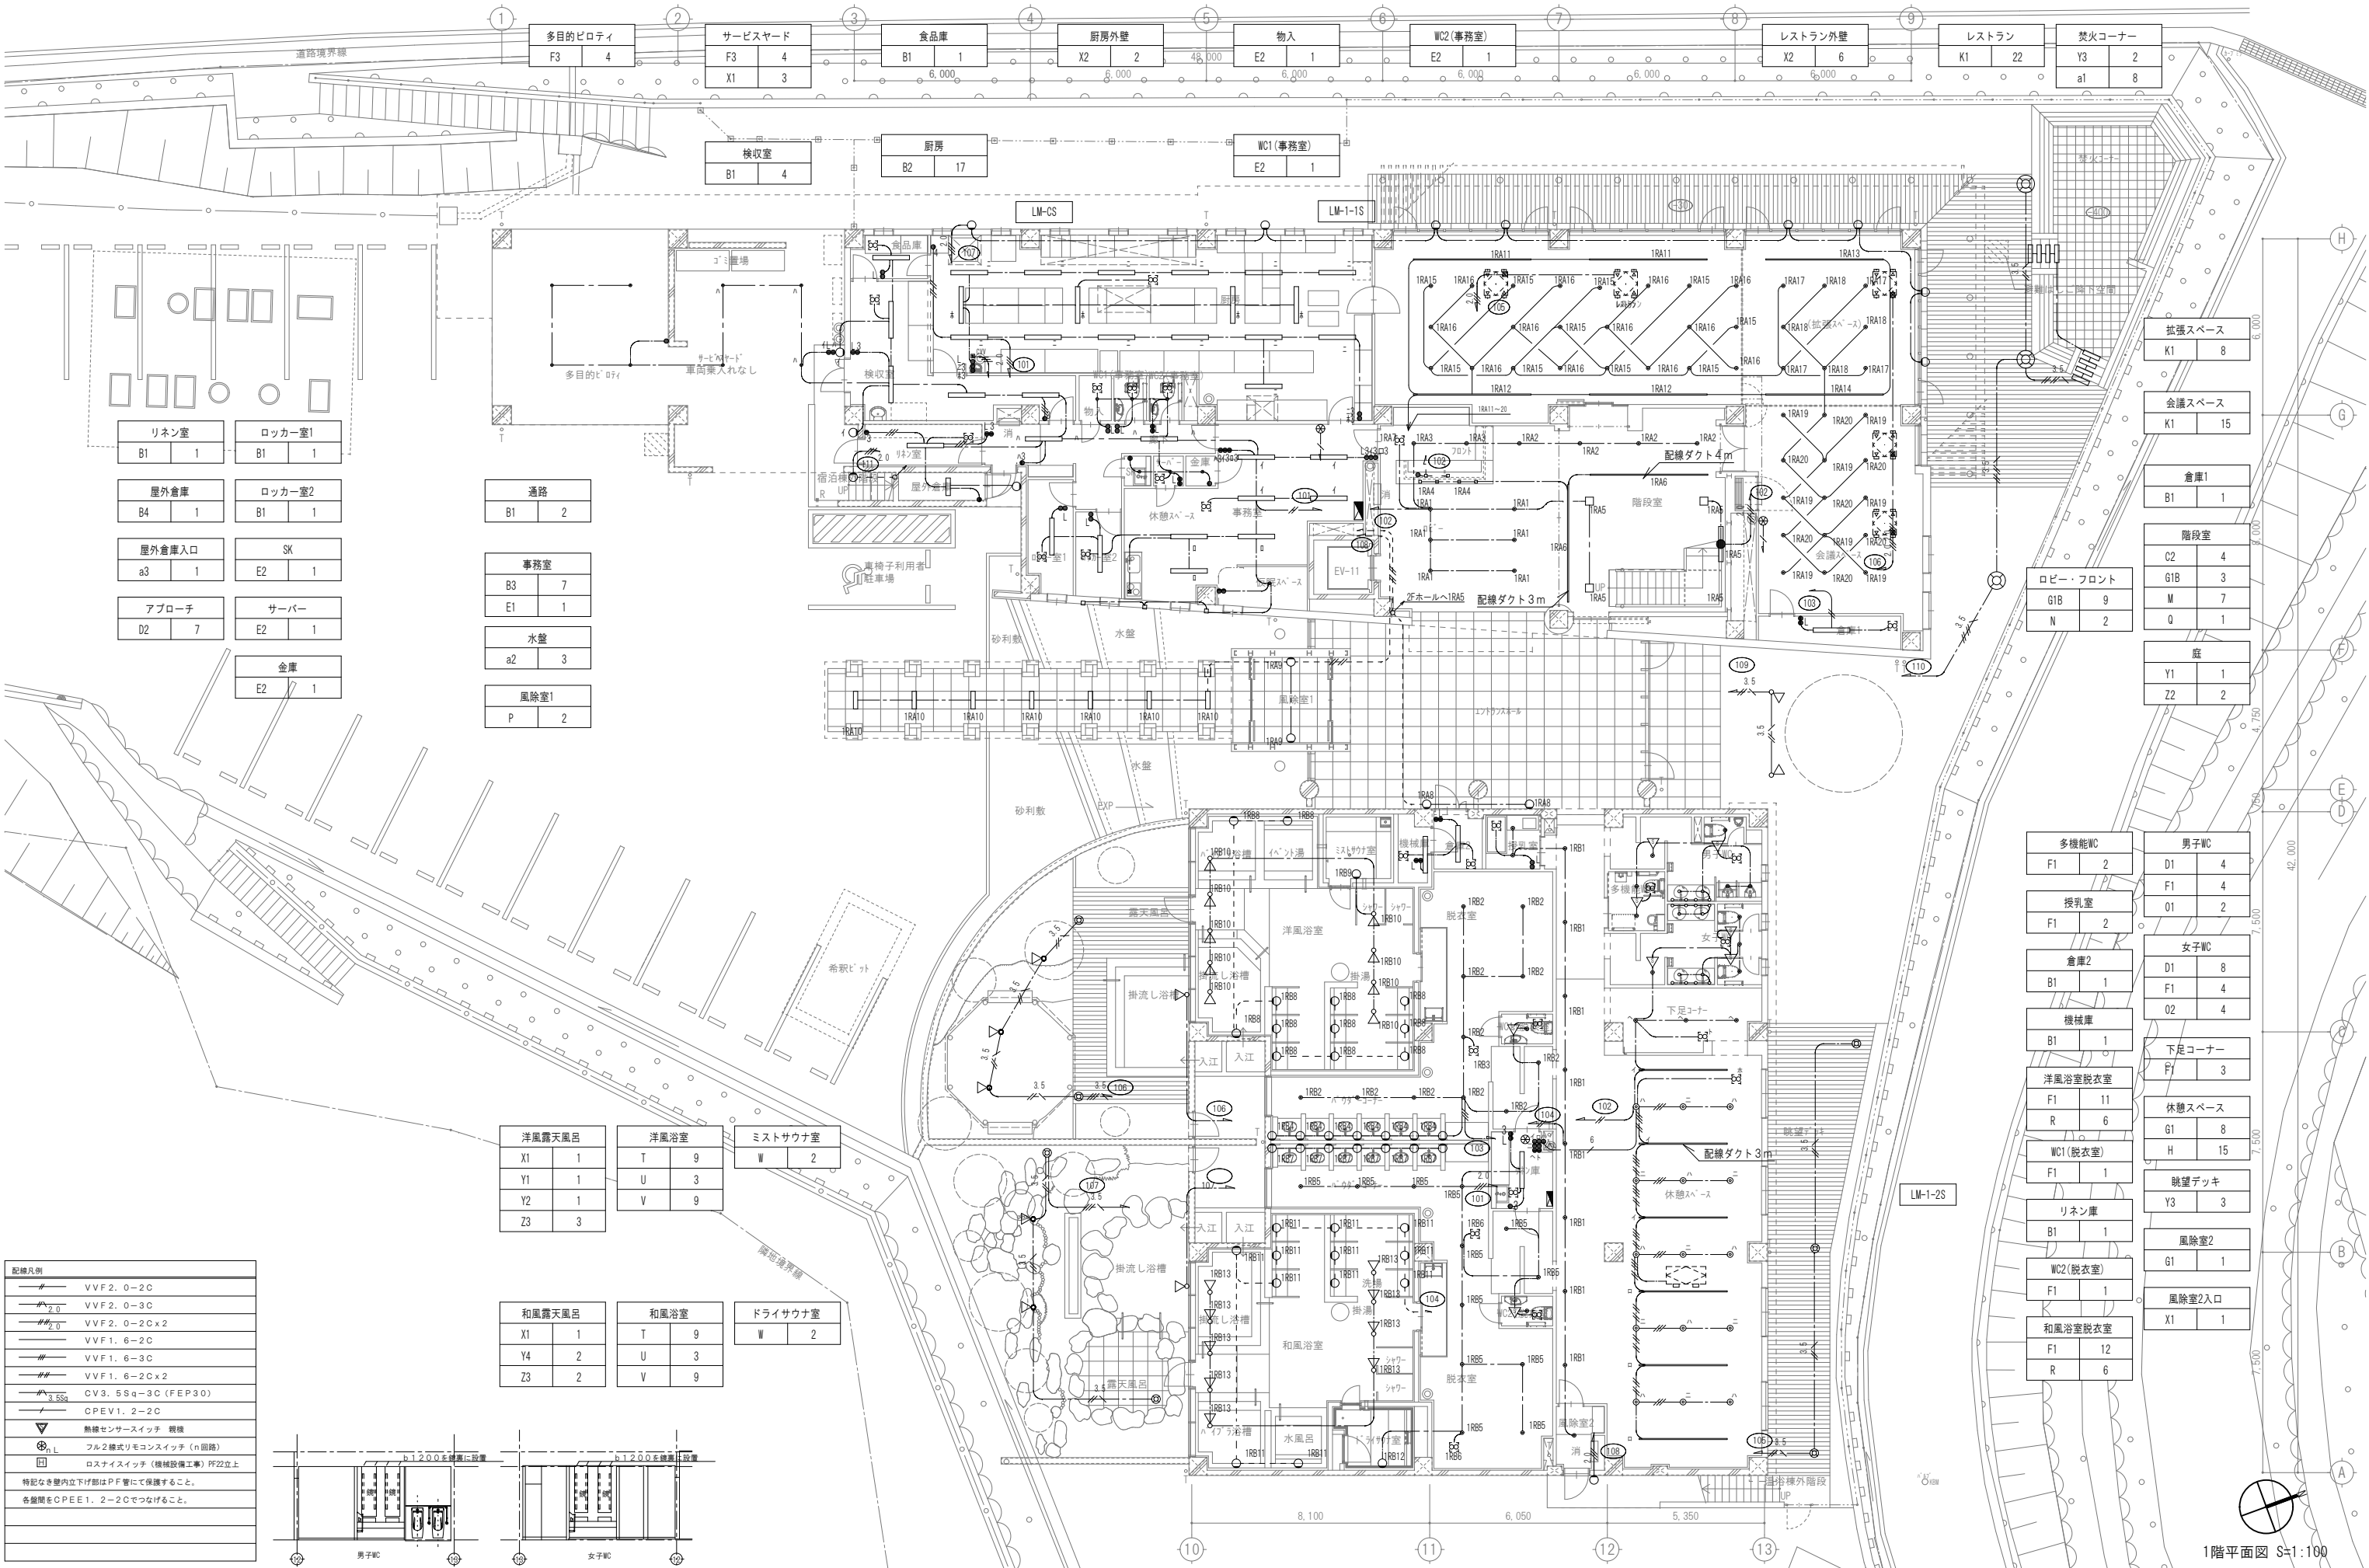
[A1版:原図 → A3版:50%縮小]

OKI.AA


HOKIWO ARCHITECTS & ASSOCIATES

2-21-404 Tsurumi cho Naka ku Hiroshima, 730-0045, Japan

竣工図



配線凡例	
	VVF2.0-2C
	VVF2.0-3C
	VVF2.0-2Cx2
	VVF1.6-2C
	VVF1.6-3C
	VVF1.6-2Cx2
	CV3.5Sq-3C (FEP30)
	CPEV1.2-2C
	熱線センサースイッチ 監視
	フル2線式リモコンスイッチ (n回路)
	ロスナイスイッチ (機械設備工事) PF22立上
特記なき壁内立下げ部はPF管にて保護すること。	
各壁間をCPEE1.2-2Cでつなぐこと。	

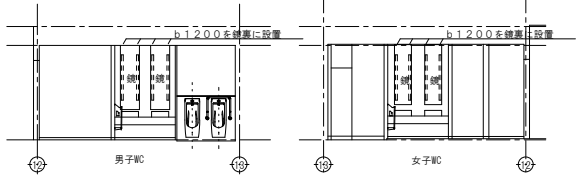

洋風露天風呂		
X1	1	
Y1	1	
Y2	1	
Z3	3	

洋風浴室		
T	9	
U	3	
V	9	

ミストサウナ室		
W	2	

和風露天風呂		
X1	1	
Y4	2	
Z3	2	

和風浴室		
T	9	
U	3	
V	9	

ドライサウナ室		
W	2	

多機能WC		
F1	2	

授乳室		
F1	2	

倉庫2		
B1	1	

機械庫		
B1	1	

洋風浴室脱衣室		
F1	11	
R	6	

WC1(脱衣室)		
F1	1	

リネン庫		
B1	1	

WC2(脱衣室)		
F1	1	

和風浴室脱衣室		
F1	12	
R	6	

男子WC		
D1	4	
F1	4	
O1	2	

女子WC		
D1	8	
F1	4	
O2	4	

下足コーナー		
F1	3	

休憩スペース		
G1	8	
H	15	

眺望デッキ		
Y3	3	

風除室2		
G1	1	

風除室2入口		
X1	1	

TITLE 潮温泉施設建設工事

1階電灯設備図 S=1:100

株式会社 沖本初建築設計事務所

No. E-20

一級建築士大臣登録第103472号 沖本初

一級建築士事務所所広島県知事登録 16(1)第0241号

[A1版:原図 → A3版:50%縮小]

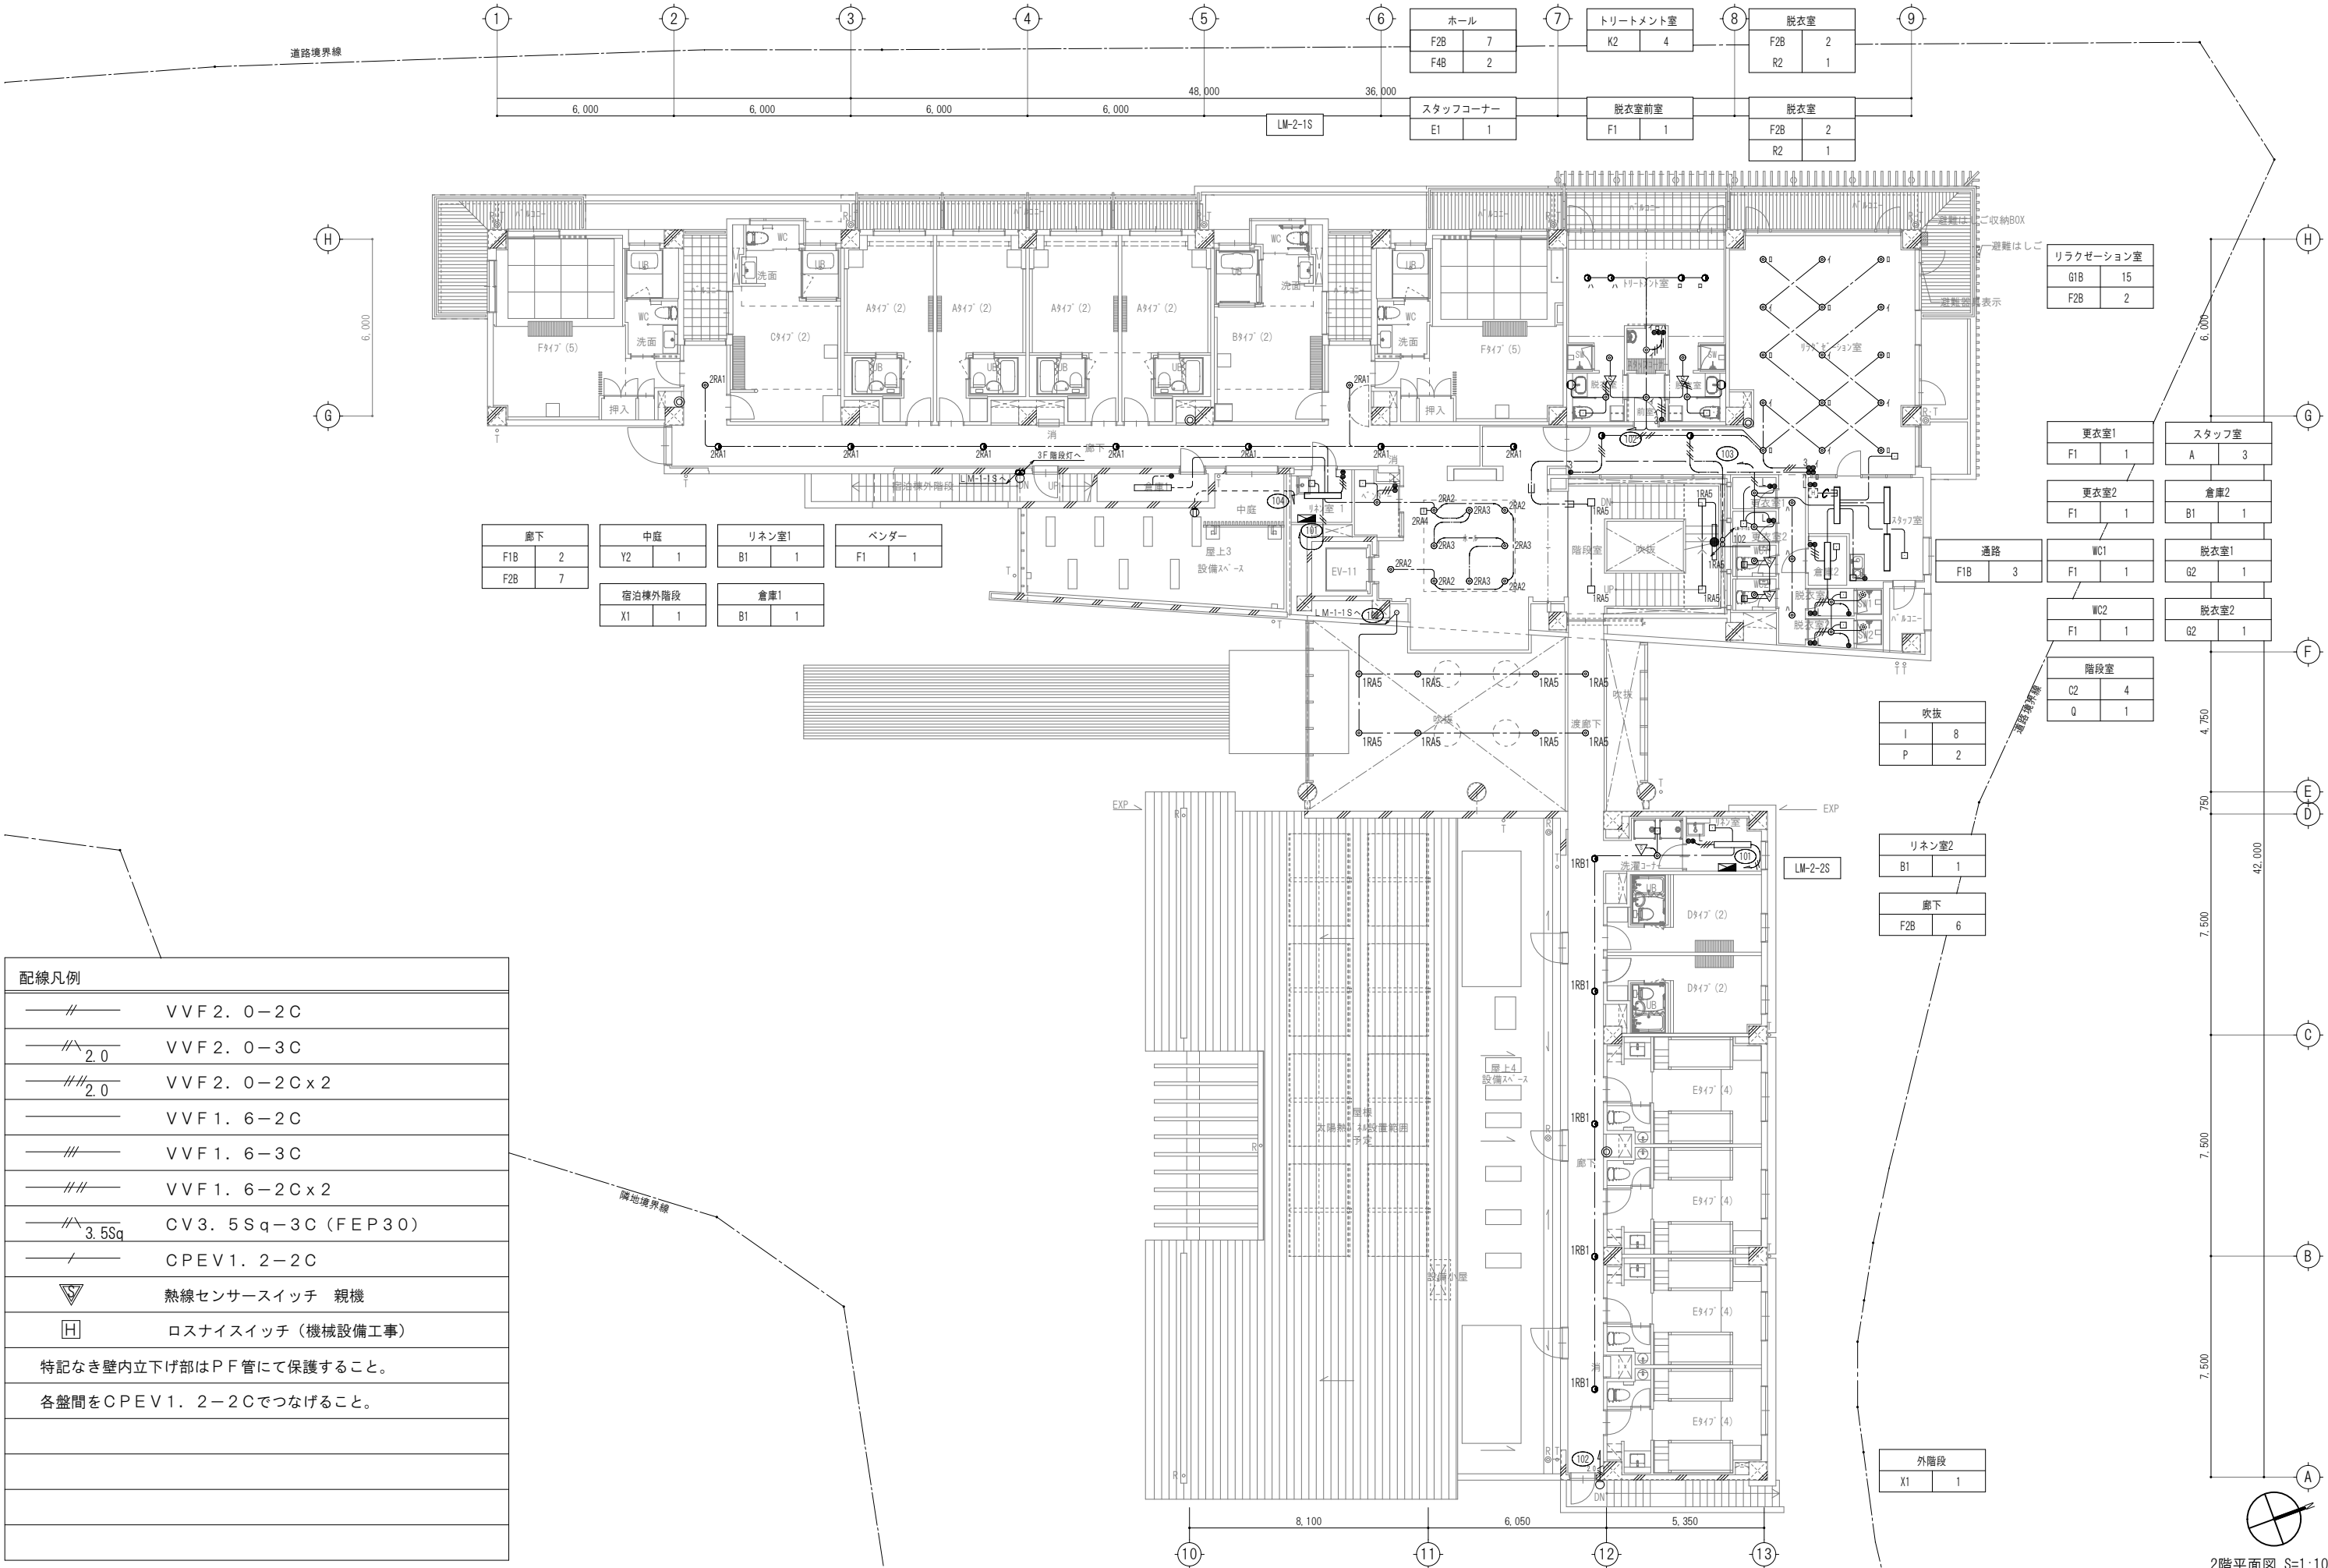

OKI.AA

HOKIWO ARCHITECTS & ASSOCIATES

2-21-404 Tsurumi cho Naka ku Hiroshima. 730-0045 Japan

竣工図



配線凡例	
	VVF2. 0-2C
	VVF2. 0-3C
	VVF2. 0-2Cx2
	VVF1. 6-2C
	VVF1. 6-3C
	VVF1. 6-2Cx2
	CV3. 5Sq-3C (FEP30)
	CPEV1. 2-2C
	熱線センサースイッチ 親機
	ロスナイススイッチ (機械設備工事)
特記なき壁内立下げ部はP F 管にて保護すること。	
各盤間をCPEV1. 2-2Cでつなげること。	

TITLE 湖温泉施設建設工事
2階電灯設備図 S=1:100
株式会社 沖本初建築設計事務所 No. E-21
一級建築士大臣登録第103472号 沖 本 初
一級建築士事務所 広島県知事登録 16(1)第0241号 [A1版:原図 → A3版:50%縮小]

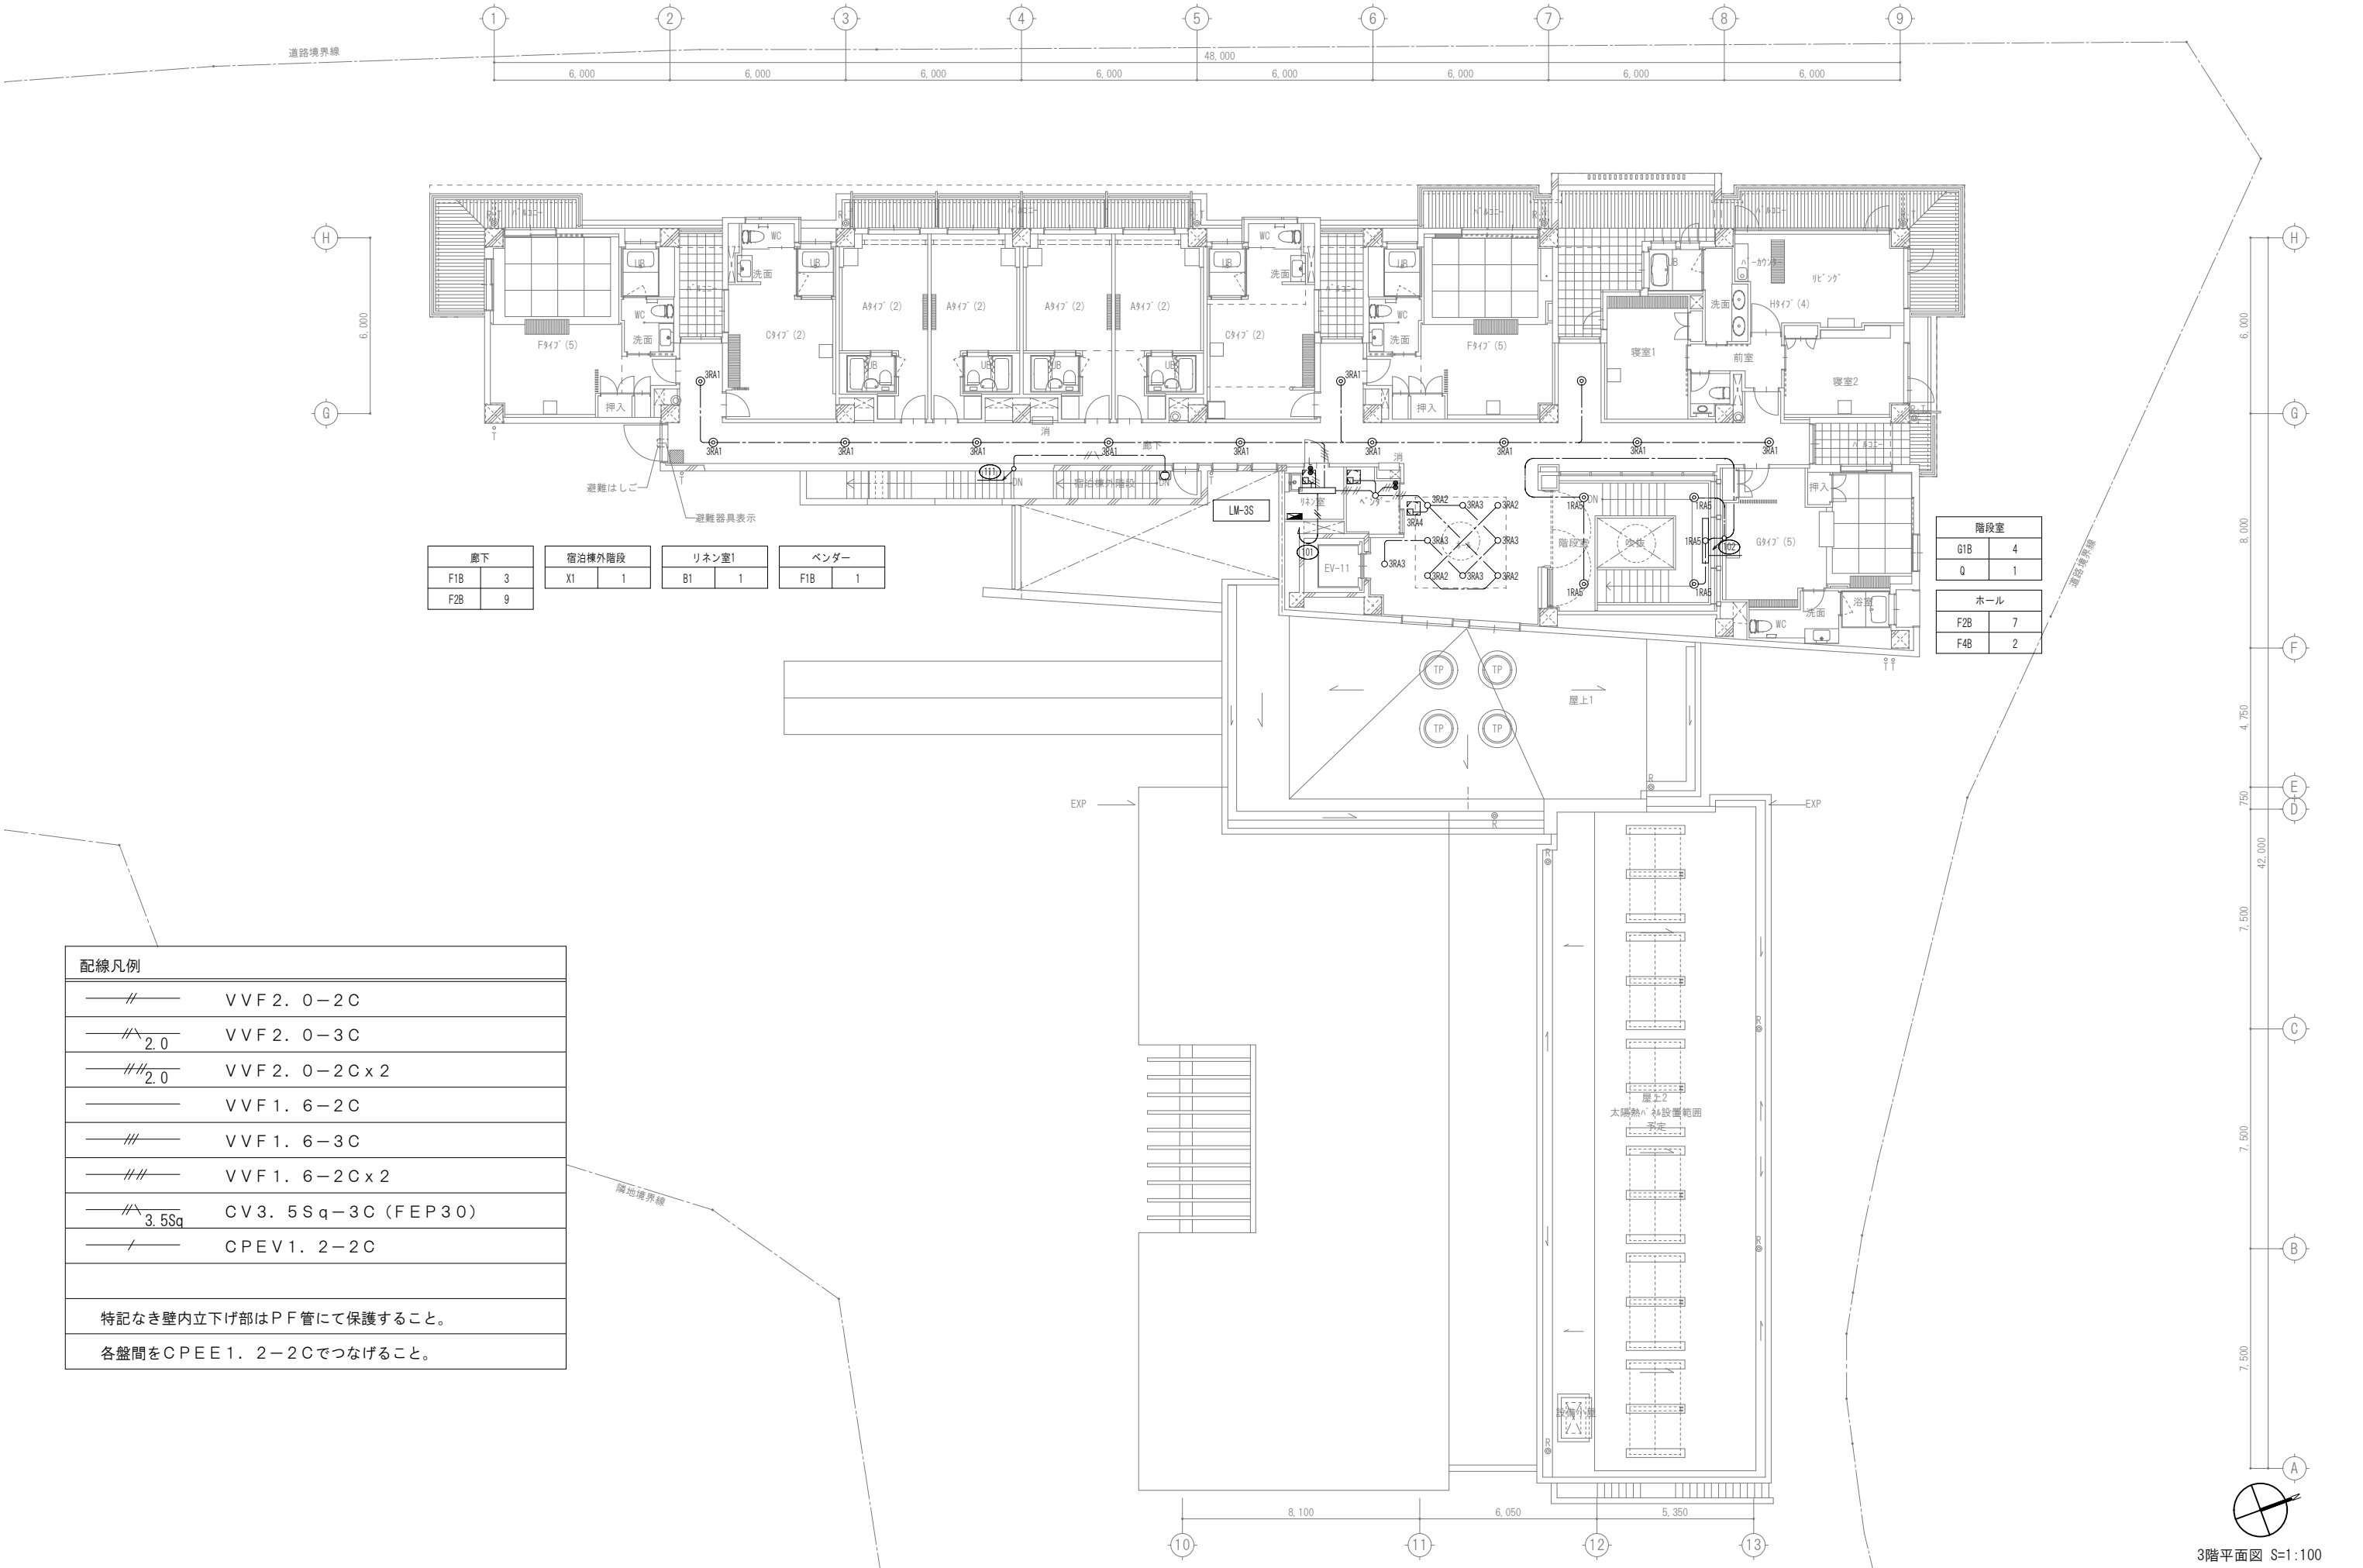

OKI.AA

HOKIYO ARCHITECTS & ASSOCIATES


2-21-404 Tsurumi cho Naka ku Hiroshima. 730-0045, Japan

竣工図



配線凡例	
	VVF2.0-2C
	VVF2.0-3C
	VVF2.0-2Cx2
	VVF1.6-2C
	VVF1.6-3C
	VVF1.6-2Cx2
	CV3.5Sq-3C (FEP30)
	CPEV1.2-2C
特記なき壁内立下げ部はPF管にて保護すること。	
各盤間をCPEE1.2-2Cでつなげること。	

階段室	
G1B	4
Q	1
ホール	
F2B	7
F4B	2

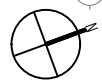

3階平面図 S=1:100

OKI.AA

HOKIYO ARCHITECTS & ASSOCIATES

2-21-404 Tsurumi cho Naka ku Hiroshima 730-0045 Japan

TITLE 潮温泉施設建設工事

3階電灯設備図 S=1:100

株式会社 沖本初建築設計事務所

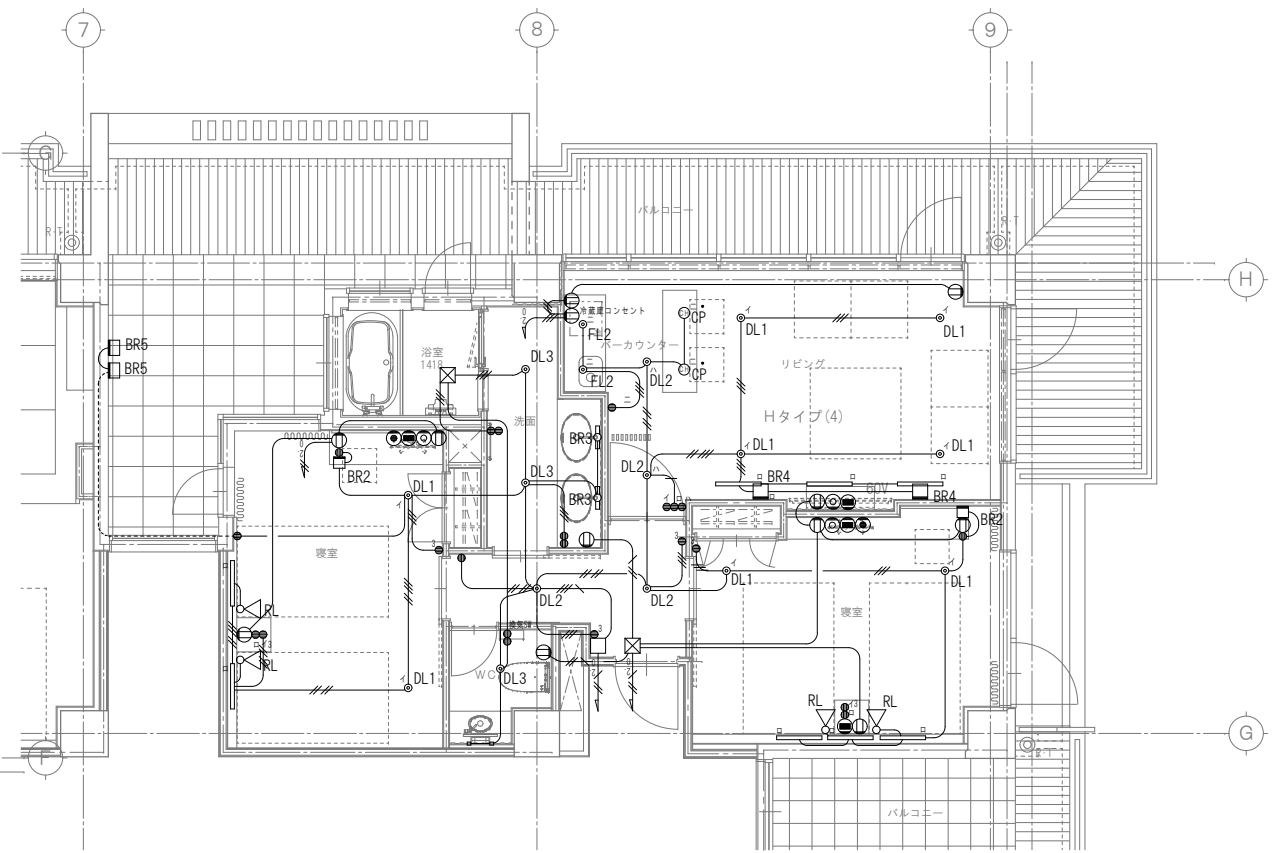
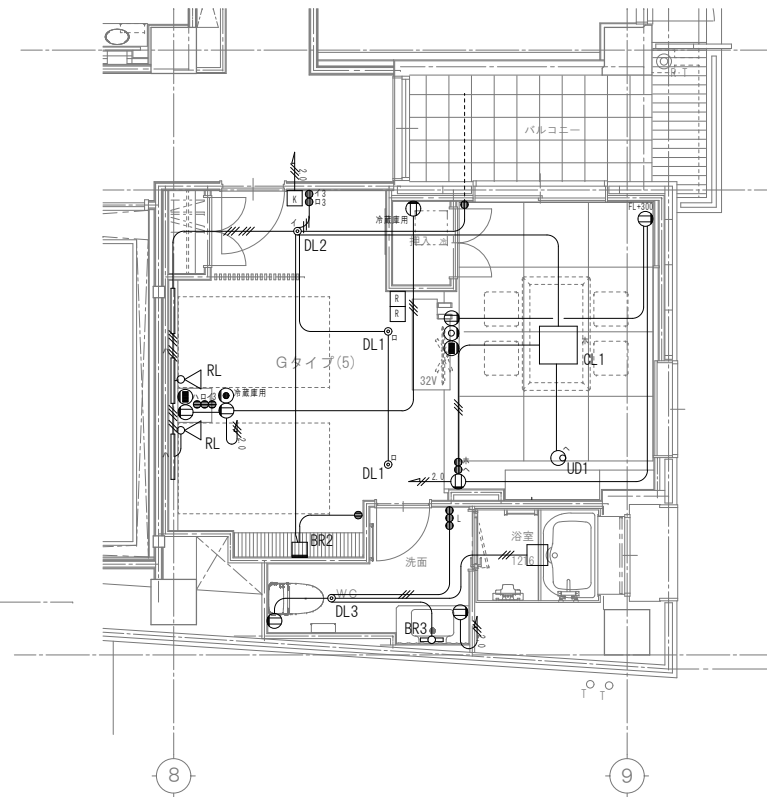
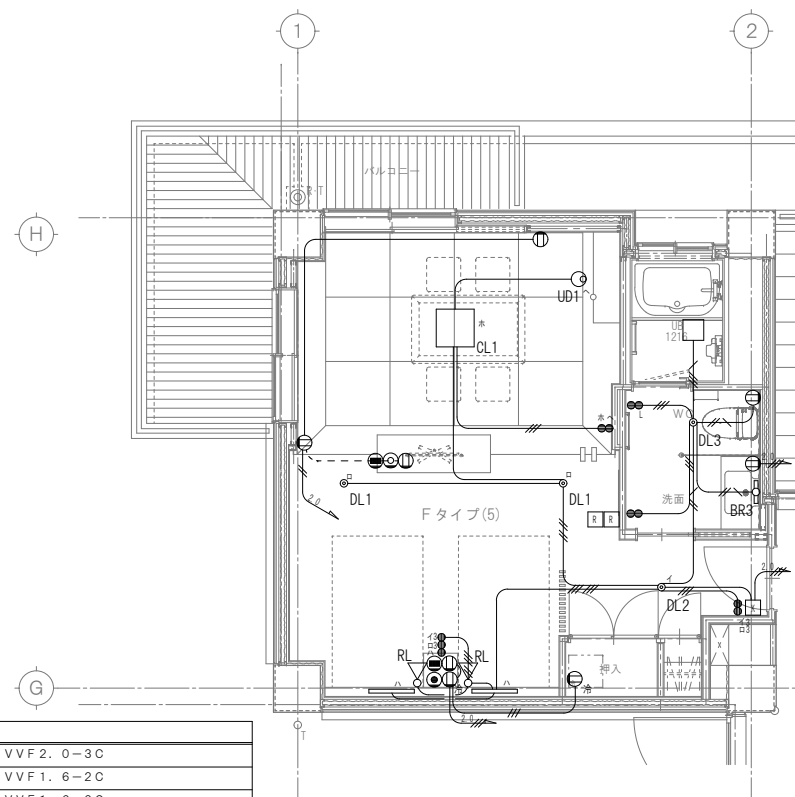
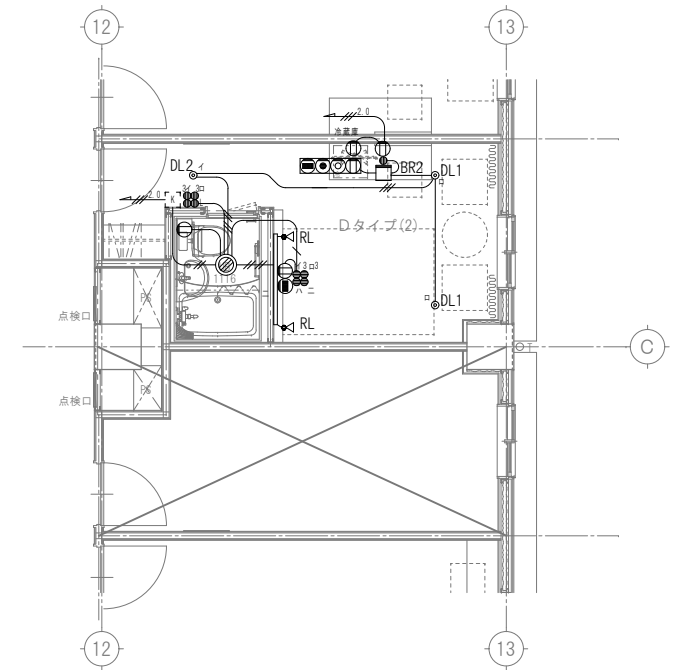
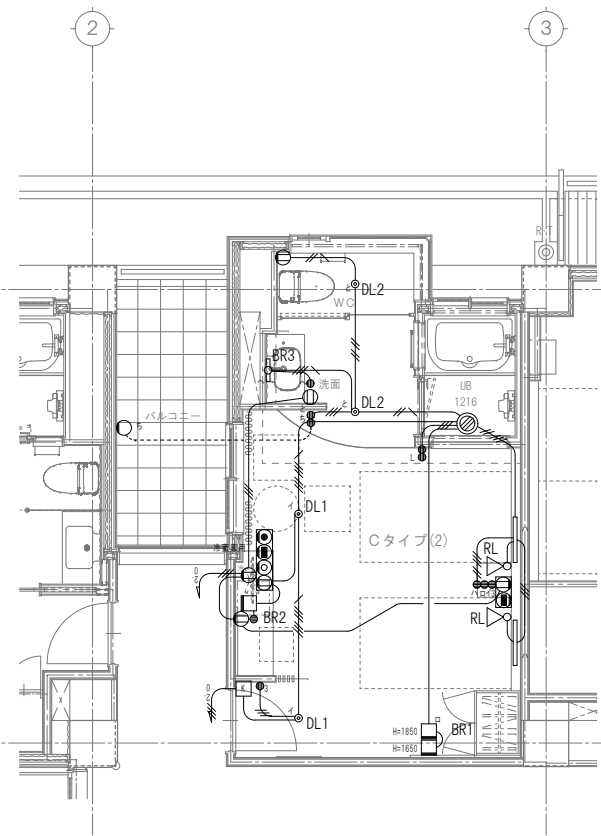
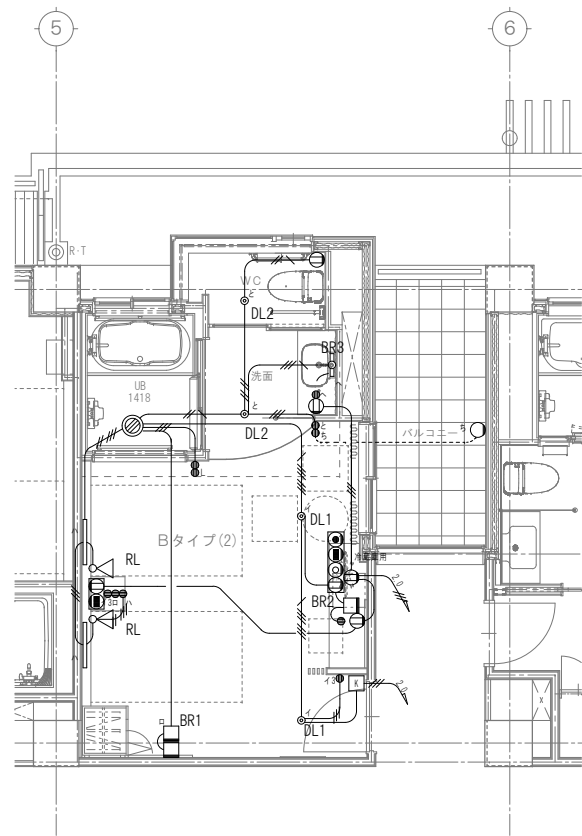
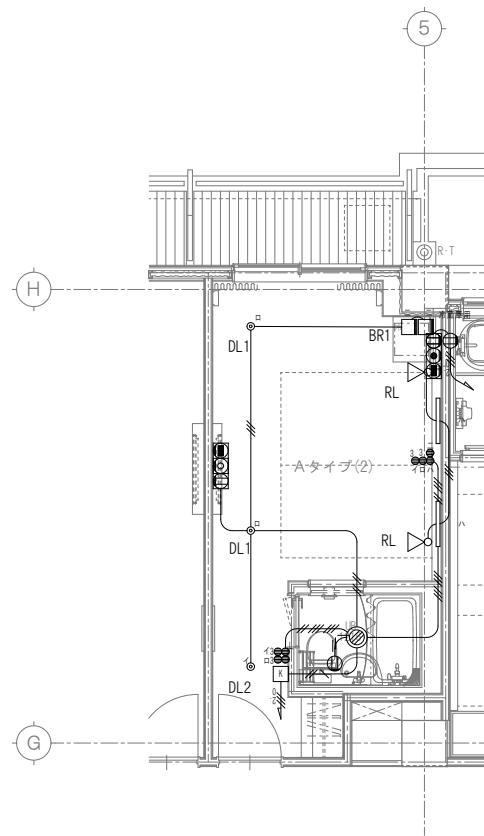
No. E-22

一級建築士大臣登録第103472号 沖本初

一級建築士事務所所広島県知事登録 16(1)第0241号

[A1版:原図 → A3版:50%縮小]

竣工図



配線凡例	
	VVF2. 0-3C
	VVF1. 6-2C
	VVF1. 6-3C
	VVF1. 6-2Cx2
	埋込コンセント (2P15A x 2)
	埋込コンセント (2P15AE x 2+ET)
	キースイッチ
特記なき壁内立下げ部はP.F.管にて保護すること。	

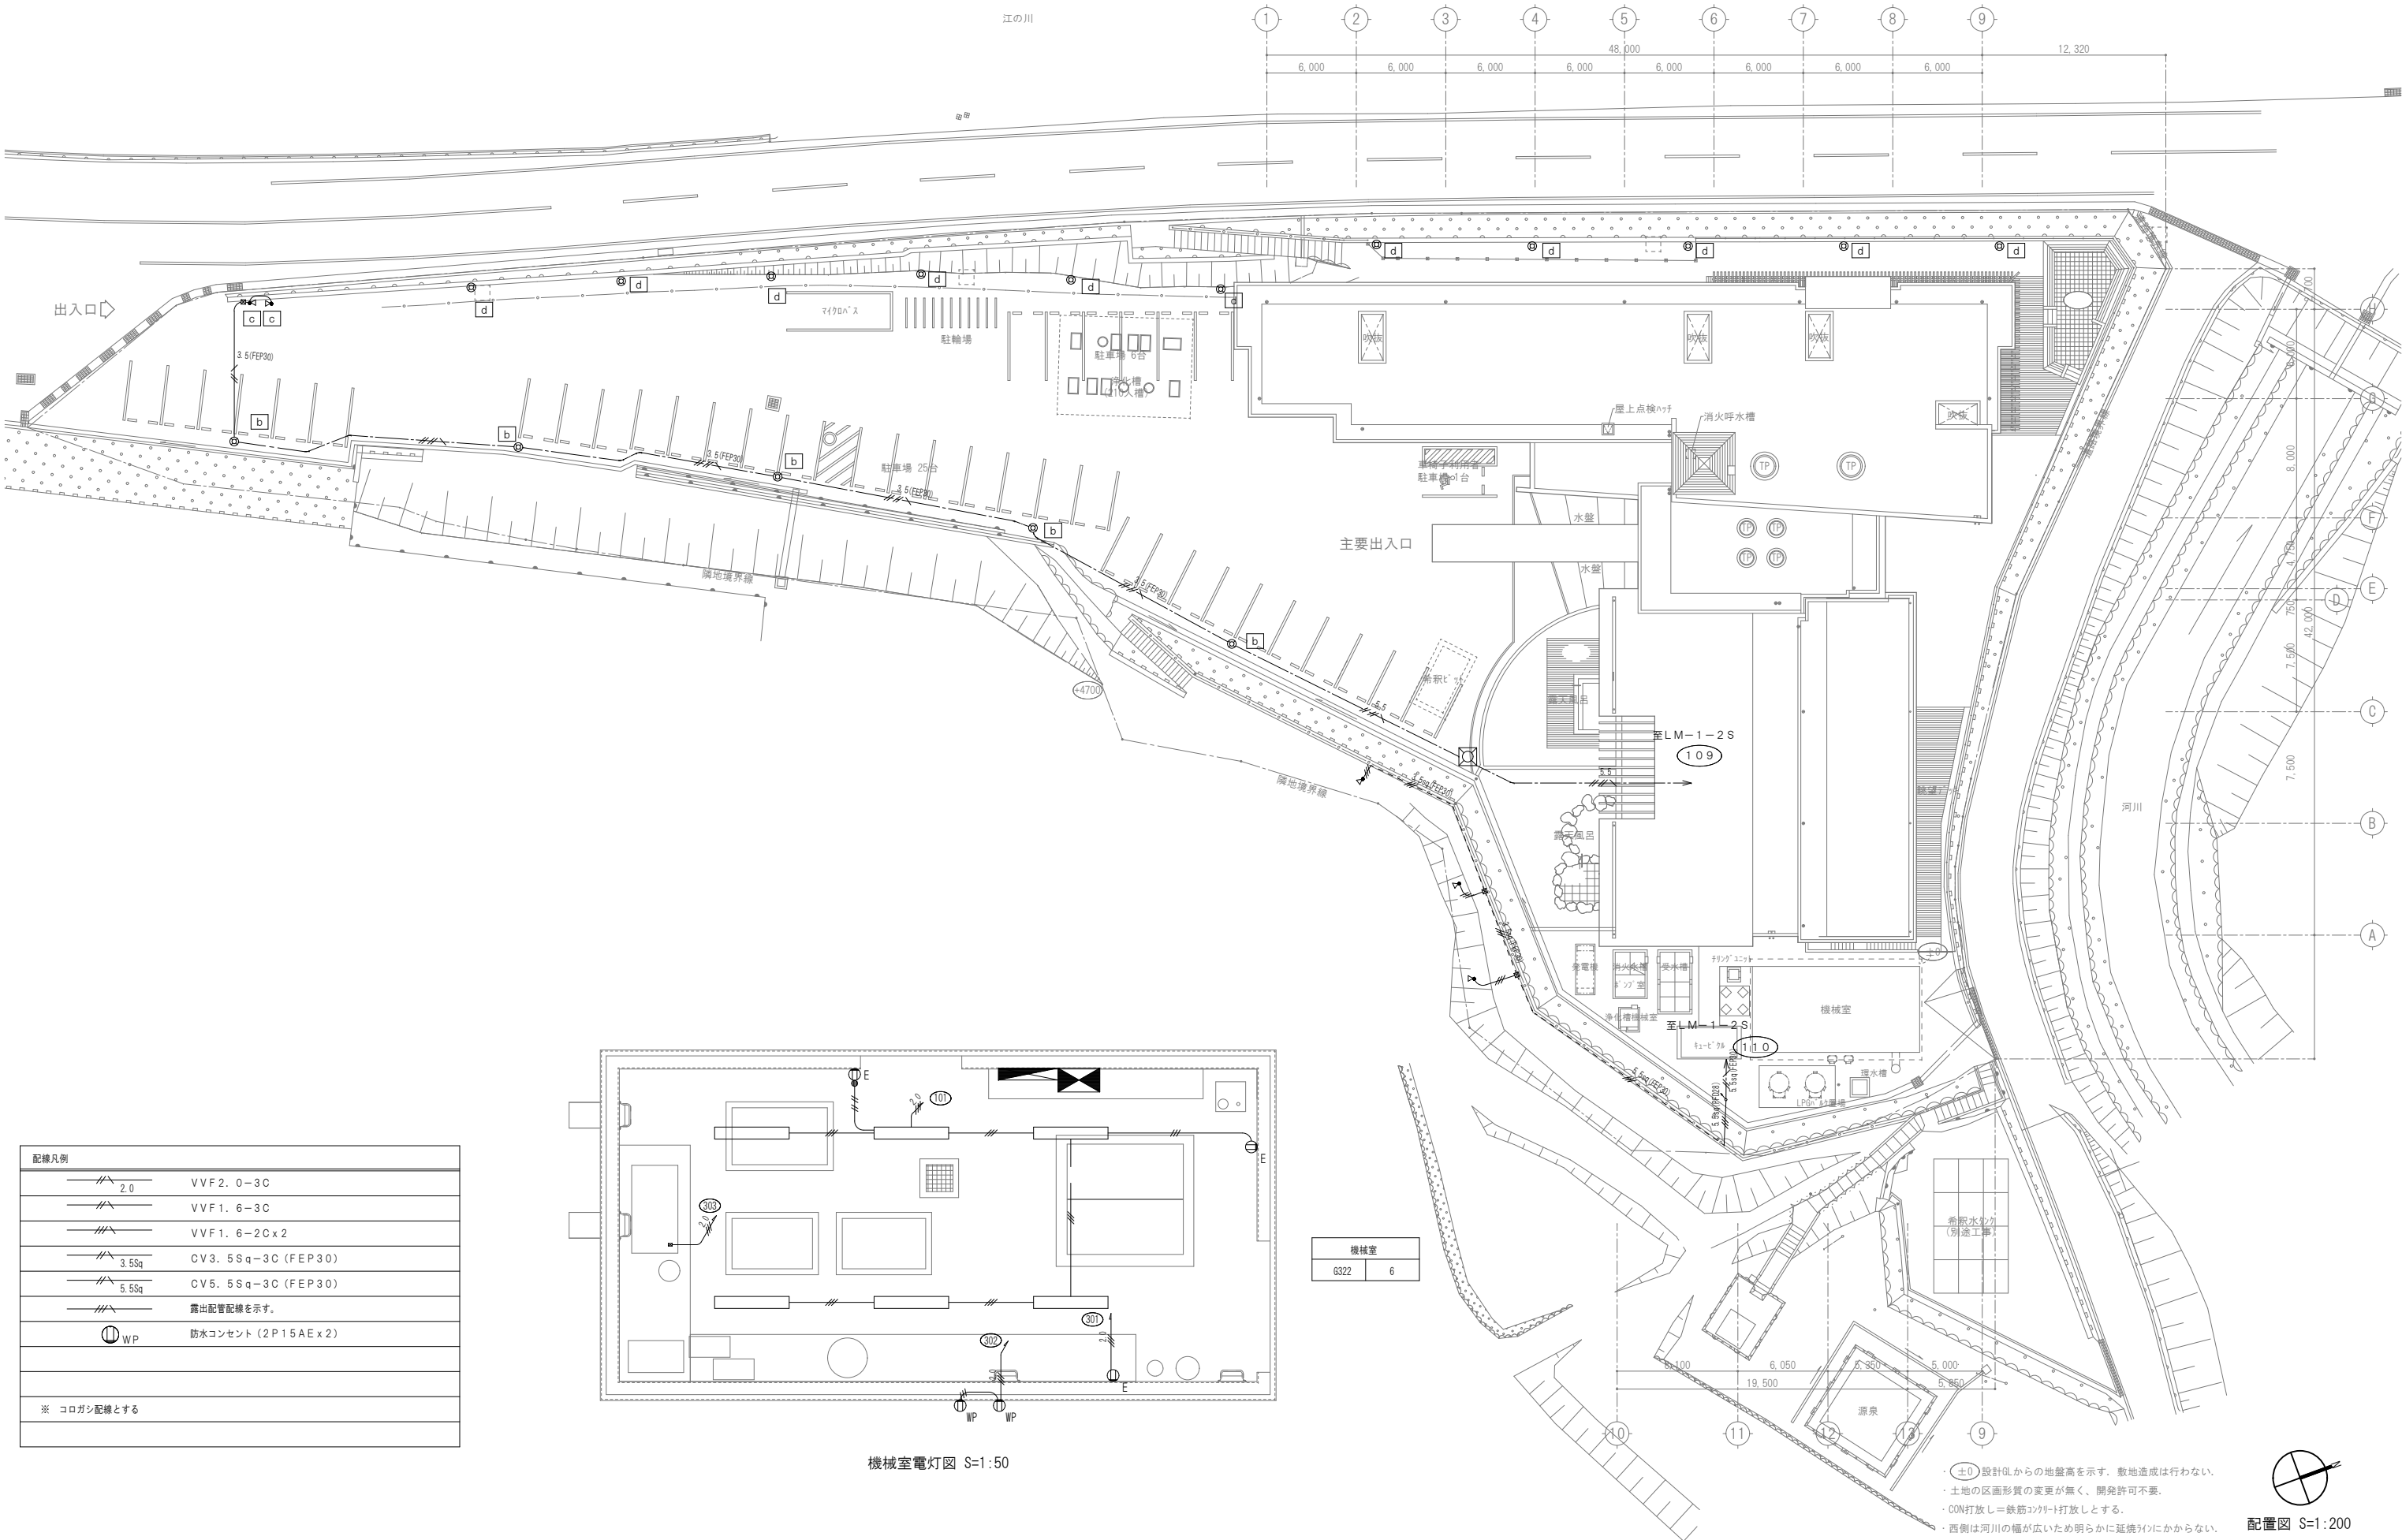
TITLE 潮温泉施設建設工事

客室平面図 S=1:50

株式会社 沖本初建築設計事務所 No. E-23

一級建築士大臣登録第103472号 沖本初

一級建築士事務所 広島県知事登録 16(1)第0241号 [A1版:原図 → A3版:50%縮小]



配線凡例	
	VVF2. 0-3C
	VVF1. 6-3C
	VVF1. 6-2C x 2
	CV3. 5Sq-3C (FEP30)
	CV5. 5Sq-3C (FEP30)
	露出配管配線を示す。
	防水コンセント (2P15AE x 2)
※ コロガシ配線とする	

機械室電灯図 S=1:50

- ・(±0) 設計図からの地盤高を示す。敷地造成は行わない。
- ・土地の区画形状の変更が無く、開発許可不要。
- ・CON打放し=鉄筋コンクリート打放しとする。
- ・西側は河川の幅が広いため明らかに延焼ラインにからない。



配置図 S=1:200

TITLE 湖温泉施設建設工事

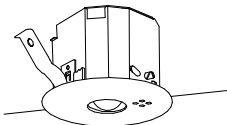
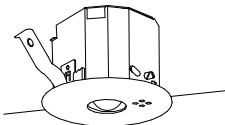
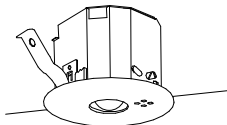
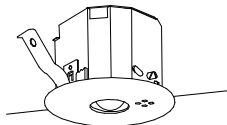
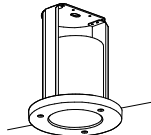
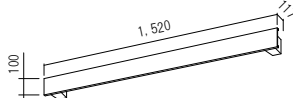
外灯配置図 S=1:200・機械室電灯図 S=1:50


株式会社 沖本初建築設計事務所 No. E-24


一級建築士大臣登録第103472号 沖本 初

一級建築士事務所所広島県知事登録 16(1)第0241号 [A1版:原図 → A3版:50%縮小]

OKI.AA
HOKIYOTO ARCHITECTS & ASSOCIATES
2-21-404 Tsurumi cho Naka ku Hiroshima, 730-0045, Japan
竣工図

AXL	LED非常灯専用型 リモコン自己点検機能付	AXM	LED非常灯専用型 リモコン自己点検機能付	AXH	LED非常灯専用型 リモコン自己点検機能付	AXH'	LED非常灯専用型 リモコン自己点検機能付	CXM	LED非常灯専用型 防湿・防雨型										
 φ100低天井・小空間用（～3m）、30分間タイプ LED内蔵、非常時・非常灯用LED点灯／常時消灯 非常灯評定番号：L A L E－004 レンズ：ガラス、カバー 銅板：（クールホワイトつや消し仕上） 電圧：100～242V、蓄電池：ニッケル水素電池 点検スイッチ付、自己点検スイッチ付 充電モニタ（緑）付 K1－LRS11－1		 φ100低天井并用（～3m）、30分間タイプ LED内蔵、非常時・非常灯用LED点灯／常時消灯 非常灯評定番号：L A L E－004 レンズ：ガラス、カバー 銅板：（クールホワイトつや消し仕上） 電圧：100～242V、蓄電池：ニッケル水素電池 点検スイッチ付、自己点検スイッチ付 充電モニタ（緑）付 K1－LRS11－2		 φ100中天井并用（～6m）、30分間タイプ LED内蔵、非常時・非常灯用LED点灯／常時消灯 非常灯評定番号：L A L E－006 レンズ：ガラス、カバー 銅板：（クールホワイトつや消し仕上） 電圧：100～242V、蓄電池：ニッケル水素電池 点検スイッチ付、自己点検スイッチ付 充電モニタ（緑）付 K1－LRS11－3		 φ100高天井并用（～10m）、30分間タイプ LED内蔵、非常時・非常灯用LED点灯／常時消灯 非常灯評定番号：L A L E－006 レンズ：ガラス、カバー 銅板：（クールホワイトつや消し仕上） 電圧：100～242V、蓄電池：ニッケル水素電池 点検スイッチ付、自己点検スイッチ付 充電モニタ（緑）付 パナソニック NNF B93607J 相当品		 φ150低天井并用（～3m） LED内蔵、非常時・非常灯用LED点灯／常時消灯 非常灯評定番号：L A L E－007 レンズ：ガラス、パネル：ガラス（透明） 枠：アルミ（ホワイトつや消し仕上） 電圧：100～242V 蓄電池：ニッケル水素電池、点検スイッチ付 自己点検スイッチ付、充電モニタ（緑）付 パナソニック NNF B91715J 相当品											
保守率：0.92 K0143779		保守率：0.92 K0143780		保守率：0.92 K0143775		保守率：0.92 K0143777		保守率：0.92 K0148594											
器具取付高さ	2.1m 2.4m 2.6m 3.0m	器具取付高さ	2.1m 2.4m 2.6m 3.0m 4.0m	器具取付高さ	2.1m 2.4m 2.6m 3.0m 4.0m 5.0m 6.0m	器具取付高さ	5.0m 6.0m 7.0m 8.0m 9.0m 10.0m	器具取付高さ	2.1m 2.4m 2.6m 3.0m 4.0m										
単体配置	A1 3.8 4.0 4.0 2.8	単体配置	A1 4.2 4.6 4.7 4.9 3.3	単体配置	A1 5.4 5.9 6.3 6.9 7.9 8.7 6.4	単体配置	A1 6.5 7.4 8.1 8.4 8.5 4.0	単体配置	A1 4.3 4.5 4.6 4.7 3.7										
直線配置	A2 8.5 9.4 9.9 10.1	直線配置	A2 9.3 10.2 10.8 11.9 12.9	直線配置	A2 11.3 12.7 13.5 15.2 18.6 21.0 22.8	直線配置	A2 14.2 16.3 18.1 19.9 21.5 21.2	直線配置	A2 9.3 10.4 10.9 11.9 12.9										
四角配置	A4 6.9 7.6 8.1 8.9	四角配置	A4 7.4 8.2 8.7 9.6 11.7	四角配置	A4 8.5 9.6 10.2 11.6 14.6 17.2 19.4	四角配置	A4 11.2 12.8 14.3 15.7 17.1 18.4	四角配置	A4 7.5 8.2 8.7 9.7 11.7										
DX	LED17W 階段通路誘導灯		EX	LED36W 階段通路誘導灯		YA	LED B級B.L形 点滅型避難口誘導灯		YB	LED B級・B.L形 避難口誘導灯 両面型			誘導標識（蓄光式）						
 電球：白熱灯、ソケット：ポリフェニレンサルファイド樹脂 電線：けい素ゴム絶縁電線 備考：電源内蔵型、評定番号L A L H－02 非常時ハロゲン電球13W点灯 ニッケル水素蓄電池、壁面取付専用、昼白色（5000K） Ra80、電圧：100V、光源寿命40000時間 本体：アルミダイカスト（クールホワイト） パネル：アクリル（乳白） パナソニック NNFF21300KLE1 相当品		 ランプ：LDL40S／N／29／38-K 備考：電源内蔵型、評定番号L A L H－02 非常時ハロゲン電球13W点灯 ニッケル水素蓄電池、壁面取付専用 Ra84、電圧：100V、光源寿命40000時間 本体：銅板（高反射白色粉体塗装） カバー：アルミ（シルバーメタリック） パナソニック FYY44040 相当品		 LED誘導灯コンパクトスクエア B級・B.L形 片面型 壁・天井直付・吊下兼用型 一般型（20分間） ニッケル水素蓄電池 リモコン自己点検機能付 型式認定番号：1 A M111－3534 SH1-FBF20F-BL		 LED誘導灯コンパクトスクエア B級・B.L形 両面型 天井直付型 一般型（20分間） ニッケル水素蓄電池 リモコン自己点検機能付 型式認定番号：1 A M221－3210 SH1-FSF21-BL		 *付・機械室 SD-01上部に設置											
保守率：0.79 K0120398		保守率：0.79 K0099256		YC	LED C級 避難口誘導灯 片面型		XC	LED C級 通路誘導灯 片面型		XCR	LED C級 通路誘導灯 両面型								
 LED誘導灯コンパクトスクエア C級 片面型 壁・天井直付型 一般型（20分間） ニッケル水素蓄電池 リモコン自己点検機能付 型式認定番号：1 A S111－3207 SH1-FBF20-C		 LED誘導灯コンパクトスクエア C級 片面型 壁・天井直付型 一般型（20分間） ニッケル水素蓄電池 リモコン自己点検機能付 型式認定番号：1 A S111－3207 ST1-FBF20-C		 LED誘導灯コンパクトスクエア C級 両面型 壁・天井直付型 一般型（20分間） ニッケル水素蓄電池 リモコン自己点検機能付 型式認定番号：1 A S221－3208 ST1-FSF23-C															
器具取付高さ		器具取付高さ		器具取付高さ		器具取付高さ		器具取付高さ											
階段配置	Y=1.5m	1.0lx	X+	2.9 3.1 3.6 3.8	Y=1.5m	1.0lx	X+	2.0 2.4 2.7 2.7	Y=1.5m	1.0lx	X+	2.6 2.9 3.3 3.7	Y=1.5m	1.0lx	X+	1.8 2.3 2.5 2.4			
		0.5lx	X-	1.9 1.3 1.6 1.8		0.5lx	X-	2.0 2.4 2.7 2.8		0.5lx	X-	1.8 2.3 2.5 2.6		0.5lx	X-	2.3 2.8 3.2 3.6			
	Y=2.0m	1.0lx	X+	3.5 4.1 4.3 4.7		Y=2.0m	1.0lx	X+		1.8 2.3 2.5 2.4	Y=2.0m	1.0lx		X+	2.3 2.8 3.2 3.6	Y=2.0m	1.0lx	X+	2.3 2.8 3.2 3.6
		0.5lx	X-	1.6 1.3 1.5 1.8			0.5lx	X-		1.8 2.3 2.5 2.6		0.5lx		X-	1.8 2.3 2.5 2.6		0.5lx	X-	1.8 2.3 2.5 2.6

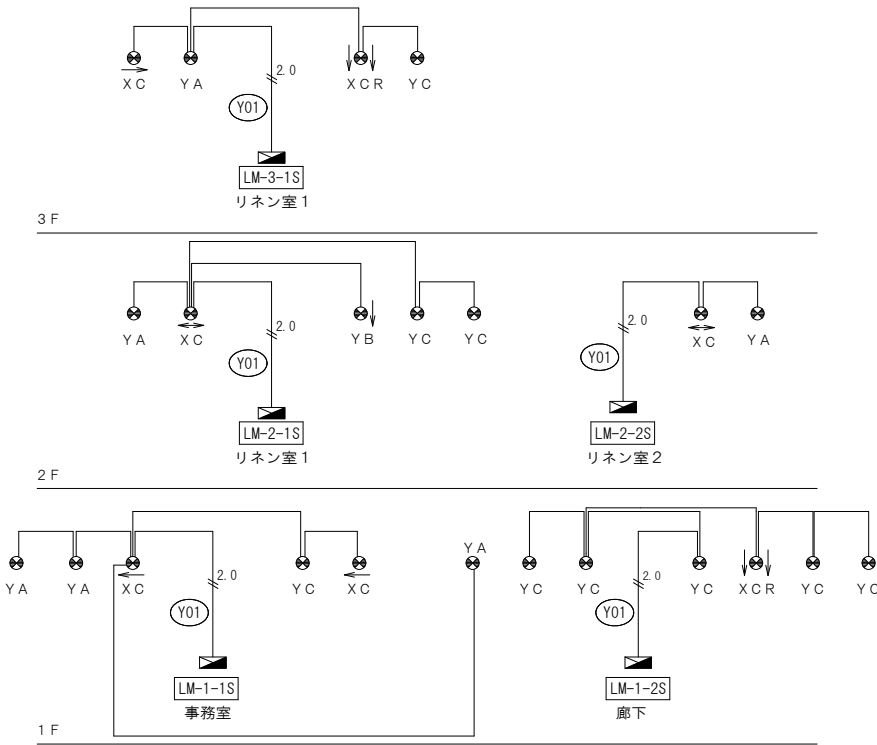

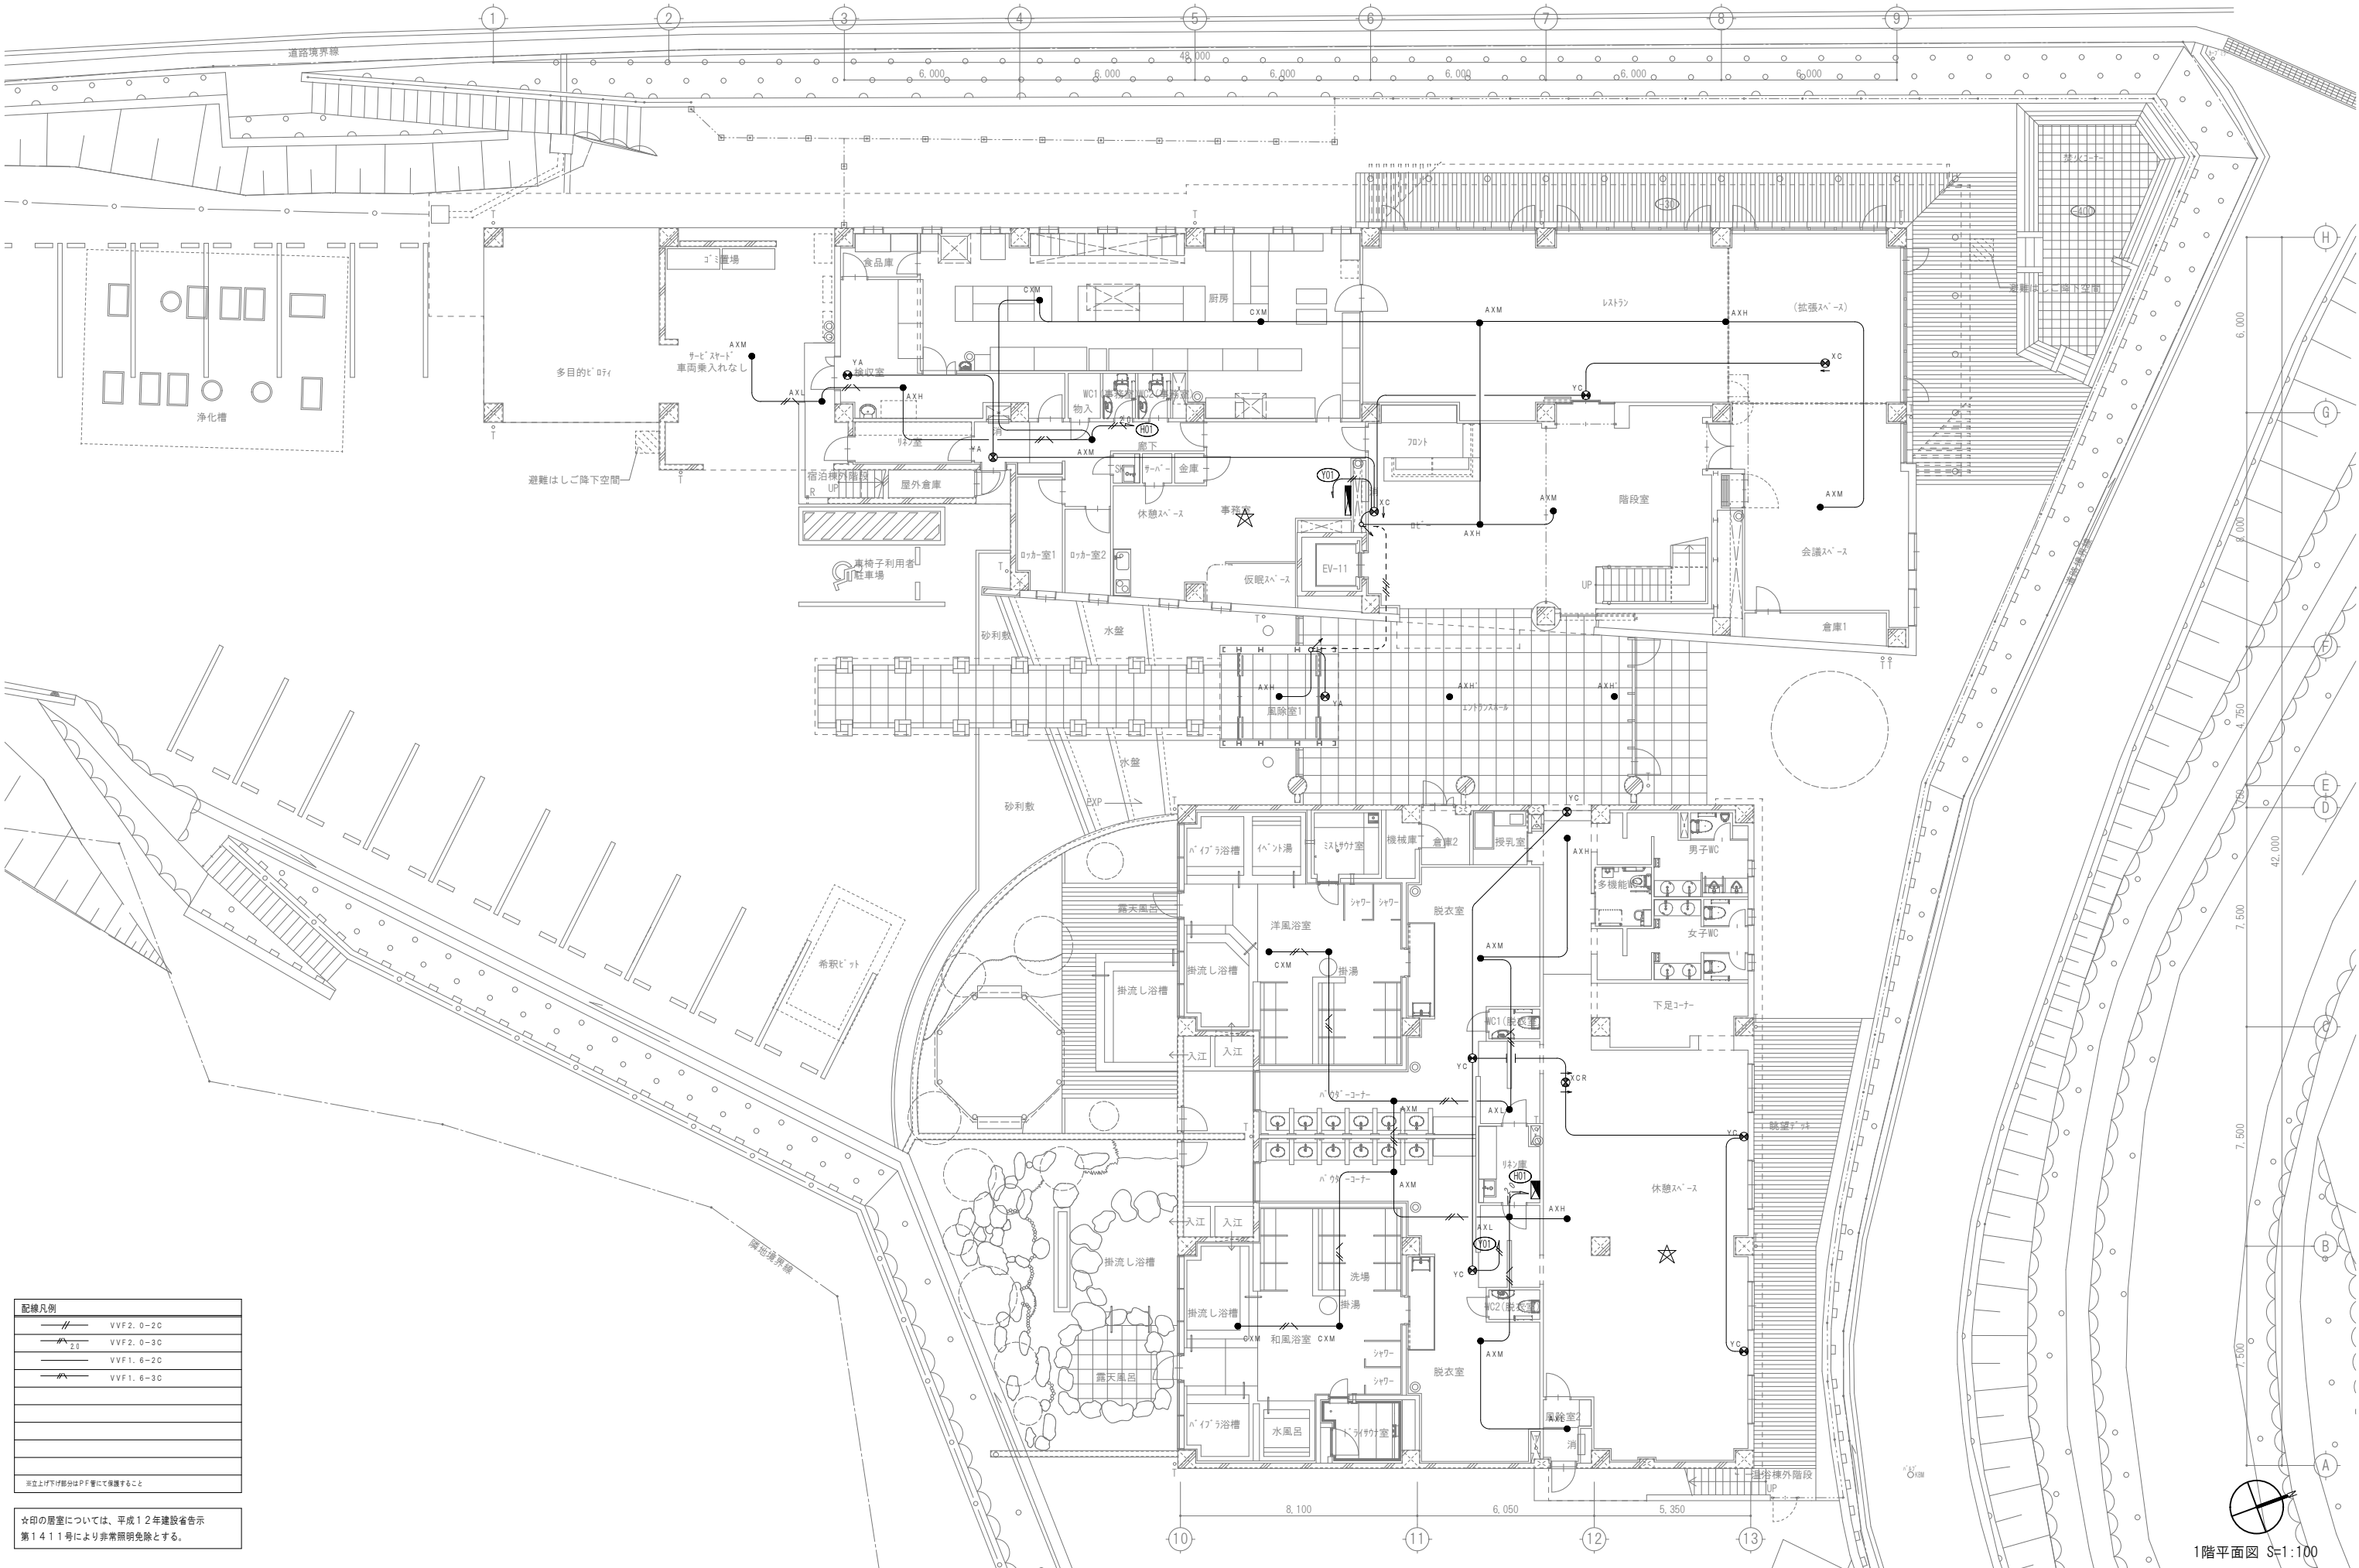

配線凡例

	VVF2, 0-2C
	VVF2, 0-3C
	VVF1, 6-2C
	VVF1, 6-3C

※立上げ下げ部分はP.F.巻にて保護すること

☆印の居室については、平成12年建設省告示第1411号により非常照明免除とする。

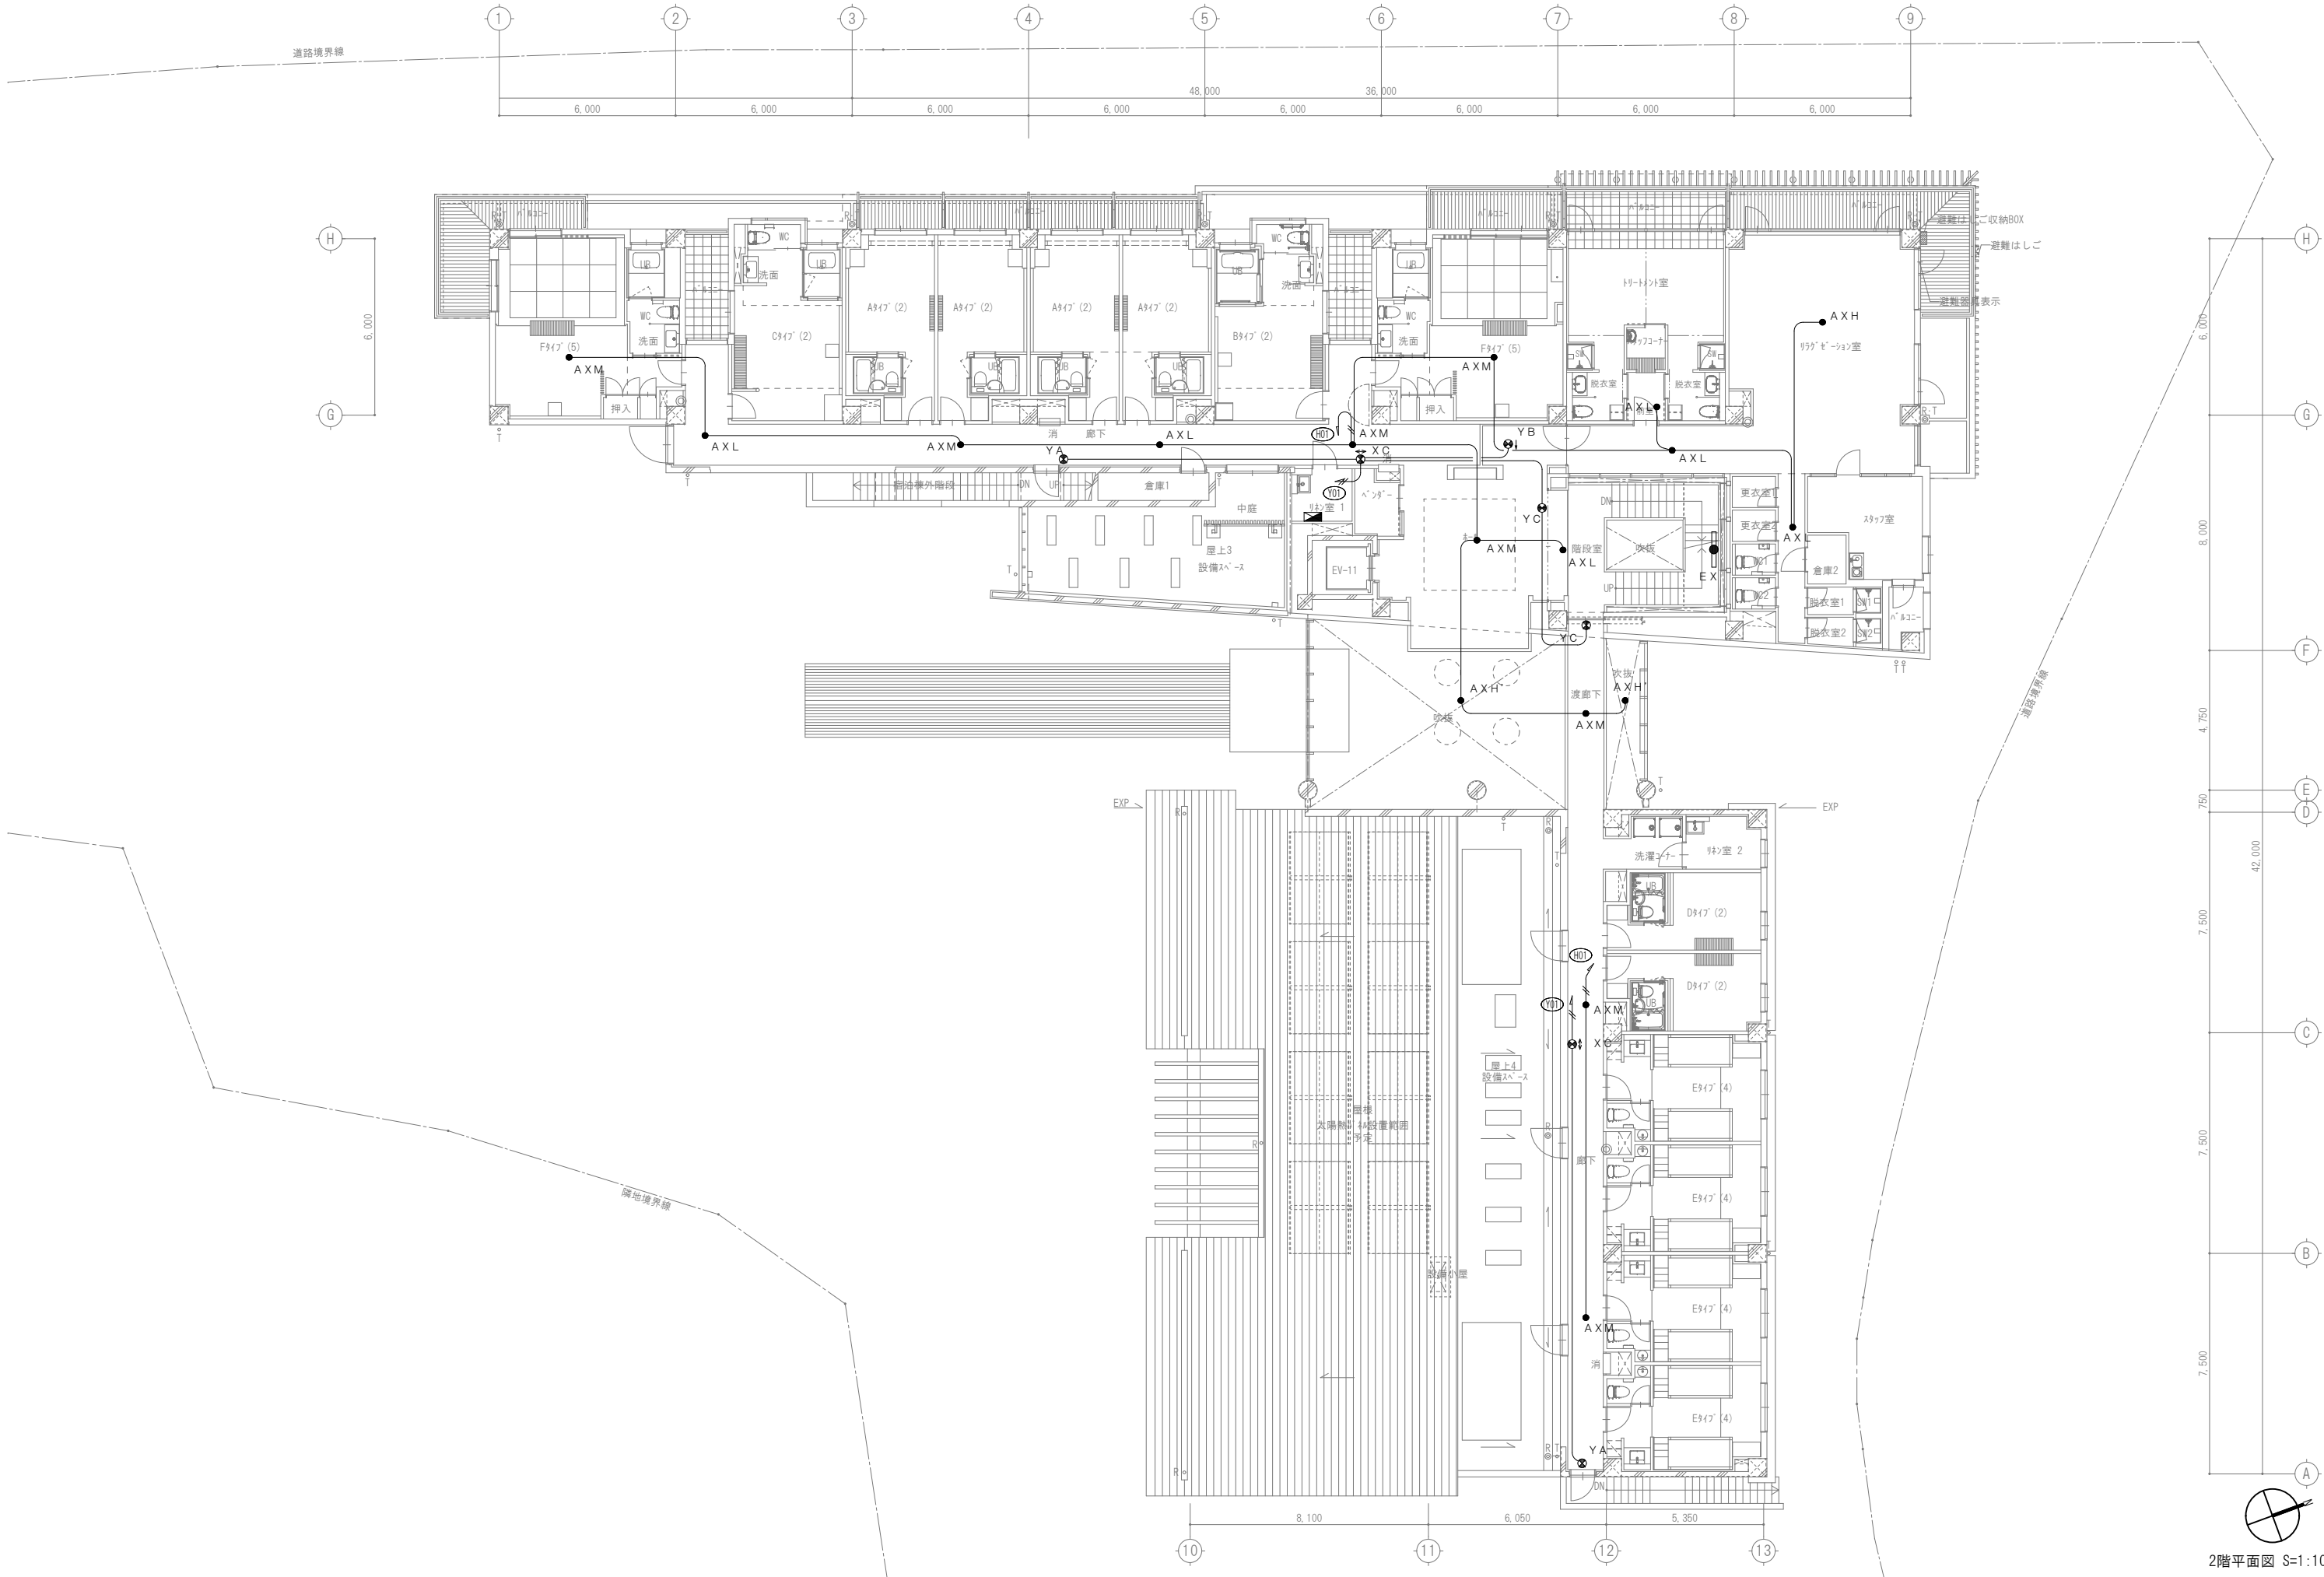
TITLE 湖温泉施設建設工事
1階誘導灯・非常灯設備図 S=1:100
株式会社 沖本初建築設計事務所 No. E-26
一級建築士大臣登録第103472号 沖本 初
一級建築士事務所所広島県知事登録 16(1)第0241号 [A1版:原図 → A3版:50%縮小]

OKI.AA

HOKIYO ARCHITECTS & ASSOCIATES

2-21-404 Tsurumi cho Naka ku Hiroshima, 730-0045, Japan

竣工図



2階平面図 S=1:100

TITLE 湖温泉施設建設工事

2階誘導灯非常灯設備図 S=1:100

株式会社 沖本初建築設計事務所 No. E-27

一級建築士大臣登録第103472号 沖本初

一級建築士事務所所広島県知事登録 16(1)第0241号 [A1版:原図 → A3版:50%縮小]

OKI.AA

HOKIYO ARCHITECTS & ASSOCIATES

2-21-404 Tsurumi cho Naka ku Hiroshima, 730-0045, Japan

竣工図



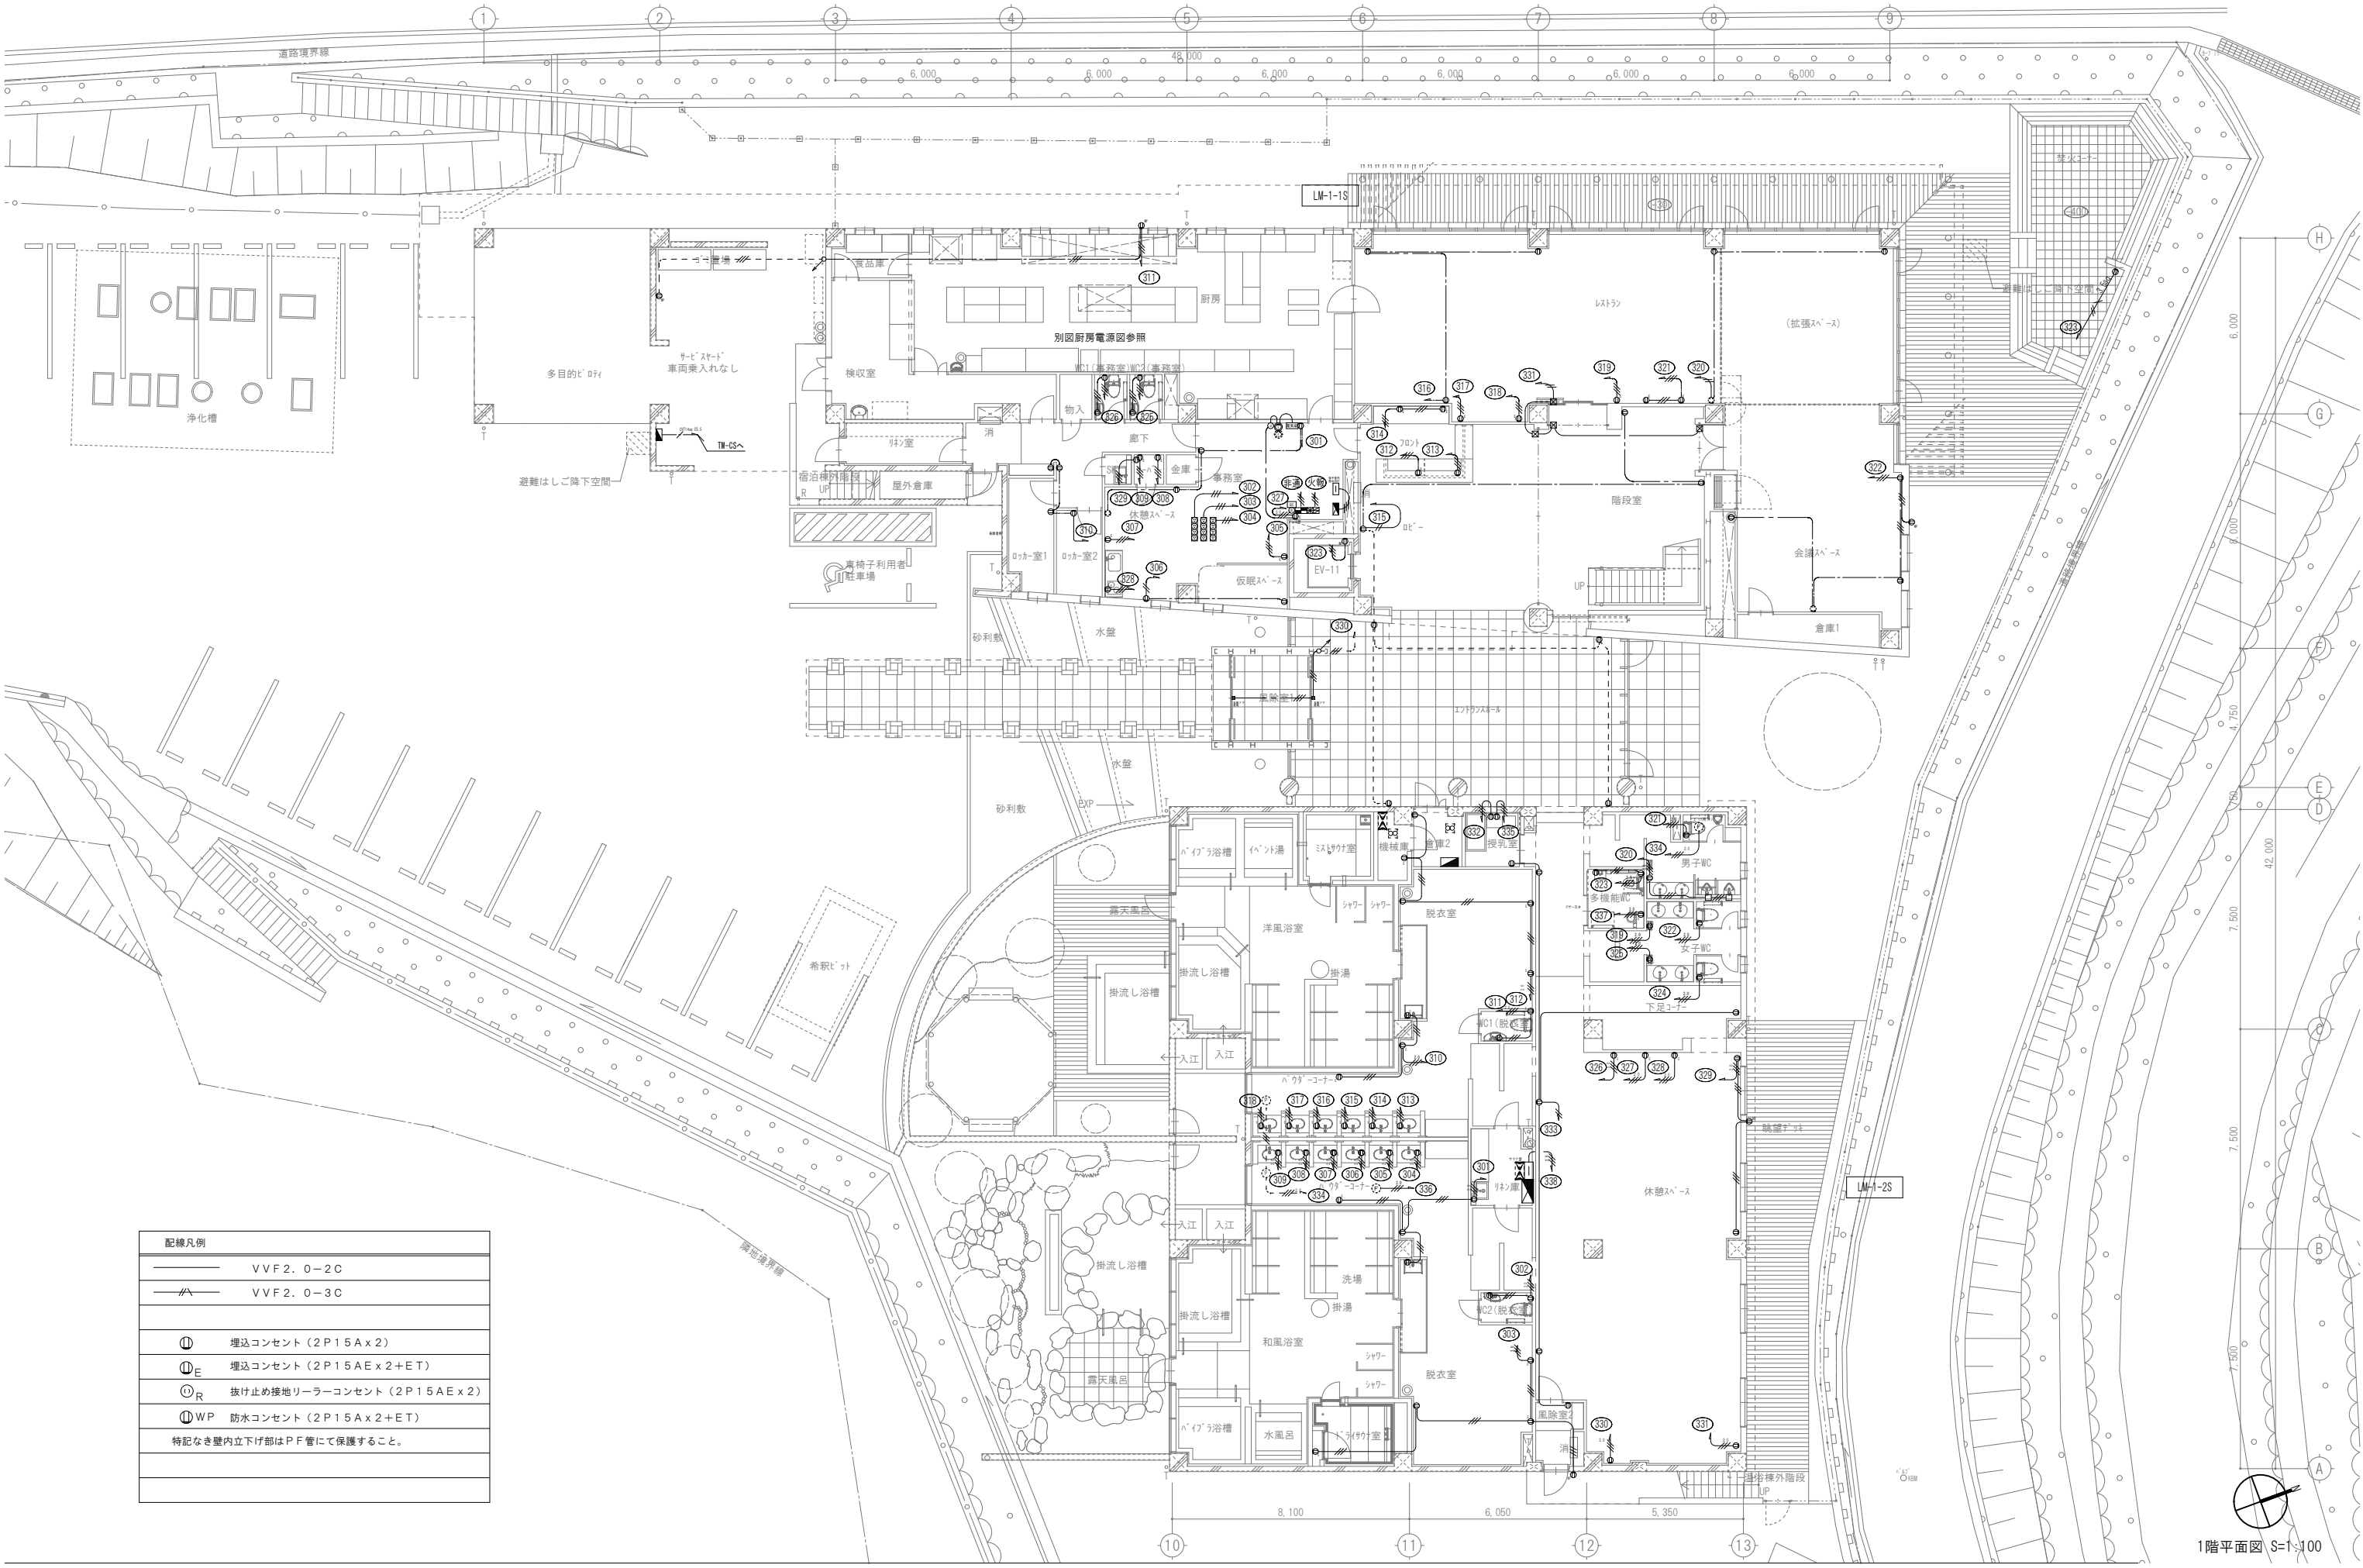
OKI.AA

2-21-404 Tsurumi cho Naka ku Hiroshima, 730-0045, Japan


竣工图

[A1版:原図 → A3版:50%縮小]



配線凡例	
	VVF2.0-2C
	VVF2.0-3C
	埋込コンセント (2P15A x 2)
	埋込コンセント (2P15A x 2 + ET)
	抜け止め接地リーラーコンセント (2P15A x 2)
	防水コンセント (2P15A x 2 + ET)
特記なき壁内立下げ部はP F 管にて保護すること。	

TITLE 湖温泉施設建設工事

1階コンセント設備図 S=1:100

株式会社 沖本初建築設計事務所

No. E-29

一級建築士大臣登録第103472号 沖本 初

一級建築士事務所 広島県知事登録 16(1)第0241号 [A1版:原図 → A3版:50%縮小]

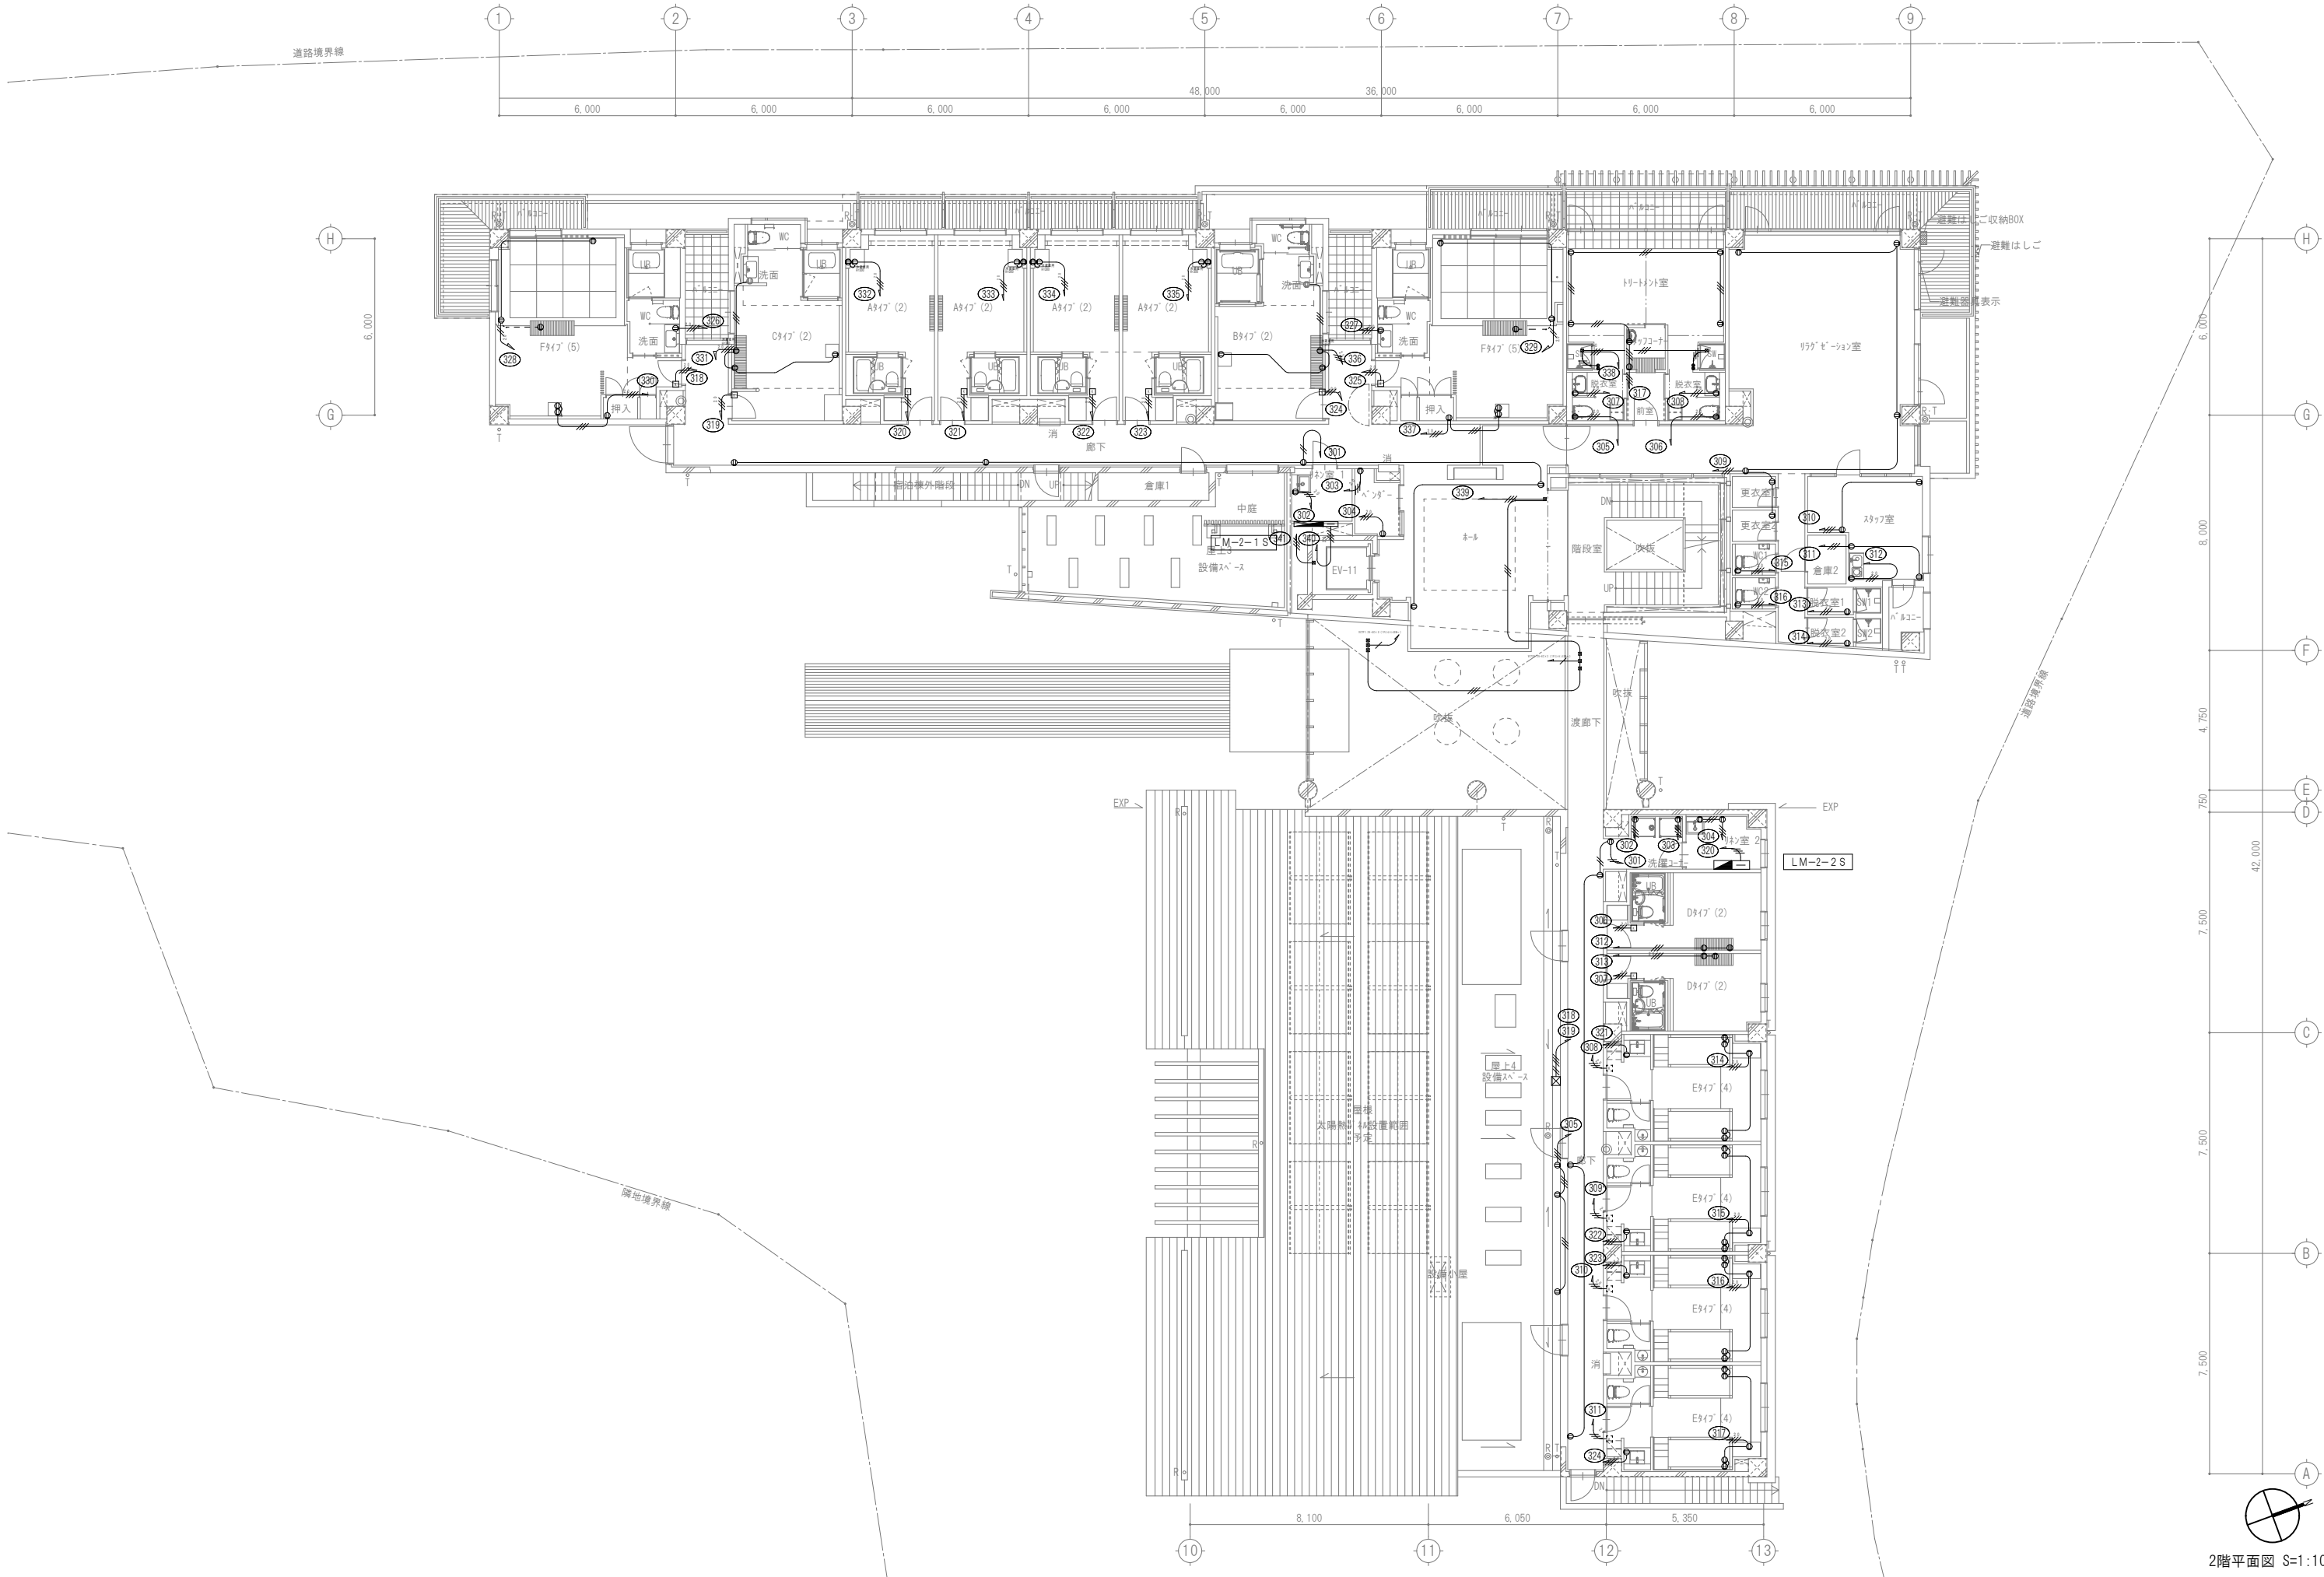

OKI.AA

HOKIYO ARCHITECTS & ASSOCIATES

2-21-404 Tsurumi cho Naka ku Hiroshima, 730-0045, Japan

竣工図



2階平面図 S=1:100

TITLE 潮温泉施設建設工事

2階コソット設備図 S=1:100

株式会社 沖本初建築設計事務所 No. E-30

一級建築士大臣登録第103472号 沖本初

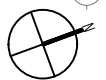
一級建築士事務所 所広島県知事登録 16(1)第0241号 [A1版:原図 → A3版:50%縮小]

OKI.AA

HOKIYOTO ARCHITECTS & ASSOCIATES

2-21-404 Tsurumi cho Naka ku Hiroshima, 730-0045, Japan

竣工図



OKI.AA

2-21-404 Tsurumi cho Naka ku Hiroshima, 730-0045, Japan

竣工图

一級建築士事務所広島県知事登録 16(1)第0241号 [A1版:原図 → A3版:50%縮小]

凡 例		
記号	名 称	備 考
●	情報用モジュラジャック	壁付型 カバープレート止め
● _W	情報用モジュラジャック	壁付型 カバープレート止め 無線LANアクセスポイント用
● _W	情報用0-75Ω/70dBト	床用
●	電話用モジュラジャック	壁付型 カバープレート止め
● _W	電話用0-75Ω/70dBト	床用
▽	UHFブースター	35dB形
○	2分配器	SH-D2
☆	4分配器	SH-D4
⊙	6分配器	SH-D6
⊛	8分配器	SH-D8
⊕	4分配器	SH-C4
⊗	テレビ端子	SH-7F

特記なき配線は下記による

—S— EM-S5C-FB (PF16)
—A— EM-S5C-FB (PF16) + (PF16) × 2
—B— EM-S5C-FB (PF16) + (PF16)
—C— (PF16)
—C—C— (PF16) × 2

天井内はこがし配線とする

防火区画及び防火上主要な間仕切り壁の貫通は適切な処置を施すこと



凡 例		
記号	名 称	備 考
AMP TV	放送・ITV機器ワゴン	姿図参照
●	小型天井埋込スピーカー	姿図参照
● _{ATT}	小型天井埋込スピーカー ATT付	姿図参照
● _P	天井埋込スピーカー 防滴型	姿図参照
● _P	壁掛型スピーカー 防滴型	姿図参照
⊠	サウナ用スピーカー	姿図参照
↗	アッテネーター	姿図参照
□	ネットワークカメラ	姿図参照
□ _{TV}	ネットワークカメラ 屋外用	姿図参照

特記なき配線は下記による

—//— EM-AE 1. 2-2C (PF16)
—//— EM-AE 1. 2-3C (PF16)
—U— EM-UTP 0. 5-4P (Cat5E) (PF16)

天井内はこがし配線とする

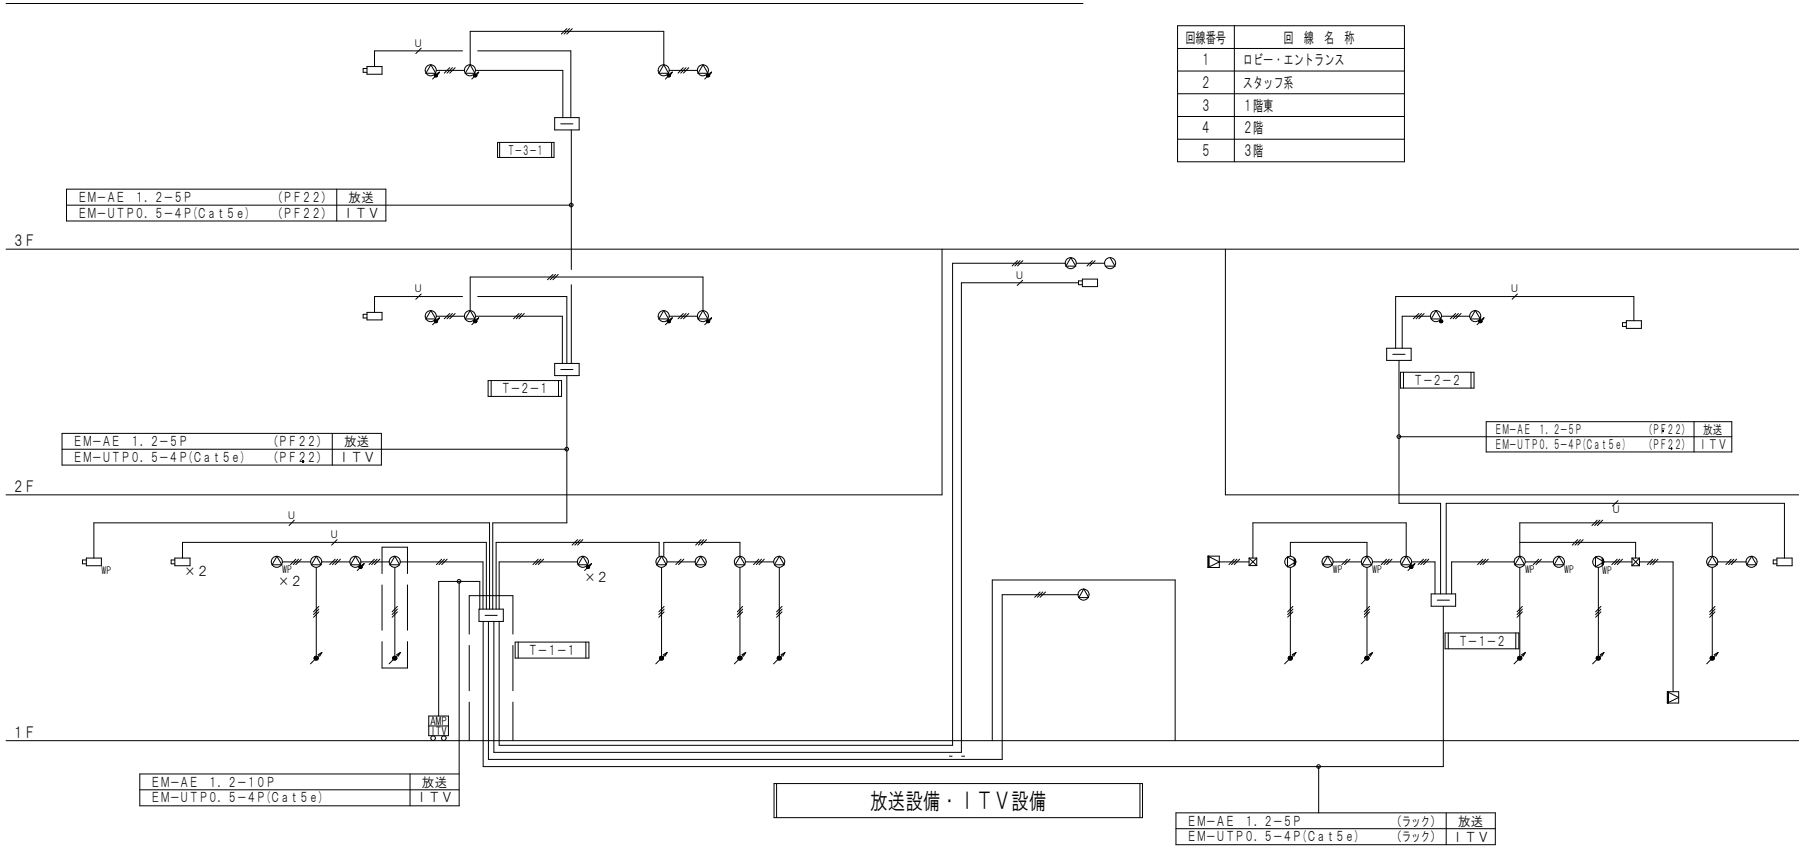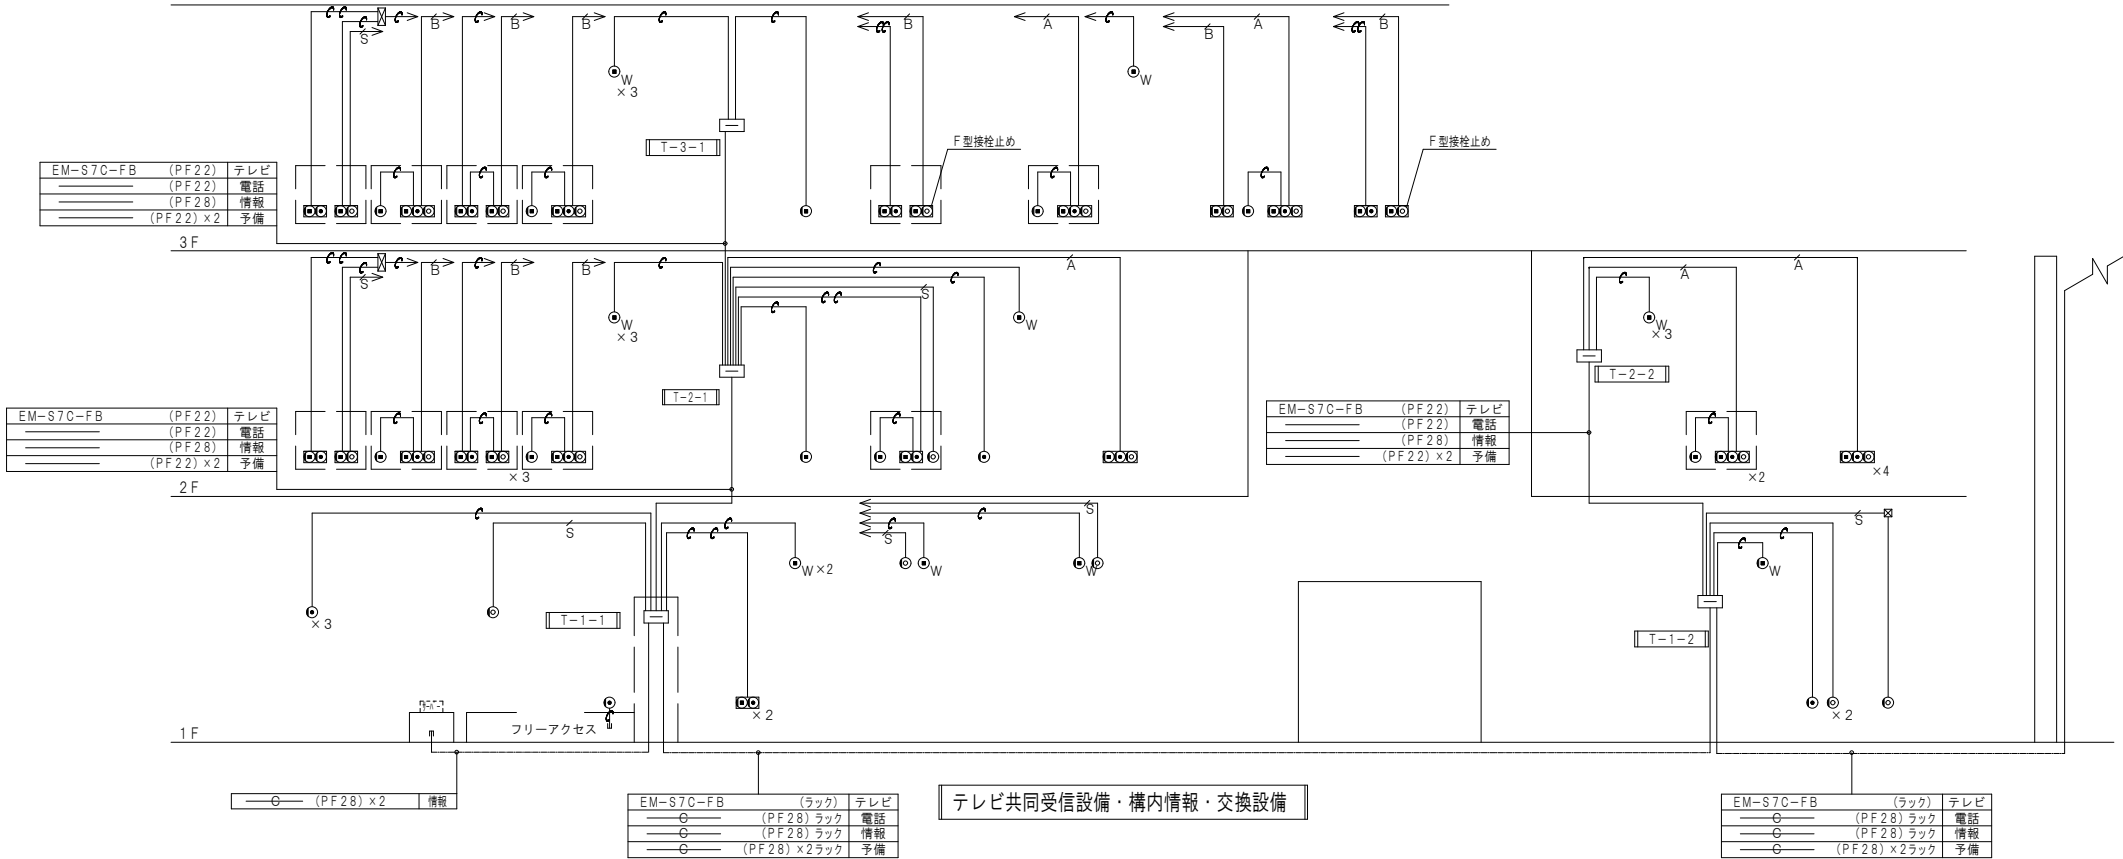防火区画及び防火上主要な間仕切り壁の貫通は適切な処置を施すこと



凡 例		
記号	名 称	備 考
㊦ _A	インターホンモニター付親機	事務室用 姿図参照
㊦ _A	インターホンモニター付副親機	厨房用 姿図参照
㊦ _A	カメラ付玄関子機	姿図参照
㊦ _B	身障者用インターホン親機	姿図参照
㊦ _B	身障者用玄関子機	姿図参照
㊦ _{EV}	E Vインターホン	別途E V工事
呼出	呼出表示器 3 L	姿図参照
⊗	代表廊下灯	姿図参照
●	復旧ボタン	姿図参照
N	呼出押しボタン 引きひも付	姿図参照
E	緊急押しボタン	姿図参照
電気錠	電気錠制御盤	姿図参照
E	電気錠	別途建築工事（結線は電気工事）

特記なき配線は下記による

EM-AE 0.9-2C

(PF16)

EM-AE 0.9-3C

(PF16)

EM-AE 0.9-4C

(PF16)

EM-AE 0.9-5P



(PF16)












EM-HP 0.9-3P

(PF16)


天井内はろがし配線とする

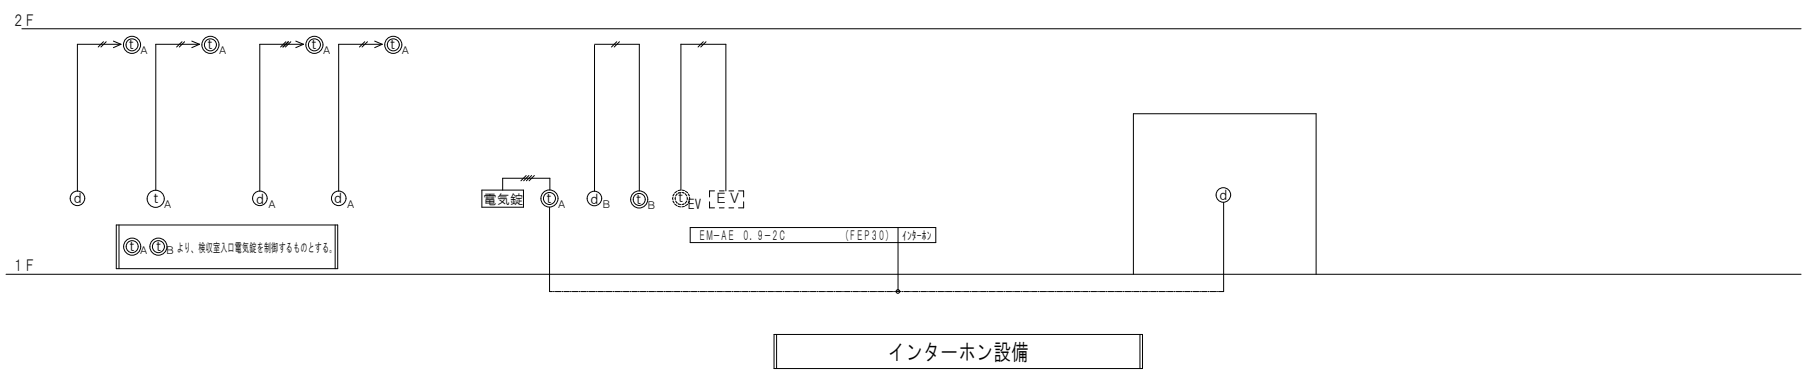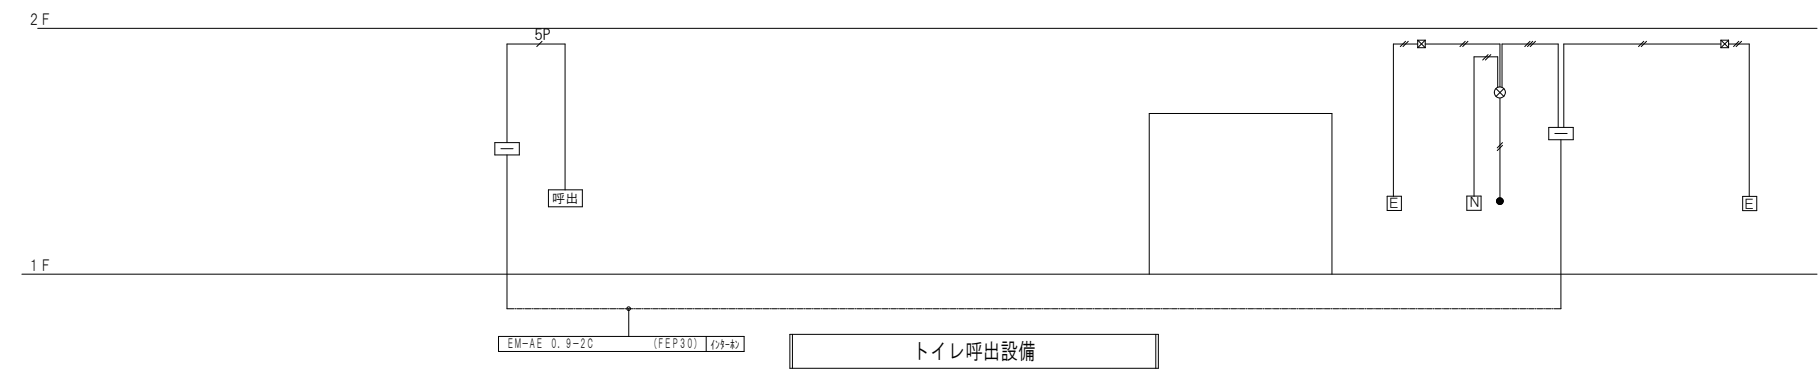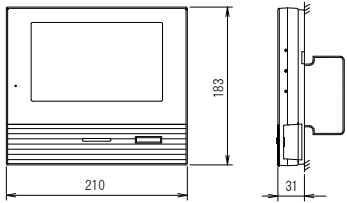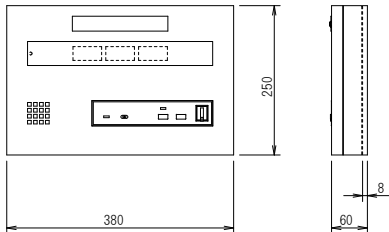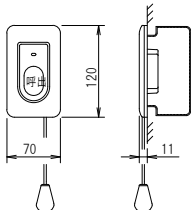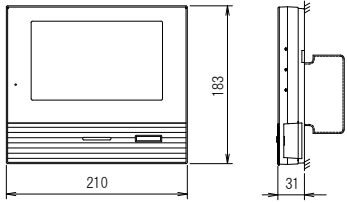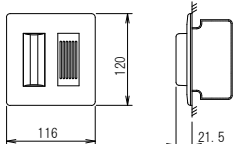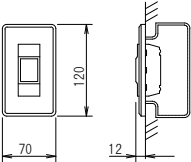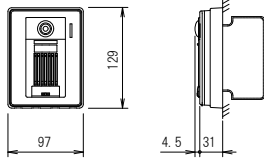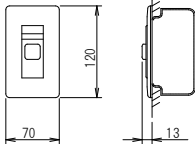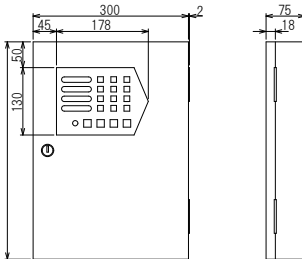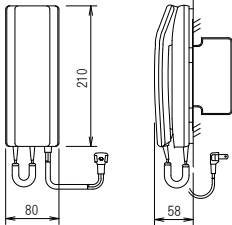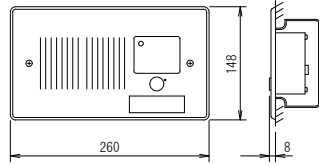防火区画及び防火上主要な間仕切り壁の貫通は適切な処置を施すこと



①A	モニター付親機（事務室）	③N	3窓用呼出表示器	④N	呼出ボタン（引きひも付）																																
 <table><tr><td>電源電圧</td><td>AC100V 50/60Hz</td></tr><tr><td>モニター</td><td>7型TFTカラー液晶</td></tr><tr><td>通信方式</td><td>1.9GHz TDMA-WB(時分割多元接続方式)</td></tr><tr><td>通話方式</td><td>拡声自動交互通話/プレストーク通話</td></tr><tr><td>録画機能</td><td>自動・手動録画、再生、保存</td></tr><tr><td>形状</td><td>壁取付型(JIS2個用または3個用スイッチボックス)</td></tr><tr><td>材質</td><td>本体:自己消火性樹脂、アクリルパネル部:難燃性樹脂</td></tr></table>		電源電圧	AC100V 50/60Hz	モニター	7型TFTカラー液晶	通信方式	1.9GHz TDMA-WB(時分割多元接続方式)	通話方式	拡声自動交互通話/プレストーク通話	録画機能	自動・手動録画、再生、保存	形状	壁取付型(JIS2個用または3個用スイッチボックス)	材質	本体:自己消火性樹脂、アクリルパネル部:難燃性樹脂	 <table><tr><td>電源電圧</td><td>AC100V 50/60Hz（内部電源DC12V）</td></tr><tr><td>形状</td><td>壁取付形</td></tr><tr><td>材質</td><td>SPCC t1.2</td></tr><tr><td>窓数</td><td>3窓</td></tr><tr><td>表示方式</td><td>呼出音と表示窓点灯</td></tr></table>		電源電圧	AC100V 50/60Hz（内部電源DC12V）	形状	壁取付形	材質	SPCC t1.2	窓数	3窓	表示方式	呼出音と表示窓点灯	 <table><tr><td>形状</td><td>壁埋込型(JIS1個用スイッチボックス)</td></tr><tr><td>材質</td><td>自己消火性樹脂</td></tr><tr><td>備考</td><td>引きひも式、押ボタン式両用</td></tr></table>		形状	壁埋込型(JIS1個用スイッチボックス)	材質	自己消火性樹脂	備考	引きひも式、押ボタン式両用		
電源電圧	AC100V 50/60Hz																																				
モニター	7型TFTカラー液晶																																				
通信方式	1.9GHz TDMA-WB(時分割多元接続方式)																																				
通話方式	拡声自動交互通話/プレストーク通話																																				
録画機能	自動・手動録画、再生、保存																																				
形状	壁取付型(JIS2個用または3個用スイッチボックス)																																				
材質	本体:自己消火性樹脂、アクリルパネル部:難燃性樹脂																																				
電源電圧	AC100V 50/60Hz（内部電源DC12V）																																				
形状	壁取付形																																				
材質	SPCC t1.2																																				
窓数	3窓																																				
表示方式	呼出音と表示窓点灯																																				
形状	壁埋込型(JIS1個用スイッチボックス)																																				
材質	自己消火性樹脂																																				
備考	引きひも式、押ボタン式両用																																				
①B	モニター付副親機（検収室）	⊗	ブザー付廊下灯（呼出押ボタン用）	⑤E	非常押ボタン																																
 <table><tr><td>電源電圧</td><td>AC100V 50/60Hz</td></tr><tr><td>モニター</td><td>7型TFTカラー液晶</td></tr><tr><td>通信方式</td><td>拡声自動交互通話/プレストーク通話</td></tr><tr><td>録画機能</td><td>自動・手動録画、再生、保存</td></tr><tr><td>形状</td><td>壁取付型(JIS2個用または3個用スイッチボックス)</td></tr><tr><td>材質</td><td>本体:自己消火性樹脂、アクリルパネル部:難燃性樹脂</td></tr></table>		電源電圧	AC100V 50/60Hz	モニター	7型TFTカラー液晶	通信方式	拡声自動交互通話/プレストーク通話	録画機能	自動・手動録画、再生、保存	形状	壁取付型(JIS2個用または3個用スイッチボックス)	材質	本体:自己消火性樹脂、アクリルパネル部:難燃性樹脂	 <table><tr><td>形状</td><td>壁埋込型(JIS2個用スイッチボックス)</td></tr><tr><td>材質</td><td>プレート：自己消火性樹脂 ランプカバー：ポリカーボネート</td></tr><tr><td>備考</td><td>ブザー付</td></tr></table>		形状	壁埋込型(JIS2個用スイッチボックス)	材質	プレート：自己消火性樹脂 ランプカバー：ポリカーボネート	備考	ブザー付	 <table><tr><td>形状</td><td>埋込形（JIS1個用スイッチボックス）</td></tr><tr><td>材質</td><td>樹脂・合金</td></tr><tr><td>接点定格</td><td>AC250V 6A</td></tr><tr><td>備考</td><td>ロック式、引き戻し復帰</td></tr></table>		形状	埋込形（JIS1個用スイッチボックス）	材質	樹脂・合金	接点定格	AC250V 6A	備考	ロック式、引き戻し復帰						
電源電圧	AC100V 50/60Hz																																				
モニター	7型TFTカラー液晶																																				
通信方式	拡声自動交互通話/プレストーク通話																																				
録画機能	自動・手動録画、再生、保存																																				
形状	壁取付型(JIS2個用または3個用スイッチボックス)																																				
材質	本体:自己消火性樹脂、アクリルパネル部:難燃性樹脂																																				
形状	壁埋込型(JIS2個用スイッチボックス)																																				
材質	プレート：自己消火性樹脂 ランプカバー：ポリカーボネート																																				
備考	ブザー付																																				
形状	埋込形（JIS1個用スイッチボックス）																																				
材質	樹脂・合金																																				
接点定格	AC250V 6A																																				
備考	ロック式、引き戻し復帰																																				
①B	カメラ付玄関子機	●	復旧ボタン	電気錠	電気錠 制御盤																																
 <table><tr><td>電源電圧</td><td>モニター付親機から供給</td></tr><tr><td>形状</td><td>壁取付型(JIS1個用スイッチボックス)</td></tr><tr><td>材質</td><td>自己消火性樹脂</td></tr><tr><td>カメラ</td><td>1/4型カラーCMOS</td></tr><tr><td>通話方式</td><td>拡声自動交互通話</td></tr><tr><td>備考</td><td>防雨形(JIS C 0920 IPX3 相当)</td></tr></table>		電源電圧	モニター付親機から供給	形状	壁取付型(JIS1個用スイッチボックス)	材質	自己消火性樹脂	カメラ	1/4型カラーCMOS	通話方式	拡声自動交互通話	備考	防雨形(JIS C 0920 IPX3 相当)	 <table><tr><td>形状</td><td>壁埋込型（JIS1個用スイッチボックス）</td></tr><tr><td>材質</td><td>樹脂</td></tr><tr><td>備考</td><td>非防水形</td></tr></table>		形状	壁埋込型（JIS1個用スイッチボックス）	材質	樹脂	備考	非防水形	 <table><tr><td>構造</td><td>銅板製、SPCC t=1.2</td></tr><tr><td>制御</td><td>マイコン、電気錠制御</td></tr><tr><td>形式</td><td>電気錠4回線操作制御</td></tr><tr><td>電源電圧</td><td>1次側 AC100V、2次側 DC24V</td></tr><tr><td>重量</td><td>重量4kg</td></tr><tr><td>消費電力</td><td>AC100V 110VA</td></tr><tr><td>その他</td><td>非常電源・感震器・デイトイマー1台付</td></tr></table>		構造	銅板製、SPCC t=1.2	制御	マイコン、電気錠制御	形式	電気錠4回線操作制御	電源電圧	1次側 AC100V、2次側 DC24V	重量	重量4kg	消費電力	AC100V 110VA	その他	非常電源・感震器・デイトイマー1台付
電源電圧	モニター付親機から供給																																				
形状	壁取付型(JIS1個用スイッチボックス)																																				
材質	自己消火性樹脂																																				
カメラ	1/4型カラーCMOS																																				
通話方式	拡声自動交互通話																																				
備考	防雨形(JIS C 0920 IPX3 相当)																																				
形状	壁埋込型（JIS1個用スイッチボックス）																																				
材質	樹脂																																				
備考	非防水形																																				
構造	銅板製、SPCC t=1.2																																				
制御	マイコン、電気錠制御																																				
形式	電気錠4回線操作制御																																				
電源電圧	1次側 AC100V、2次側 DC24V																																				
重量	重量4kg																																				
消費電力	AC100V 110VA																																				
その他	非常電源・感震器・デイトイマー1台付																																				
①B	身障者用インターホン親機	①B	身障者用玄関子機																																		
 <table><tr><td>電源電圧</td><td>AC100V</td></tr><tr><td>形状</td><td>壁掛形（JIS1個用スイッチボックス）</td></tr><tr><td>材質</td><td>樹脂</td></tr></table>		電源電圧	AC100V			形状	壁掛形（JIS1個用スイッチボックス）	材質	樹脂	 <table><tr><td>形状</td><td>壁埋込型</td></tr><tr><td>材質</td><td>ステンレスパネル・樹脂</td></tr><tr><td>備考</td><td>点字案内文付</td></tr><tr><td>適合マーク</td><td>JIS4個用スイッチボックスめりしろカバー不要</td></tr></table>		形状	壁埋込型	材質	ステンレスパネル・樹脂	備考	点字案内文付	適合マーク	JIS4個用スイッチボックスめりしろカバー不要																		
電源電圧	AC100V																																				
形状	壁掛形（JIS1個用スイッチボックス）																																				
材質	樹脂																																				
形状	壁埋込型																																				
材質	ステンレスパネル・樹脂																																				
備考	点字案内文付																																				
適合マーク	JIS4個用スイッチボックスめりしろカバー不要																																				

端子盤表					
	T-1-1	T-1-2	T-2-1	T-2-2	T-3-1
自火報		 (20P)			
放送	 (10P)	 (5P)	 (5P)	 (5P)	 (5P)
ITV	 12  2E	 6  2E	 6  2E	素通し	素通し
インターホン	 (5P)	 (5P)			
トイレ呼出	 (5P)	 (5P)			
電気錠	 (20P)	 (5P)			
T V		保安器スペース   2E	   2E	  2E	  2E
電話	端子スペース	端子スペース	端子スペース	端子スペース	端子スペース
情報	HUBスペース 光成端スペース  2E	HUBスペース	HUBスペース	HUBスペース	HUBスペース

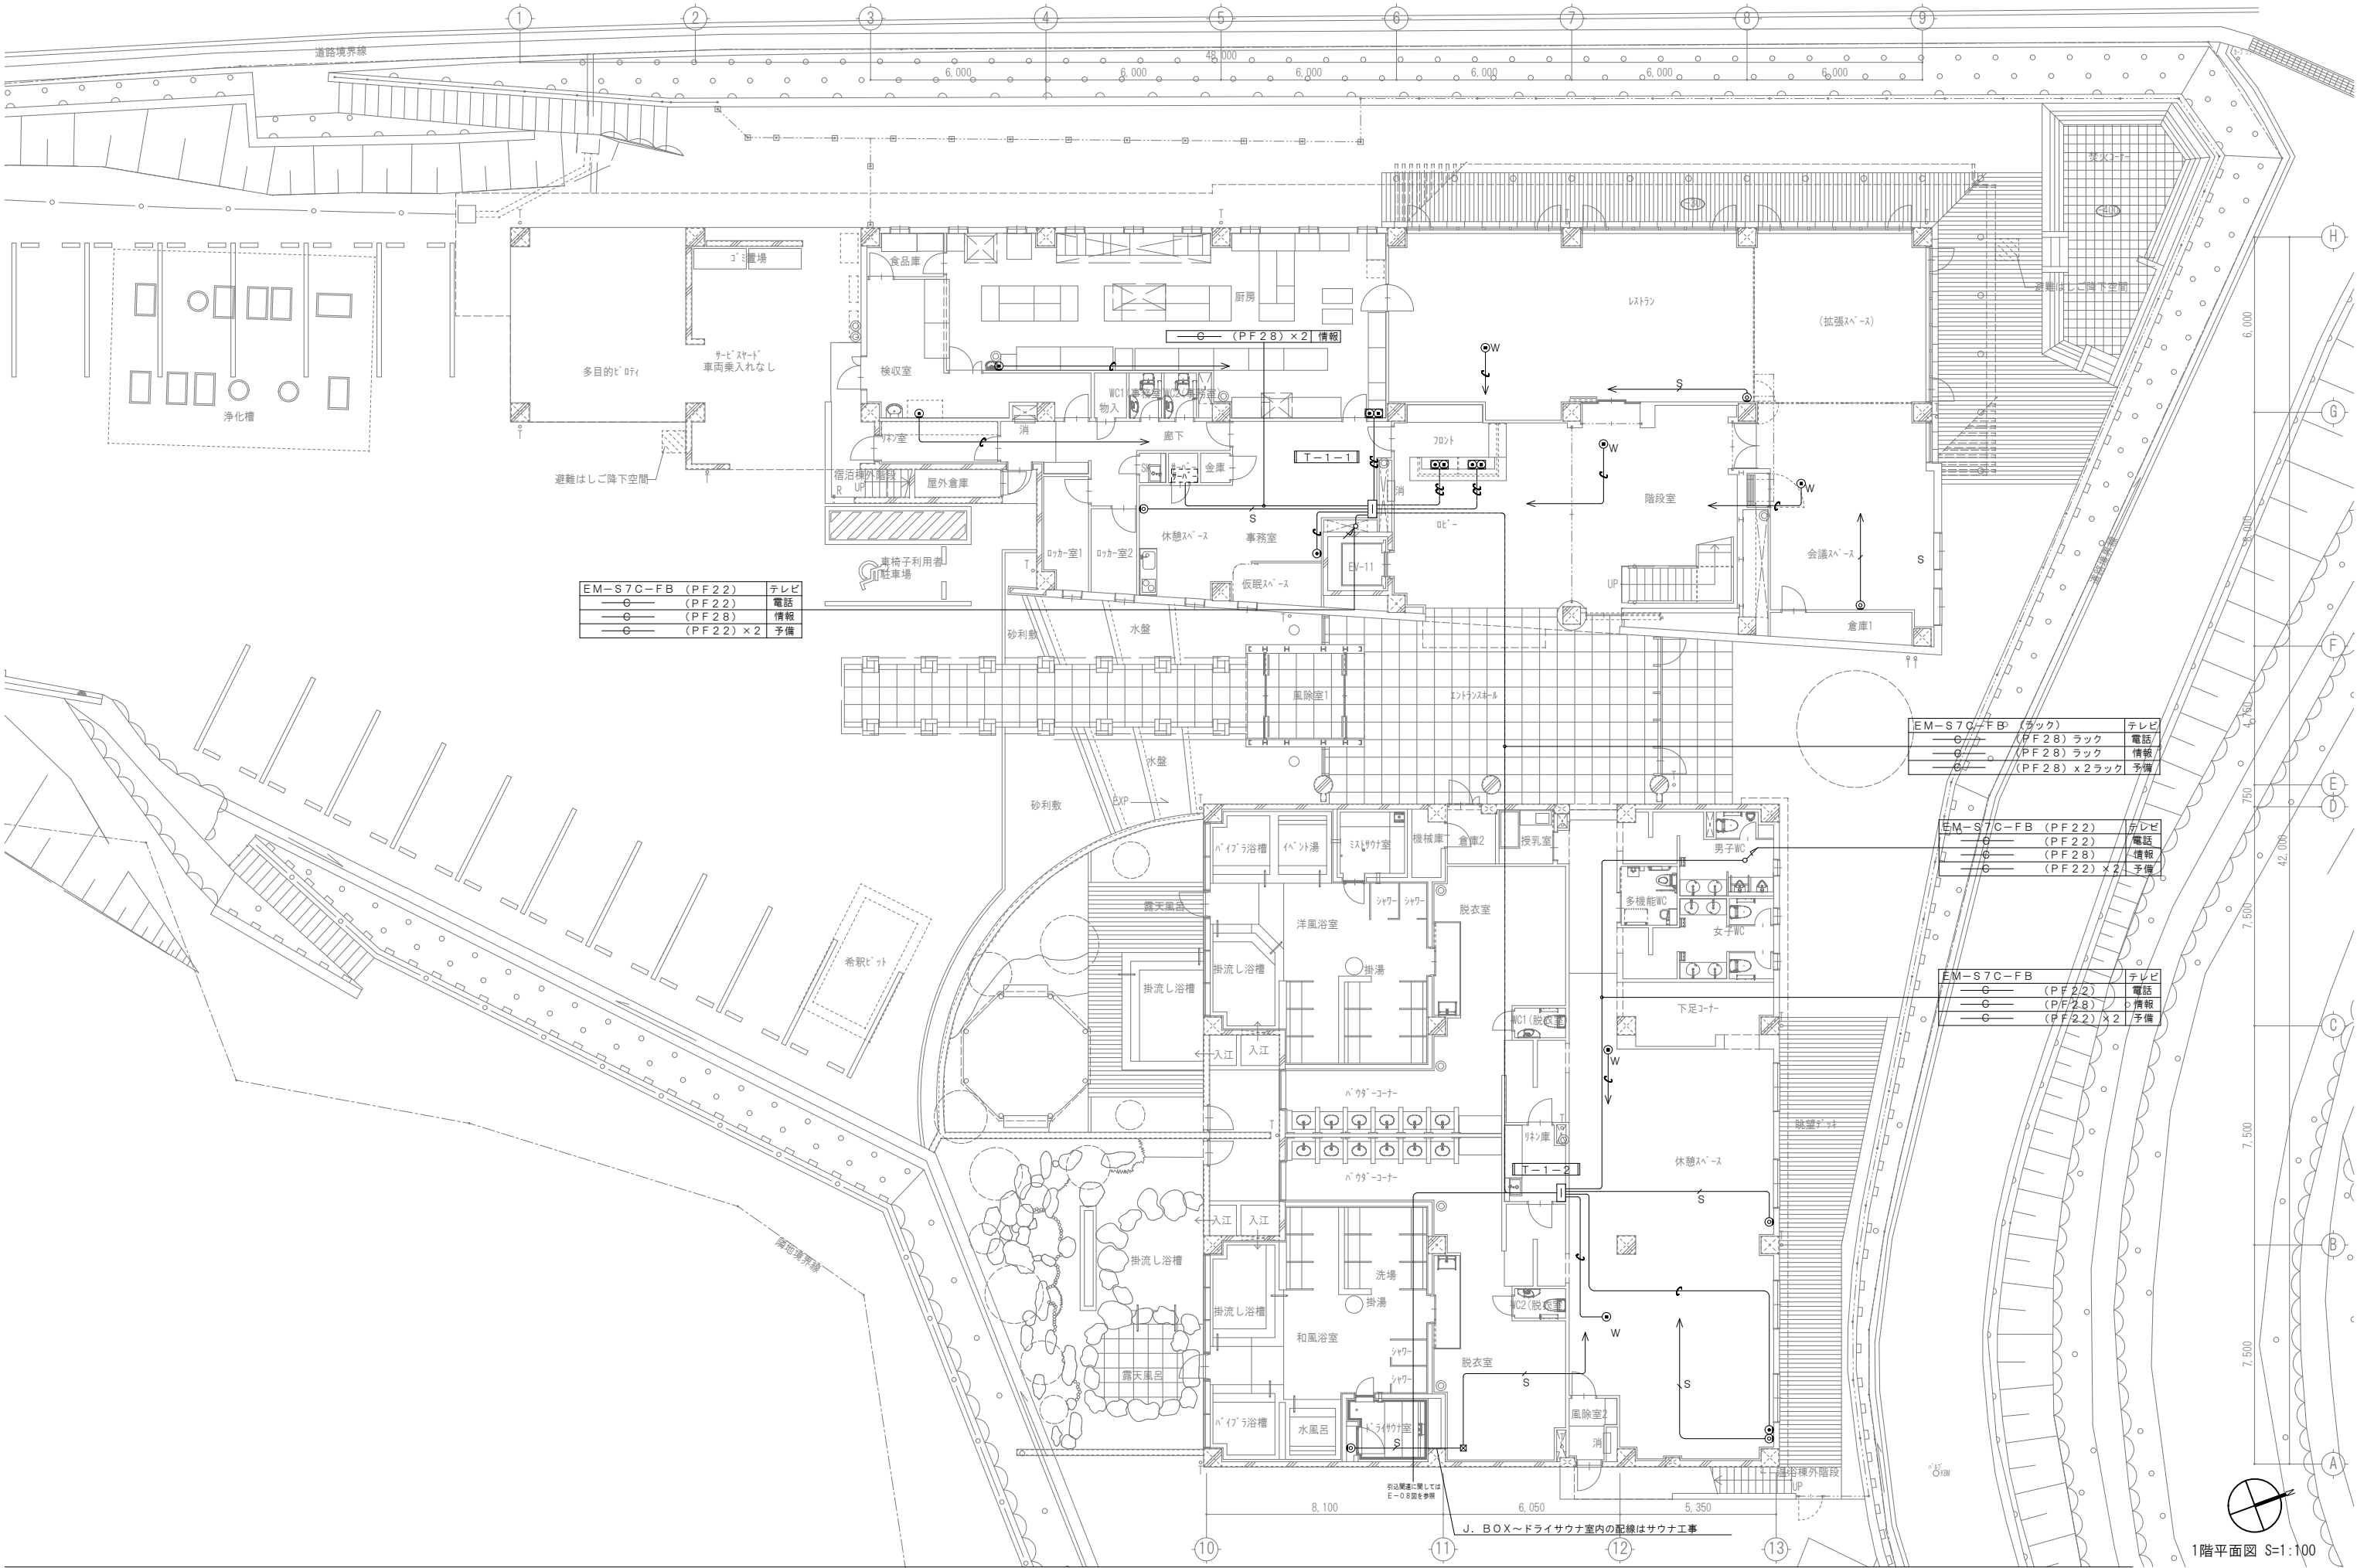

1階平面図 S=1:100

TITLE 潮温泉施設建設工事

1階電話LANテレビ設備図 S=1:100

株式会社 沖本初建築設計事務所 No. E-36

一級建築士大臣登録第103472号 沖本初

一級建築士事務所所広島県知事登録 16(1)第0241号 [A1版:原図 → A3版:50%縮小]

OKI.AA

HOKIYOTO ARCHITECTS & ASSOCIATES

2-21-404 Tsurumi cho Naka ku Hiroshima, 730-0045, Japan

竣工図



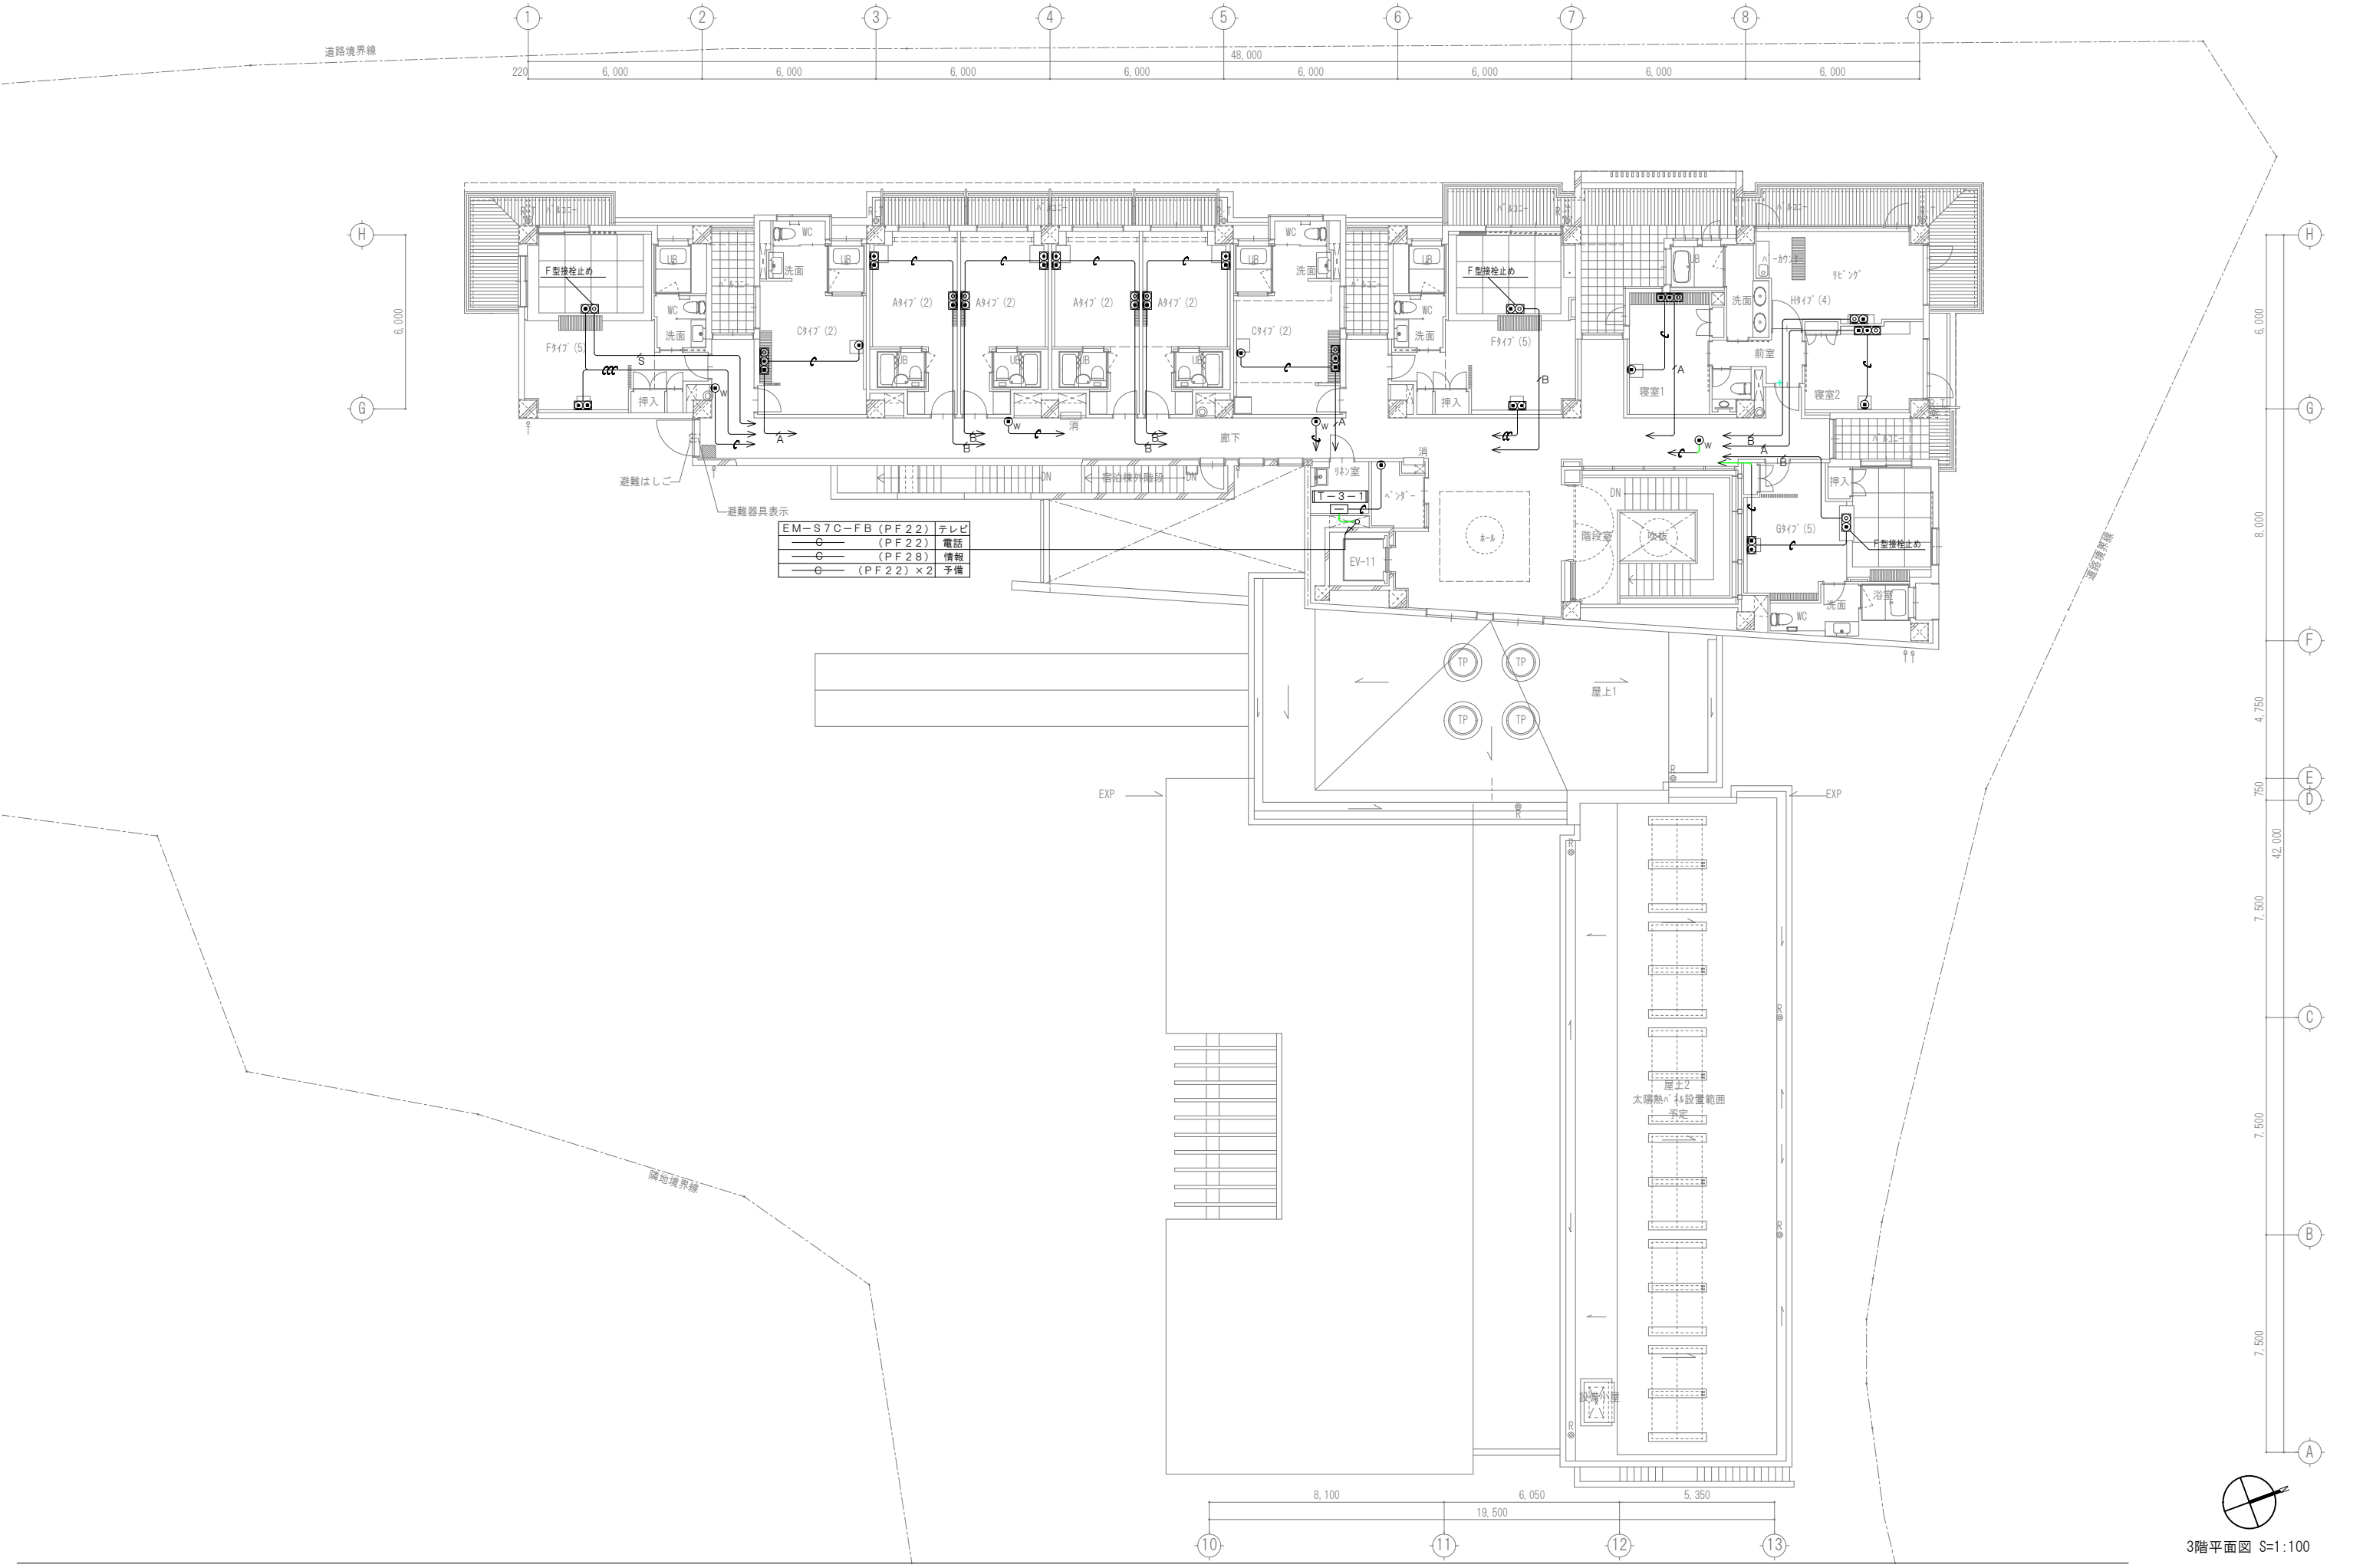
OKI.AA

2-21-404 Tsurumi cho Naka ku Hiroshima, 730-0045, J

姓 名

竣工图

[A1版:原図 → A3版:50%縮小]




3階平面図 S=1:100

OKI.AA

HOKIYO ARCHITECTS & ASSOCIATES

2-21-404 Tsurumi cho Naka ku Hiroshima, 730-0045, Japan

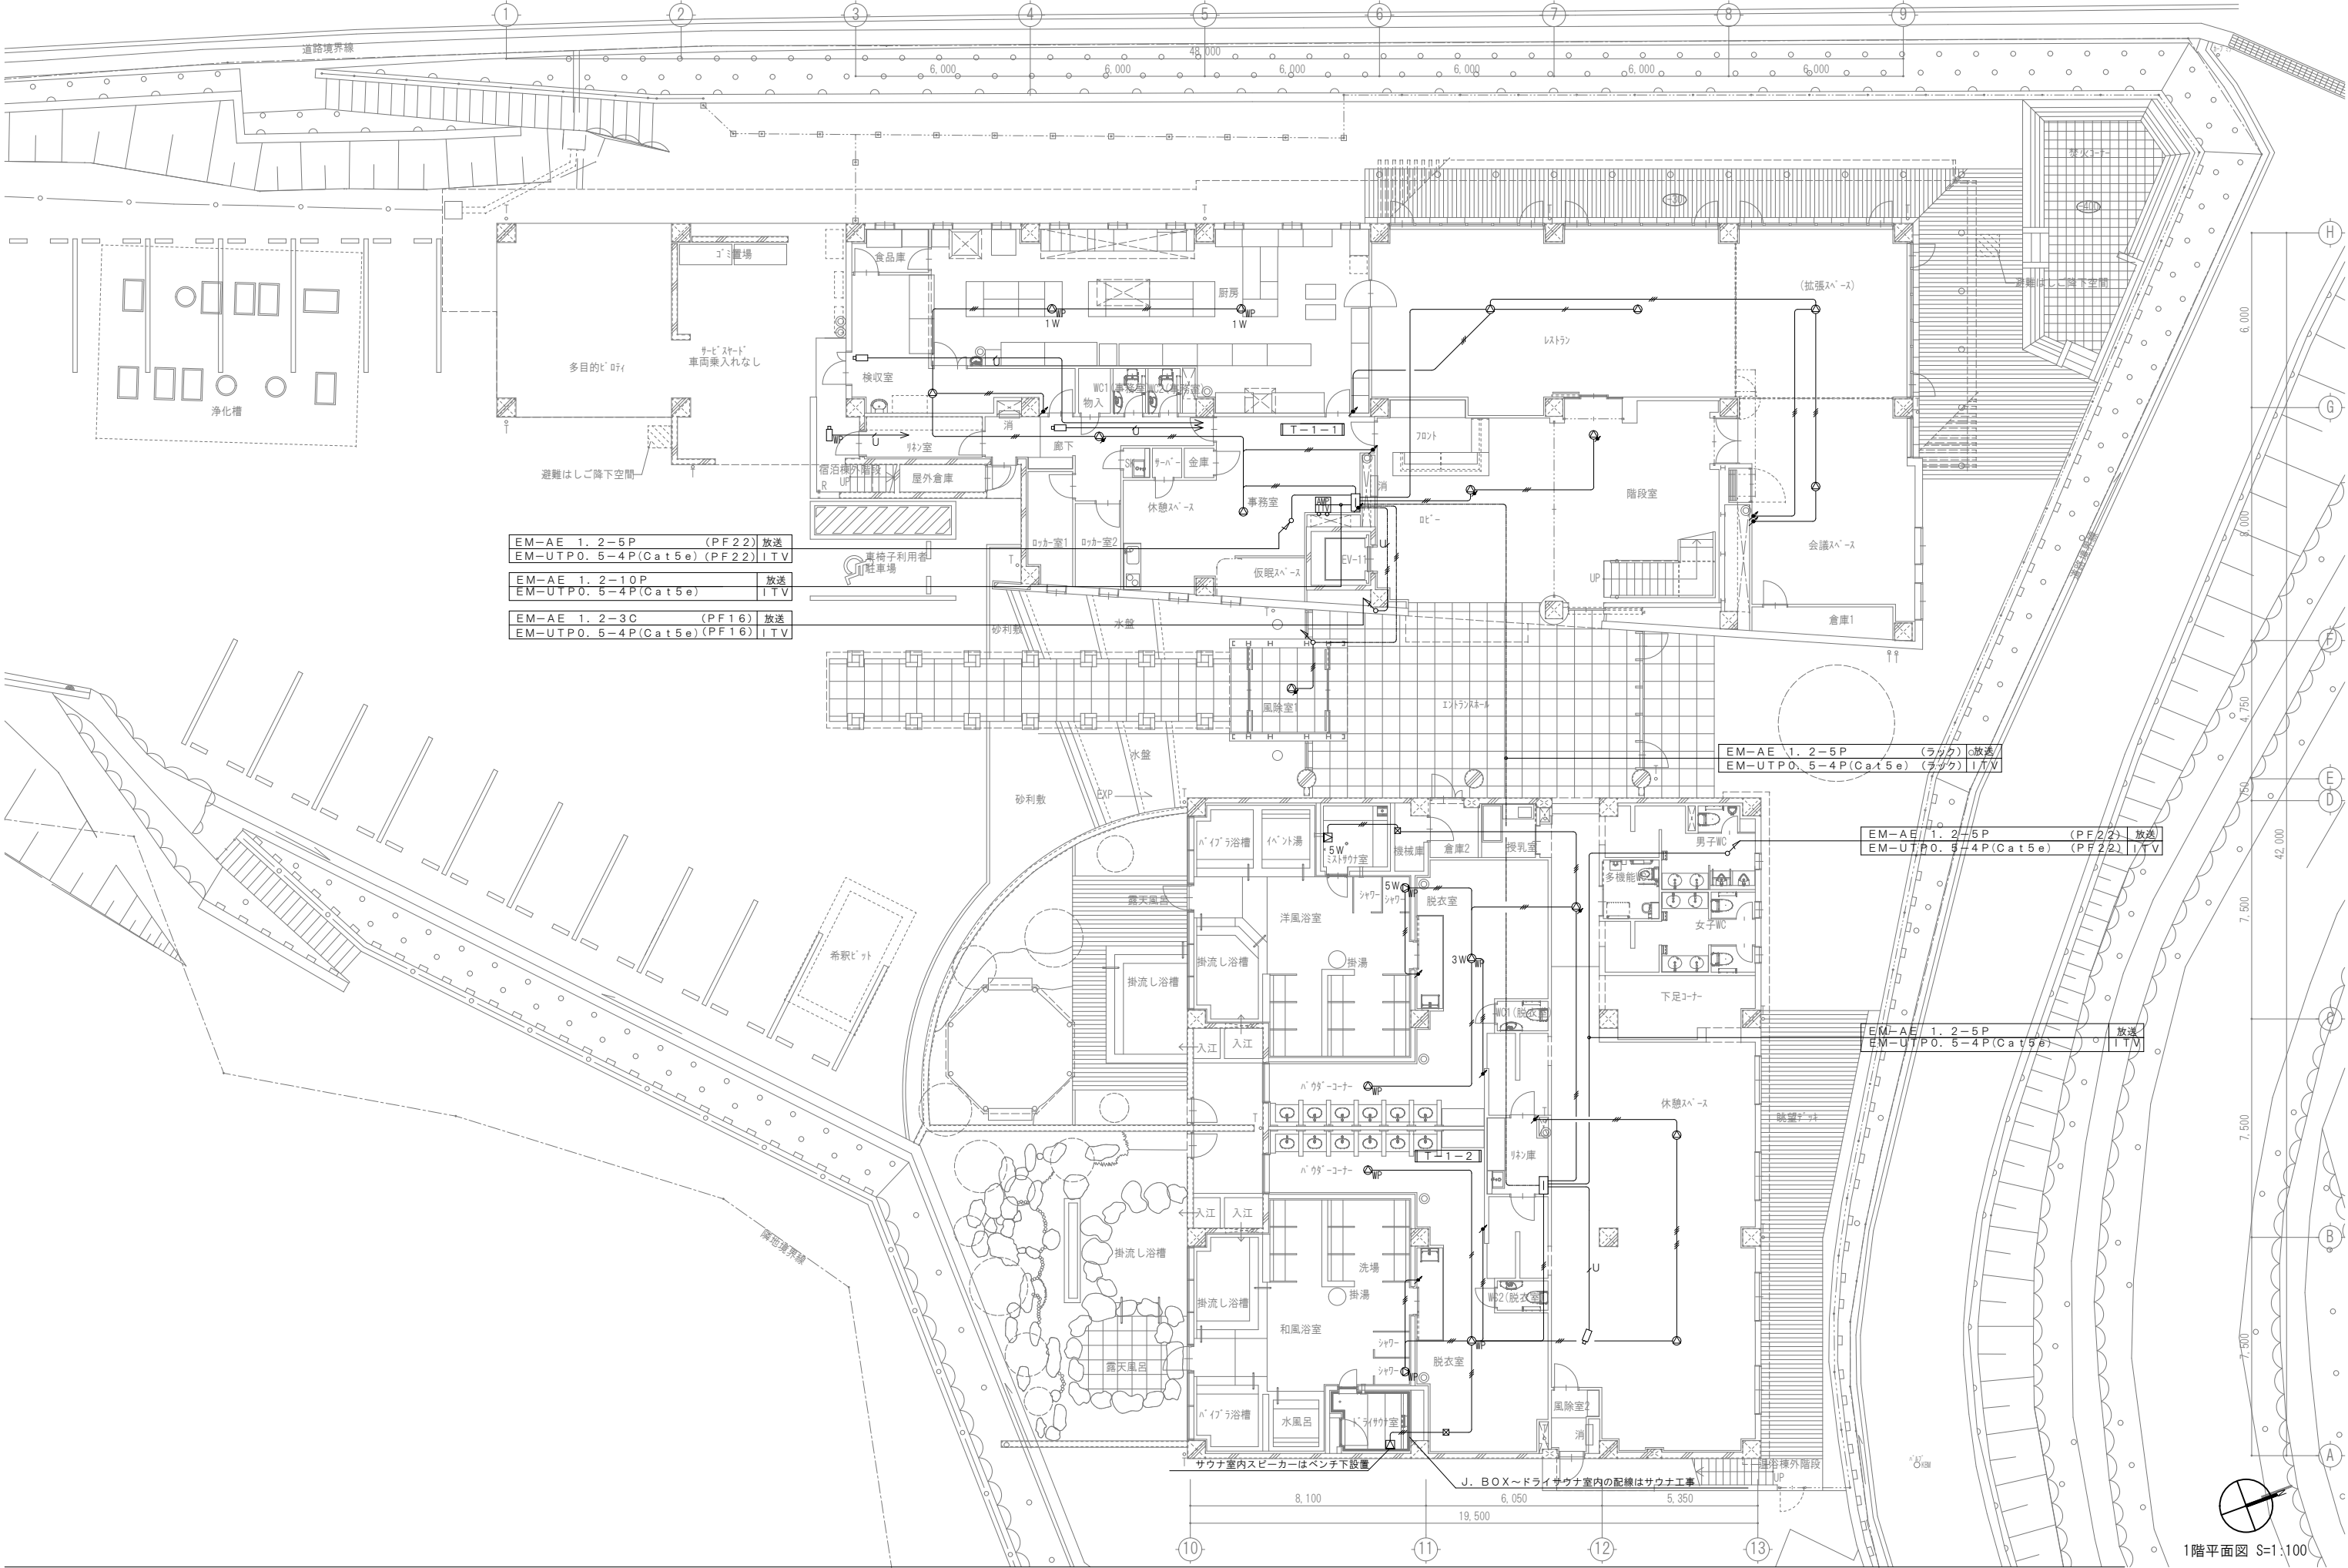竣工図



EM-AE 1. 2-5P (PF22)	放送
EM-UTP0. 5-4P(Cat5e) (PF22)	ITV
EM-AE 1. 2-10P (PF16)	放送
EM-UTP0. 5-4P(Cat5e) (PF16)	ITV

EM-AE 1. 2-5P (ラック)	放送
EM-UTP0. 5-4P(Cat5e) (ラック)	ITV

EM-AE 1. 2-5P (PF22)	放送
EM-UTP0. 5-4P(Cat5e) (PF22)	ITV

EM-AE 1. 2-5P (PF22)	放送
EM-UTP0. 5-4P(Cat5e) (PF22)	ITV



1階平面図 S=1:100

TITLE 湖温泉施設建設工事

1階放送ITV設備図 S=1:100

株式会社 沖本初建築設計事務所

No. E-39

一級建築士大臣登録第103472号 沖本 初

一級建築士事務所 広島県知事登録 16(1)第0241号

[A1版:原図 → A3版:50%縮小]

OKI.AA

HOKIYOTO ARCHITECTS & ASSOCIATES

2-21-404 Tsurumi cho Naka ku Hiroshima, 730-0045, Japan

竣工図



OKI.AA

2-21-404 Tsurumi cho Naka ku Hiroshima, 730-0045, J

雄工四

竣工图

一級建築士事務所広島県知事登録 16(1)第0241号 [A1版:原図 → A3版:50%縮小]



OKI.AA




2-21-404 Tsurumi cho Naka ku Hiroshima, 730-0045, Japan

[illegible]


竣工图

凡 例		
記号	名 称	備 考
①A	インターホンモニター付親機	事務室用 姿図参照
①A	インターホンモニター付副親機	検収室用 姿図参照
④A	カメラ付玄関子機	姿図参照
①B	身障者用インターホン親機	研修室用 姿図参照
①B	身障者用玄関子機	姿図参照
①EV	E Vインターホン	別途E V工事
呼出	呼出表示器 3 L	姿図参照
⊗	代表廊下灯	姿図参照
●	復旧ボタン	姿図参照
N	呼出しボタン 引きひも付	姿図参照
E	緊急押しボタン	姿図参照
電気錠	電気錠制御盤	姿図参照
ED	電気錠	別途建築工事（結線は電気工事）

特記なき配線は下記による		
	EM-AE 0. 9-2C	(PF16)
	EM-AE 0. 9-4C	(PF16)
	EM-AE 0. 9-5P	(PF16)
	EM-HP 0. 9-3P	(PF16)
天井内はこがし配線とする		
防火区画及び防火上主要な間仕切り壁の貫通は適切な処置を施すこと		

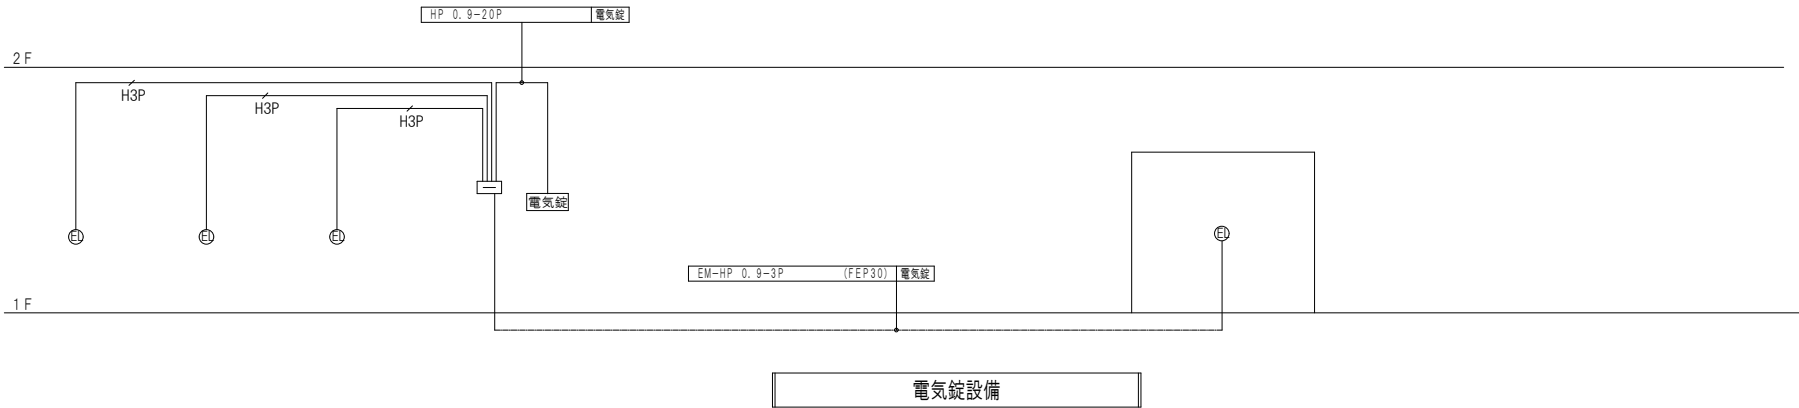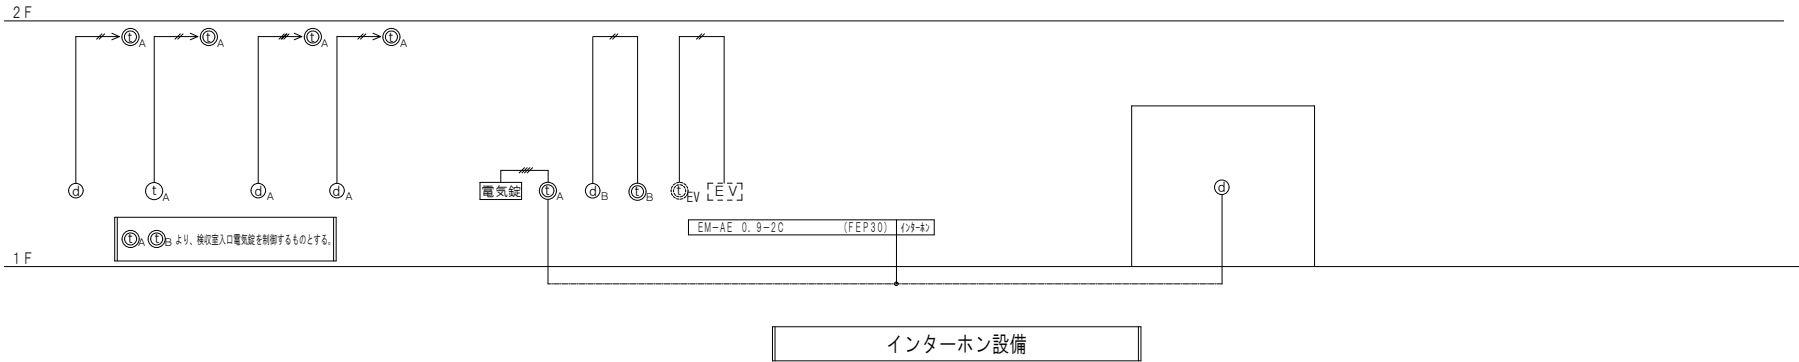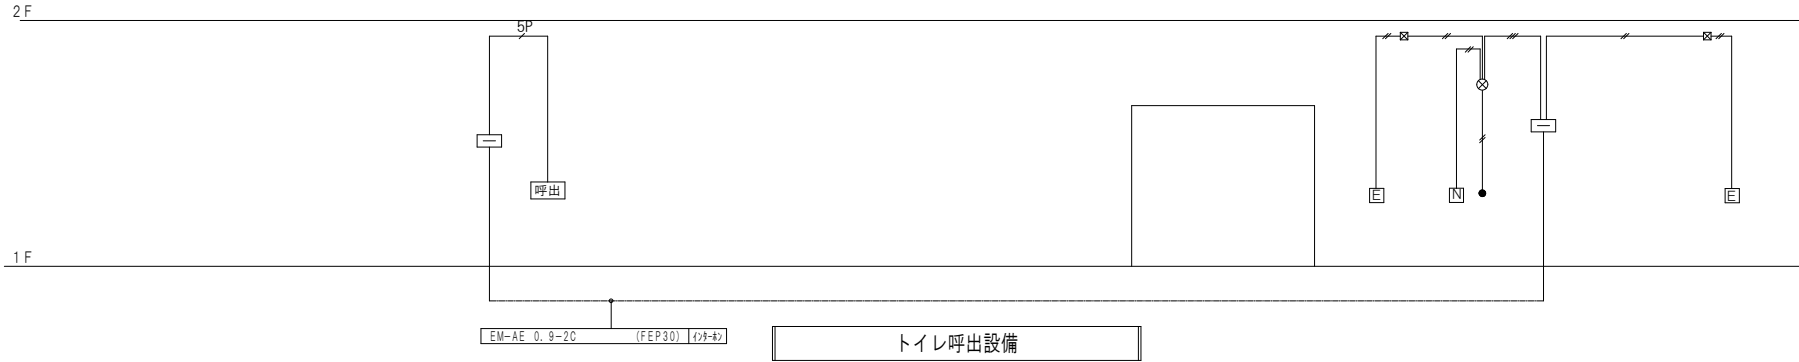

電気錠 制御盤	①A モニター付親機（事務室）	①B モニター付副親機（検収室）	① ドアホン	①B 身障者用インターホン親機	①B 身障者用玄関子機	
<table><tr><td>構造</td><td>銅板製、SPCC t=1.2</td></tr><tr><td>制御</td><td>マイコン、電気錠制御</td></tr><tr><td>形式</td><td>電気錠4回線操作制御</td></tr><tr><td>電源電圧</td><td>1次側 AC100V、2次側 DC24V</td></tr><tr><td>重量</td><td>重量4kg</td></tr><tr><td>消費電力</td><td>AC100V 110VA</td></tr><tr><td>その他</td><td>非常電源・センサー・デタイマー1台付</td></tr></table>	構造	銅板製、SPCC t=1.2	制御	マイコン、電気錠制御	形式	電気錠4回線操作制御	電源電圧	1次側 AC100V、2次側 DC24V	重量	重量4kg	消費電力	AC100V 110VA	その他	非常電源・センサー・デタイマー1台付	<table><tr><td>電源電圧</td><td>AC100V 50/60Hz</td></tr><tr><td>モニター</td><td>7型TFTカラー液晶</td></tr><tr><td>通信方式</td><td>1. 9GHz TDMA-WB (時分割多元接続方式)</td></tr><tr><td>通話方式</td><td>拡声自動交互通話/プレストーク通話</td></tr><tr><td>録画機能</td><td>自動・手動録画、再生、保存</td></tr><tr><td>形状</td><td>壁取付型 (JIS2適用または3管用スイッチボックス)</td></tr><tr><td>材質</td><td>本体:自己消火性樹脂、アクリルパネル部:難燃性樹脂</td></tr></table>	電源電圧	AC100V 50/60Hz	モニター	7型TFTカラー液晶	通信方式	1. 9GHz TDMA-WB (時分割多元接続方式)	通話方式	拡声自動交互通話/プレストーク通話	録画機能	自動・手動録画、再生、保存	形状	壁取付型 (JIS2適用または3管用スイッチボックス)	材質	本体:自己消火性樹脂、アクリルパネル部:難燃性樹脂	<table><tr><td>電源電圧</td><td>AC100V 50/60Hz</td></tr><tr><td>モニター</td><td>7型TFTカラー液晶</td></tr><tr><td>通話方式</td><td>拡声自動交互通話/プレストーク通話</td></tr><tr><td>録画機能</td><td>自動・手動録画、再生、保存</td></tr><tr><td>形状</td><td>壁取付型 (JIS2適用または3管用スイッチボックス)</td></tr><tr><td>材質</td><td>本体:自己消火性樹脂、アクリルパネル部:難燃性樹脂</td></tr></table>	電源電圧	AC100V 50/60Hz	モニター	7型TFTカラー液晶	通話方式	拡声自動交互通話/プレストーク通話	録画機能	自動・手動録画、再生、保存	形状	壁取付型 (JIS2適用または3管用スイッチボックス)	材質	本体:自己消火性樹脂、アクリルパネル部:難燃性樹脂	<table><tr><td>電源電圧</td><td>モニター付親機から供給</td></tr><tr><td>形状</td><td>壁取付型 (JIS1個用スイッチボックス)</td></tr><tr><td>材質</td><td>自己消火性樹脂</td></tr><tr><td>カメラ</td><td>1/4型カラーCMOS</td></tr><tr><td>通話方式</td><td>拡声自動交互通話</td></tr><tr><td>備考</td><td>防雨形 (JIS C 0920 IPX3 相当)</td></tr></table>	電源電圧	モニター付親機から供給	形状	壁取付型 (JIS1個用スイッチボックス)	材質	自己消火性樹脂	カメラ	1/4型カラーCMOS	通話方式	拡声自動交互通話	備考	防雨形 (JIS C 0920 IPX3 相当)	<table><tr><td>電源電圧</td><td>AC100V</td></tr><tr><td>形状</td><td>壁掛形 (JIS1個用スイッチボックス)</td></tr><tr><td>材質</td><td>樹脂</td></tr></table>	電源電圧	AC100V	形状	壁掛形 (JIS1個用スイッチボックス)	材質	樹脂	<table><tr><td>形状</td><td>壁埋込型</td></tr><tr><td>材質</td><td>ステンレスパネル・樹脂</td></tr><tr><td>備考</td><td>点字案内文付</td></tr><tr><td>適合規格</td><td>JIS4個用スイッチボックスぬりしろカバー不要</td></tr></table>	形状	壁埋込型	材質	ステンレスパネル・樹脂	備考	点字案内文付	適合規格	JIS4個用スイッチボックスぬりしろカバー不要
構造	銅板製、SPCC t=1.2	
制御	マイコン、電気錠制御	
形式	電気錠4回線操作制御	
電源電圧	1次側 AC100V、2次側 DC24V	
重量	重量4kg	
消費電力	AC100V 110VA	
その他	非常電源・センサー・デタイマー1台付	
電源電圧	AC100V 50/60Hz	
モニター	7型TFTカラー液晶	
通信方式	1. 9GHz TDMA-WB (時分割多元接続方式)	
通話方式	拡声自動交互通話/プレストーク通話	
録画機能	自動・手動録画、再生、保存	
形状	壁取付型 (JIS2適用または3管用スイッチボックス)	
材質	本体:自己消火性樹脂、アクリルパネル部:難燃性樹脂	
電源電圧	AC100V 50/60Hz	
モニター	7型TFTカラー液晶	
通話方式	拡声自動交互通話/プレストーク通話	
録画機能	自動・手動録画、再生、保存	
形状	壁取付型 (JIS2適用または3管用スイッチボックス)	
材質	本体:自己消火性樹脂、アクリルパネル部:難燃性樹脂	
電源電圧	モニター付親機から供給	
形状	壁取付型 (JIS1個用スイッチボックス)	
材質	自己消火性樹脂	
カメラ	1/4型カラーCMOS	
通話方式	拡声自動交互通話	
備考	防雨形 (JIS C 0920 IPX3 相当)	
電源電圧	AC100V	
形状	壁掛形 (JIS1個用スイッチボックス)	
材質	樹脂	
形状	壁埋込型	
材質	ステンレスパネル・樹脂	
備考	点字案内文付	
適合規格	JIS4個用スイッチボックスぬりしろカバー不要	

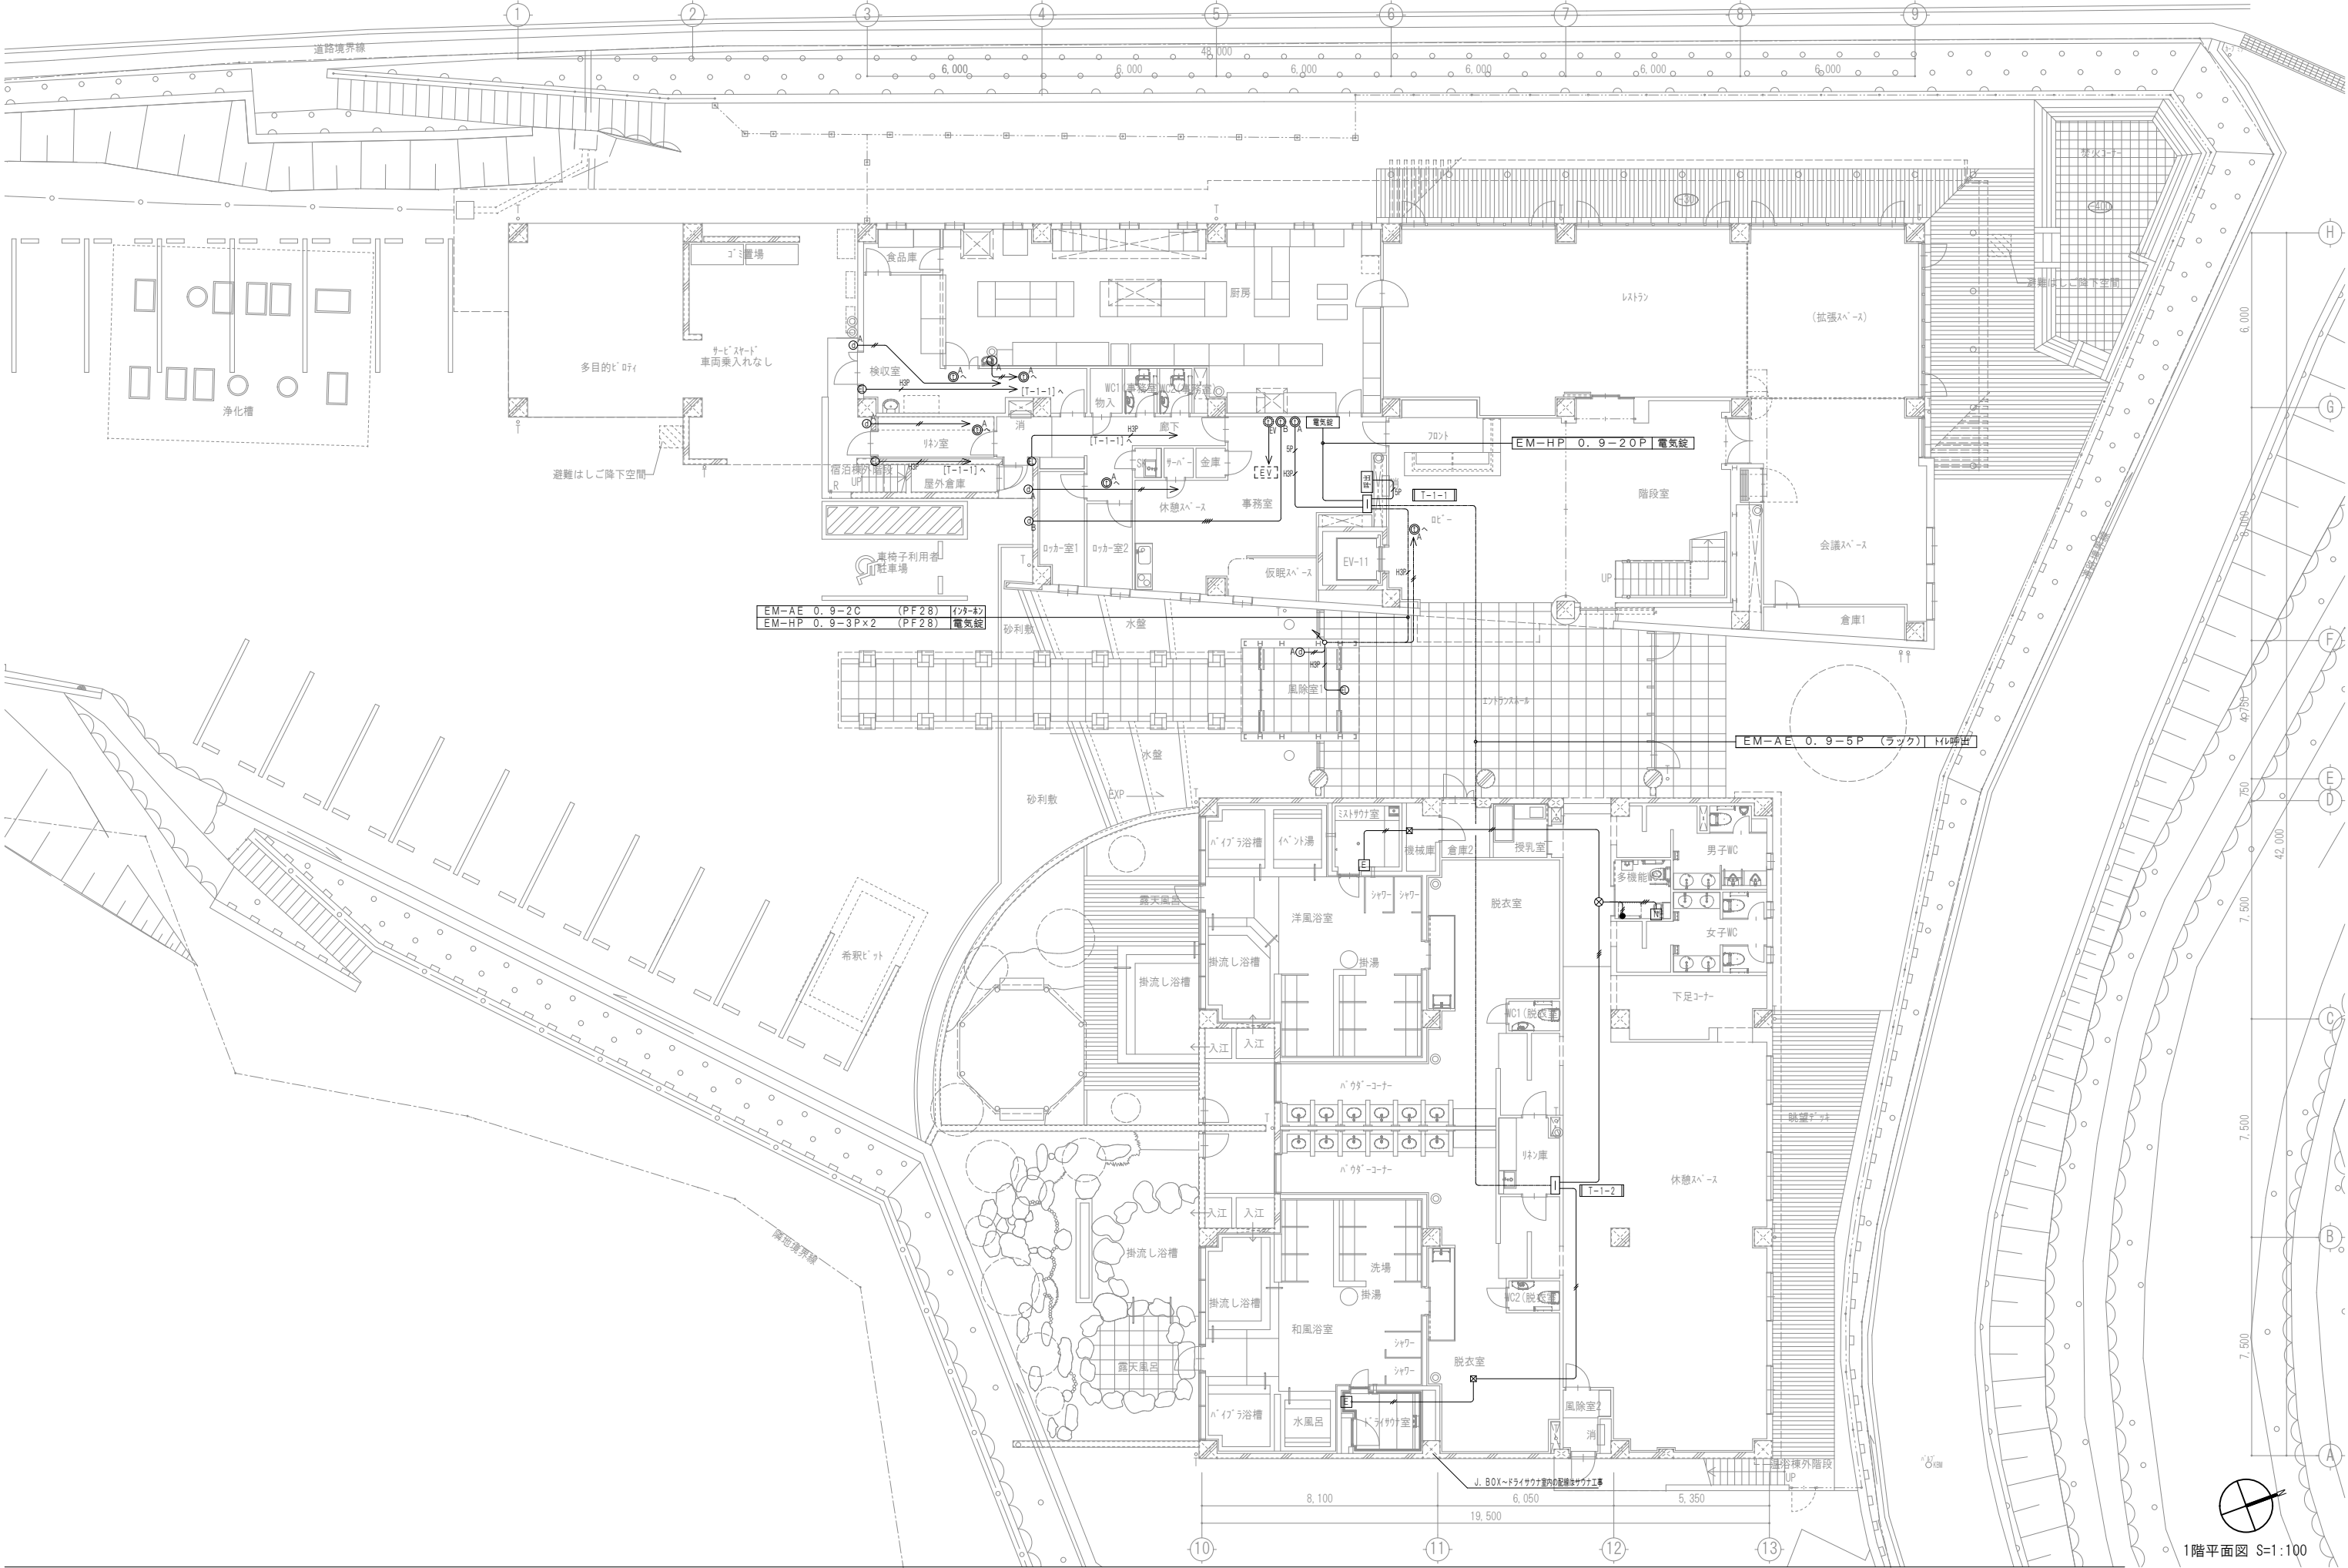

1階平面図 S=1:100

TITLE 潮温泉施設建設工事

1階(外・内)電気設備図 S=1:100

株式会社 沖本初建築設計事務所

No. E-43

一級建築士大臣登録第103472号 沖本 初

一級建築士事務所 所広島県知事登録 16(1)第0241号

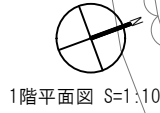
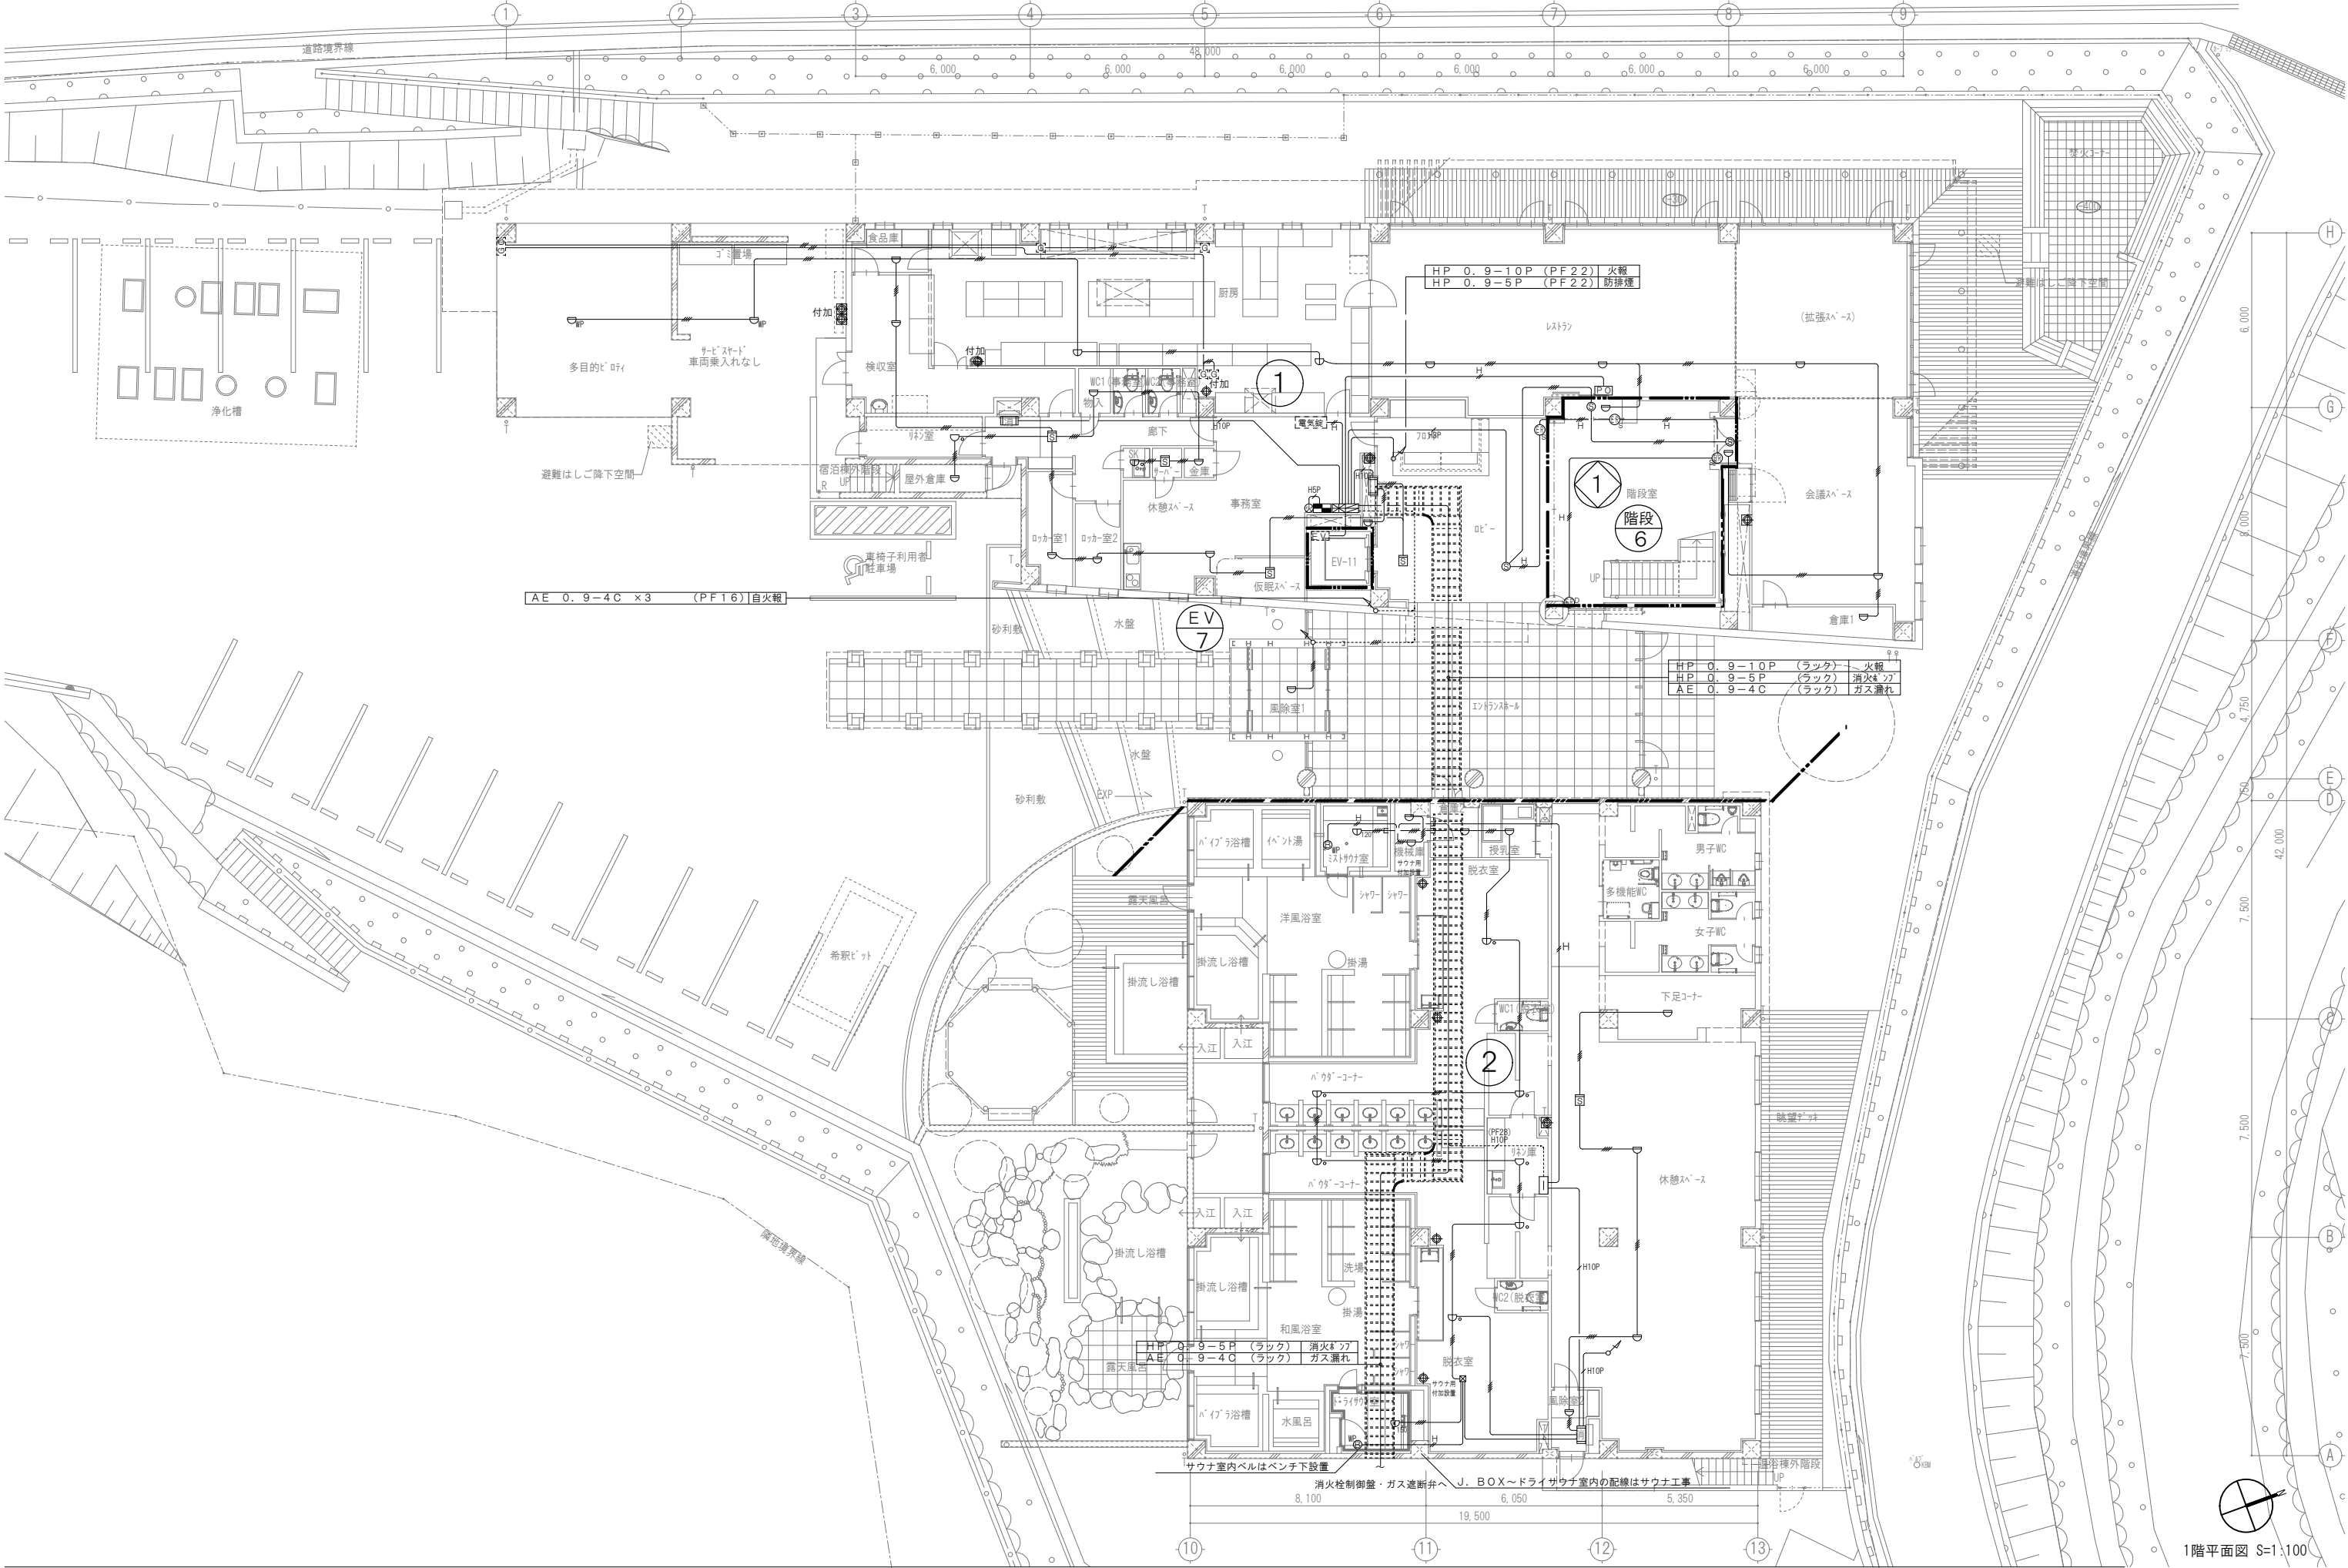
[A1版:原図 → A3版:50%縮小]

OKI.AA

HOKIYOTO ARCHITECTS & ASSOCIATES

2-21-404 Tsurumi cho Naka ku Hiroshima, 730-0045, Japan

竣工図



1階平面図 S=1:100

TITLE 潮温泉施設建設工事

1階自動火災報知設備図 S=1:100

株式会社 沖本初建築設計事務所

No. E-45

一級建築士大臣登録第103472号

沖本 初

一級建築士事務所 所広島県知事登録 16(1)第0241号

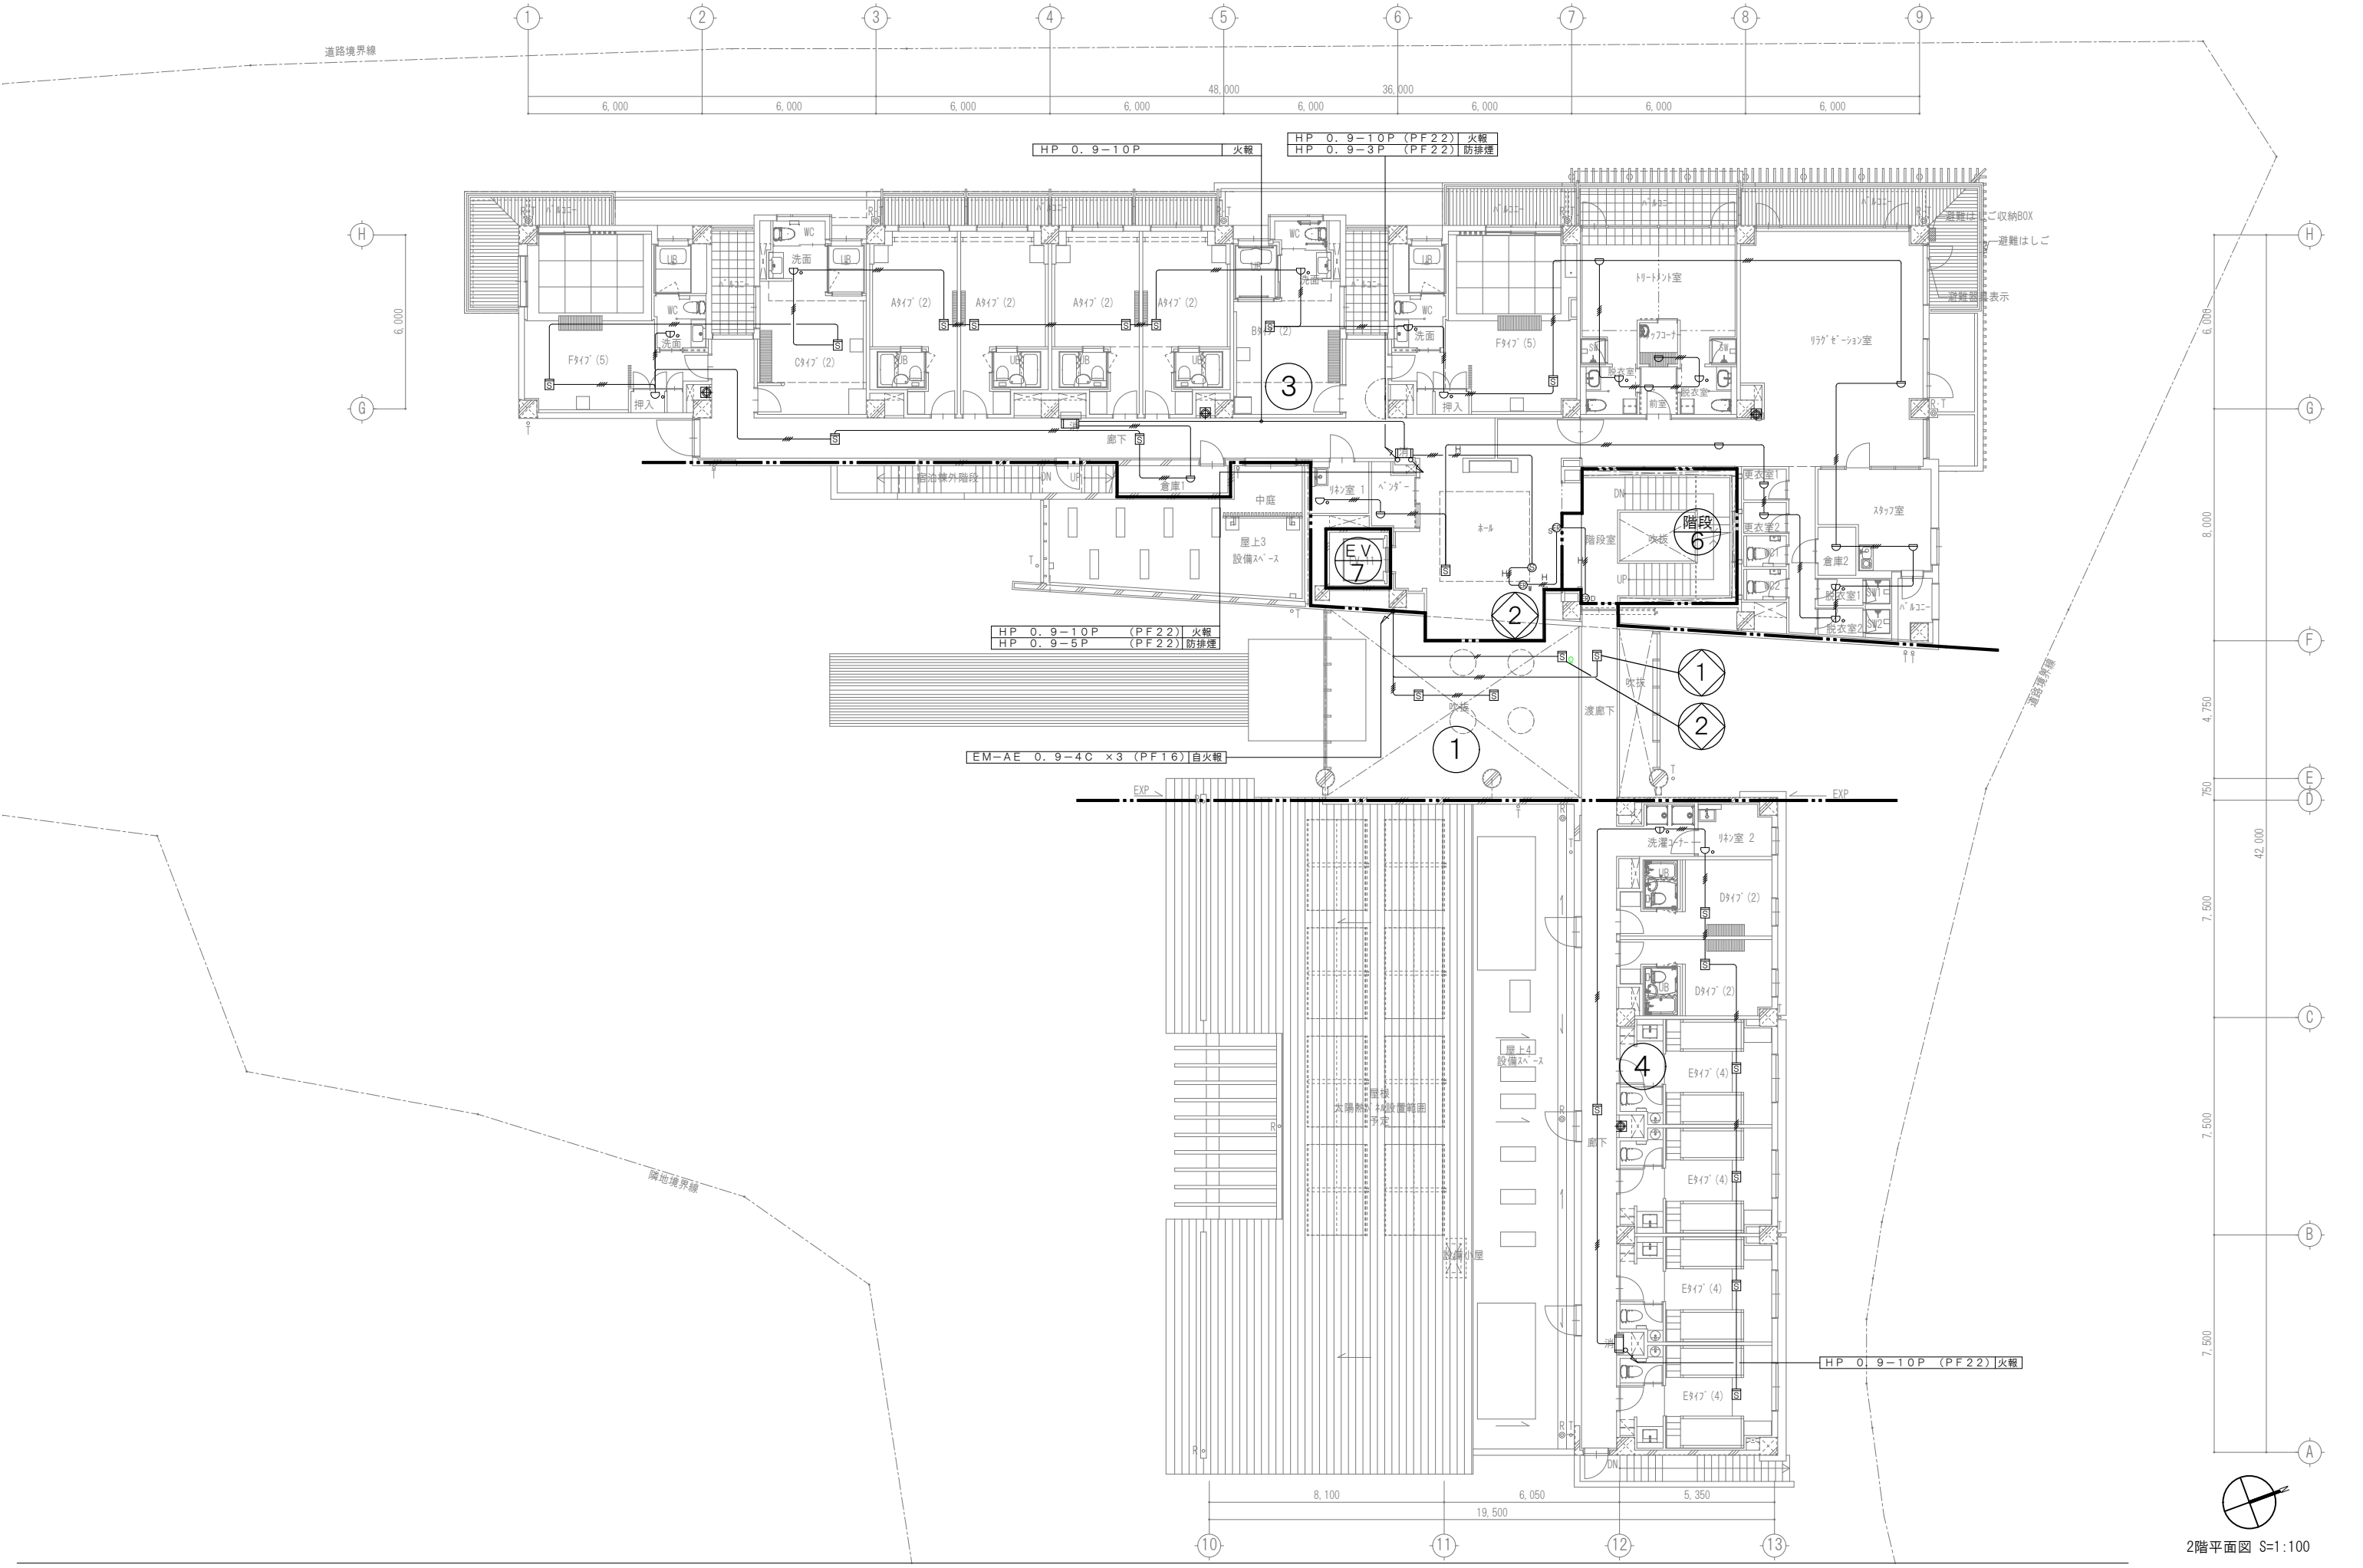
[A1版:原図 → A3版:50%縮小]

OKI.AA

HOKIYO ARCHITECTS & ASSOCIATES

2-21-404 Tsurumi cho Naka ku Hiroshima, 730-0045, Japan

竣工図



2階平面図 S=1:100



TITLE 潮温泉施設建設工事

2階自動火災報知設備図 S=1:100

株式会社 沖本初建築設計事務所 No. E-46

一級建築士大臣登録第103472号 沖本初

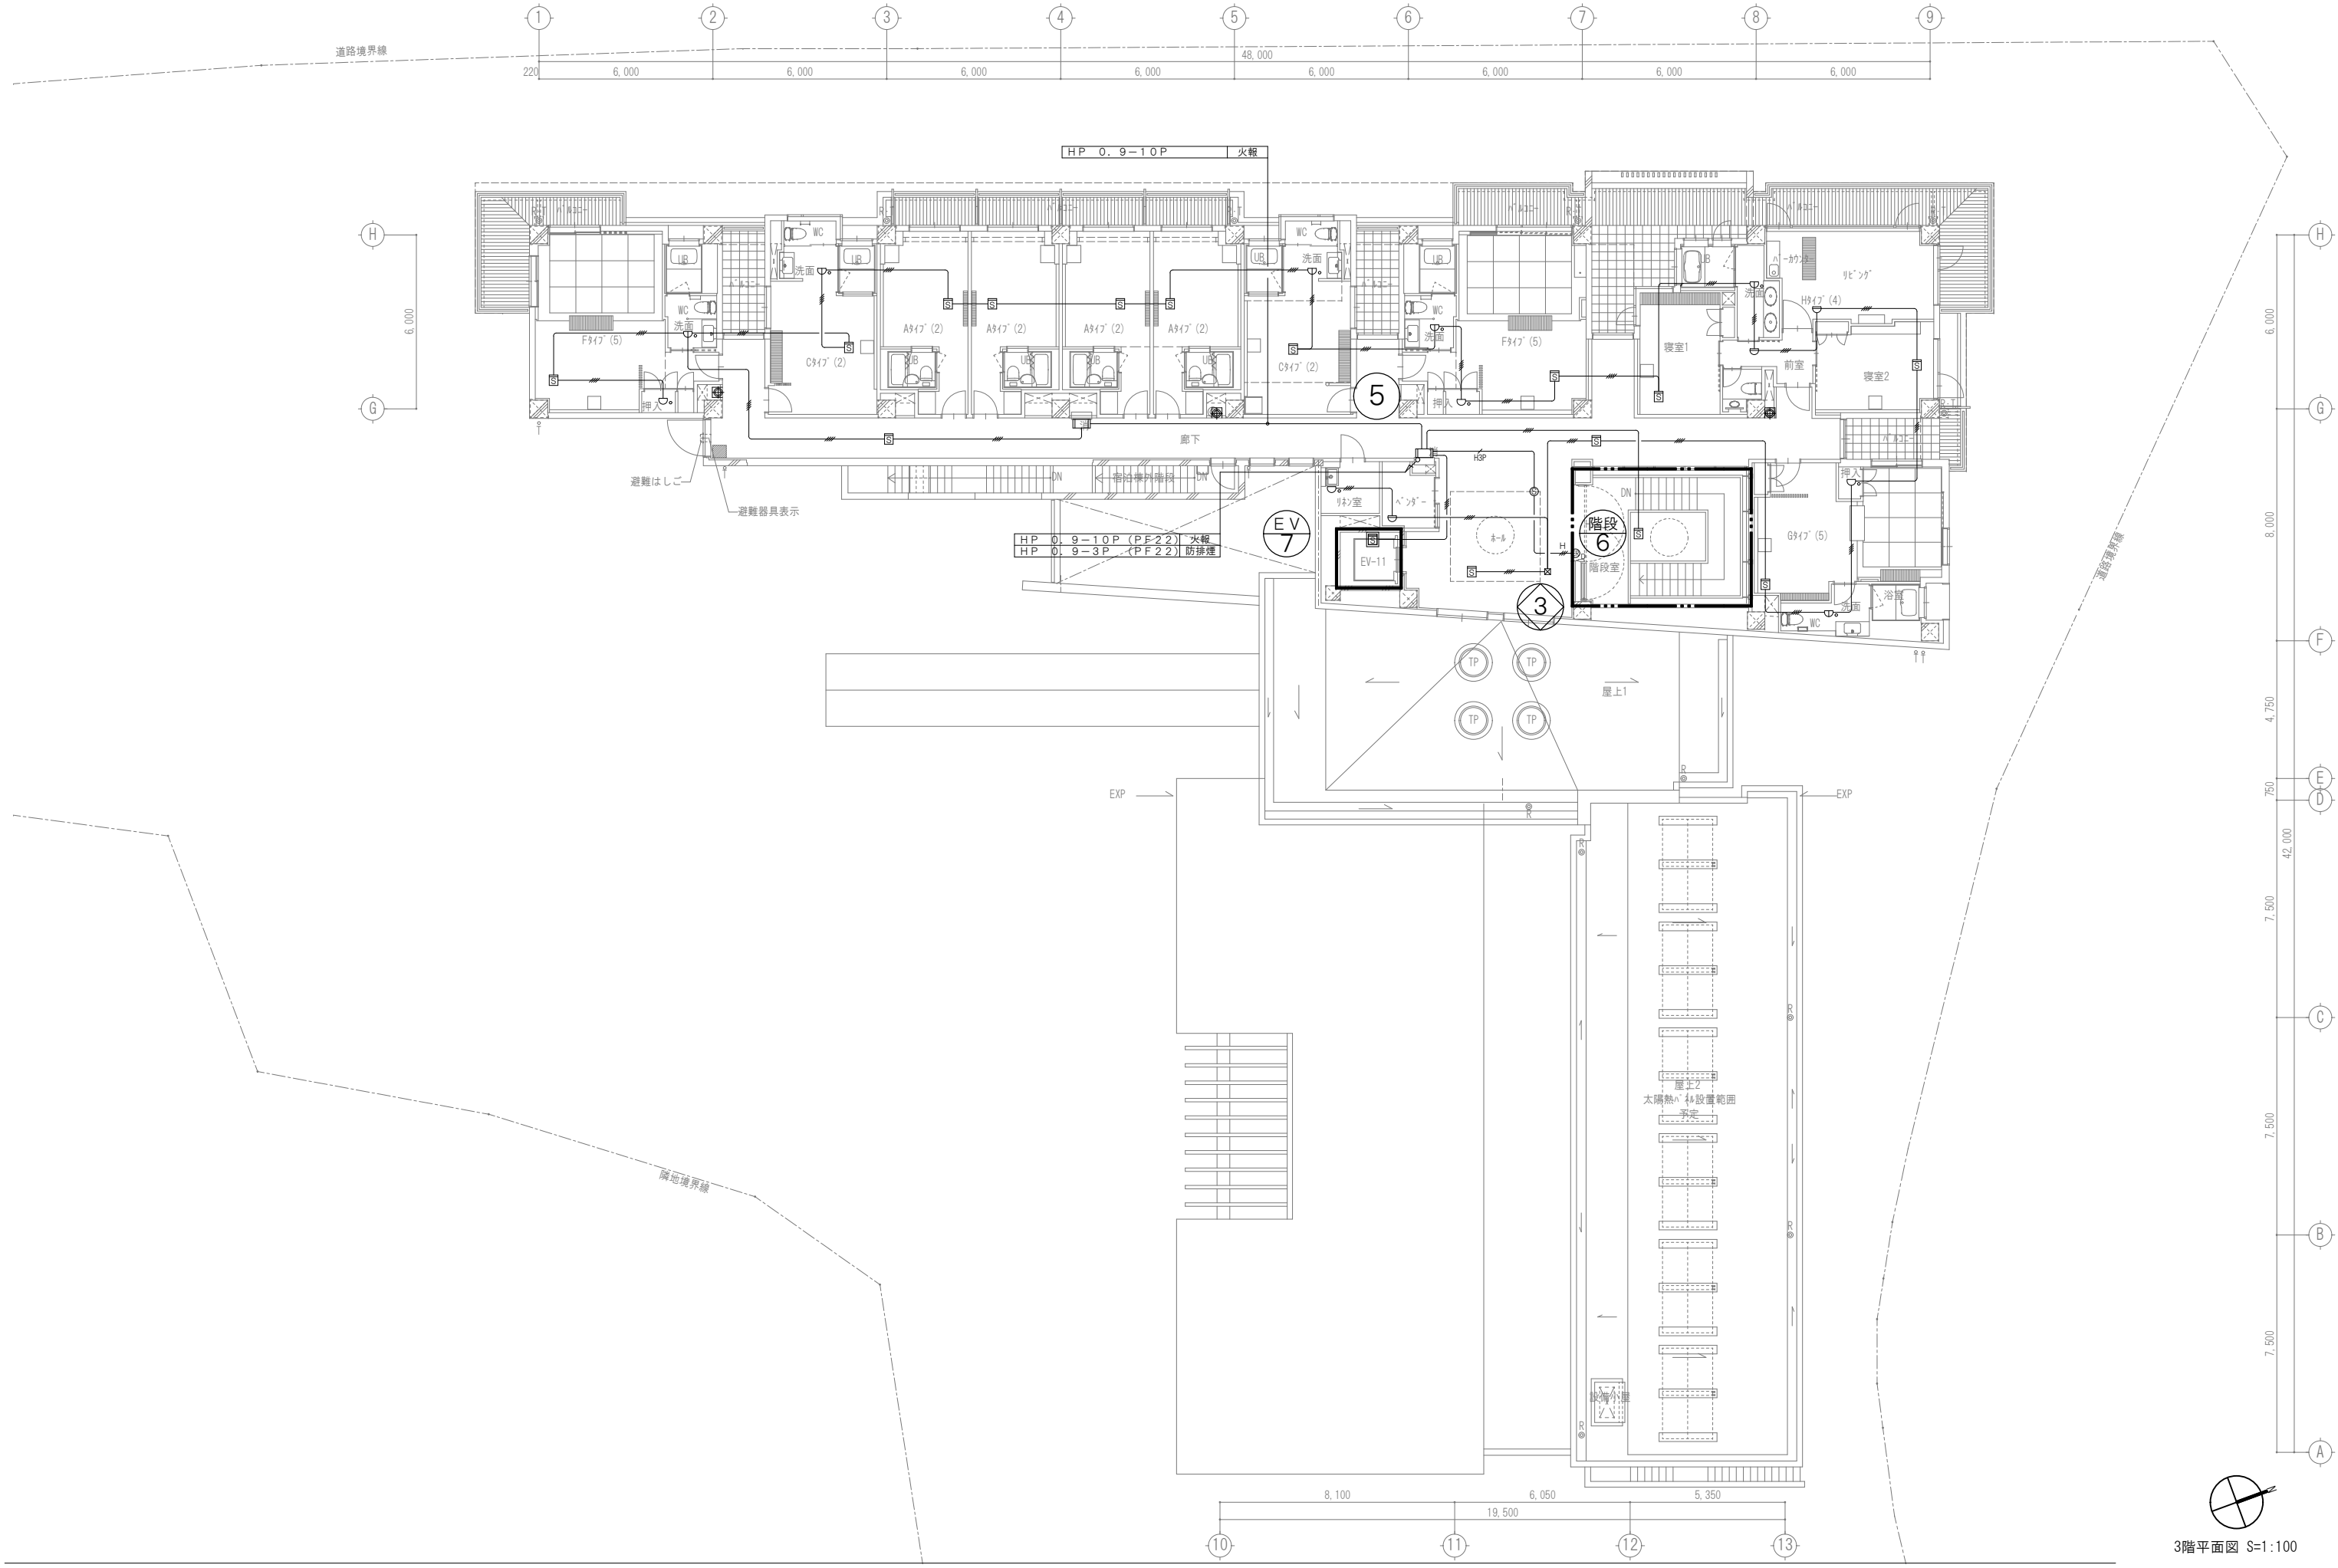
一級建築士事務所 広島県知事登録 16(1)第0241号 [A1版:原図 → A3版:50%縮小]

OKI.AA

HOKIYOTO ARCHITECTS & ASSOCIATES

2-21-404 Tsurumi cho Naka ku Hiroshima, 730-0045, Japan

竣工図



3階平面図 S=1:100

OKI.AA
HOKIYOTO ARCHITECTS & ASSOCIATES

2-21-404 Tsurumi cho Naka ku Hiroshima, 730-0045, Japan

TITLE 潮温泉施設建設工事
3階自動火災報知設備図 S=1:100
株式会社 沖本初建築設計事務所 No. E-47
一級建築士大臣登録第103472号 沖本初
一級建築士事務所所広島県知事登録 16(1)第0241号 [A1版:原図 → A3版:50%縮小]

竣工図